



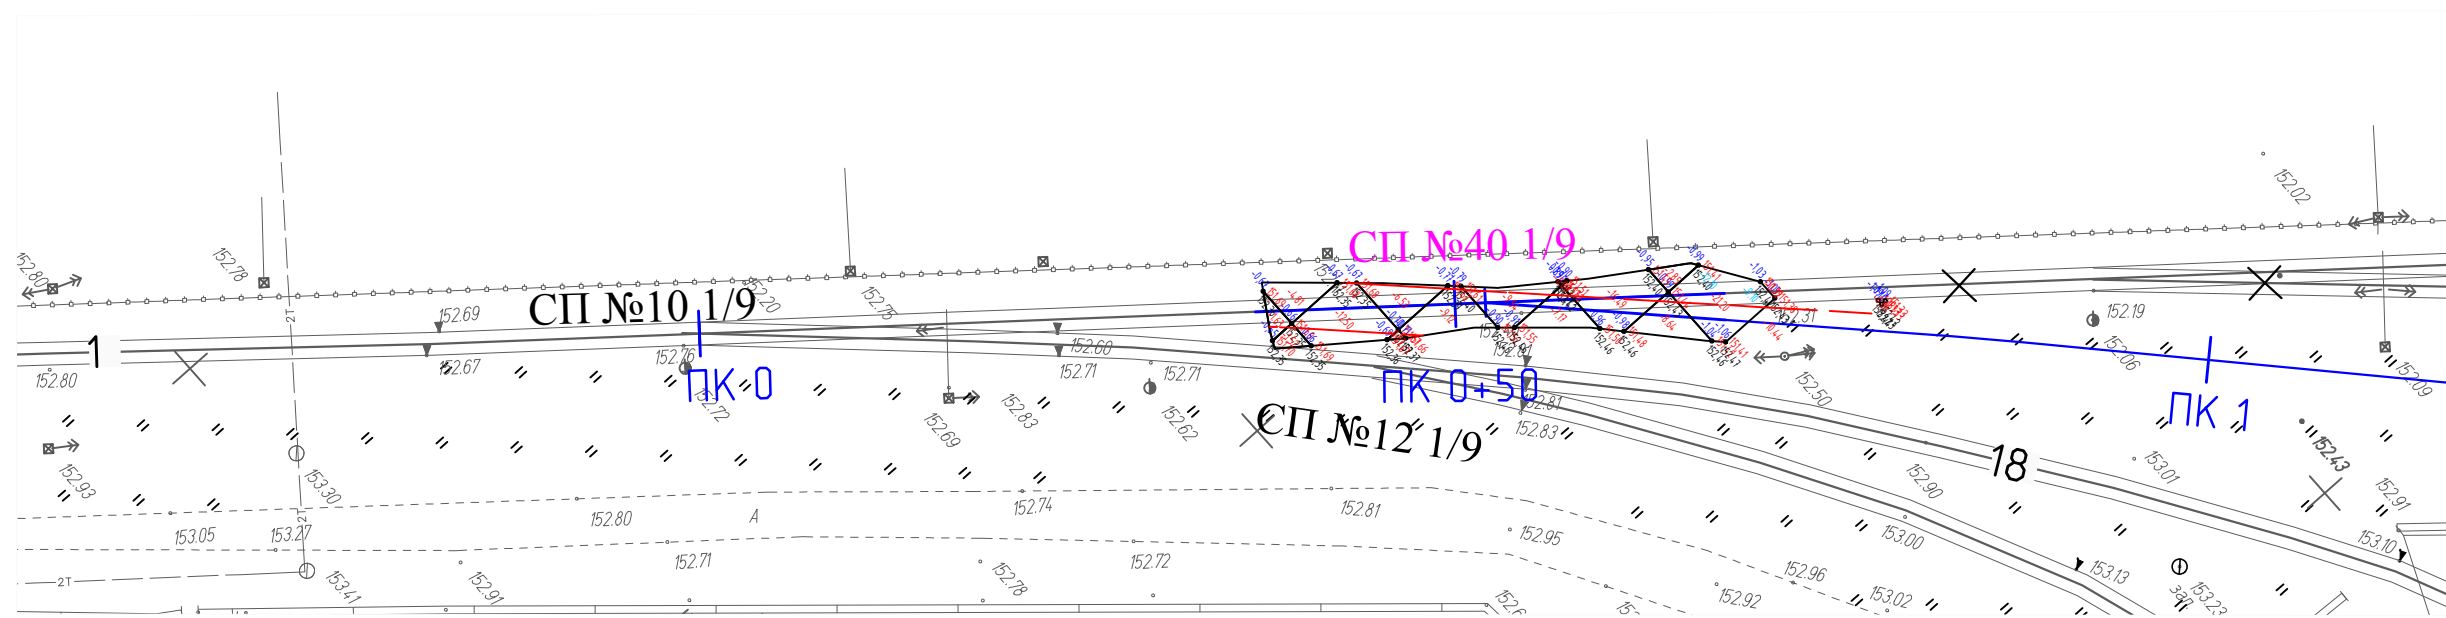

Разработка грунта в котловане экскаватором емк. ковша 0,5 м3 с погрузкой на автомобили под проектируемый стрелочный перевод СП40 1/9

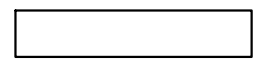

Условные обозначения:
- Разработка грунта под проектируемый стрелочный перевод СП40 1/9

Объем разраб. грунта (механизировано - 95%): $V = 93,25 \cdot 0,95 = 88,59 \text{ м}^3$

Объем разраб. грунта (ручная доработка - 5%): $V = 93,25 \cdot 0,05 = 4,66 \text{ м}^3$

Общий объем разрабатываемого грунта под СП№40 , с учетом от существующей отметки поверхности земли до отметки грунта для последующей планировки (включая выборку грунта под проектируемую призму железнодорожного пути):
 $V = 93,25 \text{ м}^3$

Согласовано				
Взам. инв. №				
Подп. и дата				
Инв. № подл.				

					2023	131-23-ПЖ					
						Ж/д пути от испытательного центра до обкаточной линии с удлинением трансбордера, расположенные по адресу: Московская область, г.о. Мытищи, ул. Колонцова, 4.					
Изм.	Кол.уч.	Лист	№ док.	Подпись	Дата						
Рук.проекта	Шевчук К.А.				21.09	Железнодорожные пути.			Стадия	Лист	Листов
Ген.директор	Кесслер Ю.Ф.				21.09				ИД	2	
Нач.участка	Перевизник А.П.				21.09						
Гл.инженер	Юрченко В.И.				21.09	Исполнительная схема Разработка грунта под проектируемый стрелочный перевод СП40 1/9			ООО "КИКГЕОСТРОЙ"		