



Согласовано				
Инв. № подл.	Подп. и дата	Взам. инв. №		

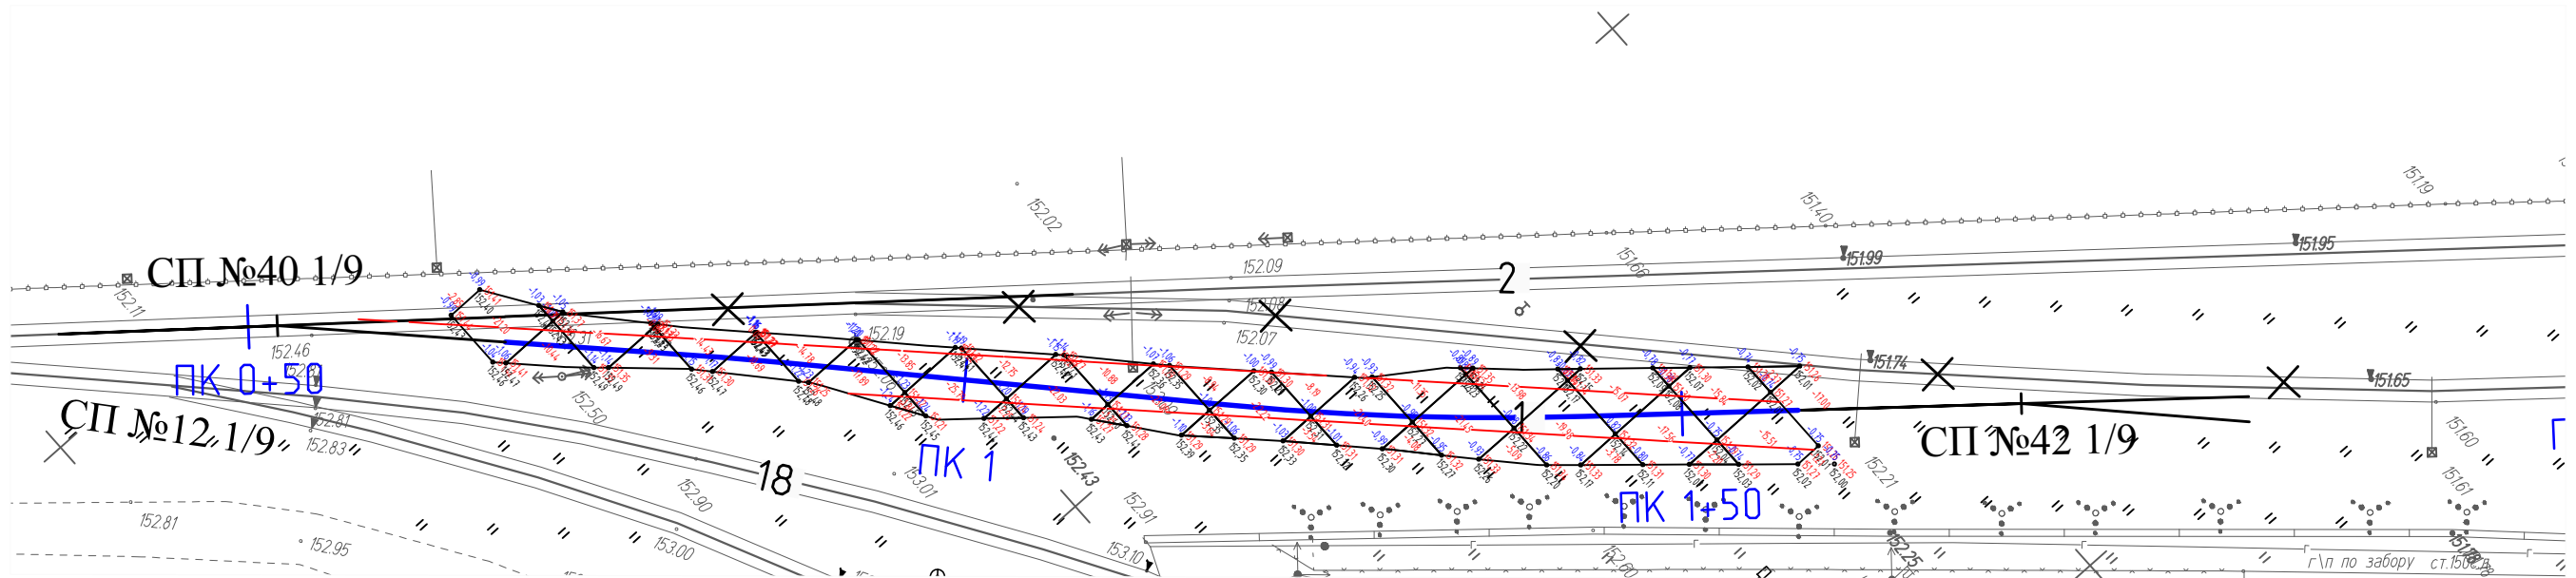

Разработка грунта в котловане экскаватором емк. ковша 0,5 м3 с погрузкой на
автомобили под проект. жд путь №1

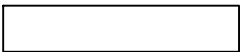

Условные обозначения:
- Разработка грунта под проектируемый железнодорожный
путь №1

Объем разраб. грунта (механизировано – 95%): $V = 436,46 \cdot 0,95 = 414,64 \text{ м}^3$
Объем разраб. грунта (ручная доработка – 5%): $V = 436,46 \cdot 0,05 = 21,82 \text{ м}^3$

Общий объем разрабатываемого грунта, с учетом от существующей отметки
поверхности земли до отметки грунта для последующей планировки (включая
выборку грунта под проектируемую призму железнодорожного пути): $V = 436,46 \text{ м}^3$

					2023	131-23-ПЖ				
						Ж/д пути от испытательного центра до обкаточной линии с удлинением трансбордера, расположенные по адресу: Московская область, г.о. Мытищи, ул. Колонцова, 4.				
Изм.	Кол.уч.	Лист	№ док.	Подпись	Дата	Железнодорожные пути.		Стадия	Лист	Листов
Рук.проекта	Шевчук К.А.				21.09			ИД	3	
Ген.директор	Кесслер Ю.Ф.				21.09					
Нач.участка	Перевизник А.П.				21.09					
Гл.инженер	Юрченко В.И.				21.09	Исполнительная схема Разработка грунта под проектируемый железнодорожный путь №1		ООО "КИКГЕОСТРОЙ"		