



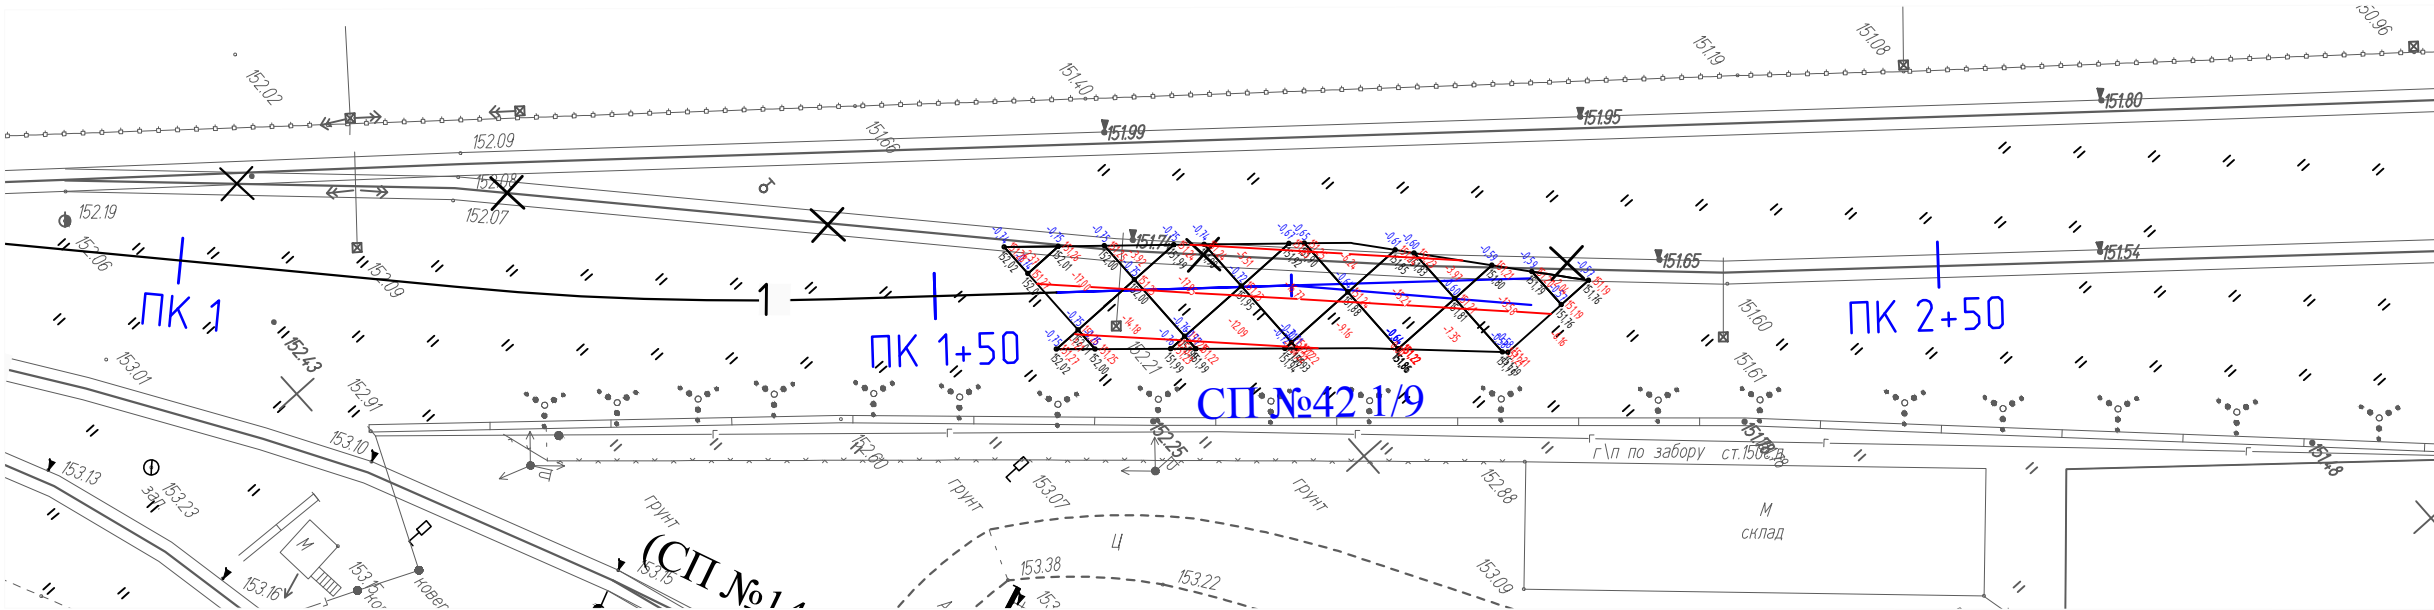

Разработка грунта в котловане экскаватором емк. ковша 0,5 м³ с погрузкой на автомобили под проектируемый стрелочный перевод СП42 1/9

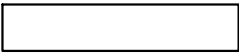

Условные обозначения:

- Разработка грунта под проектируемый стрелочный перевод СП42 1/9

Объем разраб. грунта (механизировано - 95%): $V = 180,68 \cdot 0,95 = 171,65 \text{ м}^3$

Объем разраб. грунта (ручная доработка - 5%): $V = 180,68 \cdot 0,05 = 9,03 \text{ м}^3$

Общий объем разрабатываемого грунта, с учетом от существующей отметки поверхности земли до отметки грунта для последующей планировки (включая выборку грунта под проектируемую призму железнодорожного пути): $V = 180,68 \text{ м}^3$

Согласовано

Взам. инв. №

Подп. и дата

Инв. № подл.

					2023	131-23-ПЖ					
						Ж/д пути от испытательного центра до обкаточной линии с удлинением трансбордера, расположенные по адресу: Московская область, г.о. Мытищи, ул. Колонцова, 4.					
Изм.	Кол.уч.	Лист	№ док.	Подпись	Дата	Железнодорожные пути.			Стадия	Лист	Листов
Рук.проекта	Шевчук К.А.			21.09	ИД				4		
Ген.директор	Кесслер Ю.Ф.			21.09							
Нач.участка	Перевизник А.П.			21.09							
Гл.инженер	Юрченко В.И.			21.09							
						Исполнительная схема Разработка грунта под проектируемый стрелочный перевод СП42 1/9			ООО "КИКГЕОСТРОЙ"		