


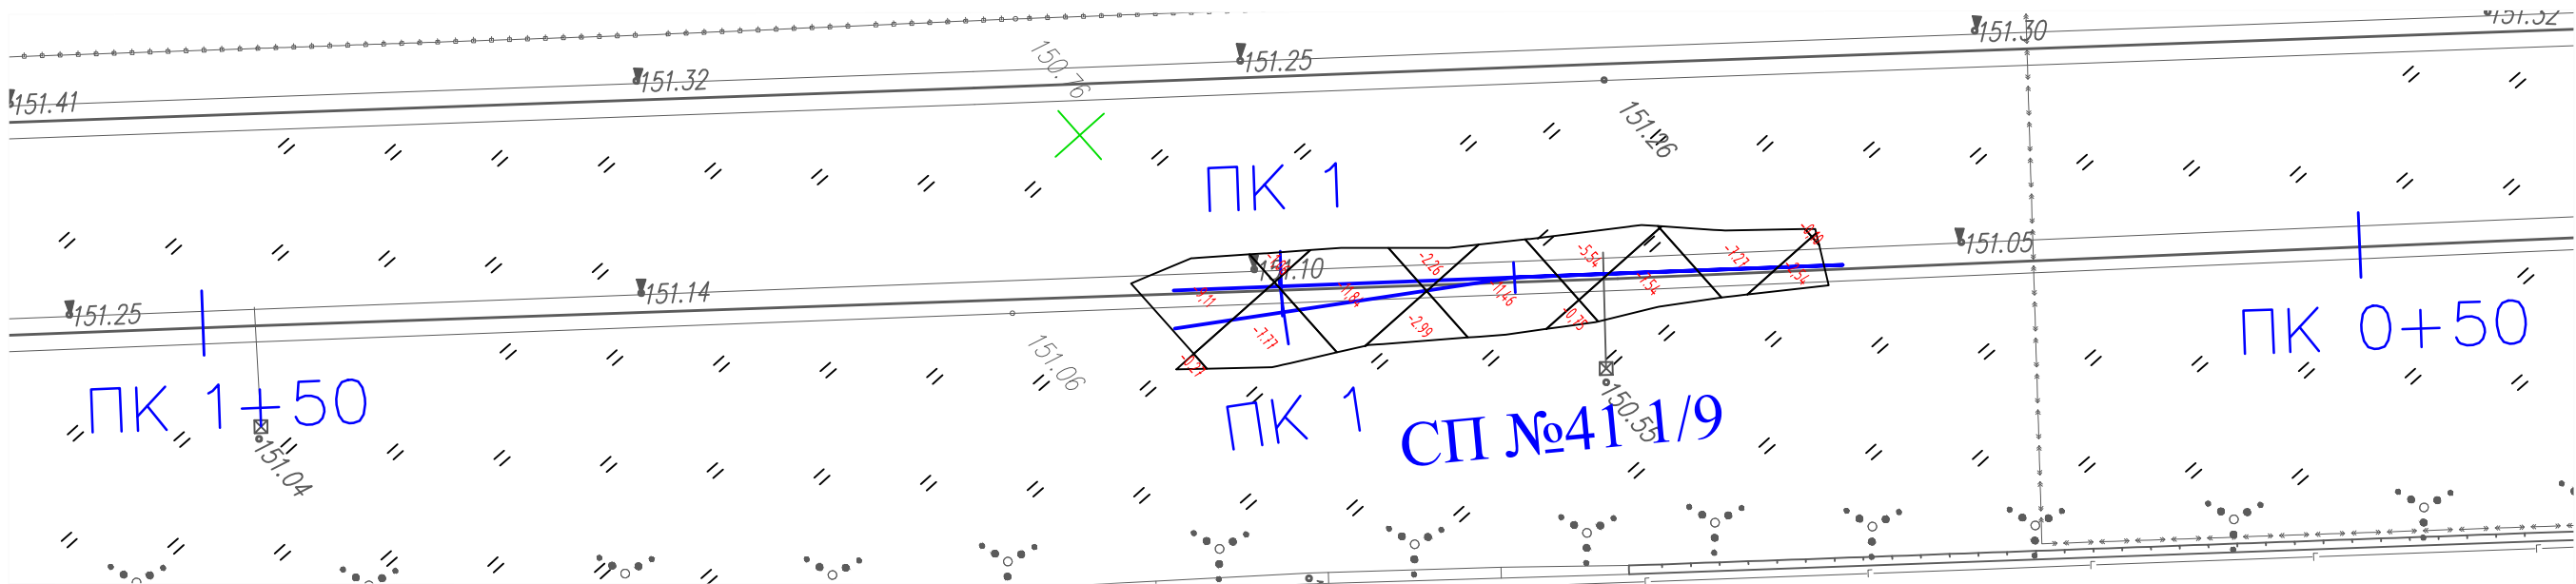

Разработка грунта в котловане экскаватором емк. ковша 0,5 м3 с погрузкой на автомобили под проектируемый стрелочный перевод СП41 1/9

Объем разрабатываемого грунта взят с картограммы, выполненной с помощью программного комплекса.

Общий объем разрабатываемого грунта, с учетом от существующей отметки поверхности земли до отметки грунта для последующей планировки (включая выборку грунта под проектируемую призму железнодорожного пути): V= 70,50 м³

Объем разраб. грунта (механизировано – 95%): V= 70,50*0,95 = 66,98 м³

Объем разраб. грунта (ручная доработка – 5%): V= 70,50*0,05 = 3,52 м³

Условные обозначения:

- Разработка грунта под проектируемый стрелочный перевод СП41 1/9

Согласовано	
Взам. инв. №	
Подп. и дата	
Инв. № подл.	

					2023	131-23-ПЖ						
						Ж/д пути от испытательного центра до обкаточной линии с удлинением трансбордера, расположенные по адресу: Московская область, г.о. Мытищи, ул. Колонцова, 4.						
Изм.	Кол.уч.	Лист	№ док.	Подпись	Дата							
Руков. проекта		Шевчук К.А.			26.09	Железнодорожные пути.		Стадия	Лист	Листов		
Ген.директор		Кесслер Ю.Ф.			26.09			ИД	1	1		
Нач. участка		Перевизнык А.П.			26.09							
Гл. инженер		Юрченко В.И.			26.09	Исполнительная схема Разработка грунта под проектируемый стрелочный перевод СП41 1/9		ООО "КиКГЕОСТРОЙ"				