




Укладка геотекстиля шириной 3м в котлован под
проект. стрелочный перевод СП№42


Общая площадь укладываемого геотекстиля: S= 107,0 м²

Условные обозначения:

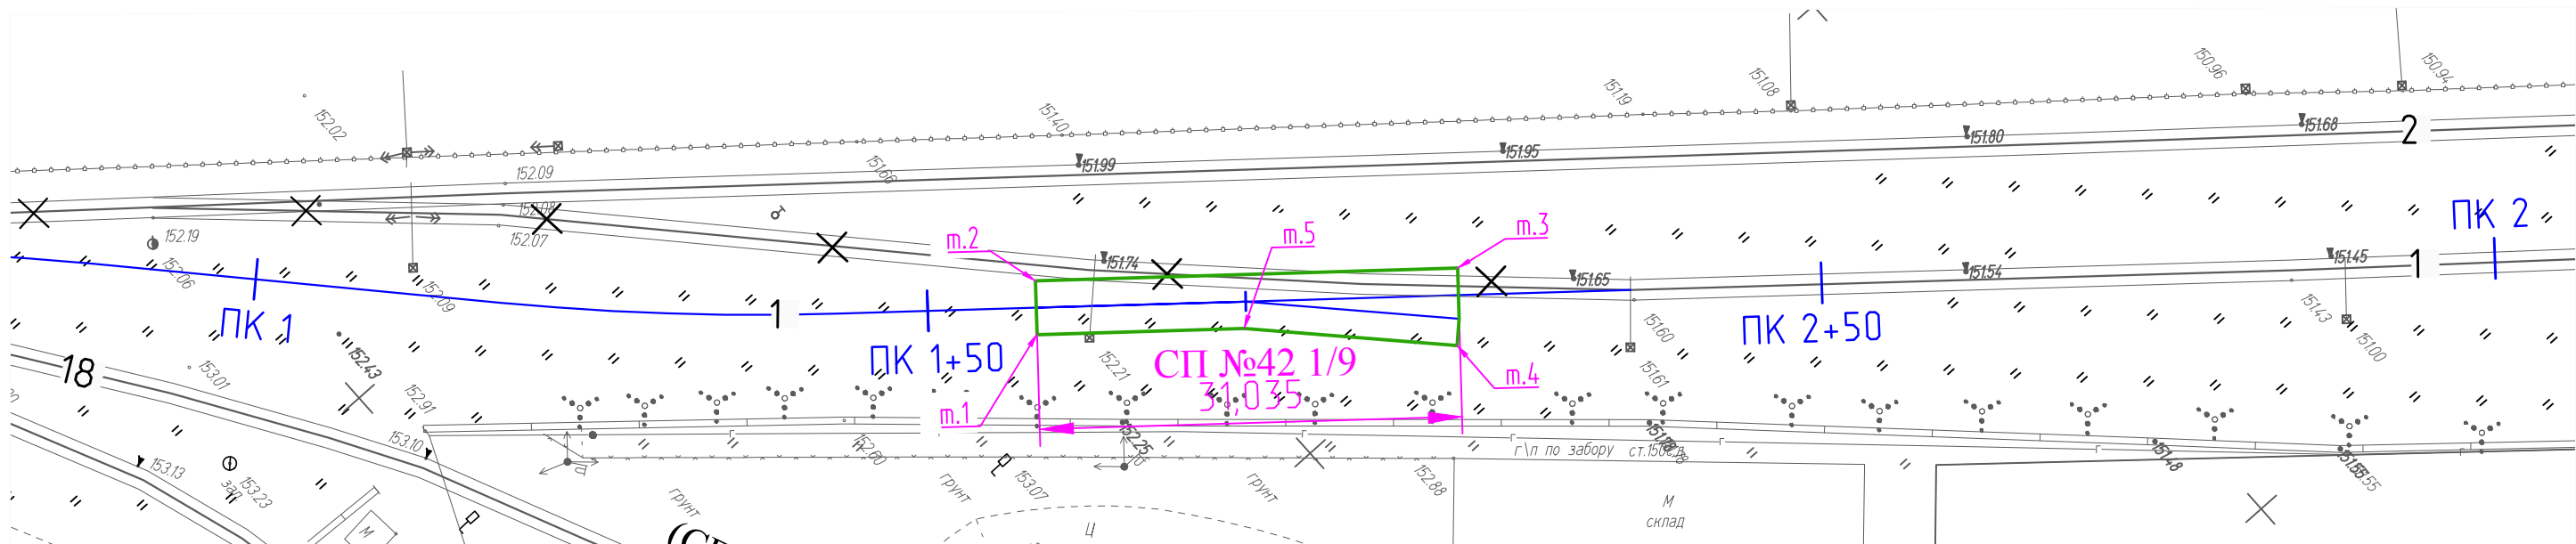

- Трэншея под проектируемый железнодорожный
стрелочный перевод СП№42 (т.1 - т.5)

Укладка геотекстиля шириной 3м в котлован
под проект. стрелочный перевод СП№42

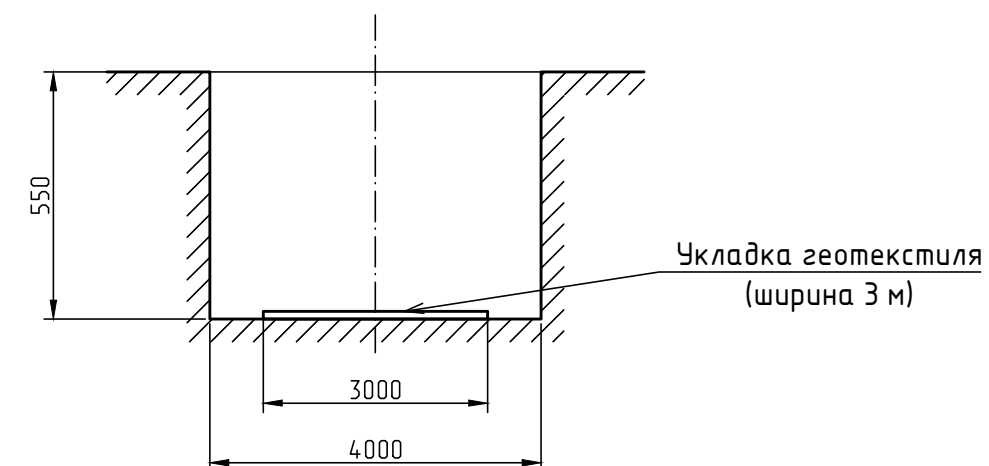

Укладка геотекстиля
(ширина 3 м)

Согласовано					
Взам. инв. №					
Подп. и дата					
Инв. № подл.					

					2023	131-23-ПЖ					
						Ж/д пути от испытательного центра до обкаточной линии с удлинением трансбордера, расположенные по адресу: Московская область, г.о. Мытищи, ул. Колонцова, 4.					
Изм.	Кол.уч.	Лист	№ док.	Подпись	Дата						
Рук.проекта	Шевчук К.А.				21.09	Железнодорожные пути.			Стадия	Лист	Листов
Ген.директор	Кесслер Ю.Ф.				21.09				ИД	3	
Нач.участка	Перевизник А.П.				21.09						
Гл.инженер	Юрченко В.И.				21.09						
						Исполнительная схема Укладка геотекстиля шириной 3м в котлован под проектируемый стрелочный перевод СП42 1/9 (т.1 - т.5)			ООО "КИКГЕОСТРОЙ"		