




Укладка геотекстиля шириной 3м в котлован под
проект. стрелочный перевод СП№41


Общая площадь укладываемого геотекстиля: S= 107,0 м²

Условные обозначения:

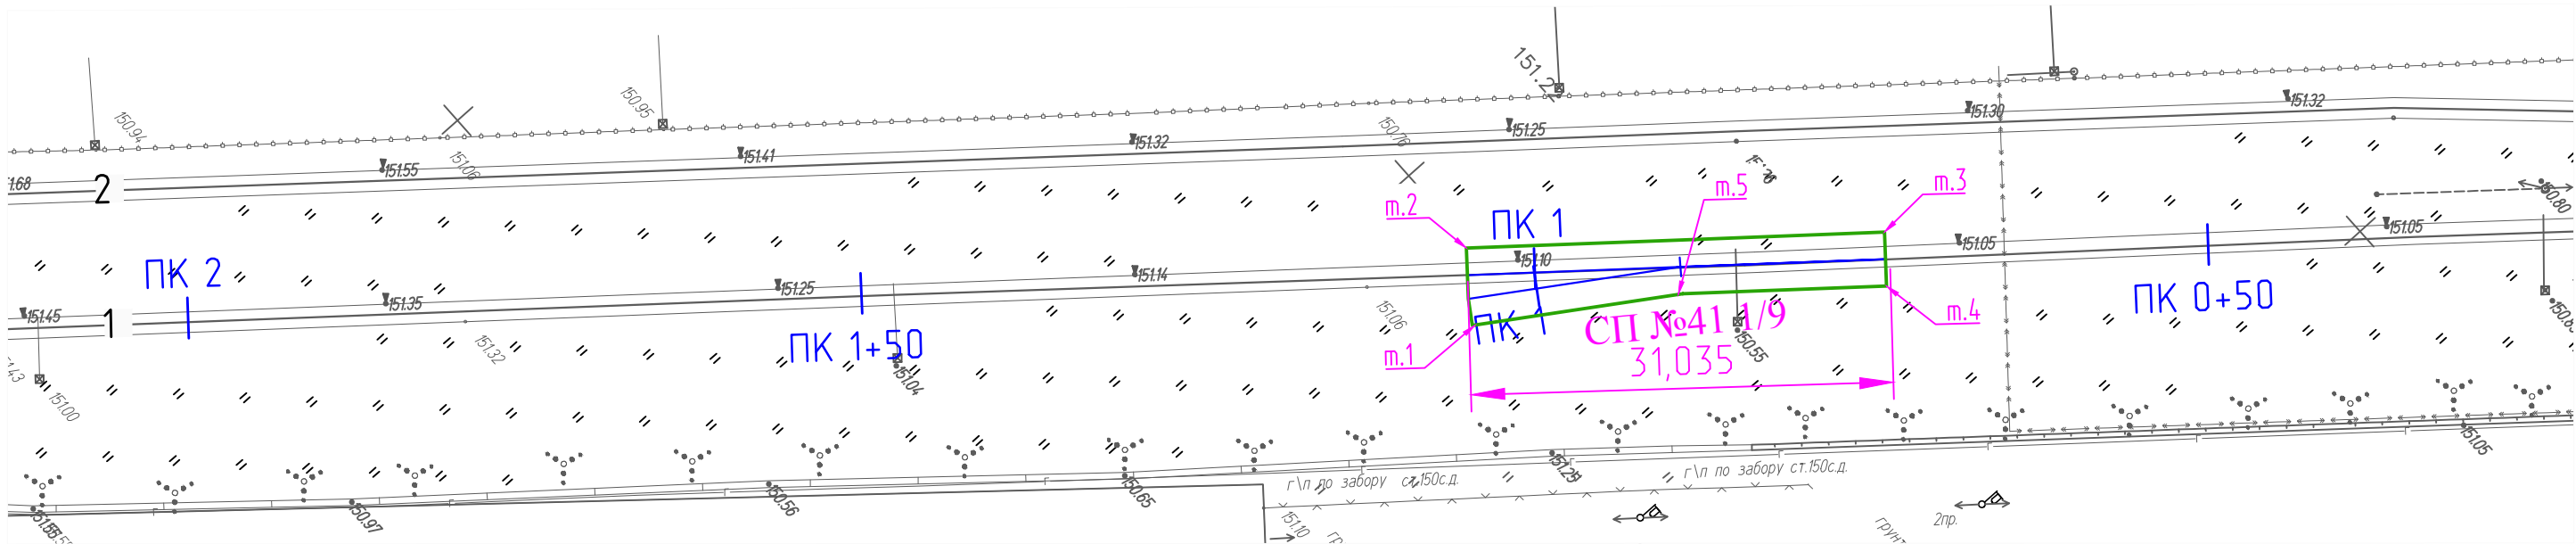

- Траншея под проектируемый железнодорожный
стрелочный перевод СП№41 (т.1 - т.5)

Укладка геотекстиля шириной 3м в котлован
под проект. стрелочный перевод СП№41

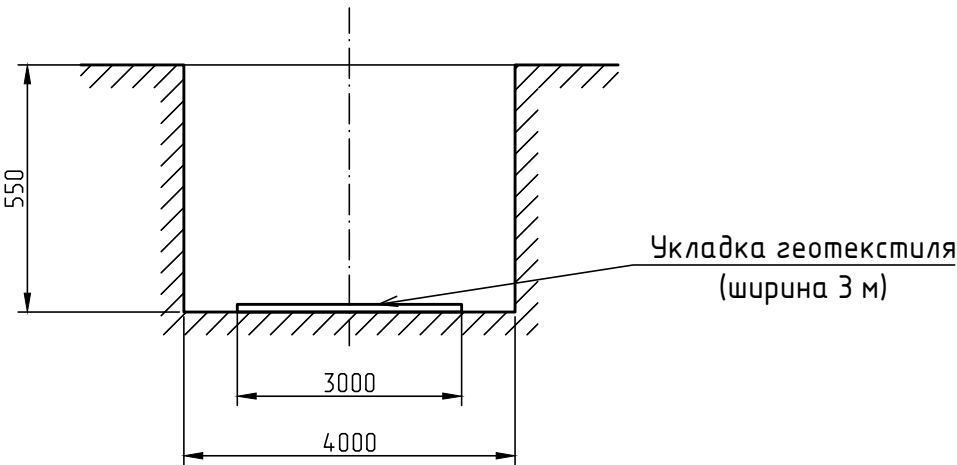

Согласовано				
Взам. инв. №				
Подп. и дата				
Инв. № подл.				

					2023	131-23-ПЖ				
						Ж/д пути от испытательного центра до обкаточной линии с удлинением трансбордера, расположенные по адресу: Московская область, г.о. Мытищи, ул. Колонцова, 4.				
Изм.	Кол.уч.	Лист	№ док.	Подпись	Дата	Железнодорожные пути.		Стадия	Лист	Листов
Рук.проекта	Шевчук К.А.				27.09			ИД	1	1
Ген.директор	Кесслер Ю.Ф.				27.09					
Нач.участка	Перевизник А.П.				27.09					
Гл.инженер	Юрченко В.И.				27.09					
						Исполнительная схема Укладка геотекстиля шириной 3м в котлован под проектируемый стрелочный перевод СП41 1/9 (т.1 - т.5)		ООО "КИКГЕОСТРОЙ"		