


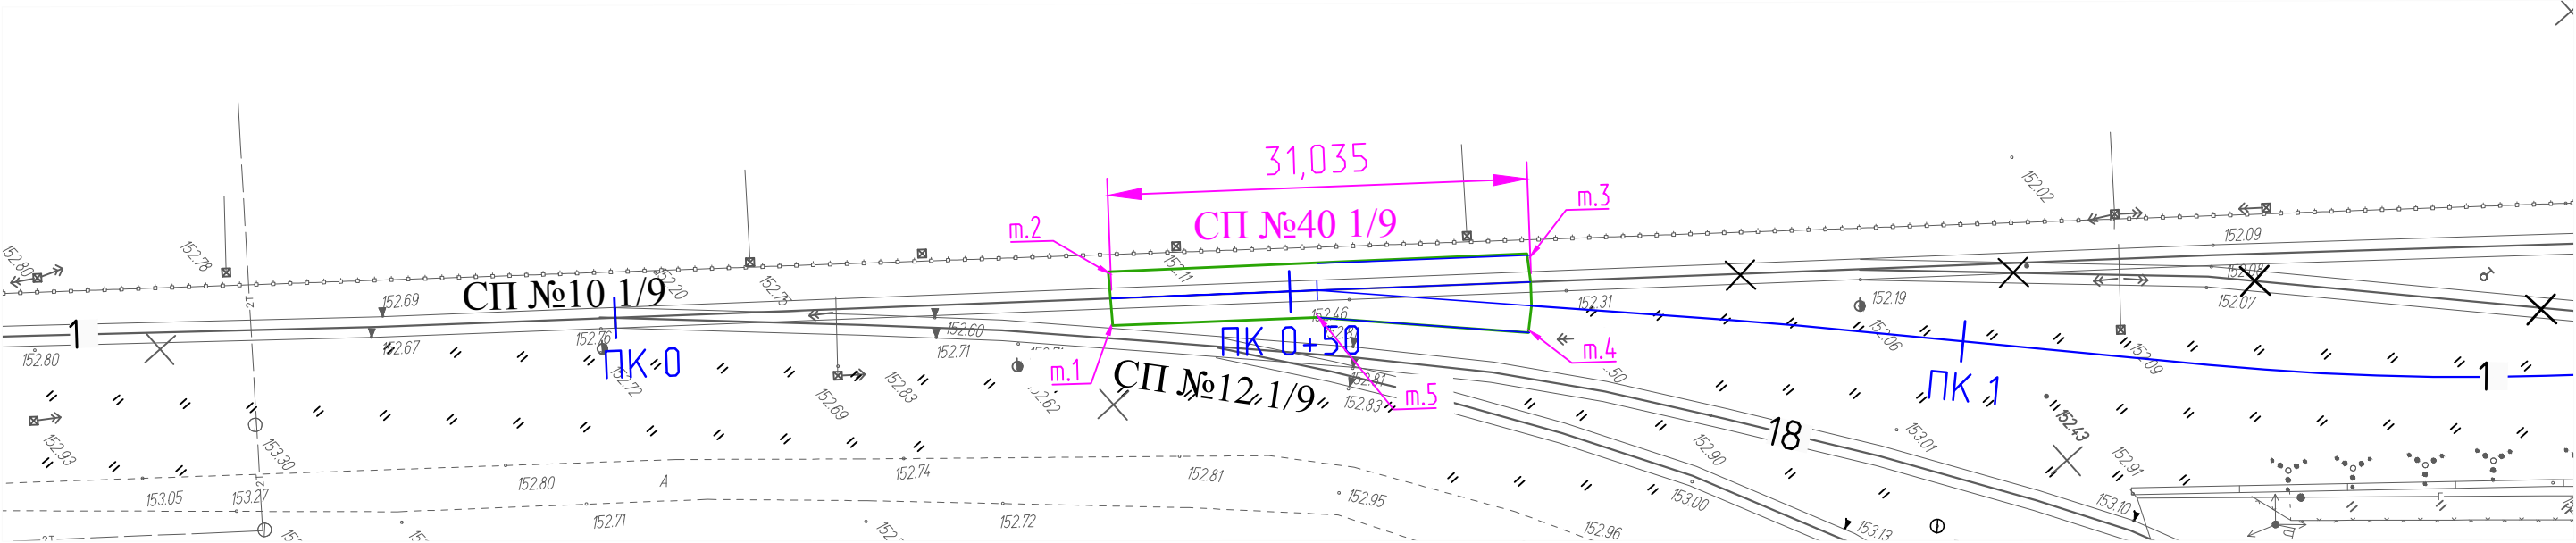

Засыпка песком в траншее под проект. стрелочный перевод СПN°40


Площадь участка м.1-м.5: $S = 139,5 \text{ м}^2$
Толщина слоя песка: $h=200\text{мм}$

Общий объем песка: $V_{\text{ср.}} = S \cdot h = 139,5 \cdot 0,2 = 27,9 \text{ м}^3$

Условные обозначения:

- Траншея под проектируемый железнодорожный стрелочный перевод СПN°40 (т.1 - т.5)

Засыпка песком в траншее под проект.
стрелочный перевод СПN°40

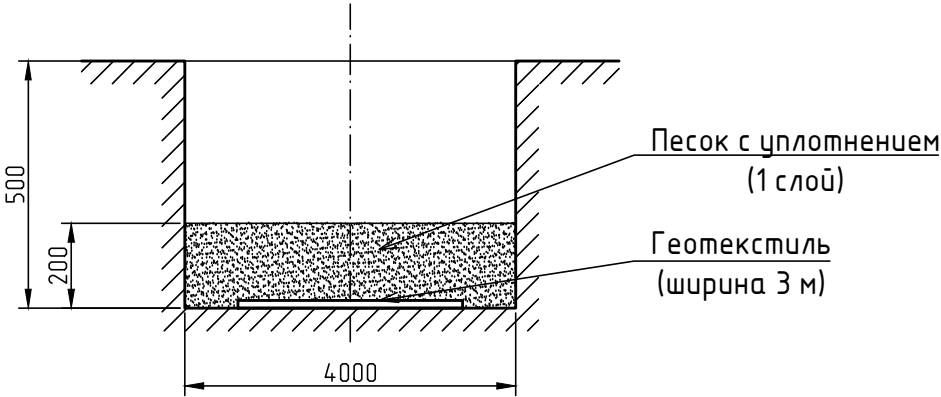

Согласовано				
Взам. инв. №				
Подп. и дата				
Инв. № подл.				

					2023	131-23-ПЖ			
						Ж/д пути от испытательного центра до обкаточной линии с удлинением трансбордера, расположенные по адресу: Московская область, г.о. Мытищи, ул. Колонцова, 4.			
Изм.	Кол.уч.	Лист	№ док.	Подпись	Дата				
Рук.проекта	Шевчук К.А.				21.09	Железнодорожные пути.	Стадия	Лист	Листов
Ген.директор	Кесслер Ю.Ф.				21.09		ИД	1	3
Нач.участка	Перевизник А.П.				21.09				
Гл.инженер	Юрченко В.И.				21.09				
						Исполнительная схема Засыпка песком в траншее под проектируемый стрелочный перевод СП40 1/9 (т.1 - т.5)		ООО "КИКГЕОСТРОЙ"	