


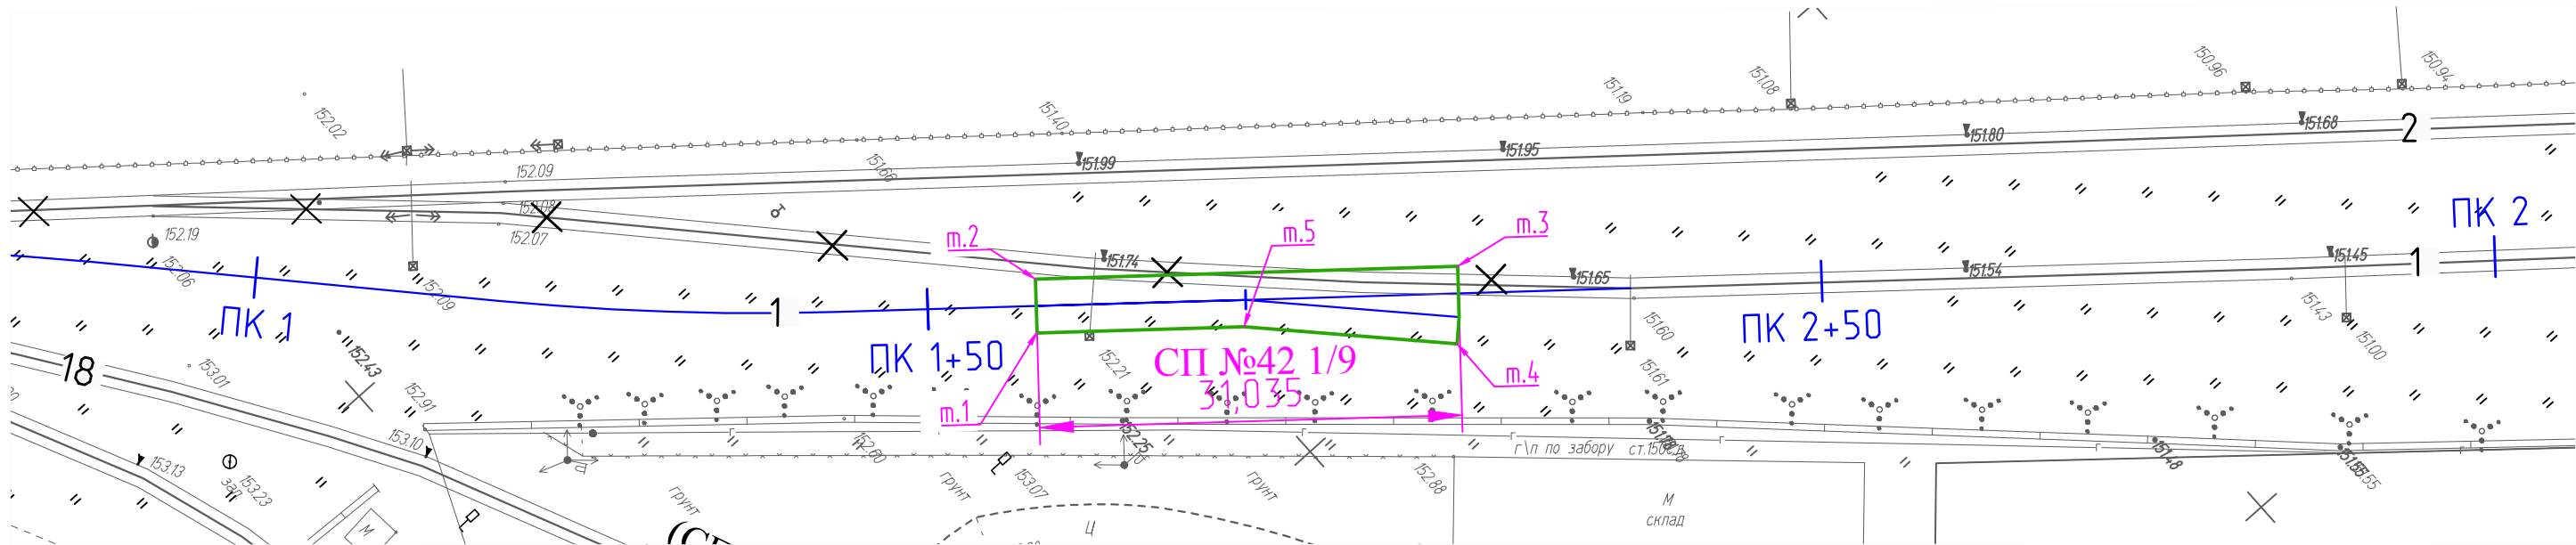

Засыпка песком в траншее под проект. стрелочный перевод СП№42


Площадь участка м.1-м.5: $S = 139,5 \text{ м}^2$
Толщина слоя песка: $h=200\text{мм}$

Общий объем песка: $V_{\text{ср.}} = S \cdot h = 139,5 \cdot 0,2 = 27,9 \text{ м}^3$

Условные обозначения:

- Траншея под проектируемый железнодорожный стрелочный перевод СП№42 (т.1 - т.5)

Укладка геотекстиля шириной 3м в котлован под проект. стрелочный перевод СП№42

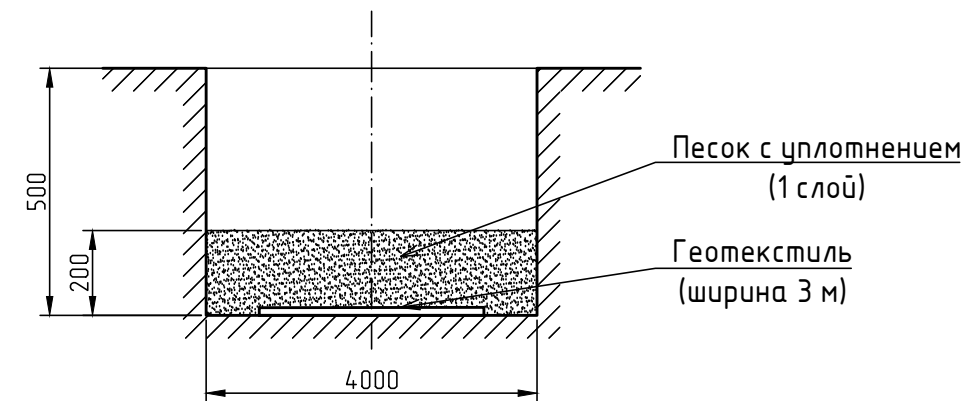

Согласовано					
Взам. инв. №					
Подп. и дата					
Инв. № подл.					

					2023	131-23-ПЖ				
						Ж/д пути от испытательного центра до обкаточной линии с удлинением трансбордера, расположенные по адресу: Московская область, г.о. Мытищи, ул. Колонцова, 4.				
Изм.	Кол.уч.	Лист	№ док.	Подпись	Дата					
Рук.проекта	Шевчук К.А.				21.09	Железнодорожные пути.		Стадия	Лист	Листов
Ген.директор	Кесслер Ю.Ф.				21.09			ИД	3	
Нач.участка	Перевизник А.П.				21.09					
Гл.инженер	Юрченко В.И.				21.09	Исполнительная схема Засыпка песком в траншее под проектируемый стрелочный перевод СП42 1/9 (т.1 - т.5)		ООО "КиКГЕОСТРОЙ"		