


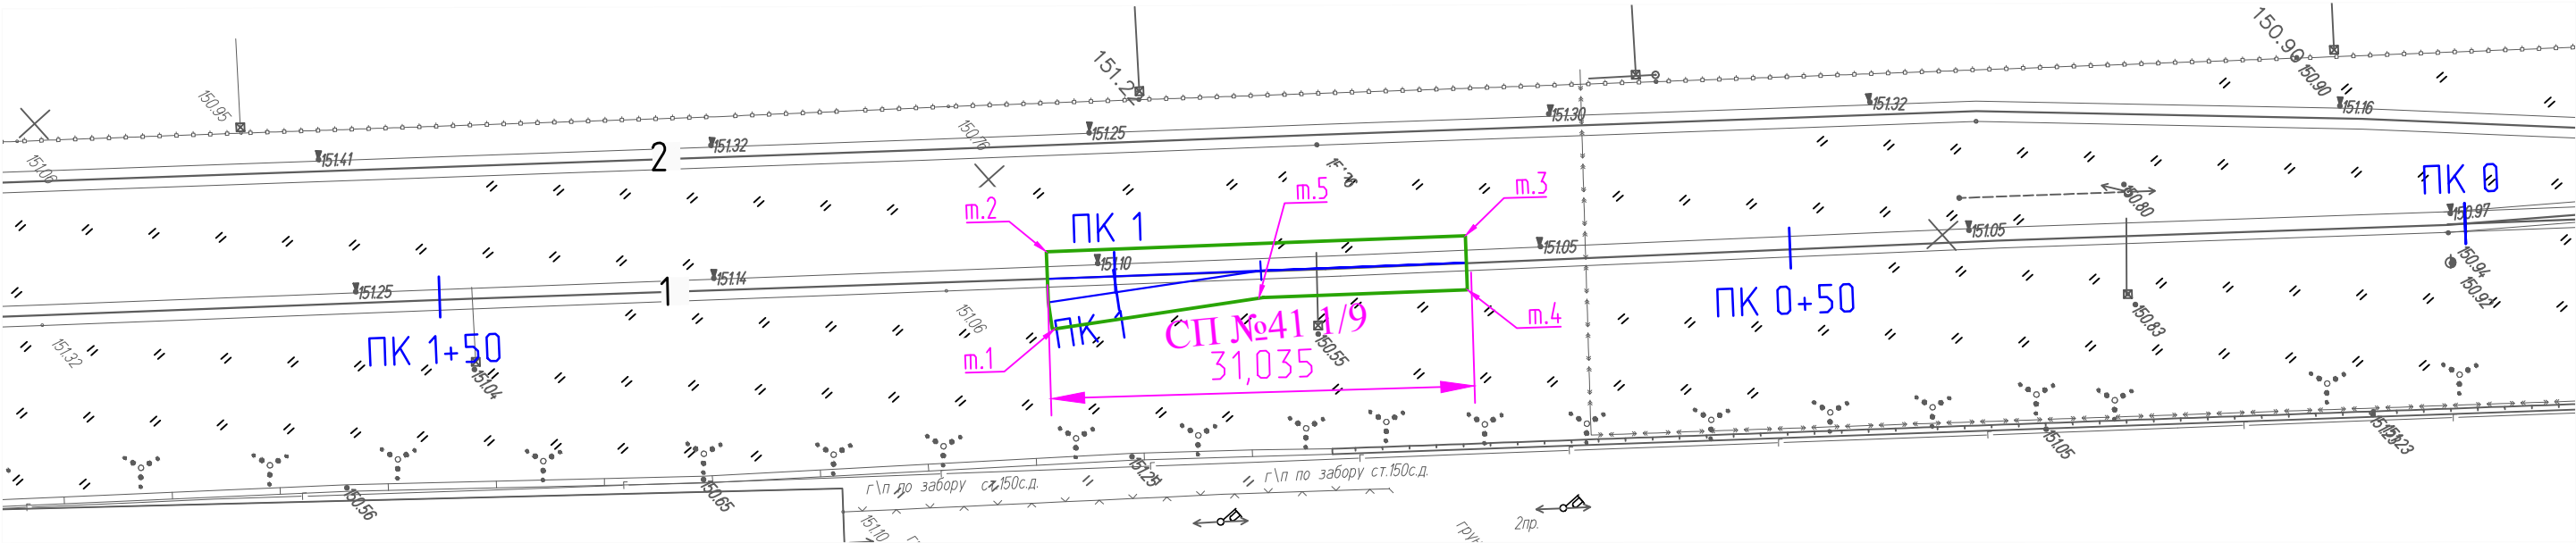

Засыпка песком в траншее под проект. стрелочный перевод СП№41


Площадь участка м.1-м.5: S = 139,5 м²
Толщина слоя песка: h=200мм

Общий объем песка: V_{ср.} = S*h = 139,5*0,2 = 27,9 м³

Условные обозначения:

- Траншея под проектируемый железнодорожный стрелочный перевод СП№41 (т.1 - т.5)

Укладка геотекстиля шириной 3м в котлован под проект. стрелочный перевод СП№41

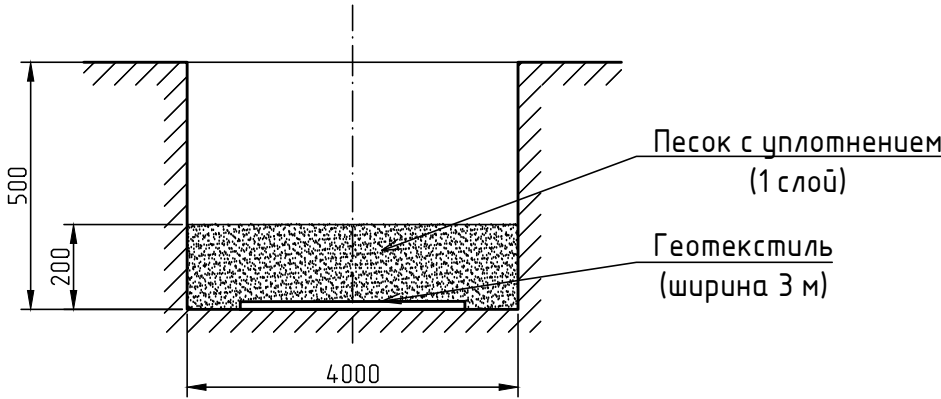

Согласовано					
Взам. инв. №					
Подп. и дата					
Инв. № подл.					

					2023	131-23-ПЖ				
						Ж/д пути от испытательного центра до обкаточной линии с удлинением трансбордера, расположенные по адресу: Московская область, г.о. Мытищи, ул. Колонцова, 4.				
Изм.	Кол.уч.	Лист	№ док.	Подпись	Дата	Железнодорожные пути.		Стадия	Лист	Листов
Рук.проекта	Шевчук К.А.				28.09			ИД	1	1
Ген.директор	Кесслер Ю.Ф.				28.09					
Нач.участка	Перевизник А.П.				28.09					
Гл.инженер	Юрченко В.И.				28.09	Исполнительная схема Засыпка песком в траншее под проектируемый стрелочный перевод СП41 1/9 (т.1 - т.5)		ООО "КИКГЕОСТРОЙ"		