





Условные обозначения:

Площадь под путь №2, S2= 142,6 м²

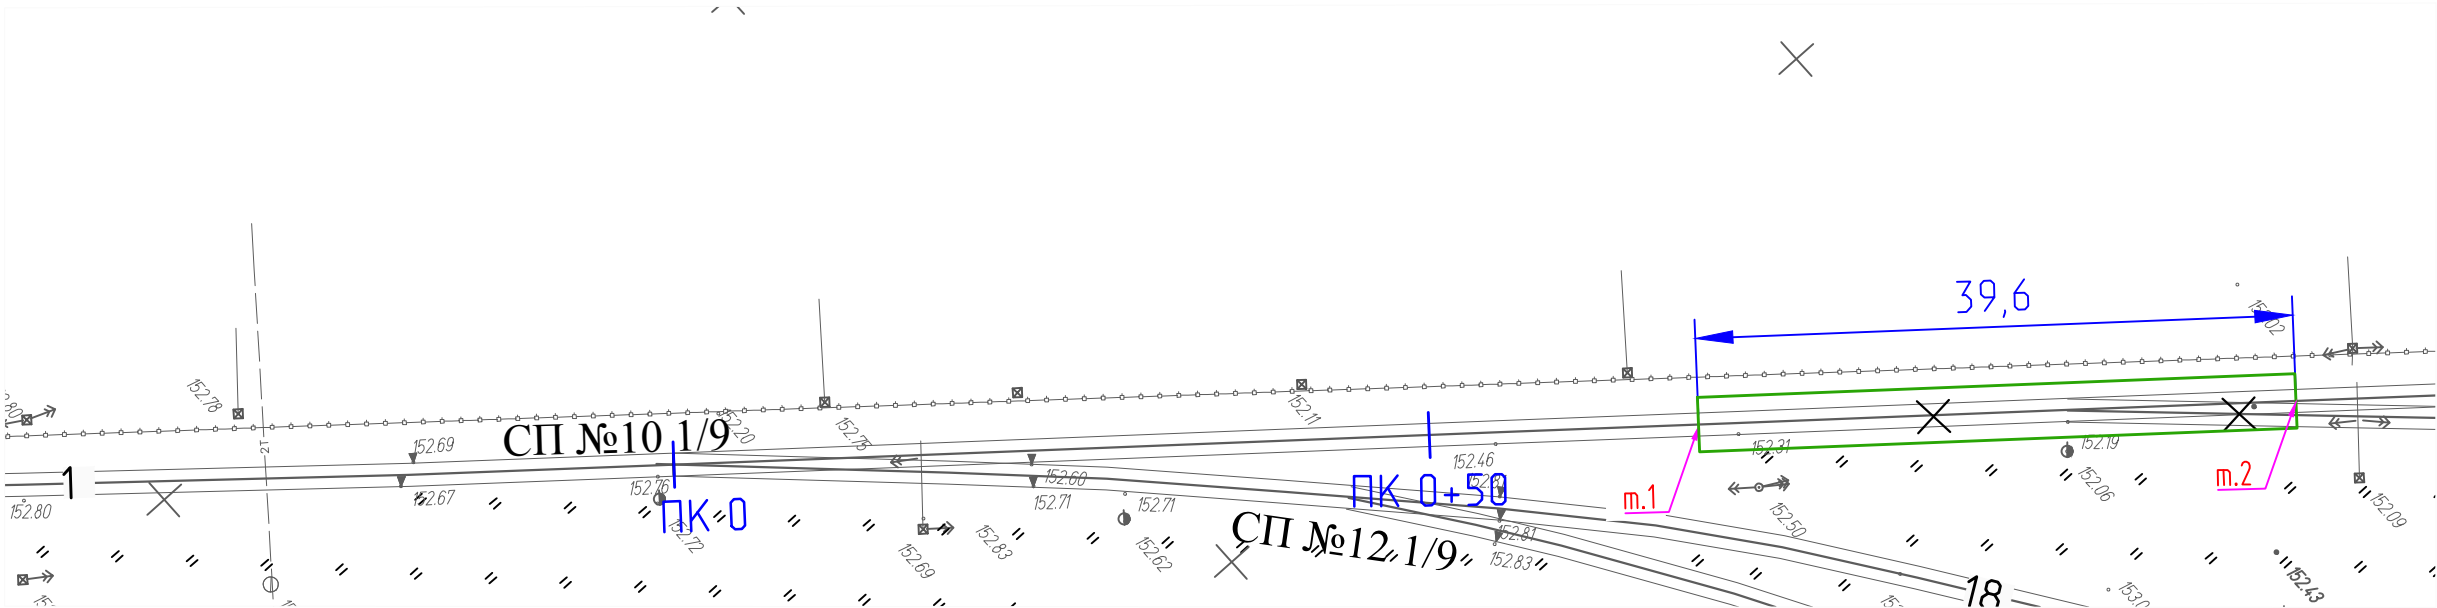

- Восстановление щебня балластировочного под участок жд пути №2 (т.1 - т.2)

Объем щебня балластного:
V =142,6*0,3 = 42,78 м³

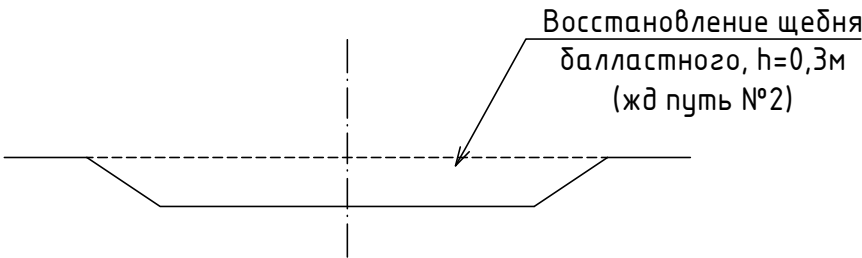

Согласовано				
Взам. инв. №				
Подп. и дата				
Инв. № подл.				

					2023	131-23-ПЖ					
						Ж/д пути от испытательного центра до обкаточной линии с удлинением трансбордера, расположенные по адресу: Московская область, г.о. Мытищи, ул. Колонцова, 4.					
Изм.	Кол.уч.	Лист	№ док.	Подпись	Дата	Железнодорожные пути.			Стадия	Лист	Листов
Рук.проекта	Шевчук К.А.				21.09				ИД	1	4
Ген.директор	Кесслер Ю.Ф.				21.09						
Нач.участка	Перевизнык А.П.				21.09						
Гл.инженер	Юрченко В.И.				21.09	Исполнительная схема Восстановление щебеночного балласта под путь №2 на участке т.1-т.2			ООО "КиКГЕОСТРОЙ"		