





Условные обозначения:

Площадь под путь №2, S2= 142,6 м²

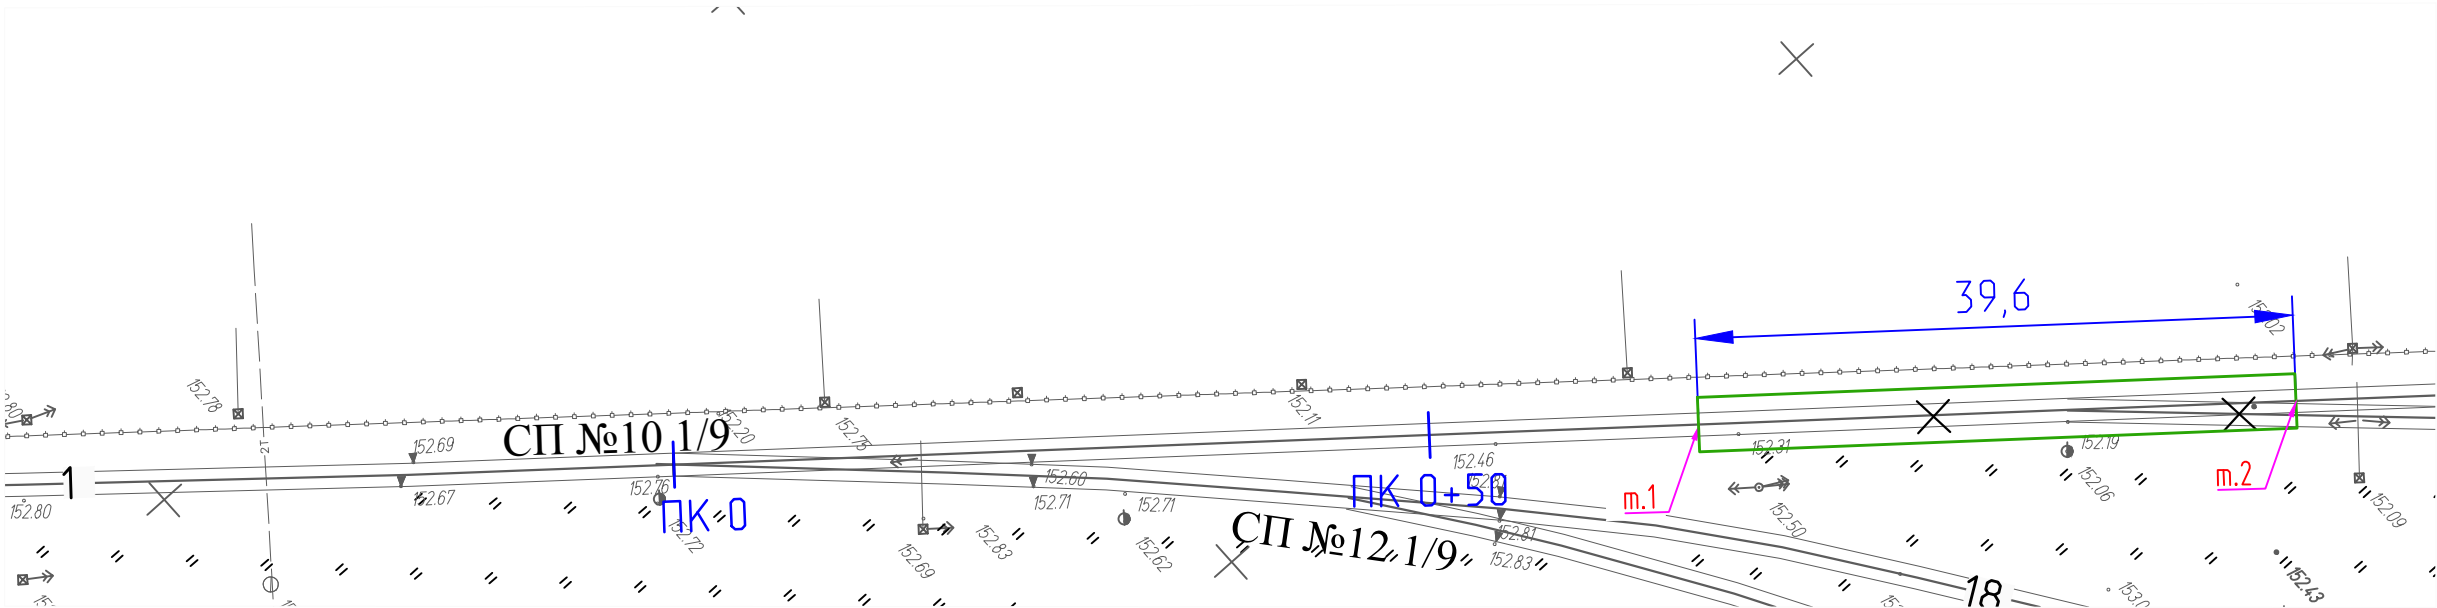

- Восстановление щебня балластировочного под участок жд пути №2 (т.1 - т.2)

Объем щебня балластного:
 $V = 142,6 \cdot 0,3 = 42,78 \text{ м}^3$

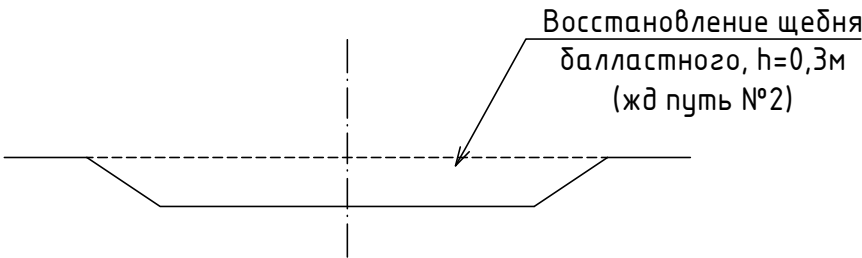

Согласовано				
Взам. инв. №				
Подп. и дата				
Инв. № подл.				

					2023	131-23-ПЖ		
						Ж/д пути от испытательного центра до обкаточной линии с удлинением трансбордера, расположенные по адресу: Московская область, г.о. Мытищи, ул. Колонцова, 4.		
Изм.	Кол.уч.	Лист	№ док.	Подпись	Дата			
Рук.проекта	Шевчук К.А.				20.09	Железнодорожные пути.	Стадия	Лист
Ген.директор	Кесслер Ю.Ф.				20.09		ИД	1
Нач.участка	Перевизник А.П.				20.09			1
Гл.инженер	Юрченко В.И.				20.09			
						Исполнительная схема №7 Восстановление щебеночного балласта под путь №2 на участке т.1-т.2		ООО "КИКГЕОСТРОЙ"