


Согласовано			
Взам. инв. №			
Подп. и дата			
Инв. № подл.			

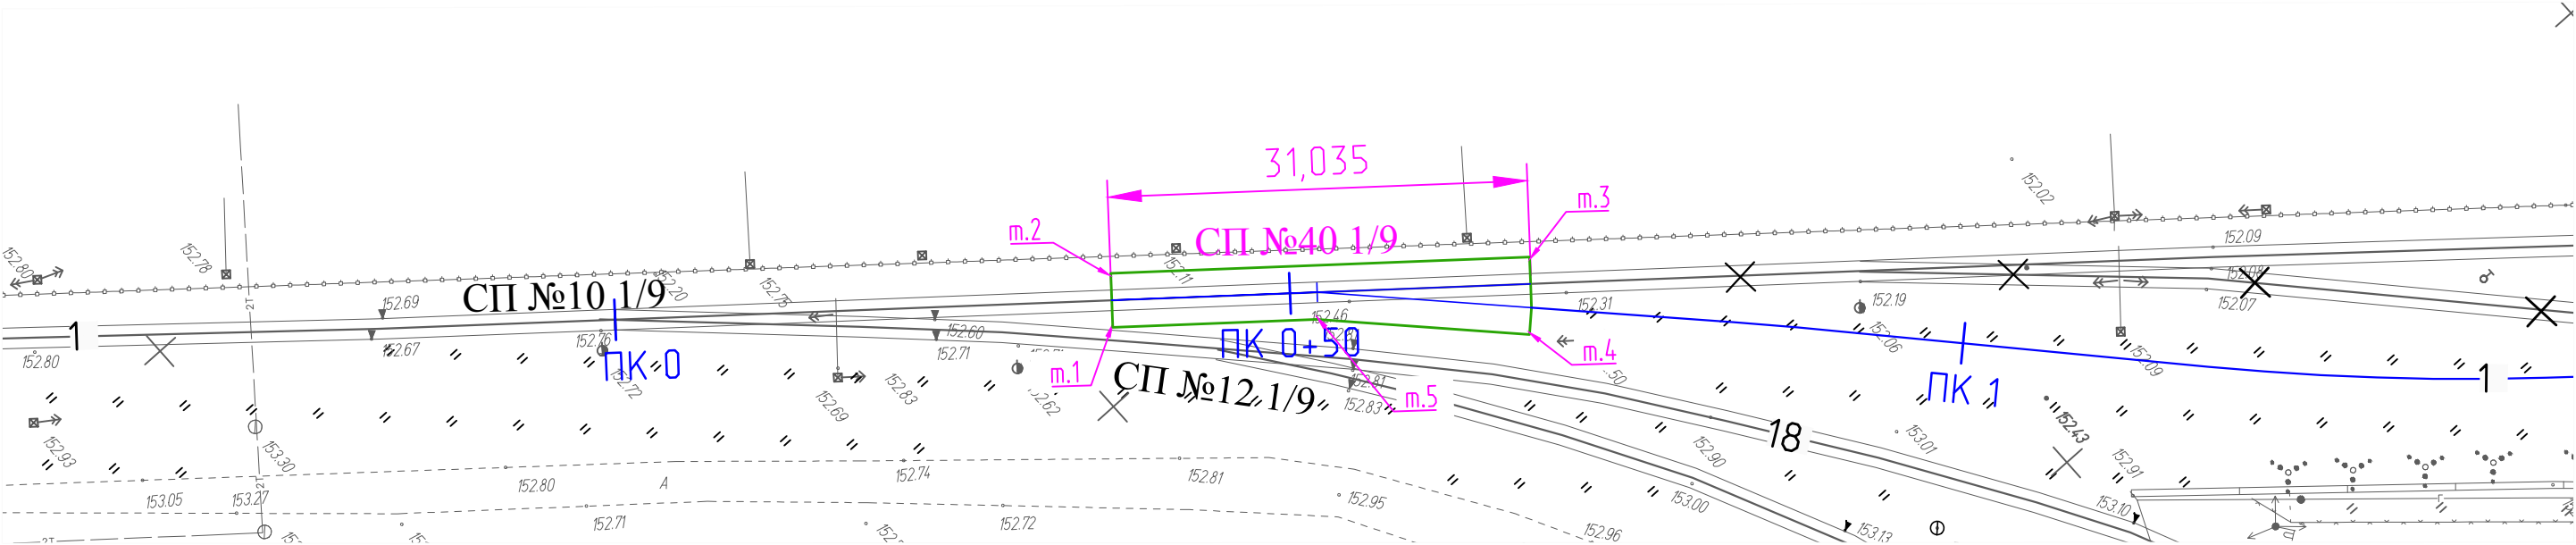

Засыпка щебнем в траншее под проект. стрелочный перевод СП№40

Площадь участка м.1-м.5: $S = 139,5 \text{ м}^2$

Толщина каждого слоя щебня (всего 2 слоя): $h1 = 150 \text{ мм}$

Общая толщина слоя щебня: $h = 150 \cdot 2 = 300 \text{ мм}$


Общий объем щебня: $V = S \cdot h = 139,5 \cdot 0,3 = 41,85 \text{ м}^3$

Условные обозначения:



- Траншея под проектируемый железнодорожный стрелочный перевод СП№40 (т.1 - т.5)

Засыпка щебнем в траншее под проект. стрелочный перевод СП№40

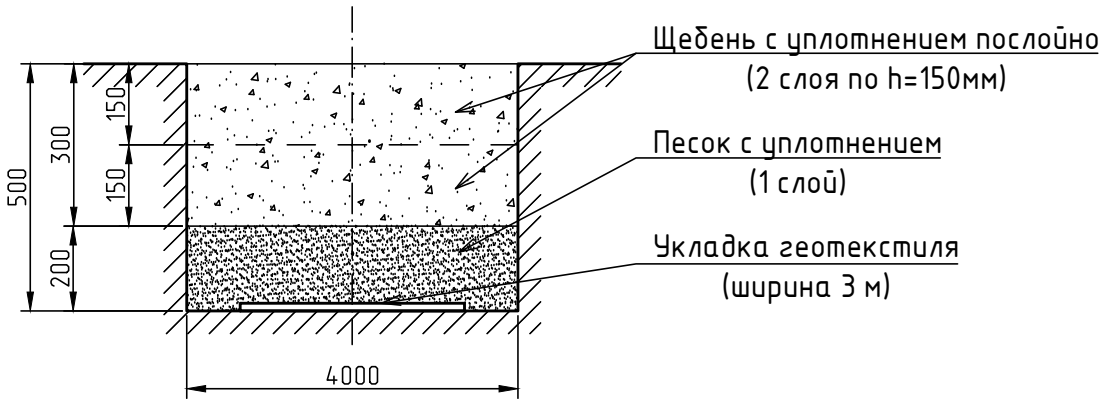

					2023	131-23-ПЖ				
						Ж/д пути от испытательного центра до обкаточной линии с удлинением трансбордера, расположенные по адресу: Московская область, г.о. Мытищи, ул. Колонцова, 4.				
Изм.	Кол.уч.	Лист	№ док.	Подпись	Дата	Железнодорожные пути.		Стадия	Лист	Листов
Рук.проекта	Шевчук К.А.				21.09			ИД	2	
Ген.директор	Кесслер Ю.Ф.				21.09					
Нач.участка	Перевизник А.П.				21.09					
Гл.инженер	Юрченко В.И.				21.09					
						Исполнительная схема Засыпка щебнем в траншее под проектируемый стрелочный перевод СП40 1/9 (т.1 - т.5)		ООО "КИКГЕОСТРОЙ"		