


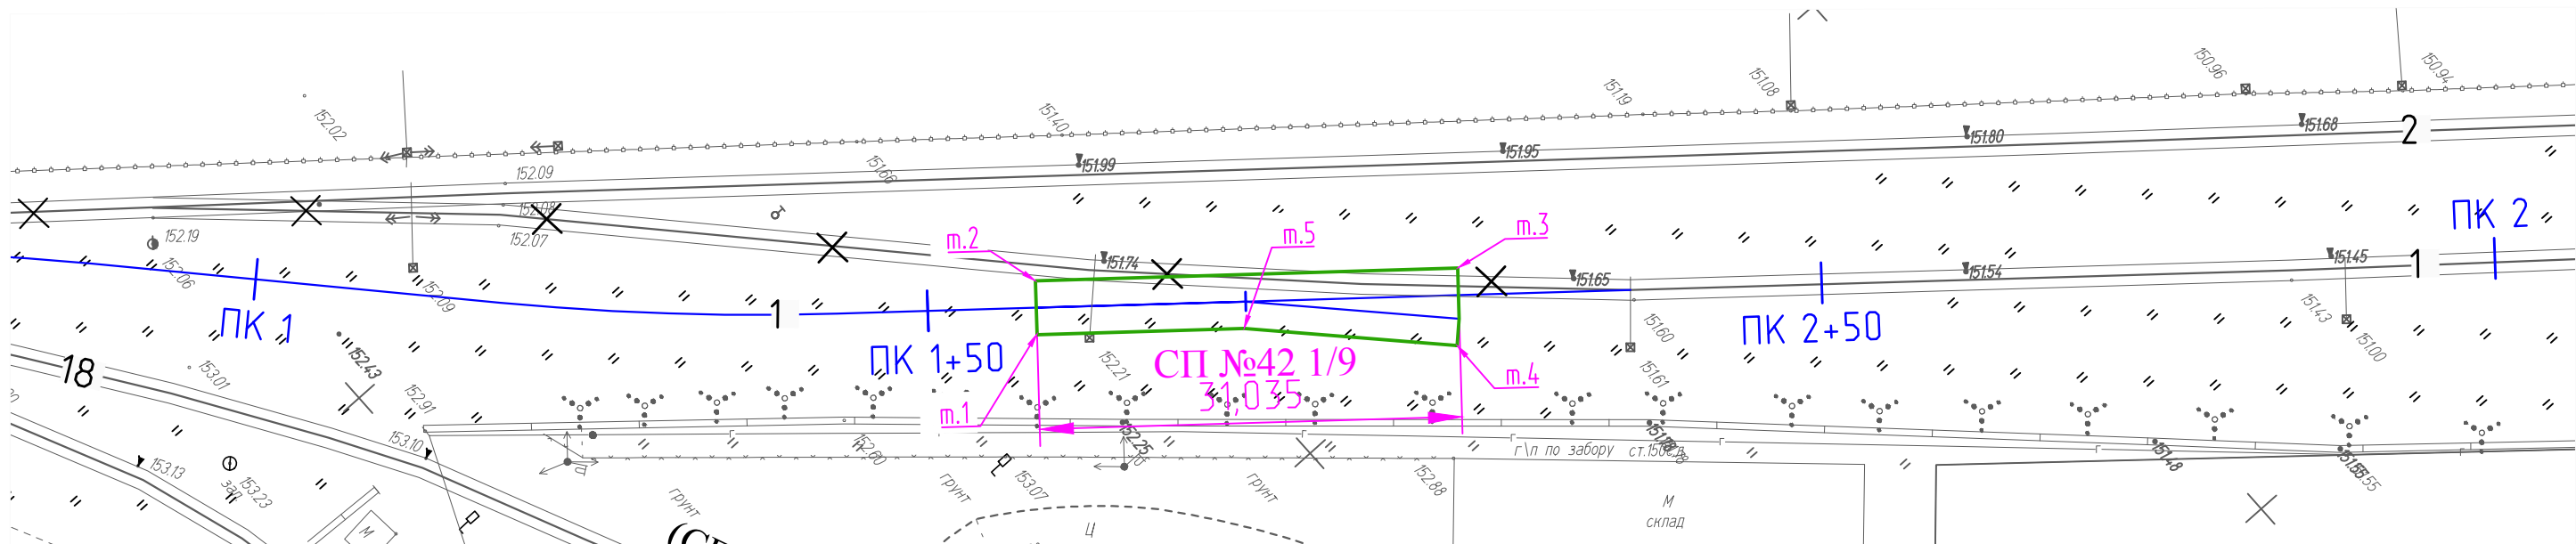

Засыпка щебнем в траншее под проект. стрелочный перевод СП№42

Площадь участка м.1-м.5: $S = 139,5 \text{ м}^2$

Толщина каждого слоя щебня (всего 2 слоя): $h1 = 150 \text{ мм}$

Общая толщина слоя щебня: $h = 150 \cdot 2 = 300 \text{ мм}$


Общий объем щебня: $V = S \cdot h = 139,5 \cdot 0,3 = 41,85 \text{ м}^3$

Условные обозначения:



- Траншея под проектируемый железнодорожный стрелочный перевод СП№42 (т.1 - т.5)

Засыпка щебнем в траншее под проект.
стрелочный перевод СП№42

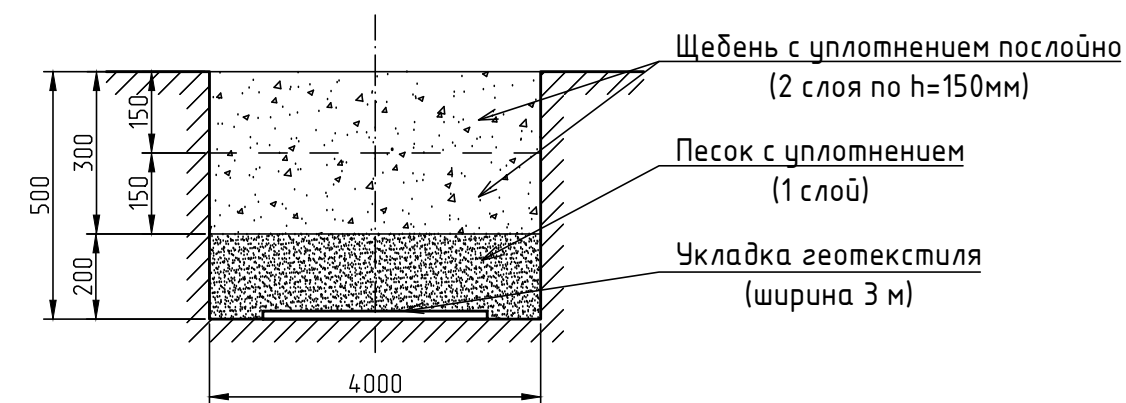

Согласовано				
Взам. инв. №				
Подп. и дата				
Инв. № подл.				

					2023	131-23-ПЖ					
						Ж/д пути от испытательного центра до обкаточной линии с удлинением трансбордера, расположенные по адресу: Московская область, г.о. Мытищи, ул. Колонцова, 4.					
Изм.	Кол.уч.	Лист	№ док.	Подпись	Дата						
Рук.проекта	Шевчук К.А.				21.09	Железнодорожные пути.			Стадия	Лист	Листов
Ген.директор	Кесслер Ю.Ф.				21.09				ИД	4	
Нач.участка	Перевизник А.П.				21.09						
Гл.инженер	Юрченко В.И.				21.09	Исполнительная схема Засыпка щебнем в траншее под проектируемый стрелочный перевод СП42 1/9 (т.1 - т.5)			ООО "КикГЕОСТРОЙ"		