


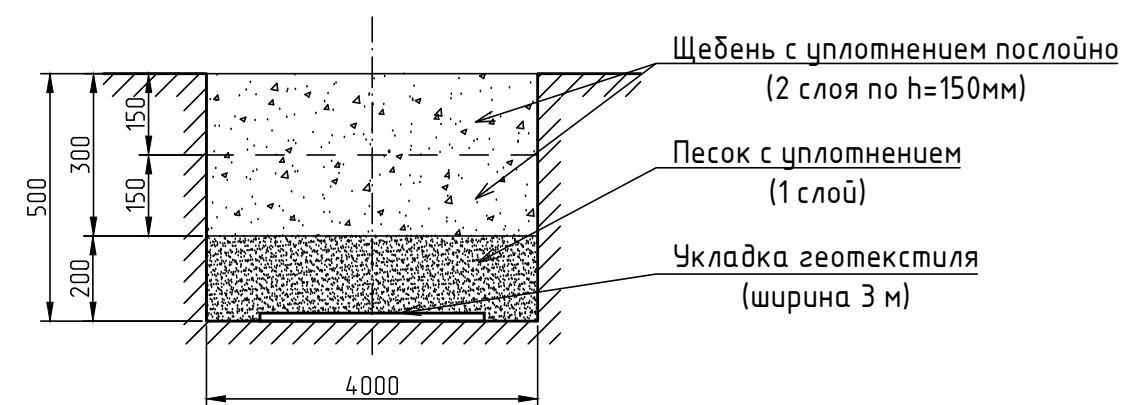

					2023	131-23-ПЖ			
						Ж/д пути от испытательного центра до обкаточной линии с удлинением трансбордера, расположенные по адресу: Московская область, г.о. Мытищи, ул. Колонцова, 4.			
Изм.	Кол.уч.	Лист	№ док.	Подпись	Дата				
Рук.проекта	Шевчук К.А.				29.09	Железнодорожные пути.	Стадия	Лист	Листов
Ген.директор	Кесслер Ю.Ф.				29.09		ИД	1	1
Нач.участка	Перевизнык А.П.				29.09				
Гл.инженер	Юрченко В.И.				29.09	Исполнительная схема Засыпка щебнем в траншее под проектируемый стрелочный перевод СП41 1/9 (т.1 - т.5)	ООО "КиКГЕОСТРОЙ"		