


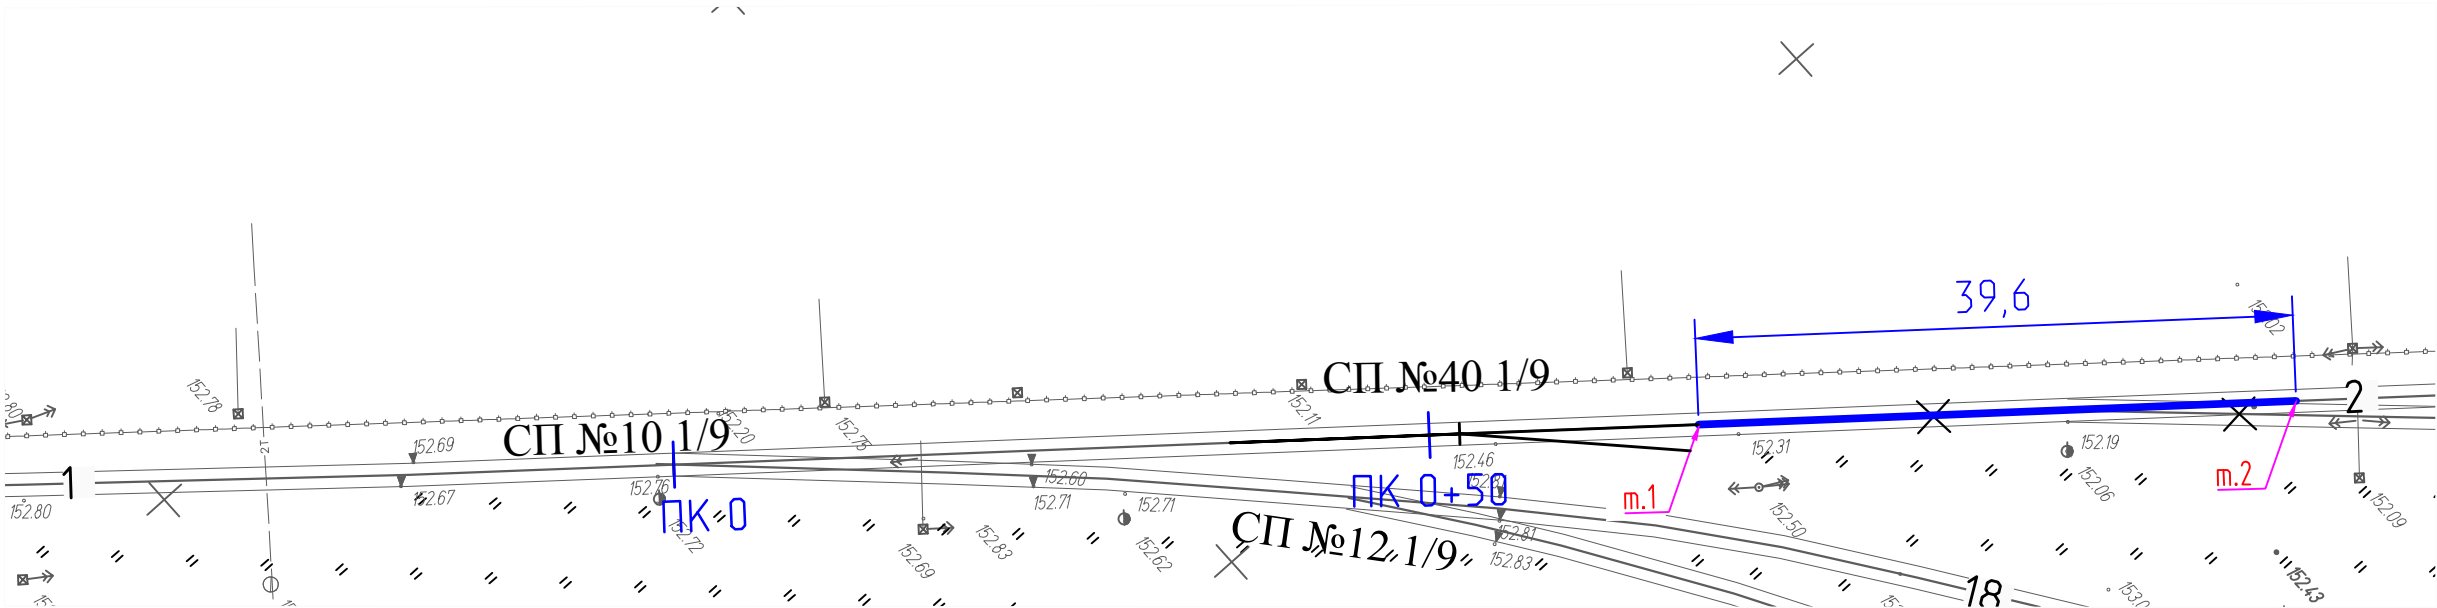

Условные обозначения:

— Укладка рельсошпальной решетки на деревянных шпалах (т.1 - т.2)

Путь II (39,6 м) Укладка рельсошпальной решетки на деревянных шпалах

Длина пути:	39,6			
	Наименование	м., кг	м	Итого,кг
рельс	P65	64,88	79,2	5138,496

Количество стыков:	4			
	Наименование	шт., кг	шт	Итого,кг
накладки	P-65	29,260	16	468,2
болт стыковой	27x160	0,800	48	38,4
гайка	M27	0,222	48	10,7
шайба	M27	0,130	48	6,2
	Сумма		160	523,5

Комплект скрепления КД-65 на длину пути	73			
	Наименование	шт., кг	шт	Итого,кг
шпалы деревянные (160x230x2750)	II тип	70,0	73	5110,0
Гайка для болтов клеммных и закладных	M22	0,123	292	35,9
Шайба двухвитковая	M25	0,116	292	33,9
Клемма промежуточная	ПК	0,640	292	186,9
Шуруп путевой	M24x170	0,590	584	344,6
Болт клеммный свободный	M22x75	0,345	292	100,7
Подкладка	КД-65	9,700	146	1416,2
Прокладка нашпальная (КД-65)	ЦП-361	0,660	146	96,4
Прокладка подрельсовая (КД-65)	ЦП-363	0,250	146	36,5
	Сумма		2263,0	7361,0

					2023	131-23-ПЖ					
						Ж/д пути от испытательного центра до обкаточной линии с удлинением трансбордера, расположенные по адресу: Московская область, г.о. Мытищи, ул. Колонцова, 4.					
Изм.	Кол.уч.	Лист	№ док.	Подпись	Дата	Железнодорожные пути.			Стадия	Лист	Листов
Рук.проекта	Шевчук К.А.			25.09	ИД				1	5	
Ген.директор	Кесслер Ю.Ф.			25.09							
Нач.участка	Перевизник А.П.			25.09							
Гл.инженер	Юрченко В.И.			25.09							
						Исполнительная схема Устройство новой рельсошпальной решетки на деревянных шпалах пути №2 на участке т.1-т.2			ООО "КИКГЕОСТРОЙ"		