


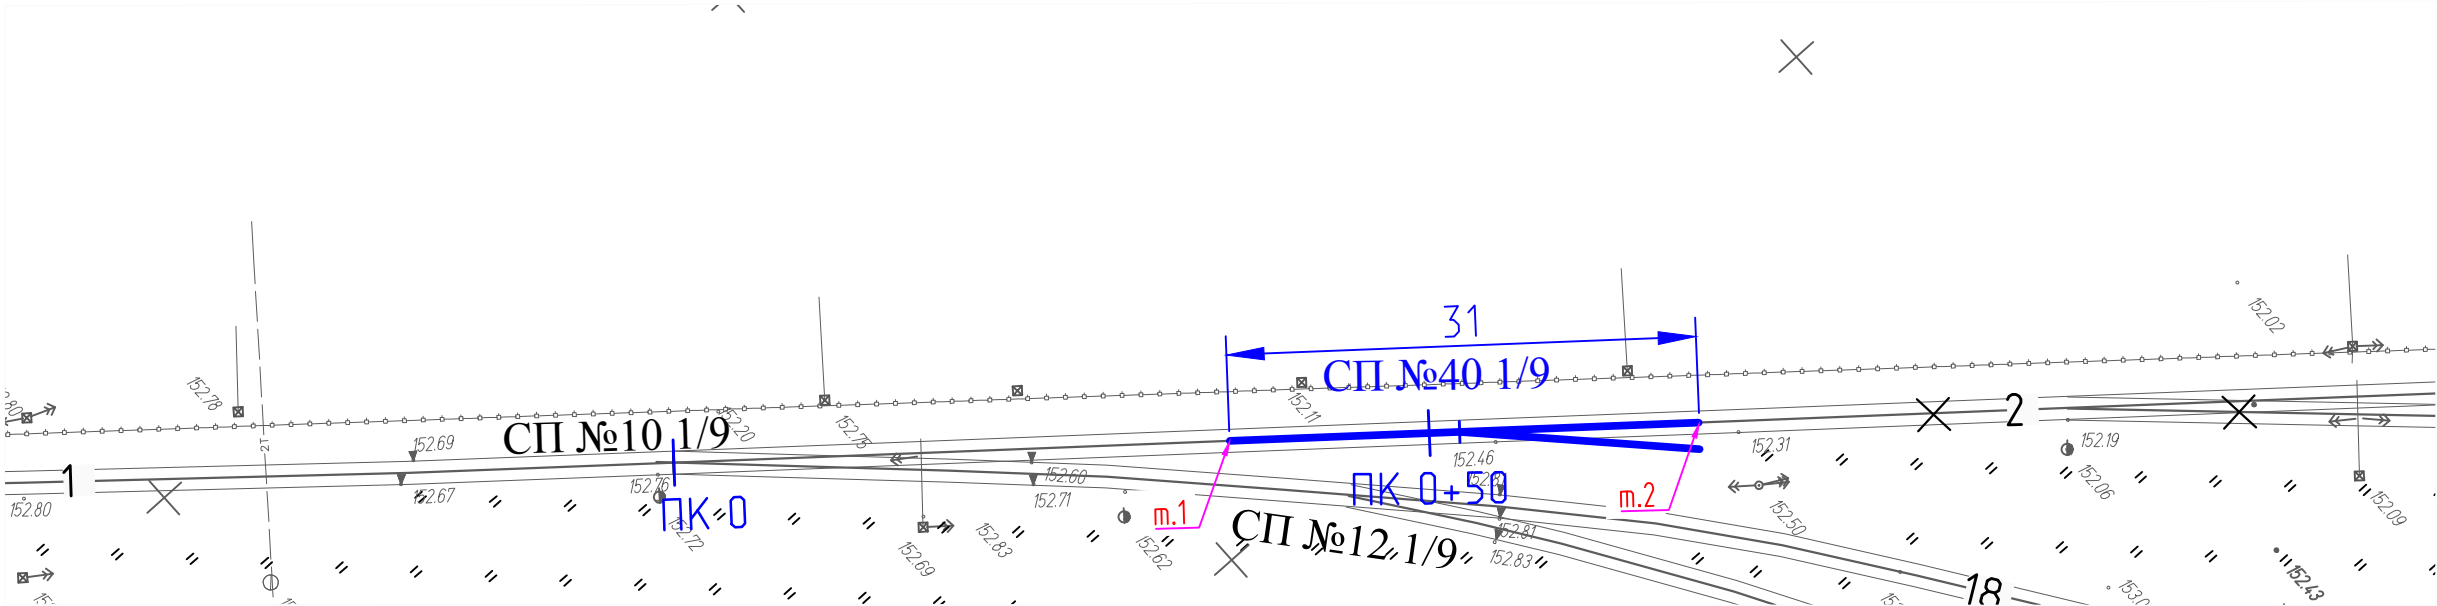

Условные обозначения:
- Устройство стрелочного перевода СП№40 1/9 (т.1 - т.2)

Примечание:
Устройство проектируемого стрелочного перевода СП№40 1/9 осуществляется старогодным стрелочным переводом СП№8 1/9 на деревянных шпалах.

Согласовано				
Взам. инв. №				
Подп. и дата				
Инв. № подл.				

					2023	131-23-ПЖ			
						Ж/д пути от испытательного центра до обкаточной линии с удлинением трансбордера, расположенные по адресу: Московская область, г.о. Мытищи, ул. Колонцова, 4.			
Изм.	Кол.уч.	Лист	№ док.	Подпись	Дата				
Рук.проекта	Шевчук К.А.				25.09	Железнодорожные пути.	Стадия	Лист	Листов
Ген.директор	Кесслер Ю.Ф.				25.09		ИД	2	
Нач.участка	Перевизник А.П.				25.09				
Гл.инженер	Юрченко В.И.				25.09				
						Исполнительная схема Устройство стрелочного перевода СП№40 1/9 на участке т.1-т.2 (переустройство сущ. СП№8 1/9 на деревянных брусках)		ООО "КИКГЕОСТРОЙ"	