


Согласовано					
Взам. инв. №					
Подп. и дата					
Инв. № подл.					

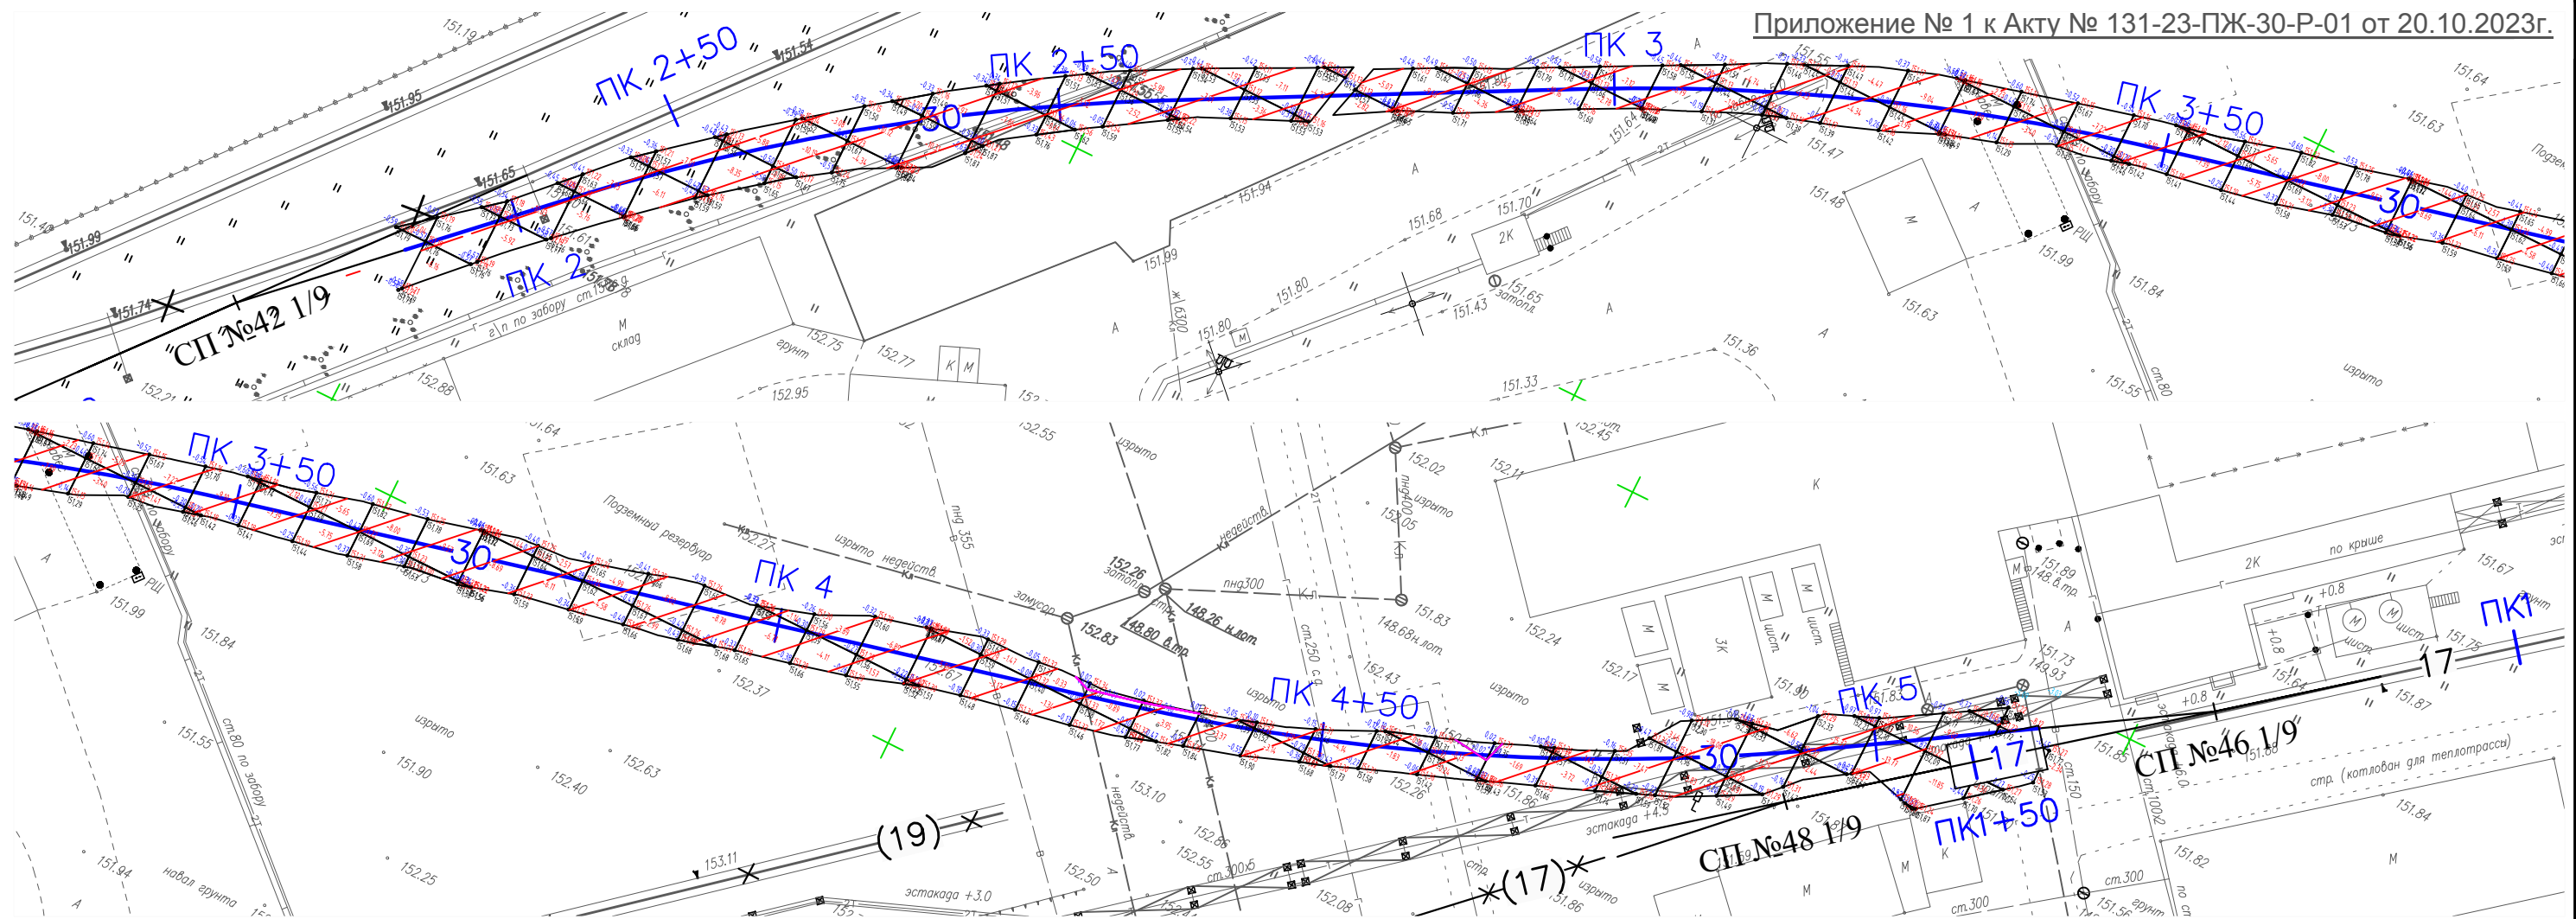

Условные обозначения:

- Разработка грунта под проектируемый железнодорожный путь №30

Разработка грунта в котловане экскаватором емк. ковша 0,5 м³ с погрузкой на автомобили под проектируемый железнодорожные пути №30 :

Объем разраб. грунта (механизировано – 95%): $V = 593,88 \cdot 0,95 = 564,19 \text{ м}^3$

Объем разраб. грунта (ручная доработка – 5%): $V = 593,88 \cdot 0,05 = 29,69 \text{ м}^3$

Общий объем разрабатываемого грунта, с учетом от существующей отметки поверхности земли до отметки грунта для последующей планировки (включая выборку грунта под проектируемую призму железнодорожного пути): $V = 593,88 \text{ м}^3$

Объем подсыпки привозным грунтом: $V = 0,03 \text{ м}^3$

					2023	131-23-ПЖ				
						Ж/д пути от испытательного центра до обкаточной линии с удлинением трансбордера, расположенные по адресу: Московская область, г.о. Мытищи, ул. Колонцова, 4.				
Изм.	Кол.уч.	Лист	№ док.	Подпись	Дата					
Руков. проекта		Шевчук К.А			20.10	Железнодорожные пути.		Стадия	Лист	Листов
Ген.директор		Кесслер Ю.Ф.			20.10			ИД	1	1
Нач. участка		Перевицкий А.П.			20.10					
Гл. инженер		Юрченко В.И.			20.10	Исполнительная схема Разработка грунта под проектируемый ж.д. путь №30		ООО "КиКГЕОСТРОЙ"		