


Согласовано					
Взам. инв. №					
Подп. и дата					
Инв. № подл.					



Условные обозначения:

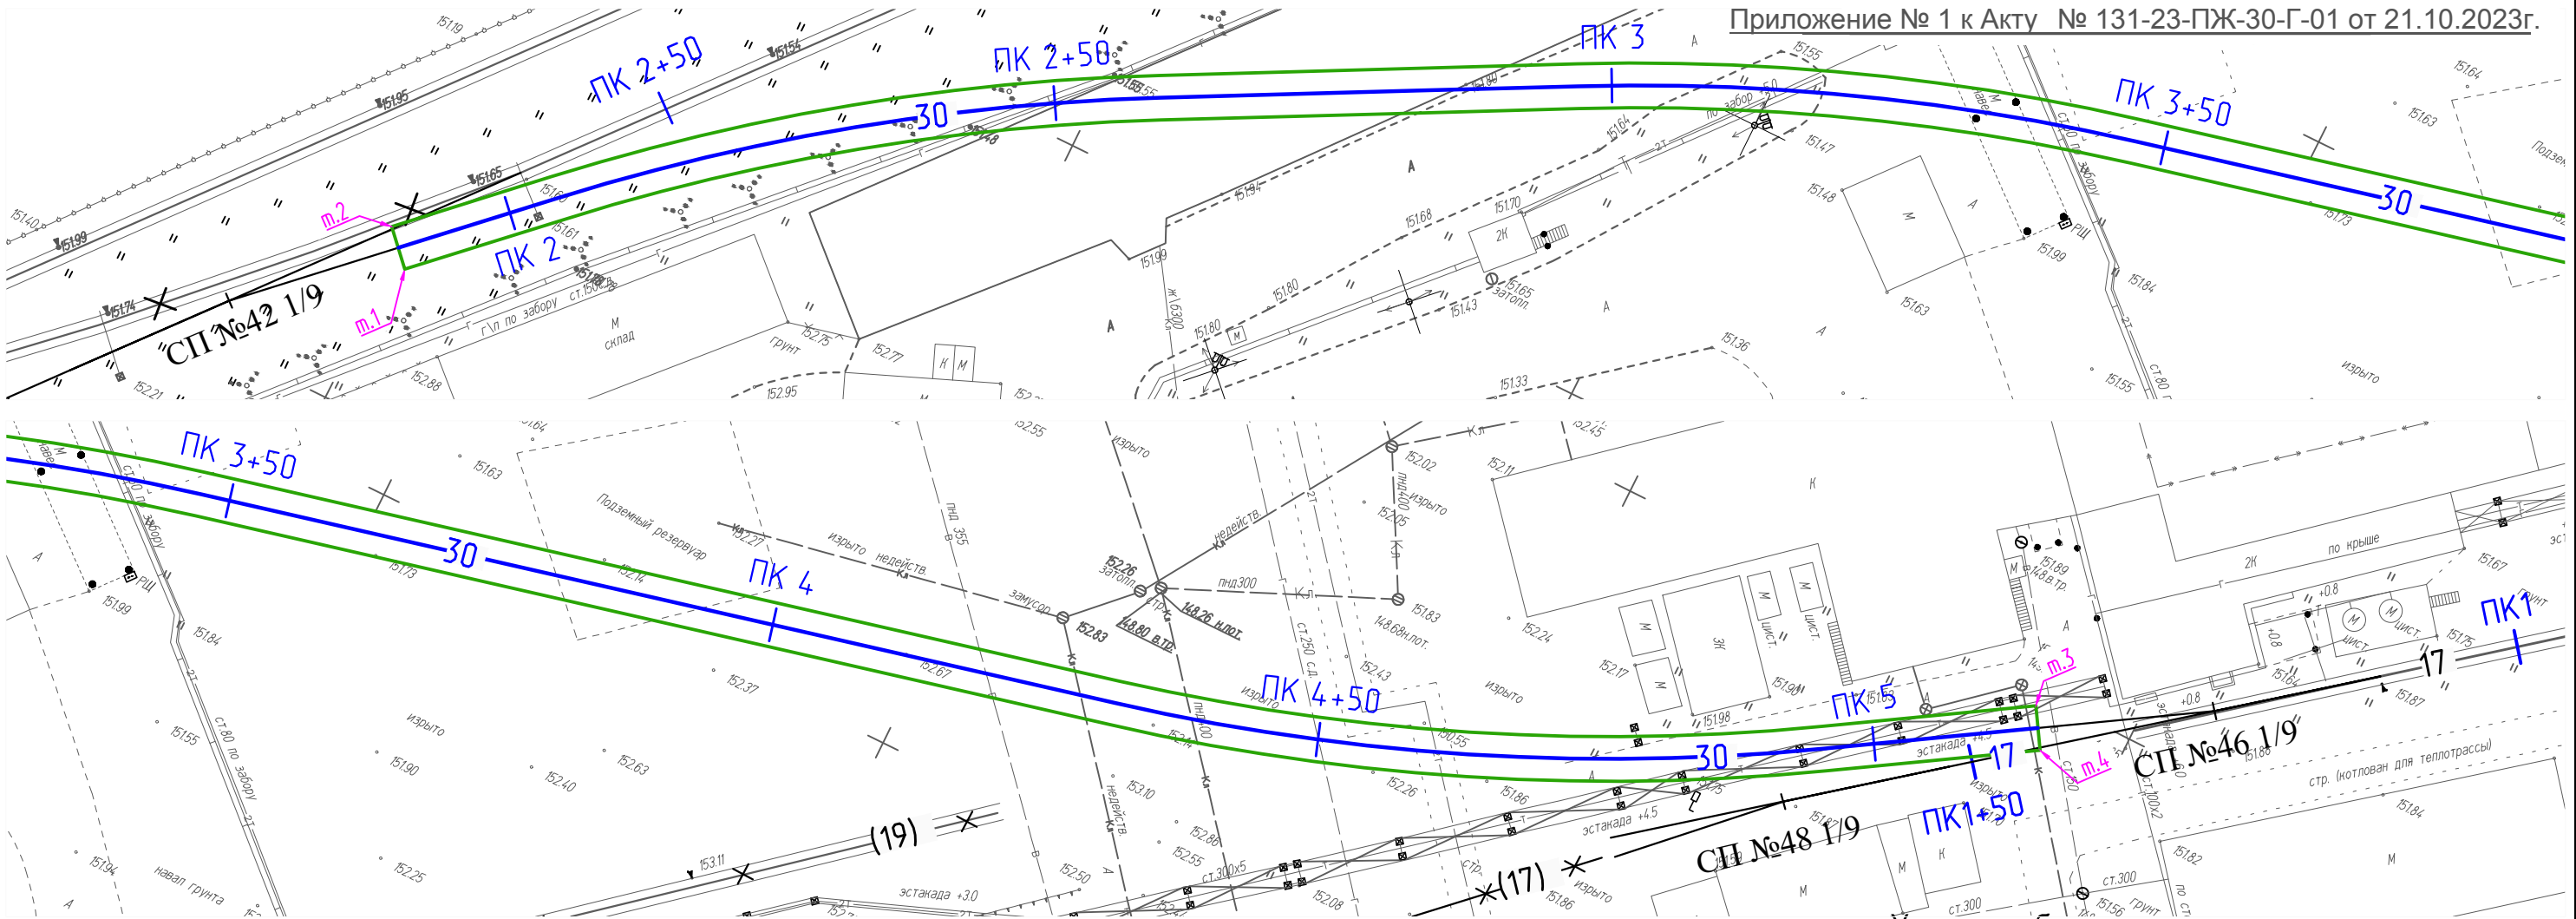


- Траншея под проектируемый железнодорожный путь 30 (т.1 - т.4)

Укладка геотекстиля шириной 3м в котлован под проект. жд путь 30

Площадь участка м.1-м.4: $S = 975,8 \text{ м}^2$

Общая площадь укладываемого геотекстиля: $S = 975,8 \text{ м}^2$

Укладка геотекстиля шириной 3м в котлован под проект. жд путь №30

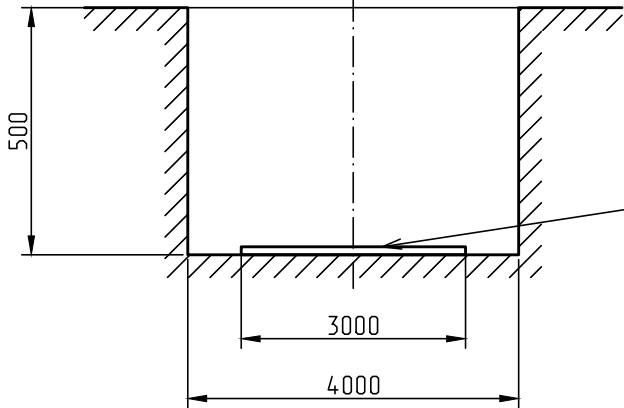

					2023	131-23-ПЖ					
						Ж/д пути от испытательного центра до обкаточной линии с удлинением трансбордера, расположенные по адресу: Московская область, г.о. Мытищи, ул. Колонцова, 4.					
Изм.	Кол.уч.	Лист	№ док.	Подпись	Дата	Железнодорожные пути.			Стадия	Лист	Листов
Рук.проекта	Шевчук К.А.				21.10				ИД	1	1
Ген.директор	Кесслер Ю.Ф.				21.10						
Нач.участка	Перевизник А.П.				21.10						
Гл.инженер	Юрченко В.И.				21.10	Исполнительная схема Укладка геотекстиля шириной 3м в котлован под проектируемый железнодорожный путь №30 (т.1 - т.4)			ООО "КИКГЕОСТРОЙ"		