


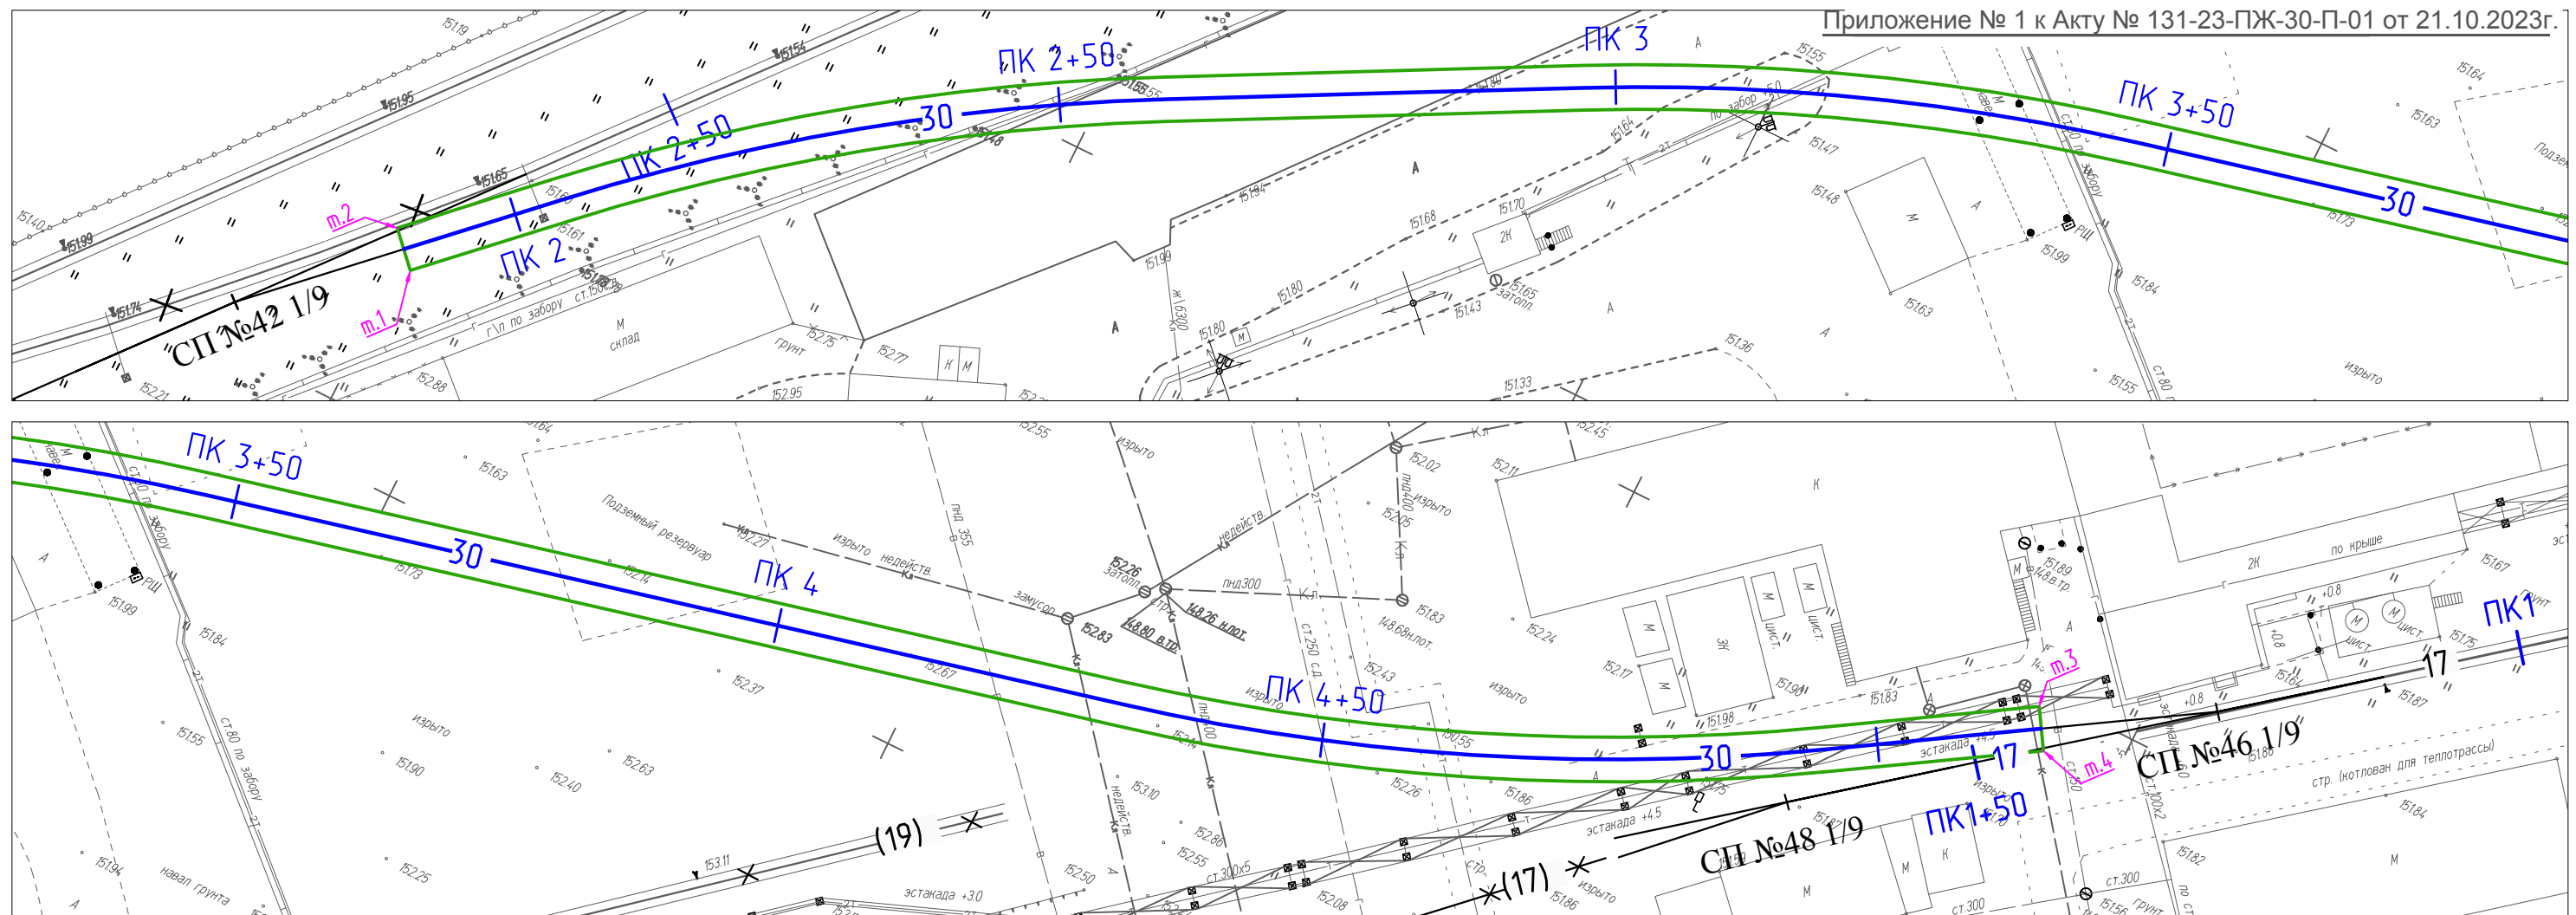

Засыпка песком в траншее под проект. жд путь 30


Площадь участка м.1-м.4: $S = 1301,1 \text{ м}^2$
Толщина слоя песка: $h=200\text{мм}$

Общий объем песка: $V_{\text{ср.}} = S \cdot h = 1301,1 \cdot 0,2 = 260,22 \text{ м}^3$

Условные обозначения:

- Траншея под проектируемый железнодорожный путь 30 (т.1 - т.4)

Засыпка песком в траншее под
проект. жд путь №30

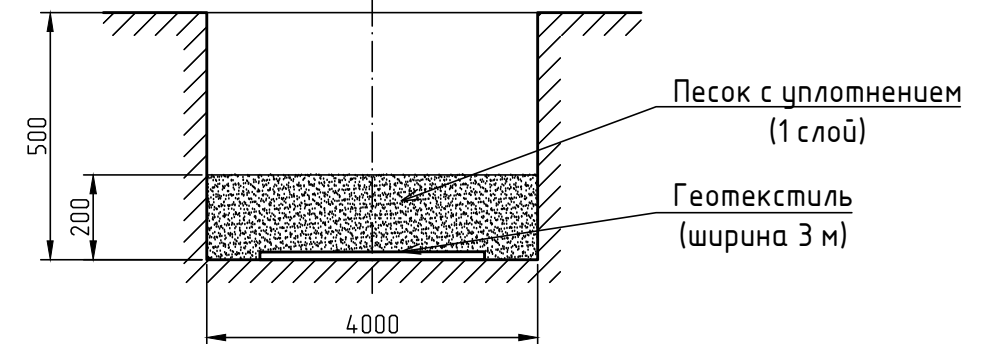

					2023	131-23-ПЖ				
						Ж/д пути от испытательного центра до обкаточной линии с удлинением трансбордера, расположенные по адресу: Московская область, г.о. Мытищи, ул. Колонцова, 4.				
Изм.	Кол.уч.	Лист	№докум.	Подпись	Дата					
Рук.проекта	Шевчук К.А.				21.10	Железнодорожные пути.		Стадия	Лист	Листов
Ген.директор	Кесслер Ю.Ф.				21.10			ИД	1	1
Нач.участка	Перевизник А.П.				21.10					
Гл.инженер	Юрченко В.И.				21.10	Исполнительная схема Засыпка песком в траншее под проектируемый железнодорожный путь №30 (т.1 - т.4)		ООО "КИКГЕОСТРОЙ"		