




Засыпка щебнем в траншее под проект. жд путь 30


Площадь участка т.1-т.4: $S = 1301,1 \text{ м}^2$
Толщина каждого слоя щебня (всего 2 слоя): $h = 150 \text{ мм}$
Общая толщина слоя щебня: $h = 150 * 2 = 300 \text{ мм}$
Общий объем щебня: $V = S * h = 1301,1 * 0,3 = 390,33 \text{ м}^3$

Условные обозначения:

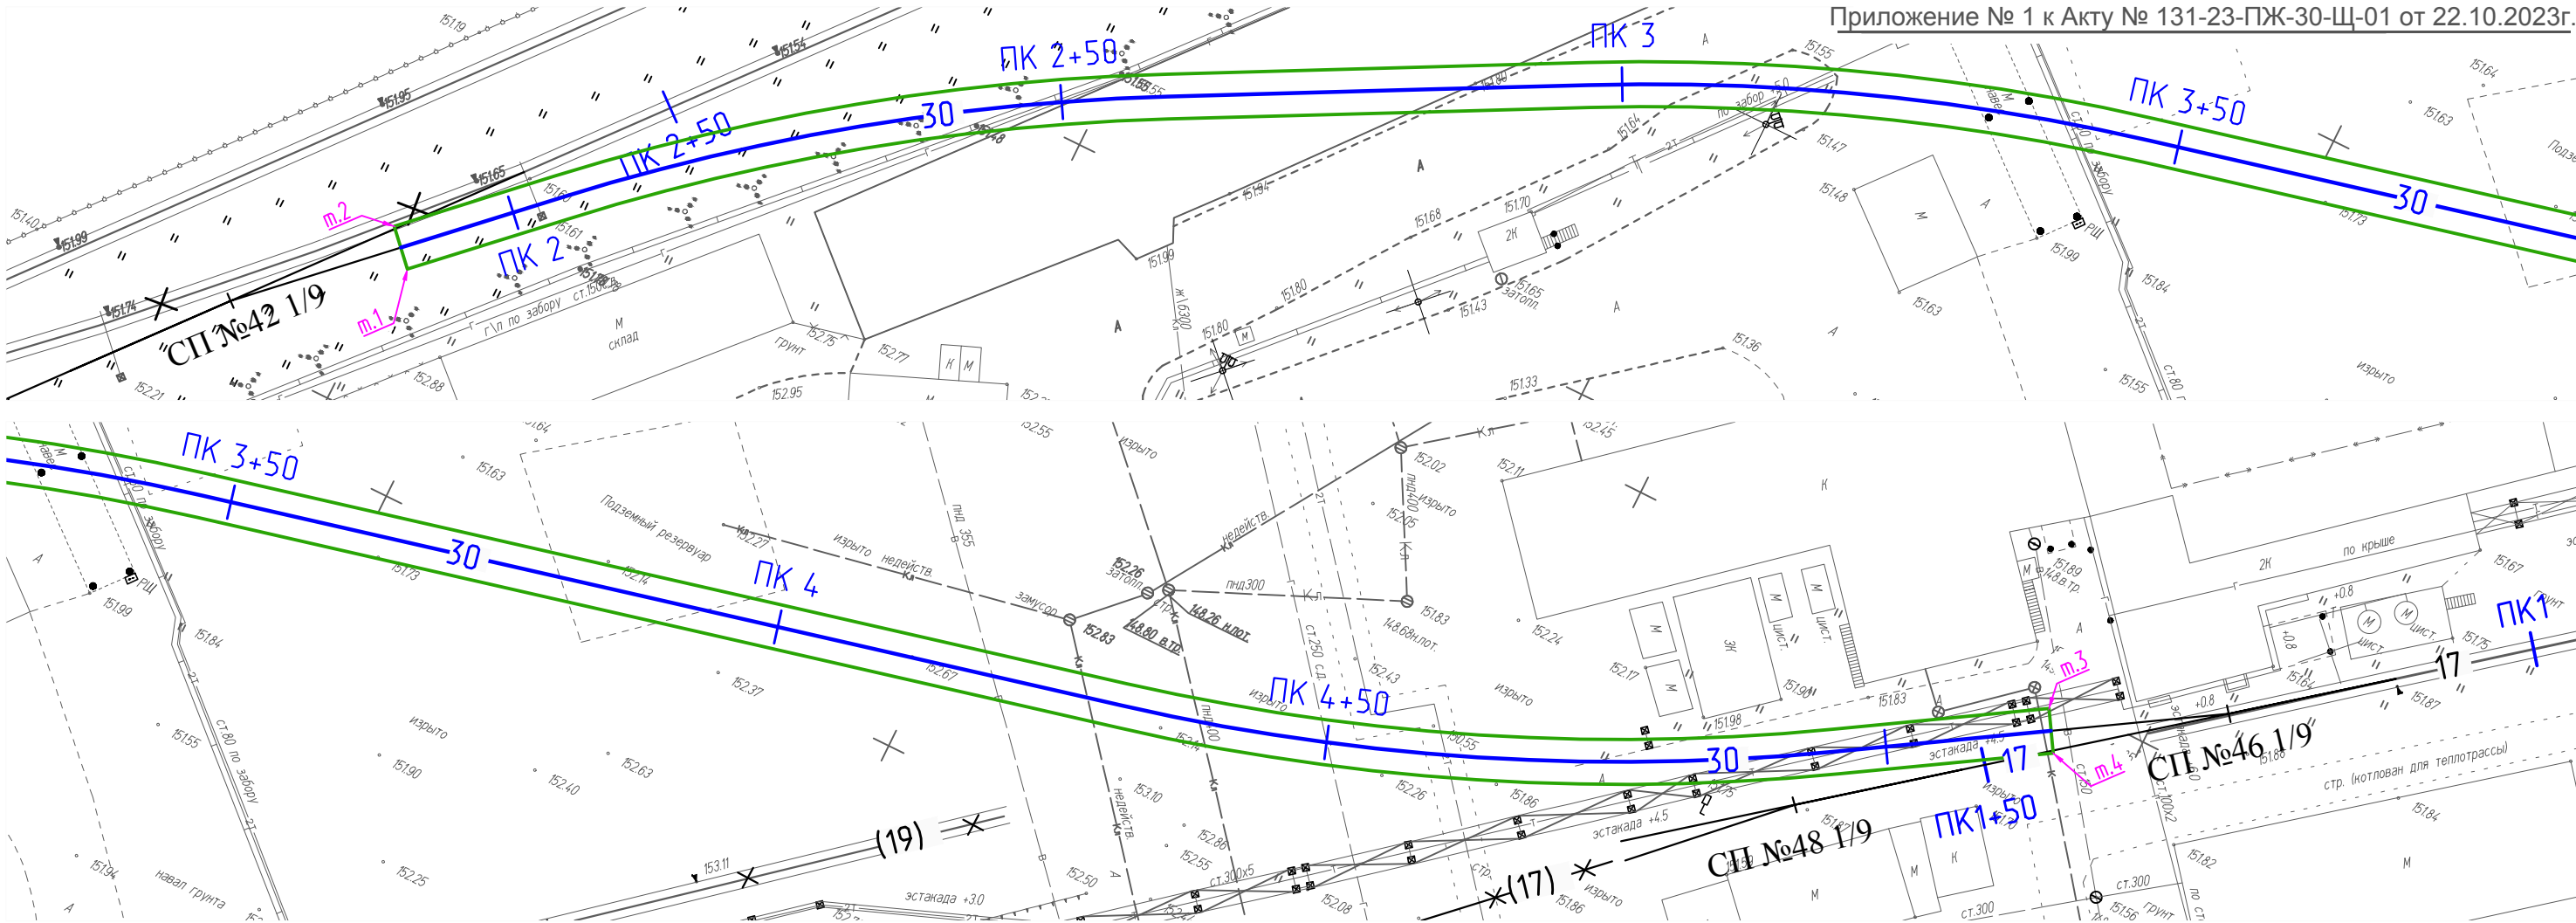

- Траншея под проектируемый железнодорожный путь 30 (т.1 - т.4)

Засыпка щебнем в траншее под проект. жд путь №30

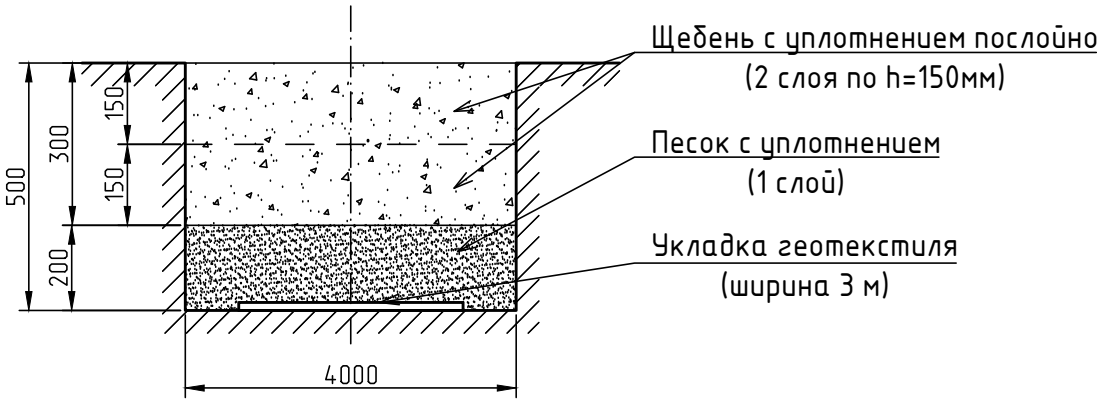

					2023	131-23-ПЖ			
						Ж/д пути от испытательного центра до обкаточной линии с удлинением трансбордера, расположенные по адресу: Московская область, г.о. Мытищи, ул. Колонцова, 4.			
Изм.	Кол.уч.	Лист	№ док.	Подпись	Дата	Железнодорожные пути.	Стадия	Лист	Листов
Рук.проекта	Шевчук К.А.				22.10		ИД	1	1
Ген.директор	Кесслер Ю.Ф.				22.10				
Нач.участка	Перевизник А.П.				22.10				
Гл.инженер	Юрченко В.И.				22.10	Исполнительная схема Засыпка щебнем в траншее под проектируемый железнодорожный путь №30 (т.1 - т.4)		ООО "КИКГЕОСТРОЙ"	