


Согласовано

Взам. инв. №

Подп. и дата

Инв. № подл.

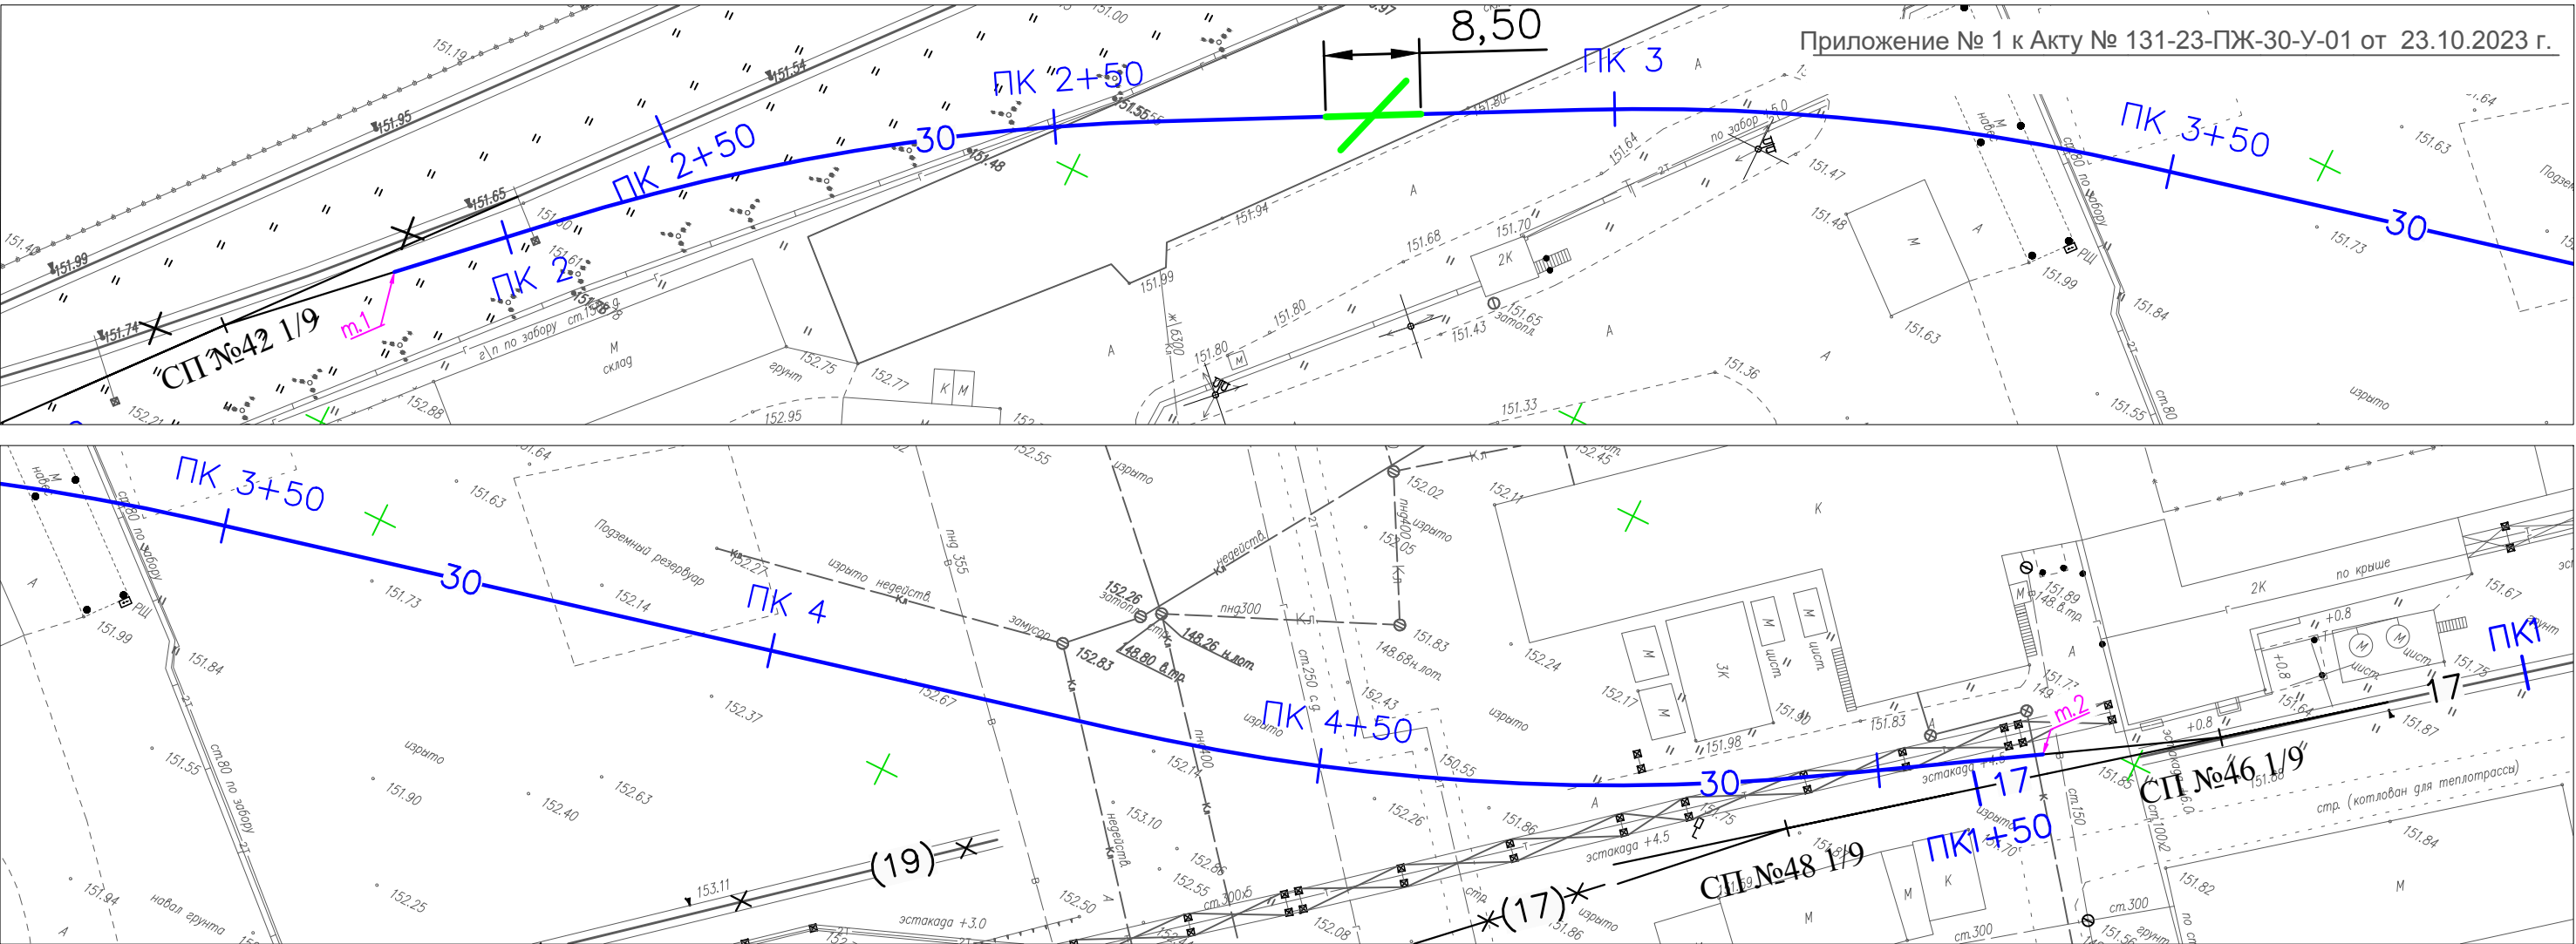

Путь 30 (316,77 м) Укладка рельсошпальной решетки на деревянных шпалах на участке от СП №42 до СП №46

Длина пути:		316,77		
	Наименование	м., кг	м	Итого,кг
рельс	P65	64,88	633,54	41104,08

Количество стыков:		27		
	Наименование	шт., кг	шт	Итого,кг
накладки	P-65	29,260	108	3160,1
болт стыковой	27x160	0,800	324	259,2
гайка	M27	0,222	324	71,9
шайба	M27	0,130	324	42,1
Сумма			1080	3533,3

Комплект скрепления КД-65 на длину пути		583		
	Наименование	шт., кг	шт	Итого,кг
шпалы деревянные (160x230x2750)	II тип	80,000	583	46640,0
Гайка для болтов клеммных и закладных	M22	0,123	2332	286,8
Шайба двухвитковая	M25	0,116	2332	270,5
Клемма промежуточная	ПК	0,640	2332	1492,5
Шуруп путевой	M24x170	0,590	4664	2751,8
Болт клеммный свободный	M22x75	0,345	2332	804,5
Подкладка	КД-65	9,700	1166	11310,2
Прокладка нашпальная (КД-65)	ЦП-361	0,660	1166	769,6
Прокладка подрельсовая (КД-65)	ЦП-363	0,250	1166	291,5
Сумма			18073,0	64617,4

Условные обозначения:

— Устройство новой рельсошпальной решетки на деревянных шпалах пути №30 (т.1 - т.2)

					2023	131-23-ПЖ			
						Ж/д пути от испытательного центра до обкаточной линии с удлинением трансбордера, расположенные по адресу: Московская область, г.о. Мытищи, ул. Колонцова, 4.			
Изм.	Кол.уч.	Лист	№ док.	Подпись	Дата				
Рук.проекта	Шевчук К.А.				23.10	Железнодорожные пути.	Стадия	Лист	Листов
Ген.директор	Кесслер Ю.Ф.				23.10		ИД	1	1
Нач.участка	Перевизнык А.П.				23.10				
Гл.инженер	Юрченко В.И.				23.10				
						Исполнительная схема Устройство новой рельсошпальной решетки на деревянных шпалах пути №30 на участке т.1 - т.2	ООО "КиКГЕОСТРОЙ"		