


Согласовано				
Взам. инв. №				
Подп. и дата				
Инв. № подл.				

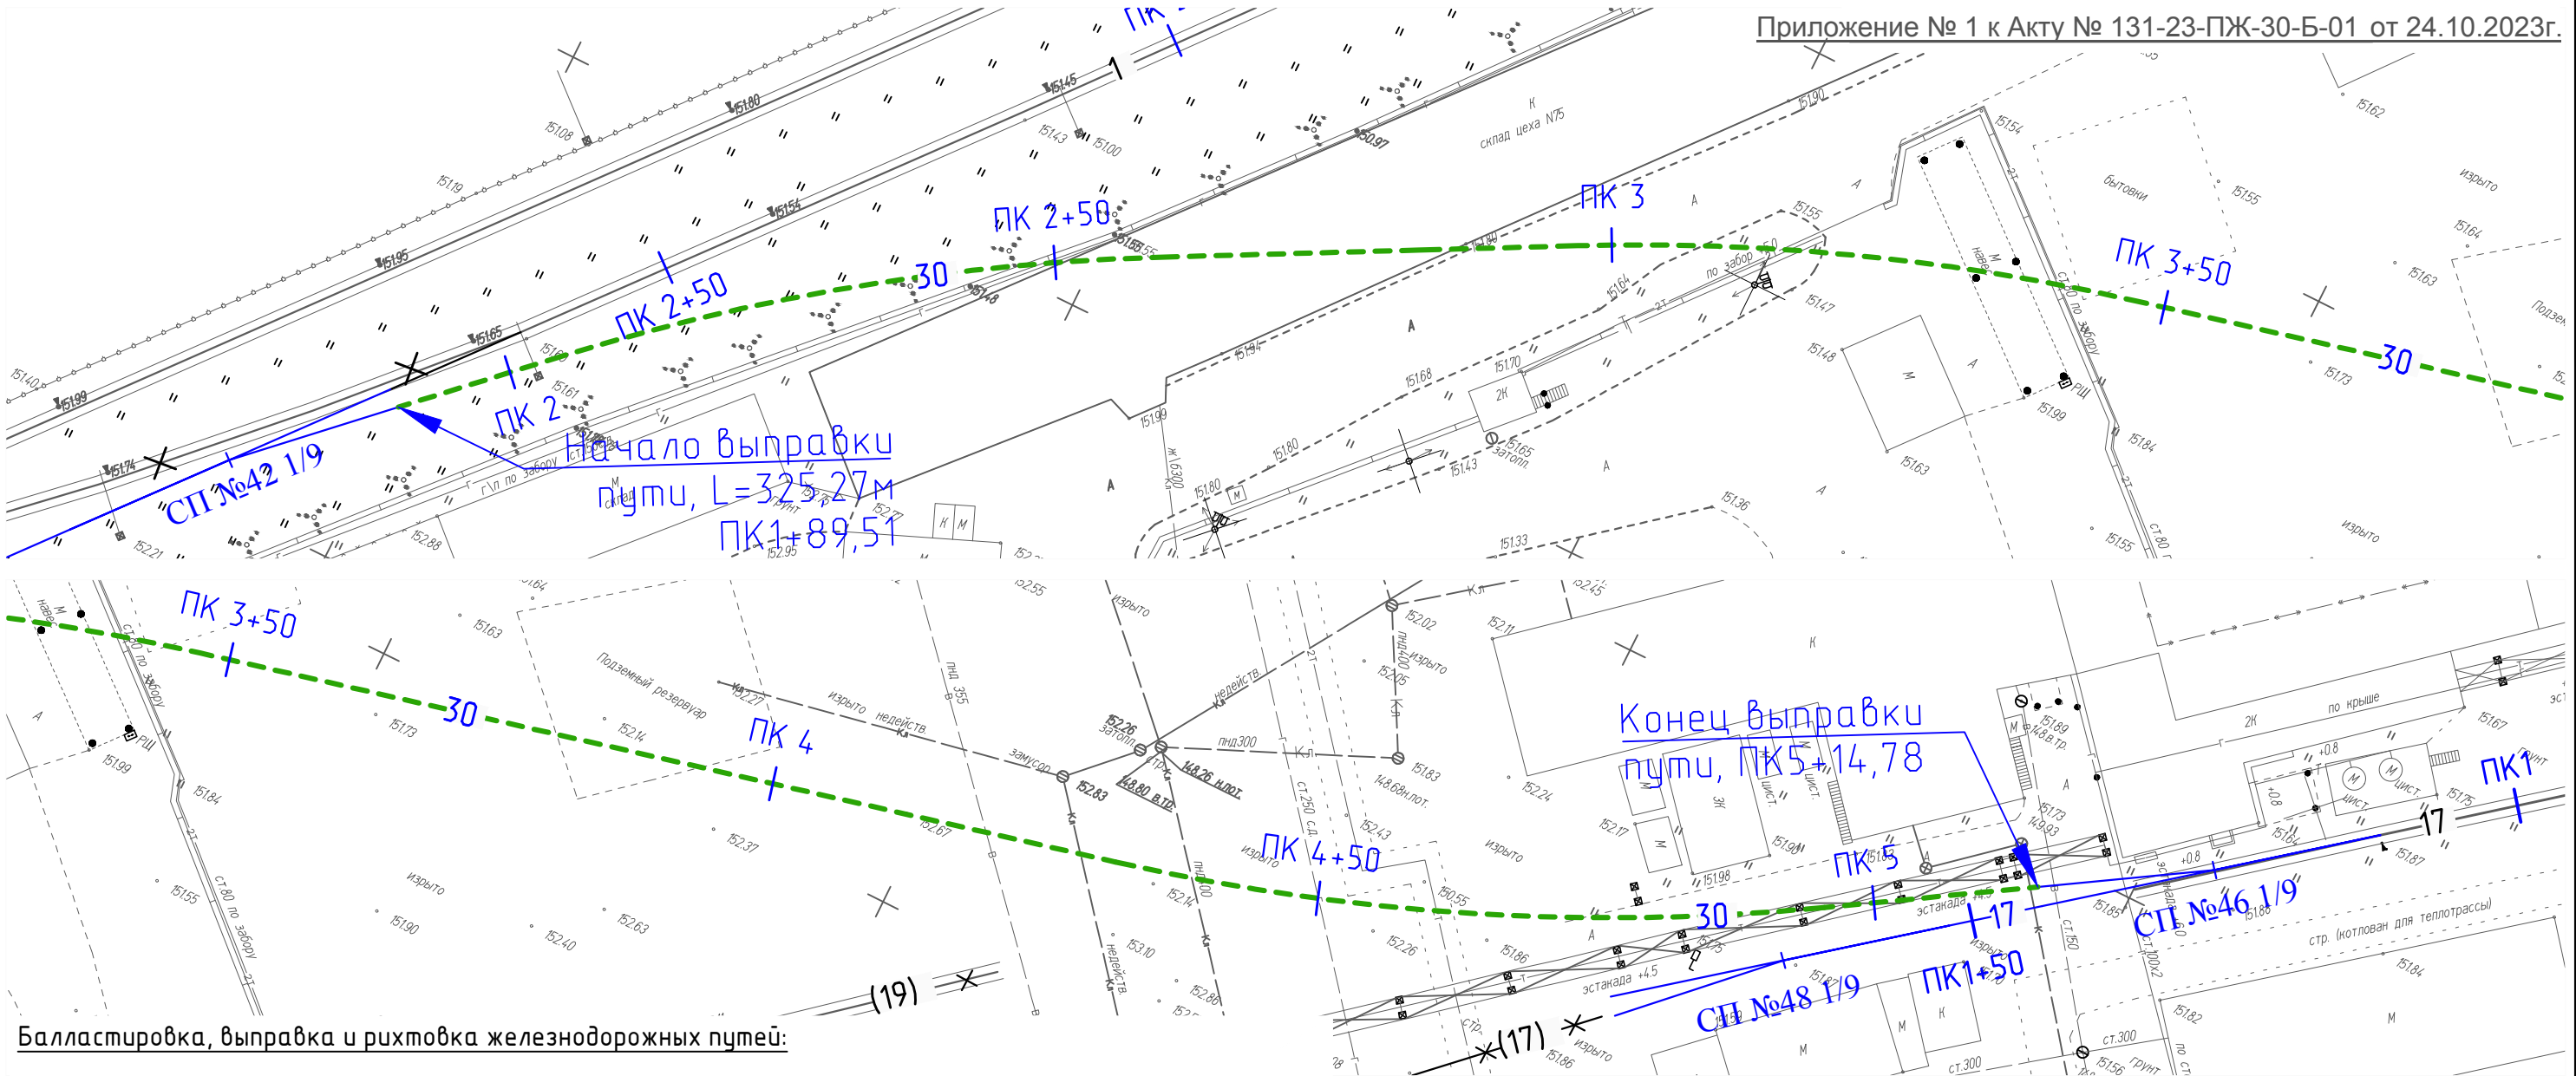

Балластировка, выправка и рихтовка железнодорожных путей:

1. Балластировка железнодорожного пути:

Длина железнодорожных путей: L= 325,27 м
Объем щебня для выправки на 1 м жд. пути: V1= 0,43 м3

Общий объем щебня для балластировки железнодорожных путей: Vδ = 325,27*0,43 = 139,87 м3

2. Выправка железнодорожного пути:

Длина железнодорожных путей: L= 325,27 м
Объем щебня для выправки железнодорожного пути составляет 10% от объема щебня, используемого для балластировки железнодорожного пути: V2= Vδ*0,1 = 139,87*0,1 = 13,99 м3

3. Рихтовка путей

Длина рихтовки путей: L= 325,27 м

Условные обозначения:

----- - Выправка и рихтовка железнодорожных путей

					2023	131-23-ПЖ			
						Ж/д пути от испытательного центра до обкаточной линии с удлинением трансбордера, расположенные по адресу: Московская область, г.о. Мытищи, ул. Колонцова, 4.			
Изм.	Кол.уч.	Лист	№ док.	Подпись	Дата	Железнодорожные пути.	Стадия	Лист	Листов
Рук.проекта	Шевчук К.А.				24.10		ИД	1	1
Ген.директор	Кесслер Ю.Ф.				24.10				
Нач.участка	Перевизник А.П.				24.10				
Гл.инженер	Юрченко В.И.				24.10	Исполнительная схема Выправка железнодорожного пути №30 с рихтовкой		ООО "КИКГЕОСТРОЙ"	