


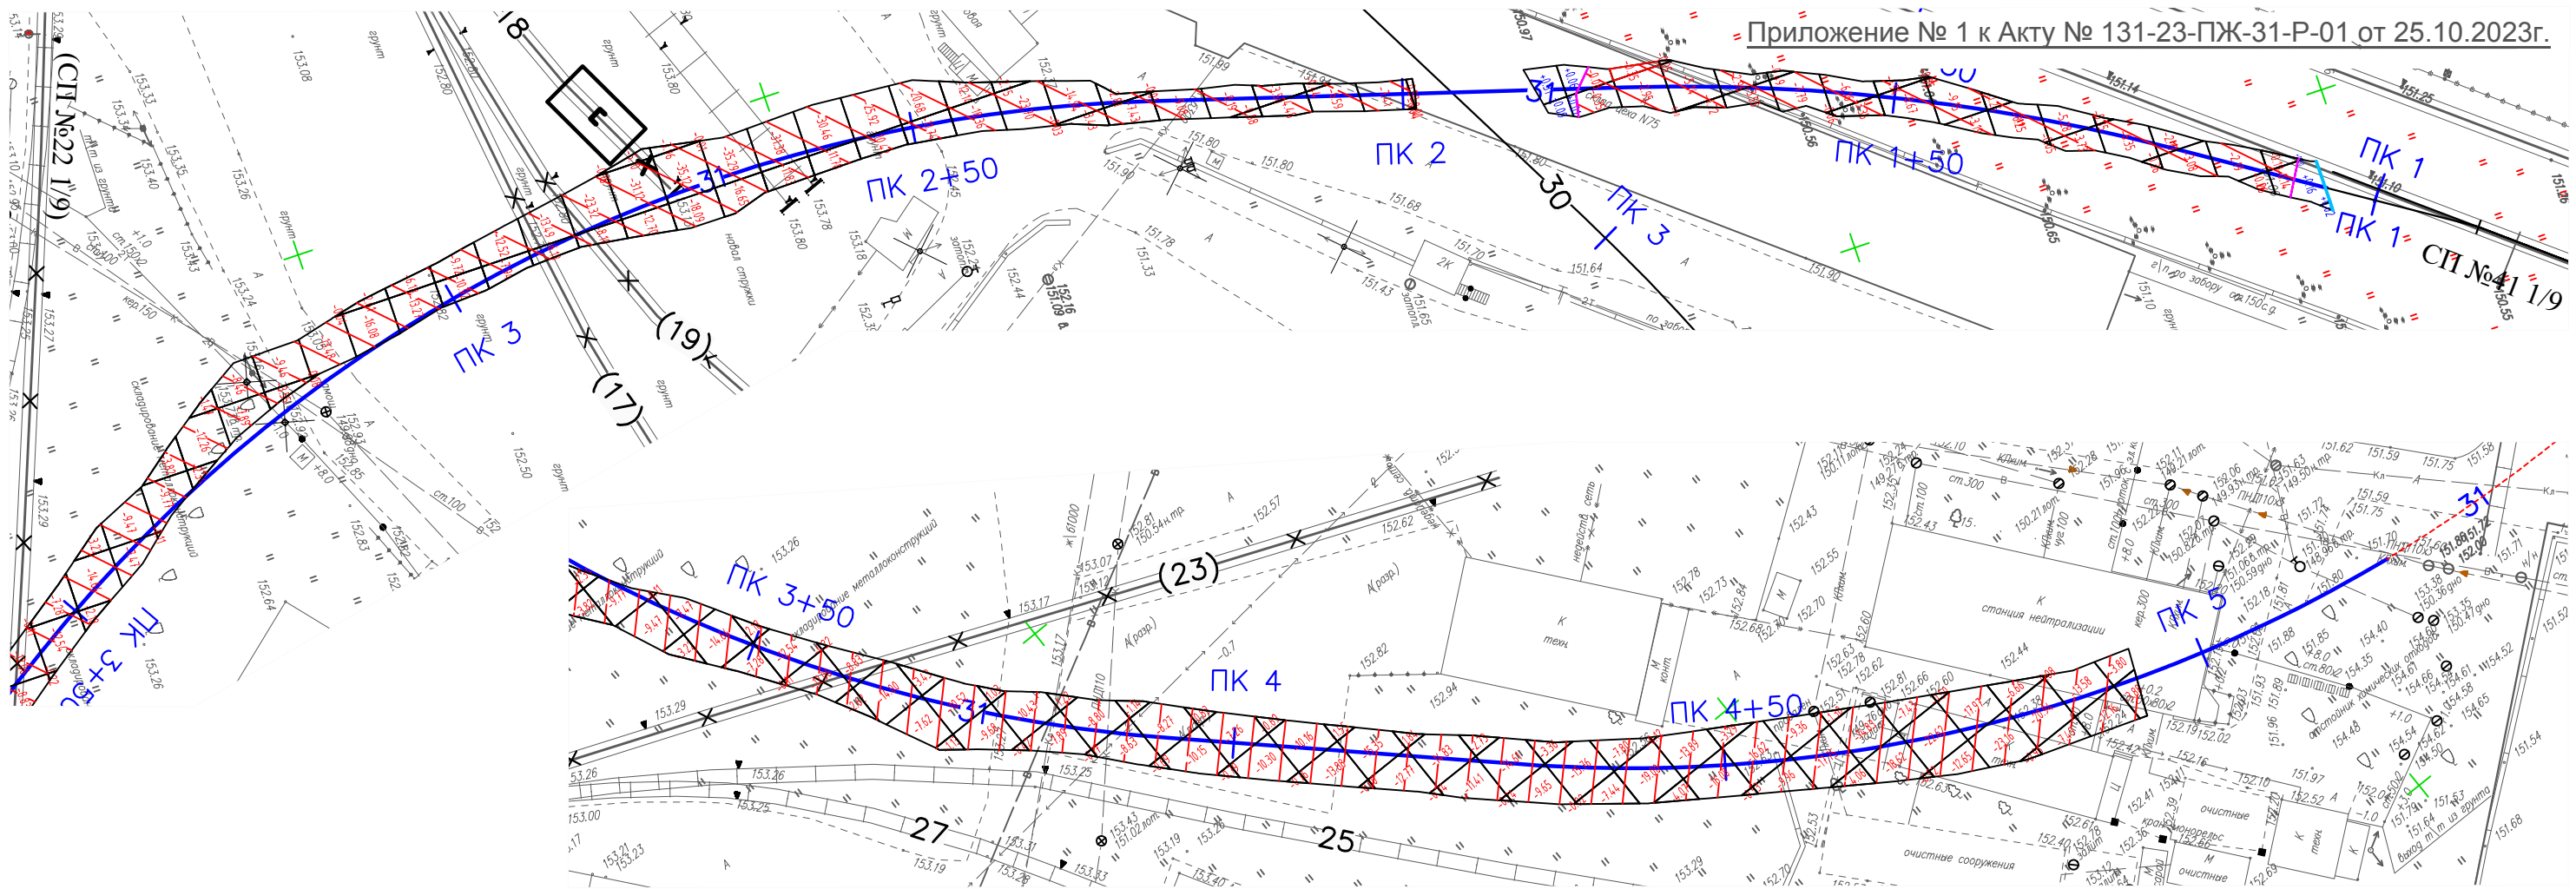

Разработка грунта в котловане экскаватором емк. ковша 0,5 м<sup>3</sup> с погрузкой на автомобили под проектируемый железнодорожный путь №31 на участке от СПН<sup>№</sup>41 1/9 до ПК4+92,9.

Объем разраб. грунта (механизировано – 95%):  $V = 3156,21 \cdot 0,95 = 2998,4 \text{ м}^3$   
Объем разраб. грунта (ручная доработка – 5%):  $V = 3156,21 \cdot 0,05 = 157,81 \text{ м}^3$

Общий объем разрабатываемого грунта, с учетом от существующей отметки поверхности земли до отметки грунта для последующей планировки (включая выборку грунта под проектируемую призму железнодорожного пути):  $V = 3156,21 \text{ м}^3$

Условные обозначения:  
- Разработка грунта под проектируемый железнодорожный путь №31

|              |  |  |  |  |
|--------------|--|--|--|--|
| Согласовано  |  |  |  |  |
|              |  |  |  |  |
|              |  |  |  |  |
|              |  |  |  |  |
| Взам. инв. № |  |  |  |  |
|              |  |  |  |  |
| Подп. и дата |  |  |  |  |
|              |  |  |  |  |
| Инв. № подл. |  |  |  |  |

|                |         |                 |        |         |       |   |  |  |                   |      |        |
|----------------|---------|-----------------|--------|---------|-------|---|--|--|-------------------|------|--------|
|                |         |                 |        |         | 2023  | 131-23-ПЖ   |  |  |                   |      |        |
|                |         |                 |        |         |       | Ж/д пути от испытательного центра до обкаточной линии с удлинением трансбордера, расположенные по адресу: Московская область, г.о. Мытищи, ул. Колонцова, 4. |  |  |                   |      |        |
|                |         |                 |        |         |       |   |  |  |                   |      |        |
|                |         |                 |        |         |       |   |  |  |                   |      |        |
| Изм.           | Кол.уч. | Лист            | № док. | Подпись | Дата  |   |  |  |                   |      |        |
| Руков. проекта |         | Шевчук К.А.     |        |         | 25.10 | Железнодорожные пути.   |  |  | Стадия            | Лист | Листов |
| Ген. директор  |         | Кесслер Ю.Ф.    |        |         | 25.10 |   |  |  | ИД                | 1    | 1      |
| Нач. участка   |         | Перевизнык А.П. |        |         | 25.10 |   |  |  |                   |      |        |
| Гл. инженер    |         | Юрченко В.И.    |        |         | 25.10 |   |  |  |                   |      |        |
|                |         |                 |        |         |       | Исполнительная схема<br>Разработка грунта под проектируемый железнодорожный путь №31 от СПН №41 1/9 до ПК4+92,9                                              |  |  | ООО "КИКГЕОСТРОЙ" |      |        |