


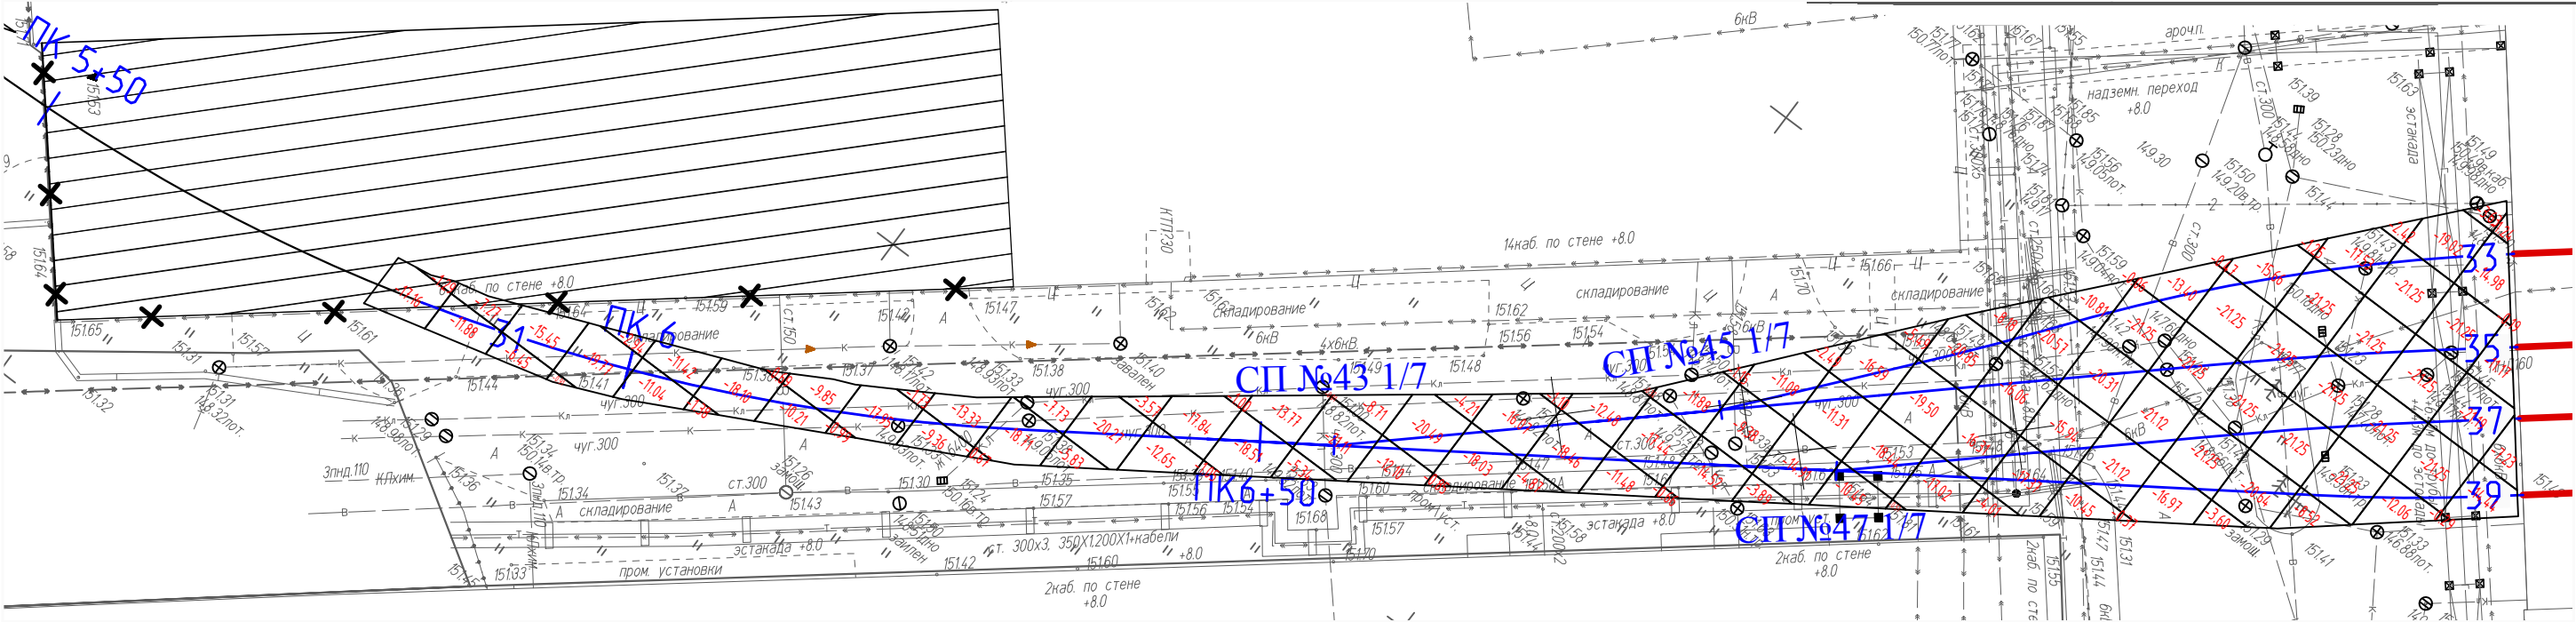

Разработка грунта в котловане экскаватором емк. ковша 0,5 м3 с погрузкой на автомобили от ПК5+83 жд пути 31 до цеха 417:

Объем разраб. грунта (механизировано - 95%): $V = 1402,54 \cdot 0,95 = 1332,41 \text{ м}^3$
Объем разраб. грунта (ручная доработка - 5%): $V = 1402,54 \cdot 0,05 = 70,13 \text{ м}^3$

Общий объем разрабатываемого грунта, с учетом от существующей отметки поверхности земли до отметки грунта для последующей планировки: $V = 1402,54 \text{ м}^3$

Условные обозначения:

- Разработка грунта под жд пути 31 от ПК5+83 до цеха 417

Согласовано

Взам. инв. №

Подп. и дата

Инв. № подл.

					2023	131-23-ПЖ				
						Ж/д пути от испытательного центра до обкаточной линии с удлинением трансбордера, расположенные по адресу: Московская область, г.о. Мытищи, ул. Колонцова, 4.				
Изм.	Кол.уч.	Лист	№ док.	Подпись	Дата	Железнодорожные пути.		Стадия	Лист	Листов
Рук.проекта	Шевчук К.А.			04.12	ИД			1	1	
Ген.директор	Кесслер Ю.Ф.			04.12						
Нач.участка	Перевизнык А.П.			04.12						
Гл.инженер	Юрченко В.И.			04.12						
						Исполнительная схема Разработка грунта от ПК5+83 до цеха 417		ООО "КИКГЕОСТРОЙ"		