


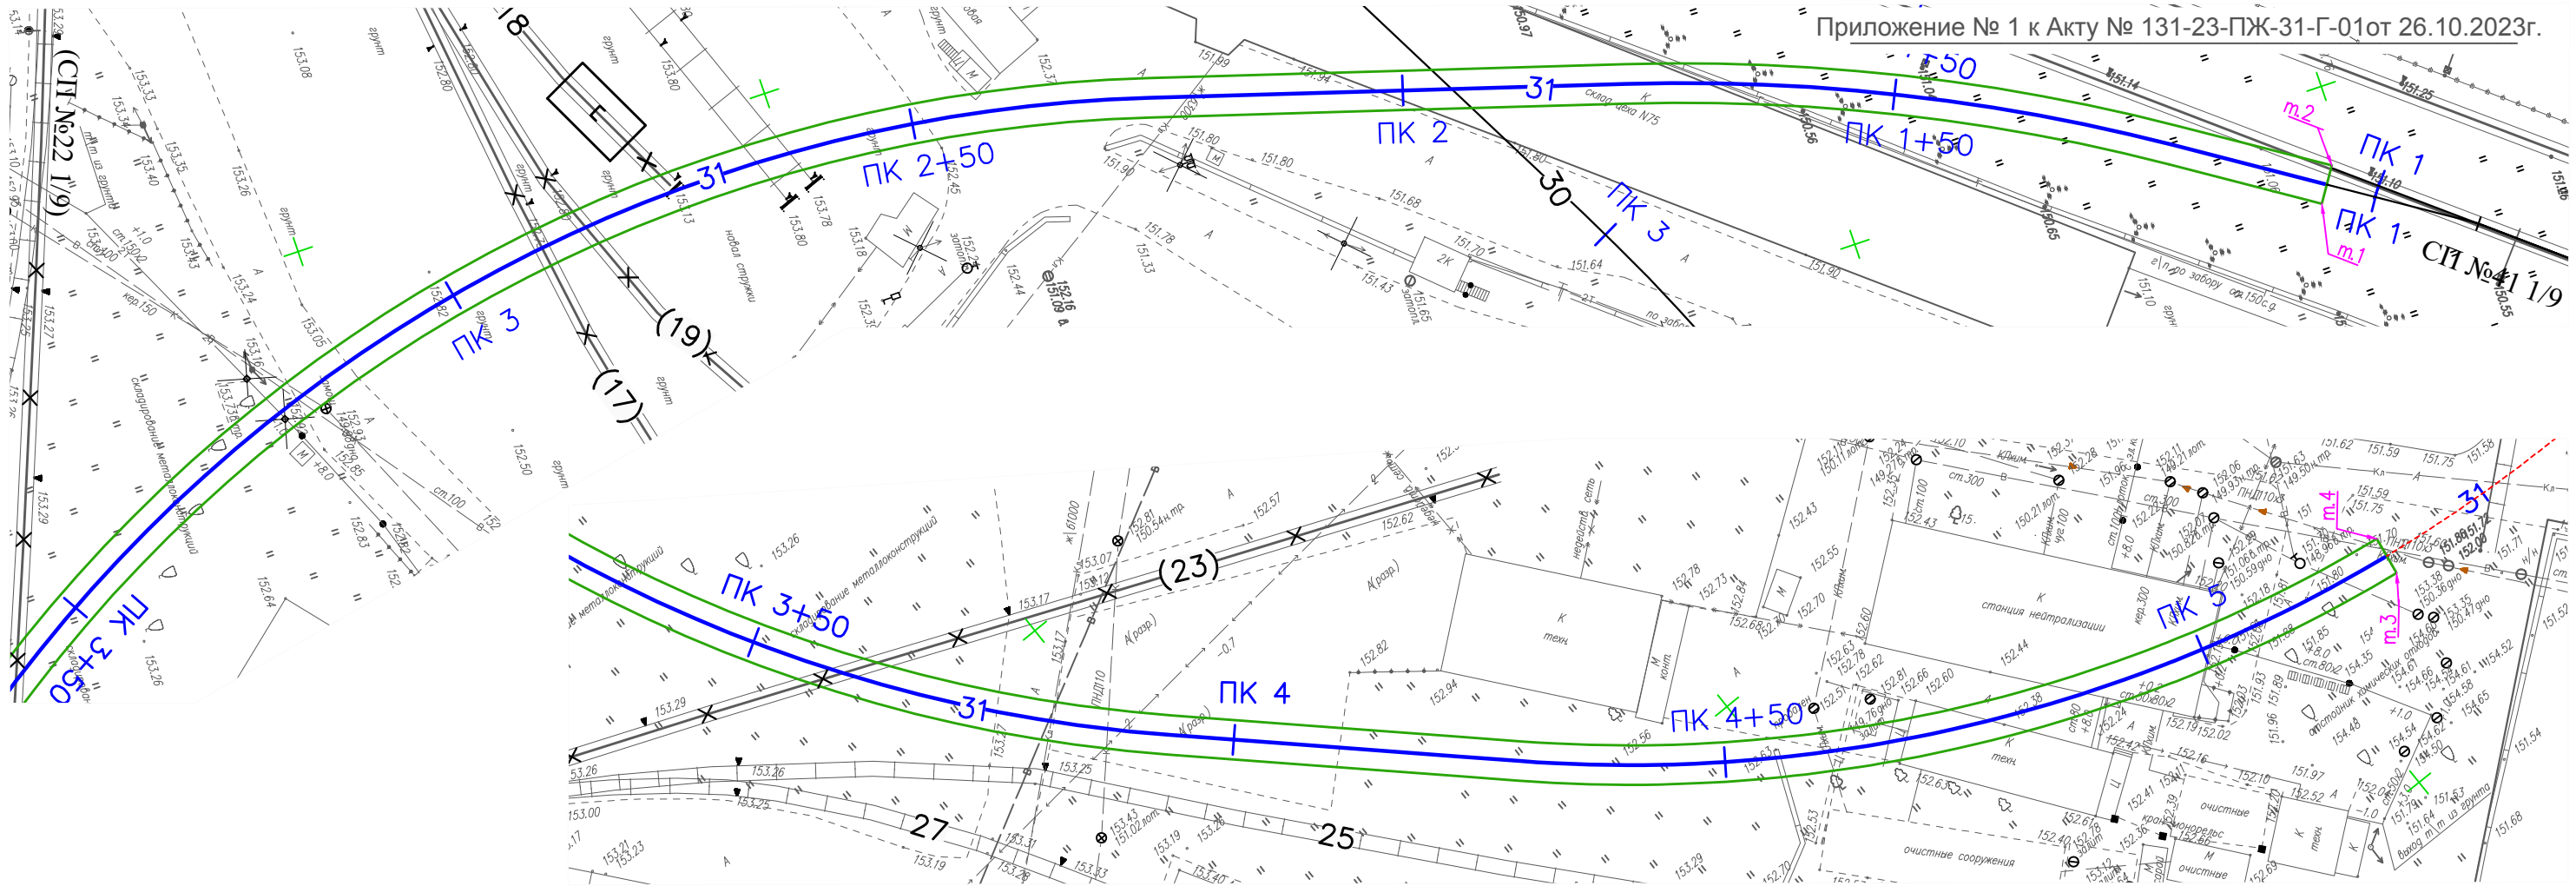

Согласовано					
Взам. инв. №					
Подп. и дата					
Инв. № подл.					

					2023	131-23-ПЖ			
						Ж/д пути от испытательного центра до обкаточной линии с удлинением трансбордера, расположенные по адресу: Московская область, г.о. Мытищи, ул. Колонцова, 4.			
Изм.	Кол.уч.	Лист	№ док.	Подпись	Дата				
Руков. проекта		Шевчук К.А.			26.10	Железнодорожные пути.	Стадия	Лист	Листов
Ген.директор		Кесслер Ю.Ф.			26.10		ИД	1	1
Нач. участка		Перевизнык А.П.			26.10				
Гл. инженер		Юрченко В.И.			26.10	Исполнительная схема Укладка геотекстиля шириной 3м в котлован под проектируемый железнодорожный путь №31 (т.1 - т.4)	ООО "КИКГЕОСТРОЙ"		