




Условные обозначения:

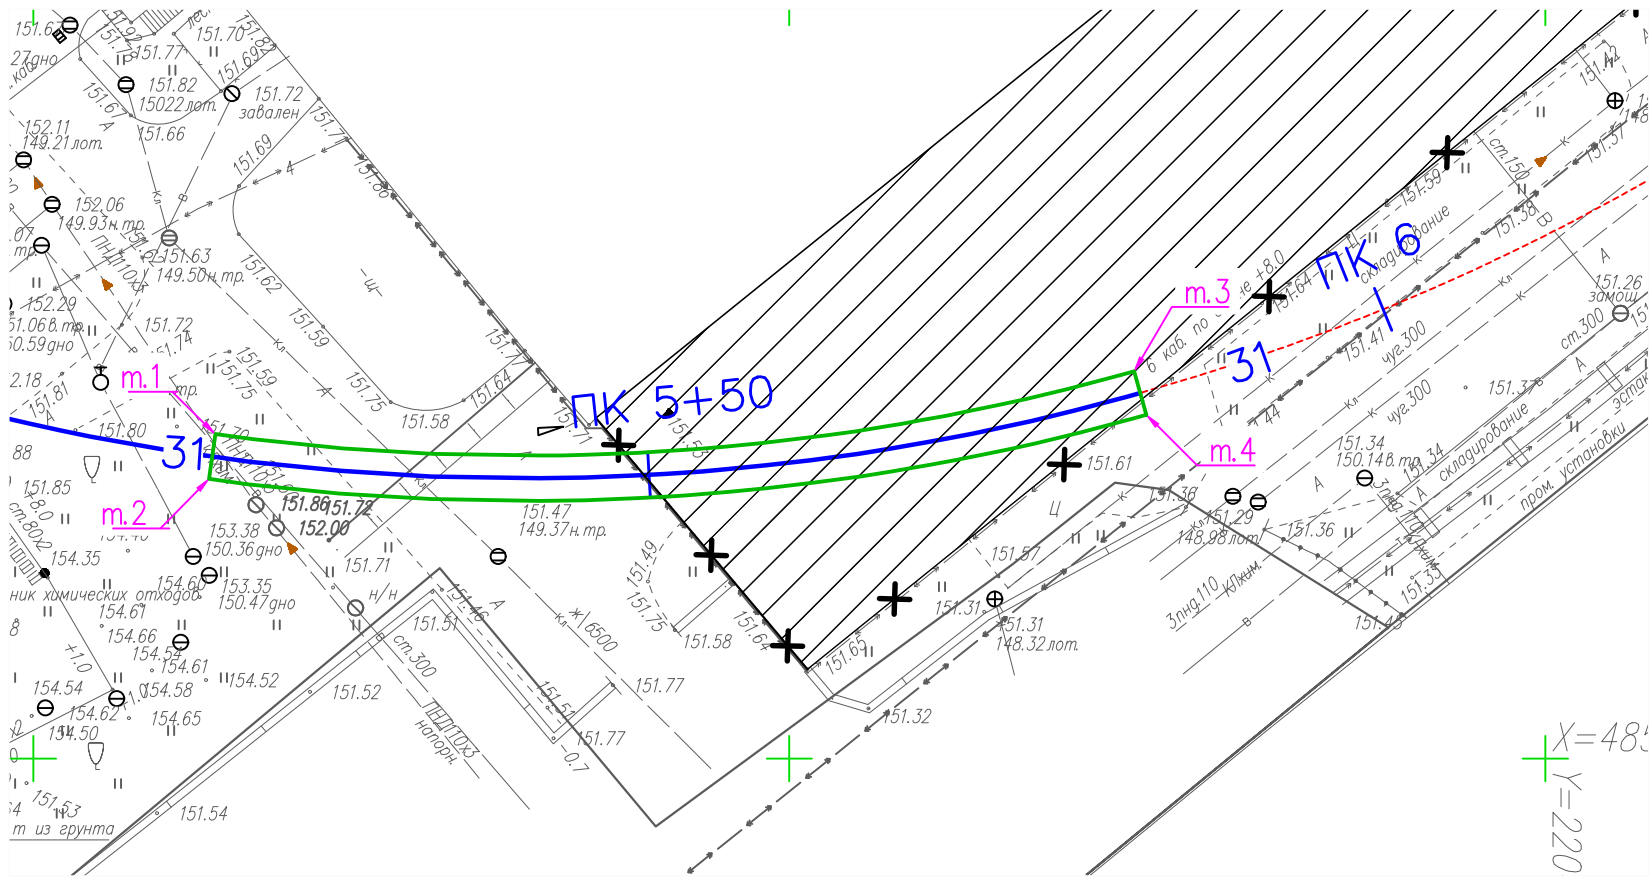


- Траншея под проектируемый железнодорожный путь 31 (т.1 - т.4)

Укладка геотекстиля шириной 3м в котлован под проект. жд путь 31 на участке ПК5+21-ПК5+83

Площадь участка м.1-м.4: $S = 185,9 \text{ м}^2$

Общая площадь укладываемого геотекстиля: $S = 185,9 \text{ м}^2$

Укладка геотекстиля шириной 3м в котлован под проект. жд путь №31

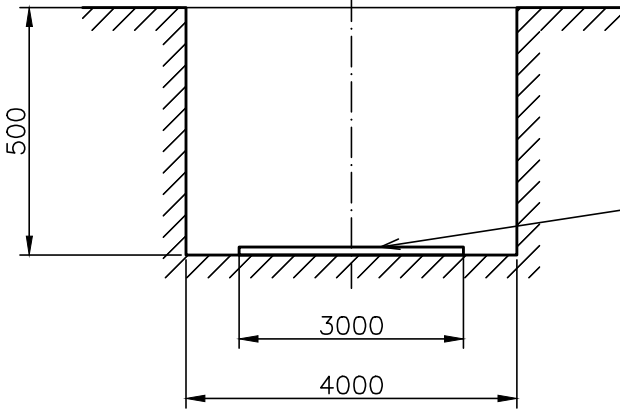

Согласовано					
Взам. инв. №					
Подп. и дата					
Инв. № подл.					

					2023	131-23-ПЖ			
						Ж/д пути от испытательного центра до обкаточной линии с удлинением трансбордера, расположенные по адресу: Московская область, г.о. Мытищи, ул. Колонцова, 4.			
Изм.	Кол.уч.	Лист	№ док.	Подпись	Дата				
Руков. проекта		Шевчук К.А.			02.11	Железнодорожные пути.	Стадия	Лист	Листов
Ген.директор		Кесслер Ю.Ф.			02.11		ИД	1	1
Нач. участка		Перевизник А.П.			02.11				
Гл. инженер		Юрченко В.И.			02.11				
						Исполнительная схема Укладка геотекстиля шириной 3м в котлован под проектируемый железнодорожный путь №31 от ПК5+21 до ПК5+83	ООО "КиКГЕОСТРОЙ"		