





Условные обозначения:

- Траншея под проектируемый железнодорожный путь 39 (т.1 - т.4)

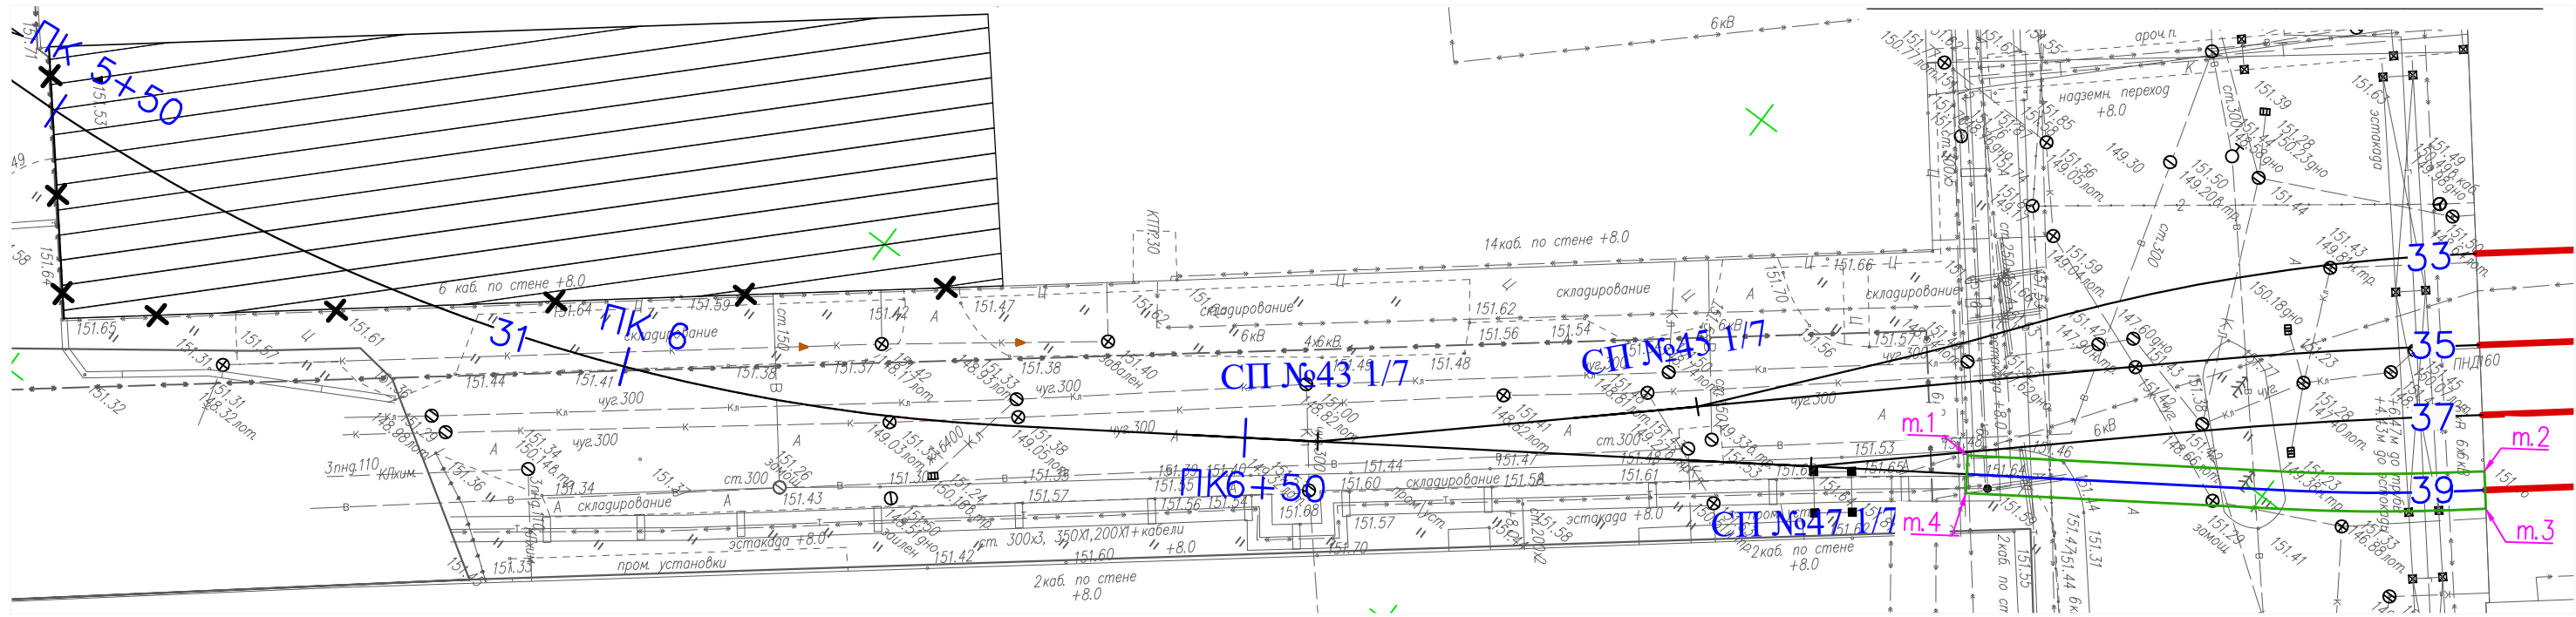

Укладка геотекстиля шириной 3м в котлован под проект. жд путь №39

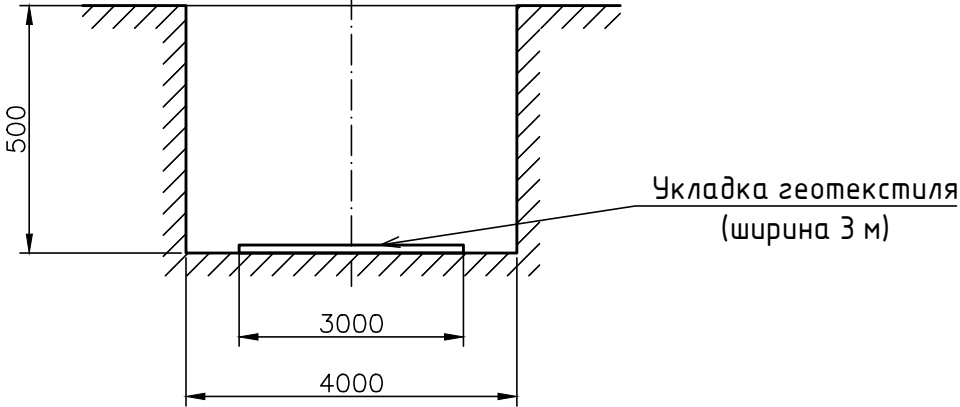

Укладка геотекстиля шириной 3м в котлован под проект. жд путь 39

Площадь участка т.1-т.4: S = 124,24 м²

Общая площадь укладываемого геотекстиля: S= 124,24 м²

Согласовано				
Взам. инв. №				
Подп. и дата				
Инв. № подл.				

					2023	131-23-ПЖ					
						Ж/д пути от испытательного центра до обкаточной линии с удлинением трансбордера, расположенные по адресу: Московская область, г.о. Мытищи, ул. Колонцова, 4.					
Изм.	Кол.уч.	Лист	№ док.	Подпись	Дата	Железнодорожные пути.			Стадия	Лист	Листов
Руков. проекта		Шевчук К.А.			07.12				ИД	10	
Гендиректор		Кесслер Ю.Ф.			07.12						
Нач. участка		Перевизнык А.П.			07.12						
Гл. инженер		Юрченко В.И.			07.12						
						Исполнительная схема Укладка геотекстиля шириной 3м в котлован под проектируемый железнодорожный путь №39			ООО "КиКГЕОСТРОЙ"		