


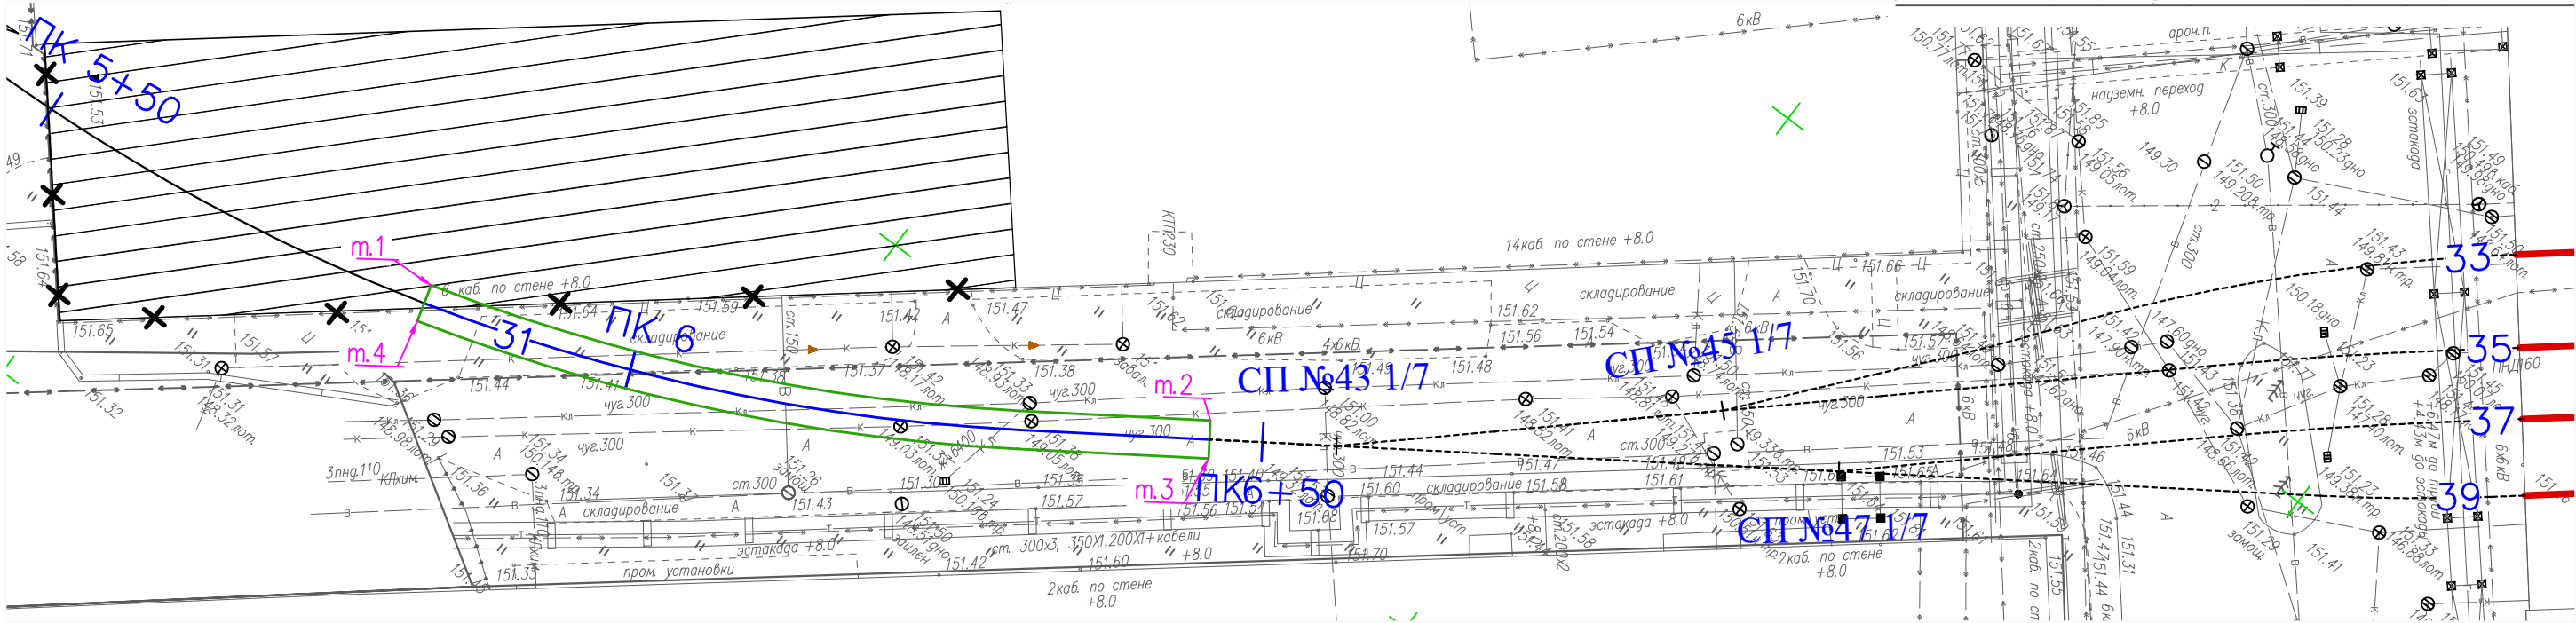

Условные обозначения:


- Траншея под проектируемый железнодорожный путь 31 (т.1 - т.4)

Укладка геотекстиля шириной 3м в котлован под проект. жд путь 31 на участке от ПК5+83 до СП43

Площадь участка м.1-м.4: S = 188,5 м²

Общая площадь укладываемого геотекстиля: S= 188,5 м²

Укладка геотекстиля шириной 3м в котлован под проект. жд путь №31

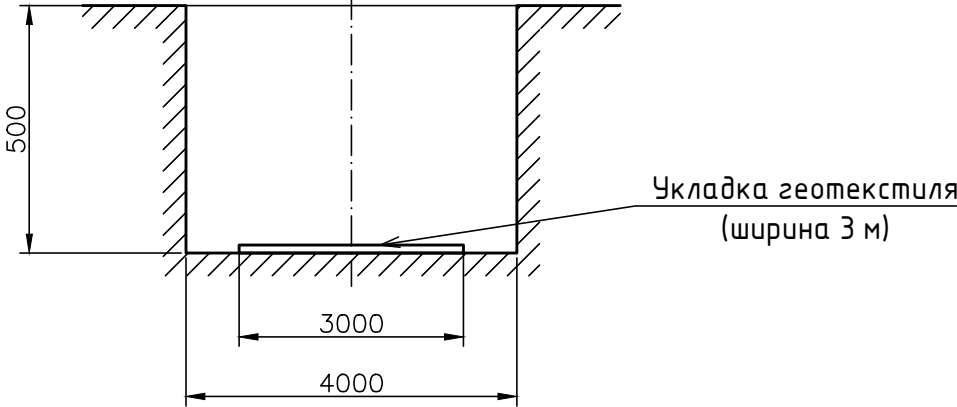

Согласовано					
Взам. инв. №					
Подп. и дата					
Инв. № подл.					

					2023	131-23-ПЖ					
						Ж/д пути от испытательного центра до обкаточной линии с удлинением трансбордера, расположенные по адресу: Московская область, г.о. Мытищи, ул. Колонцова, 4.					
Изм.	Кол.уч.	Лист	№ док.	Подпись	Дата						
Руков. проекта		Шевчук К.А.			07.12	Железнодорожные пути.			Стадия	Лист	Листов
Гендиректор		Кесслер Ю.Ф.			07.12				ИД	1	10
Нач. участка		Перевизнык А.П.			07.12						
Гл. инженер		Юрченко В.И.			07.12	Исполнительная схема Укладка геотекстиля шириной 3м в котлован под проектируемый железнодорожный путь №31 от ПК5+83 до СП43			ООО "КиКГЕОСТРОЙ"		