





Условные обозначения:

- Траншея под проектируемый стрелочный перевод СП45 (т.1 - т.5)

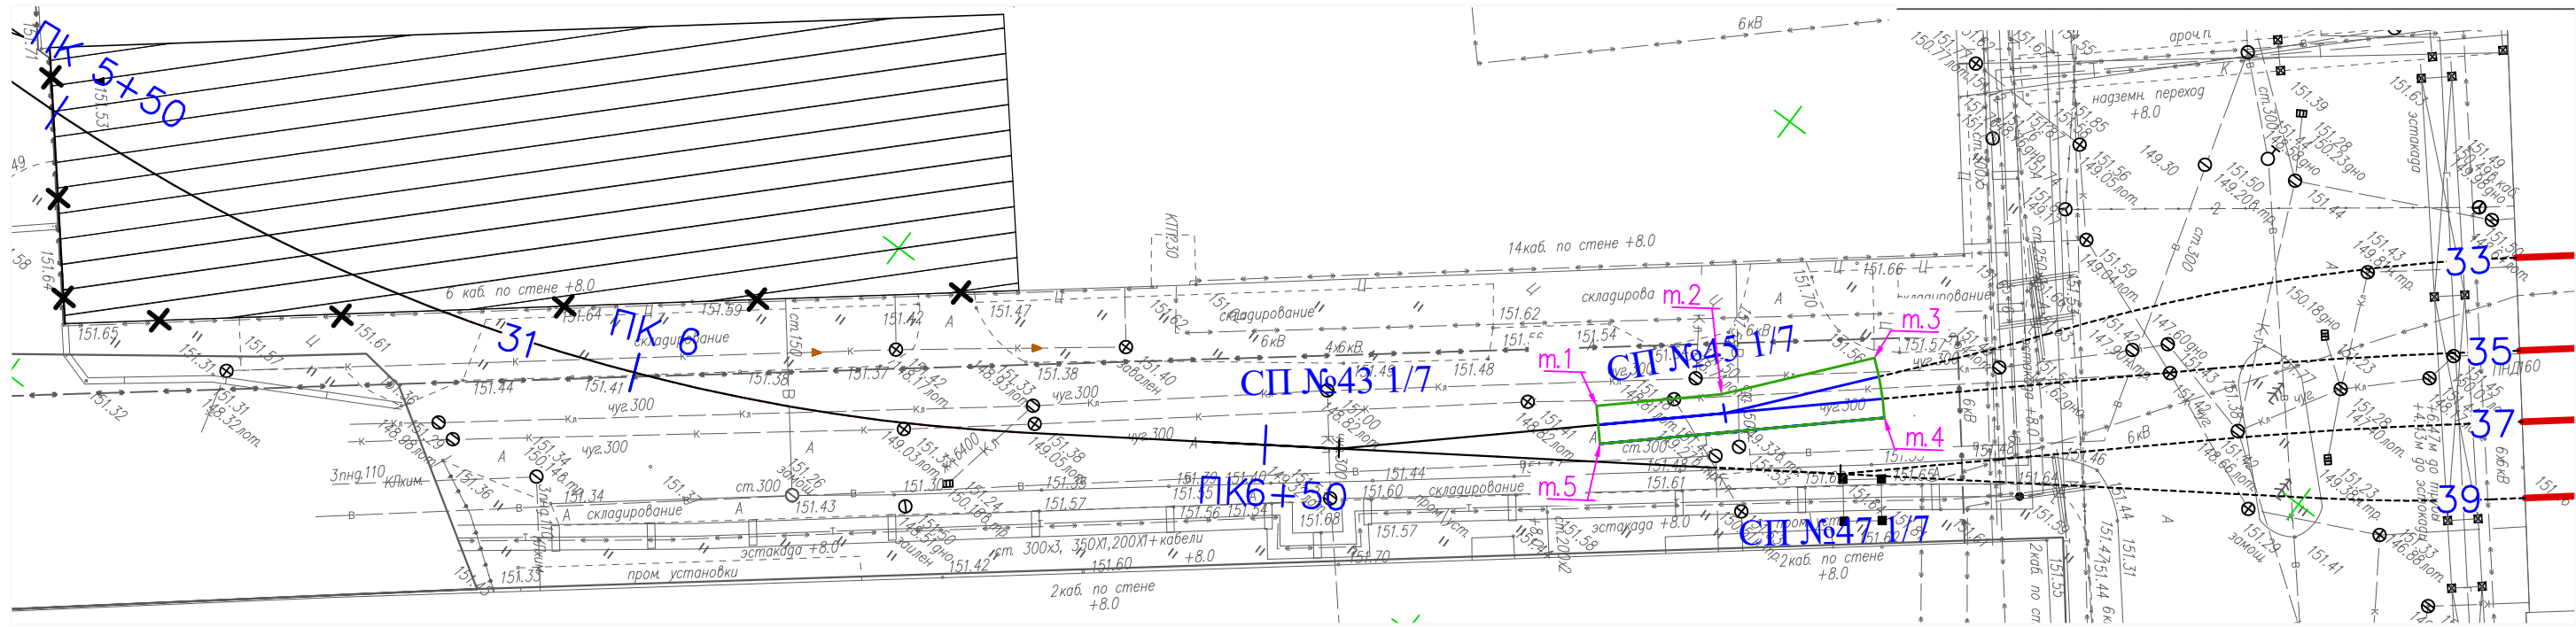

Укладка геотекстиля шириной 3м в котлован под проект. проектируемый стрелочный перевод СП45 (т.1 - т.5)

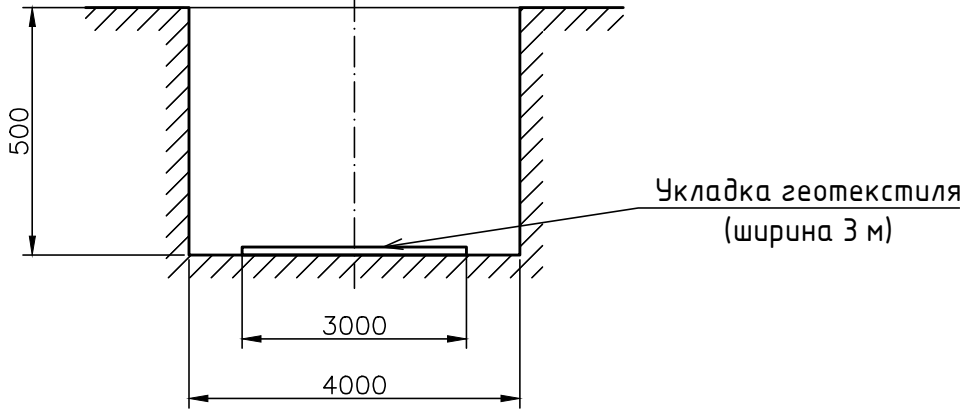

Согласовано				
Взам. инв. №				
Подп. и дата				
Инв. № подл.				

Укладка геотекстиля шириной 3м в котлован под проект. стрелочный перевод СП45

Площадь участка т.1-т.5: $S = 78,0 \text{ м}^2$

Общая площадь укладываемого геотекстиля: $S = 78,0 \text{ м}^2$

					2023	131-23-ПЖ			
						Ж/д пути от испытательного центра до обкаточной линии с удлинением трансбордера, расположенные по адресу: Московская область, г.о. Мытищи, ул. Колонцова, 4.			
Изм.	Кол.уч.	Лист	№ док.	Подпись	Дата				
Руков. проекта		Шевчук К.А.			07.12	Железнодорожные пути.	Стадия	Лист	Листов
Гендиректор		Кесслер Ю.Ф.			07.12		ИД	5	
Нач. участка		Перевизнык А.П.			07.12				
Гл. инженер		Юрченко В.И.			07.12				
						Исполнительная схема Укладка геотекстиля шириной 3м в котлован под проектируемый стрелочный перевод СП45 (т.1 - т.5)		ООО "КиКГЕОСТРОЙ"	