



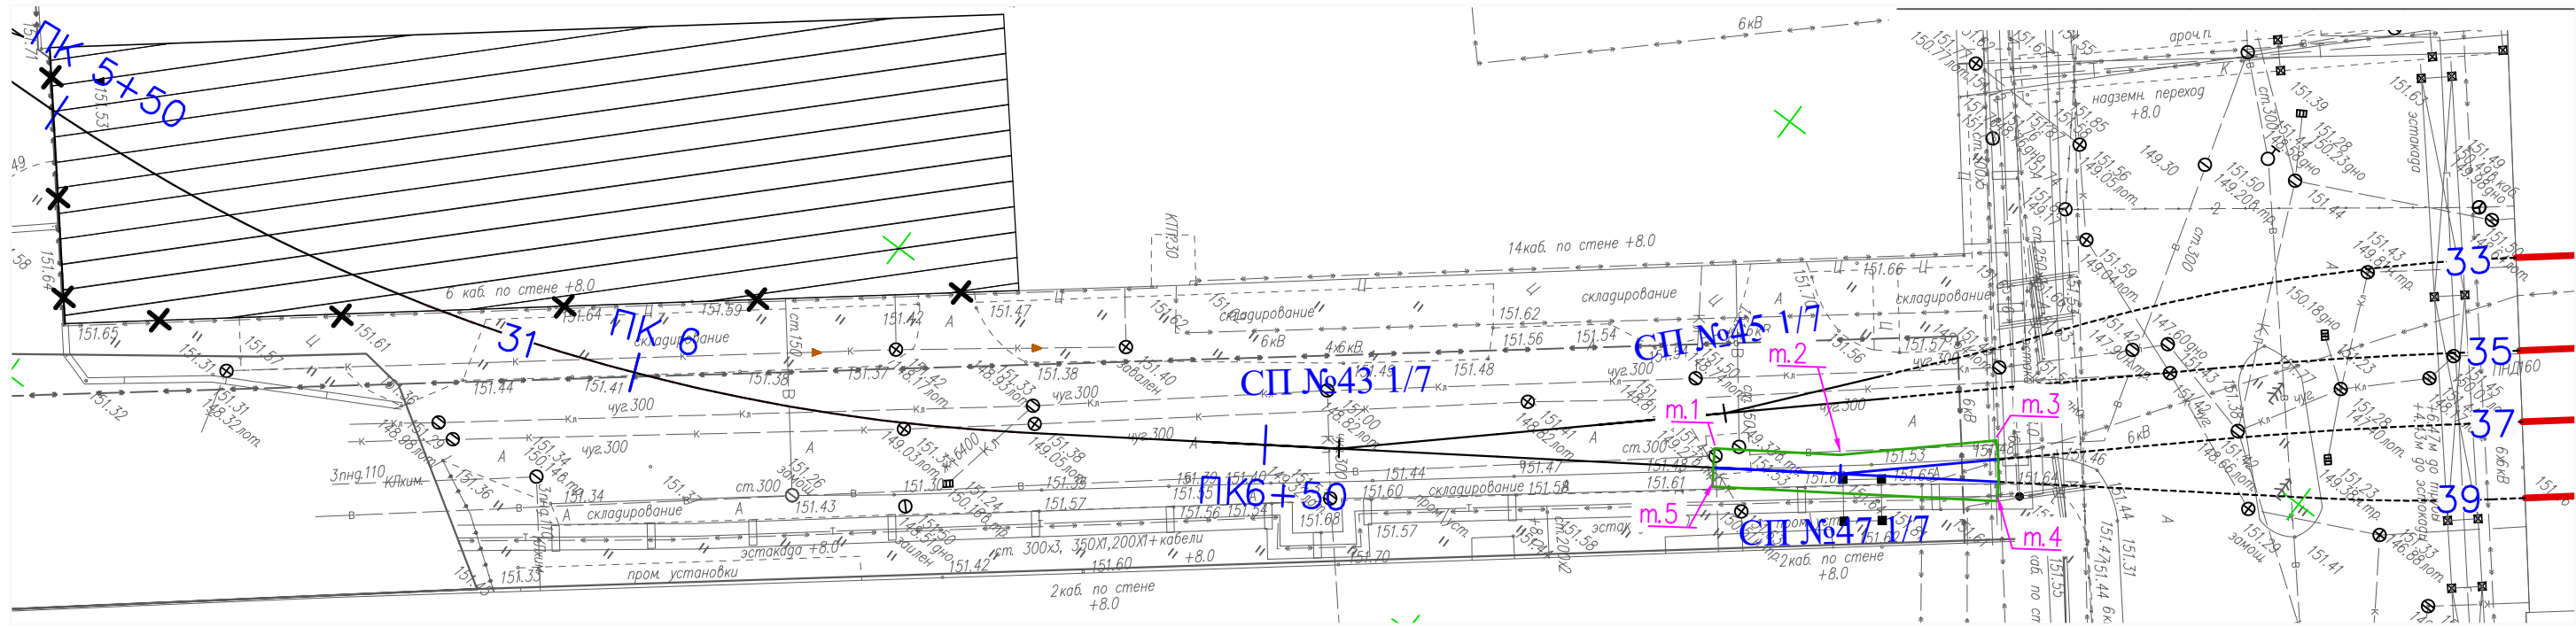

Согласовано				
Взам. инв. №				
Подп. и дата				
Инв. № подл.				

Укладка геотекстиля шириной 3м в котлован под проект. стрелочный перевод СП47
Площадь участка м.1-м.5: S = 78,0 м²
Общая площадь укладываемого геотекстиля: S= 78,0 м²

Условные обозначения:
[Green box] - Траншея под проектируемый стрелочный перевод СП47 (т.1 - т.5)

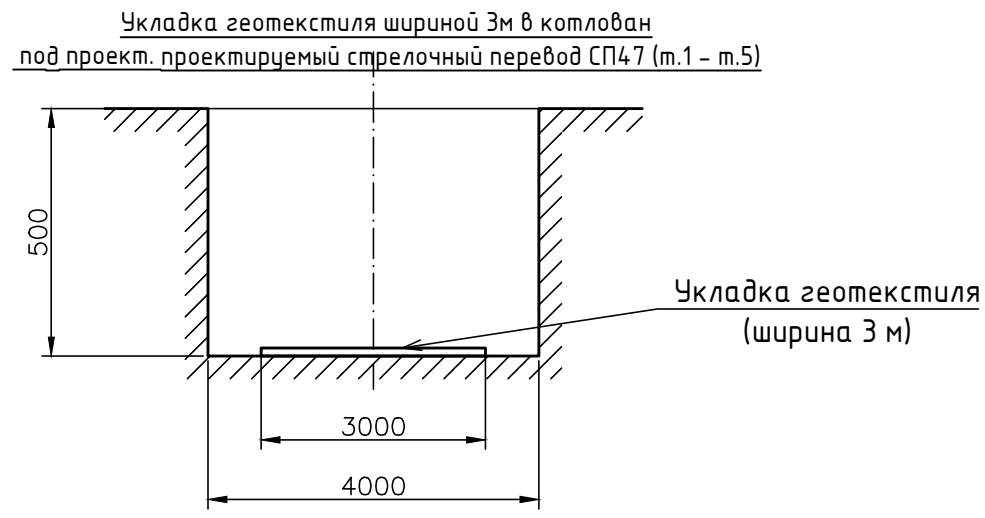

					2023	131-23-ПЖ					
						Ж/д пути от испытательного центра до обкаточной линии с удлинением трансбордера, расположенные по адресу: Московская область, г.о. Мытищи, ул. Колонцова, 4.					
Изм.	Кол.уч.	Лист	№ док.	Подпись	Дата	Железнодорожные пути.			Стадия	Лист	Листов
Руков. проекта		Шевчук К.А.			07.12				ИД	6	
Ген.директор		Кесслер Ю.Ф.			07.12						
Нач. участка		Перевизных А.П.			07.12						
Гл. инженер		Юрченко В.И.			07.12	Исполнительная схема Укладка геотекстиля шириной 3м в котлован под проектируемый стрелочный перевод СП47 (т.1 - т.5)			ООО "КИКГЕОСТРОЙ"		