




Условные обозначения:

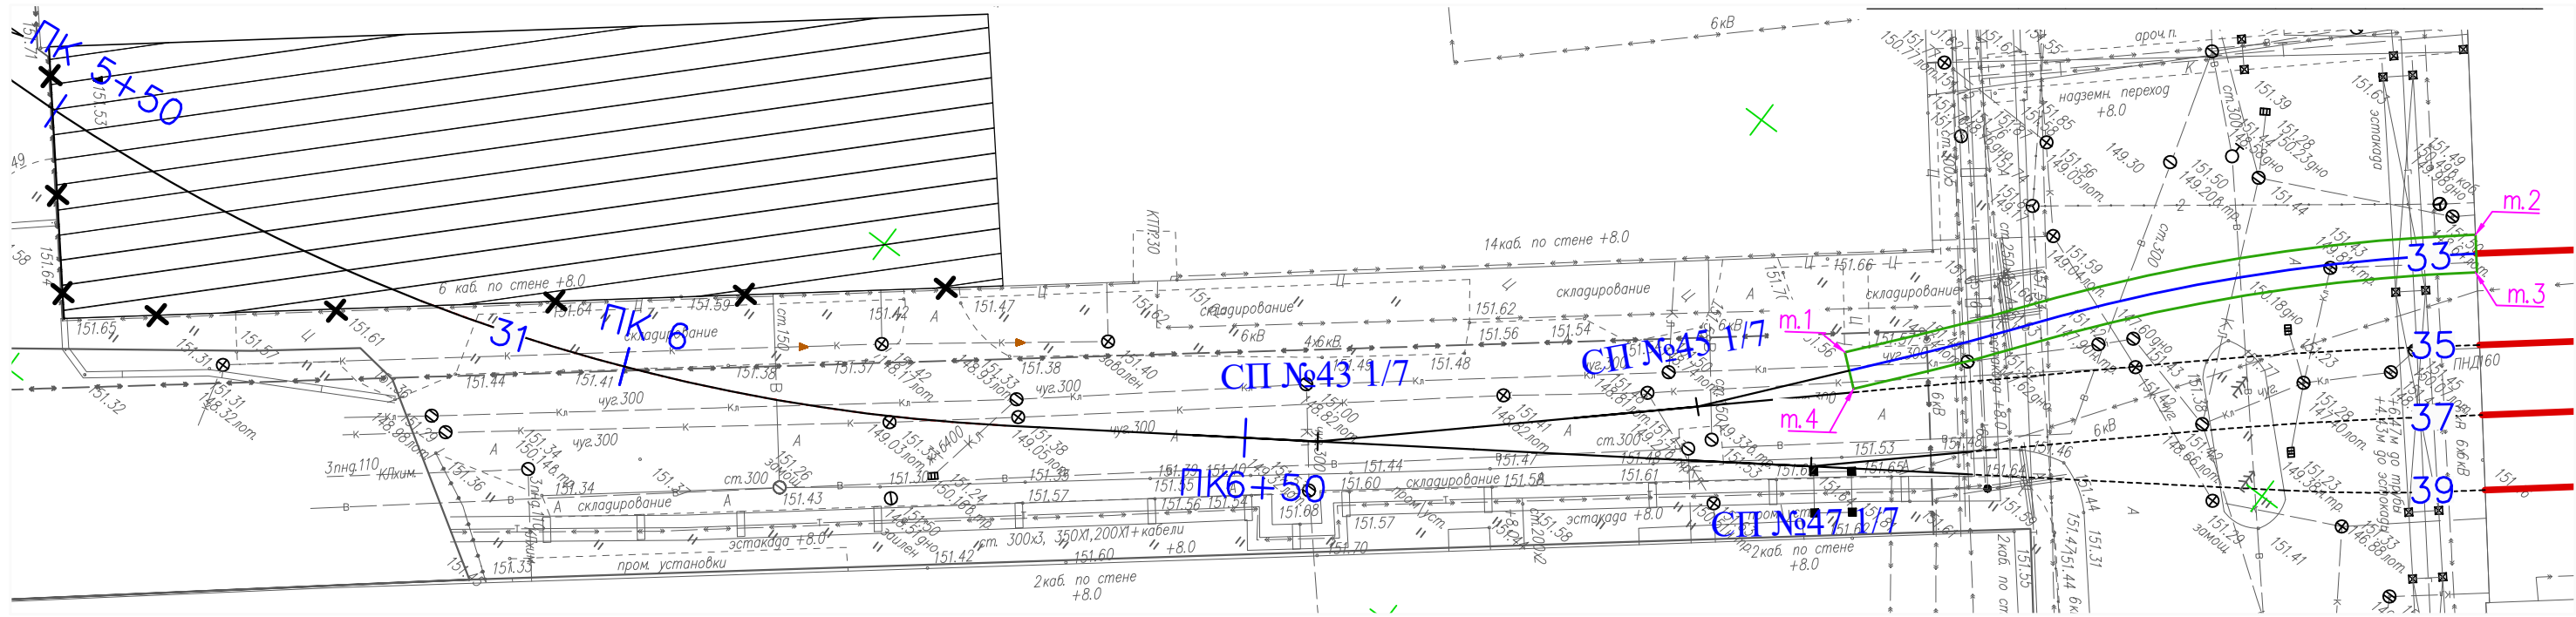


- Траншея под проектируемый железнодорожный путь 33 (т.1 - т.4)

Укладка геотекстиля шириной 3м в котлован под проект. жд путь 33

Площадь участка т.1-т.4: S = 153,17 м²

Общая площадь укладываемого геотекстиля: S= 153,17 м²

Укладка геотекстиля шириной 3м в котлован под проект. жд путь №33

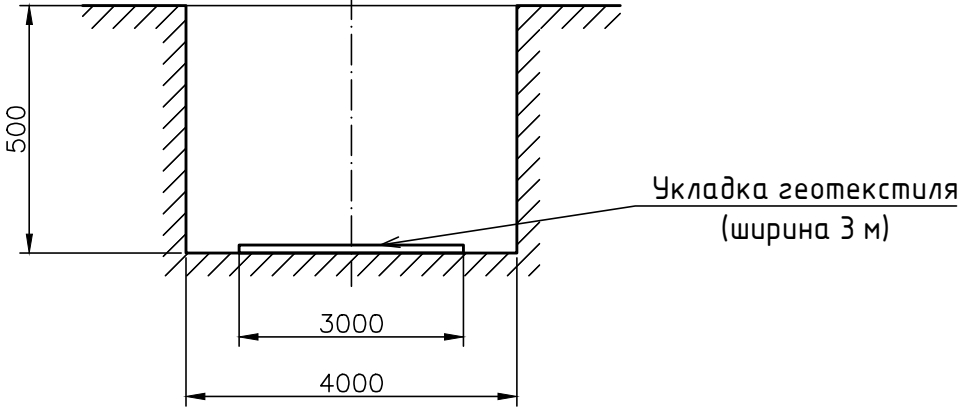

Согласовано				
Взам. инв. №				
Подп. и дата				
Инв. № подл.				

					2023	131-23-ПЖ			
						Ж/д пути от испытательного центра до обкаточной линии с удлинением трансбордера, расположенные по адресу: Московская область, г.о. Мытищи, ул. Колонцова, 4.			
Изм.	Кол.уч.	Лист	№ док.	Подпись	Дата				
Руков. проекта		Шевчук К.А.			07.12	Железнодорожные пути.	Стадия	Лист	Листов
Гендиректор		Кесслер Ю.Ф.			07.12		ИД	7	
Нач. участка		Перевизнык А.П.			07.12				
Гл. инженер		Юрченко В.И.			07.12	Исполнительная схема Укладка геотекстиля шириной 3м в котлован под проектируемый железнодорожный путь №33	ООО "КиКГЕОСТРОЙ"		