


Согласовано					
Взам. инв. №					
Подп. и дата					
Инв. № подл.					

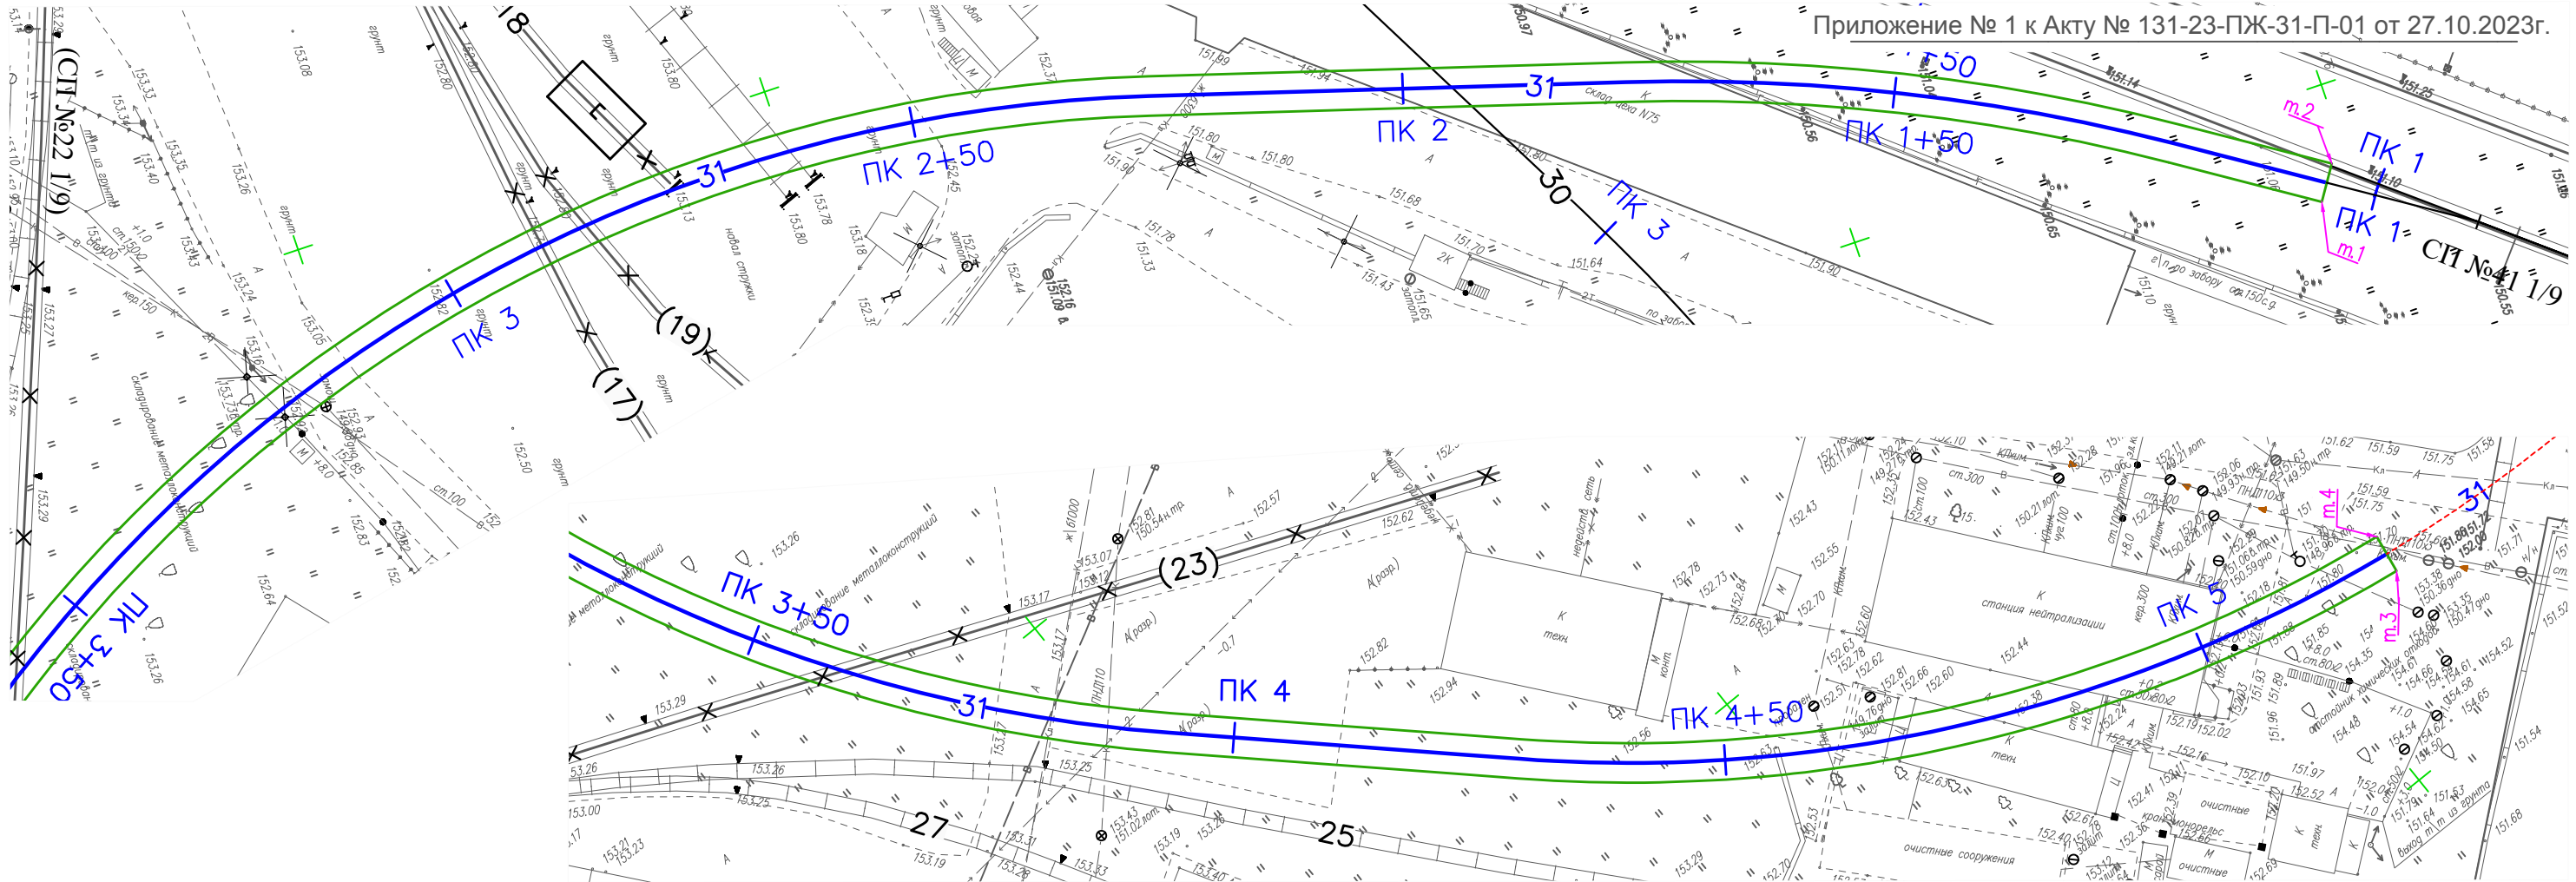

Засыпка песком в траншее под проект. жд путь 31

Площадь участка т.1-т.4: $S = 1663,7 \text{ м}^2$
Толщина слоя песка: $h=200\text{мм}$


Общий объем песка: $V_{\text{ср.}} = S \cdot h = 1663,7 \cdot 0,2 = 332,74 \text{ м}^3$

Условные обозначения:

- Траншея под проектируемый железнодорожный путь 31 (т.1 - т.4)



Засыпка песком в траншее под проект. жд путь №31

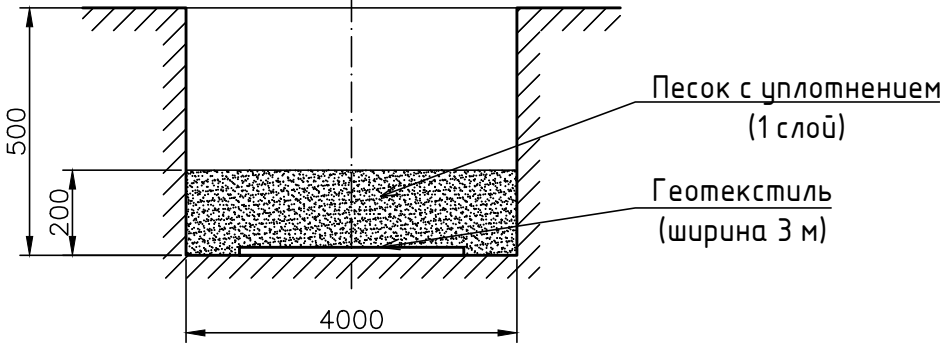

					2023	131-23-ПЖ			
						Ж/д пути от испытательного центра до обкаточной линии с удлинением трансбордера, расположенные по адресу: Московская область, г.о. Мытищи, ул. Колонцова, 4.			
Изм.	Кол.уч.	Лист	№ док.	Подпись	Дата				
Руков. проекта		Шевчук К.А.			27.10	Железнодорожные пути.	Стадия	Лист	Листов
Гендиректор		Кесслер Ю.Ф.			27.10		ИД	1	1
Нач. участка		Перевизнык А.П.			27.10				
Гл. инженер		Юрченко В.И.			27.10	Исполнительная схема Засыпка песком в траншее под проектируемый железнодорожный путь №31 (т.1 - т.4)	ООО "КИКГЕОСТРОЙ"		