


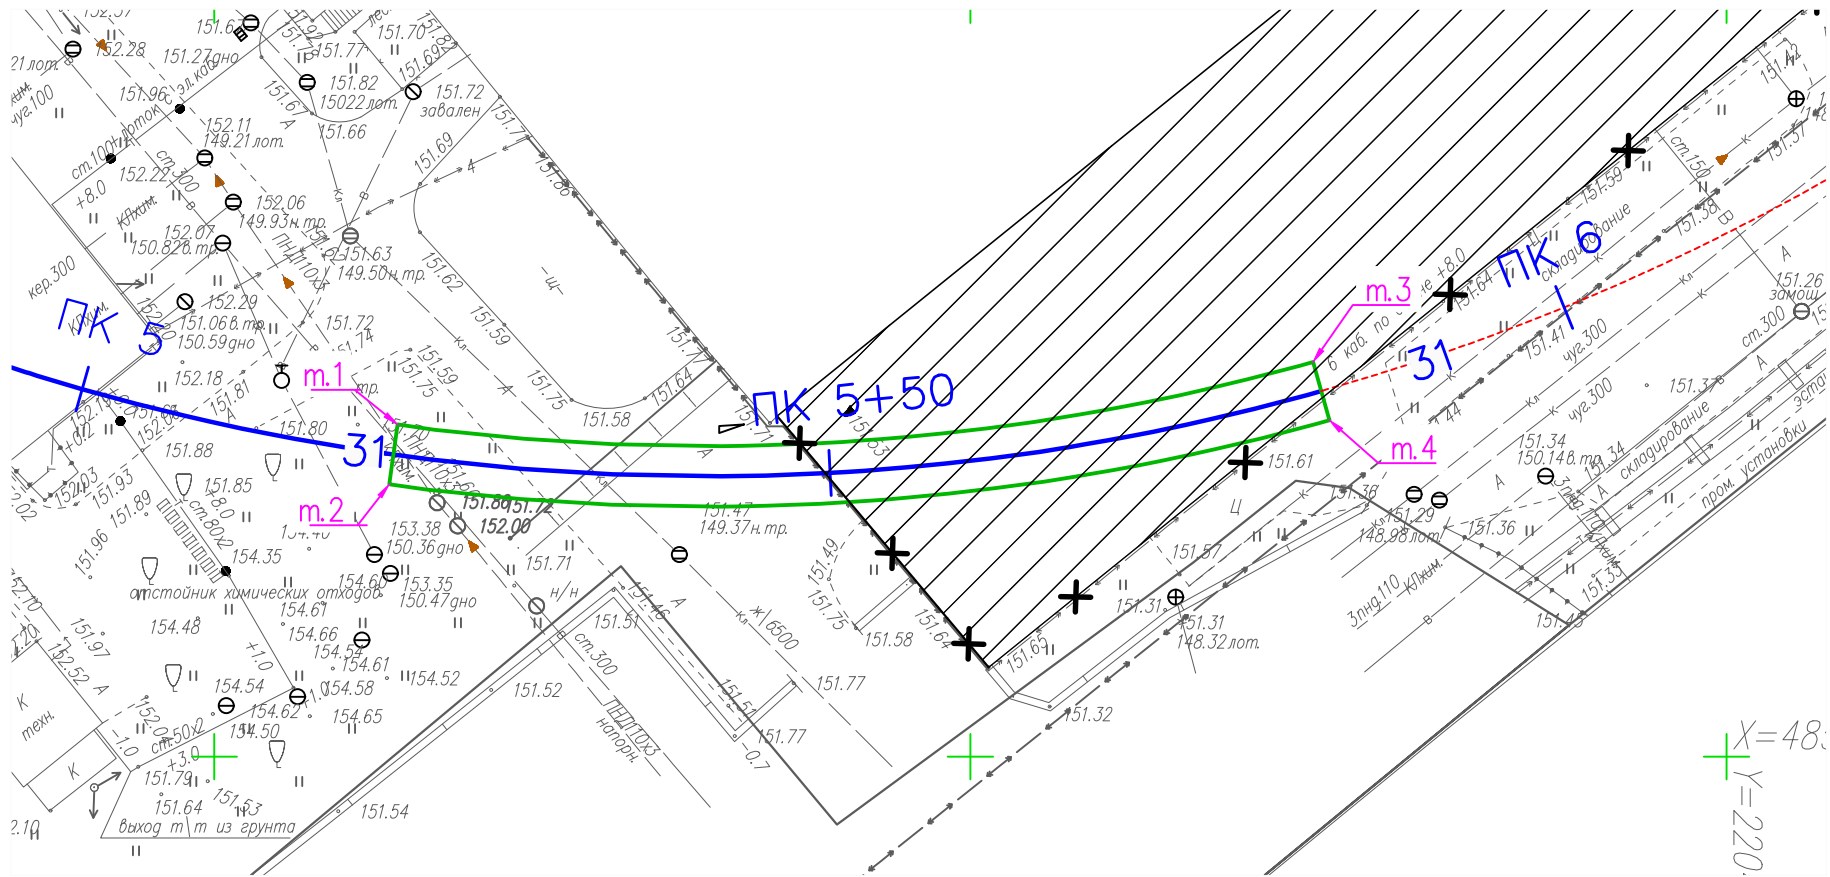

Засыпка песком в траншее под проект. жд путь 31 на участке ПК5+21-ПК5+83


Площадь участка м.1-м.4: $S = 247,8 \text{ м}^2$
Толщина слоя песка: $h=200\text{мм}$

Общий объем песка: $V_{\text{ср.}} = S \cdot h = 247,8 \cdot 0,2 = 49,56 \text{ м}^3$

Условные обозначения:

- Траншея под проектируемый железнодорожный путь 31 (т.1 - т.4)

Засыпка песком в траншее под проект. жд путь №31

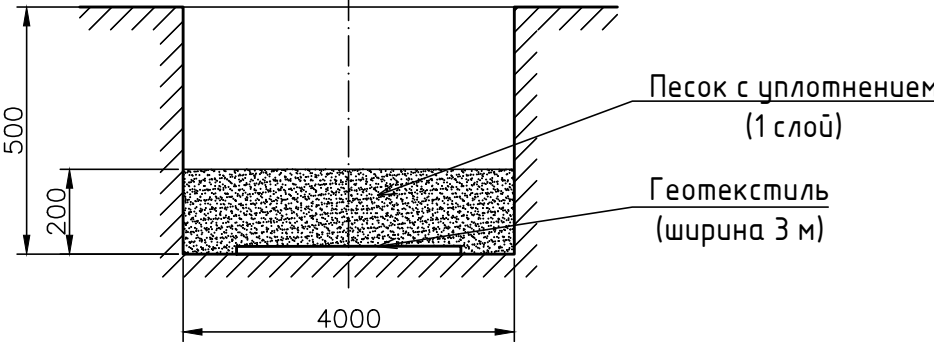

					2023	131-23-ПЖ			
						Ж/д пути от испытательного центра до обкаточной линии с удлинением трансбордера, расположенные по адресу: Московская область, г.о. Мытищи, ул. Колонцова, 4.			
Изм.	Кол.уч.	Лист	№ док.	Подпись	Дата				
Руков. проекта		Шевчук К.А.			03.11	Железнодорожные пути.	Стадия	Лист	Листов
Гендиректор		Кесслер Ю.Ф.			03.11		ИД	1	1
Нач. участка		Перевизник А.П.			03.11				
Гл. инженер		Юрченко В.И.			03.11	Исполнительная схема Засыпка песком в траншее под проектируемый железнодорожный путь №31 от ПК5+21 до ПК5+83	ООО "КиКГЕОСТРОЙ"		