




Засыпка щебнем в траншее под проект. жд путь 31


Площадь участка т.1-т.4: $S = 1663,7 \text{ м}^2$
Толщина каждого слоя щебня (всего 2 слоя): $h = 150 \text{ мм}$
Общая толщина слоя щебня: $h = 150 \cdot 2 = 300 \text{ мм}$
Общий объем щебня: $V = S \cdot h = 1663,7 \cdot 0,3 = 499,11 \text{ м}^3$

Условные обозначения:

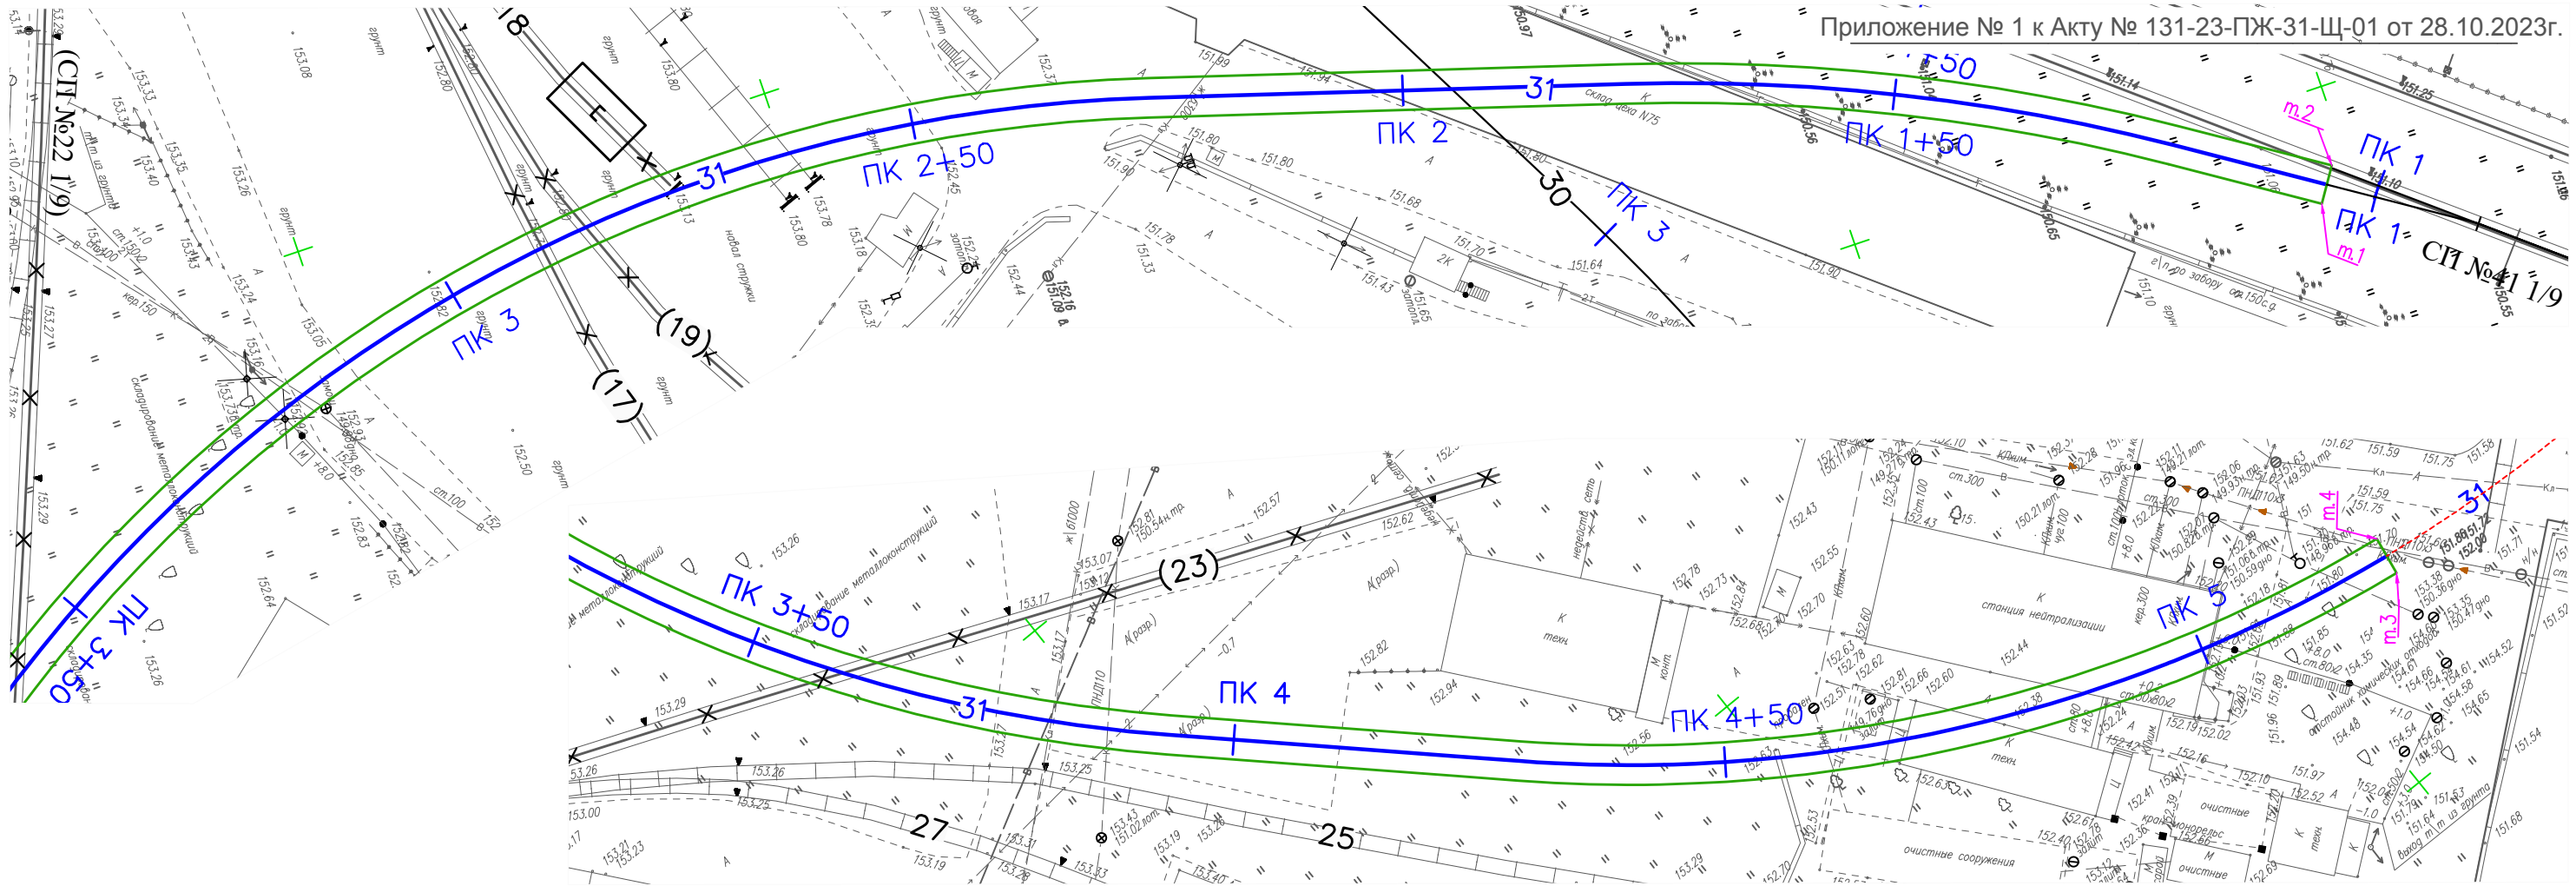

- Траншея под проектируемый железнодорожный путь 31 (т.1 - т.4)

Засыпка щебнем в траншее под проект. жд путь №31

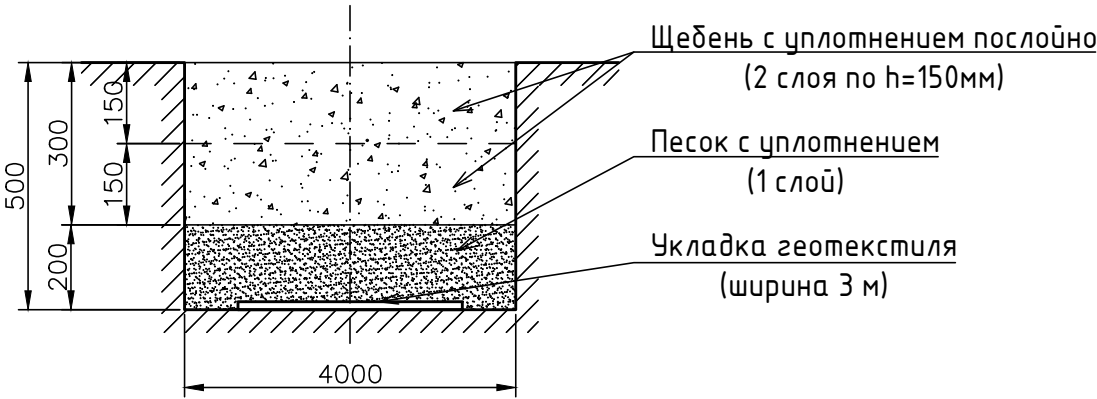

Согласовано	
Взам. инв. №	
Подп. и дата	
Инв. № подл.	

					2023	131-23-ПЖ					
						Ж/д пути от испытательного центра до обкаточной линии с удлинением трансбордера, расположенные по адресу: Московская область, г.о. Мытищи, ул. Колонцова, 4.					
Изм.	Кол.уч.	Лист	№ док.	Подпись	Дата	Железнодорожные пути.			Стадия	Лист	Листов
Руков. проекта	Шевчук К.А.				28.10				ИД	1	1
Ген.директор	Кесслер Ю.Ф.				28.10						
Нач. участка	Перевизник А.П.				28.10						
Гл. инженер	Юрченко В.И.				28.10	Исполнительная схема Засыпка щебнем в траншее под проектируемый железнодорожный путь №31 (т.1 - т.4)			ООО "КИКГЕОСТРОЙ"		