




Условные обозначения:

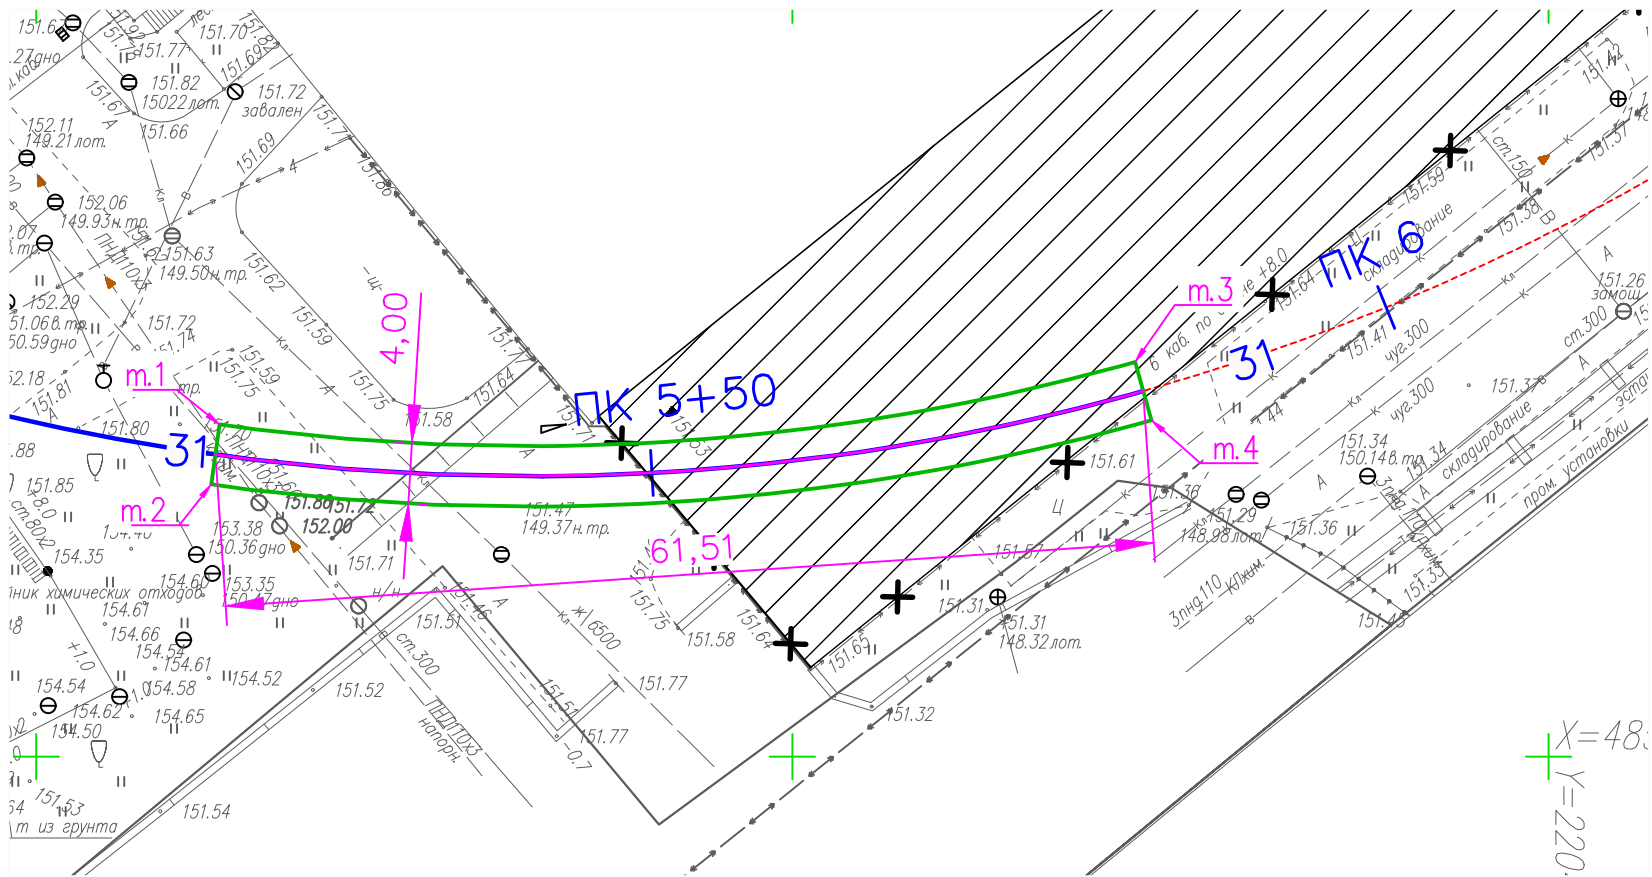


- Траншея под проектируемый железнодорожный путь 31 (т.1 - т.4)

Засыпка щебнем в траншею под проект. жд путь 31 на участке ПК5+21-ПК5+83

Площадь участка м.1-м.4: $S = L \cdot a = 61,51 \cdot 4 = 247,8 \text{ м}^2$
Толщина каждого слоя щебня (всего 2 слоя): $h_1 = 150 \text{ мм}$
Общая толщина слоя щебня: $h = h_1 \cdot 2 = 150 \cdot 2 = 300 \text{ мм}$

Общий объем щебня: $V = S \cdot h = 247,8 \cdot 0,3 = 74,34 \text{ м}^3$

Засыпка щебнем в траншею под проект. жд путь №31

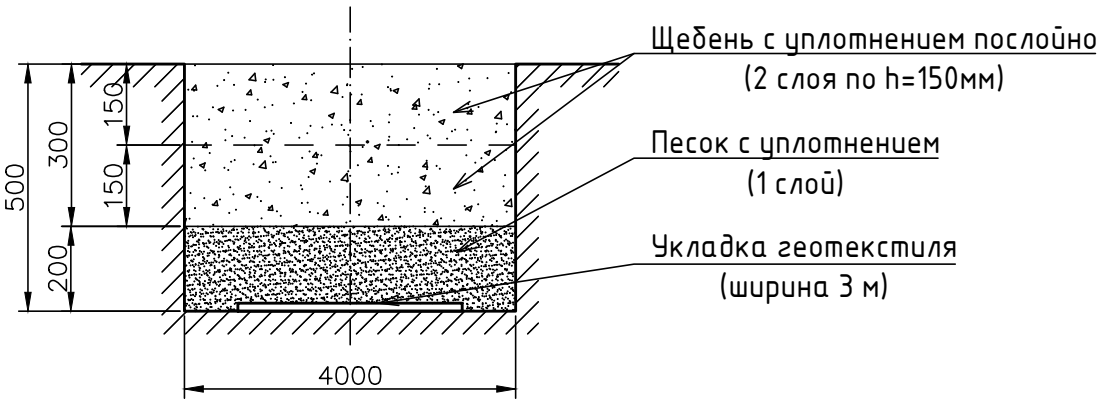

Согласовано					
Взам. инв. №					
Подп. и дата					
Инв. № подл.					

					2023	131-23-ПЖ					
						Ж/д пути от испытательного центра до обкаточной линии с удлинением трансбордера, расположенные по адресу: Московская область, г.о. Мытищи, ул. Колонцова, 4.					
Изм.	Кол.уч.	Лист	№ док.	Подпись	Дата	Железнодорожные пути.			Стадия	Лист	Листов
Руков. проекта		Шевчук К.А.			04.11				ИД	1	1
Гендиректор		Кесслер Ю.Ф.			04.11						
Нач. участка		Перевизник А.П.			04.11						
Гл. инженер		Юрченко В.И.			04.11	Исполнительная схема Засыпка щебнем в траншее под проектируемый железнодорожный путь №31 от ПК5+21 до ПК5+83			ООО "КиКГЕОСТРОЙ"		