


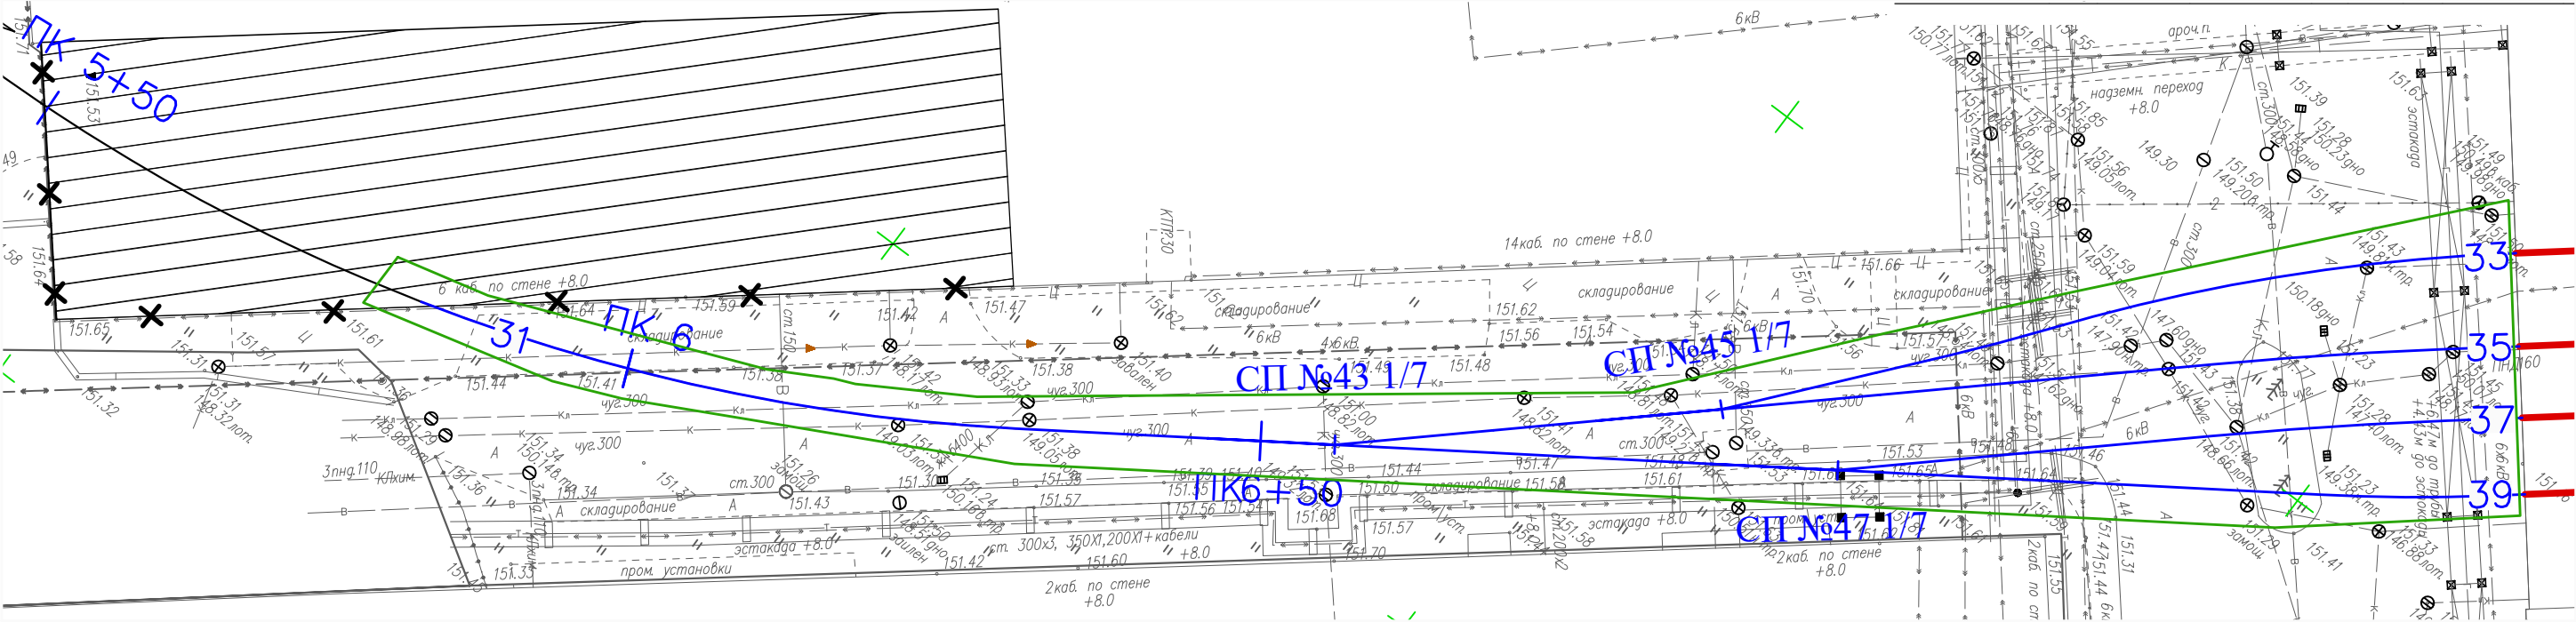


Засыпка щебнем в котловане под проектируемый участок от ПК5+83 ж.д. пути 31 до цеха 417

Площадь участка: $S = 1748,52 \text{ м}^2$
Толщина каждого слоя щебня (всего 2 слоя): $h = 150 \text{ мм}$
Общая толщина слоя щебня: $h = 150 \times 2 = 300 \text{ мм}$
Общий объем щебня: $V = S \times h = 1748,52 \times 0,3 = 52,44 \text{ м}^3$

Условные обозначения:
- Граница котлована под проектируемый участок от ПК5+83 ж.д. пути 31 до цеха 417

Засыпка щебнем в траншее под проектируемый участок от ПК5+83 ж.д. пути 31 до цеха 417

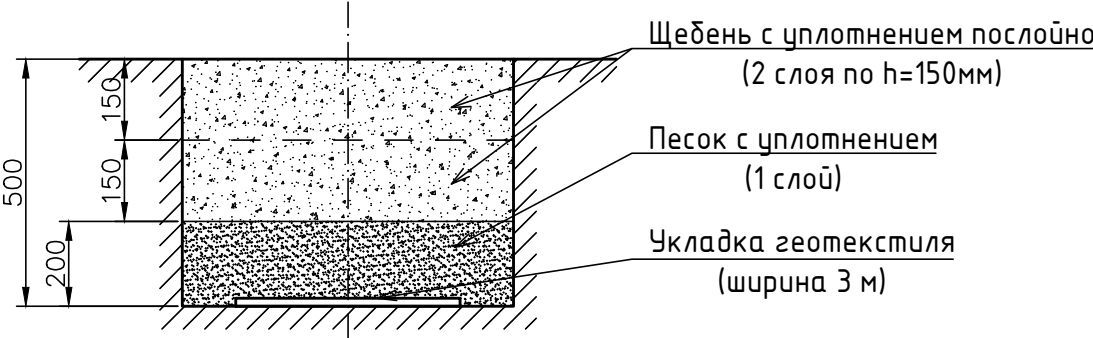

Согласовано				
Взам. инв. №				
Подп. и дата				
Инв. № подл.				

					2023	131-23-ПЖ			
						Ж/д пути от испытательного центра до обкаточной линии с удлинением трансбордера, расположенные по адресу: Московская область, г.о. Мытищи, ул. Колонцова, 4.			
Изм.	Кол.уч.	Лист	№ док.	Подпись	Дата				
Руков. проекта		Шевчук К.А.			08.12	Железнодорожные пути.	Стадия	Лист	Листов
Гендиректор		Кесслер Ю.Ф.			08.12		ИД	1	1
Нач. участка		Перевизнык А.П.			08.12				
Гл. инженер		Юрченко В.И.			08.12	Исполнительная схема Засыпка щебнем в котловане под проектируемый участок от ПК5+83 ж.д. пути 31 до цеха 417	ООО "КиКГЕОСТРОЙ"		