


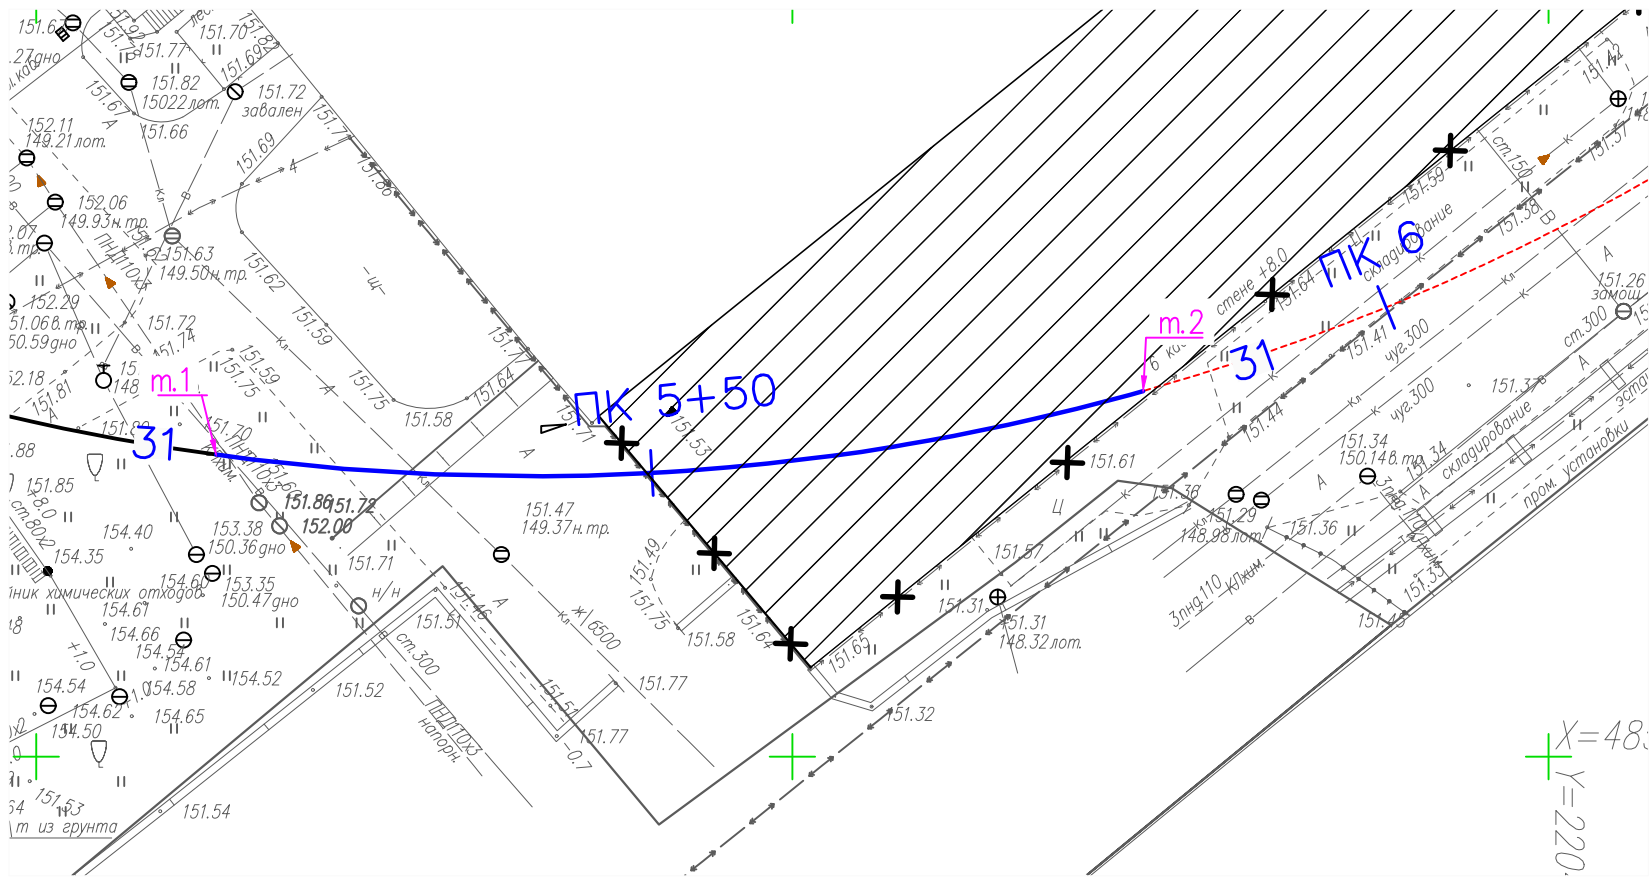

Устройство пути 31 (62,0 м) Укладка рельсошпальной решетки на деревянных шпалах на ПК5+21 - ПК5+83

|             |              |        |     |           |
|-------------|--------------|--------|-----|-----------|
| Длина пути: | 62,00        |        |     |           |
|             | Наименование | м., кг | м   | Итого, кг |
| рельс       | Р65          | 64,88  | 124 | 8 045,12  |

|                    |              |         |     |           |
|--------------------|--------------|---------|-----|-----------|
| Количество стыков: | 6            |         |     |           |
|                    | Наименование | шт., кг | шт  | Итого, кг |
| накладки           | Р-65         | 29,260  | 24  | 702,2     |
| болт стыковой      | 27х160       | 0,800   | 72  | 57,6      |
| гайка              | М27          | 0,222   | 72  | 16,0      |
| шайба              | М27          | 0,130   | 72  | 9,4       |
|                    | Сумма        |         | 240 | 785,18    |

|                                         |              |         |        |           |
|-----------------------------------------|--------------|---------|--------|-----------|
| Комплект скрепления КД-65 на длину пути | 115          |         |        |           |
|                                         | Наименование | шт., кг | шт     | Итого, кг |
| шпалы деревянные (160х230х2750)         | II тип       | 70,0    | 115    | 8 050,00  |
| Скрепления                              |              |         |        |           |
| Гайка для болтов клеммных и закладных   | М22          | 0,123   | 460    | 56,6      |
| Шайба двухвитковая                      | М25          | 0,116   | 460    | 53,4      |
| Клемма промежуточная                    | ПК           | 0,640   | 460    | 294,4     |
| Шуруп путевой                           | М24х170      | 0,590   | 920    | 542,8     |
| Болт клеммный свободный                 | М22х75       | 0,345   | 460    | 158,7     |
| Подкладка                               | КД-65        | 9,700   | 230    | 2231,0    |
| Прокладка нашпальная (КД-65)            | ЦП-361       | 0,660   | 230    | 151,8     |
| Прокладка подрельсовая (КД-65)          | ЦП-363       | 0,250   | 230    | 57,5      |
|                                         | Сумма        |         | 3565,0 | 3 546,14  |

Условные обозначения:

- Устройство новой рельсошпальной решетки на деревянных шпалах пути №31 (т.1 - т.2)

|                |         |                 |        |         |       |   |                   |      |        |
|----------------|---------|-----------------|--------|---------|-------|---|-------------------|------|--------|
|                |         |                 |        |         | 2023  | 131-23-ПЖ   |                   |      |        |
|                |         |                 |        |         |       | Ж/д пути от испытательного центра до обкаточной линии с удлинением трансбордера, расположенные по адресу: Московская область, г.о. Мытищи, ул. Колонцова, 4. |                   |      |        |
| Изм.           | Кол.уч. | Лист            | № док. | Подпись | Дата  |   |                   |      |        |
| Руков. проекта |         | Шевчук К.А.     |        |         | 05.11 | Железнодорожные пути.   | Стадия            | Лист | Листов |
| Ген.директор   |         | Кесслер Ю.Ф.    |        |         | 05.11 |   | ИД                | 1    | 1      |
| Нач. участка   |         | Перевизник А.П. |        |         | 05.11 |   |                   |      |        |
| Гл. инженер    |         | Юрченко В.И.    |        |         | 05.11 | Исполнительная схема<br>Устройство новой рельсошпальной решетки на деревянных шпалах пути №31 от ПК5+21 до ПК5+83                                            | ООО "КИКГЕОСТРОЙ" |      |        |
|                |         |                 |        |         |       |   |                   |      |        |