


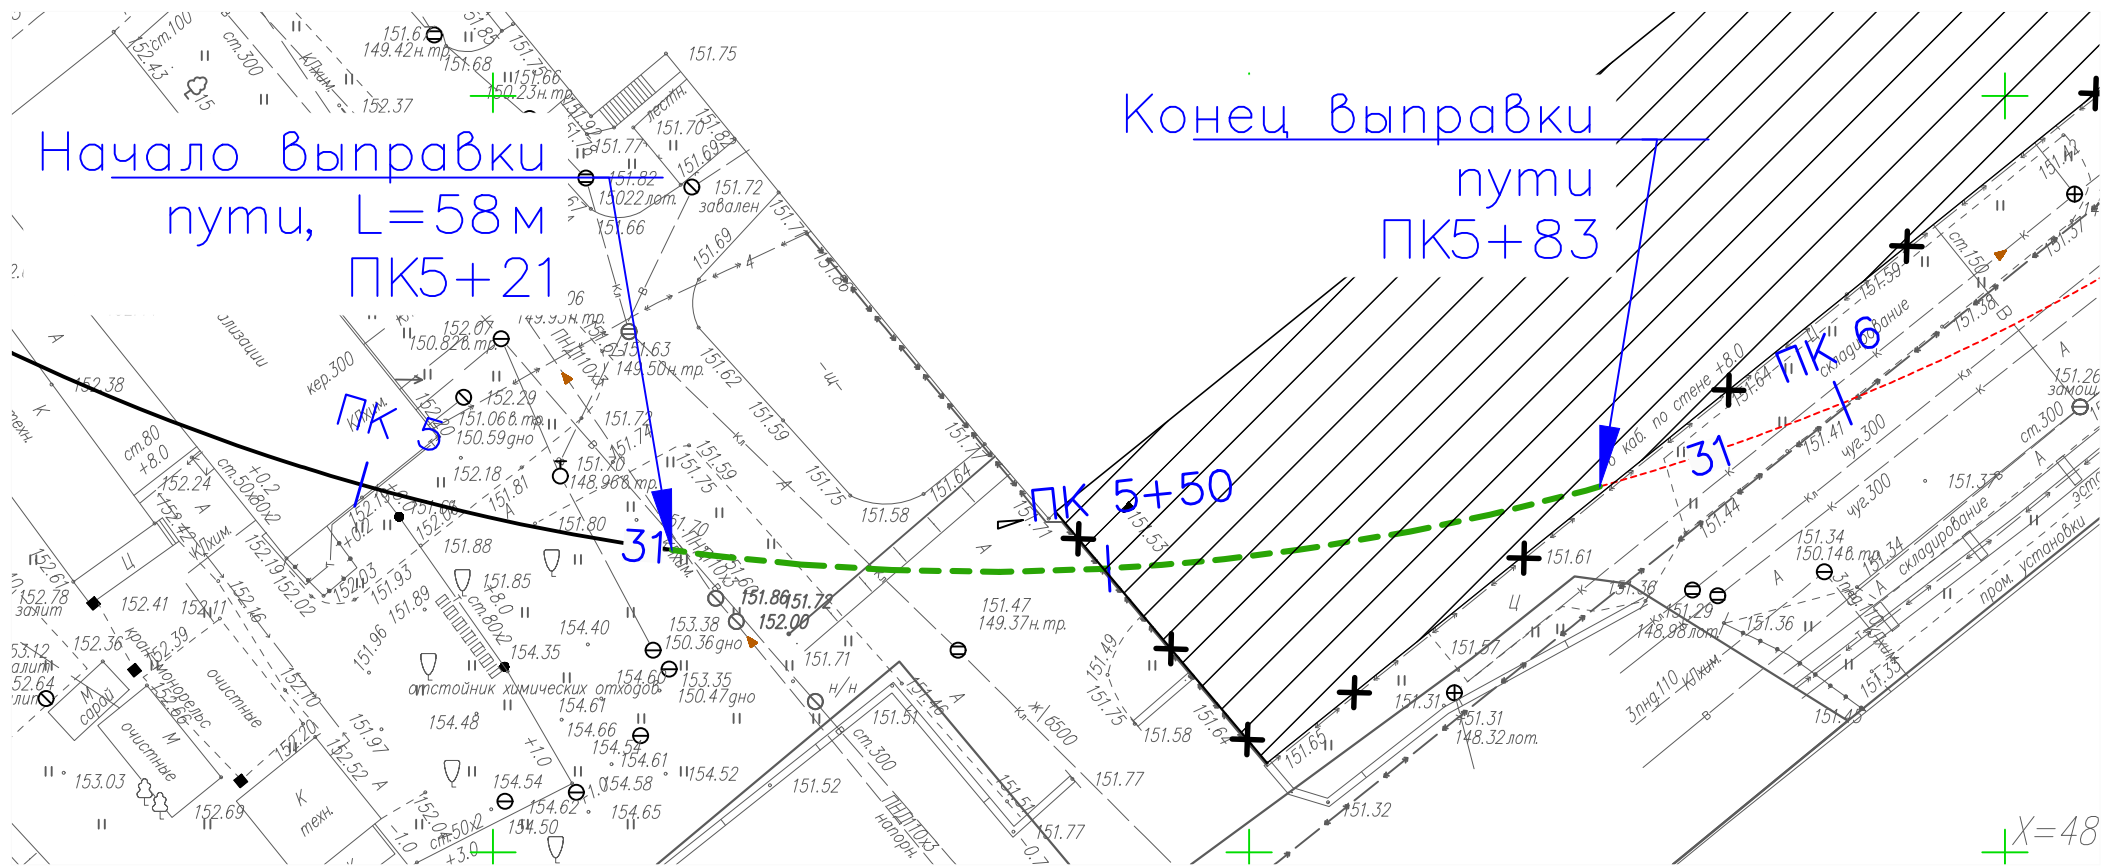

Баллаستировка, выправка и рихтовка железнодорожных путей:

1. Балластировка железнодорожного пути:

Длина железнодорожных путей: L= 62,0 м
Объем щебня для выправки на 1 м жд. пути: V1= 0,43 м3

Общий объем щебня для балластировки железнодорожных путей: Vδ = 62,0*0,43 = 26,66 м3

2. Выправка железнодорожного пути:

Длина железнодорожных путей: L= 62,0 м
Объем щебня для выправки железнодорожного пути составляет 10% от объема щебня, используемого для балластировки железнодорожного пути: V2= Vδ*0,1 = 26,66*0,1 = 2,67 м3

3. Рихтовка путей

Длина рихтовки путей: L=62,0 м

Условные обозначения:

--- - Выправка и рихтовка железнодорожных путей

Согласовано					
Взам. инв. №					
Подп. и дата					
Инв. № подл.					

					2023	131-23-ПЖ				
						Ж/д пути от испытательного центра до обкаточной линии с удлинением трансбордера, расположенные по адресу: Московская область, г.о. Мытищи, ул. Колонцова, 4.				
Изм.	Кол.уч.	Лист	№ док.	Подпись	Дата	Железнодорожные пути.		Стадия	Лист	Листов
Руков. проекта		Шевчук К.А.			15.12			ИД	2	
Гендиректор		Кесслер Ю.Ф.			15.12					
Нач. участка		Перевизник А.П.			15.12					
Гл. инженер		Юрченко В.И.			15.12					
						Исполнительная схема Выправка железнодорожного пути №31 с рихтовкой на участке от ПК5+21 до ПК5+83		ООО "КиКГЕОСТРОЙ"		