



План участка производства работ
(площадки устройства асфальто-бетонного основания)

Приложение №1 к Акту № 131-23-АС1-13 от 09.11.2023 г.

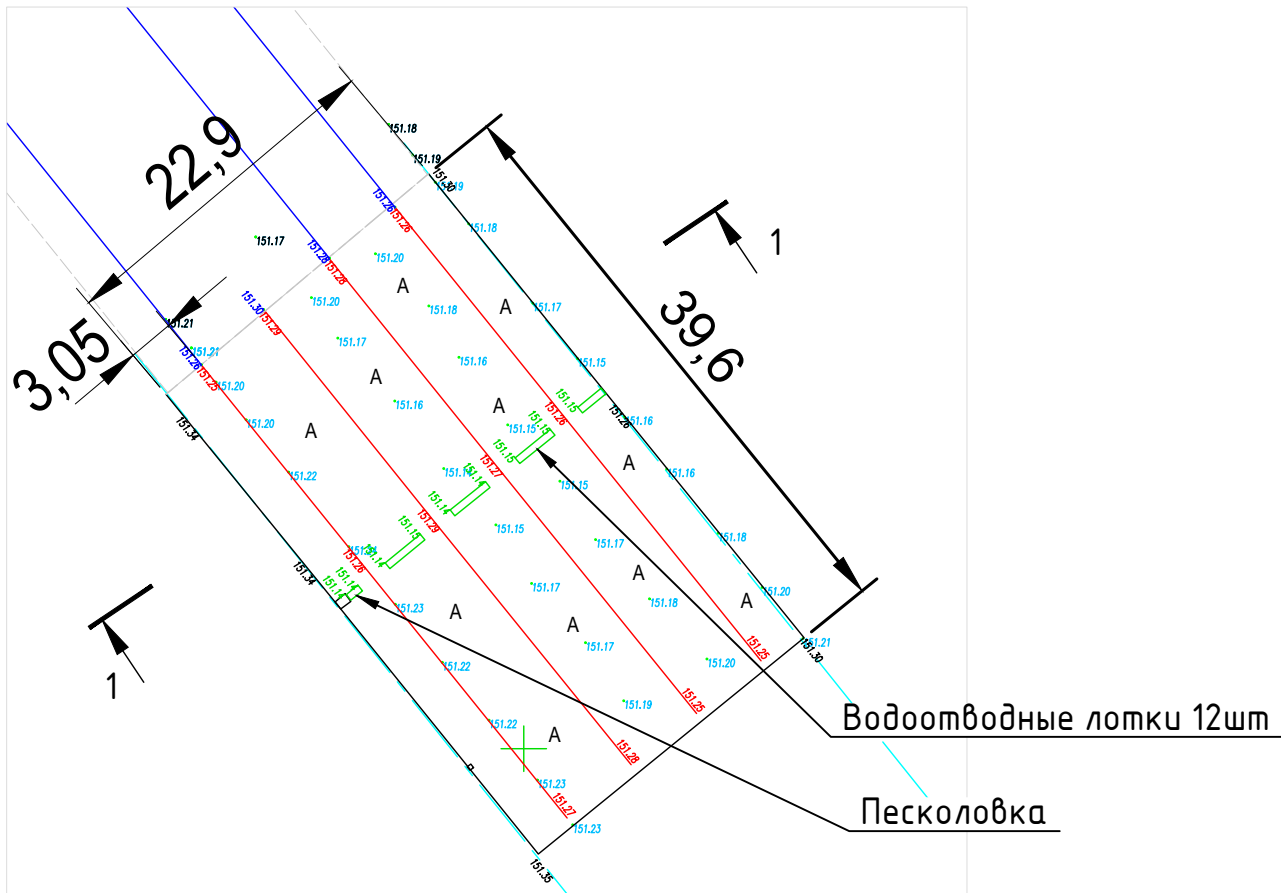

Ведомость объемов работ по устройству асфальтирования						
Участок работ	Длина, L м	Ширина, В м	Площадь участка, S1=L*В, м2	Площадь вытесняемая водоотводными лотками S2=12*1*0,5, м2	Итого площадь асфальтирования S3=S1-S2	Толщина слоя Н,м
Площадка трансбордера. Участок № 1	39,6	19,85	786,06	6,00	780,06	0,04

1-1

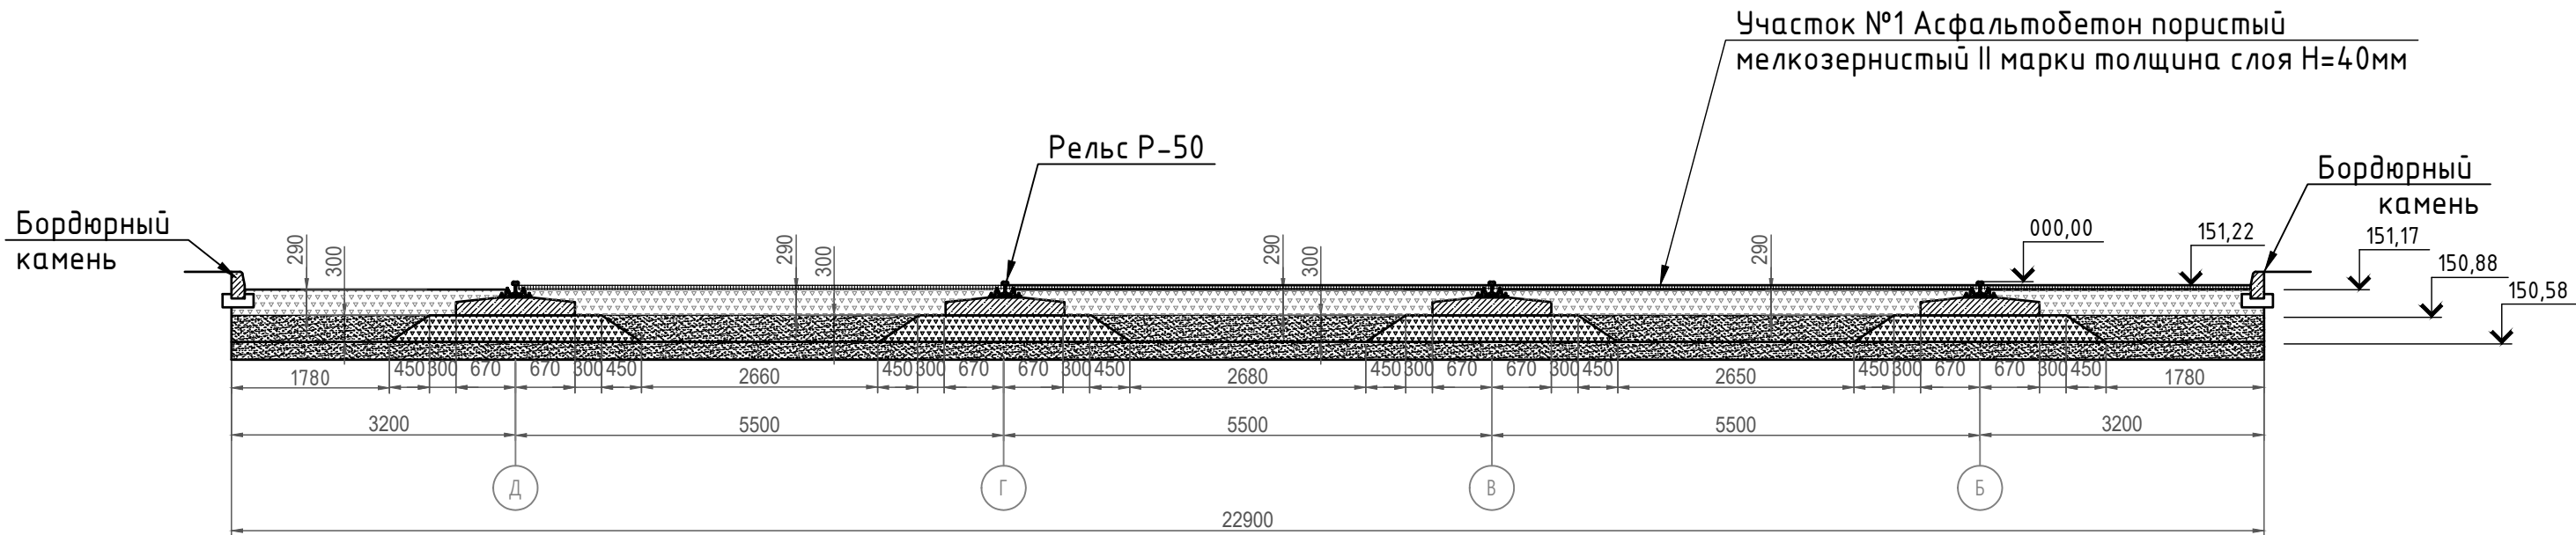

Примечание:
1. Линейные размеры указаны в метрах.
2. Система координат МСК 50.2.
3. Система высот Балтийская.
4. Съёмка выполнялась электронным тахеометром С Х-105 (свидетельство о поверке С-АКЗ/14-06-2023/254502985, действительно до 13.06.2024г.)

Условные обозначения:



Участок производства работ

150,88 Фактическая отметка верхнего основания балластной подушки
150,58 Фактическая отметка нижнего основания балластной подушки

					2023	131-23-АС1					
						Ж/д пути от испытательного центра до обкаточной линии с удлинением трансбордера, расположенные по адресу: Московская область, г.о. Мытищи, ул. Колонцова, 4					
Изм.	Кол.	Лист	№ док.	Подпись	Дата	Трансбордер Архитектурно-строительные решения			Стадия	Лист	Листов
Руков. проекта		Шевчук КА.			09.11				ИД	1	1
Ген. директор		Кеослер Ю.Ф.			09.11						
Нач. участка		Перевизнык А.Г.			09.11						
Гл. инженер		Юрченко В.И.			09.11	Исполнительная схема №13 Устройство асфальто-бетонного покрытия на площадке трансбордера			ООО "КиКГЕОСТРОЙ"		