
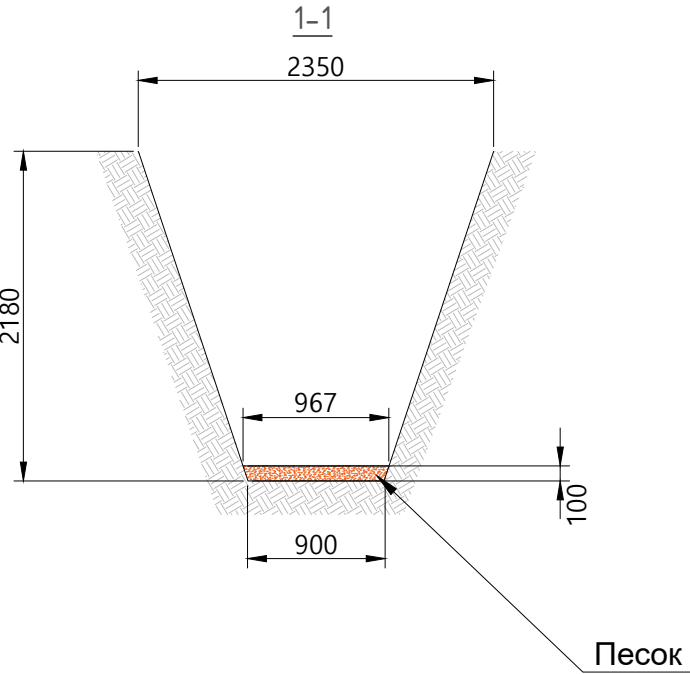


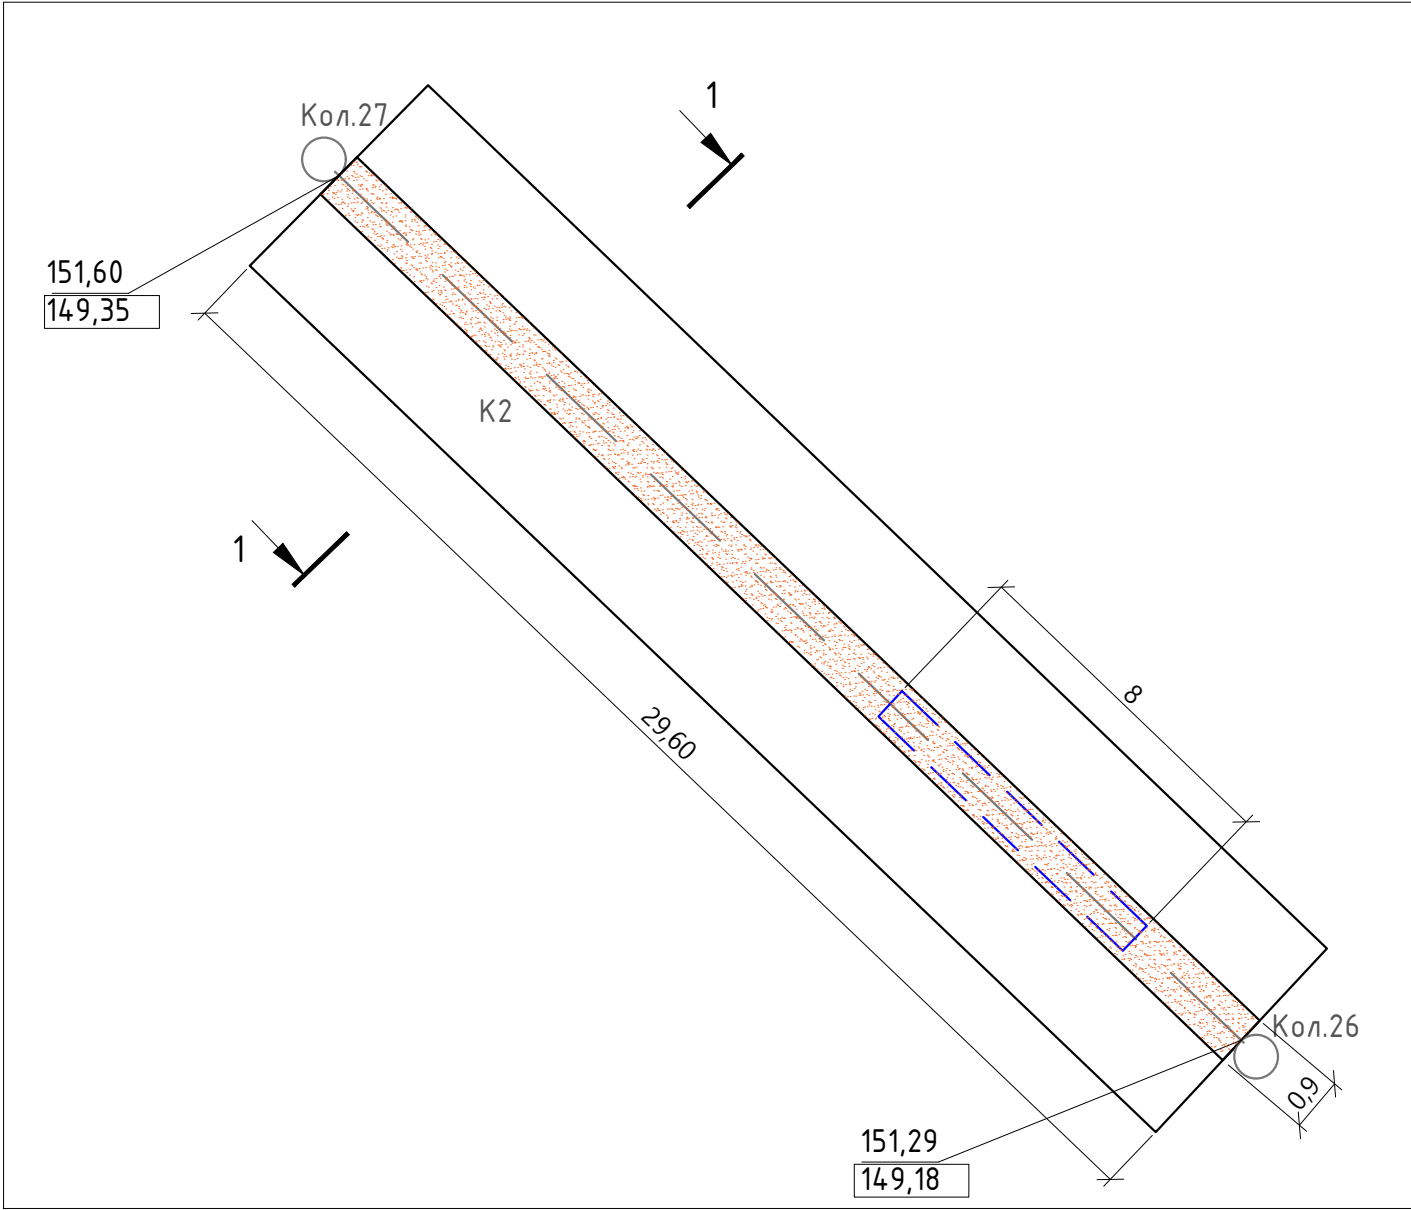

Подготовка песчаного основания					
№	Участок	Длина L, м	Средняя ширина Всп, м	Высота Н, м	Объем V=LxВспxН, м3
1	Кол.26-27	21,60	0,93	0,10	2,00
ИТОГО:					2,00

Примечание:
1. Линейные размеры указаны в метрах.
2. Система координат МСК 50.2.
3. Система высот Балтийская.
4. Съёмка выполнялась электронным тахеометром С Х-105
(свидетельство о поверке С-АК3/14-06-2023/254502985, действительно до 13.06.2024г.)

Взам. инв. №	
Подп. и дата	
Инв. № подл.	

Кол.26; Кол.27

151,60

149,35

Условные обозначения

Участок производства работ

Фактические точки участка работ

Фактическая отметка верха траншеи


Фактическая отметка низа траншеи

Песчаная подготовка

					2023	131-23-НБК5			
						Ж/д пути от испытательного центра до обкаточной линии с удлинением трансбордера, расположенные по адресу: Московская область, г.о. Мытищи, ул. Колонцова, 4			
Изм.	Кол.	Лист	№ док	Подпись	Дата				
Руков.проекта		Шевчук К.А.			21.09	Наружные сети водоснабжения и канализации. Переустройство ливневой канализации	Стадия	Лист	Листов
Ген. директор		Кесслер Ю.Ф.			21.09		ИД	1	1
Нач. участка		Перевизнык А.П.			21.09				
Гл. инженер		Юрченко В.И.			21.09	Исполнительная схема № 2 Устройство песчаной подготовки в траншее для прокладки трубопровода ливневой канализации К2 на участке кол.26-27	ООО "КиКГЕОСТРОЙ"		


Взам. инв. №	
Подп. и дата	
Инв. № подл.	

План участка производства работ (ливневая канализация К2)

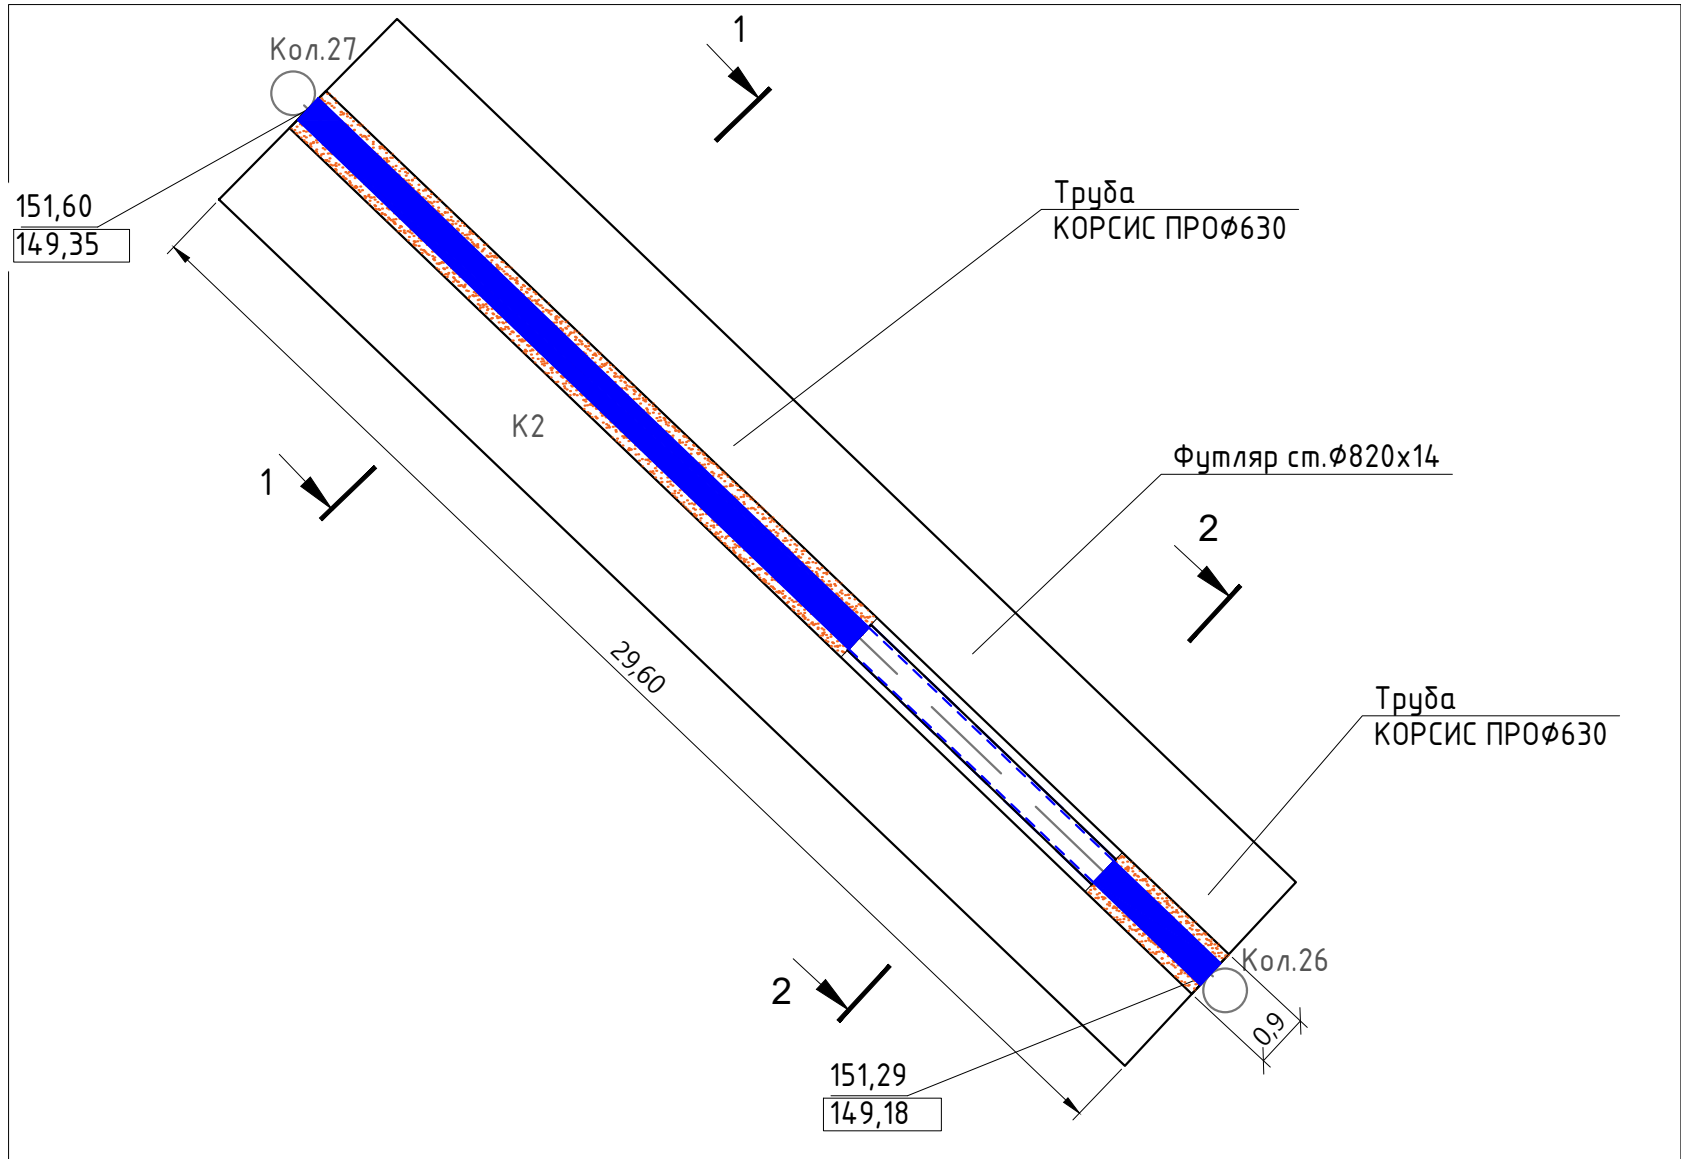

Приложение №1 к Акту № 131-23-НБК5-03 от 23.09.2023 г.




Продольный профиль ливневой канализации К2 на участке кол. 26-27

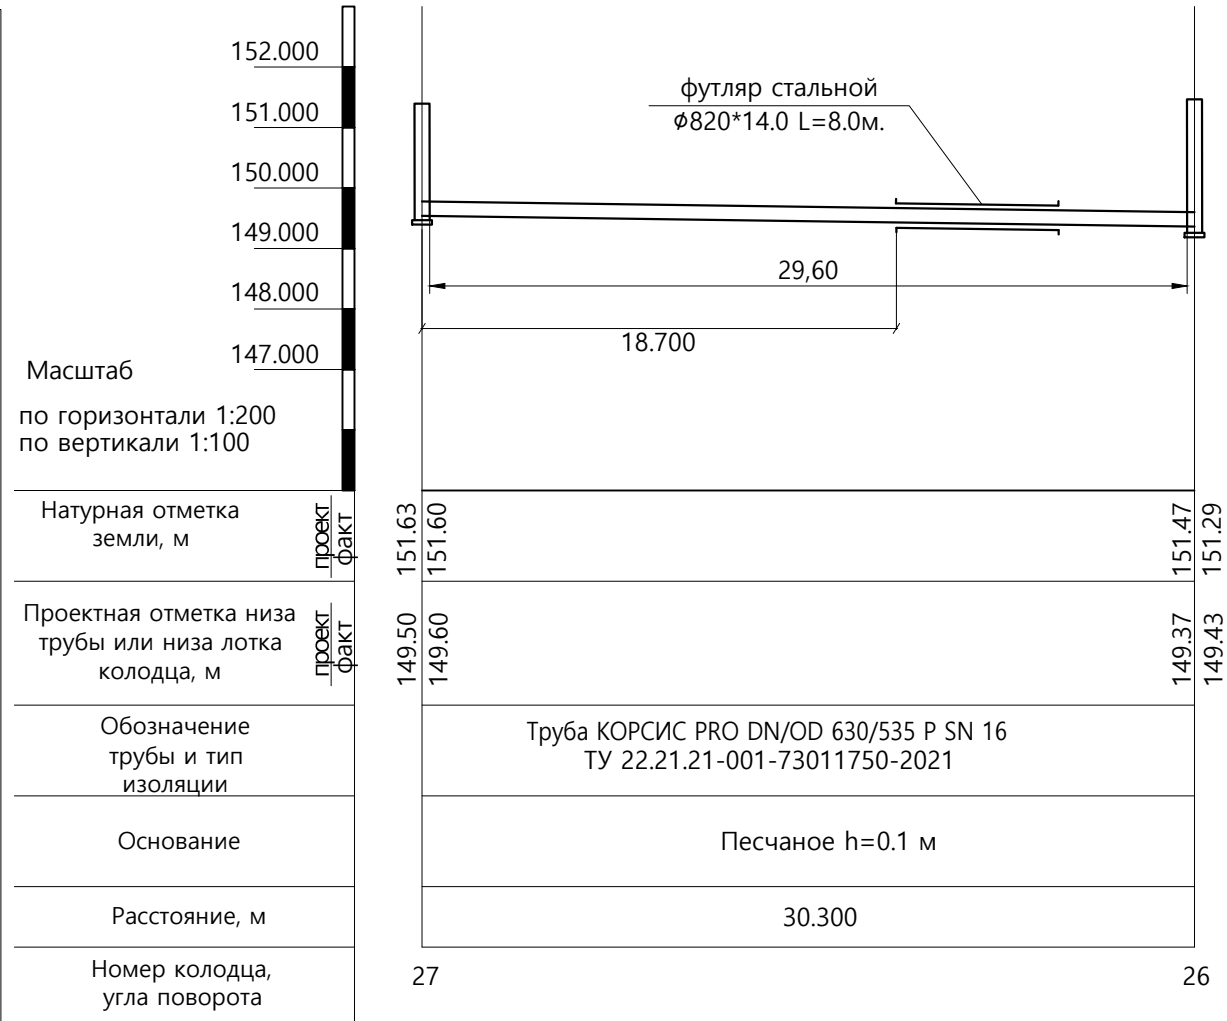

Ведомость смонтированных материалов


№ п.п.	Наименование	Ед. изм.	Кол.	Примечание
1	Труба из полипропилена гофрированная с двухслойной стенкой OD 630 SN 16	м	31,00	
2	Труба стальная с полиэтиленовым защитным покрытием ВУС Ø820x14,0мм	м	8,00	
3	Цементная смесь. Портландцемент со шлаком ЦЕМ II-А-Ш 42,5	м3	1,45	Заполнение межтрубного пространства
4	Кольцо опорно направляющее ОНК-630/820	шт	4	Шаг установки 2м

Примечание:
1. Линейные размеры указаны в метрах.
2. Система координат МСК 50.2. Система высот Балтийская.
3. Съёмка выполнялась электронным тахеометром С Х-105
(свидетельство о поверке С-АКЗ/14-06-2023/254502985, действительно до 13.06.2024г.)

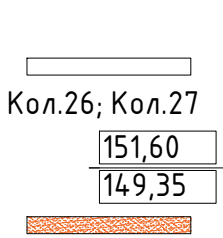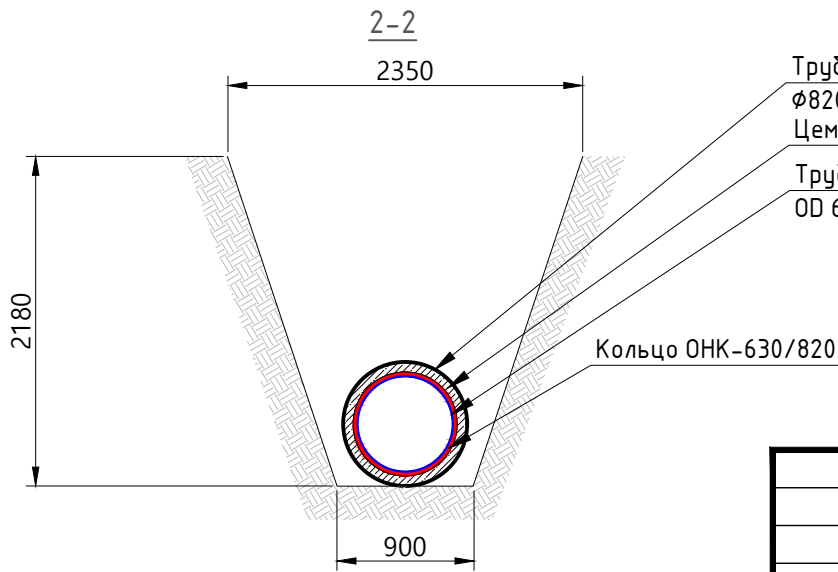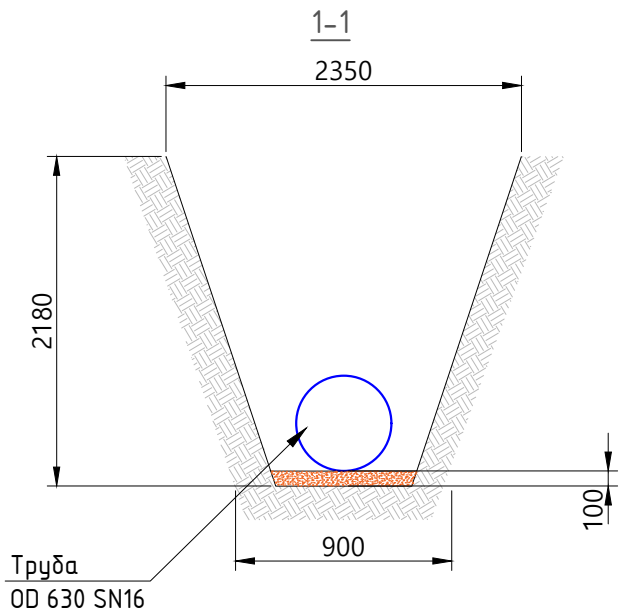


Условные обозначения
Участок производства работ
Фактические точки участка работ
Фактическая отметка верха траншеи
Фактическая отметка низа траншеи
Песчаное основание

					2023	131-23-НБК5			
						Ж/д пути от испытательного центра до обкаточной линии с удлинением трансбордера, расположенные по адресу: Московская область, г.о. Мытищи, ул. Колонцова, 4			
Изм.	Кол.	Лист	№ док	Подпись	Дата	Наружные сети водоснабжения и канализации. Перестройка ливневой канализации	Стадия	Лист	Листов
Руководитель проекта				Шевчук К.А.	21.09		ИД	1	1
Ген. директор				Кесслер Ю.Ф.	21.09				
Нач. участка				Перевизник А.П.	21.09				
Гл. инженер				Юрченко В.И.	21.09	Исполнительная схема № 3 Монтаж трубопровода ливневой канализации К2 на участке кол.26-27		ООО "КвКГЕОСТРОЙ"	

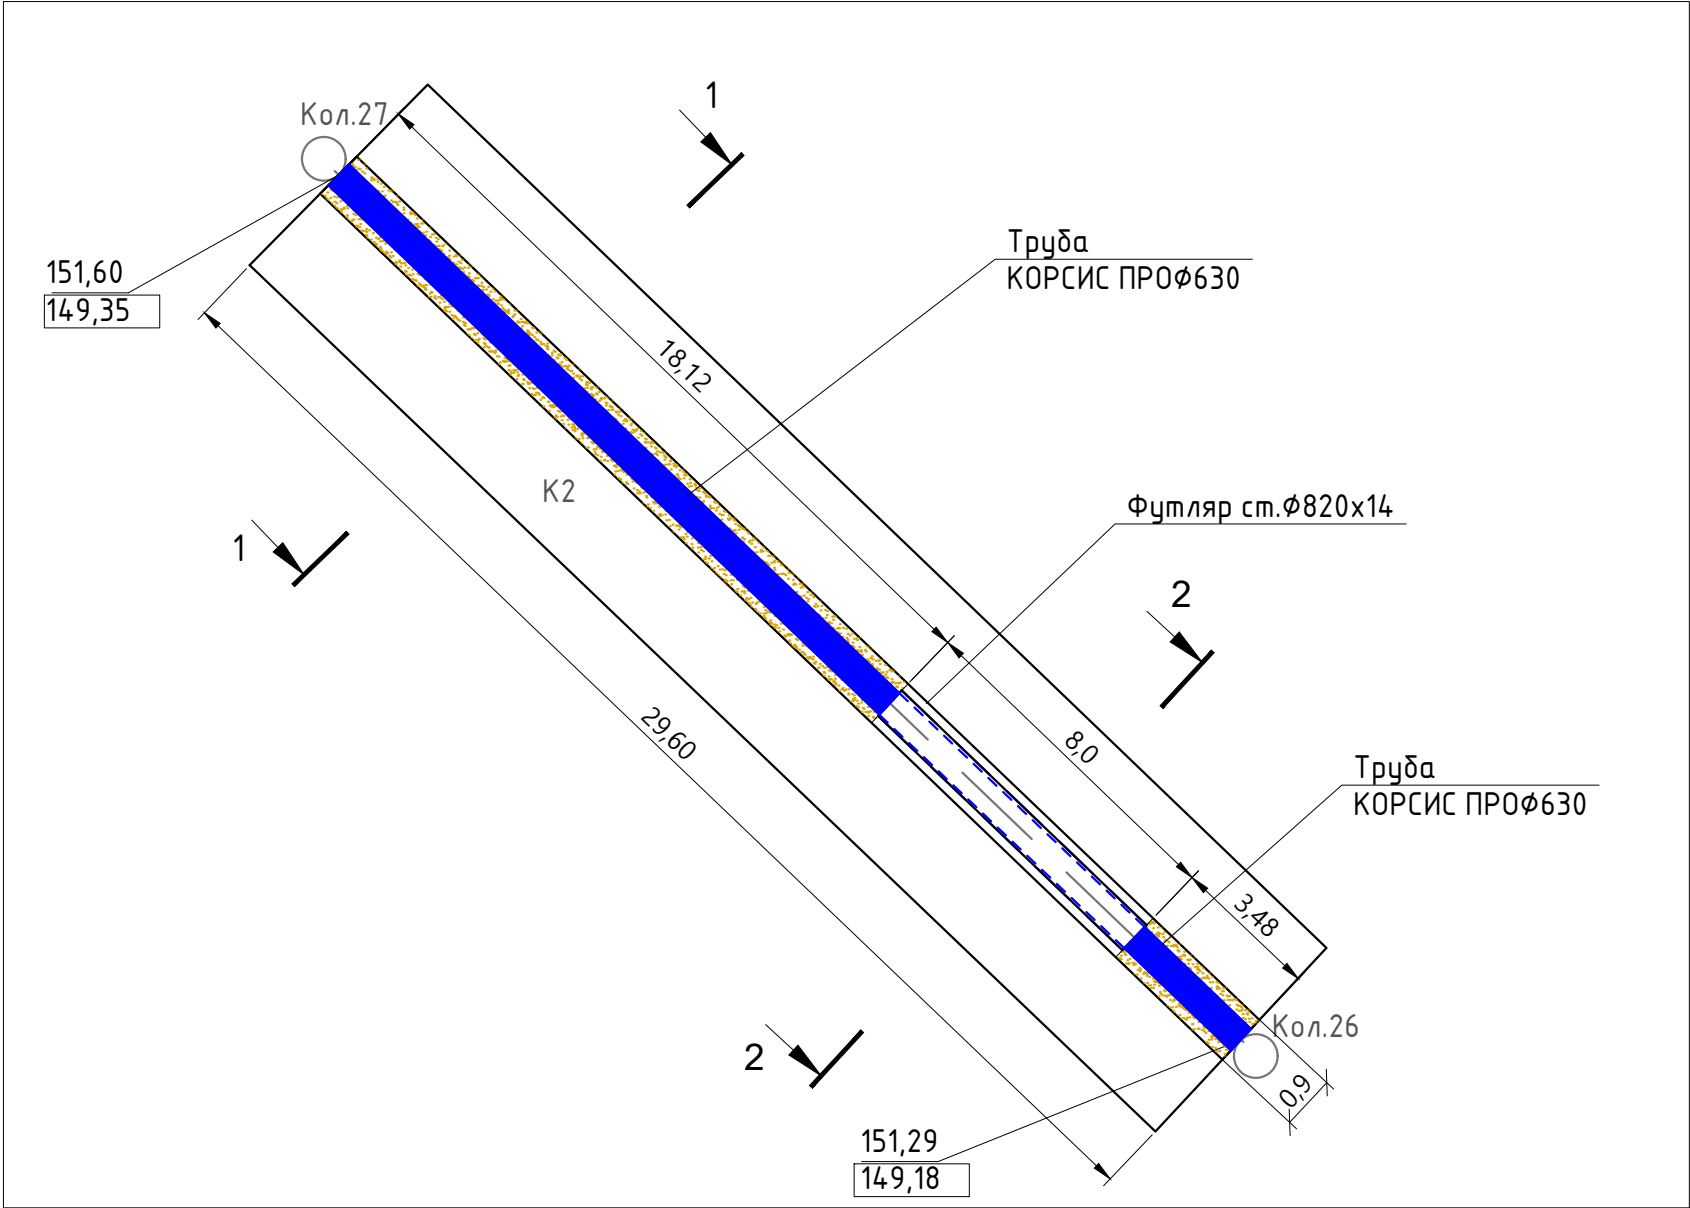

Ведомость работ по устройству обратной засыпки из песка							
№	Участок	Длина L, м	Средняя ширина Вср, м	Высота Н, м	Объем V1=LxВсрxН, м3	Объем V2, вытесняемый трубой, м3	Объем обсыпки V=V1-V2, м3
Труба Ø630мм							
1	Кол.26-27	21,60	1,66	2,08	74,58	6,73	67,85
Труба Ø820мм							
2	Футляр	8,00	1,63	2,18	28,43	4,22	24,21
ИТОГО:							92,06

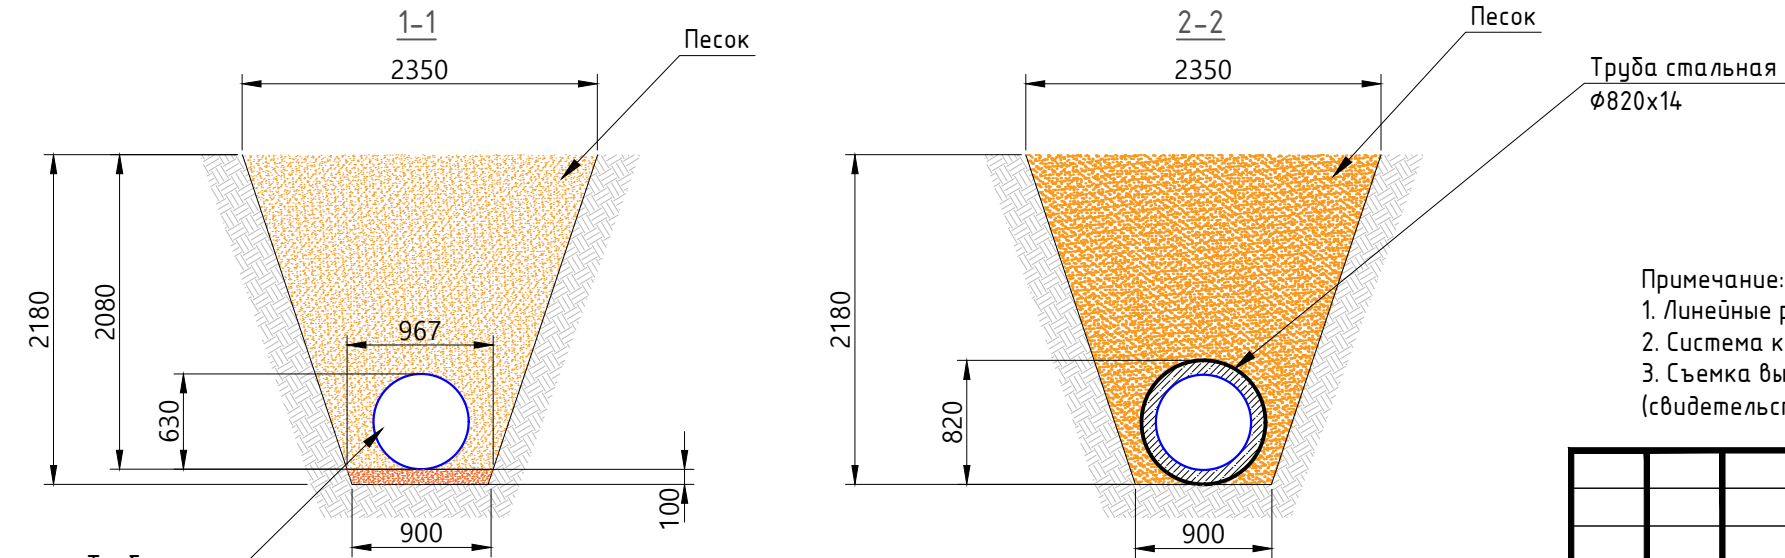

Примечание:
1. Линейные размеры указаны в метрах.
2. Система координат МСК 50.2. Система высот Балтийская.
3. Съёмка выполнялась электронным тахеометром С Х-105
(свидетельство о поверке С-АКЗ/14-06-2023/254502985, действительно до 13.06.2024г.)

Взам. инв. №	
Подп. и дата	
Инв. № подл.	

Условные обозначения
Участок производства работ
Фактические точки участка работ
Фактическая отметка верха траншеи
Фактическая отметка низа траншеи
Песчаное основание
Засыпка песком

					2023	131-23-НБК5		
						Ж/д пути от испытательного центра до обкаточной линии с удлинением трансбордера, расположенные по адресу: Московская область, г.о. Мытищи, ул. Колонцова, 4		
Изм.	Кол.	Лист	№ док	Подпись	Дата	Наружные сети водоснабжения и канализации. Переустройство ливневой канализации	Стадия	Лист
Руков. проекта		Шевчук К.А.			21.09		ИД	1
Ген. директор		Кесслер Ю.Ф.			21.09			
Нач. участка		Перевизник А.П.			21.09			
Гл. инженер		Юрченко В.И.			21.09	Исполнительная схема № 4 Обратная засыпка песком траншеи для прокладки трубопровода ливневой канализации К2 на участке кол.26-27		Листов
						ООО "КукГЕОСТРОЙ"		