

ООО «КиКГЕОСТРОЙ»

Исполнительная документация

**«Ж/Д пути от испытательного центра до обкаточной линии с удлинением
трансбордера, расположенные по адресу: Московская область, г. Мытищи,
ул. Колонцова, 4», территория завода АО «МЕТРОВАГОНМАШ»**

027-К

Переустройство хозпитьевого водопровода (В1) в цеху №121

Том 1

Экземпляр 4

Московская область, г.о. Мытищи

027-К «Ж/Д пути от испытательного центра до обкаточной линии с удлинением трансбордера, расположенные по адресу: Московская область, г.о. Мытищи, ул. Колонцова, 4.» Временный водопровод цеха 121

Реестр исполнительной документации ООО "КиКГЕОСТРОЙ"

№ п/п	Наименование документа	№ акта, чертежа, разрешения, журнала и др.	Количество листов	Страница по списку
1	2	3	4	5
1	АОСР Переустройство хозяйственного водопровода (В1) в цеху №121	№ 027-К от 10.08.2023г.	1	1
2	Исполнительная схема №1		3	2-4
3	Паспорт №059/03 от 14.03.2023		1	5

Составил:

(фамилия, инициалы)

(подпись)

Принял:

(фамилия, инициалы)

(подпись)

Объект капитального строительства:

«Ж/Д пути от испытательного центра до обкаточной линии с удлинением трансбордера, расположенные по адресу: Московская область, г. Мытищи, ул. Колонцова, 4», территория завода АО «МЕТРОВАГОНМАШ»

(наименование проектной документации, почтовый или строительный адрес объекта капитального строительства)

Застройщик (технический заказчик, эксплуатирующая организация или региональный оператор):

ООО «Проминжиниринг», ИНН 7734001650, ОГРН 11477481394406, КПП 770801001, 107140, г. Москва, ул. Рукавская, д.13, помещение ХХ-4, тел. +7(495) 909-93-48, член саморегулируемой Ассоциации строителей «Саморегулируемая организация «Строительные допуски», ИНН 7714322214, ОГРН 107799011045, регистрационный номер СРО-С-187-26012010 от 27.07.2018г.

(фамилия, имя, отчество, адрес места жительства, ОГРНИП, ИНН индивидуального предпринимателя, наименование, ОГРН, ИНН, место нахождения юридического лица, телефон/факс, наименование, ОГРН, ИНН саморегулируемой организации, членом которой является – для индивидуальных предпринимателей и юридических лиц; фамилия, имя, отчество, паспортные данные, адрес места жительства, телефон/факс – для физических лиц, не являющихся индивидуальными предпринимателями)

Лицо, осуществляющее строительство: ООО «КиКГЕОСТРОЙ», ОГРН 1127747247704, ИНН 7709918820, 109004, Г.МОСКВА, УЛ. ЗЕМЛЯНОЙ ВАЛ, Д.65, КВ.59, тел. +7 (495) 915-24-71, член саморегулируемой ассоциации СРО «МАС» регистрационный номер СРО-С-148-24122009 от 12.03.2013г.

(фамилия, имя, отчество, адрес места жительства, ОГРНИП, ИНН индивидуального предпринимателя, наименование, ОГРН, ИНН, место нахождения юридического лица, телефон/факс, наименование, ОГРН, ИНН саморегулируемой организации, членом которой является)

Лицо, осуществляющее подготовку проектной документации: ООО «КиКГЕОСТРОЙ», ОГРН 1127747247704, ИНН 7709918820, 109004, Г.МОСКВА, УЛ. ЗЕМЛЯНОЙ ВАЛ, Д.65, КВ.59, тел. +7 (495) 915-24-71, член саморегулируемой ассоциации СРО «Объединение проектировщиков «УниверсалПроект», регистрационный номер СРО-П-179-12122012 от 20.10.2022

(фамилия, имя, отчество, адрес места жительства, ОГРНИП, ИНН индивидуального предпринимателя, наименование, ОГРН, ИНН, место нахождения юридического лица, телефон/факс, наименование, ОГРН, ИНН саморегулируемой организации, членом которой является)

Лицо, осуществляющее строительство, выполнившее работы, подлежащие освидетельствованию: ООО «ШЕЛПРОКК», ОГРН 1237700462427, ИНН 9726048866, 117535, Г.МОСКВА, МУНИЦИПАЛЬНЫЙ ОКРУГ ЧЕРТАНОВО ЮЖНОЕ, ПРОЕЗД 3-Й ДОРОЖНЫЙ, Д. 6, К. 2, член саморегулируемой ассоциации «Архитектурное наследие», регистрационный номер СРО-С-230-07092010 от 01.08.2023г.

(фамилия, имя, отчество, адрес места жительства, ОГРНИП, ИНН индивидуального предпринимателя, наименование, ОГРН, ИНН, место нахождения юридического лица, телефон/факс, наименование, ОГРН, ИНН саморегулируемой организации, членом которой является)

АКТ**освидетельствования скрытых работ**

№ 027-К

"10" августа 2023 г.

(дата составления акта)

Представитель застройщика (технического заказчика, эксплуатирующей организации или регионального оператора) по вопросам строительного контроля:

Ведущий инженер строительного контроля ООО «Проминжиниринг» Дураев В. Ю., приказ №5 от 03.08.2023г.

ОГРН 11477481394406, ИНН 7734001650, 107140, г. Москва, ул. Рукавская, д.13, помещение ХХ-4

(должность, фамилия, инициалы, идентификационный номер в национальном реестре специалистов в области строительства, реквизиты распорядительного документа, подтверждающего полномочия, с указанием наименования, ОГРН, ИНН, места нахождения юридического лица, фамилии, имени, отчества, адреса места жительства, ОГРНИП, ИНН индивидуального предпринимателя)

Представитель лица, осуществляющего строительство:

Руководитель проекта ООО «КиКГЕОСТРОЙ» Шевчук К.А. приказ №2-МВМ от 01.07.2023г.

(должность, фамилия, инициалы, реквизиты распорядительного документа, подтверждающего полномочия)

Представитель лица, осуществляющего строительство, по вопросам строительного контроля (специалист по организации строительства): Генеральный директор ООО «КиКГЕОСТРОЙ» Кесслер Ю.Ф., приказ №1СК-МВМ от 03.07.2023г., идентификационный номер НОСТРОЙ С-77-118776

(должность, фамилия, инициалы, идентификационный номер в национальном реестре специалистов в области строительства, реквизиты распорядительного документа, подтверждающего полномочия)

Представитель лица, осуществляющего подготовку проектной документации:

(должность, фамилия, инициалы, реквизиты распорядительного документа, подтверждающего полномочия, с указанием наименования, ОГРН, ИНН, места нахождения юридического лица, фамилии, имени, отчества, адреса места жительства, ОГРНИП, ИНН индивидуального предпринимателя, наименования, ОГРН, ИНН саморегулируемой организации, членом которой является указанное юридическое лицо, индивидуальный предприниматель)

Представитель лица, выполнившего работы, подлежащие освидетельствованию:

1. Начальник участка ООО «ШЕЛПРОКК» Перевизнык А.П., приказ №1 от 01.08.2023г.

2. Главный инженер ООО «ЭлектроЭнергетика» Юрченко В. И., приказ № 1/08 от 04.08.2023г.

(должность, фамилия, инициалы, реквизиты распорядительного документа, подтверждающего полномочия, с указанием наименования, ОГРН, ИНН, места нахождения юридического лица, фамилии, имени, отчества, адреса места жительства, ОГРНИП, ИНН индивидуального предпринимателя)

а также иные представители лиц, участвующих в освидетельствовании:

(должность с указанием наименования организации, фамилия, инициалы, реквизиты распорядительного документа, подтверждающего полномочия)

произвели осмотр работ, выполненных

ООО "ШЕЛПРОКК", ООО "ЭлектроЭнергетика"

(наименование лица, выполнившего работы, подлежащие освидетельствованию)

и составили настоящий акт о нижеследующем:

1. К освидетельствованию предъявлены следующие работы:

Переустройство хозяйственного водопровода (В1) в цеху №121

(наименование скрытых работ)

2. Работы выполнены по проектной документации

Письмо №027-К от 01.08.2023г о дополнительных работах ц. 121.

(номер, другие реквизиты чертежа, наименование проектной и/или рабочей документации, сведения о лицах, осуществляющих подготовку раздела проектной и/или рабочей документации)

3. При выполнении работ применены:

1. Труба стальная электросварная Ø76мм (ранее демонтированная)

2. Отвод стальной крутоизогнутый 90гр. тип 3D (паспорт №059/03 от 14 марта 2023г.)

(наименование строительных материалов (изделий), реквизиты сертификатов и/или других документов, подтверждающих их качество и безопасность)

4. Предъявлены документы, подтверждающие соответствие работ предъявляемым требованиям:

Исполнительная схема Переустройство хозяйственного водопровода (В1) в цеху №121 – на 3 листах

(исполнительные схемы и чертежи, результаты экспертиз, обследований, лабораторных и иных испытаний выполненных работ, проведенных в процессе) строительного контроля)

5. Даты: начала работ: «09» августа 2023 г.
окончания работ: «10» августа 2023 г.

6. Работы выполнены в соответствии:

СП 30.13330.2020 «Внутренний водопровод и канализация»

(наименования и структурные единицы технических регламентов, иных нормативных правовых актов, разделы проектной и/или рабочей документации)

7. Разрешается производство последующих работ

Подача воды в смонтированный по временной схеме трубопровод в осях Д1-Д2; Г14-Д14.

(наименование работ, конструкций, участков сетей инженерно-технического обеспечения)

Дополнительные сведения: отсутствуют

Акт составлен в 5 (пяти) экземплярах.

Приложения:

Документы перечисленные в п.3 и п.4 настоящего акта

Представитель застройщика (технического заказчика, эксплуатирующей организации или регионального оператора) по вопросам строительного контроля

Дураев В. Ю.

(фамилия, инициалы, подпись)

Представитель лица, осуществляющего строительство

Шевчук К. А.

(фамилия, инициалы, подпись)

Представитель лица, осуществляющего строительство, по вопросам строительного контроля (специалист по организации строительства)

Кessler Ю.Ф.

(фамилия, инициалы, подпись)

Представитель лица, осуществляющего подготовку проектной документации

—

(фамилия, инициалы, подпись)

Представитель лица, выполнившего работы, подлежащие освидетельствованию

1. Перевизнык А. П.

(фамилия, инициалы, подпись)

2. Юрченко В. И.


(фамилия, инициалы, подпись)

Представители иных лиц

(фамилия, инициалы, подпись)

План участка производства работ
Демонтаж труб в осях АЗ-А9

Приложение №1 лист 1 к Акту 027-К от 10.08.2023 г.

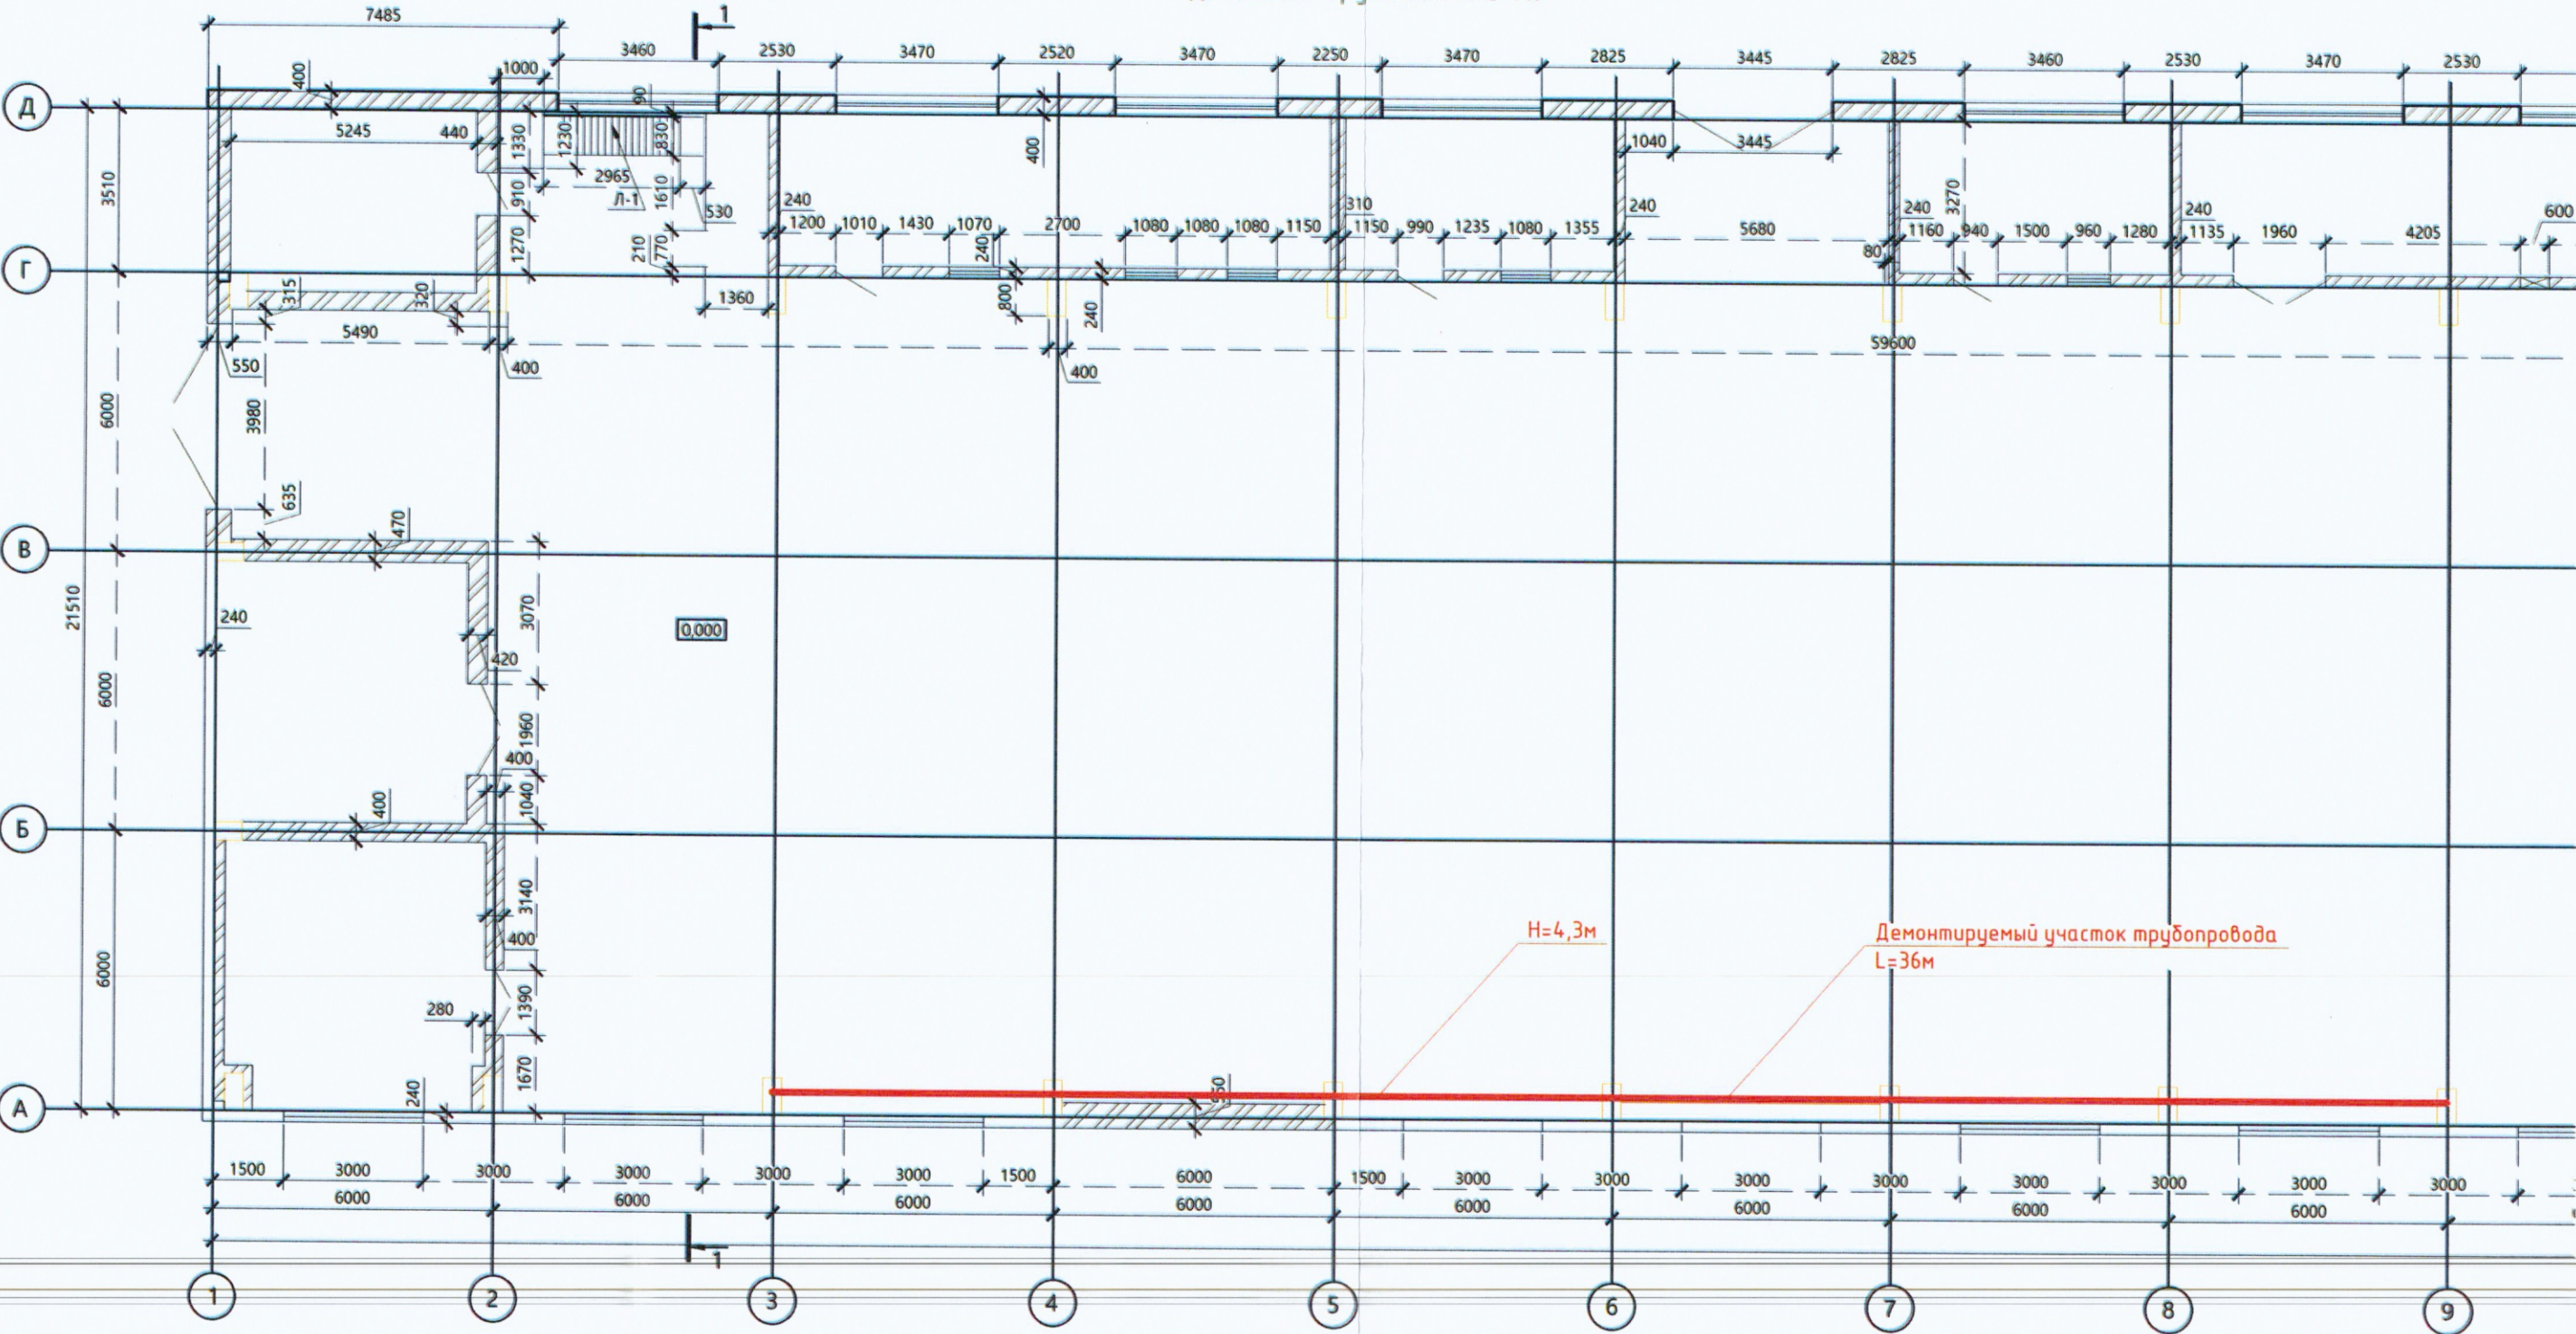


Ведомость демонтированных материалов трубопровода в осях АЗ-А9				
№п.п.	Наименование	Ед. изм.	Кол-во	Примечание
1	Труба стальная электросварная Дн=76мм	м	36,0	Применить при монтаже временной схемы водоснабжения

					2023	Письмо №027-К от 01.08.2023г.			
						Ж/д пути от испытательного центра до обкаточной линии с удлинением трансбордера, расположенные по адресу: Московская область, г.о. Мытищи, ул. Колонцова, 4			
Изм.	Кол.	Лист	№ док.	Подпись	Дата	Организация работ по сносу или демонтажу объектов капитального строительства	Стадия	Лист	Листов
Руков. проекта				Шевчук К.А.	10.08		ИД	1	3
Ген.директор				Кесслер Ю.Ф.	10.08				
Нач. участка				Передизнык А.Р.	10.08				
Гл. инженер				Юрченко В.И.	10.08				
						Исполнительная схема Переустройство хозяйственного водопровода (В1) в цеху №121	ООО "КиКГЕОСТРОЙ"		

Взам. инв. №
Подп. и дата
Инв. № подл.

План участка производства работ
Монтаж трубопровода в осях Д1-Д2
(корпус цеха №121-склад)

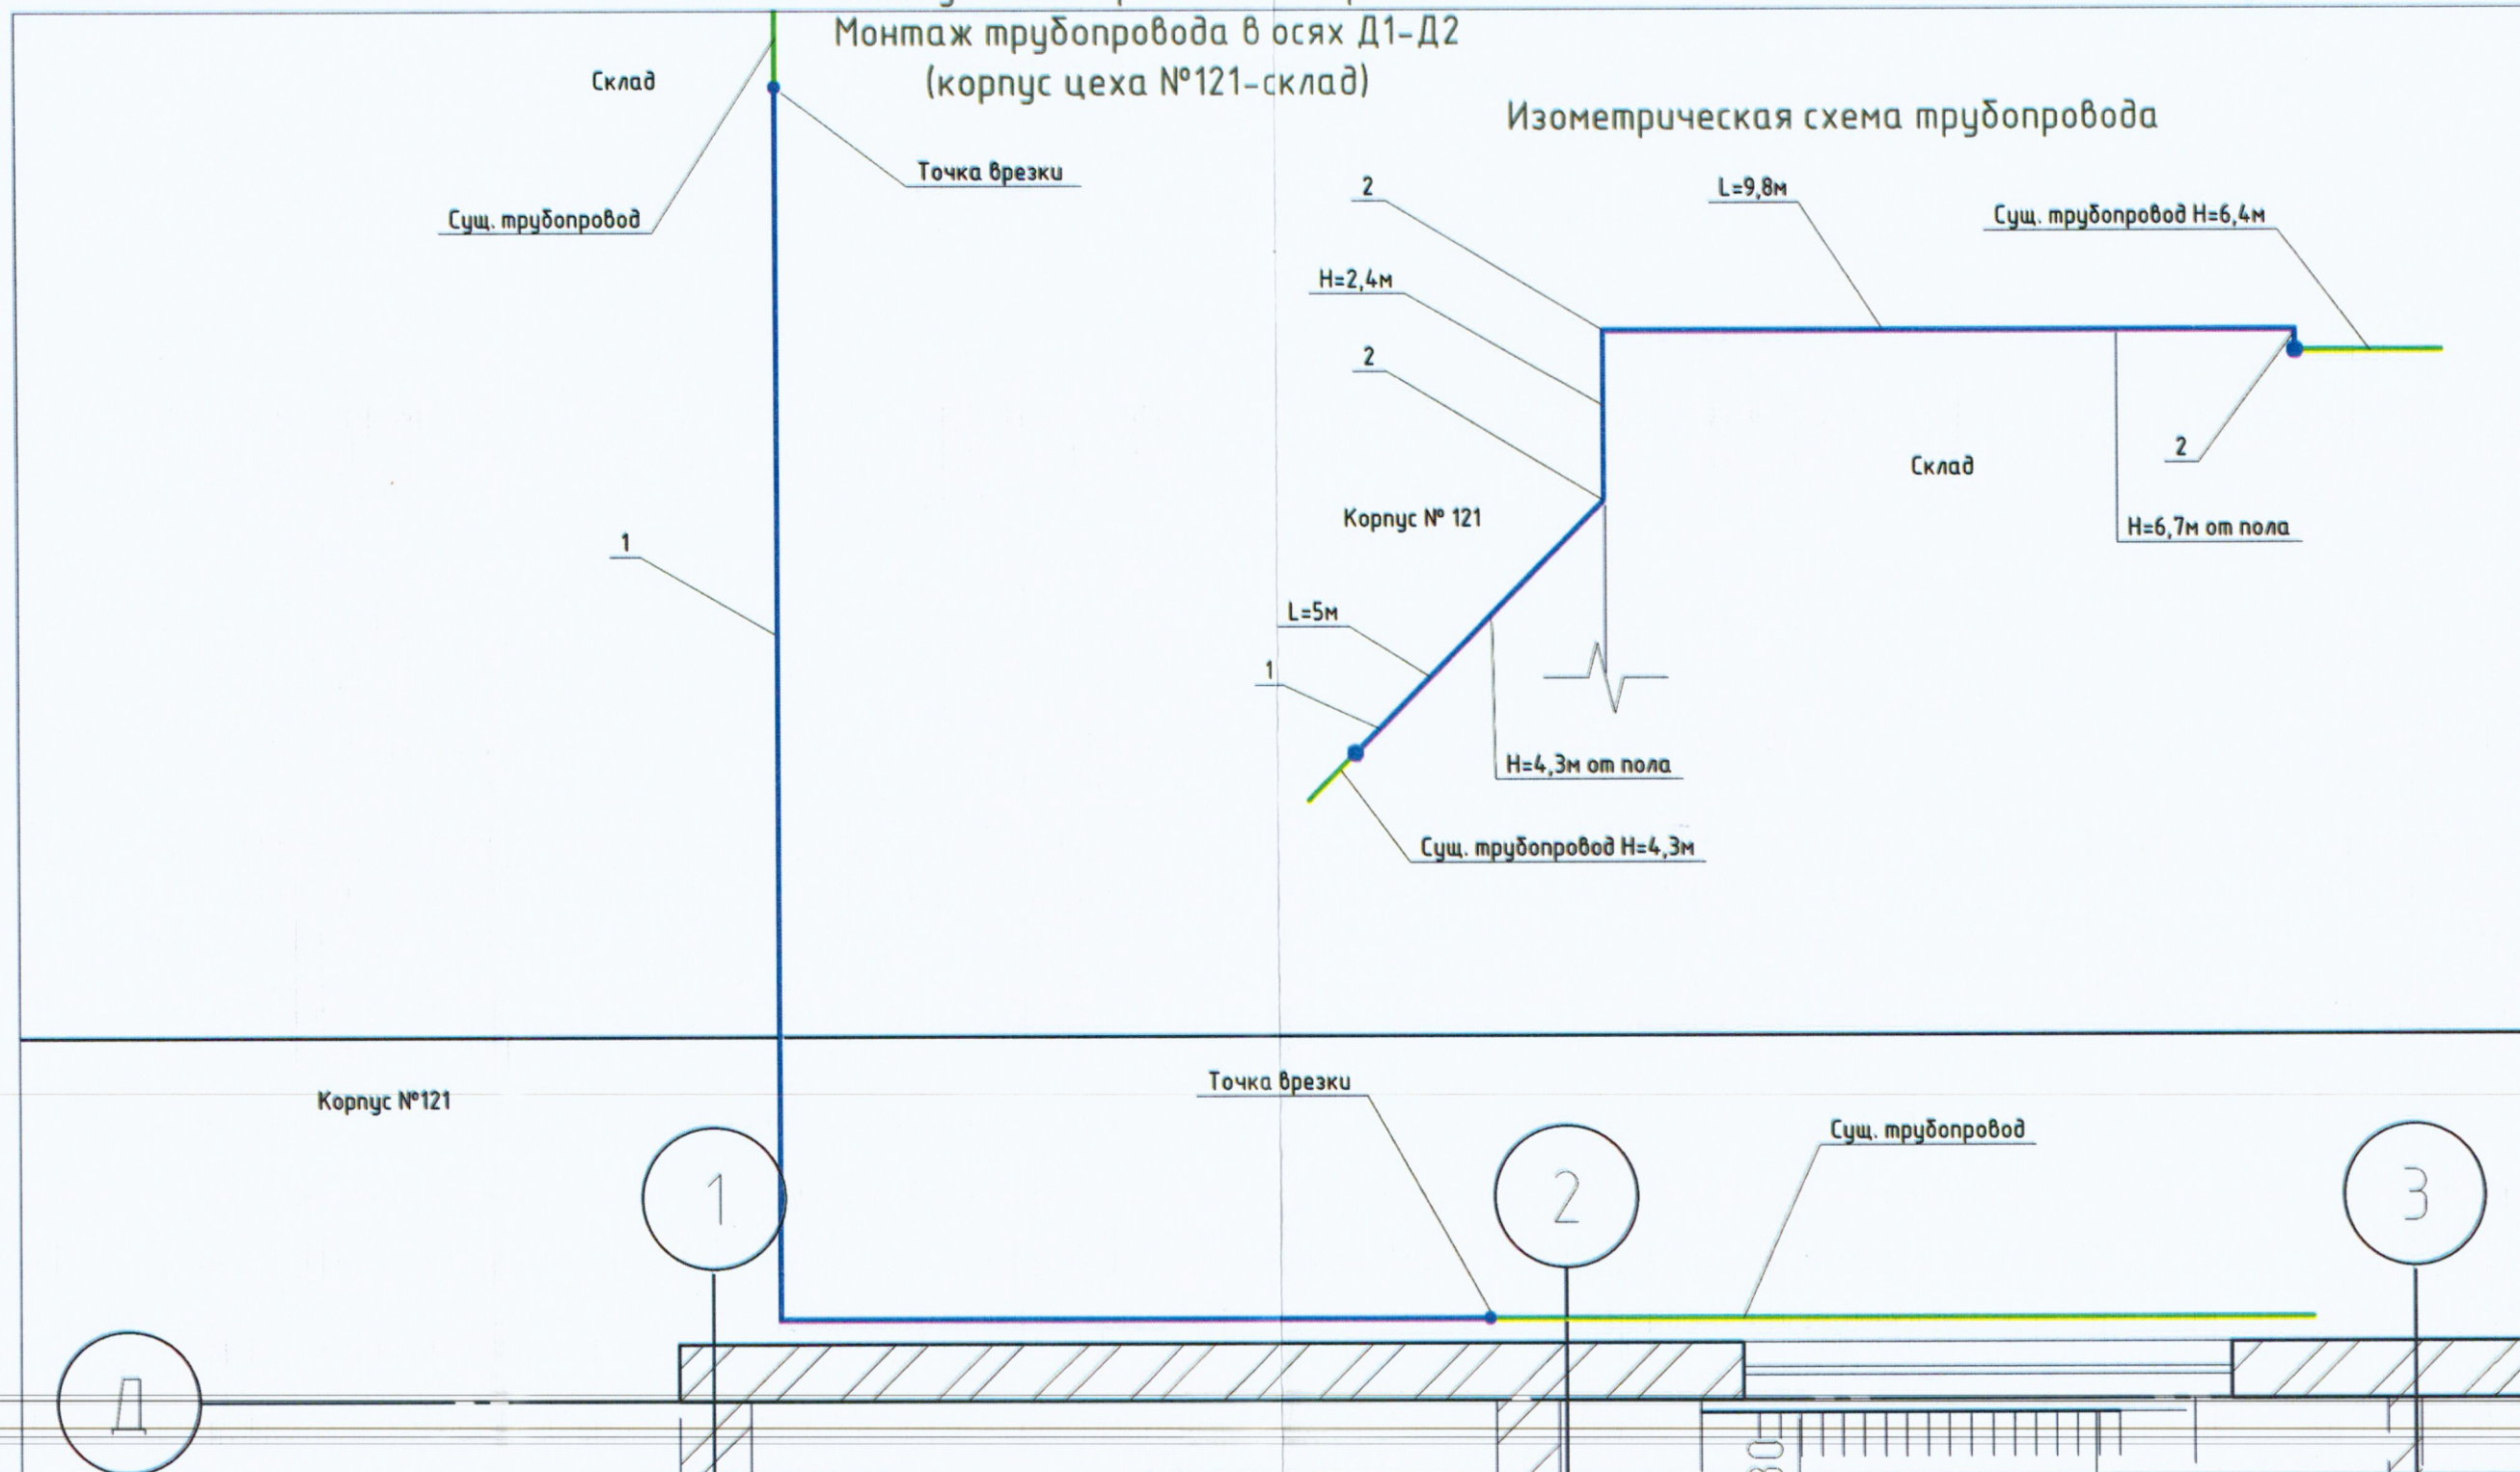

Примечание:

1. При монтаже трубопроводов использованы демонтированные трубы корпуса №121.
2. В местах среза демонтированных труб приварены стальные заглушки.



Ведомость смонтированных материалов трубопровода в осях Д1-Д2				
Поз. обознач.	Наименование	Ед. изм.	Кол-во	Формула расчета
1	Труба стальная электросварная Дн=76мм	м	17,2	$5+2,4+9,8=17,2$
2	Отвод стальной 90 гр. Дн=76мм	шт	3	

— Вновь смонтированный трубопровод
— Существующий трубопровод

					2023	Письмо №027-К от 01.08.2023г.			
						Ж/д пути от испытательного центра до обкаточной линии с удлинением трансбордера, расположенные по адресу: Московская область, г.о. Мытищи, ул. Колонцова, 4			
Изм.	Кол.	Лист	№ док.	Подпись	Дата	Организация работ по сносу или демонтажу объектов капитального строительства	Стадия	Лист	Листов
Руков. проекта		Шевчук К.А.			10.08		ИД	2	3
Ген.директор		Кесслер Ю.Ф.			10.08				
Нач. участка		Перевизник А.П.			10.08				
Гл. инженер		Юрченко В.И.			10.08	Исполнительная схема Переустройство хозяйствевого водопровода (В1) в цеху №121	ООО "КиКГЕОСТРОЙ"		

План участка производства работ
Монтаж трубопровода в осях Г14-Д14
(корпус цеха №121-склад)

Изометрическая схема трубопровода

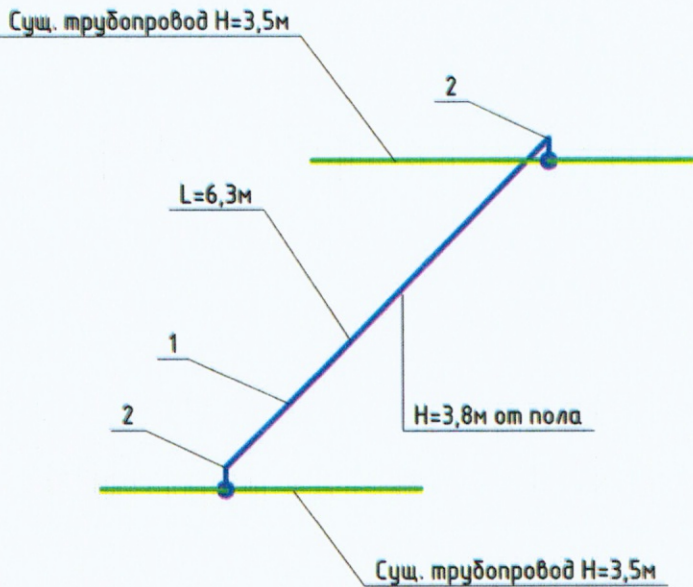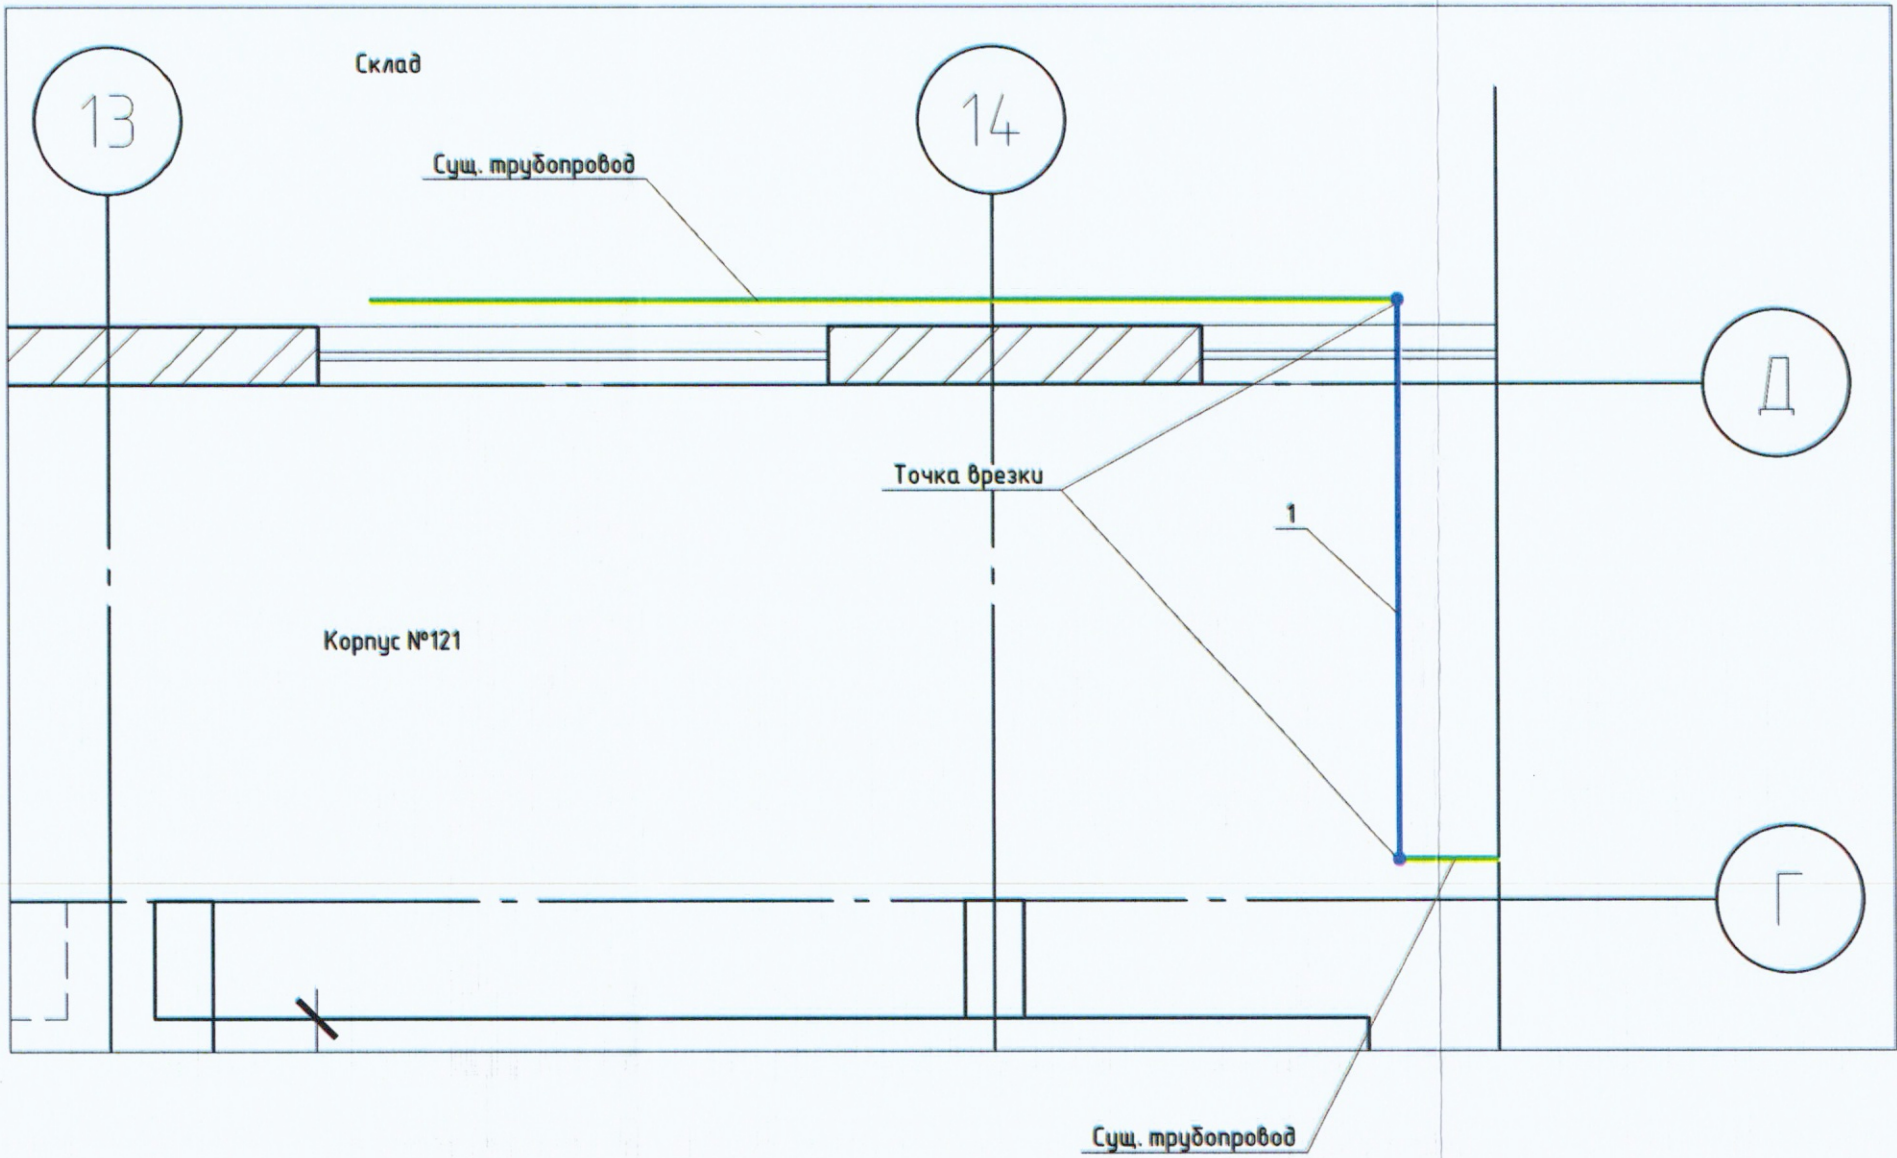

Примечание:
1. При монтаже трубопроводов использованы демонтированные трубы цеха №121/18.
2. В местах среза демонтированных труб приварены стальные заглушки.

Ведомость смонтированных материалов трубопровода в осях Г14-Д14				
Поз. обознач.	Наименование	Ед. изм.	Кол-во	Формула расчета
1	Труба стальная электросварная Дн=76мм	м	6,3	
2	Отвод стальной 90 гр. Дн=76мм	шт	2	

Вновь смонтированный трубопровод
Существующий трубопровод

					2023	Письмо №027-К от 01.08.2023г.			
						Ж/д пути от испытательного центра до обкаточной линии с удлинением трансбордера, расположенные по адресу: Московская область, г.о. Мытищи, ул. Колонцова, 4			
Изм.	Кол.	Лист	№ док.	Подпись	Дата	Организация работ по сносу или демонтажу объектов капитального строительства	Стадия	Лист	Листов
Руков. проекта		Шевчук К.А.			10.08		ИД	3	3
Ген.директор		Кесслер Ю.Ф.			10.08				
Нач. участка		Перевизник А.Н.			10.08				
Гл. инженер		Юрченко В.И.			10.08	Исполнительная схема Переустройство хозяйственного водопровода (В1) в цеху №121	ООО "КуКГЕОСТРОЙ"		



Предприятие-изготовитель: ООО «УНИКОМ»
426000, Удмуртская Республика, г. Ижевск, ул. Родниковая, 62.
тел./факс (3412) 901-992, 901-991 e-mail: info@izhunikom.ru

Отводы стальные крутоизогнутые 90 гр. тип 3D ГОСТ 17375-2001

для транспортировки неагрессивных сред, среднеагрессивных сред,
пара, горячей воды и газа при условном давлении от 2.5 МПа до 10 Мпа
и температуре от минус 40 С до плюс 450 С

Паспорт № 059/03 выдан «14» марта 2023 г.

Заказчик: и его адрес: ООО "Сантехкомплект" 142701, Московская обл,
Ленинский р-н, Видное г, Белокаменное ш, дом № 1, корпус 4, помещение 50

Условное обозначение деталей	Наличие покрытия	Сталь	Предельные параметры применения		№ партии	Механические свойства				количество, шт	масса, кг
			условн. давл., МПа	рабочая температура, С		времен. сопротив., МПа	предел течуч., МПа	относит. сужение, %	ударная вязкость, кгс/см2		
45*3,5		20	6,3	300	06/07-У	410,0	245,0			2700	1080,0
76*3		20	4,0	300	03/02-У	410,0	245,0			2016	1750,0
89*3		20	4,0	300	10/03-У	410,0	245,0			1320	1452,0
133*3,5		20	4,0	300	14/03-У	410,0	245,0			1280	3840,0
159*4,5		20	4,0	300	06/07-У	410,0	245,0			504	3000,0
159*4,5	оцинкованны	20	4,0	300	28/03-У	410,0	245,0			252	1537,2
159*8		20	8,0	300	14/03-У	410,0	245,0			84	865,2
219*5		20	4,0	300	14/03-У	410,0	245,0			90	1080,0
219*8		20	6,3	300	28/03-У	410,0	245,0			150	3000,0

Начальник ОТК



И.П. Каракулов

КОПИЯ ВЕРНА
РУК. ПРОЕКТА
ШЕВЧУК К.А.

