

ООО «КиКГЕОСТРОЙ»

Исполнительная документация

**«Ж/Д пути от испытательного центра до обкаточной линии с удлинением
трансбордера, расположенные по адресу: Московская область, г. Мытищи,
ул. Колонцова, 4», территория завода АО «МЕТРОВАГОНМАШ»**

131-23-АС2

**Трансбордер.
Архитектурно-строительные решения
(Ограждение)**

**Том 2
Экземпляр 1**

Московская область, г.о. Мытищи

131-23-АС2 Ограждение «Ж/Д пути от испытательного центра до обкаточной линии с удлинением трансбордера, расположенные по адресу:
Московская область, г.о. Мытищи, ул. Колонцова, 4.»
Реестр исполнительной документации. . ООО "КиКГЕОСТРОЙ"

№ п/п	Наименование документа	№ акта, чертежа, разрешения, журнала и др.	Количество листов	Страница по списку
1	Устройство щебеночного основания в котлованах для установки фундаментов ограждения ФО-2.	131-23-АС2-ОГ-01 от 15.09.2023г.	1	1
2	Исполнительная схема №ОГ-01 Устройство щебеночного основания в котлованах для установки фундаментов ограждения ФО-2.		1	2
3	Сертификат соответствия №РОСС RU.НВ65.Н00892/21 с 30.03.2021г. по 29.03.2024г.		1	3
4	Сертификат №85 от 24.01.2023г.		1	4
5	Заключение №15.09-1/23 о степени уплотнения основания от 15.09.2023г.		1	5
6	Установка фундаментов ограждения ФО-2	131-23-АС2-ОГ-02 от 19.09.2023г.	1	6
7	Исполнительная схема №ОГ-02 Установка фундаментов ограждения ФО-2.		1	7
8	Технический паспорт №01/09/2023 от 01.09.2023г.		1	8
9	Установка панелей ограждения ПО-2.	131-23-АС2-ОГ-03 от 22.09.2023г.	1	9
10	Исполнительная схема №ОГ-03 Установка панелей ограждения ПО-2.		1	10
11	Технический паспорт №01/09/2023 от 01.09.2023г.		1	11

Составил:

(фамилия, инициалы)

(подпись)

Принял:

(фамилия, инициалы)

(подпись)

Объект капитального строительства:

«Ж/Д пути от испытательного центра до обкаточной линии с удлинением трансбордера, расположенные по адресу: Московская область, г. Мытищи, ул. Колонцова, 4», территория завода АО «МЕТРОВАГОНМАШ»
(наименование проектной документации, почтовый или строительный адрес объекта капитального строительства)

Застройщик (технический заказчик, эксплуатирующая организация или региональный оператор):

ООО «Проминжиниринг», ИНН 7734001650, ОГРН 11477481394406, КПП 770801001, 107140, г. Москва, ул. Русаковская, д. 13, помещение ХХ-4, тел. +7(495) 909-93-48, член саморегулируемой Ассоциации строителей «Саморегулируемая организация «Строительные допуски», ИНН 7714322214, ОГРН 107799011045, регистрационный номер СРО-С-187-26012010

(фамилия, имя, отчество, адрес места жительства, ОГНИП, ИНН индивидуального предпринимателя, наименование, ОГРН, ИНН, место нахождения юридического лица, телефон/факс, наименование, ОГРН, ИНН саморегулируемой организации, членом которой является – для индивидуальных предпринимателей и юридических лиц; фамилия, имя, отчество, паспортные данные, адрес места жительства, телефон/факс – для физических лиц, не являющихся индивидуальными предпринимателями)

Лицо, осуществляющее строительство: ООО «КиКГЕОСТРОЙ», ОГРН 1127747247704, ИНН 7709918820, 109004, Г.МОСКВА, УЛ. ЗЕМЛЯНОЙ ВАЛ, Д.65, КВ.59, тел. +7 (495) 915-24-71, член саморегулируемой ассоциации СРО «МАС» регистрационный номер СРО-С-148-24122009

(фамилия, имя, отчество, адрес места жительства, ОГНИП, ИНН индивидуального предпринимателя, наименование, ОГРН, ИНН, место нахождения юридического лица, телефон/факс, наименование, ОГРН, ИНН саморегулируемой организации, членом которой является)

Лицо, осуществляющее подготовку проектной документации: ООО «КиКГЕОСТРОЙ», ОГРН 1127747247704, ИНН 7709918820, 109004, Г.МОСКВА, УЛ. ЗЕМЛЯНОЙ ВАЛ, Д.65, КВ.59, тел. +7 (495) 915-24-71, член саморегулируемой ассоциации СРО «Объединение проектировщиков «УниверсалПроект», регистрационный номер СРО-П-179-12122012

(фамилия, имя, отчество, адрес места жительства, ОГНИП, ИНН индивидуального предпринимателя, наименование, ОГРН, ИНН, место нахождения юридического лица, телефон/факс, наименование, ОГРН, ИНН саморегулируемой организации, членом которой является)

Лицо, осуществляющее строительство, выполнившее работы, подлежащие освидетельствованию:

1. ООО «ШЕЛПРОКК», ОГРН 1237700462427, ИНН 9726048866, 117535, Г.МОСКВА, МУНИЦИПАЛЬНЫЙ ОКРУГ ЧЕРТАНОВО ЮЖНОЕ, ПРОЕЗД 3-Й ДОРОЖНЫЙ, Д. 6, К. 2, член саморегулируемой ассоциации «Архитектурное наследие», регистрационный номер СРО-С-230-07092010

2. ООО «ЭлектроЭнергетика», ОГРН 1175074004698, ИНН 5037011400, 142281, Московская обл., г. Протвино, Кременковское ш., д. 5, член саморегулируемой ассоциации «Объединение Специализированных Организаций Профессиональные Строители», регистрационный номер СРО-С-219-21042010

(фамилия, имя, отчество, адрес места жительства, ОГНИП, ИНН индивидуального предпринимателя, наименование, ОГРН, ИНН, место нахождения юридического лица, телефон/факс, наименование, ОГРН, ИНН саморегулируемой организации, членом которой является)

АКТ**освидетельствования скрытых работ**

№ 131-23-АС2-ОГ-01

"15" сентября 2023 г.

(дата составления акта)

Представитель застройщика (технического заказчика, эксплуатирующей организации или регионального оператора) по вопросам строительного контроля:

Ведущий инженер строительного контроля ООО «Проминжиниринг» Дураев В. Ю., приказ №5 от 03.08.2023г.

(должность, фамилия, инициалы, идентификационный номер в национальном реестре специалистов в области строительства, реквизиты распорядительного документа, подтверждающего полномочия, с указанием наименования, ОГРН, ИНН, места нахождения юридического лица, фамилии, имени, отчества, адреса места жительства, ОГНИП, ИНН индивидуального предпринимателя)

Представитель лица, осуществляющего строительство:

Руководитель проекта ООО «КиКГЕОСТРОЙ» Шевчук К.А. приказ №2-МВМ от 01.07.2023г.

(должность, фамилия, инициалы, реквизиты распорядительного документа, подтверждающего полномочия)

Представитель лица, осуществляющего строительство, по вопросам строительного контроля (специалист по организации строительства): Генеральный директор ООО «КиКГЕОСТРОЙ» Кесслер Ю.Ф., приказ №1СК-МВМ от 03.07.2023г., идентификационный номер НОСТРОЙ С-77-118776 от 28.09.2023г.

(должность, фамилия, инициалы, идентификационный номер в национальном реестре специалистов в области строительства, реквизиты распорядительного документа, подтверждающего полномочия)

Представитель лица, осуществляющего подготовку проектной документации:

(должность, фамилия, инициалы, реквизиты распорядительного документа, подтверждающего полномочия, с указанием наименования, ОГРН, ИНН, места нахождения юридического лица, фамилии, имени, отчества, адреса места жительства, ОГНИП, ИНН индивидуального предпринимателя, наименования, ОГРН, ИНН саморегулируемой организации, членом которой является указанное юридическое лицо, индивидуальный предприниматель)

Представитель лица, выполнившего работы, подлежащие освидетельствованию:

1. Начальник участка ООО «ШЕЛПРОКК» Перевизнык А.П., приказ №1 от 01.08.2023г.

2. Главный инженер ООО "ЭлектроЭнергетика" Юрченко В. И., приказ № 1/08 от 04.08.2023г.

(должность, фамилия, инициалы, реквизиты распорядительного документа, подтверждающего полномочия, с указанием наименования, ОГРН, ИНН, места нахождения юридического лица, фамилии, имени, отчества, адреса места жительства, ОГНИП, ИНН индивидуального предпринимателя)

а также иные представители лиц, участвующих в освидетельствовании:

(должность с указанием наименования организации, фамилия, инициалы, реквизиты распорядительного документа, подтверждающего полномочия)

произвели осмотр работ, выполненных:

ООО "ШЕЛПРОКК", ООО "ЭлектроЭнергетика"

(наименование лица, выполнившего работы, подлежащие освидетельствованию)

и составили настоящий акт о нижеследующем:

1. К освидетельствованию предъявлены следующие работы:

Устройство щебеночного основания в котлованах для установки фундаментов ограждения ФО-2.

(наименование скрытых работ)

2. Работы выполнены по проектной документации:

131-23-АС2 «Ж/д пути от испытательного центра до обкаточной линии с удлинением трансбордера, расположенные по адресу: Московская область, г. о. Мытищи, ул. Колонцова, 4». Трансбордер. Архитектурно-строительные решения. Часть 2.

(номер, другие реквизиты чертежа, наименование проектной и/или рабочей документации, сведения о лицах, осуществляющих подготовку раздела проектной и/или рабочей документации)

3. При выполнении работ применены:

Щебень фракции 20х40 – сертификат соответствия №РОСС RU.НВ65.Н00892/21 с 30.03.2021г. по 29.03.2024г.,
сертификат №85 от 24.01.2023г.

(наименование строительных материалов (изделий), реквизиты сертификатов и/или других документов, подтверждающих их качество и безопасность)

4. Предъявлены документы, подтверждающие соответствие работ предъявляемым требованиям:

1.Исполнительная схема №ОГ-01 Устройство щебеночного основания в котлованах для установки фундаментов ограждения ФО-2.

2.Заключение №15.09-1/23 о степени уплотнения основания от 15.09.2023г.

(исполнительные схемы и чертежи, результаты экспертиз, обследований, лабораторных и иных испытаний выполненных работ, проведенных в процессе) строительного контроля)

5. Даты: начала работ: «15» сентября 2023 г.

окончания работ: «15» сентября 2023 г.

6. Работы выполнены в соответствии: 131-23-АС2 «Ж/д пути от испытательного центра до обкаточной линии с удлинением трансбордера, расположенные по адресу: Московская область, г. о. Мытищи, ул. Колонцова, 4». Трансбордер. Архитектурно-строительные решения. Часть 2. СП45.13330.2017 «Свод правил. Земляные сооружения, основания, фундаменты». СП48.13330.2019. Свод правил «Организация строительства». СП70.13330.2012 «Свод правил. Несущие и ограждающие конструкции». СП28.13330.2017 «Защита строительных конструкций от коррозии». СНИП 12-03-2001 «Безопасность труда в строительстве. Часть 1. Общие требования». СНИП 12-04-2002 «Безопасность труда в строительстве. Часть 2. Строительное производство».

(наименования и структурные единицы технических регламентов, иных нормативных правовых актов, разделы проектной и/или рабочей документации)

7. Разрешается производство последующих работ:

Установка фундаментов ограждения ФО-2.

(наименование работ, конструкций, участков сетей инженерно-технического обеспечения)

Дополнительные сведения: отсутствуют

Акт составлен в 5 (пяти) экземплярах.

Приложения:

1. Исполнительная схема №ОГ-01 Устройство щебеночного основания в котлованах для установки фундаментов ограждения ФО-2 – 1 лист;

2. Сертификат соответствия №РОСС RU.НВ65.Н00892/21 с 30.03.2021г. по 29.03.2024г. – 1 лист;

3. Сертификат №85 от 24.01.2023г. – 1 лист;

4. Заключение №15.09-1/23 о степени уплотнения основания от 15.09.2023г. – 1 лист.

Представитель застройщика (технического заказчика, эксплуатирующей организации или регионального оператора) по вопросам строительного контроля

Дураев В. Ю.

(фамилия, инициалы, подпись)

Представитель лица, осуществляющего строительство

Шевчук К. А.

(фамилия, инициалы, подпись)

Представитель лица, осуществляющего строительство, по вопросам строительного контроля (специалист по организации строительства)

Кесслер Ю. Ф.

(фамилия, инициалы, подпись)

Представитель лица, осуществляющего подготовку проектной документации

(фамилия, инициалы, подпись)

Представитель лица, выполнившего работы, подлежащие освидетельствованию

1. Перевизнык А. П.

(фамилия, инициалы, подпись)


2. Юрченко В. И.

(фамилия, инициалы, подпись)

Представители иных лиц


(фамилия, инициалы, подпись)

Схема расположения элементов ограждения ОГ-1 (16 шт)

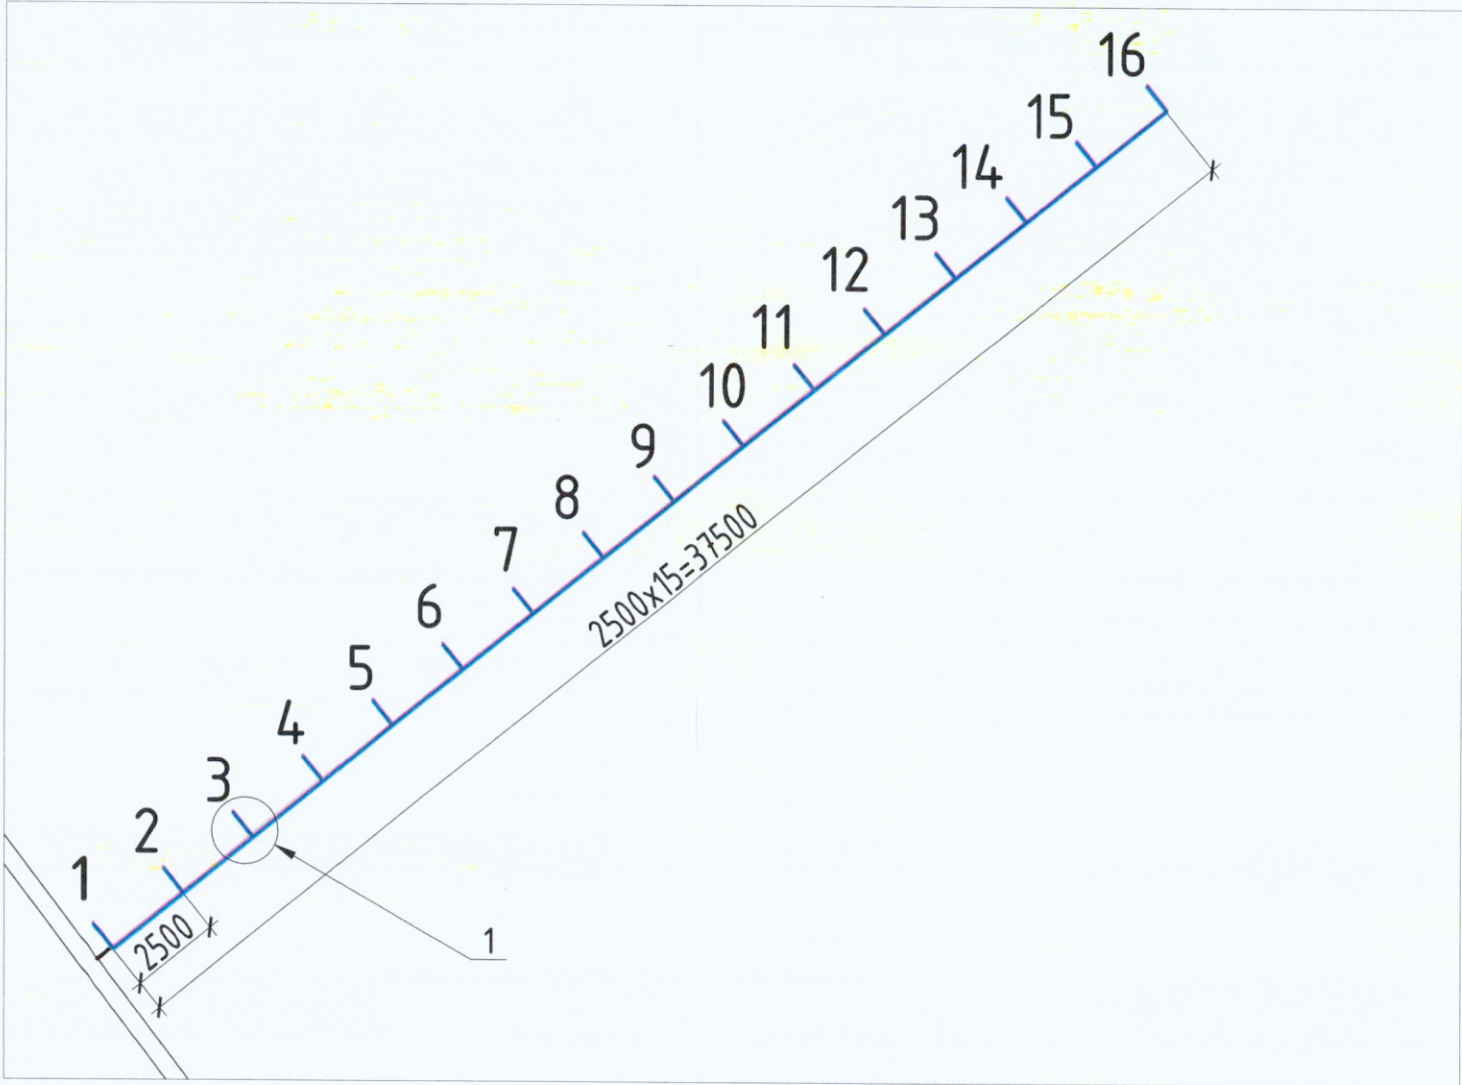


Ведомость объемов работ по устройству щебеночного основания в котлованах фундаментов ограждения ОГ-1							
№	Наименование	Длина котлована L, м	Ширина котлована B, м	Высота котлована H, м	Объем V=LxBxH м3	Кол-во, шт	Итого объем, м3
1	Щебень фр.20-40	0,95	1,15	0,20	0,22	16	3,50

Условные обозначения
Участок производства работ
1-16 Номера опор Ф0-2 на плане (условно)

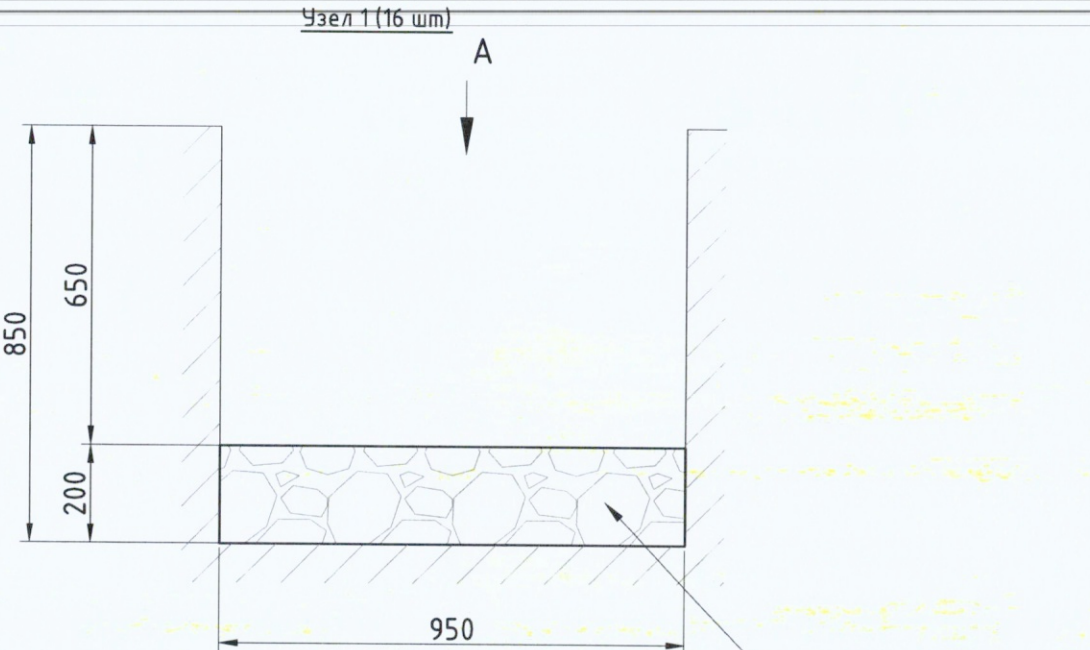

Вид А

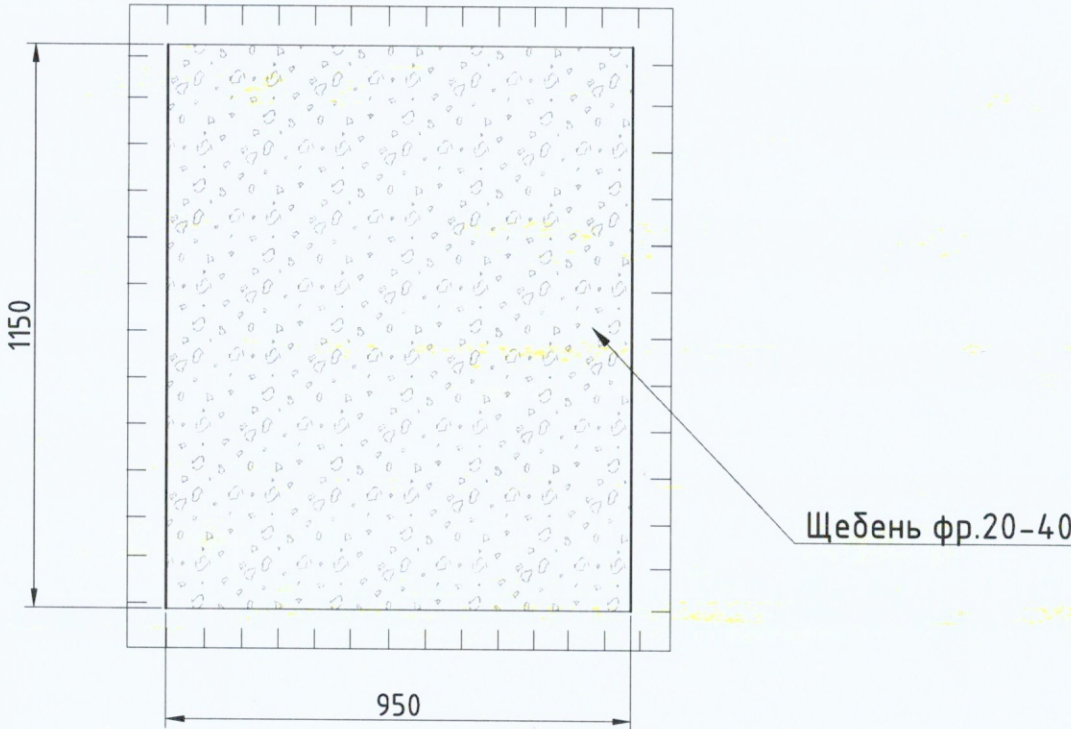

					2023	131-23-АС2				
						Ж/д пути от испытательного центра до обкаточной линии с удлинением трансбордера, расположенные по адресу: Московская область, г.о. Мытищи, ул. Колонцова, 4				
Изм.	Кол.	Лист	№ док.	Подпись	Дата	Трансбордер.		Стадия	Лист	Листов
Руков. проекта		Шевчук К.А.			15.09	Архитектурно-строительные решения.		ИД	1	1
Ген. директор		Кесслер Ю. Ф.			15.09	Часть 2				
Нач. участка		Передизнык А.Р.			15.09					
Гл. инженер		Юрченко В.И.			15.09	Исполнительная схема №ОГ-01		ООО "КуКГЕОСТРОЙ"		
						Устройство щебеночного основания в котлованах для установки фундаментов ограждения Ф0-2				

ДОБРОВОЛЬНАЯ СЕРТИФИКАЦИЯ ПРОДУКЦИИ



СЕРТИФИКАТ СООТВЕТСТВИЯ

№ РОСС RU.11NB65.H00892/21

Срок действия с 30.03.2021 по 29.03.2024

№ 0051345

ОРГАН ПО СЕРТИФИКАЦИИ рег.№ RA.RU.11NB65, Орган по сертификации Общества с ограниченной ответственностью "Сертификация и качество", 125080, РОССИЯ, город Москва, шоссе Волоколамское, дом 1, строение 1, этаж 5 помещение VI, комната 30А (РМ5), Тел: +7 9956559588, E-mail: sert.quality@gmail.com

ПРОДУКЦИЯ Щебень из плотных горных пород для строительства, содержания и реконструкции автомобильных дорог общего пользования: Щебень из плотных горных пород фракций свыше 5 до 20 мм, свыше 20 до 40 мм, свыше 40 до 70 мм Данковского месторождения доломитов Сериный выпуск

код ОК

Код ОК 034-2014
(КПЕС 2008)
08.12.12.140

СООТВЕТСТВУЕТ ТРЕБОВАНИЯМ НОРМАТИВНЫХ ДОКУМЕНТОВ
ГОСТ 8267-93 "Щебень и гравий из плотных горных пород для строительных работ. Технические условия"

код ТН ВЭД

2517 10 100 0

ИЗГОТОВИТЕЛЬ Акционерное общество "ДОЛОМИТ". Место нахождения: 399851, Россия, область Липецкая, Данковский район, город Данков, улица Свердлова, дом 1, ИНН 4803003415

СЕРТИФИКАТ ВЫДАН Акционерное общество "ДОЛОМИТ". Место нахождения: 399851, Россия, область Липецкая, Данковский район, город Данков, улица Свердлова, дом 1. Телефон: +74746528552 E-mail: nl-a-dolomit@nlmk.com

НА ОСНОВАНИИ Протокола испытаний № 2871-02/21-05-ИМ от 15.02.2021 года, выданного Обществом с ограниченной ответственностью "ФСЦ" (регистрационный номер аттестата аккредитации РОСС RU.31845.04ЦСИО)

ДОПОЛНИТЕЛЬНАЯ ИНФОРМАЦИЯ

Схема сертификации: 1с.



Руководитель органа

Эксперт

[Signature]
подпись
[Signature]
подпись



К.В. Кривошеева
инициалы, фамилия
Д.В. Туркин
инициалы, фамилия

Сертификат не применяется при обязательной сертификации

Российская Федерация
Липецкая область, 399854
г. Данков, ул. Свердлова, 1
АО «ДОЛОМИТ»
Факс +7(47465) 28-4-46
«24» Января 2023 г.
Отдел технического контроля

Сертификат № 85
Щебень доломитовый
ГОСТ 8267-93 «Щебень и гравий
из плотных горных пород для
строительных работ»

Получатель и его адрес Бескудниково ИП Марунин
Номер партии 8 Количество 6
Номера вагонов _____
Номера накладных _____
Количество тонн: 416,75
Фракция: 20x40 мм

№	Наименование параметров	Значение показателей	
		Требование ГОСТ 8267-93	Факт
1	Зерновой состав фракции	Полные остатки на ситах, % по массе	
		1,25D	До 0,5
		D	До 10
		0,5(d+D)	От 30 до 60
		d	От 90 до 100
2	Содержание пылевидных и глинистых частиц, %	Не более 3	1,4
3	Содержание глины в комках, %	До 0,25	0
4	Содержание зерен слабых пород, %	Не более 10	6,3
5	Содержание зерен пластинчатой (лещадной) и игловатой формы	I-V	15
6	Насыпная плотность, т/м ³	Не нормируется	1,26
7	Марка по дробимости	400-600	400
8	Марка по морозостойкости	25-400	50
9	Марка по истираемости	И1-И4	И3
10	Устойчивость структуры щебня против всех видов распада: - потеря массы при распаде, %	Не более 5	3,1
11	Удельная эффективная активность естественных радионуклидов, БК/кг	До 370	10,3

Контролер ОТК _____


(подпись)

Педос Д.Д.

(расшифровка подписи)



КОПИЯ ВЕРНА
РУК. ПРОЕКТА
ШЕВЧУК К.А.

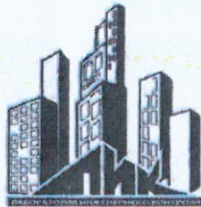

Общество с ограниченной ответственностью
Лаборатория Инженерного Контроля

140000, М.О., г. Люберцы,
Проектируемый проезд 4296, д.4.
Тел.: (499) 390-42-96
e-mail: lik-m@list.ru

Аттестат аккредитации № РОСС.НРО/S.IL-00148 действителен до 11.12.2025г.
Плотномер: модель ПБД-КМ зав. № 821,
сертификат о калибровке № 70263 от 23.12.2022.



Утверждаю:
Начальник лаборатории ООО "ЛИК"
С.Н. Мещеряков

2023 г.

ЗАКЛЮЧЕНИЕ № 15.09-1/23
о степени уплотнения основания

15 сентября 2023 г.

Заказчик: ООО "ЭлектроЭнергетика"

Объект: "Ж/д пути от испытательного центра до обкатной линии с удлинением трансбордера",
расположенные по адресу: Московская область, г.о. Мытищи, ул. Колонцова, 4".
Основания фундаментов ограждения ФО-2.

Тип основания: щебень фракция 20-40

Исполнительная схема обследуемого участка


№ участка	Показания прибора, см		Масса грунта, т	Плотность основания	
	H1	H2		факт.	средняя
1	15,6	25,1	3450	1,98	1,99
2	15,2	25,6	3800	2,00	
3	15,4	25,4	3650	1,99	
4	15,3	25,2	3600	1,99	
5	15,6	25,1	3450	1,98	
6	15,3	25,3	3600	1,97	

Плотность основания: $\rho_{\phi} = \frac{m}{F_{\phi}(H_2 - H_1)}$ г/см³ $F_{\phi} = 183 \text{ см}^2$



В результате визуального осмотра участка дороги было проверено качество уплотнения щебеночного основания, покрытия (согласно СП 78.13330.2012 п. 10.9.2), путем контрольного прохода катка, по контролируемому участку, после движение катка на основании не остается следов и не возникает волны перед вальцом катка, а положенная под вал щебенка дробится. В результате проведенного визуального осмотра установлено, что щебеночное основание уплотнено.

Испытание провел:

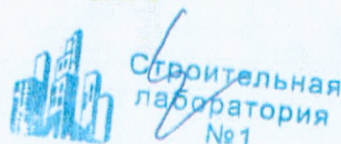

М.Е. Царев

Объект капитального строительства:

«Ж/Д пути от испытательного центра до обкаточной линии с удлинением трансбордера, расположенные по адресу: Московская область, г. Мытищи, ул. Колонцова, 4», территория завода АО «МЕТРОВАГОНМАШ»

(наименование проектной документации, почтовый или строительный адрес объекта капитального строительства)

Застройщик (технический заказчик, эксплуатирующая организация или региональный оператор):

ООО «Проминжиниринг», ИНН 7734001650, ОГРН 11477481394406, КПП 770801001, 107140, г. Москва, ул. Русаковская, д.13, помещение ХХ-4, тел. +7(495) 909-93-48, член саморегулируемой Ассоциации строителей «Саморегулируемая организация «Строительные допуски», ИНН 7714322214, ОГРН 107799011045, регистрационный номер СРО-С-187-26012010

(фамилия, имя, отчество, адрес места жительства, ОГРНИП, ИНН индивидуального предпринимателя, наименование, ОГРН, ИНН, место нахождения юридического лица, телефон/факс, наименование, ОГРН, ИНН саморегулируемой организации, членом которой является – для индивидуальных предпринимателей и юридических лиц; фамилия, имя, отчество, паспортные данные, адрес места жительства, телефон/факс – для физических лиц, не являющихся индивидуальными предпринимателями)

Лицо, осуществляющее строительство: ООО «КиКГЕОСТРОЙ», ОГРН 1127747247704, ИНН 7709918820, 109004, Г.МОСКВА, УЛ. ЗЕМЛЯНОЙ ВАЛ, Д.65, КВ.59, тел. +7 (495) 915-24-71, член саморегулируемой ассоциации СРО «МАС» регистрационный номер СРО-С-148-24122009

(фамилия, имя, отчество, адрес места жительства, ОГРНИП, ИНН индивидуального предпринимателя, наименование, ОГРН, ИНН, место нахождения юридического лица, телефон/факс, наименование, ОГРН, ИНН саморегулируемой организации, членом которой является)

Лицо, осуществляющее подготовку проектной документации: ООО «КиКГЕОСТРОЙ», ОГРН 1127747247704, ИНН 7709918820, 109004, Г.МОСКВА, УЛ. ЗЕМЛЯНОЙ ВАЛ, Д.65, КВ.59, тел. +7 (495) 915-24-71, член саморегулируемой ассоциации СРО «Объединение проектировщиков «УниверсалПроект», регистрационный номер СРО-П-179-12122012

(фамилия, имя, отчество, адрес места жительства, ОГРНИП, ИНН индивидуального предпринимателя, наименование, ОГРН, ИНН, место нахождения юридического лица, телефон/факс, наименование, ОГРН, ИНН саморегулируемой организации, членом которой является)

Лицо, осуществляющее строительство, выполнившее работы, подлежащие освидетельствованию:

1. ООО «ШЕЛПРОКК», ОГРН 1237700462427, ИНН 9726048866, 117535, Г.МОСКВА, МУНИЦИПАЛЬНЫЙ ОКРУГ ЧЕРТАНОВО ЮЖНОЕ, ПРОЕЗД 3-Й ДОРОЖНЫЙ, Д. 6, К. 2, член саморегулируемой ассоциации «Архитектурное наследие», регистрационный номер СРО-С-230-07092010

2. ООО «ЭлектроЭнергетика», ОГРН 1175074004698, ИНН 5037011400, 142281, Московская обл., г. Протвино, Кременковское ш., д. 5, член саморегулируемой ассоциации «Объединение Специализированных Организаций Профессиональные Строители», регистрационный номер СРО-С-219-21042010

(фамилия, имя, отчество, адрес места жительства, ОГРНИП, ИНН индивидуального предпринимателя, наименование, ОГРН, ИНН, место нахождения юридического лица, телефон/факс, наименование, ОГРН, ИНН саморегулируемой организации, членом которой является)

АКТ**освидетельствования скрытых работ**

№ 131-23-АС2-ОГ-02

"19" сентября 2023 г.

(дата составления акта)

Представитель застройщика (технического заказчика, эксплуатирующей организации или регионального оператора) по вопросам строительного контроля:

Ведущий инженер строительного контроля ООО «Проминжиниринг» Дураев В. Ю., приказ №5 от 03.08.2023г.

(должность, фамилия, инициалы, идентификационный номер в национальном реестре специалистов в области строительства, реквизиты распорядительного документа, подтверждающего полномочия, с указанием наименования, ОГРН, ИНН, места нахождения юридического лица, фамилии, имени, отчества, адреса места жительства, ОГРНИП, ИНН индивидуального предпринимателя)

Представитель лица, осуществляющего строительство:

Руководитель проекта ООО «КиКГЕОСТРОЙ» Шевчук К.А. приказ №2-МВМ от 01.07.2023г.

(должность, фамилия, инициалы, реквизиты распорядительного документа, подтверждающего полномочия)

Представитель лица, осуществляющего строительство, по вопросам строительного контроля (специалист по организации строительства): Генеральный директор ООО «КиКГЕОСТРОЙ» Кесслер Ю.Ф., приказ №1СК-МВМ от 03.07.2023г., идентификационный номер НОСТРОЙ С-77-118776 от 28.09.2023г.

(должность, фамилия, инициалы, идентификационный номер в национальном реестре специалистов в области строительства, реквизиты распорядительного документа, подтверждающего полномочия)

Представитель лица, осуществляющего подготовку проектной документации:

(должность, фамилия, инициалы, реквизиты распорядительного документа, подтверждающего полномочия, с указанием наименования, ОГРН, ИНН, места нахождения юридического лица, фамилии, имени, отчества, адреса места жительства, ОГРНИП, ИНН индивидуального предпринимателя, наименования, ОГРН, ИНН саморегулируемой организации, членом которой является указанное юридическое лицо, индивидуальный предприниматель)

Представитель лица, выполнившего работы, подлежащие освидетельствованию:

1. Начальник участка ООО «ШЕЛПРОКК» Перевизнык А.П., приказ №1 от 01.08.2023г.

2. Главный инженер ООО «ЭлектроЭнергетика» Юрченко В. И., приказ № 1/08 от 04.08.2023г.

(должность, фамилия, инициалы, реквизиты распорядительного документа, подтверждающего полномочия, с указанием наименования, ОГРН, ИНН, места нахождения юридического лица, фамилии, имени, отчества, адреса места жительства, ОГРНИП, ИНН индивидуального предпринимателя)

а также иные представители лиц, участвующих в освидетельствовании:

(должность с указанием наименования организации, фамилия, инициалы, реквизиты распорядительного документа, подтверждающего полномочия)

произвели осмотр работ, выполненных:

ООО "ШЕЛПРОКК", ООО "ЭлектроЭнергетика"

(наименование лица, выполнившего работы, подлежащие освидетельствованию)

и составили настоящий акт о нижеследующем:

1. К освидетельствованию предъявлены следующие работы:

Установка фундаментов ограждения ФО-2.

(наименование скрытых работ)

2. Работы выполнены по проектной документации:

131-23-АС2 «Ж/д пути от испытательного центра до обкаточной линии с удлинением трансбордера, расположенные по адресу: Московская область, г. о. Мытищи, ул. Колонцова, 4». Трансбордер. Архитектурно-строительные решения. Часть 2.

(номер, другие реквизиты чертежа, наименование проектной и/или рабочей документации, сведения о лицах, осуществляющих подготовку раздела проектной и/или рабочей документации)

3. При выполнении работ применены:

Фундаменты ограждения ФО-2 – технический паспорт №01/09/2023 от 01.09.2023г.

(наименование строительных материалов (изделий), реквизиты сертификатов и/или других документов, подтверждающих их качество и безопасность)

4. Предъявлены документы, подтверждающие соответствие работ предъявляемым требованиям:

Исполнительная схема №ОГ-02 Установка фундаментов ограждения ФО-2.

(исполнительные схемы и чертежи, результаты экспертиз, обследований, лабораторных и иных испытаний выполненных работ, проведенных в процессе) строительного контроля)

5. Даты: начала работ: «16» сентября 2023 г.

окончания работ: «19» сентября 2023 г.

6. Работы выполнены в соответствии: 131-23-АС2 «Ж/д пути от испытательного центра до обкаточной линии с удлинением трансбордера, расположенные по адресу: Московская область, г. о. Мытищи, ул. Колонцова, 4». Трансбордер. Архитектурно-строительные решения. Часть 2. СП45.13330.2017 «Свод правил. Земляные сооружения, основания, фундаменты». СП48.13330.2019. Свод правил «Организация строительства». СП70.13330.2012 «Свод правил. Несущие и ограждающие конструкции». СП28.13330.2017 «Защита строительных конструкций от коррозии». СНиП 12-03-2001 «Безопасность труда в строительстве. Часть 1. Общие требования». СНиП 12-04-2002 «Безопасность труда в строительстве. Часть 2. Строительное производство».

(наименования и структурные единицы технических регламентов, иных нормативных правовых актов, разделы проектной и/или рабочей документации)

7. Разрешается производство последующих работ:

Установка панелей ограждения ПО-2.

(наименование работ, конструкций, участков сетей инженерно-технического обеспечения)

Дополнительные сведения: отсутствуют

Акт составлен в 5 (пяти) экземплярах.

Приложения:

1. Исполнительная схема №ОГ-02 Установка фундаментов ограждения ФО-2 – 1 лист;

2. Технический паспорт №01/09/2023 от 01.09.2023г. – 1 лист.

Представитель застройщика (технического заказчика, эксплуатирующей организации или регионального оператора) по вопросам строительного контроля

Дураев В. Ю.

(фамилия, инициалы, подпись)

Представитель лица, осуществляющего строительство

Шевчук К. А.

(фамилия, инициалы, подпись)

Представитель лица, осуществляющего строительство, по вопросам строительного контроля (специалист по организации строительства)

Кесслер Ю. Ф.

(фамилия, инициалы, подпись)

Представитель лица, осуществляющего подготовку проектной документации

(фамилия, инициалы, подпись)

Представитель лица, выполнившего работы, подлежащие освидетельствованию

1. Перевизнык А. П.

(фамилия, инициалы, подпись)

2. Юрченко В. И.

(фамилия, инициалы, подпись)

Представители иных лиц

(фамилия, инициалы, подпись)

Схема расположения элементов ограждения ОГ-1 (16 шт)

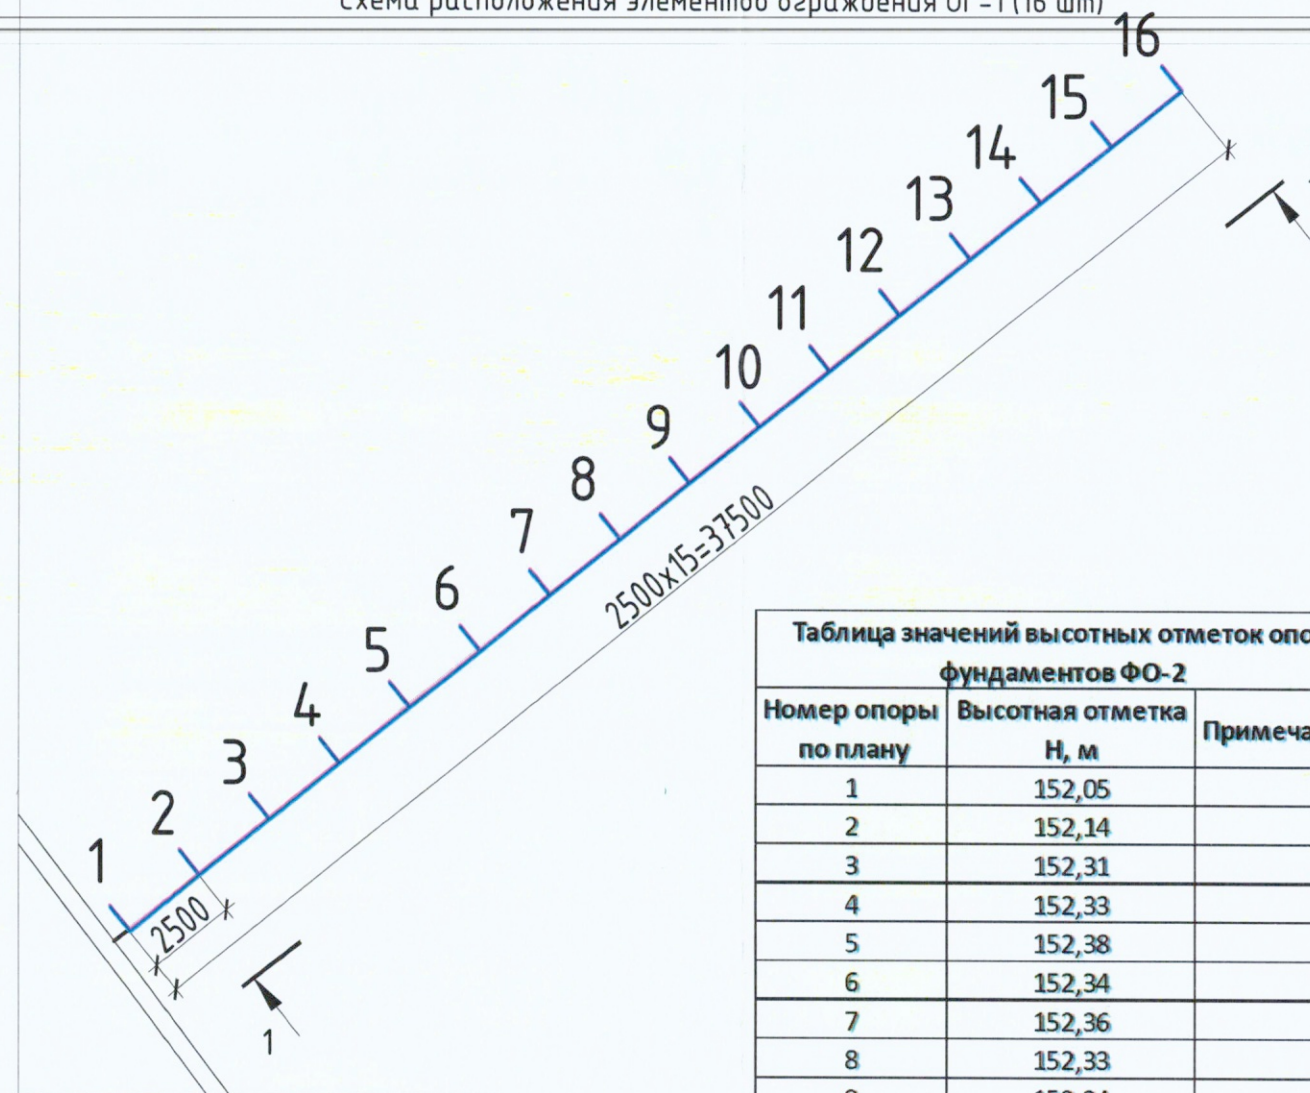


Таблица значений высотных отметок опор фундаментов ФО-2		
Номер опоры по плану	Высотная отметка Н, м	Примечание
1	152,05	
2	152,14	
3	152,31	
4	152,33	
5	152,38	
6	152,34	
7	152,36	
8	152,33	
9	152,34	
10	152,32	
11	152,32	
12	152,31	
13	152,31	
14	152,31	
15	152,32	
16	152,32	



Ведомость смонтированного оборудования				
№	Наименование	Ед. изм.	Кол-во	Примечание
1	Фундамент ограждения ФО-2	шт	16	

Примечание:
1. Линейные размеры указаны в метрах.
2. Система координат Московская.
3. Система высот Балтийская.
4. Съёмка выполнялась электронным тахеометром С Х-105 (свидетельство о поверке С-АК3/14-06-2023/254502985, действительно до 13.06.2024г.)
5. Сечение 1-1 (установка панелей ограждения ПО-2) см. исп. схему №11.

Условные обозначения

Участок производства работ

1-16 Номера опор ФО-2 на плане (условно)

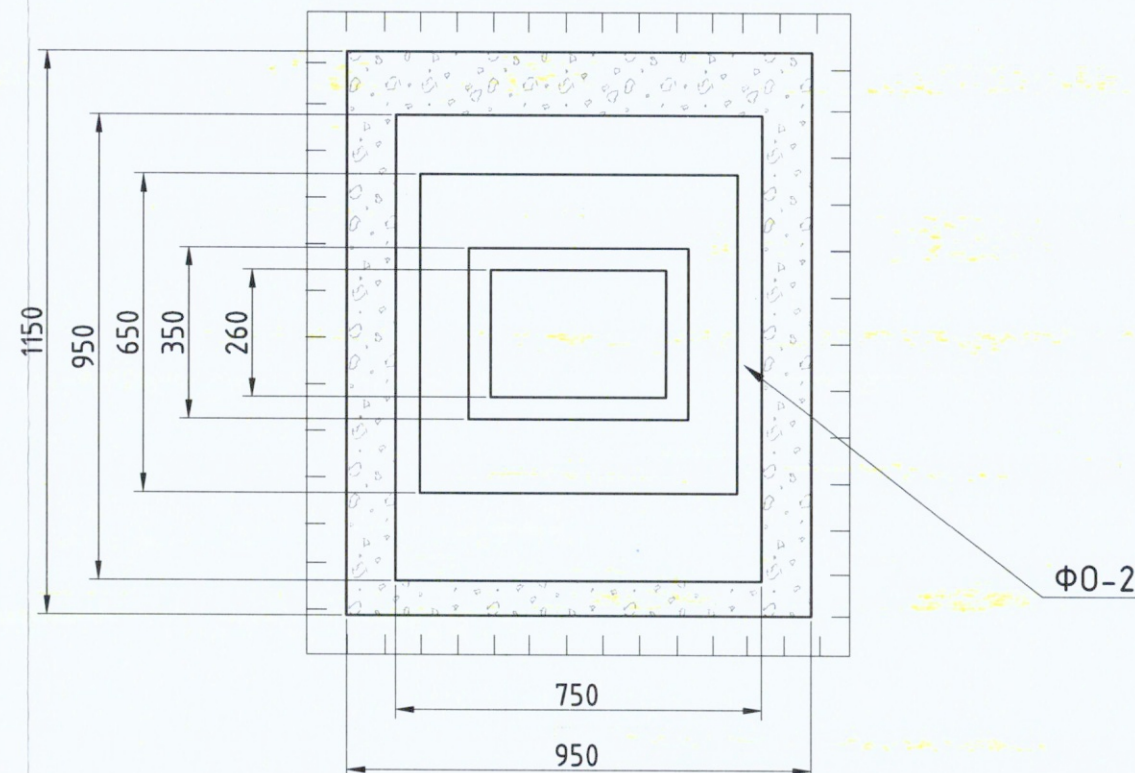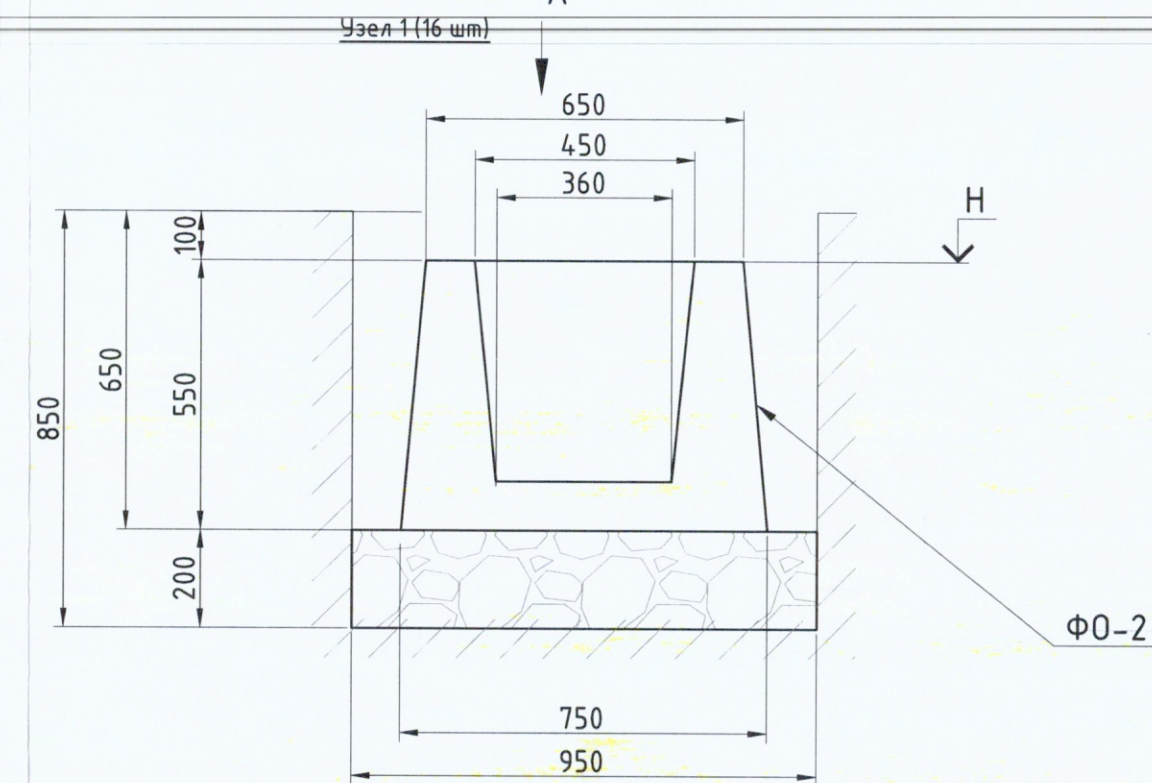

					2023	131-23-АС2				
						Ж/д пути от испытательного центра до обкаточной линии с удлинением трансбордера, расположенные по адресу: Московская область, г.о. Мытищи, ул. Колонцова, 4				
Изм.	Кол.	Лист	№ док.	Подпись	Дата	Трансбордер.		Стадия	Лист	Листов
Руков. проекта		Шевчук К.А.			19.09	Архитектурно-строительные решения.		ИД	1	1
Ген. директор		Кесслер Ю.Ф.			19.09	Часть 2				
Нач. участка		Перевишняк А.П.			19.09					
Гл. инженер		Юрченко В.И.			19.09	Исполнительная схема №ОГ-02 Установка фундаментов ограждения ФО-2		ООО "КиКГЕОСТРОЙ"		



ОБЩЕСТВО С ОГРАНИЧЕННОЙ ОТВЕТСТВЕННОСТЬЮ
ПО «ТРЕСТ ЖБИ»

ИНН 9723091630, КПП 772301001,
р/с 40702810204290000089 в филиале центральный
ПАО Банка «ФК Открытие»
к/с 30101810945250000297, БИК 044525297
109383, г. Москва, Батюнинский пр., д. 11, стр. 1
Тел. 8 (499) 343-48-52, 8 (495) 971-67-95
E-mail: info@trestgbi.ru, WEB www.trestgbi.ru

Технический паспорт № 01/09/2023
на железобетонные изделия

Получатель: **ООО «Электроэнергетика»**

Дата отгрузки: **01.09.2023г**

Наименование изделия:

ПО2- 58 шт.

ФО2- 41 шт.

Дата изготовления конструкций : **август 2023г.**

Класс(марка) бетона по прочности : **B-15**

Процент отпускной прочности бетона: **% 70**

Марка бетона по морозостойкости: **F 75**

Марка бетона по водонепроницаемости: **W4**

Вес изделия: **P = 1.4т, 0.6т.**

Изделие изготовлено по ГОСТ,ТУ: **чертежам ИЖ 31-77,ГОСТ 13015-2012.**

Предприятие гарантирует, что прочность бетона(при хранении контрольных образцов в нормальных условиях по ГОСТ 10180-2012) достигает требуемой прочности 200 кг/см², соответствующей проектной марки и по возрасту бетона 28 суток со дня изготовления.



КОПИЯ ВЕРНА
РУК. ПРОЕКТА
ШЕВЧУК К.А.

Объект капитального строительства:

«Ж/Д пути от испытательного центра до обкаточной линии с удлинением трансбордера, расположенные по адресу: Московская область, г. Мытищи, ул. Колонцова, 4», территория завода АО «МЕТРОВАГОНМАШ»

(наименование проектной документации, почтовый или строительный адрес объекта капитального строительства)

Застройщик (технический заказчик, эксплуатирующая организация или региональный оператор):

ООО «Проминжиниринг», ИНН 7734001650, ОГРН 11477481394406, КПП 770801001, 107140, г. Москва, ул. Русаковская, д.13, помещение ХХ-4, тел. +7(495) 909-93-48, член саморегулируемой Ассоциации строителей «Саморегулируемая организация «Строительные допуски», ИНН 7714322214, ОГРН 107799011045, регистрационный номер СРО-С-187-26012010

(фамилия, имя, отчество, адрес места жительства, ОГНИП, ИНН индивидуального предпринимателя, наименование, ОГРН, ИНН, место нахождения юридического лица, телефон/факс, наименование, ОГРН, ИНН саморегулируемой организации, членом которой является – для индивидуальных предпринимателей и юридических лиц; фамилия, имя, отчество, паспортные данные, адрес места жительства, телефон/факс – для физических лиц, не являющихся индивидуальными предпринимателями)

Лицо, осуществляющее строительство: ООО «КиКГЕОСТРОЙ», ОГРН 1127747247704, ИНН 7709918820, 109004, Г.МОСКВА, УЛ. ЗЕМЛЯНОЙ ВАЛ, Д.65, КВ.59, тел. +7 (495) 915-24-71, член саморегулируемой ассоциации СРО «МАС» регистрационный номер СРО-С-148-24122009

(фамилия, имя, отчество, адрес места жительства, ОГНИП, ИНН индивидуального предпринимателя, наименование, ОГРН, ИНН, место нахождения юридического лица, телефон/факс, наименование, ОГРН, ИНН саморегулируемой организации, членом которой является)

Лицо, осуществляющее подготовку проектной документации: ООО «КиКГЕОСТРОЙ», ОГРН 1127747247704, ИНН 7709918820, 109004, Г.МОСКВА, УЛ. ЗЕМЛЯНОЙ ВАЛ, Д.65, КВ.59, тел. +7 (495) 915-24-71, член саморегулируемой ассоциации СРО «Объединение проектировщиков «УниверсалПроект», регистрационный номер СРО-П-179-12122012

(фамилия, имя, отчество, адрес места жительства, ОГНИП, ИНН индивидуального предпринимателя, наименование, ОГРН, ИНН, место нахождения юридического лица, телефон/факс, наименование, ОГРН, ИНН саморегулируемой организации, членом которой является)

Лицо, осуществляющее строительство, выполнившее работы, подлежащие освидетельствованию:

1. ООО «ШЕЛПРОКК», ОГРН 1237700462427, ИНН 9726048866, 117535, Г.МОСКВА, МУНИЦИПАЛЬНЫЙ ОКРУГ ЧЕРТАНОВО ЮЖНОЕ, ПРОЕЗД 3-Й ДОРОЖНЫЙ, Д. 6, К. 2, член саморегулируемой ассоциации «Архитектурное наследие», регистрационный номер СРО-С-230-07092010

2. ООО «ЭлектроЭнергетика», ОГРН 1175074004698, ИНН 5037011400, 142281, Московская обл., г. Протвино, Кременковское ш., д. 5, член саморегулируемой ассоциации «Объединение Специализированных Организаций Профессиональные Строители», регистрационный номер СРО-С-219-21042010

(фамилия, имя, отчество, адрес места жительства, ОГНИП, ИНН индивидуального предпринимателя, наименование, ОГРН, ИНН, место нахождения юридического лица, телефон/факс, наименование, ОГРН, ИНН саморегулируемой организации, членом которой является)

АКТ**освидетельствования скрытых работ**

№ 131-23-АС2-ОГ-03

"22" сентября 2023 г.

(дата составления акта)

Представитель застройщика (технического заказчика, эксплуатирующей организации или регионального оператора) по вопросам строительного контроля:

Ведущий инженер строительного контроля ООО «Проминжиниринг» Дураев В. Ю., приказ №5 от 03.08.2023г.

(должность, фамилия, инициалы, идентификационный номер в национальном реестре специалистов в области строительства, реквизиты распорядительного документа, подтверждающего полномочия, с указанием наименования, ОГРН, ИНН, места нахождения юридического лица, фамилии, имени, отчества, адреса места жительства, ОГНИП, ИНН индивидуального предпринимателя)

Представитель лица, осуществляющего строительство:

Руководитель проекта ООО «КиКГЕОСТРОЙ» Шевчук К.А. приказ №2-МВМ от 01.07.2023г.

(должность, фамилия, инициалы, реквизиты распорядительного документа, подтверждающего полномочия)

Представитель лица, осуществляющего строительство, по вопросам строительного контроля (специалист по организации строительства): Генеральный директор ООО «КиКГЕОСТРОЙ» Кесслер Ю.Ф., приказ №1СК-МВМ от 03.07.2023г., идентификационный номер НОСТРОЙ С-77-118776 от 28.09.2023г.

(должность, фамилия, инициалы, идентификационный номер в национальном реестре специалистов в области строительства, реквизиты распорядительного документа, подтверждающего полномочия)

Представитель лица, осуществляющего подготовку проектной документации:

(должность, фамилия, инициалы, реквизиты распорядительного документа, подтверждающего полномочия, с указанием наименования, ОГРН, ИНН, места нахождения юридического лица, фамилии, имени, отчества, адреса места жительства, ОГНИП, ИНН индивидуального предпринимателя, наименования, ОГРН, ИНН саморегулируемой организации, членом которой является указанное юридическое лицо, индивидуальный предприниматель)

Представитель лица, выполнившего работы, подлежащие освидетельствованию:

1. Начальник участка ООО «ШЕЛПРОКК» Перевизнык А.П., приказ №1 от 01.08.2023г.

2. Главный инженер ООО «ЭлектроЭнергетика» Юрченко В. И., приказ № 1/08 от 04.08.2023г.

(должность, фамилия, инициалы, реквизиты распорядительного документа, подтверждающего полномочия, с указанием наименования, ОГРН, ИНН, места нахождения юридического лица, фамилии, имени, отчества, адреса места жительства, ОГНИП, ИНН индивидуального предпринимателя)

а также иные представители лиц, участвующих в освидетельствовании:

(должность с указанием наименования организации, фамилия, инициалы, реквизиты распорядительного документа, подтверждающего полномочия)

произвели осмотр работ, выполненных:

ООО "ШЕЛПРОКК", ООО "ЭлектроЭнергетика"

(наименование лица, выполнившего работы, подлежащие освидетельствованию)

и составили настоящий акт о нижеследующем:

1. К освидетельствованию предъявлены следующие работы:

Установка панелей ограждения ПО-2.

(наименование скрытых работ)

2. Работы выполнены по проектной документации:

131-23-АС2 «Ж/д пути от испытательного центра до обкаточной линии с удлинением трансбордера, расположенные по адресу: Московская область, г. о. Мытищи, ул. Колонцова, 4». Трансбордер. Архитектурно-строительные решения. Часть 2.

(номер, другие реквизиты чертежа, наименование проектной и/или рабочей документации, сведения о лицах, осуществляющих подготовку раздела проектной и/или рабочей документации)

3. При выполнении работ применены:

Панели ограждения ПО-2 – технический паспорт №01/09/2023 от 01.09.2023г.

(наименование строительных материалов (изделий), реквизиты сертификатов и/или других документов, подтверждающих их качество и безопасность)

4. Предъявлены документы, подтверждающие соответствие работ предъявляемым требованиям:

Исполнительная схема №ОГ-03 Установка панелей ограждения ПО-2.

(исполнительные схемы и чертежи, результаты экспертиз, обследований, лабораторных и иных испытаний выполненных работ, проведенных в процессе) строительного контроля)

5. Даты: начала работ: «20» сентября 2023 г.

окончания работ: «22» сентября 2023 г.

6. Работы выполнены в соответствии: 131-23-АС2 «Ж/д пути от испытательного центра до обкаточной линии с удлинением трансбордера, расположенные по адресу: Московская область, г. о. Мытищи, ул. Колонцова, 4». Трансбордер. Архитектурно-строительные решения. Часть 2. СП45.13330.2017 «Свод правил. Земляные сооружения, основания, фундаменты». СП48.13330.2019. Свод правил «Организация строительства». СП70.13330.2012 «Свод правил. Несущие и ограждающие конструкции». СП28.13330.2017 «Защита строительных конструкций от коррозии». СНиП 12-03-2001 «Безопасность труда в строительстве. Часть 1. Общие требования». СНиП 12-04-2002 «Безопасность труда в строительстве. Часть 2. Строительное производство».

(наименования и структурные единицы технических регламентов, иных нормативных правовых актов, разделы проектной и/или рабочей документации)

7. Разрешается производство последующих работ:

Обратная засыпка грунтом котлованов фундаментов ограждения ФО-2.

(наименование работ, конструкций, участков сетей инженерно-технического обеспечения)

Дополнительные сведения: отсутствуют

Акт составлен в 5 (пяти) экземплярах.

Приложения:

1. Исполнительная схема №ОГ-03 Установка панелей ограждения ПО-2 – 1 лист;

2. Технический паспорт №01/09/2023 от 01.09.2023г. – 1 лист.

Представитель застройщика (технического заказчика, эксплуатирующей организации или регионального оператора) по вопросам строительного контроля

Дураев В. Ю.

(фамилия, инициалы, подпись)

Представитель лица, осуществляющего строительство

Шевчук К. А.

(фамилия, инициалы, подпись)

Представитель лица, осуществляющего строительство, по вопросам строительного контроля (специалист по организации строительства)

Кесслер Ю. Ф.

(фамилия, инициалы, подпись)

Представитель лица, осуществляющего подготовку проектной документации

(фамилия, инициалы, подпись)

Представитель лица, выполнившего работы, подлежащие освидетельствованию

1. Перевизник А. П.

(фамилия, инициалы, подпись)


2. Юрченко В. И.

(фамилия, инициалы, подпись)

Представители иных лиц

(фамилия, инициалы, подпись)

1-1

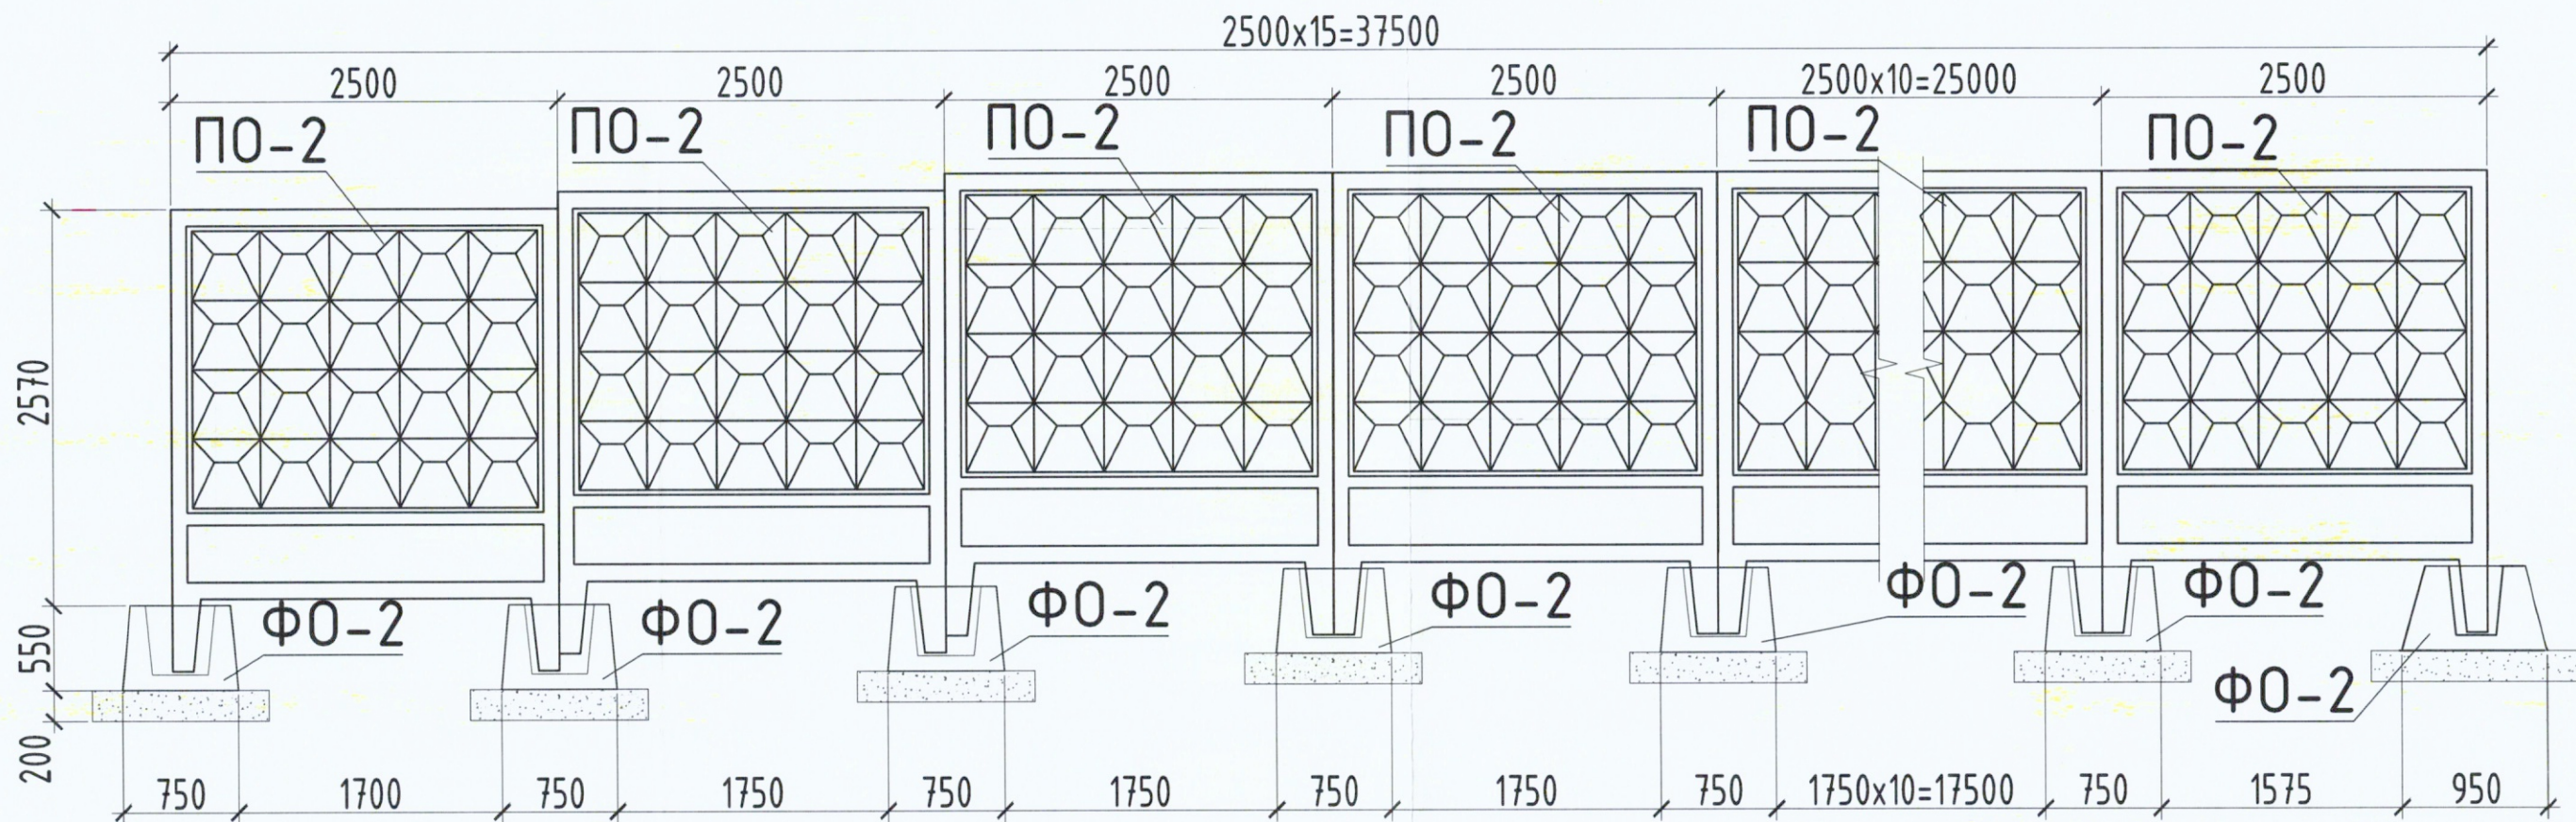

Ведомость смонтированного оборудования				
№	Наименование	Ед. изм.	Кол-во	Примечание
1	Панель ограждения ПО-2	шт	15	

Инов. № подл.	Подп. и дата	Взам. инв. №

Условные обозначения
Участок производства работ
1-16 Номера опор Ф0-2 на плане (условно)

						131-23-АС2		
						Ж/д пути от испытательного центра до обкаточной линии с удлинением трансбордера, расположенные по адресу: Московская область, г.о. Мытищи, ул. Колонцова, 4		
Изм.	Кол.	Лист	№ док.	Подпись	Дата	Трансбордер.	Стадия	Лист
Руков. проекта		Шевчук К.А.			22.09	Архитектурно-строительные решения.	ИД	1
Ген. директор		Кесслер Ю.Ф.			22.09	Часть 2		1
Нач. участка		Перевицкий А.П.			22.09			
Гл. инженер		Юрченко В.И.			22.09			
						Исполнительная схема №ОГ-03 Установка панелей ограждения ПО-2	ООО "КиКГЕОСТРОЙ"	



ОБЩЕСТВО С ОГРАНИЧЕННОЙ ОТВЕТСТВЕННОСТЬЮ
ПО «ТРЕСТ ЖБИ»

ИНН 9723091630, КПП 772301001,
р/с 40702810204290000089 в филиале центральный
ПАО Банка «ФК Открытие»
к/с 30101810945250000297, БИК 044525297
109383, г. Москва, Батюнинский пр., д. 11, стр. 1
Тел. 8 (499) 343-48-52, 8 (495) 971-67-95
E-mail: info@trestgbi.ru, WEB www.trestgbi.ru

Технический паспорт № 01/09/2023
на железобетонные изделия

Получатель: ООО «Электроэнергетика»

Дата отгрузки: 01.09.2023г

Наименование изделия:

ПО2- 58 шт.

ФО2- 41 шт.

Дата изготовления конструкций : август 2023г.

Класс(марка) бетона по прочности : В-15

Процент отпускной прочности бетона: % 70

Марка бетона по морозостойкости: F 75

Марка бетона по водонепроницаемости: W4

Вес изделия: P = 1.4т, 0.6т.

Изделие изготовлено по ГОСТ,ТУ: чертежам ИЖ 31-77,ГОСТ 13015-2012.

Предприятие гарантирует, что прочность бетона(при хранении контрольных образцов в нормальных условиях по ГОСТ 10180-2012) достигает требуемой прочности 200 кг/см², соответствующей проектной марки и по возрасту бетона 28 суток со дня изготовления.



КОПИЯ ВЕРНА
РУК. ПРОЕКТА
ШЕВЧУК К.А.
[Handwritten signature]