

ООО «КиКГЕОСТРОЙ»

Исполнительная документация

**«Ж/Д пути от испытательного центра до обкаточной линии с удлинением
трансбордера, расположенные по адресу: Московская область, г. Мытищи,
ул. Колонцова, 4», территория завода АО «МЕТРОВАГОНМАШ»**

131-23-ГП2

**Генеральный план
(Резинокордовые покрытия пути №31)**

Том 2

Экземпляр 1

Московская область, г.о. Мытищи

131-23-ГП2 «Ж/Д пути от испытательного центра до обкаточной линии с удлинением трансбордера, расположенные по адресу: Московская область, г.о. Мытищи, ул. Колонцова, 4.». Генеральный план.

Реестр исполнительной документации ООО "КиКГЕОСТРОЙ"

№ п/п	Наименование документа	№ акта, чертежа, разрешения, журнала и др.	Количество о листов	Страница по списку
1	2	3	4	5
№131-23-ГП2				
1	АОСР Монтаж резинокордовых настилов на участках т.1-т.2; т.3-т.4 переезда через ж/д путь №31	№131-23-ГП2-РК-01 от 27.12.2023г.	1	1
2	Исполнительная схема Монтаж резинокордовых настилов на участках т.1-т.2; т.3-т.4 переезда через ж/д путь №31		1	2
3	Сертификат соответствия № ССЖТ RU.ЖТ02.Г.01433 до 21.02.2026г; Паспорт №67937 от 09.2023г; Паспорт №72180 от 09.2023г; Паспорт №143 от 09.2023г; Паспорт №65579 от 09.2023г; Паспорт №148 от 09.2023г.		3	3

Составил:

Инженер ПТО

(фамилия, инициалы)

(подпись)

Принял:

(фамилия, инициалы)

(подпись)

Объект капитального строительства:

«Ж/Д пути от испытательного центра до обкаточной линии с удлинением трансбордера, расположенные по адресу: Московская область, г. Мытищи, ул. Колонцова, 4», территория завода АО «МЕТРОВАГОНМАШ»

(наименование проектной документации, почтовый или строительный адрес объекта капитального строительства)

Застройщик (технический заказчик, эксплуатирующая организация или региональный оператор):

ООО «Проминжиниринг», ИНН 7734001650, ОГРН 11477481394406, КПП 770801001, 107140, г. Москва,

ул. Рукаовская, д.13, помещение ХХ-4, тел. +7(495) 909-93-48, член саморегулируемой Ассоциации строителей

«Саморегулируемая организация «Строительные допуски», ИНН 7714322214, ОГРН 107799011045, регистрационный номер СРО-С-187-26012010

(фамилия, имя, отчество, адрес места жительства, ОГНИП, ИНН индивидуального предпринимателя, наименование, ОГРН, ИНН, место нахождения юридического лица, телефон/факс, наименование, ОГРН, ИНН саморегулируемой организации, членом которой является – для индивидуальных предпринимателей и юридических лиц; фамилия, имя, отчество, паспортные данные, адрес места жительства, телефон/факс – для физических лиц, не являющихся индивидуальными предпринимателями)

Лицо, осуществляющее строительство: ООО «КуКГЕОСТРОЙ», ОГРН 1127747247704, ИНН 7709918820, 109004, Г.МОСКВА, УЛ. ЗЕМЛЯНОЙ ВАЛ, Д.65, КВ.59, тел. +7 (495) 915-24-71, член саморегулируемой ассоциации СРО «МАС» регистрационный номер СРО-С-148-24122009

(фамилия, имя, отчество, адрес места жительства, ОГНИП, ИНН индивидуального предпринимателя, наименование, ОГРН, ИНН, место нахождения юридического лица, телефон/факс, наименование, ОГРН, ИНН саморегулируемой организации, членом которой является)

Лицо, осуществляющее подготовку проектной документации: ООО «КуКГЕОСТРОЙ», ОГРН 1127747247704, ИНН 7709918820, 109004, Г.МОСКВА, УЛ. ЗЕМЛЯНОЙ ВАЛ, Д.65, КВ.59, тел. +7 (495) 915-24-71, член саморегулируемой ассоциации СРО «Объединение проектировщиков «УниверсалПроект», регистрационный номер СРО-П-179-12122012

(фамилия, имя, отчество, адрес места жительства, ОГНИП, ИНН индивидуального предпринимателя, наименование, ОГРН, ИНН, место нахождения юридического лица, телефон/факс, наименование, ОГРН, ИНН саморегулируемой организации, членом которой является)

Лицо, осуществляющее строительство, выполнившее работы, подлежащие освидетельствованию:

1. ООО «ШЕЛПРОКК», ОГРН 1237700462427, ИНН 9726048866, 117535, Г.МОСКВА, МУНИЦИПАЛЬНЫЙ ОКРУГ ЧЕРТАНОВО ЮЖНОЕ, ПРОЕЗД 3-Й ДОРОЖНЫЙ, Д. 6, К. 2, член саморегулируемой ассоциации «Архитектурное наследие», регистрационный номер СРО-С-230-07092010

2. ООО «ЭлектроЭнергетика», ОГРН 1175074004698, ИНН 5037011400, 142281, Московская обл., г. Протвино, Кременковское ш., д. 5, член саморегулируемой ассоциации «Объединение Специализированных Организаций Профессиональные Строители», регистрационный номер СРО-С-219-21042010

(фамилия, имя, отчество, адрес места жительства, ОГНИП, ИНН индивидуального предпринимателя, наименование, ОГРН, ИНН, место нахождения юридического лица, телефон/факс, наименование, ОГРН, ИНН саморегулируемой организации, членом которой является)

АКТ**освидетельствования скрытых работ**

№ 131-23-ГП2-РК-01

27 декабря 2023 г.

(дата составления акта)

Представитель застройщика (технического заказчика, эксплуатирующей организации или регионального оператора) по вопросам строительного контроля:

Ведущий инженер строительного контроля ООО «Проминжиниринг» Дураев В. Ю., приказ №5 от 03.08.2023г.

(должность, фамилия, инициалы, идентификационный номер в национальном реестре специалистов в области строительства, реквизиты распорядительного документа, подтверждающего полномочия, с указанием наименования, ОГРН, ИНН, места нахождения юридического лица, фамилии, имени, отчества, адреса места жительства, ОГНИП, ИНН индивидуального предпринимателя)

Представитель лица, осуществляющего строительство:

Руководитель проекта ООО «КуКГЕОСТРОЙ» Шевчук К.А. приказ №2-МВМ от 01.07.2023г.

(должность, фамилия, инициалы, реквизиты распорядительного документа, подтверждающего полномочия)

Представитель лица, осуществляющего строительство, по вопросам строительного контроля (специалист по организации строительства): Генеральный директор ООО «КуКГЕОСТРОЙ» Кесслер Ю.Ф., приказ №1СК-МВМ от 03.07.2023г., идентификационный номер НОСТРОЙ С-77-118776 от 28.09.2023г.

(должность, фамилия, инициалы, идентификационный номер в национальном реестре специалистов в области строительства, реквизиты распорядительного документа, подтверждающего полномочия)

Представитель лица, осуществляющего подготовку проектной документации:

Руководитель службы управления проектами ООО «КуКГЕОСТРОЙ» Липатов В. Е. приказ № 1-АН от 02.10.2023г.

(должность, фамилия, инициалы, реквизиты распорядительного документа, подтверждающего полномочия, с указанием наименования, ОГРН, ИНН, места нахождения юридического лица, фамилии, имени, отчества, адреса места жительства, ОГНИП, ИНН индивидуального предпринимателя, наименования, ОГРН, ИНН саморегулируемой организации, членом которой является указанное юридическое лицо, индивидуальный предприниматель)

Представитель лица, выполнившего работы, подлежащие освидетельствованию:

1. Начальник участка ООО «ШЕЛПРОКК» Перевизнык А.П., приказ №1 от 01.08.2023г.

2. Главный инженер ООО «ЭлектроЭнергетика» Юрченко В. И., приказ № 1/08 от 04.08.2023г.

(должность, фамилия, инициалы, реквизиты распорядительного документа, подтверждающего полномочия, с указанием наименования, ОГРН, ИНН, места нахождения юридического лица, фамилии, имени, отчества, адреса места жительства, ОГНИП, ИНН индивидуального предпринимателя)

а также иные представители лиц, участвующих в освидетельствовании:

(должность с указанием наименования организации, фамилия, инициалы, реквизиты распорядительного документа, подтверждающего полномочия)

произвели осмотр работ, выполненных

ООО "ШЕЛПРОКК", ООО "ЭлектроЭнергетика"

(наименование лица, выполнившего работы, подлежащие освидетельствованию)

и составили настоящий акт о нижеследующем:

1. К освидетельствованию предъявлены следующие работы:

Установка резинокордовых настилов на участках т.1-т.2; т.3-т.4 железнодорожного пути №31.

(наименование скрытых работ)

2. Работы выполнены по проектной документации

131-23-ГП2 «Ж/Д пути от испытательного центра до обкаточной линии с удлинением трансбордера, расположенные по адресу: Московская область, г. Мытищи, ул. Колонцова, 4. Генеральный план»

(номер, другие реквизиты чертежа, наименование проектной и/или рабочей документации, сведения о лицах, осуществляющих подготовку раздела проектной и/или рабочей документации)

3. При выполнении работ применены:

Настилы резинокордовые для железнодорожных переездов – сертификат соответствия № ССЖТ RU.ЖТ02.Г.01433 до 21.02.2026г.; паспорт №67937 от 09.2023г.; паспорт №72180 от 09.2023г.; паспорт №143 от 09.2023г.;

паспорт №65579 от 09.2023г.; паспорт №148 от 09.2023г.

(наименование строительных материалов (изделий), реквизиты сертификатов и/или других документов, подтверждающих их качество и безопасность)

4. Предъявлены документы, подтверждающие соответствие работ предъявляемым требованиям:

Исполнительная схема №1 Установка резинокордовых настилов на участках т.1-т.2; т.3-т.4 железнодорожного пути №31.

(исполнительные схемы и чертежи, результаты экспертиз, обследований, лабораторных и иных испытаний выполненных работ, проведенных в процессе строительного контроля)

5. Даты: начала работ: «26» декабря 2023 г.

окончания работ: «27» декабря 2023 г.

6. Работы выполнены в соответствии:

131-23-ГП2 «Ж/Д пути от испытательного центра до обкаточной линии с удлинением трансбордера, расположенные по адресу: Московская область, г. Мытищи, ул. Колонцова, 4. Генеральный план».

СП 37.13330.2012 «Промышленный транспорт», СП 119.13330.2017 «Железные дороги колеи 1520 мм», «СП70.13330.2012. Свод правил. Несущие и ограждающие конструкции», «СП45.13330.2017. Свод правил. Земляные сооружения, основания, фундаменты», «СП48.13330.2019. Свод правил. Организация строительства», СНиП 12-03-2001 «Безопасность труда в строительстве. Часть 1. Общие требования».

(наименования и структурные единицы технических регламентов, иных нормативных правовых актов, разделы проектной и/или рабочей документации)

7. Разрешается производство последующих работ

Передача в эксплуатацию.

(наименование работ, конструкций, участков сетей инженерно-технического обеспечения)

Дополнительные сведения: отсутствуют

Акт составлен в 5 (пяти) экземплярах.

Приложения:

1. Исполнительная схема №1 Установка резинокордовых настилов на участках т.1-т.2; т.3-т.4 железнодорожного пути №31 – 1 лист;

2. Сертификат соответствия № ССЖТ RU.ЖТ02.Г.01433 до 21.02.2026г. – 2 листа;

3. Паспорт №67937 от 09.2023г.; паспорт №72180 от 09.2023г.; паспорт №143 от 09.2023г.; паспорт №65579 от 09.2023г.; паспорт №148 от 09.2023г. – 1 лист.

Представитель застройщика (технического заказчика, эксплуатирующей организации или регионального оператора) по вопросам строительного контроля

Дураев В. Ю.

(фамилия, инициалы, подпись)

Представитель лица, осуществляющего строительство

Шевчук К. А.

(фамилия, инициалы, подпись)

Представитель лица, осуществляющего строительство, по вопросам строительного контроля (специалист по организации строительства)

Кесслер Ю. Ф.

(фамилия, инициалы, подпись)

Представитель лица, осуществляющего подготовку проектной документации

Липатов В. Е.

(фамилия, инициалы, подпись)

Представитель лица, выполнившего работы, подлежащие освидетельствованию

1. Перевизнык А. П.

(фамилия, инициалы, подпись)


2. Юрченко В. И.

(фамилия, инициалы, подпись)

Представители иных лиц


(фамилия, инициалы, подпись)

План участка производства работ

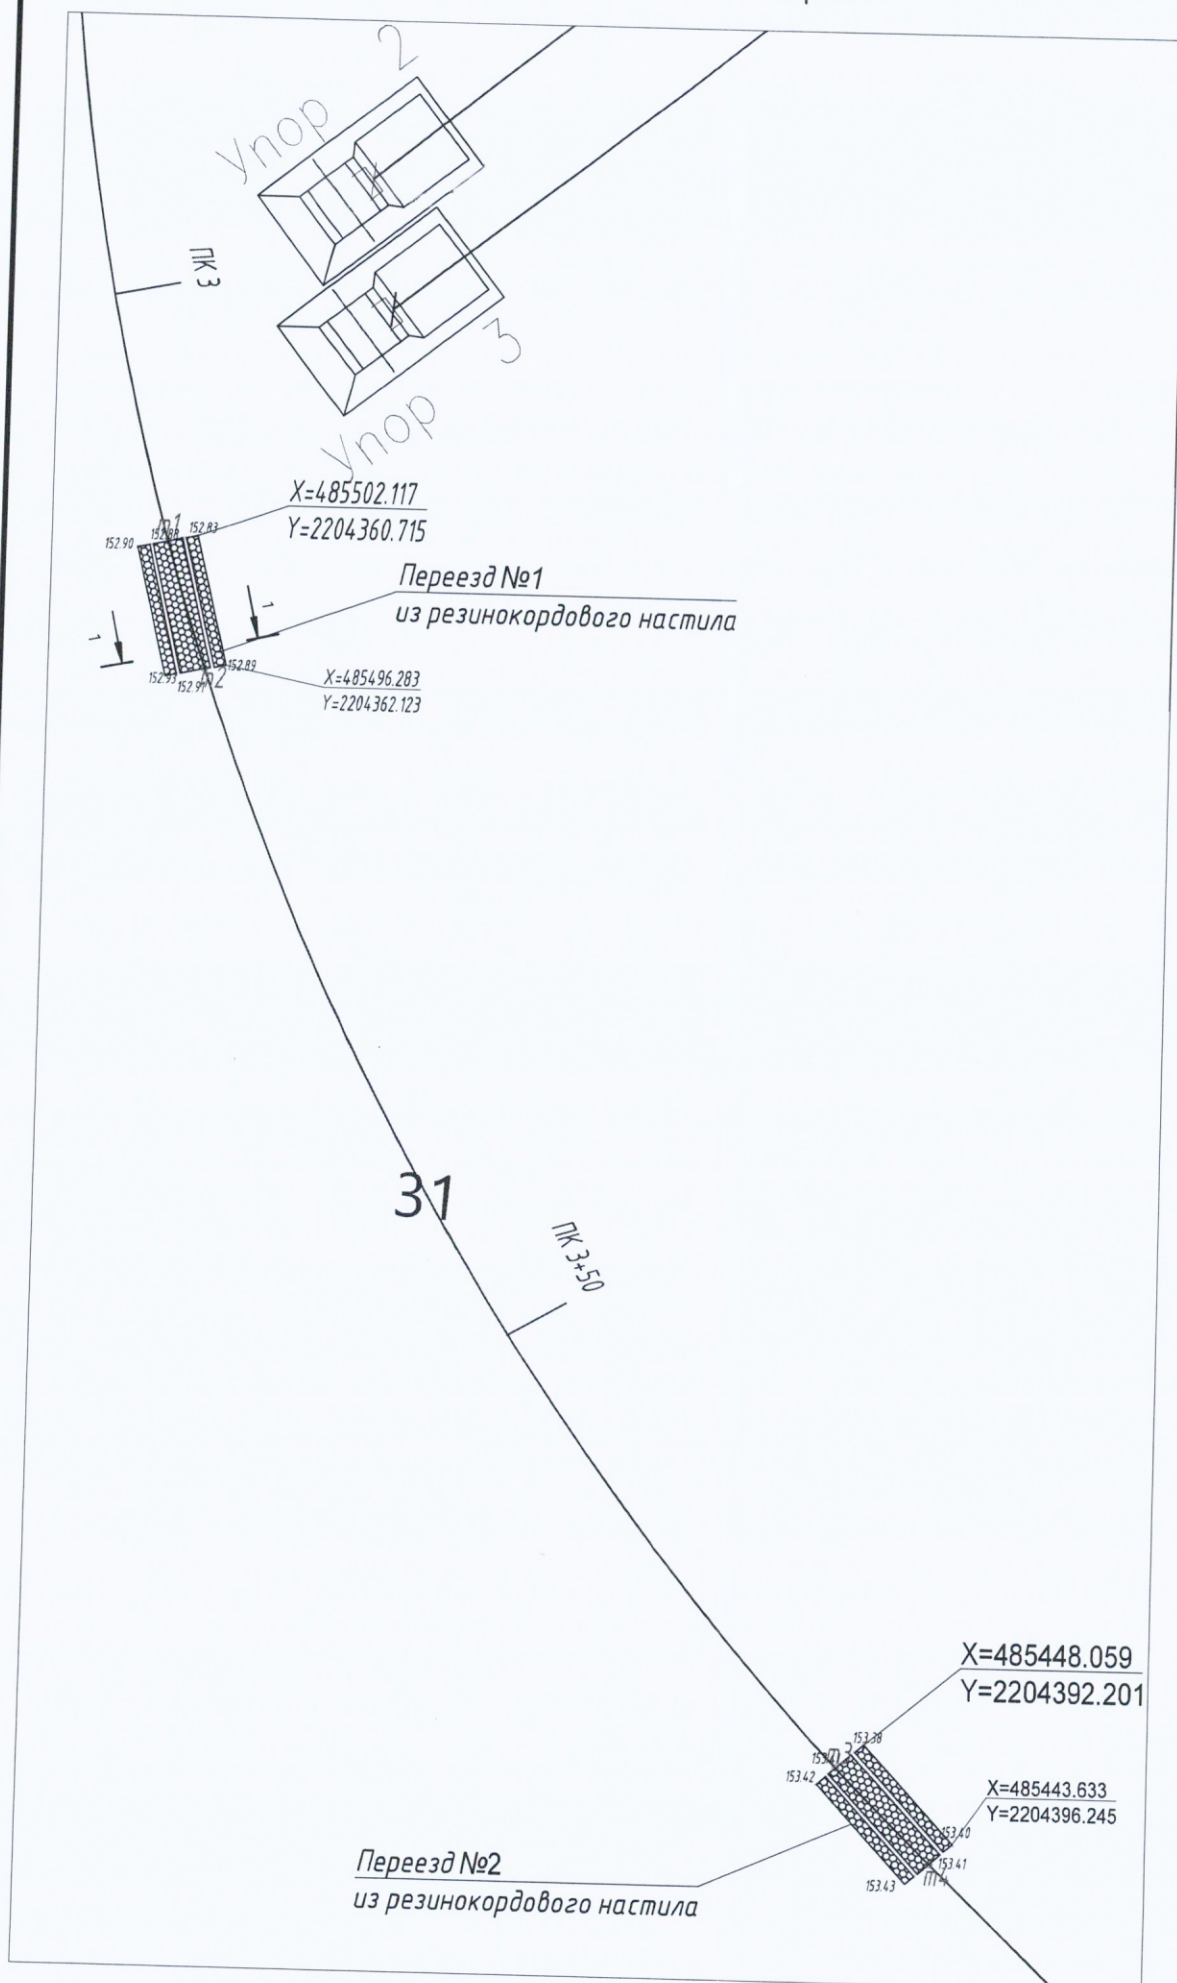


Приложение №1 к Акту № 131-23-ГП2-07 от 27.12.2023г.


Ситуационный план

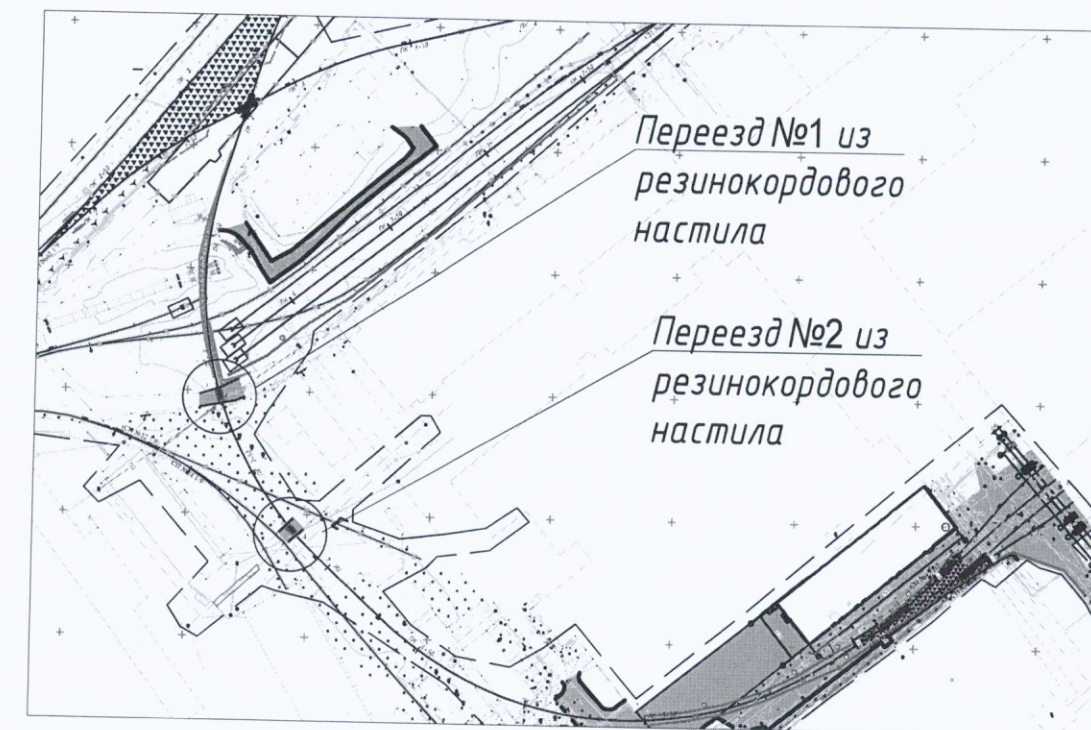

Разрез 1-1

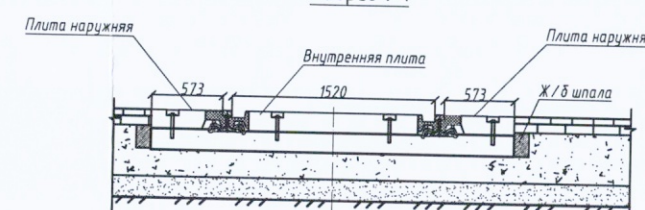

Разрез переезда

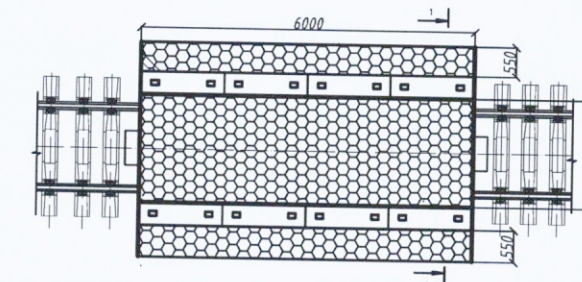

Ведомость смонтированных материалов

№ п.п.	Наименование	Ед. изм.	Кол.	Примечание (номер паспорта)
1	Плита внутренняя 1582x546x213 (№ по проекту 2741.001)	шт.	22	№143, №148
2	Плита наружная 573x546x213 (№ по проекту 2741.002)	шт.	44	№67937, №65579
3	Прокладка наружная 182x546x48 (№ по проекту 2741.003)	шт.	44	№72180
4	Комплект узлов крепления	к-т	1	

					2023	131-23-ГП2			
						Ж/д пути от испытательного центра до обкаточной линии с удлинением трансбордера расположенные по адресу: Московская область, г.о. Мытищи, ул. Колонцова, 4			
Изм.	Кол.	Лист	№ док.	Подпись	Дата	Генеральный план	Стадия	Лист	Листов
Руков. проекта		Шевчук К.А.			27.12		ИД	1	1
Ген. директор		Кесслер Ю.Ф.			27.12				
Нач. участка		Перевизнык А.П.			27.12				
Гл. инженер		Юрченко В.И.			27.12				
						Исполнительная схема №7	000 "КиКГЕОСТРОЙ"		
						Установка резинокордовых настилов на участках м.1-м.2; м.3-м.4 ж/д пути №31			

СИСТЕМА ДОБРОВОЛЬНОЙ СЕРТИФИКАЦИИ
НА ЖЕЛЕЗНОДОРОЖНОМ ТРАНСПОРТЕ РОССИЙСКОЙ ФЕДЕРАЦИИ
Федеральное агентство железнодорожного транспорта

№ 014028



Орган по сертификации на железнодорожном транспорте
федерального бюджетного учреждения «Регистр сертификации на
федеральном железнодорожном транспорте»
Аттестат аккредитации № РОСС RU.0001.11ЖТ02

СЕРТИФИКАТ СООТВЕТСТВИЯ

№ ССЖТ RU.ЖТ02.Г.01433

Действителен до 21 февраля 2026 г.

НАСТОЯЩИЙ СЕРТИФИКАТ УДОСТОВЕРЯЕТ, ЧТО ДОЛЖНЫМ ОБРАЗОМ
ИДЕНТИФИЦИРОВАННАЯ ПРОДУКЦИЯ

**НАСТИЛЫ ДЛЯ ЖЕЛЕЗНОДОРОЖНЫХ ПЕРЕЕЗДОВ
БШ, НАСТИЛЫ УНИФИЦИРОВАННЫЕ ДЛЯ
ЖЕЛЕЗНОДОРОЖНЫХ ПЕРЕЕЗДОВ**

ОКПД 2 22.19.73.110
ТН ВЭД ЕАЭС 8608 00 000 1

СЕРИЙНОЕ ПРОИЗВОДСТВО
по ТУ 22.19.73.110-001-78969127-2018,
конструкторской документации ОП 506.000, 2741.000

СООТВЕТСТВУЕТ ТРЕБОВАНИЯМ, УСТАНОВЛЕННЫМ
ТУ 22.19.73.110-001-78969127-2018 (пункты 1.1.4, 1.1.6, 1.1.7, 1.5).

ЗАЯВИТЕЛЬ **Открытое акционерное общество «Курскрезинотехника»;**
проспект Ленинского комсомола, здание 2, город Курск, Курская область, 305018.
ИЗГОТОВИТЕЛЬ **Открытое акционерное общество «Курскрезинотехника»;**
проспект Ленинского комсомола, здание 2, город Курск, Курская область, 305018.

Заместитель
Руководитель
Регистра сертификации

(подпись)



В.Л. Харшиди

Сертификат не применяется при обязательном подтверждении соответствия

3-я Мытищинская ул., д.10, Москва, 129626, тел. (495) 646-27-15, факс (495) 669-73-88

1. Сертификат соответствия выдан на основании:

Испытаний по 1 (одному) образцу плиты внутренней (чертеж 2741.001), плиты наружной (чертеж 2741.002), прокладки наружной (чертеж 2741.003), прокладки внутренней (чертеж 2741.004) и испытаний по 1 (одному) килограмму резиновых смесей 2-890 (наружный слой) и 2-958 (внутренний слой), отобранных по актам отбора образцов от 18.01.2023 № 1 - № 6, проведенных аккредитованными Федеральной службой по аккредитации Испытательным центром общества с ограниченной ответственностью Испытательный центр «ЯРЭЛАСТЕСТ», аттестат аккредитации № РОСС RU.0001.21ЖТ17, протокол испытаний от 10.02.2023 № 153; Испытательным центром открытого акционерного общества «Курскрезинотехника», аттестат аккредитации № РА. RU.21АБ16, протоколы испытаний от 20.01.2023.

Комплексной оценки соответствия, проведенной ФБУ «РС ФЖТ». Комплексное заключение о соответствии от 22.02.2023 № 20741/35746.

Оценки стабильности производства. Акт о результатах анализа состояния производства от 20.01.2023 № 05569/35746.

2. Изготовитель продукции осуществляет маркирование сертифицированной продукции знаком соответствия Системы добровольной сертификации на железнодорожном транспорте Российской Федерации.

Знак соответствия наносить в верхнем углу боковой поверхности деталей при помощи штампа несмываемой краской, а также проставлять в эксплуатационной документации (Паспорте) в соответствии с П ССЖТ 02-2005 «Порядок применения знака соответствия Системы добровольной сертификации на железнодорожном транспорте Российской Федерации».

4. Первый инспекционный контроль сертифицированной продукции провести путем испытаний типовых образцов, имеющих в наличии, отобранных у изготовителя перед отправкой потребителю, и анализа состояния производства в течение 12 месяцев от даты регистрации сертификата соответствия. Дальнейшая периодичность инспекционного контроля устанавливается по результатам предыдущих проверок в рамках инспекционного контроля.

5. В случае невыполнения условий, лежащих в основе выдачи сертификата соответствия, он аннулируется ФБУ «РС ФЖТ».


6. Для сохранения действия сертификата соответствия заявитель заблаговременно (не позднее 6-ти месяцев) до окончания срока его действия подает заявку в ФБУ «РС ФЖТ» на проведение сертификации.

7. Назначенный срок службы: 10 лет.

Заместитель
Руководитель
Регистра сертификации

Эксперт по сертификации

Зарегистрировано в Реестре
Системы добровольной сертификации

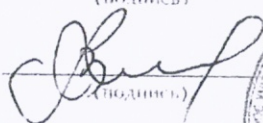
(подпись)

(подпись)



КОПИЯ ВЕРНА
РУК. ПРОЕКТА
ШЕВЧУК К.А.



22 февраля 2023 г.

№ ССЖТ RU. ЖТ. 02. Г. 01433

от 22.02.2023 до 21.02.2026

открытое акционерное общество

«КУРСКРЕЗИНОТЕХНИКА»

ПАСПОРТ № 64937


Количество: 09 шт

Дата изготовления, № партии согласно маркировке на упаковочных местах. По внешнему виду и физико-механическим показателям соответствуют ТУ или ГОСТУ 22.19.73.110-001-78969127-2018

Начальник ОТК

Без предъявления паспорта претензии не принимаются

№ ССЖТ RU. ЖТ02. Г. 01433 от 22.02.2023 до 21.02.2026

открытое акционерное общество

«КУРСКРЕЗИНОТЕХНИКА»

ПАСПОРТ № 143

Наименование изделий: детали резиновые для настолов железнодорожных переездов

Количество: 10 шт + 2 шт

Дата изготовления, № партии согласно маркировке на упаковочных местах. По внешнему виду и физико-механическим показателям соответствуют ТУ 22.19.73.110-001-78969127-2018

Начальник ОТК

Без предъявления паспорта претензии не принимаются

№ ССЖТ RU. ЖТ02. Г. 01433 от 22.02.2023 до 21.02.2026

открытое акционерное общество

«КУРСКРЕЗИНОТЕХНИКА»

ПАСПОРТ № 148

Наименование изделий: детали резиновые для настолов железнодорожных переездов

Количество: 09 шт

Дата изготовления, № партии согласно маркировке на упаковочных местах. По внешнему виду и физико-механическим показателям соответствуют ТУ 22.19.73.110-001-78969127-2018

Начальник ОТК

Без предъявления паспорта претензии не принимаются

КОПИЯ ВЕРНА
РУК. ПРОЕКТА
ШЕВЧУК К.А.



№ ССЖТ RU. ЖТ. 02. Г. 01433

от 22.02.2023 до 21.02.2026

открытое акционерное общество

«КУРСКРЕЗИНОТЕХНИКА»

ПАСПОРТ № 42780


Количество: 44 шт

Дата изготовления, № партии согласно маркировке на упаковочных местах. По внешнему виду и физико-механическим показателям соответствуют ТУ или ГОСТУ 22.19.73.110-001-78969127-2018

Начальник ОТК

Без предъявления паспорта претензии не принимаются

№ ССЖТ RU. ЖТ02. Г. 01433

от 22.02.2023 до 21.02.2026

открытое акционерное общество

«КУРСКРЕЗИНОТЕХНИКА»

ПАСПОРТ № 63579


Количество: 22 шт + 2 шт

Дата изготовления, № партии согласно маркировке на упаковочных местах. По внешнему виду и физико-механическим показателям соответствуют ТУ или ГОСТУ 22.19.73.110-001-78969127-2018

Начальник ОТК

Без предъявления паспорта претензии не принимаются