

Исполнительная документация

**«Ж/Д пути от испытательного центра до обкаточной линии с удлинением
трансбордера, расположенные по адресу: Московская область, г. Мытищи,
ул. Колонцова, 4», территория завода АО «МЕТРОВАГОНМАШ»**

131-23-ГП2

**Генеральный план
(Переезд через пути 33,35,37,39)**

Том 3

Экземпляр 1

Московская область, г.о. Мытищи

Реестр исполнительной документации ООО "КиКГЕОСТРОЙ"

№ п/п	Наименование документа	№ акта, чертежа, разрешения, журнала и др.	Количество листов	Страница по списку
1	2	3	4	5
1	АОСР Укладка дер. ж/д шпал на участках для устройства временного переезда через ж/д пути №33, 35, 37, 39	№131-23-ГП2-переезд-01 от 11.01.2024г.	1	1
2	Исполнительная схема Укладка дер. ж/д шпал на участках для устройства временного переезда через ж/д пути №33, 35, 37, 39		1	2
3	Шпалы железнодорожные деревянные - Сертификат качества № 287 от 22.08.2023г.		2	3-4
4	Шпалы железнодорожные деревянные - декларация о соответствии № ЕАЭС № ВУ/112 11.01. ТР003 096.01 00034 от 12.02.2023г.		1	5
2	Гвозди строительные – Сертификат соответствия № ВУ/112 03.12.117 00012 с 12.06.2019 по 11.06.2024г.		4	6-9
3	Скоба строительная – Паспорт качества №3466781223 от 09.06.2023г.		2	10-11
4	АОСР Демонтаж дер. ж/д шпал на участках временного переезда через ж/д пути №33, 35, 37, 39	№131-23-ГП2-переезд-02 от 06.04.2024г.	1	12
2	Исполнительная схема Демонтаж дер. ж/д шпал на участках временного переезда через ж/д пути №33, 35, 37, 39		1	13
3	АОСР Монтаж резиновых настилов на участках переезда через ж/д пути №33, 35, 37, 39	№131-23-ГП2-переезд-03 от 07.04.2024г.	1	14
4	Исполнительная схема Монтаж резиновых настилов на участках переезда через ж/д пути №33, 35, 37, 39		1	15
2	Плита внутренняя 1582x546x213 – Паспорт № 3314, 1397, 6517, 7691, 8552, 11919, 9930		6	16-21
3	Плита наружная 573x546x213 – Паспорт № 22, 23, 9074, 9933, 2192, 24, 3315			
4	Балка ж/б прижимная БПР-3 – Паспорт № 005/24, 003/24		3	22-24
2	Балка ж/б прижимная БПР-4 – Паспорт № 006/24			

Составил:

(фамилия, инициалы)

(подпись)

Принял:

(фамилия, инициалы)

(подпись)

Объект капитального строительства:

«Ж/Д пути от испытательного центра до обкаточной линии с удлинением трансбордера, расположенные по адресу: Московская область, г. Мытищи, ул. Колонцова, 4», территория завода АО «МЕТРОВАГОНМАШ»

(наименование проектной документации, почтовый или строительный адрес объекта капитального строительства)

Застройщик (технический заказчик, эксплуатирующая организация или региональный оператор):

ООО «Проминжиниринг», ИНН 7734001650, ОГРН 11477481394406, КПП 770801001, 107140, г. Москва,

ул. Русаковская, д.13, помещение ХХ-4, тел. +7(495) 909-93-48, член саморегулируемой Ассоциации строителей

«Саморегулируемая организация «Строительные допуски», ИНН 7714322214, ОГРН 107799011045, регистрационный номер СРО-С-187-26012010

(фамилия, имя, отчество, адрес места жительства, ОГНИП, ИНН индивидуального предпринимателя, наименование, ОГРН, ИНН, место нахождения юридического лица, телефон/факс, наименование, ОГРН, ИНН саморегулируемой организации, членом которой является – для индивидуальных предпринимателей и юридических лиц; фамилия, имя, отчество, паспортные данные, адрес места жительства, телефон/факс – для физических лиц, не являющихся индивидуальными предпринимателями)

Лицо, осуществляющее строительство: ООО «КиКГЕОСТРОЙ», ОГРН 1127747247704, ИНН 7709918820, 109004, Г.МОСКВА, УЛ. ЗЕМЛЯНОЙ ВАЛ, Д.65, КВ.59, тел. +7 (495) 915-24-71, член саморегулируемой ассоциации СРО «МАС» регистрационный номер СРО-С-148-24122009

(фамилия, имя, отчество, адрес места жительства, ОГНИП, ИНН индивидуального предпринимателя, наименование, ОГРН, ИНН, место нахождения юридического лица, телефон/факс, наименование, ОГРН, ИНН саморегулируемой организации, членом которой является)

Лицо, осуществляющее подготовку проектной документации: ООО «КиКГЕОСТРОЙ», ОГРН 1127747247704, ИНН 7709918820, 109004, Г.МОСКВА, УЛ. ЗЕМЛЯНОЙ ВАЛ, Д.65, КВ.59, тел. +7 (495) 915-24-71, член саморегулируемой ассоциации СРО «Объединение проектировщиков «УниверсалПроект», регистрационный номер СРО-П-179-12122012

(фамилия, имя, отчество, адрес места жительства, ОГНИП, ИНН индивидуального предпринимателя, наименование, ОГРН, ИНН, место нахождения юридического лица, телефон/факс, наименование, ОГРН, ИНН саморегулируемой организации, членом которой является)

Лицо, осуществляющее строительство, выполнившее работы, подлежащие освидетельствованию:

1. ООО «ШЕЛПРОКК», ОГРН 1237700462427, ИНН 9726048866, 117535, Г.МОСКВА, МУНИЦИПАЛЬНЫЙ ОКРУГ ЧЕРТАНОВО ЮЖНОЕ, ПРОЕЗД 3-Й ДОРОЖНЫЙ, Д. 6, К. 2, член саморегулируемой ассоциации «Архитектурное наследие», регистрационный номер СРО-С-230-07092010

2. ООО «ЭлектроЭнергетика», ОГРН 1175074004698, ИНН 5037011400, 142281, Московская обл., г. Протвино, Кременковское ш., д. 5, член саморегулируемой ассоциации «Объединение Специализированных Организаций Профессиональные Строители», регистрационный номер СРО-С-219-21042010

(фамилия, имя, отчество, адрес места жительства, ОГНИП, ИНН индивидуального предпринимателя, наименование, ОГРН, ИНН, место нахождения юридического лица, телефон/факс, наименование, ОГРН, ИНН саморегулируемой организации, членом которой является)

АКТ**освидетельствования скрытых работ**

№ 131-23-ГП2-переезд-01

11 января 2024 г.

(дата составления акта)

Представитель застройщика (технического заказчика, эксплуатирующей организации или регионального оператора) по вопросам строительного контроля:

Ведущий инженер строительного контроля ООО «Проминжиниринг» Дураев В. Ю., приказ №5 от 03.08.2023г.

(должность, фамилия, инициалы, идентификационный номер в национальном реестре специалистов в области строительства, реквизиты распорядительного документа, подтверждающего полномочия, с указанием наименования, ОГРН, ИНН, места нахождения юридического лица, фамилии, имени, отчества, адреса места жительства, ОГНИП, ИНН индивидуального предпринимателя)

Представитель лица, осуществляющего строительство:

Руководитель проекта ООО «КиКГЕОСТРОЙ» Шевчук К.А. приказ №2-МВМ от 01.07.2023г.

(должность, фамилия, инициалы, реквизиты распорядительного документа, подтверждающего полномочия)

Представитель лица, осуществляющего строительство, по вопросам строительного контроля (специалист по организации строительства): Генеральный директор ООО «КиКГЕОСТРОЙ» Кесслер Ю.Ф., приказ №1СК-МВМ от 03.07.2023г., идентификационный номер НОСТРОЙ С-77-118776 от 28.09.2023г.

(должность, фамилия, инициалы, идентификационный номер в национальном реестре специалистов в области строительства, реквизиты распорядительного документа, подтверждающего полномочия)

Представитель лица, осуществляющего подготовку проектной документации:

Руководитель службы управления проектами ООО «КиКГЕОСТРОЙ» Липатов В. Е. приказ № 2-АН от 02.10.2023г.

(должность, фамилия, инициалы, реквизиты распорядительного документа, подтверждающего полномочия, с указанием наименования, ОГРН, ИНН, места нахождения юридического лица, фамилии, имени, отчества, адреса места жительства, ОГНИП, ИНН индивидуального предпринимателя, наименование, ОГРН, ИНН саморегулируемой организации, членом которой является указанное юридическое лицо, индивидуальный предприниматель)

Представитель лица, выполнившего работы, подлежащие освидетельствованию:

1. Старший прораб ООО «ШЕЛПРОКК» Шинкарев М.В., приказ №1 от 09.01.2024г.

2. Главный инженер ООО «ЭлектроЭнергетика» Юрченко В. И., приказ № 1/08 от 04.08.2023г.

(должность, фамилия, инициалы, реквизиты распорядительного документа, подтверждающего полномочия, с указанием наименования, ОГРН, ИНН, места нахождения юридического лица, фамилии, имени, отчества, адреса места жительства, ОГНИП, ИНН индивидуального предпринимателя)

а также иные представители лиц, участвующих в освидетельствовании:

(должность с указанием наименования организации, фамилия, инициалы, реквизиты распорядительного документа, подтверждающего полномочия)

произвели осмотр работ, выполненных

ООО "ШЕЛПРОКК", ООО "ЭлектроЭнергетика"

(наименование лица, выполнившего работы, подлежащие освидетельствованию)

и составили настоящий акт о нижеследующем:

1. К освидетельствованию предъявлены следующие работы:

Укладка дер. ж/д шпал на участках для устройства временного переезда через ж/д пути №33, 35, 37, 39

(наименование скрытых работ)

2. Работы выполнены по проектной документации

131-23-ГП2-переезд «Ж/Д пути от испытательного центра до обкаточной линии с удлинением трансбордера, расположенные по адресу: Московская область, г.о. Мытищи, ул. Колонцова, 4.» Генеральный план

(номер, другие реквизиты чертежа, наименование проектной и/или рабочей документации, сведения о лицах, осуществляющих подготовку, раздела проектной и/или рабочей документации)

3. При выполнении работ применены:

Шпалы железнодорожные деревянные – сертификат качества № 287 от 22.08.2023г., декларация о соответствии № ЕАЭС № ВУ/112 11.01. ТР003 096.01 00034 от 12.02.2022г., гвозди строительные – сертификат соответствия № ВУ/112 03.12.117 00012 с 12.06.2019 по 11.06.2024г., скоба строительная – паспорт качества №3466781223 от 09.06.2023г.

(наименование строительных материалов (изделий), реквизиты сертификатов и/или других документов, подтверждающих их качество и безопасность)

4. Предъявлены документы, подтверждающие соответствие работ предъявляемым требованиям:

Исполнительная схема №1 Укладка дер. ж/д шпал на участках для устройства временного переезда через ж/д пути №33, 35, 37, 39

(исполнительные схемы и чертежи, результаты экспертиз, обследований, лабораторных и иных испытаний выполненных работ, проведенных в процессе строительного контроля)

5. Даты: начала работ: «09» января 2024 г.

окончания работ: «11» января 2024 г.

6. Работы выполнены в соответствии:

131-23-ГП2-переезд «Ж/Д пути от испытательного центра до обкаточной линии с удлинением трансбордера, расположенные по адресу: Московская область, г.о. Мытищи, ул. Колонцова, 4.» Генеральный план СП 37.13330.2012 «Промышленный транспорт», СП 119.13330.2017 «Железные дороги колеи 1520 мм».

(наименования и структурные единицы технических регламентов, иных нормативных правовых актов, разделы проектной и/или рабочей документации)

7. Разрешается производство последующих работ

Демонтаж дер. ж/д шпал на участках временного переезда через ж/д пути №33, 35, 37, 39

(наименование работ, конструкций, участков сетей инженерно-технического обеспечения)

Дополнительные сведения: отсутствуют

Акт составлен в 5 (пяти) экземплярах.

Приложения:

Документы перечисленные в п.3 и п.4 настоящего акта

Представитель застройщика (технического заказчика, эксплуатирующей организации или регионального оператора) по вопросам строительного контроля

Дураев В. Ю.

(фамилия, инициалы, подпись)

Представитель лица, осуществляющего строительство

Шевчук К. А.

(фамилия, инициалы, подпись)

Представитель лица, осуществляющего строительство, по вопросам строительного контроля (специалист по организации строительства)

Кесслер Ю. Ф.

(фамилия, инициалы, подпись)

Представитель лица, осуществляющего подготовку проектной документации

Липатов В. Е.

(фамилия, инициалы, подпись)

Представитель лица, выполнившего работы, подлежащие освидетельствованию

1. Шинкарев М.В.

(фамилия, инициалы, подпись)


2. Юрченко В. И.

(фамилия, инициалы, подпись)

Представители иных лиц


(фамилия, инициалы, подпись)


План участка производства работ

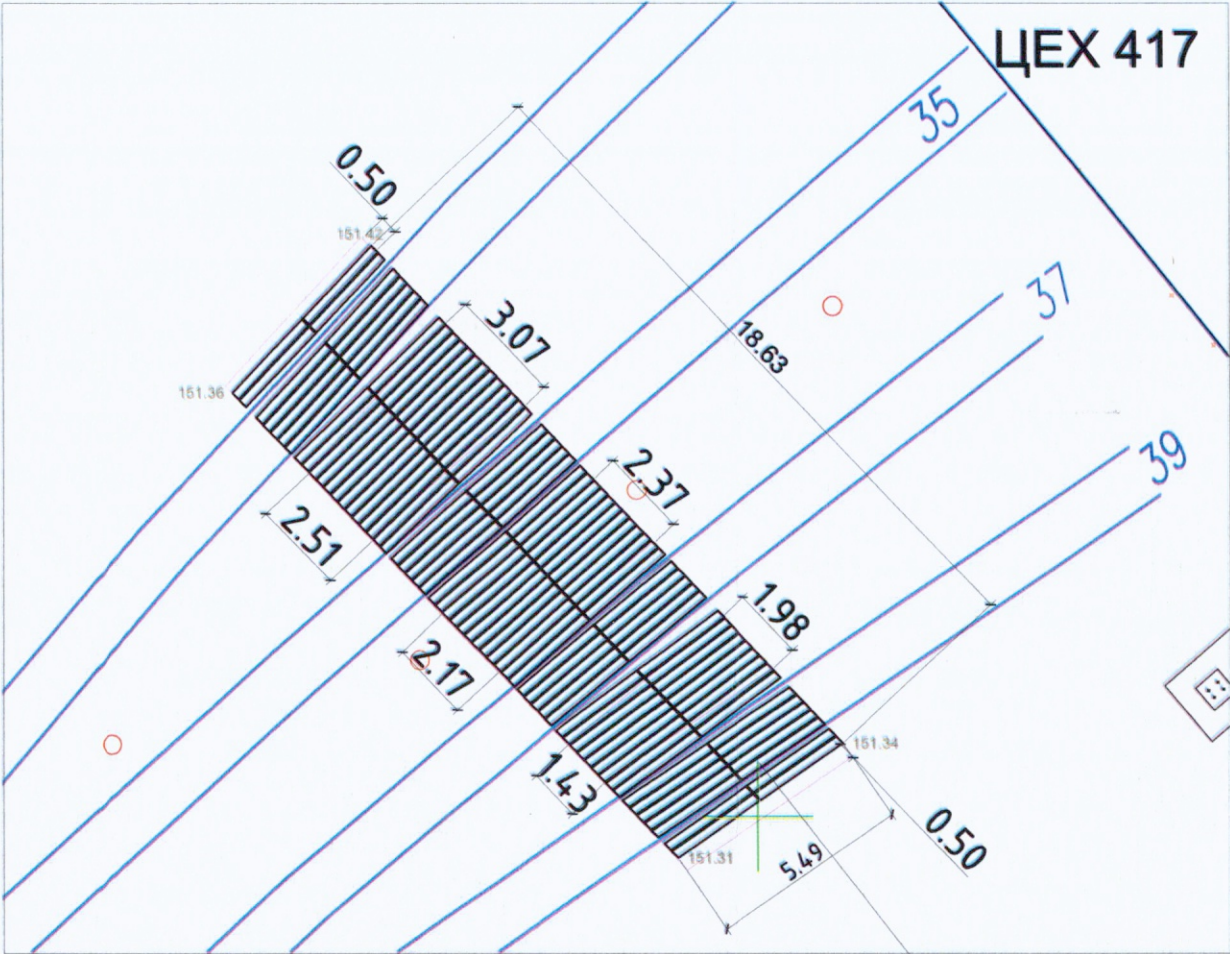


Временный переезд
ж/д шпалы дер. 156 шт.

Условные обозначения

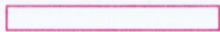-  - Шпалы деревянные
-  - Граница времен.переезда

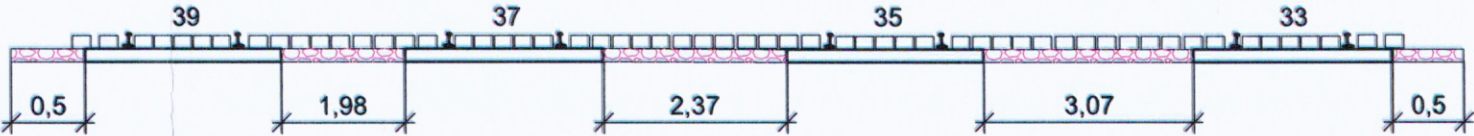

Ведомость смонтированных материалов				
Поз. обознач.	Наименование	Ед. изм.	Кол.	Примечание
1	Шпала железнодорожная деревянная	шт.	156	
2	Гвоздь строительный 250мм	кг	15	Крепление шпал к сущ. шпальной решетке
3	Скоба строительная 8х200	шт.	100	Скрепление шпал между собой
4	Скоба строительная 8х250	шт.	100	

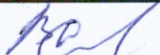					2024	131-23-ГП-2-переезд						
						Ж/д пути от испытательного центра до обкаточной линии с удлинением трансбордера, расположенные по адресу: Московская область, г.о. Мытищи, ул. Колонцова, 4						
Изм.	Кол.	Лист	№ док.	Подпись	Дата	Генеральный план			Стадия	Лист	Листов	
Руков. проекта		Шевчук К.А.			11.01				ИД	1	1	
Ген. директор		Кесслер Ю.Ф.			11.01							
Нач. участка		Перевозчик А.П.			11.01							
Гл. инженер		Юрченко В.И.			11.01							
						Исполнительная схема №1			ООО "КуКГЕОСТРОЙ"			
						Укладка дер. ж/д шпал на участках для устройства временного переезда через ж/д пути №33, 35, 37, 39						



МІНІСТЭРСТВА ТРАНСПОРТУ І КАМУНІКАЦЫЙ
РЭСПУБЛІКІ БЕЛАРУСЬ

АДКРЫТАЕ АКЦЫЯНЕРНАЕ ТАВАРЫСТВА
«БАРЫСАЎСКІ
ШПАЛАПРАПІТНЫ ЗАВОД»

22.08.2023 г. № 287

г. Барысаў



Страна назначения РОССИЙСКАЯ ФЕДЕРАЦИЯ



СЕРТИФИКАТ КАЧЕСТВА



МИНИСТЕРСТВО ТРАНСПОРТА И КОММУНИКАЦИЙ
РЕСПУБЛИКИ БЕЛАРУСЬ

ОТКРЫТОЕ АКЦИОНЕРНОЕ ОБЩЕСТВО
«БОРИСОВСКИЙ
ШПАЛОПРОПИТОЧНЫЙ ЗАВОД»

г. Борисов

КОПИЯ ВЕРНА
РУК. ПРОЕКТА
ШЕВЧУК К. А.

Наименование продукции:

1. Шпалы деревянные пропитанные для железных дорог широкой колеи, тип 2, ГОСТ Р 58615-2019.

Порода древесины: хвойные породы (сосна, ель).

Поставщик: ОАО «Борисовский шпалопропиточный завод» 222516, Минская область, г. Борисов, ул. Сенная, 5.

Покупатель/плательщик: АО «НТПК» 197374, Российская Федерация, г. Санкт-Петербург, ул. Савушкина, д. 89, литер А, помещение 15-Н, кабинет 46.

Грузополучатель: АО «Метровагонмаш»

Адрес грузополучателя:

Российская Федерация, Московская область, г. Мытищи, ул. Колонцова, д. 4.

Марка транспорта: г. олувагон № 66225889.

Номер операции/дата изготовления: № 931 от 21.08.23г; № 932, № 933 от 22.08.23г.

Акт отбора проб № 287 от « 22 » августа 2023 г.

Размеры: шпалы тип 2 – 160x230x2750мм.

Количество продукции: шпалы - 763 штук.

Сертификат соответствия выдан ФБУ «РС ФЖТ»:

для шпал пропитанных № ССЖТ ВУ.ЖТ02.Г.01366, действителен до 08 октября 2023г.

Декларация соответствует требованиям технического регламента ТР ТС 003/2011

«О безопасности инфраструктуры железнодорожного транспорта»:

Для шпал пропитанных ЕАЭС ВУ/112 11.01. ТР003 096.01 00034, действительна по 11.02.2027 г.



ПОКАЗАТЕЛИ КАЧЕСТВА ПРОДУКЦИИ:

Указанная в настоящем сертификате продукция, пропитана автоклавным способом защитным средством на основе сланцевого масла по ГОСТ 20022.5-93, соответствует ГОСТ Р 58615-2019, требованиям ТУ ВУ 600012389.022-2010, ТР ТС 003/2011, гарантия 2 года. Продукция прошла приемосдаточный контроль. Наличие (отсутствие) наклочки.

ДОПОЛНИТЕЛЬНЫЕ ПРИМЕЧАНИЯ:


Содержание цезия - 137 в продукции составляет до 250 Бк/кг,

При допустимом уровне 1850 Бк/кг.

Не превышает допустимые нормы.


Инженер по качеству

Мастер участка пропитки

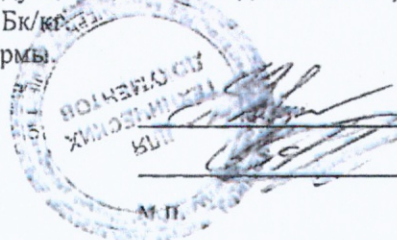

/Т.А. Невская /


/В.В. Аленишко/

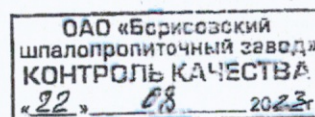

Страна назначения РОССИЙСКАЯ ФЕДЕРАЦИЯ

АКТ ОТБОРА ПРОБ № 287

шпал деревянных для железных дорог широкой колеи,
пропитанных масляным антисептиком
(защитное средство СМПС на основе сланцевого масла)
ТУ ВУ 600012389.022-2010

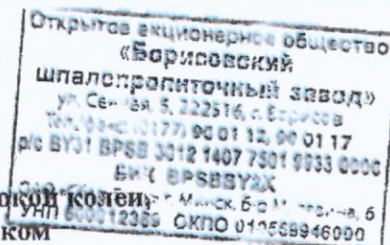

Поставщик/грузоотправитель: ОАО «Борисовский шпалопропиточный завод» 222516, Минская область, г. Борисов, ул. Сенная, 5.

Покупатель/плательщик: АО «НТПК» 199406, Российская Федерация, г. Санкт-Петербург, ул. Савушкина, д. 89, литер А, помещение 15-Н, кабинет 46.

Грузополучатель: АО «Метровагонмаш»

Адрес грузополучателя:

Российская Федерация, Московская область, г. Мытищи, ул. Колонцова, д. 4.

Марка транспортного средства: полувагон № 66225889.

Порода древесины: хвойные породы (сосна, ель).

Номер операции/дата изготовления: № 931 от 21.08.23г; № 932, №933 от 22.08.23г

Сертификат качества № 287 от « 22 » августа 2023 г.

Мы комиссия, в составе инженера-технолога Маевской А.А. (председатель комиссии), мастера цеха пропитки Аленишко В.В., инженера по качеству Невская Т.А. произвели отбор проб шпал деревянных для железных дорог широкой колеи, тип 2, ГОСТ Р 58615-2019, пропитанных защитным средством СМПС ТУ ВУ 600012389.022-2010.

Согласно ГОСТ Р 58615-2019 п.7.4. из партии 763 штук были отобраны выборочным контролем шпалы деревянные, пропитанные в количестве 32 штуки.

В результате отбора проб глубина пропитки составляет:

проба № 1 - 14 мм, проба № 2 - 10 мм, проба № 3 - 12 мм, проба № 4 - 14 мм, проба № 5 - 11 мм, проба № 6 - 9 мм, проба № 7 - 8 мм, проба № 8 - 17 мм, проба № 9 - 13 мм, проба № 10 - 15 мм, проба № 11 - 14 мм, проба № 12 - 10 мм, проба № 13 - 17 мм, проба № 14 - 16 мм, проба № 15 - 11 мм, проба № 16 - 13 мм, проба № 17 - 12 мм, проба № 18 - 10 мм, проба № 19 - 12 мм, проба № 20 - 8 мм, проба № 21 - 14 мм, проба № 22 - 15 мм, проба № 23 - 16 мм, проба № 24 - 13 мм, проба № 25 - 12 мм, проба № 26 - 11 мм, проба № 27 - 10 мм, проба № 28 - 12 мм, проба № 29 - 17 мм, проба № 30 - 15 мм, проба № 31 - 14 мм, проба № 32 - 16 мм.

КОПИЯ
РУК. ОТБОРА
ШЕВЧУК К.А.

Соответствие требованиям ТНПА:

Глубина пропитки по легкопропитываемой зоне должна быть не менее 85 % ширины этой зоны. Легкопропитываемая зона шириной до 20 мм должна быть пропитана полностью. Глубина пропитки по труднопропитываемой зоне должна быть не менее 2 мм, либо глубины накола при наличии накалывания.

Глубина пропитки соответствуют требованиям ТУ ВУ 600012389.022-2010, ГОСТ 20022.5-93, ГОСТ 20022.0-2016.

Председатель: инженер-технолог

А.А. Маевская

Члены комиссии:

Инженер по качеству


Т.А. Невская

Мастер участка пропитки

В.В. Аленишко

« 22 » августа 2023 г.

м.п.

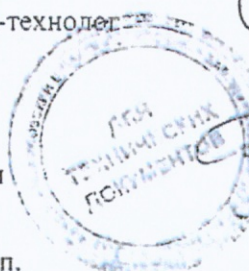



ЕВРАЗИЙСКИЙ ЭКОНОМИЧЕСКИЙ СОЮЗ

ДЕКЛАРАЦИЯ О СООТВЕТСТВИИ

КОПИЯ ВЕРНА
РУК. ПРОЕКТА
ШЕВЧУК К.А.

Заявитель: Открытое акционерное общество «Борисовский шпалопропиточный завод», юридический адрес: Республика Беларусь, 222516, Минская область, город Борисов, улица Сенная, дом 5, зарегистрировано Минским областным исполнительным комитетом 17.12.2010 г. в Едином государственном регистре юридических лиц и индивидуальных предпринимателей за № 600012389; телефон: 8 (177) 90-01-12, e-mail: info@shpala.by.

в лице директора Просмыцкого Геннадия Михайловича

заявляет, что шпалы деревянные для железных дорог широкой колеи, пропитанные защитным средством СМПС, из древесины сосны, ели, типов I, II и III с маркировкой «ПШ» и указанием двух последних цифр года изготовления на каждой единице продукции, изготовитель – Открытое акционерное общество «Борисовский шпалопропиточный завод», Республика Беларусь, 222516, Минская область, город Борисов, улица Сенная, дом 5, изготовлены в соответствии с ГОСТ 78-2014 «Шпалы деревянные для железных дорог широкой колеи. Общие технические условия», код ТН ВЭД ЕАЭС 4406, 4407, серийный выпуск

соответствуют требованиям технического регламента ТР ТС 003/2011 «О безопасности инфраструктуры железнодорожного транспорта».

Декларация о соответствии принята на основании: протоколов испытаний № 16 от 01.02.2022 г. и № 21 от 01.02.2022 г., выданных научно-исследовательской лабораторией огнезащиты строительных конструкций и материалов Учреждения образования «Белорусский государственный технологический университет», аттестат аккредитации ВУ/112 1.0344, срок действия до 27.09.2026 г.; актов отбора и идентификации образцов №2 от 24.01.2022 г. и №5 от 25.01.2022 г.; обоснования безопасности от 09.02.2022 г.; протокола испытаний № 117 от 20.01.2022 г., выданного постом радиационного контроля Государственного учреждения «Борисовский зональный центр гигиены и эпидемиологии», аттестат аккредитации № ВУ/112 1.0027, срок действия до 26.12.2026 г.; сертификата соответствия на систему менеджмента качества № ВУ/112 05.01.011 02 00006, выданного органом по сертификации продукции, услуг, систем менеджмента Республиканского унитарного предприятия «Борисовский центр стандартизации, метрологии и сертификации», аттестат аккредитации ВУ/112 011.2, срок действия до 05.11.2022 г.; письма производителя с образцом маркировки знаком ЕАС от 11.02.2022 г. Схема декларирования соответствия – 3д.

Дополнительная информация: хранение и транспортировка продукции должна осуществляться в соответствии с ГОСТ 78-2014, срок годности устанавливается по ГОСТ 78-2014. Испытание продукции проведено по ГОСТ 78-2014, пункт 5.4.4.

Декларация о соответствии действительна с даты регистрации по 11.02.2027 г. включительно.




Г. М. Просмыцкий


Сведения о регистрации декларации о соответствии:

Регистрационный номер декларации о соответствии: ЕАЭС № ВУ/112 11.01. ТР003 096.01 00034

Дата регистрации декларации о соответствии: 12.02.2022 г.

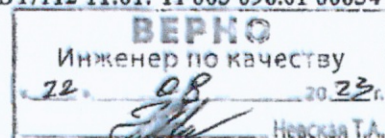

НАЦИОНАЛЬНАЯ СИСТЕМА ПОДТВЕРЖДЕНИЯ СООТВЕТСТВИЯ РЕСПУБЛИКИ БЕЛАРУСЬ

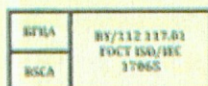

Орган по сертификации продукции машиностроения «АКАДЕМ-СЕРТ»
Общества с ограниченной ответственностью «АКАДЕМ-СЕРТ»
Республика Беларусь, 220072, г. Минск, ул. Академическая, 12, комната № 209

КОПИЯ ВЕРНА
ПРОЕКТА
ШЕВЧУК К.А.

СЕРТИФИКАТ СООТВЕТСТВИЯ



Зарегистрирован в реестре № BY/112 03.12.19

Дата регистрации документа: 12 июня 2019 г.
Действителен до: 12 июня 2024 г.



Настоящий сертификат удостоверяет, что идентифицированная должным образом продукция, изготовленная Открытым акционерным обществом "Речицкий метизный завод", место нахождения: Республика Беларусь, 247500, Гомельская область, г. Речица, ул. Фрунзе, 2 и представленная на сертификацию под наименованием Гвозди проволочные, наименование - согласно приложению к сертификату соответствия на 3 листах (бланки №№ 0444304, 0444305, 044306), изготавливаемые по конструкторской документации, межгосударственным стандартам, техническим условиям, техническому описанию согласно приложению к сертификату соответствия на 3 листах (бланки №№ 0444304, 0444305, 044306), серийное производство

код ОКП РБ 28.92.27.271
код ТН ВЭД ЕАЭС 8704 23 910 8

соответствует требованиям ГОСТ 283-75 (п. 1.1, 1.3, 1.4, 1.5, 1.6, 1.9)

Заявитель (изготовитель, продавец (поставщик)) Открытое акционерное общество "Речицкий метизный завод", место нахождения: Республика Беларусь, 247500, Гомельская область, г. Речица, ул. Фрунзе, 2

УНП 400024166

Сертификат соответствия выдан на основании:

1. Протоколов испытаний: № 3-ГИ от 12.06.2019, № 1 МИ от 12.06.2019, выданных Центральной заводской лабораторией ОАО "Речицкий метизный завод" (аттестат аккредитации №BY/112 2.0255).
2. Сертификата соответствия №BY/112 05.01. 002 00185 от 30.12.2002 системы менеджмента качества требованиям СТБ ISO 9001-2015, выданного Органом по сертификации систем менеджмента Научно-производственного республиканского унитарного предприятия "Белорусский государственный институт стандартизации и сертификации" (аттестат аккредитации №BY/112 002.01)


Дополнительная информация: изменение 1 от 23.08.2019: код ОКП РБ читать 25.93.14.500, 25.93.14.400; код ТН ВЭД читать 7317 00 600 0, 7317 00 200 0 (основание: решение совета по сертификации №40 от 23.08.2019).

Руководитель
Органа по сертификации

Эксперт-аудитор

С.Н. Поддубко

Н.А. Сушеня

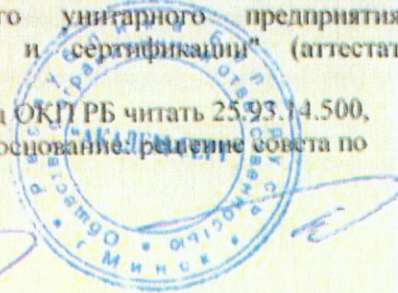

№ 0202397

КОПИЯ ВЕРНА
РУК. ПРОЕКТА
ШЕВЧУК К. А.

Приложение 1
к сертификату соответствия
№ ВУ/112 03.12. 117 00012
Листов 3 Лист 1

Перечень специальных гвоздей, выпускаемых
Открытым акционерным обществом "Речицкий метизный завод"

№ п/п	Наименование изделия	Размеры, мм		Номер чертежа	Номер позиции по чертежу
		диаметр, d	длина, L		
1	Гвоздь строительный	1,2-9,0	20-300	7811-7030	Поз.01
2	Гвоздь с конической гладкой головкой	1,2-5,5	20-140	7811-7049	Поз.02
3	Гвоздь финишный	1,2-5,0	15-125	7811-7035	Поз.03
4	Гвоздь с большой плоской головкой	2,0-6,0	20-120	7811-7102	Поз.04
5	Гвоздь с конической полой головкой	2,2-2,7	23-55	7811-7039	Поз.07
6	Гвоздь специальный с конической головкой термообработанный	4,0	30-90	7811-7093	Поз.08
7	Гвоздь формовочный	2,5-4,5	150-200	7811-7046	Поз.10
12	Гвоздь специальный с плоской головкой для европоддонов	4,2	38-100	7811-7038	Поз.12
13	Гвоздь винтовой	2,5-3,5	30-90	7811-7070	Поз.14
14	Гвоздь квадратный с Г-образной головкой	5x5	30-80	7811-7056	Поз.15
15	Гвоздь с насечкой на стержне	1,6-1,8	20-32	7811-7063	Поз.20
16	Гвоздь строительный с плоской головкой	1,2-8,5	14-300	7811-7066	Поз.22
17	Гвоздь строительный	1,2-9,4	15-310	7811-7075	Поз.23
18	Гвоздь с большой плоской головкой	5,0-5,5	50-125	7811-7068	Поз.24
19	Гвоздь кровельный	2,0-4,2	17-120	7811-7078	Поз.26
20	Гвоздь без головки	1,2-8,0	25-250	7811-7091	Поз.29
21	Гвоздь кровельный	2,0-3,1	17-65	7811-7077	Поз.31
22	Гвоздь с 80° конической головкой	4,2-5,5	50-160	7811-7092	Поз.33
23	Гвоздь с особо большой плоской головкой	2,0-4,2	16-120	7811-7094	Поз.34
24	Гвоздь квадратный с удлиненной Г-образной головкой	5x5	30-80	7811-7111	Поз.39
25	Гвоздь машинный винтовой	2,5-4,0	30-90	7811-7115	Поз.42
26	Гвоздь «Дуплет»	2,5-4,12	29-100	7811-7118	Поз.45
27	Гвоздь машинный	1,8-8,0	32-195	7811-7119	Поз.46
28	Гвоздь с конической низкой головкой	2,1-3,4	25-100	7811-7120	Поз.47
29	Скоба	1,6-3,1	16-34	7811-7125	Поз.49
30	Гвоздь с особо большой головкой и насечкой на стержне	2,0-3,5	17-80	7811-7127	Поз.50
31	Гвоздь с большой головкой и насечкой на стержне	2,0-3,5	20-80	7811-7128	Поз.51
32	Гвоздь ершеный с маркировкой	4,0	40-60	7811-7138	Поз.55
33	Гвоздь строительный с насечкой на стержне	2,8-4,2	27-120	7811-7140	Поз.58
35	Гвоздь машинный со скошенным острием	2,0-2,8	28-65	7811-7169	Поз.71
36	Гвоздь тrefовый	2,2-5,0	40-160	7811-7172	Поз.72
37	Гвоздь специальный с плоской уменьшенной рифленой головкой	3,8-6,0	45-305	7811-7190	Поз.75
38	Гвоздь палетный	2,5-3,4	38-90	7811-7196	Поз.77

Руководитель
Органа по сертификации

Эксперт-аудитор



№ 0444304



Приложение 1
к сертификату соответствия
№ ВУ/112 03.12. 117 00012
Листов 3 Лист 2

№ п/п	Наименование изделия	Размеры, мм		Номер чертежа	Номер позиции по чертежу
		диаметр, d	длина, L		
39	Гвоздь ершеный со скошенным острием	2,2-3,4	55-90	7811-7203	Поз.82
40	Гвоздь палетный с плоской головкой	3,2-4,2	60-90	7811-7221	Поз.83
41	Гвоздь строительный с насечкой на стержне	4,2-5,5	40-100	7811-7253	Поз.84
42	Гвоздь специальный с двумя остриями	6,5-8,0	200-280	7811-7304	Поз.94
43	Гвозди машинные калиброванные винтовые под сварку в обоймы	2,5-3,1	45-90	7811-7320	Поз.99
44	Гвоздь для клеймения шпал	7,0	60	7811-7329	Поз.101
45	Гвозди из винтовой проволоки	2,5-5,0	30-140	7811-7335	Поз.103
46	Гвоздь строительный с уменьшенной головкой	5,0	95-165	7811-7343	Поз.105
47	Гвоздь ершеный	2,5-3,1	25-80	7811-7360	Поз.106
48	Гвоздь ершеный со скошенным острием	2,5	35-45	7811-7361	Поз.107
49	Гвоздь винтовой	3,1-3,4	50-90	7811-7362	Поз.108
50	Гвоздь машинный со скошенным острием	2,1-2,5	32-55	7811-7375	Поз.111
51	Гвоздь ершеный для европоддонов	2,8-3,6	40-90	7811-7384	Поз.112
52	Гвоздь ершеный	2,1-3,1	30-90	7811-7383	Поз.113
53	Гвозди машинные калиброванные	2,1-3,1	30-90	7811-7388	Поз.114
54	Гвозди винтовые	2,8-3,1	55-90	7811-7391	Поз.116
55	Гвоздь машинный калиброванный винтовой	2,5	45-75	7811-7403	Поз.120
		2,8	60-90		
		3,1	60-90		
56	Гвоздь для клеймения шпал	5,0	35	7811-7420	Поз.121
57	Гвоздь ершеный с маркировкой	4,0	40-70	7811-7421	Поз.122
58	Гвоздь-шуруп	3,8-4,8	42-122	7811-7465	
59	Гвозди ершеные	2,8-3,4	32-90	7811-7444	Поз.125
60	Гвозди ершеные анкерные	4,0	35-100	7811-7459	Поз.126
61	Гвоздь-шуруп	3,7	42-82	7811-7468	
62	Гвоздь с D-образной головкой	2,8-3,1	63-98	7811-7470	Поз.128
63	Гвоздь ершеный с D-образной головкой	2,8-3,1	63-98	7811-7471	Поз.129
64	Гвоздь с конической головкой	2,3	57	7811-7474	Поз.130
65	Гвоздь ершеный с конической головкой	2,3	57	7811-7475	Поз.131
66	Гвоздь ершеный с плоской головкой	2,5	50-65	7811-7476	Поз.132
67	Гвоздь винтовой с плоской головкой	2,5-3,1	57-75	7811-7477	Поз.133
68	Гвоздь с плоской головкой	2,3-4,2	32-130	7811-7473	Поз.134
69	Гвоздь кровельный	3,5	30	7811-7482	Поз.135
70	Гвоздь с большой головкой и коническим подголовником	3,0	32	7811-7483	Поз.136

Руководитель
Органа по сертификации

Эксперт-аудитор





Приложение 1
к сертификату соответствия
№ ВУ/112 03.12. 117 00012
Листов 3 Лист 3


№ п/п	Наименование изделия	Размеры, мм		Номер чертежа	Номер позиции по чертежу
		диаметр, d	длина, L		
71	Гвоздь ершеный с уменьшенной головкой	2,1-2,3	25-55	7811-7486	Поз.137
72	Гвоздь с конической головкой	3,8	120-128	7811-7493	Поз.138
73	Гвозди из винтовой проволоки с плоской головкой	3,4	70	7811-7500	Поз.139
74	Гвоздь ершеный для европоддонов	2,8-3,5	40-90	7811-7510	Поз.144
75	Гвоздь с уменьшенной головкой	2,1-2,3	25-55	7811-7518	Поз.145
76	Гвоздь ершеный для европоддонов	3,5	90	7811-7531	Поз.147
77	Гвоздь винтовой с плоской головкой	3,0	20-40	7811-7534	Поз.148
78	Гвоздь специальный	7,0	210	7811-7536	Поз.149
79	Гвоздь ершеный	2,3	55	7811-7537	Поз.150
80	Гвоздь ершеный	3,4-4,2	80-100	7811-7550	Поз.152
81	Гвоздь ершеный со сферической головкой	2,5-3,4	45-90	7811-7556	Поз.155
82	Гвоздь специальный с уменьшенной плоской рифленой головкой	4,5	120-255	7811-7575	Поз.158
83	Гвоздь гладкий со сферической головкой	2,5-3,4	45-90	7811-7583	Поз.159
84	Гвоздь машинный с маркировкой	2,8	55	7811-7592	Поз.160

Перечень стандартизированных гвоздей, выпускаемых
Открытым акционерным обществом "Речицкий метизный завод"

№ п/п	Наименование изделия	Размеры, мм		Документ, по которому изготавливается продукция
		диаметр, d	длина, L	
1	Гвозди машинные калиброванные, сваренные в обойму	2,5-3,1	35-90	ТУ ВУ 400024166.006-2013
3	Гвозди машинные калиброванные	2,5-3,1	30-90	ТУ ВУ 400024166.004-2012
4	Гвозди строительные	1,2-6,0	16-200	ГОСТ 4028-63
5	Гвозди толевые круглые	2,0-3,0	20-40	ГОСТ 4029-63
6	Гвозди кровельные	3,5	40	ГОСТ 4030-63
7	Гвозди отделочные круглые	1,2-2,0	20-40	ГОСТ 4032-63
8	Гвозди обойные круглые	1,6-2,0	12-20	ГОСТ 4033-63
9	Гвозди тарные круглые с плоской головкой	1,4-3,0	25-80	ГОСТ 4034-63
10	Гвозди тарные круглые с конической головкой	1,6-3,0	25-80	ГОСТ 4034-63
11	Гвозди формовочные круглые	1,6-1,8	80-150	ГОСТ 4035-63
12	Гвозди шиферные проволоочные оцинкованные для асбоцементной кровли	4,0-4,5	90-120	ГОСТ 9870-61
13	Гвозди проволоочные с увеличенной плоской головкой	4,0-4,5	60-120	ТО 17-14-22-91

Руководитель
Органа по сертификации

Эксперт-аудитор

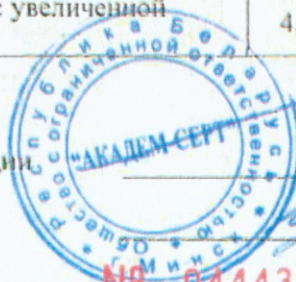

№ 0444306

КОПИЯ ВЕРНА
РУК. ПРОЕКТА
ШЕВЧУК К.А.

С.Н. Поддубко

Н.А. Сущеня

ПАСПОРТ КАЧЕСТВА 3466781223

Клиент: Акционерное общество "Невский Торгово-Промышленный комплекс"
Адрес: 197374, Россия, г. Санкт-Петербург, ул. Савушкина, д. 89 лит. А пом. 15-Н, каб. 46 Спецификация 0313489415 от 05.06.2023
Грузополучатель: Акционерное общество "Невский Торгово-Промышленный комплекс" Договор 2001/10120960/11 от 01.10.2018
Адрес: 197374, Россия, г. Санкт-Петербург, ул. Савушкина, д. 89 лит. А пом. 15-Н, каб. 46 Трансп. документ
Вид отправления: 08 Самовывоз
№ Трансп. средства: K174TA198RUS № прицепа AP965047RUS
№ Дов/Накл: 0000202635 от 00.00.0000 Грузомест
Склад отгрузки: 2060 ГП ЧП КЛЦ Дата 09.06.2023 Масса брутто, т 0,886
Масса нетто, т 0,884

Наименование продукции: Скоба

№ п/п	Код изделия	Масса брутто, т	Масса нетто, т	Стандарт, ТУ	Марка стали	размер скобы, мм	Упаковка	Партия	Кол-во, тыс. шт.	Консервация	Дата изготовления
1	RF1300000-80050-01	0,886	0,884	ЦП 369 ТУ-3	Ст3сп	8,0x200, 8,0x250	Мягкий контейнер типа МКР-1,0С	9408746096	4,000	Нет	23.05.2023
	Итого	0,886	0,884								

Параметры контроля - результаты испытаний

Плавка	
713111	



Плитка	C, %	Mn, %	Si, %	S, %	P, %	Cr, %	Ni, %	Cu, %	As, %	N, %
713111	0,17	0,60	0,18	0,006	0,015	0,04	0,02	0,02	0,002	0,006

Утилизация изделий для железнодорожного пути осуществляется в соответствии с требованиями действующего Российского законодательства как черный лом.

Примечания

Продукция выпускается по чертежу ЦП369.103. Маркировочный знак - Ч.

Система менеджмента качества сертифицирована на соответствие требованиям МС ИСО 9001:2015. Указанная в сертификате качества продукция соответствует действующим в РФ стандартам и техническим условиям При переписке по вопросам качества ссылаться на номер сертификата. При транспортировке и хранении не допускать воздействия влаги и агрессивной среды.

О.А. Бальшова

ОТК

О.А. Бальшова



Электронный документ проверен, дата и время проверки: 09.06.2023, 13:17:11;
Бальшова Ольга Александровна, Контролер мат. мет. полуф. 5 пр. 20003302.
Проверочный код: 0444224224



КОПИЯ ВЕРНА
РУК. ПРОЕКТА
ШЕВЧУК К.А.

Объект капитального строительства:

«Ж/Д пути от испытательного центра до обкаточной линии с удлинением трансбордера, расположенные по адресу: Московская область, г. Мытищи, ул. Колонцова, 4», территория завода АО «МЕТРОВАГОНМАШ»

(наименование проектной документации, почтовый или строительный адрес объекта капитального строительства)

Застройщик (технический заказчик, эксплуатирующая организация или региональный оператор):

ООО «Проминжиниринг», ИНН 7734001650, ОГРН 11477481394406, КПП 770801001, 107140, г. Москва, ул. Русаковская, д.13, помещение ХХ-4, тел. +7(495) 909-93-48, член саморегулируемой Ассоциации строителей «Саморегулируемая организация «Строительные допуски», ИНН 7714322214, ОГРН 107799011045, регистрационный номер СРО-С-187-26012010

(фамилия, имя, отчество, адрес места жительства, ОГНИП, ИНН индивидуального предпринимателя, наименование, ОГРН, ИНН, место нахождения юридического лица, телефон/факс, наименование, ОГРН, ИНН саморегулируемой организации, членом которой является – для индивидуальных предпринимателей и юридических лиц; фамилия, имя, отчество, паспортные данные, адрес места жительства, телефон/факс – для физических лиц, не являющихся индивидуальными предпринимателями)

Лицо, осуществляющее строительство: ООО «КиКГЕОСТРОЙ», ОГРН 1127747247704, ИНН 7709918820, 109004, Г.МОСКВА, УЛ. ЗЕМЛЯНОЙ ВАЛ, Д.65, КВ.59, тел. +7 (495) 915-24-71, член саморегулируемой ассоциации СРО «МАС» регистрационный номер СРО-С-148-24122009

(фамилия, имя, отчество, адрес места жительства, ОГНИП, ИНН индивидуального предпринимателя, наименование, ОГРН, ИНН, место нахождения юридического лица, телефон/факс, наименование, ОГРН, ИНН саморегулируемой организации, членом которой является)

Лицо, осуществляющее подготовку проектной документации: ООО «КиКГЕОСТРОЙ», ОГРН 1127747247704, ИНН 7709918820, 109004, Г.МОСКВА, УЛ. ЗЕМЛЯНОЙ ВАЛ, Д.65, КВ.59, тел. +7 (495) 915-24-71, член саморегулируемой ассоциации СРО «Объединение проектировщиков «УниверсалПроект», регистрационный номер СРО-П-179-12122012

(фамилия, имя, отчество, адрес места жительства, ОГНИП, ИНН индивидуального предпринимателя, наименование, ОГРН, ИНН, место нахождения юридического лица, телефон/факс, наименование, ОГРН, ИНН саморегулируемой организации, членом которой является)

Лицо, осуществляющее строительство, выполнившее работы, подлежащие освидетельствованию:

1. ООО «ШЕЛПРОКК», ОГРН 1237700462427, ИНН 9726048866, 117535, Г.МОСКВА, МУНИЦИПАЛЬНЫЙ ОКРУГ ЧЕРТАНОВО ЮЖНОЕ, ПРОЕЗД 3-Й ДОРОЖНЫЙ, Д. 6, К. 2, член саморегулируемой ассоциации «Архитектурное наследие», регистрационный номер СРО-С-230-07092010

2. ООО «ЭлектроЭнергетика», ОГРН 1175074004698, ИНН 5037011400, 142281, Московская обл., г. Протвино, Кременковское ш., д. 5, член саморегулируемой ассоциации «Объединение Специализированных Организаций Профессиональные Строители», регистрационный номер СРО-С-219-21042010

(фамилия, имя, отчество, адрес места жительства, ОГНИП, ИНН индивидуального предпринимателя, наименование, ОГРН, ИНН, место нахождения юридического лица, телефон/факс, наименование, ОГРН, ИНН саморегулируемой организации, членом которой является)

АКТ**освидетельствования скрытых работ**

№ 131-23-ГП2-переезд-02

"06" апреля 2024 г.

(дата составления акта)

Представитель застройщика (технического заказчика, эксплуатирующей организации или регионального оператора) по вопросам строительного контроля:

Ведущий инженер строительного контроля ООО «Проминжиниринг» Дураев В. Ю., приказ №5 от 03.08.2023г.

(должность, фамилия, инициалы, идентификационный номер в национальном реестре специалистов в области строительства, реквизиты распорядительного документа, подтверждающего полномочия, с указанием наименования, ОГРН, ИНН, места нахождения юридического лица, фамилии, имени, отчества, адреса места жительства, ОГНИП, ИНН индивидуального предпринимателя)

Представитель лица, осуществляющего строительство:

Руководитель проекта ООО «КиКГЕОСТРОЙ» Шевчук К.А. приказ №2-МВМ от 01.07.2023г.

(должность, фамилия, инициалы, реквизиты распорядительного документа, подтверждающего полномочия)

Представитель лица, осуществляющего строительство, по вопросам строительного контроля (специалист по организации строительства): Генеральный директор ООО «КиКГЕОСТРОЙ» Кесслер Ю.Ф., приказ №1СК-МВМ от 03.07.2023г., идентификационный номер НОСТРОЙ С-77-118776 от 28.09.2023г.

(должность, фамилия, инициалы, идентификационный номер в национальном реестре специалистов в области строительства, реквизиты распорядительного документа, подтверждающего полномочия)

Представитель лица, осуществляющего подготовку проектной документации:

Руководитель службы управления проектами ООО «КиКГЕОСТРОЙ» Липатов В. Е. приказ № 2-АН от 02.10.2023г.

(должность, фамилия, инициалы, реквизиты распорядительного документа, подтверждающего полномочия, с указанием наименования, ОГРН, ИНН, места нахождения юридического лица, фамилии, имени, отчества, адреса места жительства, ОГНИП, ИНН индивидуального предпринимателя, наименование, ОГРН, ИНН саморегулируемой организации, членом которой является указанное юридическое лицо, индивидуальный предприниматель)

Представитель лица, выполнившего работы, подлежащие освидетельствованию:

1. Старший прораб ООО «ШЕЛПРОКК» Шинкарев М.В., приказ №1 от 09.01.2024г.

2. Главный инженер ООО «ЭлектроЭнергетика» Юрченко В. И., приказ № 1/08 от 04.08.2023г.

(должность, фамилия, инициалы, реквизиты распорядительного документа, подтверждающего полномочия, с указанием наименования, ОГРН, ИНН, места нахождения юридического лица, фамилии, имени, отчества, адреса места жительства, ОГНИП, ИНН индивидуального предпринимателя)

а также иные представители лиц, участвующих в освидетельствовании:

(должность с указанием наименования организации, фамилия, инициалы, реквизиты распорядительного документа, подтверждающего полномочия)

произвели осмотр работ, выполненных

ООО "ШЕЛПРОКК", ООО "ЭлектроЭнергетика"

(наименование лица, выполнившего работы, подлежащие освидетельствованию)

и составили настоящий акт о нижеследующем:

1. К освидетельствованию предъявлены следующие работы:

Демонтаж дер. ж/д шпал на участках временного переезда через ж/д пути №33, 35, 37, 39

(наименование скрытых работ)

2. Работы выполнены по проектной документации

131-23-ГП2-переезд «Ж/Д пути от испытательного центра до обкаточной линии с удлинением трансбордера, расположенные по адресу: Московская область, г.о. Мытищи, ул. Колонцова, 4.» Генеральный план

(номер, другие реквизиты чертежа, наименование проектной и/или рабочей документации, сведения о лицах, осуществляющих подготовку, раздела проектной и/или рабочей документации)

3. При выполнении работ применены:

--

(наименование строительных материалов (изделий), реквизиты сертификатов и/или других документов, подтверждающих их качество и безопасность)

4. Предъявлены документы, подтверждающие соответствие работ предъявляемым требованиям:

Исполнительная схема №2 Демонтаж дер. ж/д шпал на участках временного переезда через ж/д пути №33, 35, 37, 39

(исполнительные схемы и чертежи, результаты экспертиз, обследований, лабораторных и иных испытаний выполненных работ, проведенных в процессе строительного контроля)

5. Даты: начала работ: «03» апреля 2024 г.
окончания работ: «06» апреля 2024 г.

6. Работы выполнены в соответствии:

131-23-ГП2-переезд «Ж/Д пути от испытательного центра до обкаточной линии с удлинением трансбордера, расположенные по адресу: Московская область, г.о. Мытищи, ул. Колонцова, 4.» Генеральный план СП 37.13330.2012 «Промышленный транспорт», СП 119.13330.2017 «Железные дороги колеи 1520 мм».

(наименования и структурные единицы технических регламентов, иных нормативных правовых актов, разделы проектной и/или рабочей документации)

7. Разрешается производство последующих работ

Монтаж резиновых настилов на участках переезда через ж/д пути №33, 35, 37, 39

(наименование работ, конструкций, участков сетей инженерно-технического обеспечения)

Дополнительные сведения: отсутствуют

Акт составлен в 5 (пяти) экземплярах.

Приложения:

Документы перечисленные в п.3 и п.4 настоящего акта

Представитель застройщика (технического заказчика, эксплуатирующей организации или регионального оператора) по вопросам строительного контроля

Дураев В. Ю.

(фамилия, инициалы, подпись)

Представитель лица, осуществляющего строительство

Шевчук К. А.

(фамилия, инициалы, подпись)

Представитель лица, осуществляющего строительство, по вопросам строительного контроля (специалист по организации строительства)

Кessler Ю. Ф.

(фамилия, инициалы, подпись)

Представитель лица, осуществляющего подготовку проектной документации

Липатов В. Е.

(фамилия, инициалы, подпись)

Представитель лица, выполнившего работы, подлежащие освидетельствованию

1. Шинкарев М.В.

(фамилия, инициалы, подпись)


2. Юрченко В. И.

(фамилия, инициалы, подпись)

Представители иных лиц

(фамилия, инициалы, подпись)

План участка производства работ

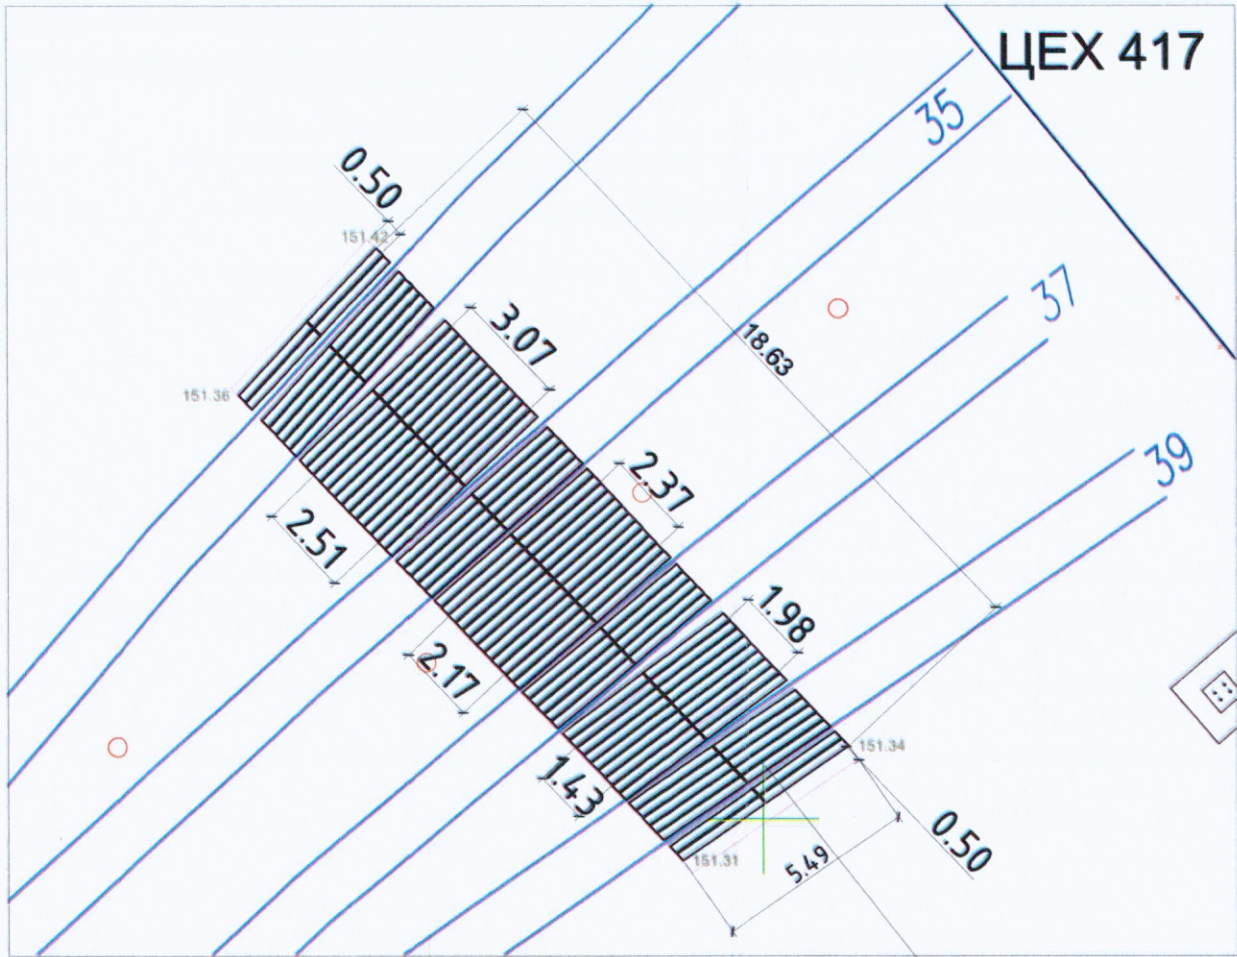


Демонтируемые дер. ж/д шпалы
временного переезда 156 шт.

М 1:250

Условные обозначения

- Шпалы деревянные
- Граница времен.переезда

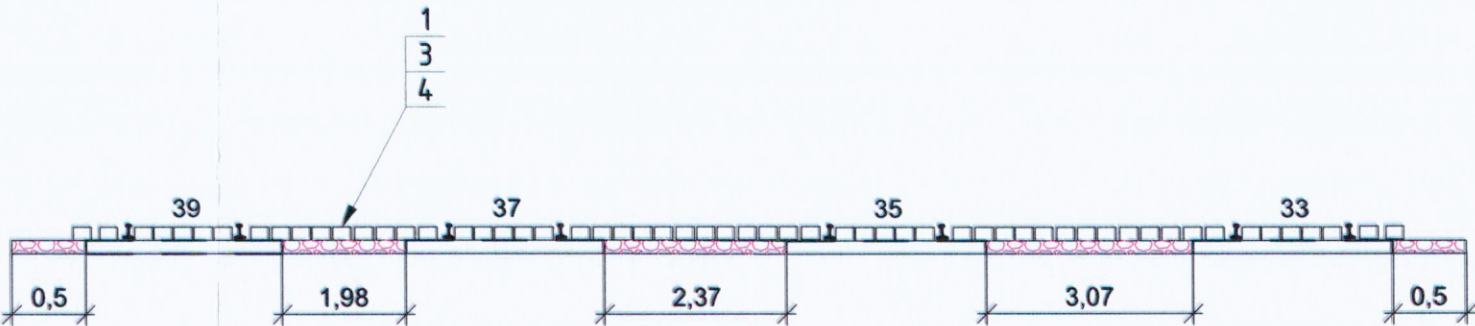

Ведомость демонтированных материалов				
Поз. обознач.	Наименование	Ед. изм.	Кол.	Примечание
1	Шпала железнодорожная деревянная	шт.	156	
3	Скоба строительная 8х200	шт.	100	
4	Скоба строительная 8х250	шт.	100	

					2024	131-23-ГП-2-переезд			
						Ж/д пути от испытательного центра до обкаточной линии с удлинением трансбордера, расположенные по адресу: Московская область, г.о. Мытищи, ул. Колонцова,4			
Изм.	Кол.	Лист	№ док.	Подпись	Дата	Генеральный план	Стадия	Лист	Листов
Руков. проекта		Шевчук К.А.			06.04		ИД	1	1
Ген. директор		Кесслер Ю.Ф.			06.04				
Нач. участка		Перевизник А.П.			06.04				
Гл. инженер		Юрченко В.И.			06.04				
						Исполнительная схема №2 Демонтаж дер. ж/д шпал на участках временного переезда через ж/д пути №33, 35, 37, 39	ООО "КукГЕОСТРОЙ"		

Объект капитального строительства:

«Ж/Д пути от испытательного центра до обкаточной линии с удлинением трансбордера, расположенные по адресу: Московская область, г. Мытищи, ул. Колонцова, 4», территория завода АО «МЕТРОВАГОНМАШ»

(наименование проектной документации, почтовый или строительный адрес объекта капитального строительства)

Застройщик (технический заказчик, эксплуатирующая организация или региональный оператор):

ООО «Проминжиниринг», ИНН 7734001650, ОГРН 11477481394406, КПП 770801001, 107140, г. Москва, ул. Русаковская, д.13, помещение ХХ-4, тел. +7(495) 909-93-48, член саморегулируемой Ассоциации строителей «Саморегулируемая организация «Строительные допуски», ИНН 7714322214, ОГРН 107799011045, регистрационный номер СРО-С-187-26012010

(фамилия, имя, отчество, адрес места жительства, ОГНИП, ИНН индивидуального предпринимателя, наименование, ОГРН, ИНН, место нахождения юридического лица, телефон/факс, наименование, ОГРН, ИНН саморегулируемой организации, членом которой является – для индивидуальных предпринимателей и юридических лиц; фамилия, имя, отчество, паспортные данные, адрес места жительства, телефон/факс – для физических лиц, не являющихся индивидуальными предпринимателями)

Лицо, осуществляющее строительство: ООО «КиКГЕОСТРОЙ», ОГРН 1127747247704, ИНН 7709918820, 109004, Г.МОСКВА, УЛ. ЗЕМЛЯНОЙ ВАЛ, Д.65, КВ.59, тел. +7 (495) 915-24-71, член саморегулируемой ассоциации СРО «МАС» регистрационный номер СРО-С-148-24122009

(фамилия, имя, отчество, адрес места жительства, ОГНИП, ИНН индивидуального предпринимателя, наименование, ОГРН, ИНН, место нахождения юридического лица, телефон/факс, наименование, ОГРН, ИНН саморегулируемой организации, членом которой является)

Лицо, осуществляющее подготовку проектной документации: ООО «КиКГЕОСТРОЙ», ОГРН 1127747247704, ИНН 7709918820, 109004, Г.МОСКВА, УЛ. ЗЕМЛЯНОЙ ВАЛ, Д.65, КВ.59, тел. +7 (495) 915-24-71, член саморегулируемой ассоциации СРО «Объединение проектировщиков «УниверсалПроект», регистрационный номер СРО-П-179-12122012

(фамилия, имя, отчество, адрес места жительства, ОГНИП, ИНН индивидуального предпринимателя, наименование, ОГРН, ИНН, место нахождения юридического лица, телефон/факс, наименование, ОГРН, ИНН саморегулируемой организации, членом которой является)

Лицо, осуществляющее строительство, выполнившее работы, подлежащие освидетельствованию:

1. ООО «ШЕЛПРОК», ОГРН 1237700462427, ИНН 9726048866, 117535, Г.МОСКВА, МУНИЦИПАЛЬНЫЙ ОКРУГ ЧЕРТАНОВО ЮЖНОЕ, ПРОЕЗД 3-Й ДОРОЖНЫЙ, Д. 6, К. 2, член саморегулируемой ассоциации «Архитектурное наследие», регистрационный номер СРО-С-230-07092010

2. ООО «ЭлектроЭнергетика», ОГРН 1175074004698, ИНН 5037011400, 142281, Московская обл., г. Протвино, Кременковское ш., д. 5, член саморегулируемой ассоциации «Объединение Специализированных Организаций Профессиональные Строители», регистрационный номер СРО-С-219-21042010

(фамилия, имя, отчество, адрес места жительства, ОГНИП, ИНН индивидуального предпринимателя, наименование, ОГРН, ИНН, место нахождения юридического лица, телефон/факс, наименование, ОГРН, ИНН саморегулируемой организации, членом которой является)

АКТ**освидетельствования скрытых работ**

№ 131-23-ГП2-переезд-03

"07" апреля 2024 г.

(дата составления акта)

Представитель застройщика (технического заказчика, эксплуатирующей организации или регионального оператора) по вопросам строительного контроля:

Ведущий инженер строительного контроля ООО «Проминжиниринг» Дураев В. Ю., приказ №5 от 03.08.2023г.

(должность, фамилия, инициалы, идентификационный номер в национальном реестре специалистов в области строительства, реквизиты распорядительного документа, подтверждающего полномочия, с указанием наименования, ОГРН, ИНН, места нахождения юридического лица, фамилии, имени, отчества, адреса места жительства, ОГНИП, ИНН индивидуального предпринимателя)

Представитель лица, осуществляющего строительство:

Руководитель проекта ООО «КиКГЕОСТРОЙ» Шевчук К.А. приказ №2-МВМ от 01.07.2023г.

(должность, фамилия, инициалы, реквизиты распорядительного документа, подтверждающего полномочия)

Представитель лица, осуществляющего строительство, по вопросам строительного контроля (специалист по организации строительства): Генеральный директор ООО «КиКГЕОСТРОЙ» Кесслер Ю.Ф., приказ №1СК-МВМ от 03.07.2023г., идентификационный номер НОСТРОЙ С-77-118776 от 28.09.2023г.

(должность, фамилия, инициалы, идентификационный номер в национальном реестре специалистов в области строительства, реквизиты распорядительного документа, подтверждающего полномочия)

Представитель лица, осуществляющего подготовку проектной документации:

Руководитель службы управления проектами ООО «КиКГЕОСТРОЙ» Липатов В. Е. приказ № 2-АН от 02.10.2023г.

(должность, фамилия, инициалы, реквизиты распорядительного документа, подтверждающего полномочия, с указанием наименования, ОГРН, ИНН, места нахождения юридического лица, фамилии, имени, отчества, адреса места жительства, ОГНИП, ИНН индивидуального предпринимателя, наименование, ОГРН, ИНН саморегулируемой организации, членом которой является указанное юридическое лицо, индивидуальный предприниматель)

Представитель лица, выполнившего работы, подлежащие освидетельствованию:

1. Старший прораб ООО «ШЕЛПРОК» Шинкарев М.В., приказ №1 от 09.01.2024г.

2. Главный инженер ООО «ЭлектроЭнергетика» Юрченко В. И., приказ № 1/08 от 04.08.2023г.

(должность, фамилия, инициалы, реквизиты распорядительного документа, подтверждающего полномочия, с указанием наименования, ОГРН, ИНН, места нахождения юридического лица, фамилии, имени, отчества, адреса места жительства, ОГНИП, ИНН индивидуального предпринимателя)

а также иные представители лиц, участвующих в освидетельствовании:

(должность с указанием наименования организации, фамилия, инициалы, реквизиты распорядительного документа, подтверждающего полномочия)

произвели осмотр работ, выполненных

ООО "ШЕЛПРОК", ООО "ЭлектроЭнергетика"

(наименование лица, выполнившего работы, подлежащие освидетельствованию)

и составили настоящий акт о нижеследующем:

1. К освидетельствованию предъявлены следующие работы:

Монтаж резиновых настилов на участках переезда через ж/д пути №33, 35, 37, 39

(наименование скрытых работ)

2. Работы выполнены по проектной документации

131-23-ГП2-переезд «Ж/Д пути от испытательного центра до обкаточной линии с удлинением трансбордера, расположенные по адресу: Московская область, г.о. Мытищи, ул. Колонцова, 4.» Генеральный план

(номер, другие реквизиты чертежа, наименование проектной и/или рабочей документации, сведения о лицах, осуществляющих подготовку, раздела проектной и/или рабочей документации)

3. При выполнении работ применены:

Плита внутренняя 1582x546x213 – паспорт № 3314, 13297, 6517, 7691, 8552, 11919, 9930, плита наружная 573x546x 213 – паспорт № 22, 23, 9074, 9933, 2192, 24, 3315, балка ж/б прижимная БПР-3 – паспорт № 005/24, 003/24, балка ж/б прижимная БПР-4 – 006/24

(наименование строительных материалов (изделий), реквизиты сертификатов и/или других документов, подтверждающих их качество и безопасность)

4. Предъявлены документы, подтверждающие соответствие работ предъявляемым требованиям:

Исполнительная схема №3 Монтаж резиновых настилов на участках переезда через ж/д пути №33, 35, 37, 39

(исполнительные схемы и чертежи, результаты экспертиз, обследований, лабораторных и иных испытаний выполненных работ, проведенных в процессе) строительного контроля)

5. Даты: начала работ: «06» апреля 2024 г.

окончания работ: «07» апреля 2024 г.

6. Работы выполнены в соответствии:

131-23-ГП2-переезд «Ж/Д пути от испытательного центра до обкаточной линии с удлинением трансбордера, расположенные по адресу: Московская область, г.о. Мытищи, ул. Колонцова, 4.» Генеральный план СП 37.13330.2012 «Промышленный транспорт», СП 119.13330.2017 «Железные дороги колеи 1520 мм».

(наименования и структурные единицы технических регламентов, иных нормативных правовых актов, разделы проектной и/или рабочей документации)

7. Разрешается производство последующих работ

Передача в эксплуатацию

(наименование работ, ко инструкций, участков сетей инженерно-технического обеспечения)

Дополнительные сведения: отсутствуют

Акт составлен в 5 (пяти) экземплярах.

Приложения:

Документы перечисленные в п.3 и п.4 настоящего акта

Представитель застройщика (технического заказчика, эксплуатирующей организации или регионального оператора) по вопросам строительного контроля

Дураев В. Ю.

(фамилия, инициалы, подпись)

Представитель лица, осуществляющего строительство

Шевчук К. А.

(фамилия, инициалы, подпись)

Представитель лица, осуществляющего строительство, по вопросам строительного контроля (специалист по организации строительства)

Кесслер Ю. Ф.

(фамилия, инициалы, подпись)

Представитель лица, осуществляющего подготовку проектной документации

Липатов В. Е.

(фамилия, инициалы, подпись)

Представитель лица, выполнившего работы, подлежащие освидетельствованию

1. Шинкарев М.В.

(фамилия, инициалы, подпись)


2. Юрченко В. И.

(фамилия, инициалы, подпись)


Представители иных лиц

(фамилия, инициалы, подпись)



План участка производства работ

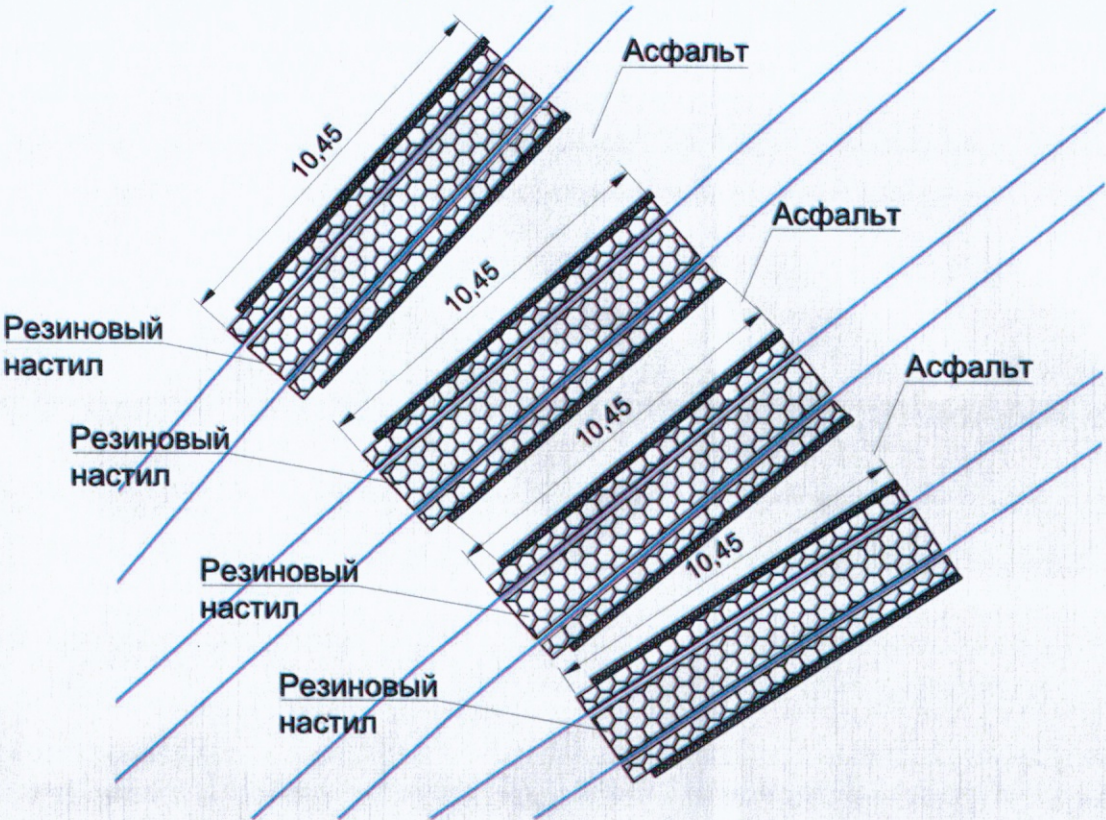

Ситуационный план

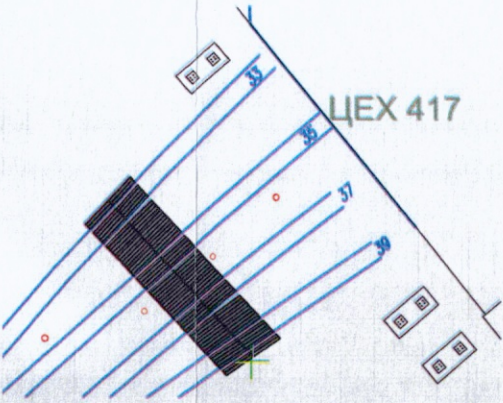

Переезд через ж/д пути
с резиновыми профилями и ж/б плитами

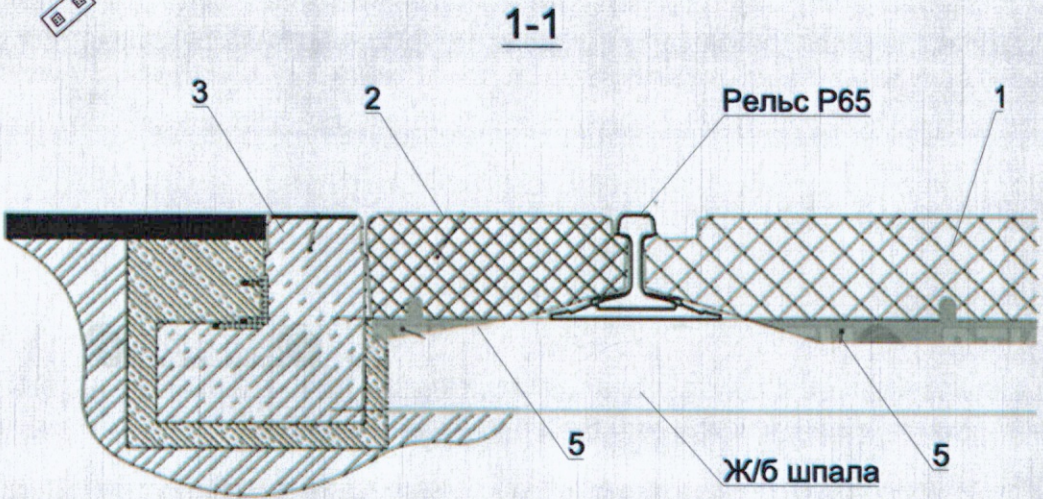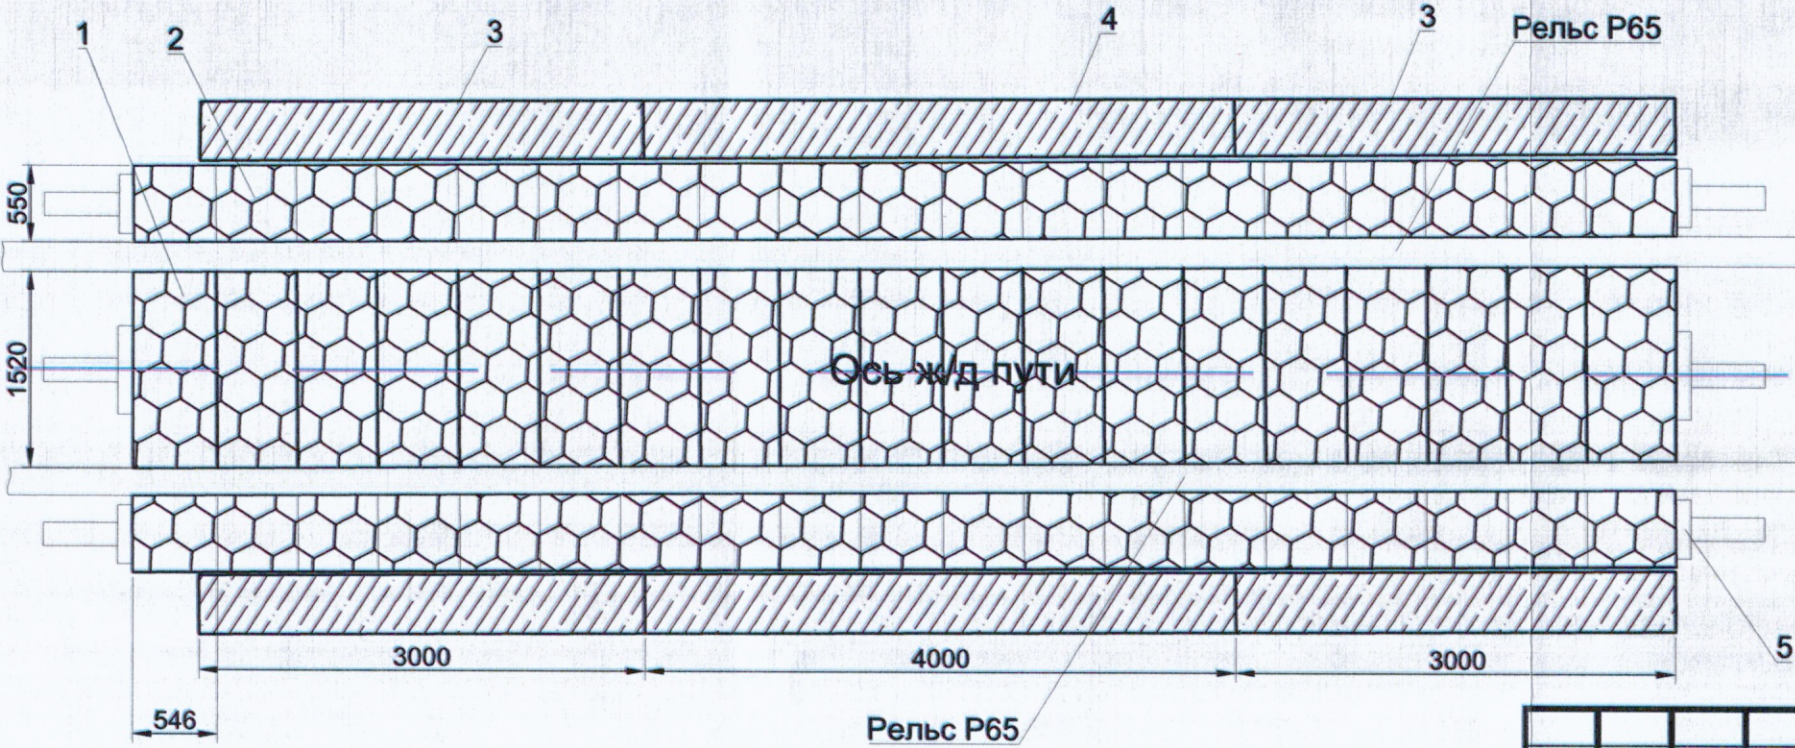

Ведомость смонтированных материалов

Поз.	Наименование	Ед. изм.	Кол.	Формула расчета	Примечание (номер паспорта)
1	Плита внутренняя 1582х546х213 (№ по проекту 2741.001)	шт.	76	19х4=76	№№3314; 13297; 6517; 7691; 8552; 11919; 9930
2	Плита наружная 573х546х213 (№ по проекту 2741.002)	шт.	152	38х4=152	№№22; 23; 9074; 9933; 2192; 24; 3315
3	Балка ж/б прижимная БПР-3 3000х400х400	шт.	16	4х4=16	№№005/24; 003/24
4	Балка ж/б прижимная БПР-4 4000х400х400	шт.	8	4х2=8	№006/24
5	Комплект узлов крепления	к-т	4		

Условные обозначения



-Резиновый настил

				2024	131-23-ГП-2-переезд			
					Ж/д пути от испытательного центра до обкаточной линии с удлинением трансбордера, расположенные по адресу: Московская область, г.о. Мытищи, ул. Колонцова,4			
Изм.	Кол.	Лист	№ док.	Подпись	Дата	Генеральный план		
Руков. проекта		Шевчук К.А.			07.04			
Ген. директор		Кесслер Ю.В.			07.04	Стадия		
Нач. участка		Перевозчик А.П.			07.04	Лист		
Гл. инженер		Юрченко В.И.			07.04	Листов		
						ИД		
						1		
						1		
						Исполнительная схема №3		
						Монтаж резиновых настилов на участках переезда через ж/д пути №33, 35, 37, 39		
						ООО "КиКГЕОСТРОЙ"		

№ ССЖТ RU HT 02.Г. 01433
от 22.02.2023 до 21.02.2026



открытое акционерное общество

«КУРСКРЕЗИНОТЕХНИКА»

ПАСПОРТ № 3314 V

Наименование изделий детали резиновые для
частичной ос. подвижности шарниров шина
выпр-ка 244.001

Количество 10 шт

01.2024 14

Дата изготовления, № партии согласно маркировке на упаковочных местах.
По внешнему виду и физико-механическим показателям соответствуют
ТУ или ГОСТу ТУ 22.19.73.110-001-78969127-2018

Начальник ОТК

Без предъявления паспорта,
претензии не принимаются



№ ССЖТ RU.ЖТ02.Г.01433 от 22.02.2023 до 21.02.2026



открытое акционерное общество

«КУРСКРЕЗИНОТЕХНИКА»

ПАСПОРТ № 24V

Наименование изделий детали резиновые для настилов
железнодорожных поездов 2447002
ТУ 22.19.73.110-001-78969127-2018

Количество 24 шт
02.2024 партия 9

Дата изготовления, № партии согласно маркировке на упаковочных местах.
По внешнему виду и физико-механическим показателям соответствуют
ТУ 22.19.73.110-001-78969127-2018

Начальник ОТК

Без предъявления паспорта,
претензии не принимаются



№ ССЖТ RU, HT 02.Г. 01433
от 22.02.2023 до 21.02.2026



открытое акционерное общество

«КУРСКРЕЗИНОТЕХНИКА»

ПАСПОРТ № 468

Наименование изделий детали резиновые для
частичной подвижности шарниров
выпр-ка 244.001

Количество 25 шт + 2 шт

01.24 02

Дата изготовления, № партии согласно маркировке на упаковочных местах.
По внешнему виду и физико-механическим показателям соответствуют
ТУ или ГОСТу ТУ 22.19.73.110-001-78969127-2018

Начальник ОТК

Без предъявления паспорта,
претензии не принимаются



№ ССЖТ RU, ЖТ. 02.Г. 01433
от 22.02.2023 до 21.02.2026



открытое акционерное общество

«КУРСКРЕЗИНОТЕХНИКА»

ПАСПОРТ № 13294

Наименование изделий детали резиновые для
частичной подвижности шарниров
выпр-ка 244.001

Количество 70 шт + 2 шт

02.2024 п-н 19

Дата изготовления, № партии согласно маркировке на упаковочных местах.
По внешнему виду и физико-механическим показателям соответствуют
ТУ или ГОСТу ТУ 22.19.73.110-001-78969127-2018

Начальник ОТК

Без предъявления паспорта,
претензии не принимаются



№ СС НТ № НТ. 02. Г. 01433
от 22.02.2023 до 21.02.2026



открытое акционерное общество
«КУРСКРЕЗИНОТЕХНИКА»

ПАСПОРТ № 11949 ✓


Количество 10 шт + 4 шт
12.2024 п. 11


Дата изготовления, № партии согласно маркировке на упаковочных местах.

По внешнему виду и физико-механическим показателям соответствуют
ТУ или ГОСТу ТУ 22.19.33.110-001-78969127-2018

Начальник ОТК

Без предъявления паспорта
претензии не принимаются

№ ССНТ № НТ 02. Г. 01433
от 22.02.2023 до 21.02.2026.
открытое акционерное общество

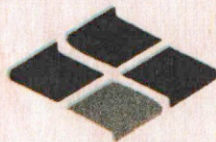

«КУРСКРЕЗИНОТЕХНИКА»

ПАСПОРТ № 9930 ✓


Количество 10 шт
02.2024 п. 11

Дата изготовления, № партии согласно маркировке на упаковочных местах.

По внешнему виду и физико-механическим показателям соответствуют
ТУ или ГОСТу ТУ 22.19.33.110-001-78969127-2018

Начальник ОТК

Без предъявления паспорта
претензии не принимаются

Пичнов
клеймо № 22

КОПИЯ ВЕРНА
РУК. ПРОЕКТА
ШЕВЧУК К. А.



№ ССНТ РЛ НТ 02.Г. 01433
от 22.02.2023 до 21.02.2026



открытое акционерное общество
«КУРСКРЕЗИНОТЕХНИКА»

ПАСПОРТ № 6514

Наименование изделий литая резиновая смесь
наплавочная для дорожных работ
лиминальная 24.1.001
Количество 10 шт 76

Дата изготовления, № партии согласно маркировке на упаковочных местах.
По внешнему виду и физико-механическим показателям соответствуют
ТУ или ГОСТу ТУ 22.19.73.110-001-79969127-2018

Начальник ОТК

Без предъявления паспорта
претензии не принимаются



КОПИЯ ВЕРНА
РУК. ПРОЕКТА
ШЕВЧУК К. А.

Личное
клеимо № 22



№ ССНТ РЛ НТ 02.Г. 01433
от 22.02.2023 до 21.02.2026
открытое акционерное общество
«КУРСКРЕЗИНОТЕХНИКА»

ПАСПОРТ № 7681

Наименование изделий литая резиновая смесь
наплавочная для дорожных работ
лиминальная 24.1.001
Количество 10 шт 77

Дата изготовления, № партии согласно маркировке на упаковочных местах.
По внешнему виду и физико-механическим показателям соответствуют
ТУ или ГОСТу ТУ 22.19.73.110-001-79969127-2018

Начальник ОТК

Без предъявления паспорта
претензии не принимаются

Личное
клеимо № 22



№ ССНТ РЛ НТ 02.Г. 01433
от 22.02.2023 до 21.02.2026
открытое акционерное общество
«КУРСКРЕЗИНОТЕХНИКА»

ПАСПОРТ № 8952

Наименование изделий литая резиновая смесь
наплавочная для дорожных работ
лиминальная 24.1.001
Количество 10 шт 77

Дата изготовления, № партии согласно маркировке на упаковочных местах.
По внешнему виду и физико-механическим показателям соответствуют
ТУ или ГОСТу ТУ 22.19.73.110-001-79969127-2018

Начальник ОТК

Без предъявления паспорта
претензии не принимаются

Личное
клеимо № 22

№ ССНТ РИ.НН 02.Г.01433
от 22.02.2023 до 21.02.2026

открытое акционерное общество



«КУРСКРЕЗИНОТЕХНИКА»

ПАСПОРТ № 3315

Количество 20 шт
15

Дата изготовления. № партии согласно маркировке на упаковочных местах.
По внешнему виду и физико-механическим показателям соответствуют
ТУ или ГОСТу: ТУ 22.09.83/10-001-8868128-2018

Без предъявления паспорта
претензии не принимаются

Начальник ОТК

Личное
клеимо № 22



КОПИЯ ВЕРНА
ШЕВЧУК К.А.
ПРОЕКТА

№ ССЖТ RU.ЖТ02.Г.01433 от 22.02.2023 до 21.02.2026



открытое акционерное общество
«КУРСКРЕЗИНОТЕХНИКА»

ПАСПОРТ № 22

Наименование изделий детали резиновые для настилов
железнодорожных поездов 2241002
ТУ 22.19.73.110-001-78969127-2018

Количество 24 шт
02.2024 партия 7

Дата изготовления, № партии согласно маркировке на упаковочных местах.
По внешнему виду и физико-механическим показателям соответствуют
ТУ 22.19.73.110-001-78969127-2018



Без предъявления паспорта
претензии не принимаются



открытое акционерное общество
«КУРСКРЕЗИНОТЕХНИКА»

ПАСПОРТ № 2024

Наименование изделий детали резиновые для
настилов из бетонных поездов
железнодорожных 2241002
Количество 20 шт
02.2024

Дата изготовления, № партии согласно маркировке на упаковочных местах.
По внешнему виду и физико-механическим показателям соответствуют
ТУ или ГОСТу ТУ 22.19.73.110-001-78969127-2018



Без предъявления паспорта
претензии не принимаются

№ ССЖТ RU.ЖТ02.Г.01433 от 22.02.2023 до 21.02.2026



открытое акционерное общество
«КУРСКРЕЗИНОТЕХНИКА»

ПАСПОРТ № 23

Наименование изделий детали резиновые для настилов
железнодорожных поездов 2241002
ТУ 22.19.73.110-001-78969127-2018

Количество 24 шт
02.2024 партия 8

Дата изготовления, № партии согласно маркировке на упаковочных местах.
По внешнему виду и физико-механическим показателям соответствуют
ТУ 22.19.73.110-001-78969127-2018



Без предъявления паспорта
претензии не принимаются



ССЖТ РМ. НТ 02.Г. 01433
от 22.02.2023 до 21.02.2026

открытое акционерное общество
«КУРСКРЕЗИНОТЕХНИКА»

ПАСПОРТ № 9933

Наименование изделий детали резиновые для
настилов из бетонных поездов
железнодорожных 2241002
Количество 20 шт
02.2024

Дата изготовления, № партии согласно маркировке на упаковочных местах.
По внешнему виду и физико-механическим показателям соответствуют
ТУ или ГОСТу ТУ 22.19.73.110-001-78969127-2018



Без предъявления паспорта
претензии не принимаются

№ ССМНГ АЧ. НГТ 02.Г. 01433

от 22.02.2023 до 21.02.2026

открытое акционерное общество

«КУРСКРЕЗИНОТЕХНИКА»



ПАСПОРТ № 2192

Наименование изделий детали резинотехники

Количество 10 шт.

04.24

Дата изготовления, № партии согласно маркировке на упаковочных местах.

По внешнему виду и физико-механическим показателям соответствуют
ТУ или ГОСТу ТУ 162-001-001-2014

Начальник ОТК

Без предъявления паспорта
претензии не принимаются

Личное
оплатка № 22



КОПИЯ ВЕРНА
РУК. ПРОЕКТА
ШЕВЧУК К.А.

[Signature]

ИП Малыгин В.В.

150020, Ярославская обл., г. о. город Ярославль, г
Ярославль, пер Пролетарский, д. 4

Технический паспорт №005/24

Выдан АО «А.Миллер»

Наименование изделий Балка железобетонная прижимная

Номер партии или изделия 11

Марка и число изделий БПР-3 – 12 шт.

Дата изготовления изделий ноябрь 2023

Марка бетона по прочности В30 (400)

Отпускная прочность бетона в проц. лето-70%, зима – 90%

Требуемая отпускная прочность бетона кгс/см кв. 274

Фактическая отпускная прочность бетона, кгс/см кв. 280, 288

Марка бетона по морозостойкости F 300

Марка бетона по водонепроницаемости W 8

Марка стали закладных изделий и выпусков арматур Ст 3

Категория лицевых бетонных поверхностей, предназначенных под отделку А 3

Обозначение стандарта (ТУ) ГОСТ 13015-2018

ИП Малыгин В.В.



КОПИЯ ВЕРНА
РУК. ПРОЕКТА
ШЕВЧУК К.А.

ИП Малыгин В.В.

150020, Ярославская обл., г. о. город Ярославль, г
Ярославль, пер Пролетарский, д. 4

Технический паспорт № 006/24

Выдан АО «А.Миллер»

Наименование изделий Балка железобетонная прижимная

Номер партии или изделия 9

Марка и число изделий БПР-4 – 8 шт.

Дата изготовления изделий сентябрь 2023

Марка бетона по прочности В30 (400)

Отпускная прочность бетона в проц. лето-70%, зима – 90%

Требуемая отпускная прочность бетона кгс/см кв. 274

Фактическая отпускная прочность бетона, кгс/см кв. 280, 288

Марка бетона по морозостойкости F 300

Марка бетона по водонепроницаемости W 8

Марка стали закладных изделий и выпусков арматур Ст 3

Категория лицевых бетонных поверхностей, предназначенных под отделку А 3

Обозначение стандарта (ТУ) ГОСТ 13015-2018

ИП Малыгин В.В.



ИП Малыгин В.В.
150020, Ярославская обл, г. о. город Ярославль, г
Ярославль, пер Пролетарский, д. 4

Технический паспорт №003/24

Выдан АО «А.Миллер»

Наименование изделий Балка железобетонная прижимная

Номер партии или изделия 11

Марка и число изделий БПР-3 – 4 шт.

Дата изготовления изделий ноябрь 2023

Марка бетона по прочности B30 (400)

Отпускная прочность бетона в проц. лето-70%, зима – 90%

Требуемая отпускная прочность бетона кгс/см кв. 274

Фактическая отпускная прочность бетона, кгс/см кв. 280, 288

Марка бетона по морозостойкости F 300

Марка бетона по водонепроницаемости W 8

Марка стали закладных изделий и выпусков арматур» Ст 3

Категория лицевых бетонных поверхностей,
предназначенных под отделку A 3

Обозначение См. таблица 1 по ГОСТ 13015-2018



КОПИЯ ВЕРНА
РУК. ПРОЕКТА
ШЕВЧУК К.А.