

ООО «КиКГЕОСТРОЙ»

Исполнительная документация

**«Ж/Д пути от испытательного центра до обкаточной линии с удлинением
трансбордера, расположенные по адресу: Московская область, г. Мытищи,
ул. Колонцова, 4», территория завода АО «МЕТРОВАГОНМАШ»**

131-23-НВК2

**Цех 121/18. Наружные сети водоснабжения и канализации.
Переустройство хозяйственного водопровода**

**Том 1
Экземпляр 1**

Московская область, г.о. Мытищи

131-23-НБК2 «Ж/Д пути от испытательного центра до обкаточной линии с удлинением трансбордера, расположенные по адресу: Московская область, г.о. Мытищи, ул. Колонцова, 4.». Наружные сети водоснабжения и канализации. Переустройство хозяйственного водопровода.

Реестр исполнительной документации ООО "КиКГЕОСТРОЙ"

№ п/п	Наименование документа	№ акта, чертежа, разрешения, журнала и др.	Количество листов	Страница по списку
1	2	3	4	5
1	АОСР Демонтаж дорожного бордюра на участке В1-4 – В1-4А	№ 131-23-НБК2-1 от 08.10.2023г.	1	1
2	Исполнительная схема Демонтаж дорожного бордюра на участке В1-4 – В1-4А	№1 от 08.10.2023г.	1	2
3	АОСР Демонтаж асфальто-бетонного покрытия на участке В1-4А – В1-4	№ 131-23-НБК2-2 от 08.10.2023г.	1	3
4	Исполнительная схема Демонтаж асфальто-бетонного покрытия на участке В1-4А – В1-4	№2 от 08.10.2023г.	1	4
5	АОСР Разработка грунта и демонтаж трубы Ду114*4мм на участке В1-4 – В1-4А	№ 131-23-НБК2-3 от 08.10.2023г.	1	5
6	Исполнительная схема Разработка грунта и демонтаж трубы Ду114*4мм на участке В1-4 – В1-4А	№3 от 08.10.2023г.	1	6
7	АОСР Устройство траншеи от В1-4 до В1-4А	№ 131-23-НБК2-4 от 11.10.2023г.	1	7
8	Исполнительная схема Устройство траншеи от В1-4 до В1-4А	№4 от 11.10.2023г.	1	8
9	АОСР Устройство песчаного основания в траншее В1-4 – В1-4А	№ 131-23-НБК2-5 от 11.10.2023г.	1	9
10	Исполнительная схема Устройство песчаного основания в траншее В1-4 – В1-4А	№5 от 11.10.2023г.	1	10
11	Паспорт качества- Песок строительный	б/н от 02.09.2023г.	1	11
12	Сертификат соответствия - Песок строительный	№ РОСС RU.АМ05.Н21337 с 10.11.2022г. по 09.11.2025 г.	1	12

13	Заключение о степени уплотнения песка	№11.10 – 2/23 от 11.10.2023г.	1	13
11	АОСР Укладка трубы в траншее от В1-4 до В1-4А	№ 131-23-НБК2-6 от 14.10.2023г.	1	14
12	Исполнительная схема Укладка трубы в траншее от В1-4 до В1-4А	№6 от 14.10.2023г.	1	15
13	Паспорт качества - труба ПЭ100 SDR17-110х6,6	б/н от 05.2023г.	1	16
14	Сертификат соответствия- труба ПЭ100 SDR17-110х6,6	№ РОСС RU. С-RU.АЮ64.В.00076/22 с 16.06.2022г. по 15.06.2025 г	1	17
15	Сертификат качества - труба стальная ВУС Ø 325х8,0мм	№29771 от 30.01.2023г	1	18
16	Сертификат соответствия - кольцо опорное ОНК-110/325	№ РОСС RU.НВ65.Н01005/21 с 09.02.2021 по 08.02.2024г.	1	19
17	Паспорт - кольцо опорное	№4064/1/4-Р10-ТCD от 10.2023г.	1	20
18	Паспорт - кольцо опорное	№4064/2/4-Р10-ТCD от 10.2023г.	1	21
19	Декларация о соответствии - цементно-песчаный раствор М100	№ РОСС RU. Д-RU.РА01.В.98824/21 с 13.10.2021 по 01.12.2026г.	1	22
20	Паспорт - защитная муфта ф160	№687 М/23 от 03.2023г	1	23
21	Паспорт - защитная муфта ф315	№691 М/23 от 03.2023г	1	24
22	Декларация о соответствии - отвод электросварной ПЭ100 SDR11 90гр d110мм	№ ЕАЭС N RU Д-RU.НХ37.В.05239/20 с 20.07.2020 по 19.07.2025г	1	25
23	Сертификат соответствия - редукционная муфта ПЭ100 SDR11 d110*80 (Elofit)	№НСОПБ.RU.ЭО.ПР.007.Н.00766 с 10.10.2023г. по 09.10.2028г	1	26
24	Сертификат соответствия - втулка под фланец ПЭ100 d80мм	№ РОСС RU.32396.04НТЦ0.ОС02.00915 с 04.02.2022 по 03.02.2025г	1	27
25	Сертификат соответствия - стальной фланец для ПЭ100 d80мм	№ РОСС CN.НА39.Н00267/22 с 09.08.2022 по 08.08.2025г.	1	28
26	АОСР Обсыпка из песка труб в траншее от В1-4 до В1-4А	№ 131-23-НБК2-7 от 16.10.2023г.	1	29
27	Исполнительная схема Обсыпка из песка труб в траншее от В1-4 до В1-4А	№7 от 16.10.2023г.	1	30
28	Паспорт качества- Песок строительный	б/н от 02.09.2023г.	1	31

29	Сертификат соответствия - Песок строительный	№РОСС RU.AM05.H21337 с 10.11.2022г. по 09.11.2025 г.	1	32
30	Заключение о степени уплотнения песка	№16.10 – 2/23 от 16.10.2023 г.	1	33
31	АОСР Обратная засыпка грунтом от В1-4 до В1-4А	№ 131-23-НВК2-8 от 17.10.2023г.	1	34
32	Исполнительная схема Обратная засыпка грунтом от В1-4 до В1-4А	№8/ от 17.10.2023г.	1	35
33	Паспорт качества- Песок строитиельный	б/н от 02.09.2023г.	1	36
34	Сертификат соответствия - Песок строительный	№РОСС RU.AM05.H21337 с 10.11.2022г. по 09.11.2025 г.	1	37
35	Заключение о степени уплотнения	№17.10 – 1/23 от 17.10.2023 г.	1	38

Составил:

(фамилия, инициалы)

(подпись)

Принял:

(фамилия, инициалы)

(подпись)

Объект капитального строительства:

«Ж/Д пути от испытательного центра до обкаточной линии с удлинением трансбордера, расположенные по адресу: Московская область, г. Мытищи, ул. Колонцова, 4», территория завода АО «МЕТРОВАГОНМАШ»

(наименование проектной документации, почтовый или строительный адрес объекта капитального строительства)

Застройщик (технический заказчик, эксплуатирующая организация или региональный оператор):

ООО «Проминжиниринг», ИНН 7734001650, ОГРН 11477481394406, КПП 770801001, 107140, г. Москва, ул. Русаковская, д.13, помещение ХХ-4, тел. +7(495) 909-93-48, член саморегулируемой Ассоциации строителей «Саморегулируемая организация «Строительные допуски», ИНН 7714322214, ОГРН 107799011045, регистрационный номер СРО-С-187-26012010

(фамилия, имя, отчество, адрес места жительства, ОГНИП, ИНН индивидуального предпринимателя, наименование, ОГРН, ИНН, место нахождения юридического лица, телефон/факс, наименование, ОГРН, ИНН саморегулируемой организации, членом которой является – для индивидуальных предпринимателей и юридических лиц; фамилия, имя, отчество, паспортные данные, адрес места жительства, телефон/факс – для физических лиц, не являющихся индивидуальными предпринимателями)

Лицо, осуществляющее строительство: ООО «КиКГЕОСТРОЙ», ОГРН 1127747247704, ИНН 7709918820, 109004, Г.МОСКВА, УЛ. ЗЕМЛЯНОЙ ВАЛ, Д.65, КВ.59, тел. +7 (495) 915-24-71, член саморегулируемой ассоциации СРО «МАС» регистрационный номер СРО-С-148-24122009

(фамилия, имя, отчество, адрес места жительства, ОГНИП, ИНН индивидуального предпринимателя, наименование, ОГРН, ИНН, место нахождения юридического лица, телефон/факс, наименование, ОГРН, ИНН саморегулируемой организации, членом которой является)

Лицо, осуществляющее подготовку проектной документации: ООО «КиКГЕОСТРОЙ», ОГРН 1127747247704, ИНН 7709918820, 109004, Г.МОСКВА, УЛ. ЗЕМЛЯНОЙ ВАЛ, Д.65, КВ.59, тел. +7 (495) 915-24-71, член саморегулируемой ассоциации СРО «Объединение проектировщиков «УниверсалПроект», регистрационный номер СРО-П-179-12122012

(фамилия, имя, отчество, адрес места жительства, ОГНИП, ИНН индивидуального предпринимателя, наименование, ОГРН, ИНН, место нахождения юридического лица, телефон/факс, наименование, ОГРН, ИНН саморегулируемой организации, членом которой является)

Лицо, осуществляющее строительство, выполнявшее работы, подлежащие освидетельствованию:

1. ООО «ШЕЛПРОК», ОГРН 1237700462427, ИНН 9726048866, 117535, Г.МОСКВА, МУНИЦИПАЛЬНЫЙ ОКРУГ ЧЕРТАНОВО ЮЖНОЕ, ПРОЕЗД 3-Й ДОРОЖНЫЙ, Д. 6, К. 2, член саморегулируемой ассоциации «Архитектурное наследие», регистрационный номер СРО-С-230-07092010

2. ООО «ЭлектроЭнергетика», ОГРН 1175074004698, ИНН 5037011400, 142281, Московская обл., г. Протвино, Кременковское ш., д. 5, член саморегулируемой ассоциации «Объединение Специализированных Организаций Профессиональные Строители», регистрационный номер СРО-С-219-21042010

(фамилия, имя, отчество, адрес места жительства, ОГНИП, ИНН индивидуального предпринимателя, наименование, ОГРН, ИНН, место нахождения юридического лица, телефон/факс, наименование, ОГРН, ИНН саморегулируемой организации, членом которой является)

АКТ

освидетельствования скрытых работ

№ 131-23-НВК2-1

"08" октября 2023 г.

(дата составления акта)

Представитель застройщика (технического заказчика, эксплуатирующей организации или регионального оператора) по вопросам строительного контроля:

Ведущий инженер строительного контроля ООО «Проминжиниринг» Дураев В. Ю., приказ №5 от 03.08.2023г.

(должность, фамилия, инициалы, идентификационный номер в национальном реестре специалистов в области строительства, реквизиты распорядительного документа, подтверждающего полномочия, с указанием наименования, ОГРН, ИНН, места нахождения юридического лица, фамилии, имени, отчества, адреса места жительства, ОГНИП, ИНН индивидуального предпринимателя)

Представитель лица, осуществляющего строительство:

Руководитель проекта ООО «КиКГЕОСТРОЙ» Шевчук К.А. приказ №2-МВМ от 01.07.2023г.

(должность, фамилия, инициалы, реквизиты распорядительного документа, подтверждающего полномочия)

Представитель лица, осуществляющего строительство, по вопросам строительного контроля (специалист по организации строительства): Генеральный директор ООО «КиКГЕОСТРОЙ» Кесслер Ю.Ф., приказ №1СК-МВМ от 03.07.2023г., идентификационный номер НОСТРОЙ С-77-118776 от 28.09.2023г.

(должность, фамилия, инициалы, идентификационный номер в национальном реестре специалистов в области строительства, реквизиты распорядительного документа, подтверждающего полномочия)

Представитель лица, осуществляющего подготовку проектной документации:

Руководитель службы управления проектами ООО «КиКГЕОСТРОЙ» Липатов В. Е. приказ № 2-АН от 02.10.2023г.

(должность, фамилия, инициалы, реквизиты распорядительного документа, подтверждающего полномочия, с указанием наименования, ОГРН, ИНН, места нахождения юридического лица, фамилии, имени, отчества, адреса места жительства, ОГНИП, ИНН индивидуального предпринимателя, наименование, ОГРН, ИНН саморегулируемой организации, членом которой является указанное юридическое лицо, индивидуальный предприниматель)

Представитель лица, выполнившего работы, подлежащие освидетельствованию:

1. Начальник участка ООО «ШЕЛПРОК» Перевизнык А.П., приказ №1 от 01.08.2023г.

2. Главный инженер ООО «ЭлектроЭнергетика» Юрченко В. И., приказ № 1/08 от 04.08.2023г.

(должность, фамилия, инициалы, реквизиты распорядительного документа, подтверждающего полномочия, с указанием наименования, ОГРН, ИНН, места нахождения юридического лица, фамилии, имени, отчества, адреса места жительства, ОГНИП, ИНН индивидуального предпринимателя)

а также иные представители лиц, участвующих в освидетельствовании:

(должность с указанием наименования организации, фамилия, инициалы, реквизиты распорядительного документа, подтверждающего полномочия)

произвели осмотр работ, выполненных

ООО "ШЕЛПРОК", ООО "ЭлектроЭнергетика"

(наименование лица, выполнившего работы, подлежащие освидетельствованию)

и составили настоящий акт о нижеследующем:

1. К освидетельствованию предъявлены следующие работы:

Демонтаж дорожного бордюра на участке В1-4 – В1-4А

(наименование скрытых работ)

2. Работы выполнены по проектной документации

131-23-НВК2 «Ж/Д пути от испытательного центра до обкаточной линии с удлинением трансбордера, расположенные по адресу: Московская область, г.о. Мытищи, ул. Колонцова, 4.» Наружные сети водоснабжения и канализации. Переустройство хозяйственного водопровода.

(номер, другие реквизиты чертежа, наименование проектной и/или рабочей документации, сведения о лицах, осуществляющих подготовку, раздела проектной и/или рабочей документации)

3. При выполнении работ применены:

--

(наименование строительных материалов (изделий), реквизиты сертификатов и/или других документов, подтверждающих их качество и безопасность)

4. Предъявлены документы, подтверждающие соответствие работ предъявляемым требованиям:

Исполнительная схема №1 Демонтаж дорожного бордюра на участке В1-4 – В1-4А

(исполнительные схемы и чертежи, результаты экспертиз, обследований, лабораторных и иных испытаний выполненных работ, проведенных в процессе строительного контроля)

5. Даты: начала работ: «07» октября 2023 г.

окончания работ: «08» октября 2023 г.

6. Работы выполнены в соответствии:

131-23-НВК2 «Ж/Д пути от испытательного центра до обкаточной линии с удлинением трансбордера, расположенные по адресу: Московская область, г.о. Мытищи, ул. Колонцова, 4.» Наружные сети водоснабжения и канализации. Переустройство хозяйственного водопровода. СП 45.13330.2017. «Свод правил. Земляные сооружения, основания и фундаменты». СП48.13330.2019 Свод правил. Организация строительства.

(наименования и структурные единицы технических регламентов, иных нормативных правовых актов, разделы проектной и/или рабочей документации)

7. Разрешается производство последующих работ

Демонтаж асфальто-бетонного покрытия участка В1-4А – В1-4

(наименование работ, конструкций, участков сетей инженерно-технического обеспечения)

Дополнительные сведения: отсутствуют

Акт составлен в 5 (пяти) экземплярах.

Приложения:

1. Исполнительная схема №1 Демонтаж дорожного бордюра В1-4 – В-4А – 1 лист.

Представитель застройщика (технического заказчика, эксплуатирующей организации или регионального оператора) по вопросам строительного контроля

Дураев В. Ю.

(фамилия, инициалы, подпись)

Представитель лица, осуществляющего строительство

Шевчук К. А.

(фамилия, инициалы, подпись)

Представитель лица, осуществляющего строительство, по вопросам строительного контроля (специалист по организации строительства)

Кесслер Ю. Ф.

(фамилия, инициалы, подпись)

Представитель лица, осуществляющего подготовку проектной документации

Липатов В. Е.

(фамилия, инициалы, подпись)

Представитель лица, выполнившего работы, подлежащие освидетельствованию

1. Перевизный А. П.

(фамилия, инициалы, подпись)


2. Юрченко В. И.

(фамилия, инициалы, подпись)

Представители иных лиц

(фамилия, инициалы, подпись)

План участка производства работ

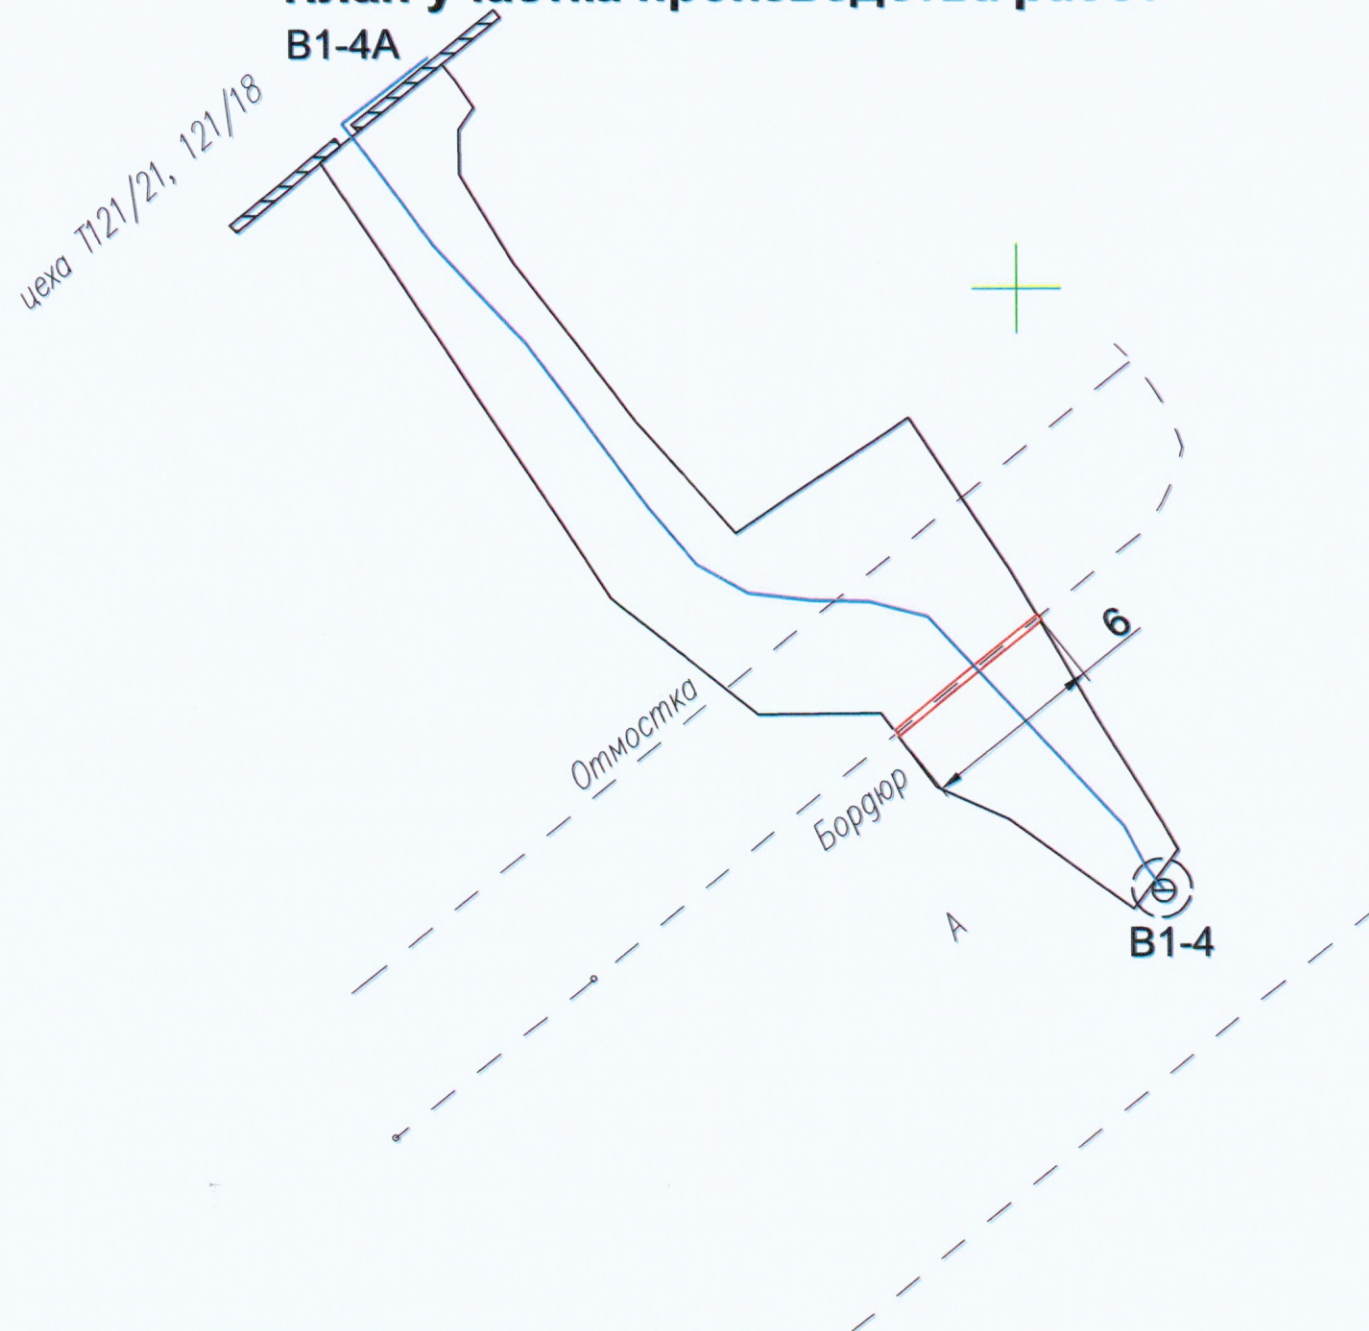

Ведомость работ по демонтажу дорожного бордюра

№	Участок	Длина L, м	Кол. бордюров 1,0x0,3x0,15 шт	Масса 1м/кг	Итого, кг
1	B1-4 - B1-4A	6,00	6	100	600


Условные обозначения:

— — — — — Участок производства работ
B1-4-B1-4A Фактические точки участка работ


Примечание:

1. Линейные размеры указаны в метрах.
2. Система координат МСК 50.2.
3. Система высот Балтийская.
4. Съёмка выполнялась электронным тахеометром CX-105 (свидетельство о поверке С-АКЗ/14-06-2023/254502985, действительно до 13.06.2024г.)

Ситуационный план

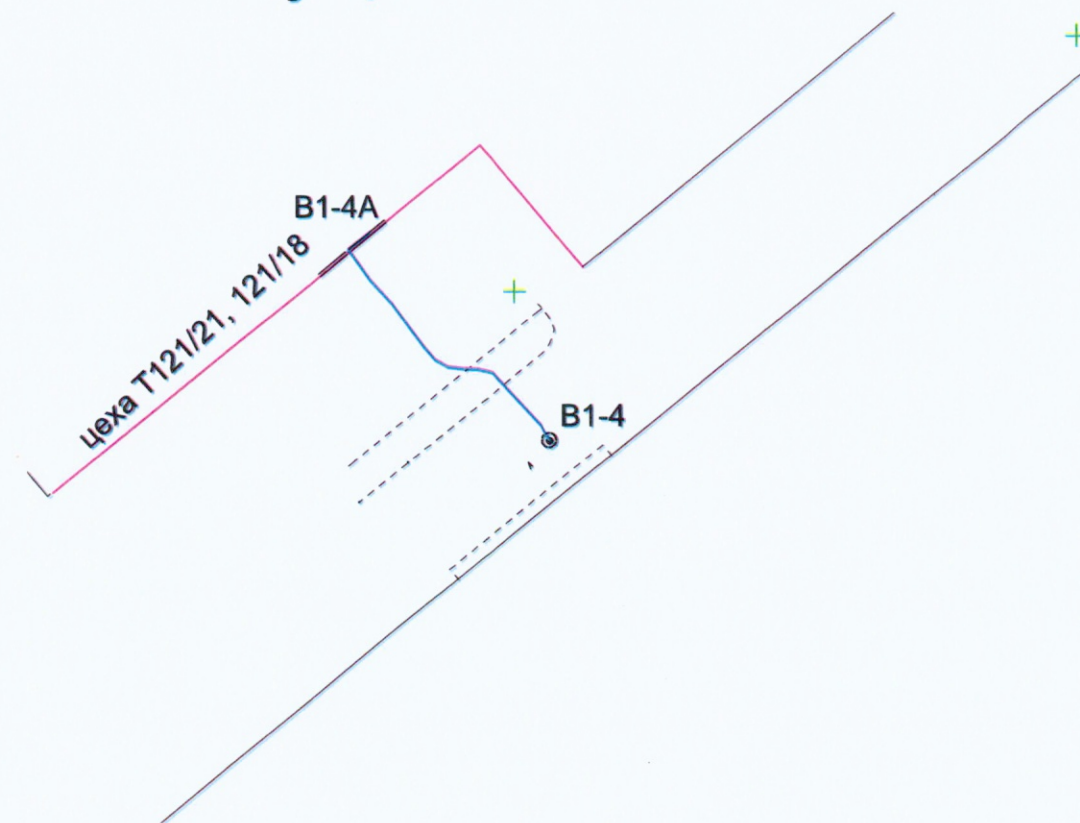

Эскиз дорожного бордюра

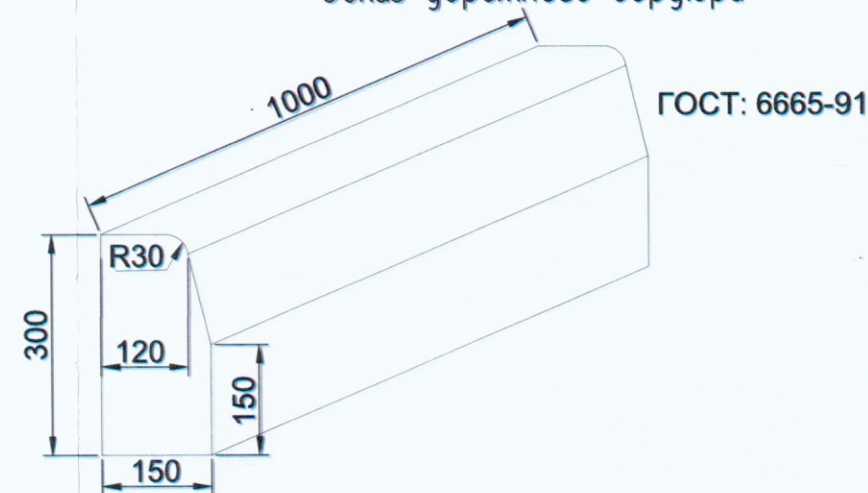

					2023	131-23-НБК2			
						Ж/д пути от испытательного центра до обкаточной линии с удлинением трансбордера, расположенные по адресу: Московская область, г.о. Мытищи, ул. Колонцова, 4			
Изм.	Кол.	Лист	№ док.	Подпись	Дата	Наружные сети водоснабжения и канализации Перестройка хозяйственного водопровода	Стадия	Лист	Листов
Руков. проекта		Щевчук К.А.			08.10		ИД	1	1
Зам. рук. проекта		Коршаков А.А.			08.10				
Нач. участка		Перевизник А.П.			08.10				
Гл. инженер		Юрченко В.И.			08.10	Исполнительная схема №1 Демонтаж дорожного бордюра на участке В1-4 - В1-4А	ООО "КикГЕОСТРОЙ"		

Объект капитального строительства:

«Ж/Д пути от испытательного центра до обкаточной линии с удлинением трансбордера, расположенные по адресу: Московская область, г. Мытищи, ул. Колонцова, 4», территория завода АО «МЕТРОВАГОНМАШ»

(наименование проектной документации, почтовый или строительный адрес объекта капитального строительства)

Застройщик (технический заказчик, эксплуатирующая организация или региональный оператор):

ООО «Проминжиниринг», ИНН 7734001650, ОГРН 11477481394406, КПП 770801001, 107140, г. Москва,

ул. Русаковская, д. 13, помещение XX-4, тел. +7(495) 909-93-48, член саморегулируемой Ассоциации строителей

«Саморегулируемая организация «Строительные допуски», ИНН 7714322214, ОГРН 107799011045, регистрационный номер СРО-С-187-26012010

(фамилия, имя, отчество, адрес места жительства, ОГНИП, ИНН индивидуального предпринимателя, наименование, ОГРН, ИНН, место нахождения юридического лица, телефон/факс, наименование, ОГРН, ИНН саморегулируемой организации, членом которой является – для индивидуальных предпринимателей и юридических лиц; фамилия, имя, отчество, паспортные данные, адрес места жительства, телефон/факс – для физических лиц, не являющихся индивидуальными предпринимателями)

Лицо, осуществляющее строительство: ООО «КиКГЕОСТРОЙ», ОГРН 1127747247704, ИНН 7709918820, 109004, Г.МОСКВА, УЛ. ЗЕМЛЯНОЙ ВАЛ, Д.65, КВ.59, тел. +7 (495) 915-24-71, член саморегулируемой ассоциации СРО «МАС» регистрационный номер СРО-С-148-24122009

(фамилия, имя, отчество, адрес места жительства, ОГНИП, ИНН индивидуального предпринимателя, наименование, ОГРН, ИНН, место нахождения юридического лица, телефон/факс, наименование, ОГРН, ИНН саморегулируемой организации, членом которой является)

Лицо, осуществляющее подготовку проектной документации: ООО «КиКГЕОСТРОЙ», ОГРН 1127747247704, ИНН 7709918820, 109004, Г.МОСКВА, УЛ. ЗЕМЛЯНОЙ ВАЛ, Д.65, КВ.59, тел. +7 (495) 915-24-71, член саморегулируемой ассоциации СРО «Объединение проектировщиков «УниверсалПроект», регистрационный номер СРО-П-179-12122012

(фамилия, имя, отчество, адрес места жительства, ОГНИП, ИНН индивидуального предпринимателя, наименование, ОГРН, ИНН, место нахождения юридического лица, телефон/факс, наименование, ОГРН, ИНН саморегулируемой организации, членом которой является)

Лицо, осуществляющее строительство, выполнившее работы, подлежащие освидетельствованию:

1. ООО «ШЕЛПРОК», ОГРН 1237700462427, ИНН 9726048866, 117535, Г.МОСКВА, МУНИЦИПАЛЬНЫЙ ОКРУГ ЧЕРТАНОВО ЮЖНОЕ, ПРОЕЗД 3-Й ДОРОЖНЫЙ, Д. 6, К. 2, член саморегулируемой ассоциации «Архитектурное наследие», регистрационный номер СРО-С-230-07092010

2. ООО «ЭлектроЭнергетика», ОГРН 1175074004698, ИНН 5037011400, 142281, Московская обл., г. Протвино, Кременковское ш., д. 5, член саморегулируемой ассоциации «Объединение Специализированных Организаций Профессиональные Строители», регистрационный номер СРО-С-219-21042010

(фамилия, имя, отчество, адрес места жительства, ОГНИП, ИНН индивидуального предпринимателя, наименование, ОГРН, ИНН, место нахождения юридического лица, телефон/факс, наименование, ОГРН, ИНН саморегулируемой организации, членом которой является)

АКТ**освидетельствования скрытых работ**

№ 131-23-НВК2-2

"08" октября 2023 г.

(дата составления акта)

Представитель застройщика (технического заказчика, эксплуатирующей организации или регионального оператора) по вопросам строительного контроля:

Ведущий инженер строительного контроля ООО «Проминжиниринг» Дураев В. Ю., приказ №5 от 03.08.2023г.

(должность, фамилия, инициалы, идентификационный номер в национальном реестре специалистов в области строительства, реквизиты распорядительного документа, подтверждающего полномочия, с указанием наименования, ОГРН, ИНН, места нахождения юридического лица, фамилии, имени, отчества, адреса места жительства, ОГНИП, ИНН индивидуального предпринимателя)

Представитель лица, осуществляющего строительство:

Руководитель проекта ООО «КиКГЕОСТРОЙ» Шевчук К.А. приказ №2-МВМ от 01.07.2023г.

(должность, фамилия, инициалы, реквизиты распорядительного документа, подтверждающего полномочия)

Представитель лица, осуществляющего строительство, по вопросам строительного контроля (специалист по организации строительства): Генеральный директор ООО «КиКГЕОСТРОЙ» Кесслер Ю.Ф., приказ №1СК-МВМ от 03.07.2023г., идентификационный номер НОСТРОЙ С-77-118776 от 28.09.2023г.

(должность, фамилия, инициалы, идентификационный номер в национальном реестре специалистов в области строительства, реквизиты распорядительного документа, подтверждающего полномочия)

Представитель лица, осуществляющего подготовку проектной документации:

Руководитель службы управления проектами ООО «КиКГЕОСТРОЙ» Липатов В. Е. приказ № 2-АН от 02.10.2023г.

(должность, фамилия, инициалы, реквизиты распорядительного документа, подтверждающего полномочия, с указанием наименования, ОГРН, ИНН, места нахождения юридического лица, фамилии, имени, отчества, адреса места жительства, ОГНИП, ИНН индивидуального предпринимателя, наименования, ОГРН, ИНН саморегулируемой организации, членом которой является указанное юридическое лицо, индивидуальный предприниматель)

Представитель лица, выполнившего работы, подлежащие освидетельствованию:

1. Начальник участка ООО «ШЕЛПРОК» Перевизнык А.П., приказ №1 от 01.08.2023г.

2. Главный инженер ООО «ЭлектроЭнергетика» Юрченко В. И., приказ № 1/08 от 04.08.2023г.

(должность, фамилия, инициалы, реквизиты распорядительного документа, подтверждающего полномочия, с указанием наименования, ОГРН, ИНН, места нахождения юридического лица, фамилии, имени, отчества, адреса места жительства, ОГНИП, ИНН индивидуального предпринимателя)

а также иные представители лиц, участвующих в освидетельствовании:

(должность с указанием наименования организации, фамилия, инициалы, реквизиты распорядительного документа, подтверждающего полномочия)

произвели осмотр работ, выполненных

ООО "ШЕЛПРОК", ООО "ЭлектроЭнергетика"

(наименование лица, выполнившего работы, подлежащие освидетельствованию)

и составили настоящий акт о нижеследующем:

1. К освидетельствованию предъявлены следующие работы:

Демонтаж асфальто-бетонного покрытия на участке В1-4А – В1-4

(наименование скрытых работ)

2. Работы выполнены по проектной документации

131-23-НВК2 «Ж/Д пути от испытательного центра до обкаточной линии с удлинением трансбордера, расположенные по адресу: Московская область, г.о. Мытищи, ул. Колонцова, 4.» Наружные сети водоснабжения и канализации. Переустройство хозяйственного водопровода.

(номер, другие реквизиты чертежа, наименование проектной и/или рабочей документации, сведения о лицах, осуществляющих подготовку, раздела проектной и/или рабочей документации)

3. При выполнении работ применены:

--

(наименование строительных материалов (изделий), реквизиты сертификатов и/или других документов, подтверждающих их качество и безопасность)

4. Предъявлены документы, подтверждающие соответствие работ предъявляемым требованиям:

Исполнительная схема №2 Демонтаж асфальто-бетонного покрытия на участке В1-4А – В1-4

(исполнительные схемы и чертежи, результаты экспертиз, обследований, лабораторных и иных испытаний выполненных работ, проведенных в процессе строительного контроля)

5. Даты: начала работ: «07» октября 2023 г.

окончания работ: «08» октября 2023 г.

6. Работы выполнены в соответствии:

131-23-НВК2 «Ж/Д пути от испытательного центра до обкаточной линии с удлинением трансбордера, расположенные по адресу: Московская область, г.о. Мытищи, ул. Колонцова, 4.» Наружные сети водоснабжения и канализации. Переустройство хозяйственного водопровода. СП 45.13330.2017. «Свод правил. Земляные сооружения, основания и фундаменты». СП48.13330.2019 Свод правил. Организация строительства.

(наименования и структурные единицы технических регламентов, иных нормативных правовых актов, разделы проектной и/или рабочей документации)

7. Разрешается производство последующих работ

Разработка грунта и демонтаж трубы Ду114*4мм на участке В1-4 – В1-4А

(наименование работ, конструкций, участков сетей инженерно-технического обеспечения)

Дополнительные сведения: отсутствуют

Акт составлен в 5 (пяти) экземплярах.

Приложения:

1. Исполнительная схема №2 Демонтаж асфальто-бетонного покрытия на участке В1-4А – В1-4 – 1 лист.

Представитель застройщика (технического заказчика, эксплуатирующей организации или регионального оператора) по вопросам строительного контроля

Дураев В. Ю.

(фамилия, инициалы, подпись)

Представитель лица, осуществляющего строительство

Шевчук К. А.

(фамилия, инициалы, подпись)

Представитель лица, осуществляющего строительство, по вопросам строительного контроля (специалист по организации строительства)

Кесслер Ю. Ф.

(фамилия, инициалы, подпись)

Представитель лица, осуществляющего подготовку проектной документации

Липатов В. Е.

(фамилия, инициалы, подпись)

Представитель лица, выполнившего работы, подлежащие освидетельствованию

1. Перевизнык А. П.

(фамилия, инициалы, подпись)


2. Юрченко В. И.

(фамилия, инициалы, подпись)


Представители иных лиц

(фамилия, инициалы, подпись)

План участка производства работ

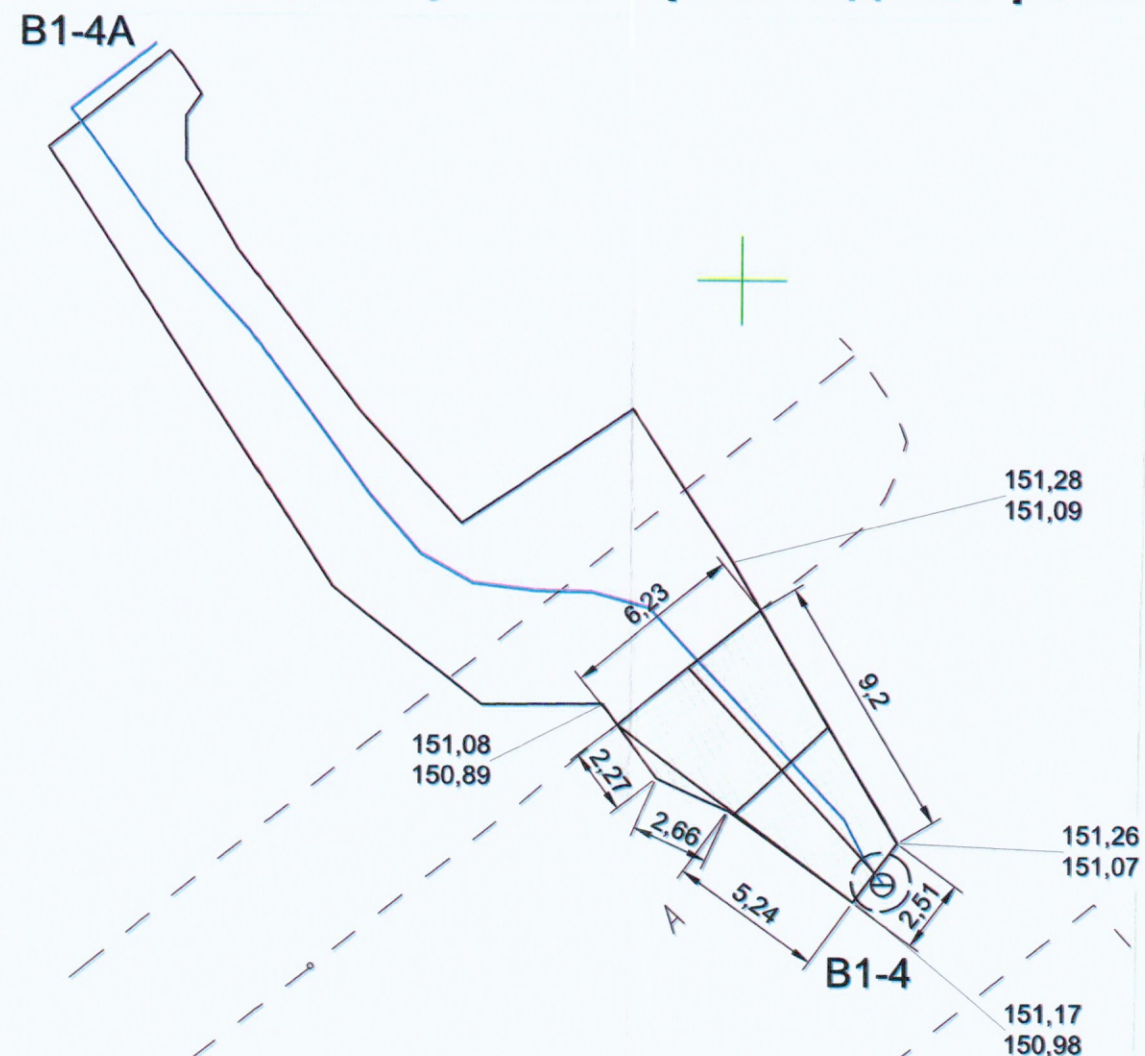


Конструкция асфальтобетонного покрытия
(схема)

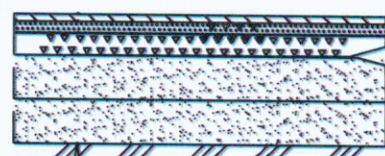

Покрывтие – асфальтобетон мелкозернистый, тип Б, марка II, ГОСТ 9128–2013	h=0,07 м
Покрывтие – асфальтобетон крупнозернистый, тип Б, марка II, ГОСТ 9128–2013	h=0,12 м
Щебень М600 (5–20 мм) с пропиткой вязким битумом	h=0,08 м
Щебень М600 (20–70мм) ГОСТ 8267–93	h=0,22 м
Уплотненный грунт	

Приложение №1 к Акту № 131-23-НВК2-2 от 08.10.2023 г.

Ситуационный план

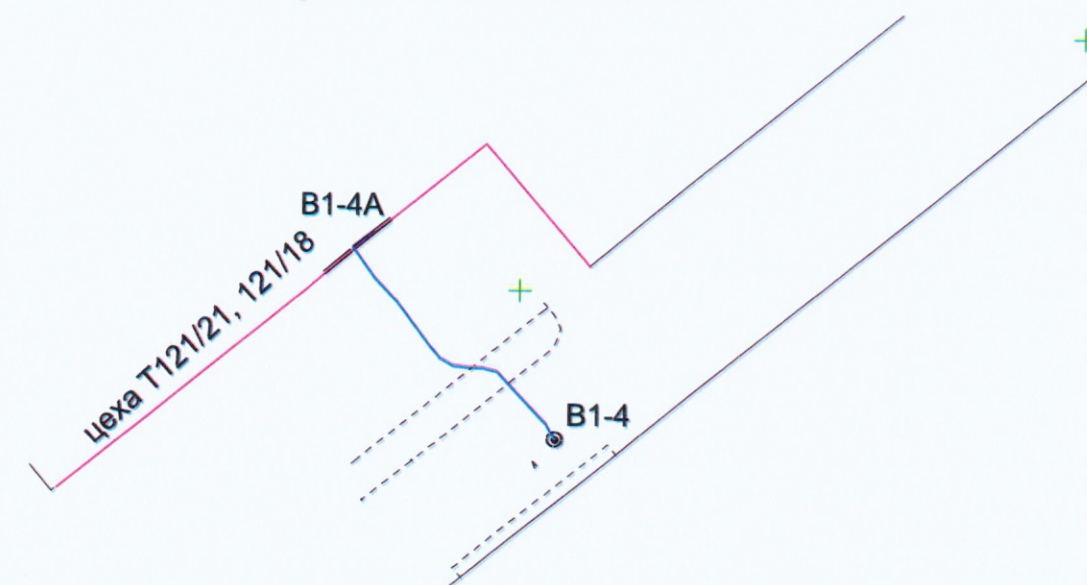

Резка асфальтобетонного покрытия фрезой					
№	Участок	Длина L, м	Ширина В _{ср} , м	Толщина Н, м	Периметр резки, Р=(L+B)*2 м
1	B1-4A - B1-4	9,2; 10,17	2,51	0,19	21,88

Разборка асфальтобетонного покрытия при разработке траншеи					
№	Участок	Длина L _{ср} , м	Ширина В _{ср} , м	Толщина Н, м	Объем разработки мех. способом, V=L*В _{ср} *Н м³
1	B1-4A - B1-4	9,68	4,37	0,19	8,04

Разборка щебеночного покрытия при разработке траншеи					
№	Участок	Длина L, м	Ширина В _{ср} , м	Толщина Н, м	Объем разработки мех. способом, V=L*В _{ср} *Н м³
1	B1-4A - B1-4	9,68	4,37	0,3	12,69

					2023	131-23-НВК2			
						Ж/д пути от испытательного центра до обкаточной линии с удлинением трансбордера, расположенные по адресу: Московская область, г.о. Мытищи, ул. Колонцова, 4			
Изм.	Кол.	Лист	№ док.	Подпись	Дата	Наружные сети водоснабжения и канализации Переустройство хозяйственного водопровода	Стадия	Лист	Листов
Руков. проекта				Шевчук К.А.	08.10		ИД	1	1
Зам. рук. проекта				Коршаков А.А.	08.10				
Нач. участка				Перевизник А.П.	08.10				
Гл. инженер				Юрченко В.И.	08.10	Исполнительная схема №2 Демонтаж асфальто-бетонного покрытия на участке В1-4А - В1-4	ООО "КикГЕОСТРОЙ"		

Объект капитального строительства:

«Ж/Д пути от испытательного центра до обкаточной линии с удлинением трансбордера, расположенные по адресу: Московская область, г. Мытищи, ул. Колонцова, 4», территория завода АО «МЕТРОВАГОНМАШ»
(наименование проектной документации, почтовый или строительный адрес объекта капитального строительства)

Застройщик (технический заказчика, эксплуатирующая организация или региональный оператор):

ООО «Проминжиниринг», ИНН 7734001650, ОГРН 11477481394406, КПП 770801001, 107140, г. Москва, ул. Русаковская, д.13, помещение ХХ-4, тел. +7(495) 909-93-48, член саморегулируемой Ассоциации строителей «Саморегулируемая организация «Строительные допуски», ИНН 7714322214, ОГРН 107799011045, регистрационный номер СРО-С-187-26012010

(фамилия, имя, отчество, адрес места жительства, ОГНИП, ИНН индивидуального предпринимателя, наименование, ОГРН, ИНН, место нахождения юридического лица, телефон/факс, наименование, ОГРН, ИНН саморегулируемой организации, членом которой является – для индивидуальных предпринимателей и юридических лиц; фамилия, имя, отчество, паспортные данные, адрес места жительства, телефон/факс – для физических лиц, не являющихся индивидуальными предпринимателями)

Лицо, осуществляющее строительство: ООО «КиКГЕОСТРОЙ», ОГРН 1127747247704, ИНН 7709918820, 109004, Г.МОСКВА, УЛ. ЗЕМЛЯНОЙ ВАЛ, Д.65, КВ.59, тел. +7 (495) 915-24-71, член саморегулируемой ассоциации СРО «МАС» регистрационный номер СРО-С-148-24122009

(фамилия, имя, отчество, адрес места жительства, ОГНИП, ИНН индивидуального предпринимателя, наименование, ОГРН, ИНН, место нахождения юридического лица, телефон/факс, наименование, ОГРН, ИНН саморегулируемой организации, членом которой является)

Лицо, осуществляющее подготовку проектной документации: ООО «КиКГЕОСТРОЙ», ОГРН 1127747247704, ИНН 7709918820, 109004, Г.МОСКВА, УЛ. ЗЕМЛЯНОЙ ВАЛ, Д.65, КВ.59, тел. +7 (495) 915-24-71, член саморегулируемой ассоциации СРО «Объединение проектировщиков «УниверсалПроект», регистрационный номер СРО-П-179-12122012

(фамилия, имя, отчество, адрес места жительства, ОГНИП, ИНН индивидуального предпринимателя, наименование, ОГРН, ИНН, место нахождения юридического лица, телефон/факс, наименование, ОГРН, ИНН саморегулируемой организации, членом которой является)

Лицо, осуществляющее строительство, выполнившее работы, подлежащие освидетельствованию:

1. ООО «ШЕЛПРОКК», ОГРН 1237700462427, ИНН 9726048866, 117535, Г.МОСКВА, МУНИЦИПАЛЬНЫЙ ОКРУГ ЧЕРТАНОВО ЮЖНОЕ, ПРОЕЗД 3-Й ДОРОЖНЫЙ, Д. 6, К. 2, член саморегулируемой ассоциации «Архитектурное наследие», регистрационный номер СРО-С-230-07092010

2. ООО «ЭлектроЭнергетика», ОГРН 1175074004698, ИНН 5037011400, 142281, Московская обл., г. Протвино, Кременковское ш., д. 5, член саморегулируемой ассоциации «Объединение Специализированных Организаций Профессиональные Строители», регистрационный номер СРО-С-219-21042010

(фамилия, имя, отчество, адрес места жительства, ОГНИП, ИНН индивидуального предпринимателя, наименование, ОГРН, ИНН, место нахождения юридического лица, телефон/факс, наименование, ОГРН, ИНН саморегулируемой организации, членом которой является)

АКТ

освидетельствования скрытых работ

№ 131-23-НБК2-3

"08" октября 2023 г.

(дата составления акта)

Представитель застройщика (технического заказчика, эксплуатирующей организации или регионального оператора) по вопросам строительного контроля:

Ведущий инженер строительного контроля ООО «Проминжиниринг» Дураев В. Ю., приказ №5 от 03.08.2023г.

(должность, фамилия, инициалы, идентификационный номер в национальном реестре специалистов в области строительства, реквизиты распорядительного документа, подтверждающего полномочия, с указанием наименования, ОГРН, ИНН, места нахождения юридического лица, фамилии, имени, отчества, адреса места жительства, ОГНИП, ИНН индивидуального предпринимателя)

Представитель лица, осуществляющего строительство:

Руководитель проекта ООО «КиКГЕОСТРОЙ» Шевчук К.А. приказ №2-МВМ от 01.07.2023г.

(должность, фамилия, инициалы, реквизиты распорядительного документа, подтверждающего полномочия)

Представитель лица, осуществляющего строительство, по вопросам строительного контроля (специалист по организации строительства): Генеральный директор ООО «КиКГЕОСТРОЙ» Кесслер Ю.Ф., приказ №1СК-МВМ от 03.07.2023г., идентификационный номер НОСТРОЙ С-77-118776 от 28.09.2023г.

(должность, фамилия, инициалы, идентификационный номер в национальном реестре специалистов в области строительства, реквизиты распорядительного документа, подтверждающего полномочия)

Представитель лица, осуществляющего подготовку проектной документации:

Руководитель службы управления проектами ООО «КиКГЕОСТРОЙ» Липатов В. Е. приказ № 2-АН от 02.10.2023г.

(должность, фамилия, инициалы, реквизиты распорядительного документа, подтверждающего полномочия, с указанием наименования, ОГРН, ИНН, места нахождения юридического лица, фамилии, имени, отчества, адреса места жительства, ОГНИП, ИНН индивидуального предпринимателя, наименование, ОГРН, ИНН саморегулируемой организации, членом которой является указанное юридическое лицо, индивидуальный предприниматель)

Представитель лица, выполнившего работы, подлежащие освидетельствованию:

1. Начальник участка ООО «ШЕЛПРОКК» Перевизнык А.П., приказ №1 от 01.08.2023г.

2. Главный инженер ООО «ЭлектроЭнергетика» Юрченко В. И., приказ № 1/08 от 04.08.2023г.

(должность, фамилия, инициалы, реквизиты распорядительного документа, подтверждающего полномочия, с указанием наименования, ОГРН, ИНН, места нахождения юридического лица, фамилии, имени, отчества, адреса места жительства, ОГНИП, ИНН индивидуального предпринимателя)

а также иные представители лиц, участвующих в освидетельствовании:

(должность с указанием наименования организации, фамилия, инициалы, реквизиты распорядительного документа, подтверждающего полномочия)

произвели осмотр работ, выполненных

ООО "ШЕЛПРОКК", ООО "ЭлектроЭнергетика"

(наименование лица, выполнившего работы, подлежащие освидетельствованию)

и составили настоящий акт о нижеследующем:

1. К освидетельствованию предъявлены следующие работы:

Разработка грунта и демонтаж трубы Ду114*4мм на участке В1-4 –В1-4А

(наименование скрытых работ)

2. Работы выполнены по проектной документации

131-23-НВК2 «Ж/Д пути от испытательного центра до обкаточной линии с удлинением трансбордера, расположенные по адресу: Московская область, г.о. Мытищи, ул. Колонцова, 4.» Наружные сети водоснабжения и канализации. Переустройство хозяйственного водопровода.

(номер, другие реквизиты чертежа, наименование проектной и/или рабочей документации, сведения о лицах, осуществляющих подготовку, раздела проектной и/или рабочей документации)

3. При выполнении работ применены:

--

(наименование строительных материалов (изделий), реквизиты сертификатов и/или других документов, подтверждающих их качество и безопасность)

4. Предъявлены документы, подтверждающие соответствие работ предъявляемым требованиям:

Исполнительная схема №3 Разработка грунта и демонтаж трубы Ду114*4мм на участке В1-4 –В1-4А

(исполнительные схемы и чертежи, результаты экспертиз, обследований, лабораторных и иных испытаний выполненных работ, проведенных в процессе строительного контроля)

5. Даты: начала работ: «08» октября 2023 г.

окончания работ: «08» октября 2023 г.

6. Работы выполнены в соответствии:

131-23-НВК2 «Ж/Д пути от испытательного центра до обкаточной линии с удлинением трансбордера, расположенные по адресу: Московская область, г.о. Мытищи, ул. Колонцова, 4.» Наружные сети водоснабжения и канализации. Переустройство хозяйственного водопровода. СП 45.13330.2017. «Свод правил. Земляные сооружения, основания и фундаменты». СП48.13330.2019 Свод правил. Организация строительства.

(наименования и структурные единицы технических регламентов, иных нормативных правовых актов, разделы проектной и/или рабочей документации)

7. Разрешается производство последующих работ

Устройство траншеи от В1-4 до В1-4А

(наименование работ, конструкций, участков сетей инженерно-технического обеспечения)

Дополнительные сведения: отсутствуют

Акт составлен в 5 (пяти) экземплярах.

Приложения:

1. Исполнительная схема №3 Разработка грунта и демонтаж трубы Ду114*4мм на участке В1-4 –В1-4А – 1 лист.

Представитель застройщика (технического заказчика, эксплуатирующей организации или регионального оператора) по вопросам строительного контроля

Дураев В. Ю.

(фамилия, инициалы, подпись)

Представитель лица, осуществляющего строительство

Шевчук К. А.

(фамилия, инициалы, подпись)

Представитель лица, осуществляющего строительство, по вопросам строительного контроля (специалист по организации строительства)

Кесслер Ю.Ф.

(фамилия, инициалы, подпись)

Представитель лица, осуществляющего подготовку проектной документации

Липатов В. Е.

(фамилия, инициалы, подпись)

Представитель лица, выполнившего работы, подлежащие освидетельствованию

1. Перевизник А. П.

(фамилия, инициалы, подпись)


2. Юрченко В. И.

(фамилия, инициалы, подпись)

Представители иных лиц

(фамилия, инициалы, подпись)

План участка производства работ

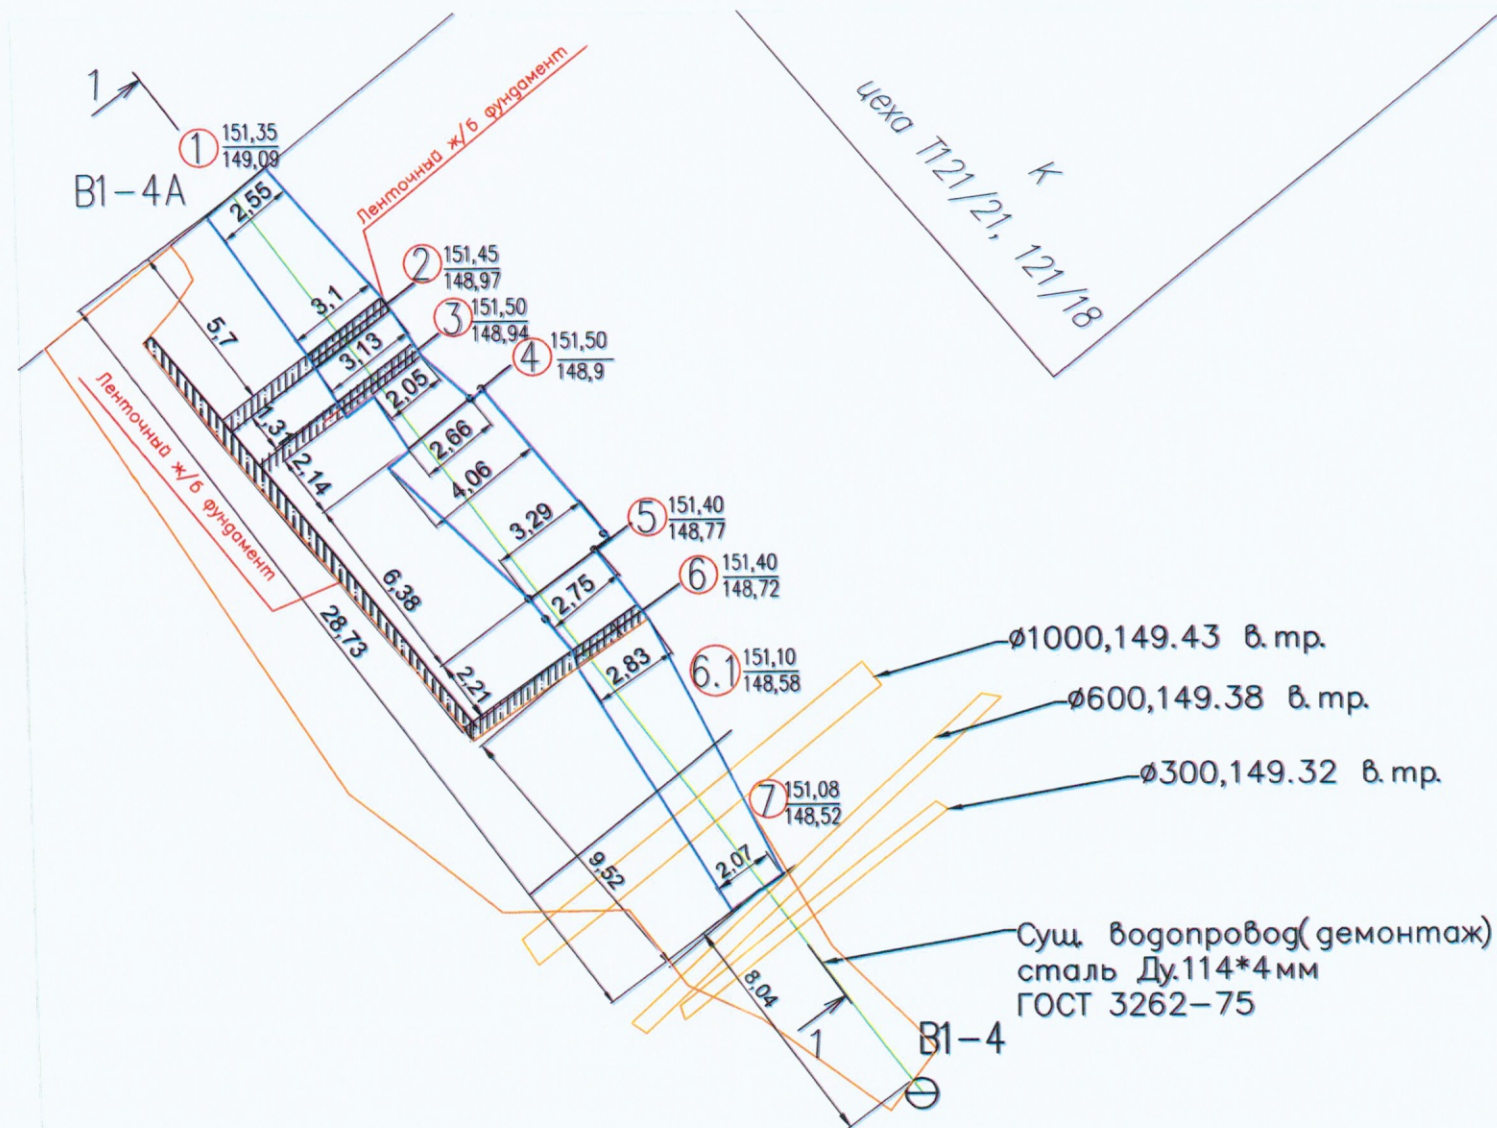


Ведомость объемов выполненных работ по разработке грунта											
№	Участок	Длина Лср, м	Ширина Вср, м	Глубина Нср, м	Общий объем Vобщ, м³	Объем ручной разработки V, м³	Объем сущ трубы L1000=2,45м, V м³	Объем демантированной трубы Ду.114*4мм L=28,7м, V1, м³	Объем разрабатываемог о грунта V, м³	Объем разработки мех. способом, V=(Vобщ-V1)*0,97 м³	Объем доработки грунта руч. способом, V=L*Вср*Нср*0,03 м³
1	т.1(Б1-4А) - т.2	5,7	2,825	2,37	38,16	0	0	0,22	158,5	153,74	4,76
2	т.2-т.3	1,31	3,115	2,52	10,28	0	0				
3	т.3-т.4	2,34	2,355	2,53	12,75	0	0				
4	т.4-т.5	6,38	2,975	2,565	48,68	0	0				
5	т.5-т.6	2,21	2,79	2,655	16,37	0	0				
6	т.6-т.6.1	5,06	2,45	2,62	32,48	0	0				
7	т.6.1 - т.7	4,46	2,45	2,62	28,63	26,67	1,92				
ИТОГО					187,35	26,67	1,92	0,26	158,5	153,74	4,76
Демонтаж трубы Ду.114*4мм - 28,7м.											

Демонтаж трубы Ду.114*4мм - 28,7м.

Условные обозначения:

- Участок производства работ
— Суш. водопровод Ду.114*4мм (демонтаж)
 Б1-4-Б1-4А Фактические точки участка работ
 151,32 Фактическая отметка верха траншеи
 149,09 Фактическая отметка низа траншеи
 Ручная разработка грунта
 Ранее разработанный котлован
 Разработка грунта

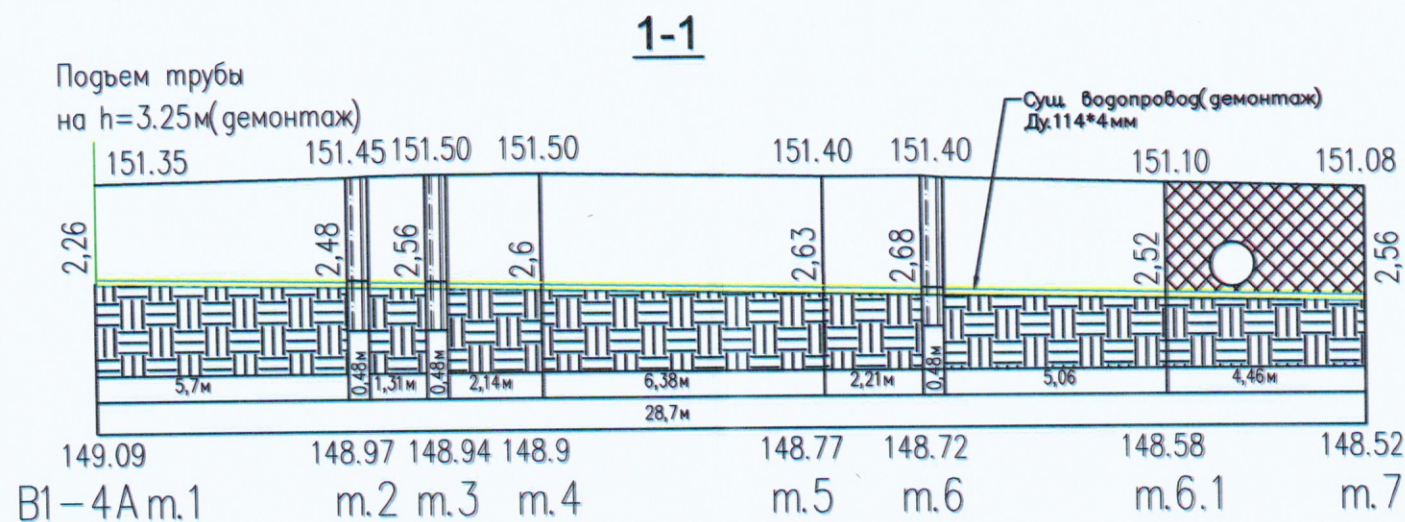

					2023	131-23-НБК2			
						Ж/д пути от испытательного центра до обкаточной линии с удлинением трансбордера, расположенные по адресу: Московская область, г.о. Мытищи, ул. Колонцова, 4			
Изм.	Кол.	Лист	№ док.	Подпись	Дата	Наружные сети водоснабжения и канализации Переустройство хозяйственного водопровода	Стадия	Лист	Листов
Руков. проекта	Шевчук К.А.				08.10		ИД	1	1
Зам. рук.проекта	Коршаков А.А.				08.10				
Нач. участка	Перевизник А.Р.				08.10				
Гл. инженер	Юрченко В.И.				08.10	Исполнительная схема №3 Разработка грунта и демонтаж трубы Ду114*4мм на участке В1-4 -В1-4А	ООО "КИКГЕОСТРОЙ"		

Объект капитального строительства:

«Ж/Д пути от испытательного центра до обкаточной линии с удлинением трансбордера, расположенные по адресу: Московская область, г. Мытищи, ул. Колонцова, 4», территория завода АО «МЕТРОВАГОНМАШ»

(наименование проектной документации, почтовый или строительный адрес объекта капитального строительства)

Застройщик (технический заказчика, эксплуатирующая организация или региональный оператор):

ООО «Проминжиниринг», ИНН 7734001650, ОГРН 11477481394406, КПП 770801001, 107140, г. Москва,

ул. Русаковская, д.13, помещение ХХ-4, тел. +7(495) 909-93-48, член саморегулируемой Ассоциации строителей

«Саморегулируемая организация «Строительные допуски», ИНН 7714322214, ОГРН 107799011045, регистрационный номер СРО-С-187-26012010

(фамилия, имя, отчество, адрес места жительства, ОГНИП, ИНН индивидуального предпринимателя, наименование, ОГРН, ИНН, место нахождения юридического лица, телефон/факс, наименование, ОГРН, ИНН саморегулируемой организации, членом которой является – для индивидуальных предпринимателей и юридических лиц; фамилия, имя, отчество, паспортные данные, адрес места жительства, телефон/факс – для физических лиц, не являющихся индивидуальными предпринимателями)

Лицо, осуществляющее строительство: ООО «КиКГЕОСТРОЙ», ОГРН 1127747247704, ИНН 7709918820, 109004, Г.МОСКВА, УЛ. ЗЕМЛЯНОЙ ВАЛ, Д.65, КВ.59, тел. +7 (495) 915-24-71, член саморегулируемой ассоциации СРО «МАС» регистрационный номер СРО-С-148-24122009

(фамилия, имя, отчество, адрес места жительства, ОГНИП, ИНН индивидуального предпринимателя, наименование, ОГРН, ИНН, место нахождения юридического лица, телефон/факс, наименование, ОГРН, ИНН саморегулируемой организации, членом которой является)

Лицо, осуществляющее подготовку проектной документации: ООО «КиКГЕОСТРОЙ», ОГРН 1127747247704, ИНН 7709918820, 109004, Г.МОСКВА, УЛ. ЗЕМЛЯНОЙ ВАЛ, Д.65, КВ.59, тел. +7 (495) 915-24-71, член саморегулируемой ассоциации СРО «Объединение проектировщиков «УниверсалПроект», регистрационный номер СРО-П-179-12122012

(фамилия, имя, отчество, адрес места жительства, ОГНИП, ИНН индивидуального предпринимателя, наименование, ОГРН, ИНН, место нахождения юридического лица, телефон/факс, наименование, ОГРН, ИНН саморегулируемой организации, членом которой является)

Лицо, осуществляющее строительство, выполнившее работы, подлежащие освидетельствованию:

1. ООО «ШЕЛПРОК», ОГРН 1237700462427, ИНН 9726048866, 117535, Г.МОСКВА, МУНИЦИПАЛЬНЫЙ ОКРУГ ЧЕРТАНОВО ЮЖНОЕ, ПРОЕЗД 3-Й ДОРОЖНЫЙ, Д. 6, К. 2, член саморегулируемой ассоциации «Архитектурное наследие», регистрационный номер СРО-С-230-07092010

2. ООО «ЭлектроЭнергетика», ОГРН 1175074004698, ИНН 5037011400, 142281, Московская обл., г. Протвино, Кременковское ш., д. 5, член саморегулируемой ассоциации «Объединение Специализированных Организаций Профессиональные Строители», регистрационный номер СРО-С-219-21042010

(фамилия, имя, отчество, адрес места жительства, ОГНИП, ИНН индивидуального предпринимателя, наименование, ОГРН, ИНН, место нахождения юридического лица, телефон/факс, наименование, ОГРН, ИНН саморегулируемой организации, членом которой является)

АКТ**освидетельствования скрытых работ**

№ 131-23-НВК2-4

“11” октября 2023 г.

(дата составления акта)

Представитель застройщика (технического заказчика, эксплуатирующей организации или регионального оператора) по вопросам строительного контроля:

Ведущий инженер строительного контроля ООО «Проминжиниринг» Дураев В. Ю., приказ №5 от 03.08.2023г.

(должность, фамилия, инициалы, идентификационный номер в национальном реестре специалистов в области строительства, реквизиты распорядительного документа, подтверждающего полномочия, с указанием наименования, ОГРН, ИНН, места нахождения юридического лица, фамилии, имени, отчества, адреса места жительства, ОГНИП, ИНН индивидуального предпринимателя)

Представитель лица, осуществляющего строительство:

Руководитель проекта ООО «КиКГЕОСТРОЙ» Шевчук К.А. приказ №2-МВМ от 01.07.2023г.

(должность, фамилия, инициалы, реквизиты распорядительного документа, подтверждающего полномочия)

Представитель лица, осуществляющего строительство, по вопросам строительного контроля (специалист по организации строительства): Генеральный директор ООО «КиКГЕОСТРОЙ» Кесслер Ю.Ф., приказ №1СК-МВМ от 03.07.2023г., идентификационный номер НОСТРОЙ С-77-118776 от 28.09.2023г.

(должность, фамилия, инициалы, идентификационный номер в национальном реестре специалистов в области строительства, реквизиты распорядительного документа, подтверждающего полномочия)

Представитель лица, осуществляющего подготовку проектной документации:

Руководитель службы управления проектами ООО «КиКГЕОСТРОЙ» Липатов В. Е. приказ № 2-АН от 02.10.2023г.

(должность, фамилия, инициалы, реквизиты распорядительного документа, подтверждающего полномочия, с указанием наименования, ОГРН, ИНН, места нахождения юридического лица, фамилии, имени, отчества, адреса места жительства, ОГНИП, ИНН индивидуального предпринимателя, наименования, ОГРН, ИНН саморегулируемой организации, членом которой является указанное юридическое лицо, индивидуальный предприниматель)

Представитель лица, выполнившего работы, подлежащие освидетельствованию:

1. Начальник участка ООО «ШЕЛПРОК» Перевизнык А.П., приказ №1 от 01.08.2023г.

2. Главный инженер ООО «ЭлектроЭнергетика» Юрченко В. И., приказ № 1/08 от 04.08.2023г.

(должность, фамилия, инициалы, реквизиты распорядительного документа, подтверждающего полномочия, с указанием наименования, ОГРН, ИНН, места нахождения юридического лица, фамилии, имени, отчества, адреса места жительства, ОГНИП, ИНН индивидуального предпринимателя)

а также иные представители лиц, участвующих в освидетельствовании:

(должность с указанием наименования организации, фамилия, инициалы, реквизиты распорядительного документа, подтверждающего полномочия)

произвели осмотр работ, выполненных

ООО "ШЕЛПРОК", ООО "ЭлектроЭнергетика"

(наименование лица, выполнившего работы, подлежащие освидетельствованию)

и составили настоящий акт о нижеследующем:

1. К освидетельствованию предъявлены следующие работы:

Устройство траншеи от В1-4 до В1-4А

(наименование скрытых работ)

2. Работы выполнены по проектной документации

131-23-НВК2 «Ж/Д пути от испытательного центра до обкаточной линии с удлинением трансбордера, расположенные по адресу: Московская область, г.о. Мытищи, ул. Колонцова, 4.» Наружные сети водоснабжения и канализации. Переустройство хозяйственного водопровода.

(номер, другие реквизиты чертежа, наименование проектной и/или рабочей документации, сведения о лицах, осуществляющих подготовку, раздела проектной и/или рабочей документации)

3. При выполнении работ применены:

--

(наименование строительных материалов (изделий), реквизиты сертификатов и/или других документов, подтверждающих их качество и безопасность)

4. Предъявлены документы, подтверждающие соответствие работ предъявляемым требованиям:

Исполнительная схема №4 Устройство траншеи от В1-4 до В1-4А

(исполнительные схемы и чертежи, результаты экспертиз, обследований, лабораторных и иных испытаний выполненных работ, проведенных в процессе строительного контроля)

5. Даты: начала работ: «11» октября 2023 г.

окончания работ: «11» октября 2023 г.

6. Работы выполнены в соответствии:

131-23-НВК2 «Ж/Д пути от испытательного центра до обкаточной линии с удлинением трансбордера, расположенные по адресу: Московская область, г.о. Мытищи, ул. Колонцова, 4.» Наружные сети водоснабжения и канализации. Переустройство хозяйственного водопровода. СП 45.13330.2017. «Свод правил. Земляные сооружения, основания и фундаменты». СП48.13330.2019 Свод правил. Организация строительства.

(наименования и структурные единицы технических регламентов, иных нормативных правовых актов, разделы проектной и/или рабочей документации)

7. Разрешается производство последующих работ

Устройство песчаного основания в траншее В1-4 – В1-4А

(наименование работ, конструкций, участков сетей инженерно-технического обеспечения)

Дополнительные сведения: отсутствуют

Акт составлен в 5 (пяти) экземплярах.

Приложения:

1. Исполнительная схема №4 Устройство траншеи от В1-4 до В1-4А – 1 лист.

Представитель застройщика (технического заказчика, эксплуатирующей организации или регионального оператора) по вопросам строительного контроля

Дураев В. Ю.

(фамилия, инициалы, подпись)

Представитель лица, осуществляющего строительство

Шевчук К. А.

(фамилия, инициалы, подпись)

Представитель лица, осуществляющего строительство, по вопросам строительного контроля (специалист по организации строительства)

Кessler Ю. Ф.

(фамилия, инициалы, подпись)

Представитель лица, осуществляющего подготовку проектной документации

Липатов В. Е.

(фамилия, инициалы, подпись)

Представитель лица, выполнившего работы, подлежащие освидетельствованию

1. Перевизнык А. П.

(фамилия, инициалы, подпись)

2. Юрченко В. И.

(фамилия, инициалы, подпись)

Представители иных лиц

(фамилия, инициалы, подпись)



План участка производства работ

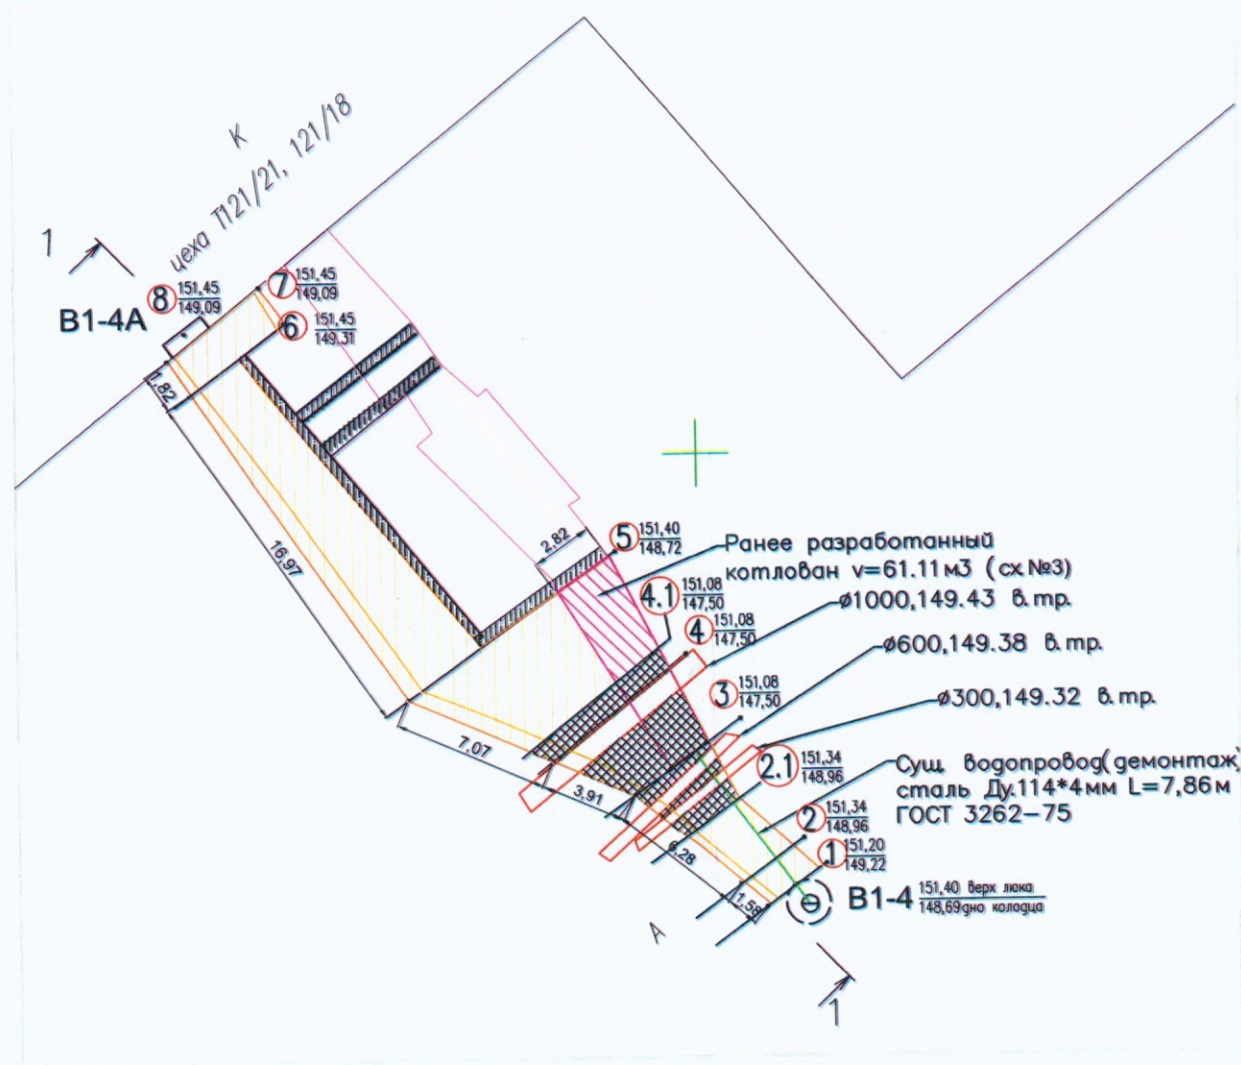


Таблица данных по пикетам				
№ пикета	Ширина траншеи В, м			глубина
	по низу Вн	по верху Вв	средняя Вср	
1	2,34	2,74	2,54	1,98
2	2,4	2,79	2,595	2,38
2.1	2,52	2,94	2,73	2,5
3	3,7	4,11	3,905	3,58
4	5,79	6,63	6,21	3,58
4.1	6,52	7,37	6,945	3,15
5	10,36	11,09	10,725	2,68
	3,33	4,07	3,7	
6	2,36	2,74	2,52	2,14
	4,42	5,31	5,085	
7	4,57	5,26	4,915	2,36
8	2,3	2,3	2,3	2,36

Ведомость объемов выполненных работ по разработке грунта												
№	Участок	Длина L, м	Ширина Вср, м	Глубина H, м	Общий объем V1, м ³	Объем V2 демонтажной трубы Ду.114*4мм L=7,86м, м ³	Объем V3 суш. труб L1000=6,27м, L600=3,82м, L300=3,46м, м ³	Объем V4 ручной разработки грунта, м ³	Объем V5 ранее разработано го грунта V2, м ³	Объем разработанного грунта в котловане V=V1-V2-V3-V4-V5, м ³	Объем разработки мех. способом, Vm=V*0,97 м ³	Объем доработки руч. способом, Vp=V*0,03 м ³
1	Т.1(В1-4) - Т.2	1,58	2,56	2,18	8,82	0,01	0	0	0	8,81	8,54	0,27
2	Т.2-Т.2.1	3,25	2,66	2,44	21,09	0,03	0	0	0	21,06	20,43	0,63
3	Т.2.1-Т.3	3,03	3,32	3,04	30,58	0,03	0,24+1,08=1,32	29,23	0	0	0	0
4	Т.3-Т.4	3,91	5,05	3,58	70,69	0	4,92	42,39	23,38	0	0	0
5	Т.4-Т.4.1	0,55	6,57	3,36	12,14	0	0	8,85	3,29	0	0	0
6	Т.4.1-Т.5	6,52	8,83	2,91	167,53	0	0	0	34,44	133,09	129,1	3,99
7	Т.5-Т.6	16,97	2,81	2,41	114,92	0	0	0	0	114,92	111,47	3,45
8	Т.6-Т.7	1,82	4,49	2,25	18,38	0	0	0	0	18,38	17,83	0,55
9	Т.7-Т.8(В1-4А)	1,36	2,3	2,36	7,38	0	0	7,38	0	0	0	0
Итого					451,53	0,07	6,24	87,85	61,11	296,26	287,37	8,89

Демонтаж стальной трубы Ду.114*4мм - 7,86м на участке Т.1(В1-4) - Т.2-Т.2.1-Т.3


Условные обозначения:

В1-4 - В1-4А Фактические точки участка работ

Ручная разработка грунта

Ранее разработанный котлован

Разработка грунта

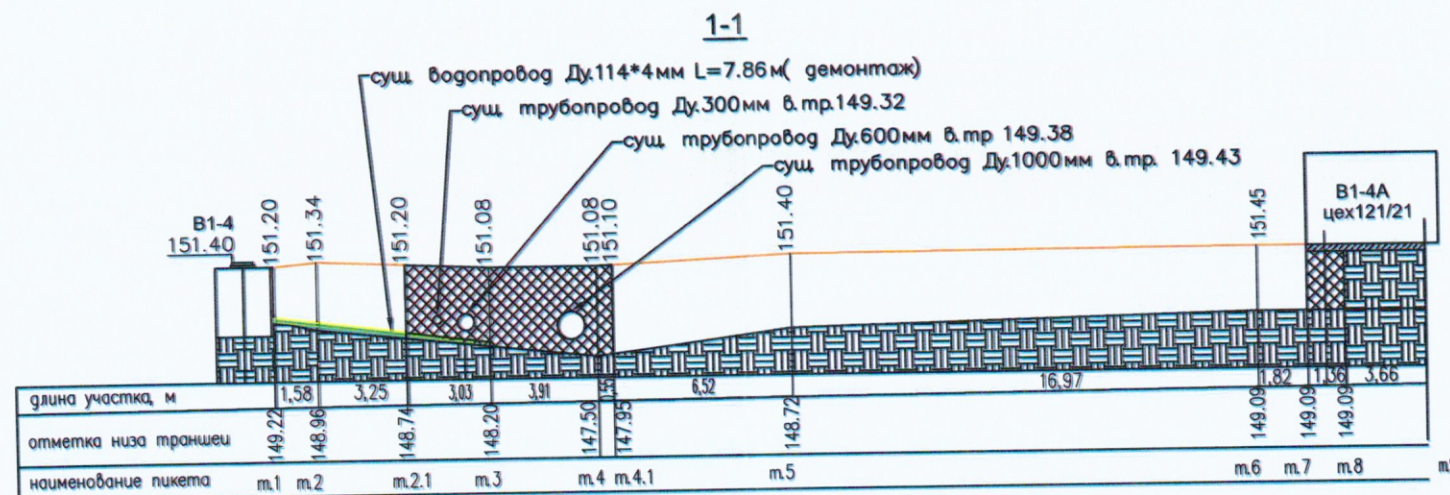

					2023	131-23-НБК2		
						Ж/д пути от испытательного центра до обкаточной линии с удлинением трансбордера, расположенные по адресу: Московская область, г.о. Мытищи, ул. Колонцова, 4		
Изм.	Кол.	Лист	№ док.	Подпись	Дата	Наружные сети водоснабжения и канализации Переустройство хозяйственного водопровода	Стадия	Лист
Руков. проекта	Шевчук К.А.	11.10					ИД	1
Зам. рук. проекта	Коршаков А.А.	11.10						
Нач. участка	Перевизник А.П.	11.10						
Гл. инженер	Юрченко В.И.	11.10				Исполнительная схема №4 Устройство траншеи от В1-4 до В1-4А		Листов
						ООО "КИКГЕОСТРОЙ"		

Объект капитального строительства:

«Ж/Д пути от испытательного центра до обкаточной линии с удлинением трансбордера, расположенные по адресу: Московская область, г. Мытищи, ул. Колонцова, 4», территория завода АО «МЕТРОВАГОНМАШ»
(наименование проектной документации, почтовый или строительный адрес объекта капитального строительства)

Застройщик (технический заказчик, эксплуатирующая организация или региональный оператор):

ООО «Проминжиниринг», ИНН 7734001650, ОГРН 11477481394406, КПП 770801001, 107140, г. Москва, ул. Русаковская, д.13, помещение ХХ-4, тел. +7(495) 909-93-48, член саморегулируемой Ассоциации строителей «Саморегулируемая организация «Строительные допуски», ИНН 7714322214, ОГРН 107799011045, регистрационный номер СРО-С-187-26012010

(фамилия, имя, отчество, адрес места жительства, ОГНИП, ИНН индивидуального предпринимателя, наименование, ОГРН, ИНН, место нахождения юридического лица, телефон/факс, наименование, ОГРН, ИНН саморегулируемой организации, членом которой является – для индивидуальных предпринимателей и юридических лиц; фамилия, имя, отчество, паспортные данные, адрес места жительства, телефон/факс – для физических лиц, не являющихся индивидуальными предпринимателями)

Лицо, осуществляющее строительство: ООО «КиКГЕОСТРОЙ», ОГРН 1127747247704, ИНН 7709918820, 109004, Г.МОСКВА, УЛ. ЗЕМЛЯНОЙ ВАЛ, Д.65, КВ.59, тел. +7 (495) 915-24-71, член саморегулируемой ассоциации СРО «МАС» регистрационный номер СРО-С-148-24122009

(фамилия, имя, отчество, адрес места жительства, ОГНИП, ИНН индивидуального предпринимателя, наименование, ОГРН, ИНН, место нахождения юридического лица, телефон/факс, наименование, ОГРН, ИНН саморегулируемой организации, членом которой является)

Лицо, осуществляющее подготовку проектной документации: ООО «КиКГЕОСТРОЙ», ОГРН 1127747247704, ИНН 7709918820, 109004, Г.МОСКВА, УЛ. ЗЕМЛЯНОЙ ВАЛ, Д.65, КВ.59, тел. +7 (495) 915-24-71, член саморегулируемой ассоциации СРО «Объединение проектировщиков «УниверсалПроект», регистрационный номер СРО-П-179-12122012

(фамилия, имя, отчество, адрес места жительства, ОГНИП, ИНН индивидуального предпринимателя, наименование, ОГРН, ИНН, место нахождения юридического лица, телефон/факс, наименование, ОГРН, ИНН саморегулируемой организации, членом которой является)

Лицо, осуществляющее строительство, выполнявшее работы, подлежащие освидетельствованию:

1. ООО «ШЕЛПРОК», ОГРН 1237700462427, ИНН 9726048866, 117535, Г.МОСКВА, МУНИЦИПАЛЬНЫЙ ОКРУГ ЧЕРТАНОВО ЮЖНОЕ, ПРОЕЗД 3-Й ДОРОЖНЫЙ, Д. 6, К. 2, член саморегулируемой ассоциации «Архитектурное наследие», регистрационный номер СРО-С-230-07092010

2. ООО «ЭлектроЭнергетика», ОГРН 1175074004698, ИНН 5037011400, 142281, Московская обл., г. Протвино, Кременковское ш., д. 5, член саморегулируемой ассоциации «Объединение Специализированных Организаций Профессиональные Строители», регистрационный номер СРО-С-219-21042010

(фамилия, имя, отчество, адрес места жительства, ОГНИП, ИНН индивидуального предпринимателя, наименование, ОГРН, ИНН, место нахождения юридического лица, телефон/факс, наименование, ОГРН, ИНН саморегулируемой организации, членом которой является)

АКТ**освидетельствования скрытых работ**

№ 131-23-НВК2-5

"11" октября 2023 г.

(дата составления акта)

Представитель застройщика (технического заказчика, эксплуатирующей организации или регионального оператора) по вопросам строительного контроля:

Ведущий инженер строительного контроля ООО «Проминжиниринг» Дураев В. Ю., приказ №5 от 03.08.2023г.

(должность, фамилия, инициалы, идентификационный номер в национальном реестре специалистов в области строительства, реквизиты распорядительного документа, подтверждающего полномочия, с указанием наименования, ОГРН, ИНН, места нахождения юридического лица, фамилии, имени, отчества, адреса места жительства, ОГНИП, ИНН индивидуального предпринимателя)

Представитель лица, осуществляющего строительство:

Руководитель проекта ООО «КиКГЕОСТРОЙ» Шевчук К.А. приказ №2-МВМ от 01.07.2023г.

(должность, фамилия, инициалы, реквизиты распорядительного документа, подтверждающего полномочия)

Представитель лица, осуществляющего строительство, по вопросам строительного контроля (специалист по организации строительства): Генеральный директор ООО «КиКГЕОСТРОЙ» Кесслер Ю.Ф., приказ №1СК-МВМ от 03.07.2023г., идентификационный номер НОСТРОЙ С-77-118776 от 28.09.2023г.

(должность, фамилия, инициалы, идентификационный номер в национальном реестре специалистов в области строительства, реквизиты распорядительного документа, подтверждающего полномочия)

Представитель лица, осуществляющего подготовку проектной документации:

Руководитель службы управления проектами ООО «КиКГЕОСТРОЙ» Липатов В. Е. приказ № 2-АН от 02.10.2023г.

(должность, фамилия, инициалы, реквизиты распорядительного документа, подтверждающего полномочия, с указанием наименования, ОГРН, ИНН, места нахождения юридического лица, фамилии, имени, отчества, адреса места жительства, ОГНИП, ИНН индивидуального предпринимателя, наименования, ОГРН, ИНН саморегулируемой организации, членом которой является указанное юридическое лицо, индивидуальный предприниматель)

Представитель лица, выполнившего работы, подлежащие освидетельствованию:

1. Начальник участка ООО «ШЕЛПРОК» Перевизнык А.П., приказ №1 от 01.08.2023г.

2. Главный инженер ООО «ЭлектроЭнергетика» Юрченко В. И., приказ № 1/08 от 04.08.2023г.

(должность, фамилия, инициалы, реквизиты распорядительного документа, подтверждающего полномочия, с указанием наименования, ОГРН, ИНН, места нахождения юридического лица, фамилии, имени, отчества, адреса места жительства, ОГНИП, ИНН индивидуального предпринимателя)

а также иные представители лиц, участвующих в освидетельствовании:

(должность с указанием наименования организации, фамилия, инициалы, реквизиты распорядительного документа, подтверждающего полномочия)

произвели осмотр работ, выполненных

ООО "ШЕЛПРОК", ООО "ЭлектроЭнергетика"

(наименование лица, выполнившего работы, подлежащие освидетельствованию)

и составили настоящий акт о нижеследующем:

1. К освидетельствованию предъявлены следующие работы:

Устройство песчаного основания в траншее В1-4 –В1-4А

(наименование скрытых работ)

2. Работы выполнены по проектной документации

131-23-НВК2 «Ж/Д пути от испытательного центра до обкаточной линии с удлинением трансбордера, расположенные по адресу: Московская область, г.о. Мытищи, ул. Колонцова, 4.» Наружные сети водоснабжения и канализации. Переустройство хозяйственного водопровода.

(номер, другие реквизиты чертежа, наименование проектной и/или рабочей документации, сведения о лицах, осуществляющих подготовку, раздела проектной и/или рабочей документации)

3. При выполнении работ применены:

Песок природный – паспорт качества б/н от 02.09.2023 г., сертификат соответствия № РОСС RU.AM05.H21337 с 10.11.2022 по 09.11.2025г.

(наименование строительных материалов (изделий), реквизиты сертификатов и/или других документов, подтверждающих их качество и безопасность)

4. Предъявлены документы, подтверждающие соответствие работ предъявляемым требованиям:

1. Исполнительная схема №5 Устройство песчаного основания в траншее В1-4- В1-4А

2. Заключение о степени уплотнения №11.10 – 2/23 от 11.10.2023г.

(исполнительные схемы и чертежи, результаты экспертиз, обследований, лабораторных и иных испытаний выполненных работ, проведенных в процессе строительного контроля)

5. Даты: начала работ: «11» октября 2023 г.

окончания работ: «11» октября 2023 г.

6. Работы выполнены в соответствии:

131-23-НВК2 «Ж/Д пути от испытательного центра до обкаточной линии с удлинением трансбордера, расположенные по адресу: Московская область, г.о. Мытищи, ул. Колонцова, 4.» Наружные сети водоснабжения и канализации. Переустройство хозяйственного водопровода. СП 45.13330.2017. «Свод правил. Земляные сооружения, основания и фундаменты». СП48.13330.2019 Свод правил. Организация строительства.

(наименования и структурные единицы технических регламентов, иных нормативных правовых актов, разделы проектной и/или рабочей документации)

7. Разрешается производство последующих работ

Укладка трубы в траншее от В1-4 до В1-4А

(наименование работ, конструкций, участков сетей инженерно-технического обеспечения)

Дополнительные сведения: отсутствуют

Акт составлен в 5 (пяти) экземплярах.

Приложения:

1. Исполнительная схема №5 Устройство песчаного основания в траншее В1-4 –В1-4А –1 лист;

2. Паспорт качества б/н от 02.09.2023г. – 1 лист;

3. Сертификат соответствия № РОСС RU.AM05.H21337 с 10.11.2022 по 09.11.2025г. – 1 лист;

4. Заключение о степени уплотнения №11.10 – 2/23 от 11.10.2023г. – 1 лист.

Представитель застройщика (технического заказчика, эксплуатирующей организации или регионального оператора) по вопросам строительного контроля

Дураев В. Ю.

(фамилия, инициалы, подпись)

Представитель лица, осуществляющего строительство

Шевчук К. А.

(фамилия, инициалы, подпись)

Представитель лица, осуществляющего строительство, по вопросам строительного контроля (специалист по организации строительства)

Кessler Ю. Ф.

(фамилия, инициалы, подпись)

Представитель лица, осуществляющего подготовку проектной документации

Липатов В. Е.

(фамилия, инициалы, подпись)

Представитель лица, выполнившего работы, подлежащие освидетельствованию

1. Перевизник А. П.

(фамилия, инициалы, подпись)


2. Юрченко В. И.

(фамилия, инициалы, подпись)


Представители иных лиц

(фамилия, инициалы, подпись)

Приложение №1 к Акту № 131-23-НВК2-5 от 11.10.2023 г.

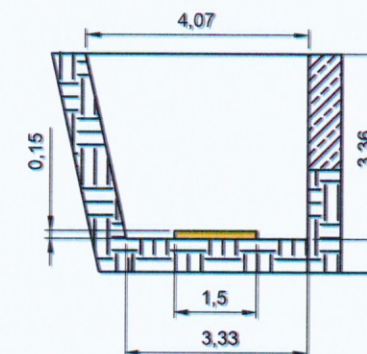

1-1

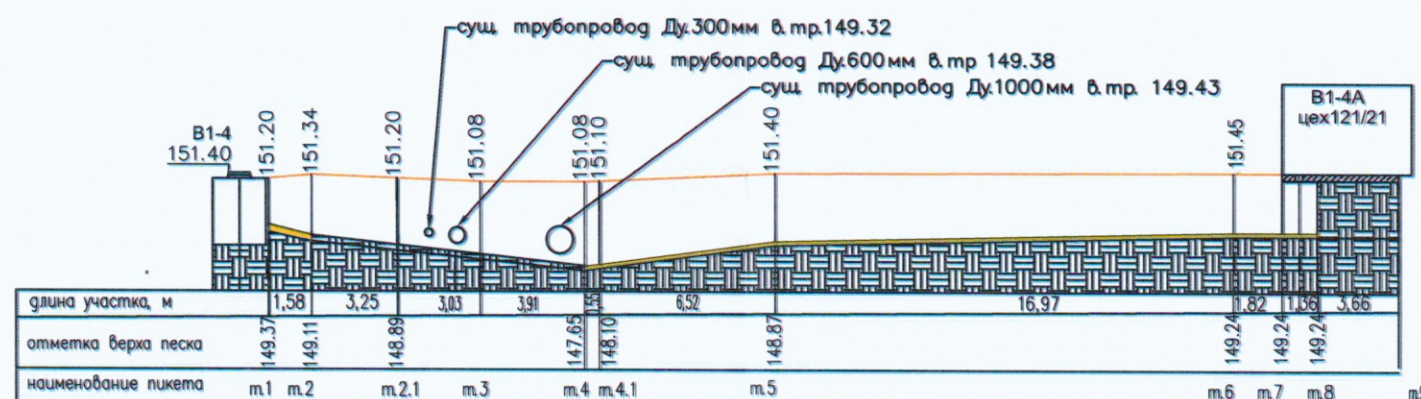


№	Участок	Длина Лср,м	Ширина Вср, м	Высота Н,м	Объем $V=L_{ср}*V_{ср}*H$, м3
1	г.1(В1-4) - г.2	1,58	1,5	0,15	0,35
2	г.4-г.5	7,07	1,5	0,15	1,59
3	г.5-г.6	16,97	1,5	0,15	3,82
4	г.6-г.7	1,82	1,5	0,15	0,41
5	г.7-г.8(В1-4А)	1,36	1,5	0,15	0,31
ИТОГО					6,48

В1-4 - В1-4А Фактические точки участка работ

☐ Ранее разработанный котлован

151,32	Фактическая отметка верха траншеи
149,09	Фактическая отметка верха песка

					2023	131-23-НВК2			
						Ж/д пути от испытательного центра до обкаточной линии с удлинением трансбордера, расположенные по адресу: Московская область, г.о. Мытищи, ул. Колонцова, 4			
Изм.	Кол.	Лист	№ док.	Подпись	Дата	Наружные сети водоснабжения и канализации Переустройство хозяйственного водопровода	Стадия	Лист	Листов
Руков. проекта		Шевчук К.А.			11.10		ИД	1	1
Зам. рук. проекта		Коршаков А.А.			11.10				
Нач. участка		Перевизник А.Н.			11.10				
Гл. инженер		Юрченко В.И.			11.10	Исполнительная схема №5 Устройство песчаного основания в траншее В1-4 - В1-4А	ООО "КиКГЕОСТРОЙ"		

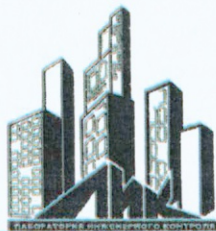

Общество с ограниченной ответственностью

Лаборатория Инженерного Контроля



140000, М.О., г. Люберцы,
Проектируемый проезд 4296, д.4.
Тел.: (499) 390-42-96
e-mail: lik-m@list.ru
сайт: l-i-k.ru.

Аттестат аккредитации №РОСС.НРО.IL-00148 действителен до 11.12.2025.
Свидетельство об аттестации №600/22 действительно до 27.06.2025г.
Плотномер В1 (зав. № 414, сертификат калибровки № Р 42427-23 от 11.09.23)



Утверждаю:
Начальник лаборатории ООО "ЛИК"
С.Н. Мещеряков
« 11 » окт 2023 г.

ЗАКЛЮЧЕНИЕ № 11.10 - 2/23
о степени уплотнения



Заказчик: ООО "ЭлектроЭнергетика"

Дата работ: 11 октября 2023 г.

Объект: "Ж/д пути от испытательного центра до обкатной линии с удлинением трансбордера",
расположенные по адресу: Московская область, г.о.Мытищи, ул.Колонцова, 4". Наружные
сети водоснабжения и канализации. Переустройство хозяйственного водопровода.

Тип основания: Песок

Требуемый коэффициент уплотнения: 0,95

Таблица №1

Конструкция	Положение участка	Показание прибора				Коеф. Уплотнения	
		1	2	3	сред.	единичные	средний
1	2	3	4	5	6	7	8
Основаие	участок от В1-4 до В1-4А	24	25	25	24,7	0,95	0,95
		26	28	24	26,0	0,95	
		25	26	26	25,7	0,95	
		26	27	25	26,0	0,95	
		25	24	24	24,3	0,95	
		26	26	26	26,0	0,95	
		28	27	27	27,3	0,95	

Примечание: Испытания были проведены в соответствие с данными, предоставленными заказчиком.

Заключение: Коэффициент уплотнения соответствует требуемому

Испытания провел



Строительная
лаборатория
№1

М.Е.Царев



СЕРТИФИКАТ СООТВЕТСТВИЯ

№ РОСС RU.AM05.H21337

Срок действия с 10.11.2022

по 09.11.2025

№ 0020601

ОРГАН ПО СЕРТИФИКАЦИИ RA.RU.11AM05

Орган по сертификации продукции ООО "Центр сертификации и экспертизы "Тверэкс". Адрес: 390013, РОССИЯ, Рязанская обл. Рязань г. Ситниковская ул. дом 69а, 38. Телефон 8-916-423-9885, адрес электронной почты: os-tverex@yandex.ru

ПРОДУКЦИЯ Песок природный . Серийный выпуск.

КОПИЯ ВЕРНА
РУК. ПРОЕКТА
ПЕВЧУК КА



СООТВЕТСТВУЕТ ТРЕБОВАНИЯМ НОРМАТИВНЫХ ДОКУМЕНТОВ

ГОСТ 8736-2014.Песок для строительных работ. Технические условия

КОД ТН ВЭД

ИЗГОТОВИТЕЛЬ Общество с ограниченной ответственностью «ПромИнвест». ОГРН: 1225000110290, ИНН: 5050156588. Адрес: 141138, РОССИЯ, Московская область, г. Щелково. д. Первая Алексеевка, проезд Красный, к. 1, стр. 8, помеш. А., телефон: +7(915)-335-28-68, адрес электронной почты: ezsa-lawyer@yandex.ru.

СЕРТИФИКАТ ВЫДАН Общество с ограниченной ответственностью «ПромИнвест». ОГРН: 1225000110290, ИНН: 5050156588. Адрес: 141138, РОССИЯ, Московская область, г. Щелково. д. Первая Алексеевка, проезд Красный, к. 1, стр. 8, помеш. А., телефон: +7(915)-335-28-68, адрес электронной почты: ezsa-lawyer@yandex.ru.

НА ОСНОВАНИИ

Протокол испытаний № 006/Е-10/11/22 от 10.11.2022 года, выданный Испытательной лабораторией "Вега-тест" (аттестат РОСС RU.31578.040ЛН0.ИЛ23)

ДОПОЛНИТЕЛЬНАЯ ИНФОРМАЦИЯ

Схема сертификации: 1с



Руководитель органа

Эксперт

М.А. Шуршова

Инициалы, Фамилия

А.А. Белянин

Инициалы, Фамилия

Сертификат не применяется при обязательной сертификации

ОБЩЕСТВО С ОГРАНИЧЕННОЙ ОТВЕТСТВЕННОСТЬЮ
«ПромИнвест»

ИНН 5050156588 КПП 505001001

ОГРН 1225000110290

141133, Московская обл., Красный д. Первая Алексеевка, проезд, стр. 8, к. 1, помещ. А

ПАСПОРТ КАЧЕСТВА ПЕСКА

Дата поставки: 02.09.2023

Карьер: Аксиньино, Щелковский р-н.

Продукция: Песок природный 2 класса, средний.

Покупатель: ООО «АЛЬФА»

КОПИЯ ВЕРНА
РУК. ПРОЕКТА
ШЕВЧУК К. А.



1. Качественные характеристики по ГОСТу 8736-2014

Модуль крупности	2.0-2.2
Полный остаток на сите № 0,63 мм, %	31.09
Наличие зерен размером свыше 5 мм, %	0.2
Наличие зерен размером свыше 10 мм, %	0
Содержание в песке пылевидных и глинистых частиц, %	0.3
Содержание глины в комках	Не обнаружено
Содержание органических примесей	Отсут-т
Коэффициент фильтрации песка, м/сут	4.0
Группа песка по ГОСТу	средний, 2 класс
Плотность песка природного (ГОСТ 8736-2014), г/см ³	1.75
Насыпная плотность	1.54 кг/м ³

Генеральный директор

А.Е. Дунаева



Объект капитального строительства:

«Ж/Д пути от испытательного центра до обкаточной линии с удлинением трансбордера, расположенные по адресу: Московская область, г. Мытищи, ул. Колонцова, 4», территория завода АО «МЕТРОВАГОНМАШ»

(наименование проектной документации, почтовый или строительный адрес объекта капитального строительства)

Застройщик (технический заказчика, эксплуатирующая организация или региональный оператор):

ООО «Проминжиниринг», ИНН 7734001650, ОГРН 11477481394406, КПП 770801001, 107140, г. Москва, ул. Русаковская, д.13, помещение ХХ-4, тел. +7(495) 909-93-48, член саморегулируемой Ассоциации строителей «Саморегулируемая организация «Строительные допуски», ИНН 7714322214, ОГРН 107799011045, регистрационный номер СРО-С-187-26012010

(фамилия, имя, отчество, адрес места жительства, ОГНИП, ИНН индивидуального предпринимателя, наименование, ОГРН, ИНН, место нахождения юридического лица, телефон/факс, наименование, ОГРН, ИНН саморегулируемой организации, членом которой является – для индивидуальных предпринимателей и юридических лиц; фамилия, имя, отчество, паспортные данные, адрес места жительства, телефон/факс – для физических лиц, не являющихся индивидуальными предпринимателями)

Лицо, осуществляющее строительство: ООО «КиКГЕОСТРОЙ», ОГРН 1127747247704, ИНН 7709918820, 109004, Г.МОСКВА, УЛ. ЗЕМЛЯНОЙ ВАЛ, Д.65, КВ.59, тел. +7 (495) 915-24-71, член саморегулируемой ассоциации СРО «МАС» регистрационный номер СРО-С-148-24122009

(фамилия, имя, отчество, адрес места жительства, ОГНИП, ИНН индивидуального предпринимателя, наименование, ОГРН, ИНН, место нахождения юридического лица, телефон/факс, наименование, ОГРН, ИНН саморегулируемой организации, членом которой является)

Лицо, осуществляющее подготовку проектной документации: ООО «КиКГЕОСТРОЙ», ОГРН 1127747247704, ИНН 7709918820, 109004, Г.МОСКВА, УЛ. ЗЕМЛЯНОЙ ВАЛ, Д.65, КВ.59, тел. +7 (495) 915-24-71, член саморегулируемой ассоциации СРО «Объединение проектировщиков «УниверсалПроект», регистрационный номер СРО-П-179-12122012

(фамилия, имя, отчество, адрес места жительства, ОГНИП, ИНН индивидуального предпринимателя, наименование, ОГРН, ИНН, место нахождения юридического лица, телефон/факс, наименование, ОГРН, ИНН саморегулируемой организации, членом которой является)

Лицо, осуществляющее строительство, выполнявшее работы, подлежащие освидетельствованию:

1. ООО «ШЕЛПРОКК», ОГРН 1237700462427, ИНН 9726048866, 117535, Г.МОСКВА, МУНИЦИПАЛЬНЫЙ ОКРУГ ЧЕРТАНОВО ЮЖНОЕ, ПРОЕЗД 3-Й ДОРОЖНЫЙ, Д. 6, К. 2, член саморегулируемой ассоциации «Архитектурное наследие», регистрационный номер СРО-С-230-07092010

2. ООО «ЭлектроЭнергетика», ОГРН 1175074004698, ИНН 5037011400, 142281, Московская обл., г. Протвино, Кременковское ш., д. 5, член саморегулируемой ассоциации «Объединение Специализированных Организаций Профессиональные Строители», регистрационный номер СРО-С-219-21042010

(фамилия, имя, отчество, адрес места жительства, ОГНИП, ИНН индивидуального предпринимателя, наименование, ОГРН, ИНН, место нахождения юридического лица, телефон/факс, наименование, ОГРН, ИНН саморегулируемой организации, членом которой является)

АКТ**освидетельствования скрытых работ**

№ 131-23-НБК2-6

"14" октября 2023 г.

(дата составления акта)

Представитель застройщика (технического заказчика, эксплуатирующей организации или регионального оператора) по вопросам строительного контроля:

Ведущий инженер строительного контроля ООО «Проминжиниринг» Дураев В. Ю., приказ №5 от 03.08.2023г.

(должность, фамилия, инициалы, идентификационный номер в национальном реестре специалистов в области строительства, реквизиты распорядительного документа, подтверждающего полномочия, с указанием наименования, ОГРН, ИНН, места нахождения юридического лица, фамилии, имени, отчества, адреса места жительства, ОГНИП, ИНН индивидуального предпринимателя)

Представитель лица, осуществляющего строительство:

Руководитель проекта ООО «КиКГЕОСТРОЙ» Шевчук К.А. приказ №2-МВМ от 01.07.2023г.

(должность, фамилия, инициалы, реквизиты распорядительного документа, подтверждающего полномочия)

Представитель лица, осуществляющего строительство, по вопросам строительного контроля (специалист по организации строительства): Генеральный директор ООО «КиКГЕОСТРОЙ» Кесслер Ю.Ф., приказ №1СК-МВМ от 03.07.2023г., идентификационный номер НОСТРОЙ С-77-118776 от 28.09.2023г.

(должность, фамилия, инициалы, идентификационный номер в национальном реестре специалистов в области строительства, реквизиты распорядительного документа, подтверждающего полномочия)

Представитель лица, осуществляющего подготовку проектной документации:

Руководитель службы управления проектами ООО «КиКГЕОСТРОЙ» Липатов В. Е. приказ № 2-АН от 02.10.2023г.

(должность, фамилия, инициалы, реквизиты распорядительного документа, подтверждающего полномочия, с указанием наименования, ОГРН, ИНН, места нахождения юридического лица, фамилии, имени, отчества, адреса места жительства, ОГНИП, ИНН индивидуального предпринимателя, наименование, ОГРН, ИНН саморегулируемой организации, членом которой является указанное юридическое лицо, индивидуальный предприниматель)

Представитель лица, выполнившего работы, подлежащие освидетельствованию:

1. Начальник участка ООО «ШЕЛПРОКК» Перевизнык А.П., приказ №1 от 01.08.2023г.

2. Главный инженер ООО «ЭлектроЭнергетика» Юрченко В. И., приказ № 1/08 от 04.08.2023г.

(должность, фамилия, инициалы, реквизиты распорядительного документа, подтверждающего полномочия, с указанием наименования, ОГРН, ИНН, места нахождения юридического лица, фамилии, имени, отчества, адреса места жительства, ОГНИП, ИНН индивидуального предпринимателя)

а также иные представители лиц, участвующих в освидетельствовании:

(должность с указанием наименования организации, фамилия, инициалы, реквизиты распорядительного документа, подтверждающего полномочия)

произвели осмотр работ, выполненных

ООО "ШЕЛПРОКК", ООО "ЭлектроЭнергетика"

(наименование лица, выполнившего работы, подлежащие освидетельствованию)

и составили настоящий акт о нижеследующем:

1. К освидетельствованию предъявлены следующие работы:

Укладка трубы в траншее от В1-4 до В1-4А

(наименование скрытых работ)

2. Работы выполнены по проектной документации

131-23-НБК2 «Ж/Д пути от испытательного центра до обкаточной линии с удлинением трансбордера, расположенные по адресу: Московская область, г.о. Мытищи, ул. Колонцова, 4.» Наружные сети водоснабжения и канализации. Переустройство хозяйственного водопровода.

3. При выполнении работ применены:

Труба ПЭ100 SDR17-110x6.6 – паспорт качества б/н от 31.05.2023г., сертификат соответствия № РОСС RU. С- RU.АЮ64.В.00076/22 с 16.06.2022г. по 15.06.2025 г., труба стальная ВУС Ø 325x8.0мм – сертификат качества №29771 от 30.01.2023г., кольцо опорное ОНК-110/325 – сертификат соответствия № РОСС RU.НВ65.Н01005/21 с 09.02.2021 по 08.02.2024г., кольцо опорное – паспорт №4064/1/4-Р10-ТCD от 10.2023г., кольцо опорное – паспорт №4064/2/4-Р10-ТCD от 10.2023г., цементно-песчаный раствор М100 – декларация о соответствии № РОСС RU. Д- RU.РА01.В.98824/21 с 13.10.2021 по 01.12.2026г., защитная муфта ф160 – паспорт №687 М/23 от 03.2023г., защитная муфта ф315 – паспорт №691 М/23 от 03.2023г., отвод электросварной ПЭ100 SDR11 90гр d110мм – декларация о соответствии № ЕАЭС N RU Д- RU.НХ37.В.05239/20 с 20.07.2020 по 19.07.2025г., редуционная муфта ПЭ100 SDR11 d110*80 (Elofit) – сертификат соответствия №НСОПБ. RU. ЭО.ПР.007.Н.00766 с 10.10.2023г. по 09.10.2028г., втулка под фланец ПЭ100 d80мм – сертификат соответствия № РОСС RU.32396.04НТЦ0.ОС02.00915 с 04.02.2022 по 03.02.2025г., стальной фланец для ПЭ100 d80мм – сертификат соответствия №РОСС CN.НА39.Н00267/22 с 09.08.2022 по 08.08.2025г.

(наименование строительных материалов (изделий), реквизиты сертификатов и/или других документов, подтверждающих их качество и безопасность)

4. Предъявлены документы, подтверждающие соответствие работ предъявляемым требованиям:

Исполнительная схема №6 Укладка трубы в траншее от В1-4 до В1-4А

(исполнительные схемы и чертежи, результаты экспертиз, обследований, лабораторных и иных испытаний выполненных работ, проведенных в процессе строительного контроля)

5. Даты: начала работ: «13» октября 2023 г.
окончания работ: «14» октября 2023 г.

6. Работы выполнены в соответствии:

131-23-НВК2 «Ж/Д пути от испытательного центра до обкаточной линии с удлинением трансбордера, расположенные по адресу: Московская область, г.о. Мытищи, ул. Колонцова, 4.» Наружные сети водоснабжения и канализации. Переустройство хозяйственного водопровода. СП 45.13330.2017. «Свод правил. Земляные сооружения, основания и фундаменты». СП48.13330.2019 Свод правил. Организация строительства.

(наименования и структурные единицы технических регламентов, иных нормативных правовых актов, разделы проектной и/или рабочей документации)

7. Разрешается производство последующих работ

Обсыпка из песка труб в траншее от В1-4 до В1-4А

(наименование работ, конструкций, участков сетей инженерно-технического обеспечения)

Дополнительные сведения: отсутствуют

Акт составлен в 5 (пяти) экземплярах.

Приложения:

1. Исполнительная схема №6 Укладка трубы в траншее от В1-4 до В1-4А – 1 лист;
2. Паспорт качества б/н от 05.2023г. – 1 лист;
3. Сертификат соответствия № РОСС RU. С- RU.АЮ64.В.00076/22 с 16.06.2022г. по 15.06.2025 г. – 1 лист;
4. Сертификат качества №29771 от 30.01.2023г. – 1 лист;
5. Сертификат соответствия № РОСС RU.НВ65.Н01005/21 с 09.02.2021 по 08.02.2024г. – 1 лист;
6. Паспорт №4064/1/4-Р10-ТCD от 10.2023г. – 1 лист;
7. Паспорт №4064/2/4-Р10-ТCD от 10.2023г., – 1 лист;
8. Декларация о соответствии № РОСС RU. Д- RU.РА01.В.98824/21 с 13.10.2021 по 01.12.2026г. – 1 лист;
9. Паспорт №687 М/23 от 03.2023г. – 1 лист;
10. Паспорт №691 М/23 от 03.2023г. – 1 лист;
11. Декларация о соответствии № ЕАЭС N RU Д- RU.НХ37.В.05239/20 с 20.07.2020 по 19.07.2025г. – 1 лист;
12. Сертификат соответствия №НСОПБ. RU. ЭО.ПР.007.Н.00766 с 10.10.2023г. по 09.10.2028г. – 1 лист;
13. Сертификат соответствия № РОСС RU.32396.04НТЦ0.ОС02.00915 с 04.02.2022 по 03.02.2025г. – 1 лист;
14. Сертификат соответствия № РОСС CN.НА39.Н00267/22 с 09.08.2022 по 08.08.2025г. – 1 лист.

Представитель застройщика (технического заказчика, эксплуатирующей организации или регионального оператора) по вопросам строительного контроля

Дураев В. Ю.

(фамилия, инициалы, подпись)

Представитель лица, осуществляющего строительство

Шевчук К. А.

(фамилия, инициалы, подпись)

Представитель лица, осуществляющего строительство, по вопросам строительного контроля (специалист по организации строительства)

Кесслер Ю. Ф.

(фамилия, инициалы, подпись)

Представитель лица, осуществляющего подготовку проектной документации

Липатов В. Е.

(фамилия, инициалы, подпись)

Представитель лица, выполнившего работы, подлежащие освидетельствованию

1. Перевизный А. П.

(фамилия, инициалы, подпись)



2. Юрченко В. И.

(фамилия, инициалы, подпись)



Представители иных лиц

(фамилия, инициалы, подпись)

План участка производства работ

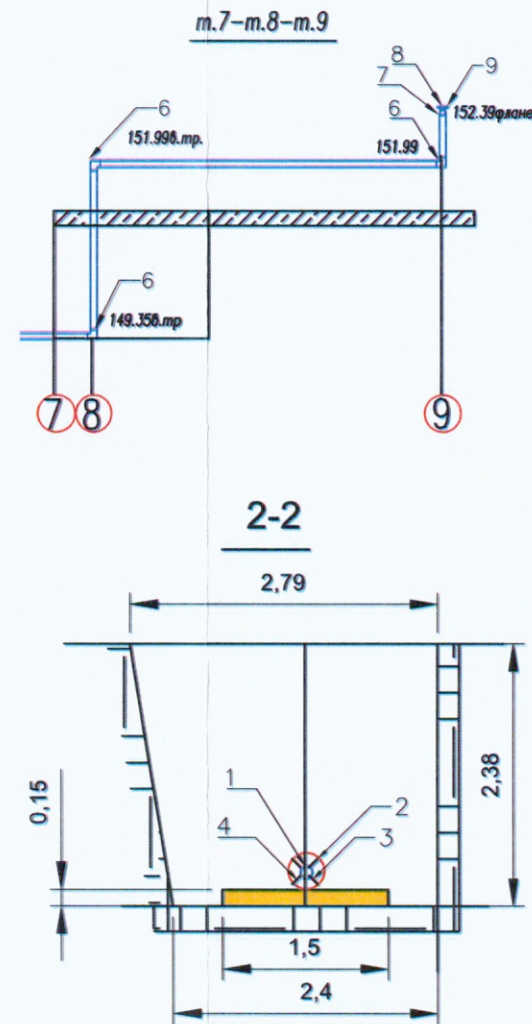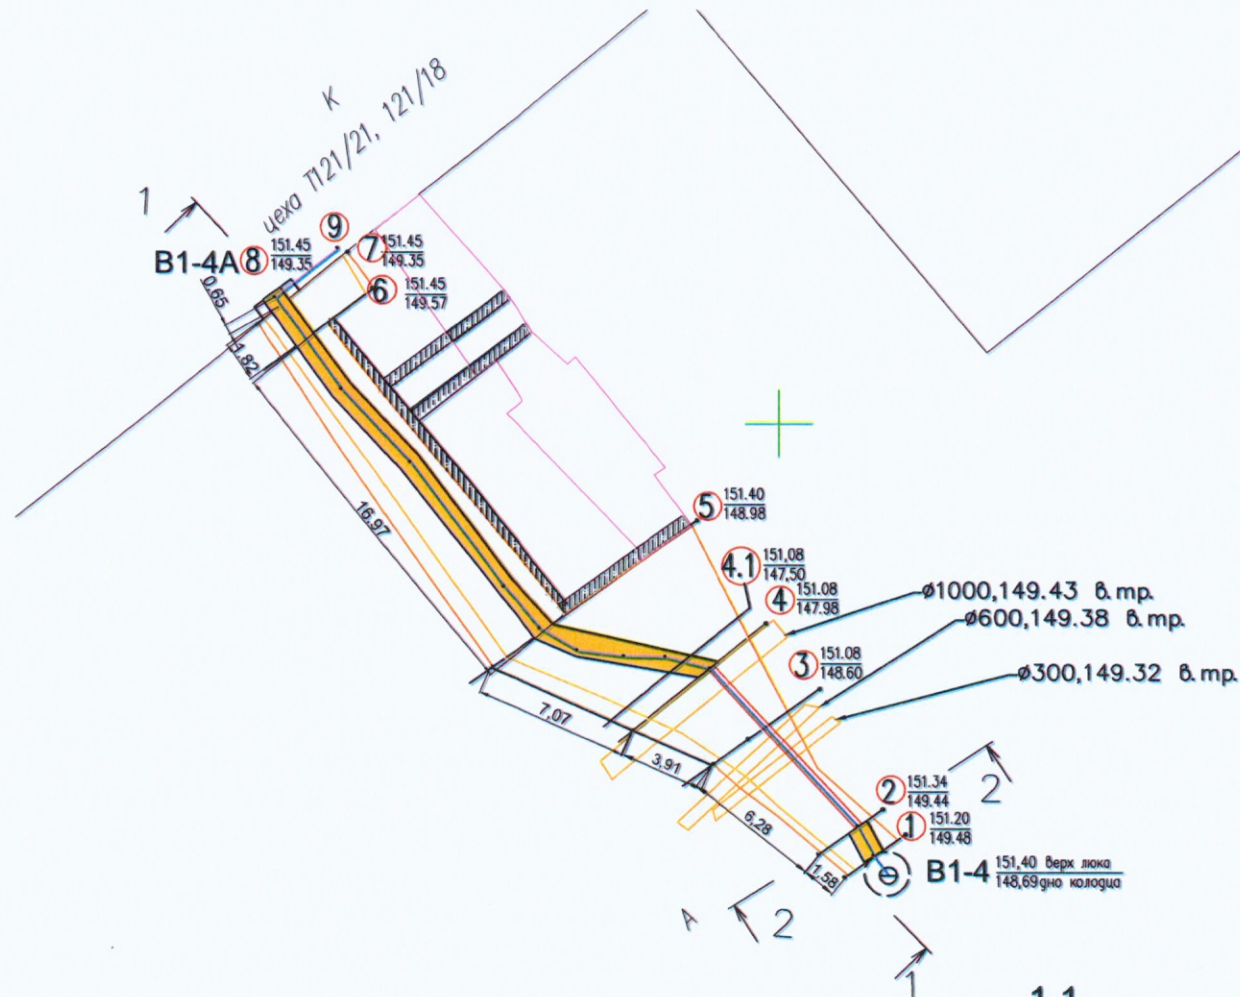

Продольный профиль трубопровода на участке B1-4 - B1-4A

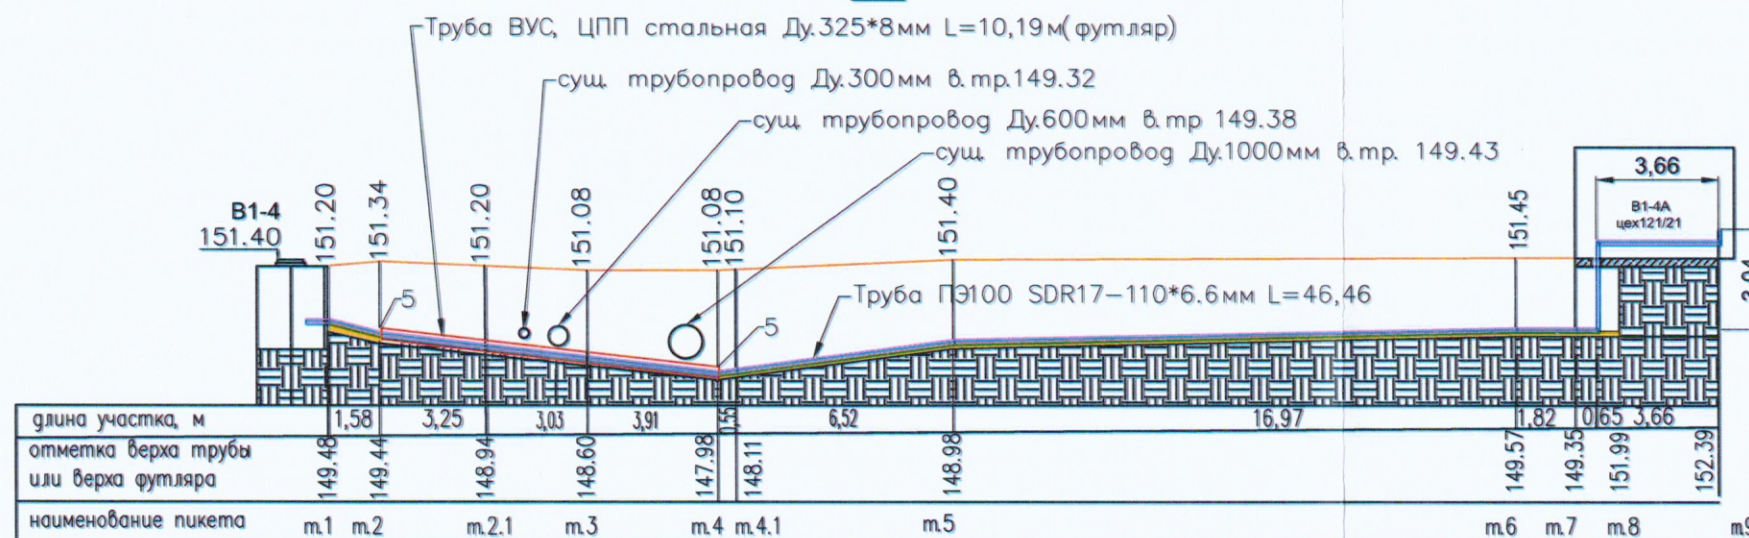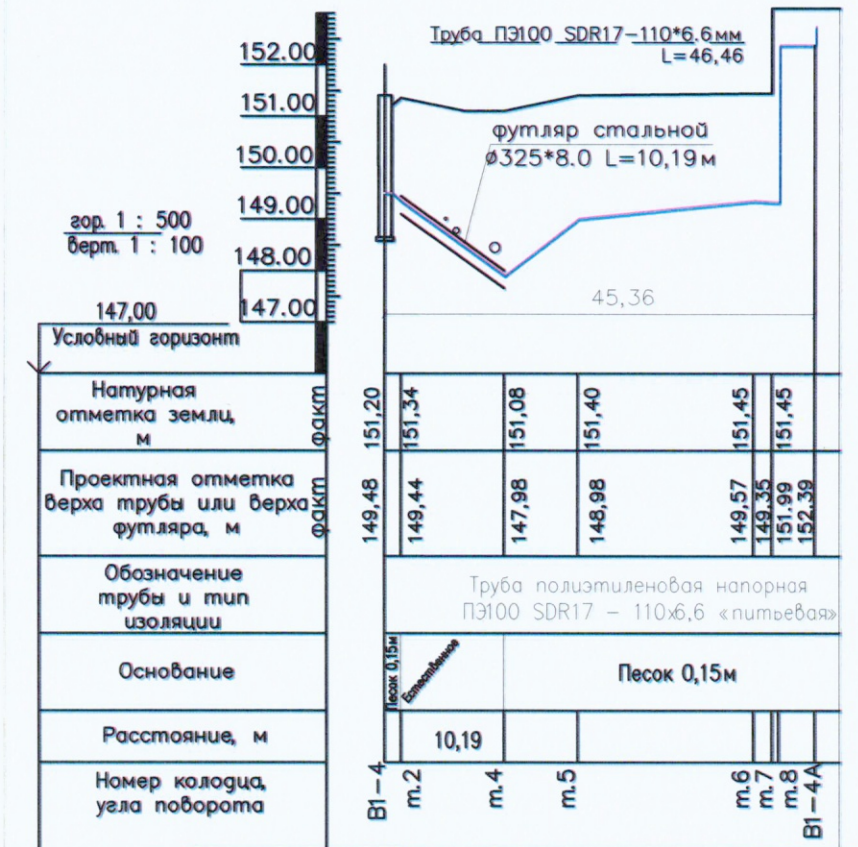

Ведомость смонтированных материалов				
Поз. обознач.	Наименование	Ед. изм.	Кол.	Примеч.
1	Труба полиэтиленовая напорная ПЭ100 SDR17 - 110х6,6 "питьевая" ГОСТ 18599-2001	м	46,46	
2	Труба ВУС, ЦПП стальная электросварная прямошовная Ø325х8мм	м	10,19	
3	Кольцо опорно направляющее ОНК-110/325	шт	4	Шаг уст. 2м
4	Цементно песчаный раствор М100	м3	0,67	
5	Защитная муфта для прохода через ж/б стены Ду.160мм	шт	2	футляр
6	Отвод ПЭ100 электросварной ПЭ100 SDR11 90гр d110мм	шт	3	
7	Редукционная муфта ПЭ100 SDR11 d110*80 (Elofit)	шт	1	
8	Втулка под фланец ПЭ100 d80мм	шт	1	
9	Стальной фланец для ПЭ100 d80мм	шт	1	

131-23-НВК2

Ж/д пути от испытательного центра до обкаточной линии с удлинением трансбордера, расположенные по адресу: Московская область, г.о. Мытищи, ул. Колонцова, 4

Наружные сети водоснабжения и канализации
Переустройство хозяйственного водопровода

Исполнительная схема №6
Укладка трубы в траншее от B1-4 до B1-4A

ООО "КИГЕОСТРОЙ"

Формат А3

Изм.	Кол.	Лист	№ док.	Подпись	Дата
Руков. проекта	Шевчук К.А.	14.10			
Зам. рук. проекта	Коршаков А.А.	14.10			
Нач. участка	Перевизник А.Г.	14.10			
Гл. инженер	Юрченко В.И.	14.10			

Согласо	Взам. инв. №	Подп. и дата	Инв. № подл.

НСОПБ

СИСТЕМА ДОБРОВОЛЬНОЙ СЕРТИФИКАЦИИ НСОПБ

регистрационный № РОСС RU.M704.04ЮАБ0

www.nsofb.ru, e-mail: nsopb@nsopb.ru



СЕРТИФИКАТ СООТВЕТСТВИЯ

№ НСОПБ.RU.ЭО.ПР.007.Н.00766

(номер сертификата соответствия)

36232

(учетный номер бланка)

ЗАЯВИТЕЛЬ

(наименование и местонахождение заявителя)

Общество с ограниченной ответственностью Торгово-промышленная компания «Татполимер» (ООО ТПК «Татполимер»), ОГРН: 1061677015872. Юридический адрес: 422982, Россия, Республика Татарстан, Чистопольский район, г. Чистополь, ул. Мира, д. 44 «В». Телефон: +7 (843) 425-87-37, адрес электронной почты: kirill@tatpolimer.ru.

ИЗГОТОВИТЕЛЬ

(наименование и местонахождение изготовителя продукции)

Общество с ограниченной ответственностью Торгово-промышленная компания «Татполимер» (ООО ТПК «Татполимер»), ОГРН: 1061677015872. Адрес производства: 422982, Россия, Республика Татарстан, Чистопольский район, г. Чистополь, ул. Мира, д. 44 «В». Телефон: +7 (843) 425-87-37, адрес электронной почты: kirill@tatpolimer.ru.

ОРГАН ПО СЕРТИФИКАЦИИ

(наименование и местонахождение органа по сертификации, выдавшего сертификат соответствия)

ОС «ПожГарант» Общество с ограниченной ответственностью «Гарантия Качества». ОГРН: 1153926025901. Адрес: 236022, г. Калининград, ул. Дмитрия Донского, 7/11, офис 101 В. Тел.: +7 (909) 785-99-88. Свидетельство № НСОПБ ЮАБ0.RU.ЭО.ПР.007 от 19.07.2016 г.

ПОДТВЕРЖДАЕТ, ЧТО ПРОДУКЦИЯ

(информация о сертифицированной продукции, позволяющая провести идентификацию)

Муфты противопожарные для защиты узлов пересечения ограждающих конструкций трубопроводами из полимерных материалов, типов: ТП-840 с наружным диаметром 110 мм, ТП-870 с наружным диаметром 160 мм, выпускаемые по ТУ 22.21.29-001-95431139-2022, монтируемые с кровельными воронками и трапами в соответствии с Техническим регламентом на проведение монтажных работ ТУ 22.21-001-95431139-2022. Серийный выпуск.

СООТВЕТСТВУЕТ ТРЕБОВАНИЯМ

(наименование национальных стандартов, стандартов организаций, сводов правил, условий договоров на соответствие требованиям которых проводилась сертификация)

123-ФЗ «Технический регламент о требованиях пожарной безопасности (Федеральный закон от 22.07.2008 №123-ФЗ)»
ГОСТ Р 53306-2009 «Узлы пересечения ограждающих строительных конструкций трубопроводами из полимерных материалов. Метод испытаний на огнестойкость». Предел огнестойкости по потери плотности и теплоизолирующей способности – EI 150.

код ОКПД2
27.40.39.113
код ТН ВЭД
9405 11 003 3

ПРОВЕДЕННЫЕ ИССЛЕДОВАНИЯ (ИСПЫТАНИЯ) И ИЗМЕРЕНИЯ**ПРЕДСТАВЛЕННЫЕ ДОКУМЕНТЫ**

(документы, представленные заявителем в орган по сертификации в качестве доказательств соответствия продукции)

Протокол испытаний № 01340/ЕМ-16 от 10.10.2023 года. ИЛ «ПожГарант» Общество с ограниченной ответственностью «Гарантия Качества», № НСОПБ ЮАБ0.RU.ЭО.ПР.007 от 19.07.2016 года.

ТУ 22.21-001-95431139-2022 «Противопожарная муфта»; Технический регламент на проведение монтажных работ ТУ 22.21-001-95431139-2022; Сертификат соответствия системы менеджмента качества ГОСТ Р ИСО 9001-2015 (ISO 9001:2015) № СДС.НПС.RU.001.ОС.01.СМК.00932 до 04.03.2025 г., выдан ОССМ ООО «Независимая Европейская Сертификация».

СРОК ДЕЙСТВИЯ СЕРТИФИКАТА СООТВЕТСТВИЯ с 10.10.2023 г. по 09.10.2028 г.



Руководитель
(заместитель руководителя
органа по сертификации)

Эксперт (эксперты)
(подпись, инициалы, фамилия)

* Действие сертификата соответствия проверяется по QR-коду в Федеральном реестре СМБ «Общественное Министерство пожарной безопасности» www.nsofb.ru

Фатеева М.Е.

Секерин Е.С.



ПК ПОЛИМЕР ФИТИНГ

ПРОИЗВОДСТВО ПОЛИМЕРНЫХ ИЗДЕЛИЙ

420124, РТ, г. Казань, ул.
Чистопольская, д. 51, кв. 17
инн: 1657259562
e-mail: igorpad@bk.ru,
тел. 89172803519
www.polimerfiting.ru

ПАСПОРТ КАЧЕСТВА № 691 М/23

Условное обозначение: **Муфта защитная для прохода через Ж/Б ф315**

Партия № 691 М/23

Дата изготовления: Март 2023 года

Размер партии: 1000шт.

Производитель трубы и ПЭ :



Гарантийный срок хранения в условиях 5 (ОЖ 4) не более 2 лет со дня изготовления.

Условия хранения: по ГОСТ 15150, раздел 10.

Допуск отклонения изделия по диаметру, длине и толщине $\pm 5\%$

Изготовитель гарантирует соответствие требованиям ТУ 22.21.29-001-14823892-2017 при соблюдении условий транспортирования и хранения.

Втулки и переходы литые удлиненные и короткие используются только один раз (повторное использование не возможно)

Любые внесения изменений в изделие заказчиком не допускается и производитель ответственности не несет и изделие возврату не подлежит.

Аттестационное удостоверение сварщика №1714 от 28.09.2022г. Мухутдинов Ильнар Султанович

Аттестационное удостоверение сварщика №1711 от 28.09.2022г. Хмылев Владимир Васильевич

ОТК _____



Размножению не подлежит



ПК ПОЛИМЕР ФИТИНГ

ПРОИЗВОДСТВО ПОЛИМЕРНЫХ ИЗДЕЛИЙ

420124, РТ, г.Казань, ул.
Чистопольская, д.51, кв 17
инн: 1657259562
e-mail: igorpad@bk.ru,
тел. 89172805519
www.polimerfiting.ru

ПАСПОРТ КАЧЕСТВА № 687 М/23

Условное обозначение: **Муфта защитная для прохода через Ж/Б ф160**

Партия № 687 М/23

Дата изготовления: Март 2023 года

Размер партии: 1000шт.

Производитель трубы и ПЭ :



Гарантийный срок хранения в условиях 5 (ОЖ 4) не более 2 лет со дня изготовления.

Условия хранения: по ГОСТ 15150, раздел 10.

Допуск отклонения изделия по диаметру, длине и толщине $\pm 5\%$

Изготовитель гарантирует соответствие требованиям ТУ 22.21.29-001-14823892-2017 при соблюдении условий транспортирования и хранения.

Втулки и переходы литые удлиненные и короткие используются только один раз (повторное использование не возможно)

Любые внесения изменений в изделие заказчиком не допускается и производитель ответственности не несет и изделие возврату не подлежит.

Аттестационное удостоверение сварщика №1714 от 28.09.2022г. Мухутдинов Ильнар Султанович

Аттестационное удостоверение сварщика №1711 от 28.09.2022г. Хмылев Владимир Васильевич

ОТК



Размножению не подлежит

ОБЩЕСТВО С ОГРАНИЧЕННОЙ
ОТВЕТСТВЕННОСТЬЮ
«ПСК Геодор»
РФ, 413116, Саратовская обл.
г. Энгельс, пр. Химиков, 17
ОГРН 1056414902631
ИНН 6449033965

Паспорт

№ 4064/1/4-P10-TCD

На кольца опорно-направляющие и опорно-центрирующие

для переходов трубопроводов через инженерные сооружения прокладываемых в кожухе (футляре)
ТУ 259929-099-75957906-2019 (изм.1)
Сертификат соответствия № RU.MSK.034.058.PR.16275 с 25.10.2022 до 24.10.2025 г.

Назначение изделия	Предназначены для строительства подземных переходов трубопроводов стальных, полимерных, бетонных, композитных диаметром до 2000 мм (включительно), прокладываемых в защитном кожухе (футляре) под автомобильными и железными дорогами, а также другими инженерными сооружениями во всех климатических зонах при температурах от -40 до +60 °С, используются для снижения трения при протаскивании в защитном кожухе и предохранения изоляционного покрытия рабочего
Материалы и комплектующие	1. Стальной лист горячекатаный ГОСТ 380-60; 2. Полиэтилен ГОСТ 16338-85; 3. Болты ГОСТ 7798-70 4. Гайки ГОСТ 5915-70

Технические характеристики ОНК (ОЦК)

Наименование и значение показателя, единица измерения	
Условное обозначение ОНК (ОЦК)	ОНК – П – 315
№ партии	4064/1/4
Дата изготовления (месяц, год)	Октябрь 2023
Количество комплектов в партии	20 комплектов

Результаты приемо-сдаточных испытаний

- Размеры сегментов колец согласно чертежу — соответствуют;
- Повреждения и дефекты изготовления – не имеют;
- Окраска сегментов по ГОСТ 9.032 (гладкое, однотонное, матовое, группа по ГОСТ 9.104, класс VII) – соответствует.

Комплектность

В комплект поставки партии входят:

- сегменты металлические с опорами 2 шт. в комплекте;
- крепежные изделия (болты М 10х40, гайки М 10) 4 шт. в комплекте;
- защитная прокладка из скального листа - 1 шт.
- паспорт.

Гарантийные обязательства

1. Изготовитель гарантирует соответствие ОНК и ОЦК требованиям ТУ 259929-099-75957906-2019 (изм.1) при соблюдении потребителем условий транспортирования, хранения и эксплуатации, установленных ТУ 259929-099-75957906-2019 (изм.1)
2. Срок эксплуатации на ОНК и ОЦК с сохранением технических параметров и характеристик – не менее срока службы трубопровода.

Инженер ОТК  /Насыров А



ОБЩЕСТВО С ОГРАНИЧЕННОЙ
ОТВЕТСТВЕННОСТЬЮ
“ПСК Геодор”
РФ, 413116, Саратовская обл.
г. Энгельс, пр. Химиков, д. 17
ОГРН 1056414902631
ИНН 6449033965

Паспорт

№ 4064/2/4-P10-TCD

На кольца опорно-направляющие и опорно-центрирующие

для переходов трубопроводов через инженерные сооружения прокладываемых в кожухе (футляре)

ТУ 259929-099-75957906-2019 (изм.1)

Сертификат соответствия № RU.MSK.034.058.PR.16275 с 25.10.2022 до 24.10.2025 г.

Назначение изделия	Предназначены для строительства подземных переходов трубопроводов стальных, полимерных, бетонных, композитных диаметром до 2000 мм (включительно), прокладываемых в защитном кожухе (футляре) под автомобильными и железными дорогами, а также другими инженерными сооружениями во всех климатических зонах при температурах от -40 до +60 °С, используются для снижения трения при протаскивании в защитном кожухе и предохранения изоляционного покрытия рабочего
Материалы и комплектующие	1. Стальной лист горячекатаный ГОСТ 380-60; 2. Полиэтилен ГОСТ 16338-85; 3. Болты ГОСТ 7798-70 4. Гайки ГОСТ 5915-70

Технические характеристики ОНК (ОЦК)

Наименование и значение показателя, единица измерения	
Условное обозначение ОНК (ОЦК)	ОНК – П – 160
№ партии	4064/2/4
Дата изготовления (месяц, год)	Октябрь 2023
Количество комплектов в партии	4 комплекта

Результаты приемо-сдаточных испытаний

- Размеры сегментов колец согласно чертежу — соответствуют;
- Повреждения и дефекты изготовления – не имеют;
- Окраска сегментов по ГОСТ 9.032 (гладкое, однотонное, матовое, группа по ГОСТ 9.104, класс VII) – соответствует.

Комплектность

В комплект поставки партии входят:

- сегменты металлические с опорами 2 шт. в комплекте;
- крепежные изделия (болты М 10х40, гайки М 10) 4 шт. в комплекте;
- защитная прокладка из скального листа - 1 шт.
- паспорт.

Гарантийные обязательства

- Изготовитель гарантирует соответствие ОНК и ОЦК требованиям ТУ 259929-099-75957906-2019 (изм.1) при соблюдении потребителем условий транспортирования, хранения и эксплуатации, установленных ТУ 259929-099-75957906-2019 (изм.1)
- Срок эксплуатации на ОНК и ОЦК с сохранением технических параметров и характеристик – не менее срока службы трубопровода.

Инженер ОТК



/Насыров А



Система добровольной сертификации «Испытательный научно-технический центр сертификации, стандартизации ЕАЭС и международных услуг»

Зарегистрирована Федеральным агентством по техническому регулированию и метрологии
Регистрационный номер РОСС RU.32396.04НТЦО



СЕРТИФИКАТ СООТВЕТСТВИЯ

№ РОСС RU.32396.04НТЦО.ОС02.00915

Срок действия с 04.02.2022

по 03.02.2025

№ 0001264

ОРГАН ПО СЕРТИФИКАЦИИ per. № РОСС RU.32396.04НТЦО.ОС02

Общества с ограниченной ответственностью «МОСТЕХНОРУС». Место нахождения: 127490, Г. Москва, ул. Мусоргского, дом 11, телефон: 8 (4812) 63-39-09, электронная почта: fss-info1@mail.ru. Аттестат аккредитации № 04НТЦО.ОС02, выдан 13.04.2021 года

ПРОДУКЦИЯ

Соединительные детали из полиэтилена (ПЭ 80, ПЭ 100, ПЭ 100RC, PE-RT (тип 2) для водопроводов номинальным наружным диаметром от 20-1200 мм, по Приложению (лист 1, бланк № 0000133), торговой марки: "Терполимергаз" (ТПГ). Серийный выпуск

КОД ОК

22.21.29.130

СООТВЕТСТВУЕТ ТРЕБОВАНИЯМ НОРМАТИВНЫХ ДОКУМЕНТОВ

ГОСТ 32415-2013

КОД ТН ВЭД

3917400000

ИЗГОТОВИТЕЛЬ

Общество с ограниченной ответственностью "Полимерная Группа «Терполимергаз»". Место нахождения: Украина, 46005 г. Тернополь, ул. Микулинецкая 31, телефон/факс +38(035) 52-81-69, электронная почта: poligaz@ukr.net, <http://www.poligaz.com.ua>

СЕРТИФИКАТ ВЫДАН

Общество с ограниченной ответственностью "Газфасон". ОГРН: 1135032001180, место нахождения: Российская Федерация, Московская Область, 143002, Одинцовский район, город Одинцово, улица Западная, дом 13, офис 418, телефон: +74955944536, электронная почта: polimer190313@bk.ru, o.fason@gmail.com

НА ОСНОВАНИИ

Протокола испытаний № 0134-ФОВ/22 от 04.02.2022, выданного ИЛ ООО «МОСТЕХНОКОМ» (регистрационный номер аттестата аккредитации РОСС RU.32396.04НТЦО.ИЛ06)



ДОПОЛНИТЕЛЬНАЯ ИНФОРМАЦИЯ

Схема сертификации: 3с (ГОСТ Р 53603-2020 Оценка соответствия. Схемы сертификации продукции в Российской Федерации)



Руководитель органа

Эксперт

подпись

Машин Вадим Николаевич
инициалы, фамилия

Григорьев Александр Степанович
инициалы, фамилия

Сертификат не применяется при обязательной сертификации

ЕВРАЗИЙСКИЙ ЭКОНОМИЧЕСКИЙ СОЮЗ ДЕКЛАРАЦИЯ О СООТВЕТСТВИИ



Заявитель Общество с ограниченной ответственностью "Уником"

Место нахождения и адрес места осуществления деятельности: Российская Федерация, Республика Удмуртская, 426001, город Ижевск, улица Родниковая, дом 62, 33, основной государственный регистрационный номер: 1031800552761, номер телефона: +73412658740, адрес электронной почты: info@izhunikom.ru

в лице Директора Вахрушева Дмитрия Александровича

заявляет, что Оборудование, работающее под избыточным давлением: отводы крутоизогнутые стальные, переходы концентрические стальные рабочая среда — газ первой группы, тип 3D (размеры от 40 мм до 250 мм)

изготовитель Общество с ограниченной ответственностью "Уником". Место нахождения и адрес места осуществления деятельности по изготовлению продукции: Российская Федерация, Республика Удмуртская, 426001, город Ижевск, улица Родниковая, дом 62, 33.

Продукция изготовлена в соответствии с ГОСТ 17380-2001.

Код ТН ВЭД ЕАЭС 7307931100. Серийный выпуск

соответствует требованиям

ТР ТС 032/2013 "О безопасности оборудования, работающего под избыточным давлением"

Декларация о соответствии принята на основании

Протокола испытаний № МРД/042020/0518 от 20.07.2020 года, выданного Испытательной лабораторией Общества с ограниченной ответственностью "МЕРИДИАН", аттестат аккредитации РОСС RU.32001.04ИБФ1.ИЛ16, сроком действия до 25.03.2021 года, Протокола испытаний № МРД/042020/0519 от 20.07.2020 года, выданного Испытательной лабораторией Общества с ограниченной ответственностью "МЕРИДИАН", аттестат аккредитации РОСС RU.32001.04ИБФ1.ИЛ16, сроком действия до 25.03.2021 года.

Схема декларирования 1д

Дополнительная информация

ГОСТ 17375-2001 "Детали трубопроводов бесшовные приварные из углеродистой и низколегированной стали. Отводы крутоизогнутые типа 3D (R~1,5DN). Конструкция"; ГОСТ 17378-2001 "Детали трубопроводов бесшовные приварные из углеродистой и низколегированной стали. Переходы. Конструкция". Условия хранения продукции в соответствии с ГОСТ 15150-69. Срок хранения (службы, годности) указан в прилагаемой к продукции товаросопроводительной и/или эксплуатационной документации.

Декларация о соответствии действительна с даты регистрации по 19.07.2025 включительно

(подпись)

М. П.

Вахрушев Дмитрий Александрович

(Ф.И.О. заявителя)

Регистрационный номер декларации о соответствии: ЕАЭС N RU.Д-РУ.ИХ37.В.05239/20

Дата регистрации декларации о соответствии: 20.07.2020



ДОБРОВОЛЬНАЯ СЕРТИФИКАЦИЯ ПРОДУКЦИИ

СЕРТИФИКАТ СООТВЕТСТВИЯ

№ РОСС CN.НА39.Н00267/22

Срок действия с 09.08.2022

по 08.08.2025

№ 0087128

ОРГАН ПО СЕРТИФИКАЦИИ рег.№ RA.RU.10НА39, Орган по сертификации Общества с ограниченной ответственностью "Лидер", 117630, РОССИЯ, город Москва, шоссе Старокалужское, дом 62, этаж 2, помещение VIII, комнаты 12, 13, Тел: +7 4996820193, E-mail: lider.certification@gmail.com

ПРОДУКЦИЯ Фланец, расточенный под ПЭ втулку (согласно приложению бланк №0019807, №0019808)
Серийный выпуск

КОД ОК 034-2014
(КПЕС 2008)

СООТВЕТСТВУЕТ ТРЕБОВАНИЯМ НОРМАТИВНЫХ ДОКУМЕНТОВ
ГОСТ 33259-2015

КОД ТН ВЭД
7307910000

ИЗГОТОВИТЕЛЬ BAODING PINGYILU IM & EX TRADING CO.,LTD

Место нахождения: Китай, No.050, AREA 2, FLOOR1, HEDAO INTERNATIONAL BAG & CASE MARKET, BAIGOU TOWN, BAODING CITY, HEBEI PROVINCE

СЕРТИФИКАТ ВЫДАН Общество с ограниченной ответственностью «ТД РостФитинг»


Место нахождения: 125124, Россия, г. Москва, 3-я улица Ямского поля, дом 2, корпус 7, эт.3, пом.Х, ком.58

Телефон: +7(499) 500-96-74 Адрес электронной почты: info@rostfiting.ru

НА ОСНОВАНИИ Протокола испытаний № 2022-NSP-08-2113 от 08.08.2022 года, выданного Испытательной лабораторией Общества с ограниченной ответственностью "НИИСЕРТ" (регистрационный номер аттестата аккредитации РОСС RU.32438.04РСТ0.002)

ДОПОЛНИТЕЛЬНАЯ ИНФОРМАЦИЯ

Схема сертификации: 1с

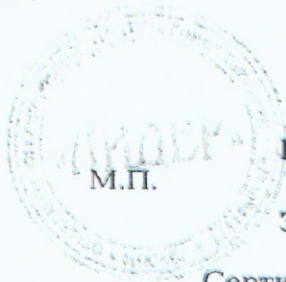

Руководитель органа

М.П.

Эксперт

И.И. Петрунин
подпись
Н.А. Рожкова
подпись



М.В. Петрунин
инициалы, фамилия

Н.А. Рожкова
инициалы, фамилия

Сертификат не применяется при обязательной сертификации

ДОБРОВОЛЬНАЯ СЕРТИФИКАЦИЯ ПРОДУКЦИИ

№ 0019807

ПРИЛОЖЕНИЕ

К сертификату соответствия № РОСС CN.НА39.Н00267/22

7307910000

Фланец, расточенный под ПЭ втулку:

Фланец d 100, расточенный под ПЭ втулку d 110 PN10
Фланец d 100, расточенный под ПЭ втулку d 110 PN16
Фланец d 100, расточенный под ПЭ втулку d 125 PN10
Фланец d 100, расточенный под ПЭ втулку d 125 PN16
Фланец d 125, расточенный под ПЭ втулку d 140 PN10
Фланец d 125, расточенный под ПЭ втулку d 140 PN16
Фланец d 150, расточенный под ПЭ втулку d 160 PN10
Фланец d 150, расточенный под ПЭ втулку d 160 PN16
Фланец d 150, расточенный под ПЭ втулку d 180 PN10
Фланец d 150, расточенный под ПЭ втулку d 180 PN16
Фланец d 20, расточенный под ПЭ втулку d 25 PN10
Фланец d 20, расточенный под ПЭ втулку d 25 PN16
Фланец d 200, расточенный под ПЭ втулку d 200 PN10
Фланец d 200, расточенный под ПЭ втулку d 200 PN16
Фланец d 200, расточенный под ПЭ втулку d 225 PN10
Фланец d 200, расточенный под ПЭ втулку d 225 PN16
Фланец d 25, расточенный под ПЭ втулку d 32 PN10
Фланец d 25, расточенный под ПЭ втулку d 32 PN16
Фланец d 250, расточенный под ПЭ втулку d 250 PN10
Фланец d 250, расточенный под ПЭ втулку d 250 PN16
Фланец d 250, расточенный под ПЭ втулку d 280 PN10
Фланец d 250, расточенный под ПЭ втулку d 280 PN16
Фланец d 300, расточенный под ПЭ втулку d 315 PN10
Фланец d 300, расточенный под ПЭ втулку d 315 PN16
Фланец d 32, расточенный под ПЭ втулку d 40 PN10
Фланец d 32, расточенный под ПЭ втулку d 40 PN16
Фланец d 350, расточенный под ПЭ втулку d 355 PN10
Фланец d 350, расточенный под ПЭ втулку d 355 PN16
Фланец d 40, расточенный под ПЭ втулку d 50 PN10
Фланец d 40, расточенный под ПЭ втулку d 50 PN16
Фланец d 400, расточенный под ПЭ втулку d 400 PN10
Фланец d 400, расточенный под ПЭ втулку d 400 PN16
Фланец d 50, расточенный под ПЭ втулку d 63 PN10
Фланец d 50, расточенный под ПЭ втулку d 63 PN16
Фланец d 500, расточенный под ПЭ втулку d 450 PN10
Фланец d 500, расточенный под ПЭ втулку d 450 PN16
Фланец d 500, расточенный под ПЭ втулку d 500 PN10
Фланец d 500, расточенный под ПЭ втулку d 500 PN16



КОПИЯ ВЕРНА
РУК. ПРОЕКТА
ШЕВЧУК К.А.



Н.А. Рожкова
инициалы, фамилия

Руководитель органа

Эксперт

М.П.

ДОБРОВОЛЬНАЯ СЕРТИФИКАЦИЯ ПРОДУКЦИИ

№ 0019808

ПРИЛОЖЕНИЕ

К сертификату соответствия № РОСС CN.НА39.Н00267/22

Фланец d 600, расточенный под ПЭ втулку d 560 PN10
Фланец d 600, расточенный под ПЭ втулку d 560 PN16
Фланец d 600, расточенный под ПЭ втулку d 630 PN 10
Фланец d 600, расточенный под ПЭ втулку d 630 PN 16
Фланец d 65, расточенный под ПЭ втулку d 75 PN10
Фланец d 65, расточенный под ПЭ втулку d 75 PN16
Фланец d 700, расточенный под ПЭ втулку d 710 PN 10
Фланец d 700, расточенный под ПЭ втулку d 710 PN 16
Фланец d 80, расточенный под ПЭ втулку d 90 PN10
Фланец d 80, расточенный под ПЭ втулку d 90 PN16
Фланец d 800, расточенный под ПЭ втулку d 800 PN10
Фланец d 800, расточенный под ПЭ втулку d 800 PN16



КОПИЯ ВЕРНА
РУК. Г. ОЕКТ
ШЕВЧУК К.А.
[Signature]



М.П.

Руководитель органа

Эксперт

[Signature]
подпись
[Signature]
подпись

М.В. Петрунин

инициалы, фамилия

Н.А. Рожкова

инициалы, фамилия

РОССИЙСКАЯ ФЕДЕРАЦИЯ
ДЕКЛАРАЦИЯ О СООТВЕТСТВИИ

№ РОСС RU Д-RU.PA01.B.98824/21

ЗАЯВИТЕЛЬ: ОБЩЕСТВО С ОГРАНИЧЕННОЙ ОТВЕТСТВЕННОСТЬЮ "КИЧИГИНСКИЙ ГОРНО-ОБОГАТИТЕЛЬНЫЙ КОМБИНАТ "КВАРЦ", ООО "КВАРЦ", место нахождения 457005, РОССИЯ, ОБЛАСТЬ ЧЕЛЯБИНСКАЯ, УВЕЛЬСКИЙ РАЙОН, ПОСЕЛОК НАГОРНЫЙ, УЛИЦА РАБОЧАЯ, 1, ОГРН 1107424000441, ИНН 7424028010, телефон +7 3516698201, электронная почта sekr-kv@kvarzgroup.ru

В ЛИЦЕ: Генеральный директор ООО "Кварцстройинвест" управляющей организации ООО "Кварц", Апаликов Павел Валерьевич

ЗАЯВЛЯЕТ, ЧТО ПРОДУКЦИЯ Смесь сухая строительная кладочная следующего типа ПЦС-М 100 Песчано-цементная смесь марки М100 торговой марки "Уральский Мастеровой", Смесь сухая строительная кладочная следующего типа ПЦС-М 100 Песчано-цементная смесь марки М100 торговой марки "Уральский Мастеровой", тип: ПЦС-М 100 Песчано-цементная смесь марки М100, торговая марка: Уральский Мастеровой, ОБЩЕСТВО С ОГРАНИЧЕННОЙ ОТВЕТСТВЕННОСТЬЮ "КИЧИГИНСКИЙ ГОРНО-ОБОГАТИТЕЛЬНЫЙ КОМБИНАТ "КВАРЦ", ООО "КВАРЦ", 457005, РОССИЯ, ОБЛАСТЬ ЧЕЛЯБИНСКАЯ, УВЕЛЬСКИЙ РАЙОН, ПОСЕЛОК НАГОРНЫЙ, УЛИЦА РАБОЧАЯ, 1, ОГРН 1107424000441, ИНН 7424028010, ГОСТ Р 58272-2018, Смеси сухие строительные кладочные. Технические условия, Раздел 4 (кроме пп. 4.5.2, 4.5.3), раздел 5, Серийный выпуск

код ОКПД 2: 23.64.10.110

код ТН ВЭД ЕАЭС: 6810990000

СООТВЕТСТВУЕТ ТРЕБОВАНИЯМ: ГОСТ Р 58272-2018, Смеси сухие строительные кладочные. Технические условия, Раздел 4 (кроме пп. 4.5.2, 4.5.3), раздел 5;

СХЕМА ДЕКЛАРИРОВАНИЯ: 1д

ДЕКЛАРАЦИЯ О СООТВЕТСТВИИ ПРИНЯТА НА ОСНОВАНИИ №15-М100 выдан 25.02.2021 испытательной лабораторией "Лаборатория цеха по производству сухих строительных смесей и сухого песка ООО "Кварц"

ДОПОЛНИТЕЛЬНЫЕ СВЕДЕНИЯ: В сухих помещениях с нормальной влажностью

СРОК ДЕЙСТВИЯ ДЕКЛАРАЦИИ О СООТВЕТСТВИИ с 13.10.2021 по 01.12.2026

Заявитель

подпись

Апаликов Павел Валерьевич

фамилия, имя, отчество

ЗАЯВЛЕНИЕ: продукция безопасна при ее использовании согласно указанному способу применения в соответствии с целевым назначением. Заявителем приняты меры по обеспечению соответствия продукции требованиям, установленным техническим регламентом (техническими регламентами) Российской Федерации.



Северсталь
ООО "Северсталь Трубопрофильный завод-Шексна"
162550 Россия, Вологодская обл., Шекснинский район,
Железнодорожный сельсовет, Индустриальный парк "Шексна",
строение 1

Агрегат ТЗСА 127-426

Агрегат

форма 1

СЕРТИФИКАТ КАЧЕСТВА № 29771

от 30.01.2023г.

листов: 1

лист: 1

Наряд-заказ № 115/3-1483(537115524Д)

Почтовый индекс 6317

Ж/д код 6317

Фондодержатель Шифр СГМ 130302

Масса, т 5,060 т.

Код доступа 9384397419

Вагон №: 538869

Мест: 7

Грузополучатель: ОТКРЫТОЕ АКЦИОНЕРНОЕ ОБЩЕСТВО БОЛЬШЕШТОКСКОЕ РЕМОНТНО-ТЕХНИЧЕСКОЕ ПРЕДПРИЯТИЕ С БАЗОЙ СНАБЖЕНИЯ

Автотранспорт

Наименование продукции: Трубы стальные электросварные круглые

Стандарт

ГОСТ 10705-80 изм 1-7 постр 1

ГОСТ 19281-89 изм 1 постр 1-1996, 2-2004

ГОСТ 10704-91 изм 1

Станция: КОЛЬЦОВО СВЕРДЛОВСКАЯ ЖД.

№ п.п.	№ партии	№ пакета	№ плавки	Позиция	Сварная емкость	Группа поверхности	Класс точности	Марка стали	Класс прочности	Категория качества	Гр. кач	Кратность длины	Профилиразмер	Масса, т	
														Количество	брутто
1	23131-9-1	336922	30	СВ	30	СВ	Б	09Г2С	345	14	В	МД	325x8 L=12000	1	0,750
2	23131-9-2	336922	30	СВ	30	СВ	Б	09Г2С	345	14	В	МД	325x8 L=12000	1	0,750
3	23131-9-3	336922	30	СВ	30	СВ	Б	09Г2С	345	14	В	МД	325x8 L=12000	1	0,750
4	23131-9-4	336922	30	СВ	30	СВ	Б	09Г2С	345	14	В	МД	325x8 L=12000	1	0,750
5	23131-9-5	336922	30	СВ	30	СВ	Б	09Г2С	345	14	В	МД	325x8 L=12000	1	0,750
6	23131-9-6	336922	30	СВ	30	СВ	Б	09Г2С	345	14	В	МД	325x8 L=12000	1	0,750
7	23131-9-7	336922	30	СВ	30	СВ	Б	09Г2С	345	14	В	МД	325x8 L=12000	1	0,750
														Итого:	5,250

Используемый материал 0,112 м3

Химический состав											Механические свойства							
Плавка	C%	Si%	Mn%	P%	S%	Cr%	Ni%	Cu%	N2%	As%	Партия	Предел текучести, Н/мм ²	Предел прочности, Н/мм ²	Холодный изгиб, уд/неуд	Прочность сварного шва, уд/неуд	Относительное удлинение	Ударная вязкость, Дж/см кв.	
	x100	x100	x100	x10000	x10000	x100	x100	x100	x1000	x10000							КСУ	старение
338922	11	66	132	18	10	4	4	5	5	3							100/100/100	-60
23131	557			УД	УД	26				120 / 100 / 116								

СЕРТИФИКАТ СООТВЕТСТВИЯ
(обязательная сертификация)
№ РОСС RU C-RU.AIO64.B.00076/22

ЗАЯВИТЕЛЬ

Акционерное общество «Орелсибгазгаппарат» (АО «Орелсибгазгаппарат»). Место нахождения и место осуществления деятельности: 302008, Россия, Орловская область, город Орел, улица Машиностроительная, дом. 6, помещение 1. ОГРН: 1025700778542. ИНН: 5752020387. Телефон: (4862) 72-37-89. Адрес электронной почты: osga2010@yandex.ru.

ИЗГОТОВИТЕЛЬ

Акционерное общество «Орелсибгазгаппарат» (АО «Орелсибгазгаппарат»). Место нахождения и место осуществления деятельности: 302008, Россия, Орловская область, город Орел, улица Машиностроительная, дом. 6, помещение 1. ОГРН: 1025700778542. ИНН: 5752020387. Телефон: (4862) 72-37-89. Адрес электронной почты: osga2010@yandex.ru.

ОРГАН ПО СЕРТИФИКАЦИИ продукции и услуг «Полисерт» АНО по сертификации «Электросерт». Место нахождения: 129226, Россия, г. Москва, ул. Сельскохозяйственная, д. 12А. Место осуществления деятельности: 129110, Россия, г. Москва, ул. Гиляровского, д. 65, стр.1; 129110, Россия, г. Москва, ул. Щепкина, д. 47, стр. 1. ОГРН: 1037739013355. ИНН: 7725081144. Телефон: +7 (495) 995-10-26. Адрес электронной почты: info@certif.ru. Уникальный номер записи об аккредитации в реестре аккредитованных лиц № RA.RU.10AIO64 от 21.07.2015

ПОДТВЕРЖДАЕТ, ЧТО ПРОДУКЦИЯ

Трубы напорные из полиэтилена ПЭ100 для систем хозяйственно-питьевого водоснабжения диаметром 20-630 мм, с любым стандартным размерным отношением SDR

ГОСТ 18599-2001 с изм. №1, №2 «Трубы напорные из полиэтилена. Технические условия»

Серийный выпуск

Код ОКПД 2: 22.21.21.122

Код ТН ВЭД ЕАЭС: 3917 21 100 0

СООТВЕТСТВУЕТ ТРЕБОВАНИЯМ

ГОСТ 18599-2001 Табл. 5, п. 5.1

СЕРТИФИКАТ СООТВЕТСТВИЯ ВЫДАН НА ОСНОВАНИИ

Протоколы испытаний №№ 150622-1, 150622-2, 150622-3 от 15.06.2022 Испытательной лаборатории полимерных труб и фитингов ООО «Полиакцент», уникальный номер записи об аккредитации в реестре аккредитованных лиц № RA.RU.21HC73

Акт о результатах анализа состояния производства (АСП) № 0159/АА от 29.03.2022 ОС «Полисерт» АНО по сертификации «Электросерт», уникальный номер записи об аккредитации в реестре аккредитованных лиц № RA.RU.10AIO64.

Свидетельство о государственной регистрации ВУ.70.06.01.013.Е.000937.03.18 от 20.03.2018 выдано ГУ «Республиканский центр гигиены, эпидемиологии и общественного здоровья»

Схема сертификации: 1с

ДОПОЛНИТЕЛЬНЫЕ СВЕДЕНИЯ

СРОК ДЕЙСТВИЯ СЕРТИФИКАТА СООТВЕТСТВИЯ с 16.06.2022 по 15.06.2025

Руководитель (заместитель
руководителя) органа по сертификации

Эксперт-аудитор
(эксперты-аудиторы)



(подпись)

(фамилия, имя, отчество)

(подпись)

(фамилия, имя, отчество)

Копия верна
рук. проекта
Шевчук К.А.

С ОГРАНИЧЕННОЙ ОТВЕТСТВЕННОСТЬЮ
КИКТЕОСТРОЙ
K&KGEOSTROY
Для документов № 7
МОСКВА

Чесноков Сергей Борисович

Шемякин Георгий Валентинович

ДОБРОВОЛЬНАЯ СЕРТИФИКАЦИЯ ПРОДУКЦИИ



СЕРТИФИКАТ СООТВЕТСТВИЯ

№ РОСС RU.11HB65.H01005/21

Срок действия с 09.02.2021 по 08.02.2024

№ 0051463

ОРГАН ПО СЕРТИФИКАЦИИ рег. № RA.RU.11HB65, Орган по сертификации Общества с ограниченной ответственностью "Сертификация и качество", 125080, РОССИЯ, город Москва, шоссе Волоколамское, дом 1, строение 1, этаж 5 помещение VI, комната 30А (РМ5), Тел: +7 9956559588, E-mail: sert.quality@gmail.com

ПРОДУКЦИЯ Кольца опорно-направляющие (центрирующие) полимерные диэлектрические для строительства переходов трубопроводов в защитном кожухе (футляре)
Серийный выпуск

код ОК
Код ОК 034-2014
(КПЕС 2008)
22.29.29

СООТВЕТСТВУЕТ ТРЕБОВАНИЯМ НОРМАТИВНЫХ ДОКУМЕНТОВ
ТУ 22.29.29-006-25060405-2020

код ТН ВЭД
3917 40 000 9

ИЗГОТОВИТЕЛЬ ОБЩЕСТВО С ОГРАНИЧЕННОЙ ОТВЕТСТВЕННОСТЬЮ "МОВЕ"
Место нахождения: 623700, Россия, область Свердловская, город Березовский, территория Западная Промзона, строение 22, корпус 4, помещение 8, ИНН 6658435883

СЕРТИФИКАТ ВЫДАН ОБЩЕСТВО С ОГРАНИЧЕННОЙ ОТВЕТСТВЕННОСТЬЮ "МОВЕ"
Место нахождения: 623700, Россия, область Свердловская, город Березовский, территория Западная Промзона, строение 22, корпус 4, помещение 8. Телефон: +73433610450 E-mail: 3610450@gmail.com

НА ОСНОВАНИИ Протокола испытаний № 2943-02/21-05-ИМ от 08.02.2021 года, выданного Обществом с ограниченной ответственностью "ФСИЦ" (регистрационный номер аттестата аккредитации РОСС RU.31845.04ЦСИО)

ДОПОЛНИТЕЛЬНАЯ ИНФОРМАЦИЯ

Схема сертификации: 1с.



Руководитель органа

Эксперт

Сертификат не применяется при обязательной сертификации

КОПИЯ ВЕРНА
РУК. П. СЕКА
ШЕВЧУК Е.А.



О.В. Кривошеева

инициалы, фамилия

Д.В. Туркин

инициалы, фамилия

Объект капитального строительства:

«Ж/Д пути от испытательного центра до обкаточной линии с удлинением трансбордера, расположенные по адресу: Московская область, г. Мытищи, ул. Колонцова, 4», территория завода АО «МЕТРОВАГОНМАШ»

(наименование проектной документации, почтовый или строительный адрес объекта капитального строительства)

Застройщик (технический заказчик, эксплуатирующая организация или региональный оператор):

ООО «Проминжиниринг», ИНН 7734001650, ОГРН 11477481394406, КПП 770801001, 107140, г. Москва, ул. Русаковская, д.13, помещение ХХ-4, тел. +7(495) 909-93-48, член саморегулируемой Ассоциации строителей «Саморегулируемая организация «Строительные допуски», ИНН 7714322214, ОГРН 107799011045, регистрационный номер СРО-С-187-26012010

(фамилия, имя, отчество, адрес места жительства, ОГНИП, ИНН индивидуального предпринимателя, наименование, ОГРН, ИНН, место нахождения юридического лица, телефон/факс, наименование, ОГРН, ИНН саморегулируемой организации, членом которой является – для индивидуальных предпринимателей и юридических лиц; фамилия, имя, отчество, паспортные данные, адрес места жительства, телефон/факс – для физических лиц, не являющихся индивидуальными предпринимателями)

Лицо, осуществляющее строительство: ООО «КиКГЕОСТРОЙ», ОГРН 1127747247704, ИНН 7709918820, 109004, Г.МОСКВА, УЛ. ЗЕМЛЯНОЙ ВАЛ, Д.65, КВ.59, тел. +7 (495) 915-24-71, член саморегулируемой ассоциации СРО «МАС» регистрационный номер СРО-С-148-24122009

(фамилия, имя, отчество, адрес места жительства, ОГНИП, ИНН индивидуального предпринимателя, наименование, ОГРН, ИНН, место нахождения юридического лица, телефон/факс, наименование, ОГРН, ИНН саморегулируемой организации, членом которой является)

Лицо, осуществляющее подготовку проектной документации: ООО «КиКГЕОСТРОЙ», ОГРН 1127747247704, ИНН 7709918820, 109004, Г.МОСКВА, УЛ. ЗЕМЛЯНОЙ ВАЛ, Д.65, КВ.59, тел. +7 (495) 915-24-71, член саморегулируемой ассоциации СРО «Объединение проектировщиков «УниверсалПроект», регистрационный номер СРО-П-179-12122012

(фамилия, имя, отчество, адрес места жительства, ОГНИП, ИНН индивидуального предпринимателя, наименование, ОГРН, ИНН, место нахождения юридического лица, телефон/факс, наименование, ОГРН, ИНН саморегулируемой организации, членом которой является)

Лицо, осуществляющее строительство, выполнившее работы, подлежащие освидетельствованию:

1. ООО «ШЕЛПРОКК», ОГРН 1237700462427, ИНН 9726048866, 117535, Г.МОСКВА, МУНИЦИПАЛЬНЫЙ ОКРУГ ЧЕРТАНОВО ЮЖНОЕ, ПРОЕЗД 3-Й ДОРОЖНЫЙ, Д. 6, К. 2, член саморегулируемой ассоциации «Архитектурное наследие», регистрационный номер СРО-С-230-07092010

2. ООО «ЭлектроЭнергетика», ОГРН 1175074004698, ИНН 5037011400, 142281, Московская обл., г. Протвино, Кременковское ш., д. 5, член саморегулируемой ассоциации «Объединение Специализированных Организаций Профессиональные Строители», регистрационный номер СРО-С-219-21042010

(фамилия, имя, отчество, адрес места жительства, ОГНИП, ИНН индивидуального предпринимателя, наименование, ОГРН, ИНН, место нахождения юридического лица, телефон/факс, наименование, ОГРН, ИНН саморегулируемой организации, членом которой является)

АКТ**освидетельствования скрытых работ**

№ 131-23-НБК2-7

16 октября 2023 г.

(дата составления акта)

Представитель застройщика (технического заказчика, эксплуатирующей организации или регионального оператора) по вопросам строительного контроля:

Ведущий инженер строительного контроля ООО «Проминжиниринг» Дураев В. Ю., приказ №5 от 03.08.2023г.

(должность, фамилия, инициалы, идентификационный номер в национальном реестре специалистов в области строительства, реквизиты распорядительного документа, подтверждающего полномочия, с указанием наименования, ОГРН, ИНН, места нахождения юридического лица, фамилии, имени, отчества, адреса места жительства, ОГНИП, ИНН индивидуального предпринимателя)

Представитель лица, осуществляющего строительство:

Руководитель проекта ООО «КиКГЕОСТРОЙ» Шевчук К.А. приказ №2-МВМ от 01.07.2023г.

(должность, фамилия, инициалы, реквизиты распорядительного документа, подтверждающего полномочия)

Представитель лица, осуществляющего строительство, по вопросам строительного контроля (специалист по организации строительства): Генеральный директор ООО «КиКГЕОСТРОЙ» Кесслер Ю.Ф., приказ №1СК-МВМ от 03.07.2023г., идентификационный номер НОСТРОЙ С-77-118776 от 28.09.2023г.

(должность, фамилия, инициалы, идентификационный номер в национальном реестре специалистов в области строительства, реквизиты распорядительного документа, подтверждающего полномочия)

Представитель лица, осуществляющего подготовку проектной документации:

Руководитель службы управления проектами ООО «КиКГЕОСТРОЙ» Липатов В. Е. приказ № 2-АН от 02.10.2023г.

(должность, фамилия, инициалы, реквизиты распорядительного документа, подтверждающего полномочия, с указанием наименования, ОГРН, ИНН, места нахождения юридического лица, фамилии, имени, отчества, адреса места жительства, ОГНИП, ИНН индивидуального предпринимателя, наименования, ОГРН, ИНН саморегулируемой организации, членом которой является указанное юридическое лицо, индивидуальный предприниматель)

Представитель лица, выполнившего работы, подлежащие освидетельствованию:

1. Начальник участка ООО «ШЕЛПРОКК» Перевизнык А.П., приказ №1 от 01.08.2023г.

2. Главный инженер ООО «ЭлектроЭнергетика» Юрченко В. И., приказ № 1/08 от 04.08.2023г.

(должность, фамилия, инициалы, реквизиты распорядительного документа, подтверждающего полномочия, с указанием наименования, ОГРН, ИНН, места нахождения юридического лица, фамилии, имени, отчества, адреса места жительства, ОГНИП, ИНН индивидуального предпринимателя)

а также иные представители лиц, участвующих в освидетельствовании:

(должность с указанием наименования организации, фамилия, инициалы, реквизиты распорядительного документа, подтверждающего полномочия)

произвели осмотр работ, выполненных

ООО "ШЕЛПРОКК", ООО "ЭлектроЭнергетика"

(наименование лица, выполнившего работы, подлежащие освидетельствованию)

и составили настоящий акт о нижеследующем:

1. К освидетельствованию предъявлены следующие работы:

Обсыпка из песка труб в траншее от В1-4 до В1-4А

(наименование скрытых работ)

2. Работы выполнены по проектной документации

131-23-НВК2 «Ж/Д пути от испытательного центра до обкаточной линии с удлинением трансбордера, расположенные по адресу: Московская область, г.о. Мытищи, ул. Колонцова, 4.» Наружные сети водоснабжения и канализации. Переустройство хозяйственного водопровода.

(номер, другие реквизиты чертежа, наименование проектной и/или рабочей документации, сведения о лицах, осуществляющих подготовку, раздела проектной и/или рабочей документации)

3. При выполнении работ применены:

Песок природный – паспорт качества б/н от 02.09.2023г., сертификат соответствия №РОСС RU.AM05.H21337 с 10.11.2022 по 09.11.2025г.

(наименование строительных материалов (изделий), реквизиты сертификатов и/или других документов, подтверждающих их качество и безопасность)

4. Предъявлены документы, подтверждающие соответствие работ предъявляемым требованиям:

1. Исполнительная схема №7 Обсыпка из песка труб в траншее от В1-4 до В1-4А

2. Заключение о степени уплотнения №16.10 – 2/23 от 16.10.2023 г.

(исполнительные схемы и чертежи, результаты экспертиз, обследований, лабораторных и иных испытаний выполненных работ, проведенных в процессе строительного контроля)

5. Даты: начала работ: «16» октября 2023 г.

окончания работ: «16» октября 2023 г.

6. Работы выполнены в соответствии:

131-23-НВК2 «Ж/Д пути от испытательного центра до обкаточной линии с удлинением трансбордера, расположенные по адресу: Московская область, г.о. Мытищи, ул. Колонцова, 4.» Наружные сети водоснабжения и канализации. Переустройство хозяйственного водопровода. СП 45.13330.2017. «Свод правил. Земляные сооружения, основания и фундаменты». СП48.13330.2019 Свод правил. Организация строительства.

(наименования и структурные единицы технических регламентов, иных нормативных правовых актов, разделы проектной и/или рабочей документации)

7. Разрешается производство последующих работ

Обратная засыпка грунтом от В1-4 до В1-4А

(наименование работ, конструкций, участков сетей инженерно-технического обеспечения)

Дополнительные сведения: отсутствуют

Акт составлен в 5 (пяти) экземплярах.

Приложения:

1. Исполнительная схема №7 Устройство песчаного основания в траншее В1-4 –В1-4А –1 лист;

2. Паспорт качества б/н от 02.09.2023г. – 1 лист;

3. Сертификат соответствия № РОСС RU.AM05.H21337 с 10.11.2022 по 09.11.2025г. – 1 лист;

4. Заключение о степени уплотнения №16.10 – 2/23 от 16.10.2023г. – 1 лист.

Представитель застройщика (технического заказчика, эксплуатирующей организации или регионального оператора) по вопросам строительного контроля

Дураев В. Ю.

(фамилия, инициалы, подпись)

Представитель лица, осуществляющего строительство

Шевчук К. А.

(фамилия, инициалы, подпись)

Представитель лица, осуществляющего строительство, по вопросам строительного контроля (специалист по организации строительства)

Кessler Ю. Ф.

(фамилия, инициалы, подпись)

Представитель лица, осуществляющего подготовку проектной документации

Липатов В. Е.

(фамилия, инициалы, подпись)

Представитель лица, выполнившего работы, подлежащие освидетельствованию

1. Перевизник А. П.

(фамилия, инициалы, подпись)


2. Юрченко В. И.

(фамилия, инициалы, подпись)

Представители иных лиц

(фамилия, инициалы, подпись)


План участка производства работ

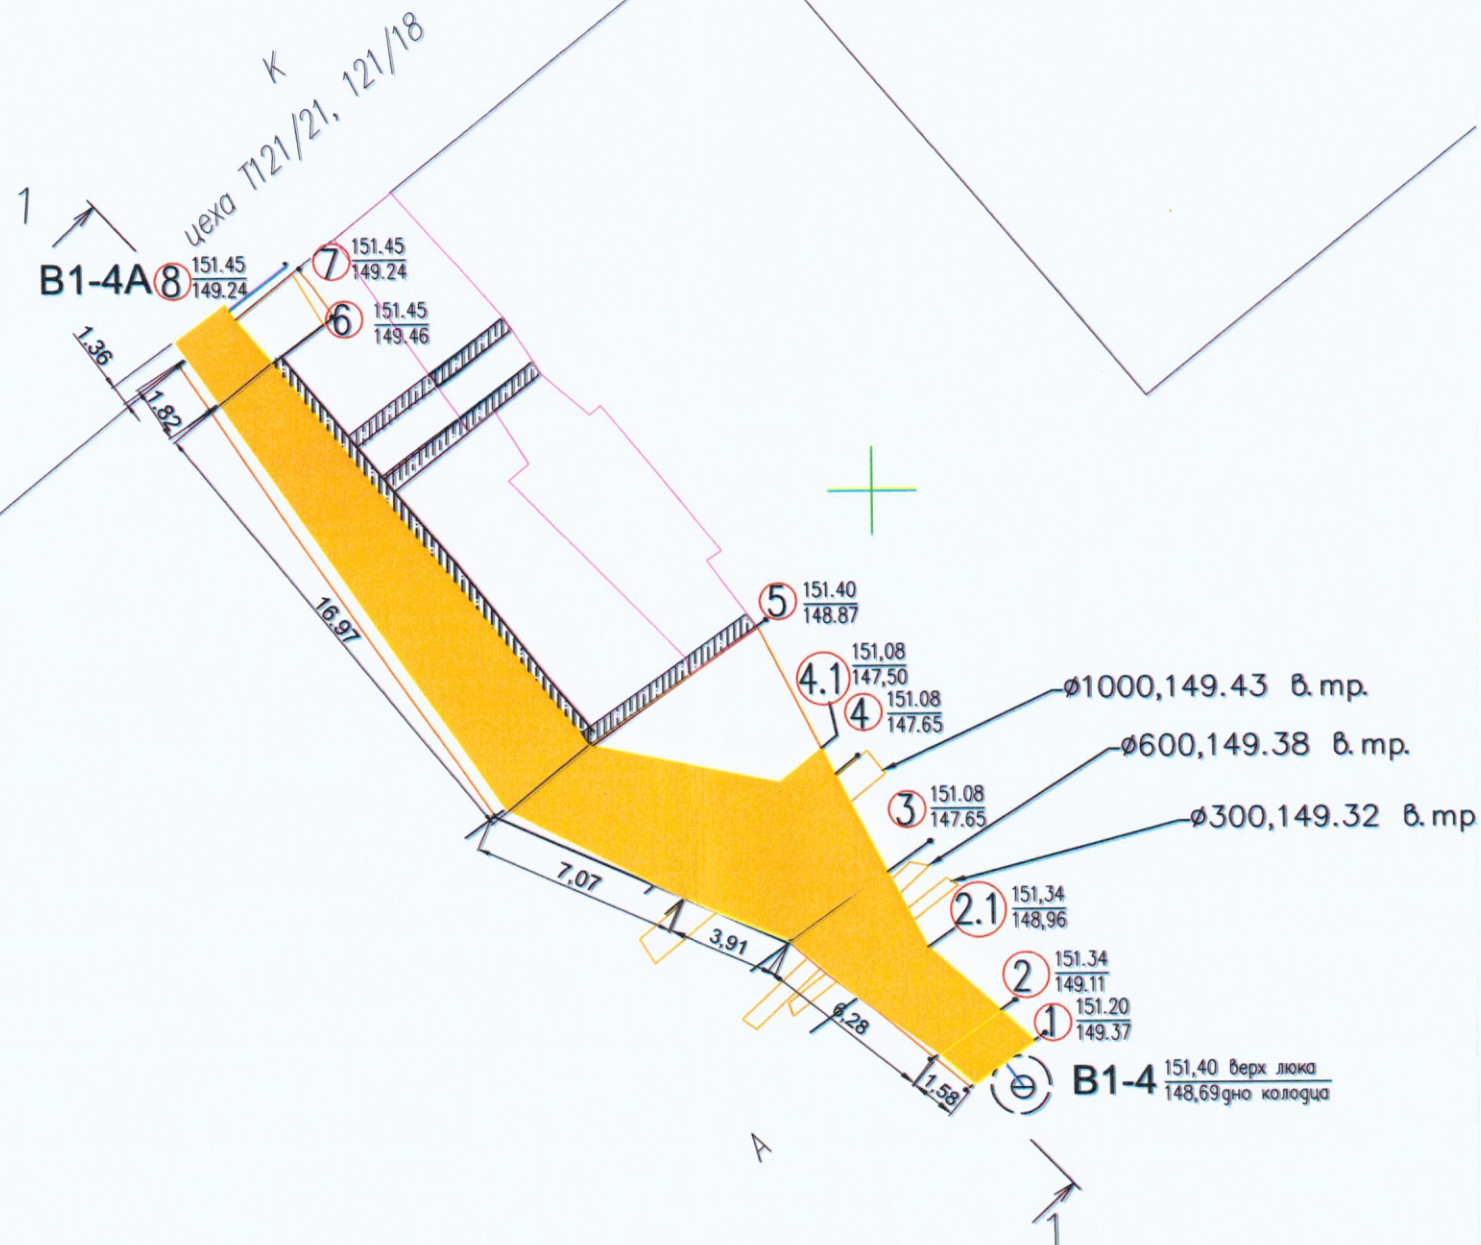

№ пикета	Ширина траншеи В, м			Глубина Н, м
	по низу Вн	по верху Вв	средняя Вср	
1	2,34	2,55	2,44	0,67
2	2,4	2,58	2,49	0,65
2.1	2,52	2,65	2,55	0,83
3	3,7	4,11	3,905	2,27
4	5,79	6,63	6,21	2,21
4.1	6,52	7,37	6,945	1,04
	4,68	5,5	10,725	5,09
5	3,33	3,68	3,5	0,56
6	2,36	2,4	2,38	0,34
7	2,3	2,3	2,3	2,11
8	2,3	2,3	2,3	2,11

Ведомость объемов выполненных работ по обсыпке песком труб									
№	Участок	Длина Lср, м	Ширина Вср, м	Глубина Нср, м	Объем V1, м3	Объем трубы ПЭ100 SDR17-110*6,6 и футляра Ду325*7мм, V2 м3	Объем сущ. труб L100=6,27м, L600=3,82м, L300=3,46м, V3, м3	Объем песчанного основания, V4 м3	Объем обсыпки песком V=V1-V2-V3-V4, м3
1	т.1(B1-4) - т.2	1,58	2,46	0,66	2,56	0,01		0,35	2,2
2	т.2-т.2.1	3,25	2,52	0,74	6,06	0,27			5,79
3	т.2.1-т.3	3,03	3,23	1,55	15,17	0,25	0,98+1,08=2,06		12,86
4	т.3-т.4	3,91	5,06	2,24	44,32	0,32	4,92		39,08
5	т.4-т.4.1	0,55	6,58	1,62	5,86	0,01		0,12	5,73
6	т.4.1-т.5	6,52	4,29	0,8	22,37	0,06		1,47	20,84
7	т.5-т.6	16,97	2,94	0,56	27,94	0,16		3,82	23,96
8	т.6-т.7	1,82	2,34	0,56	2,38	0,02		0,41	1,95
9	т.7-т.8(B1-4A)	1,36	2,3	2,11	6,6	0,03		0,31	6,26
ИТОГО					133,26	1,13	6,98	6,48	118,67

1-1

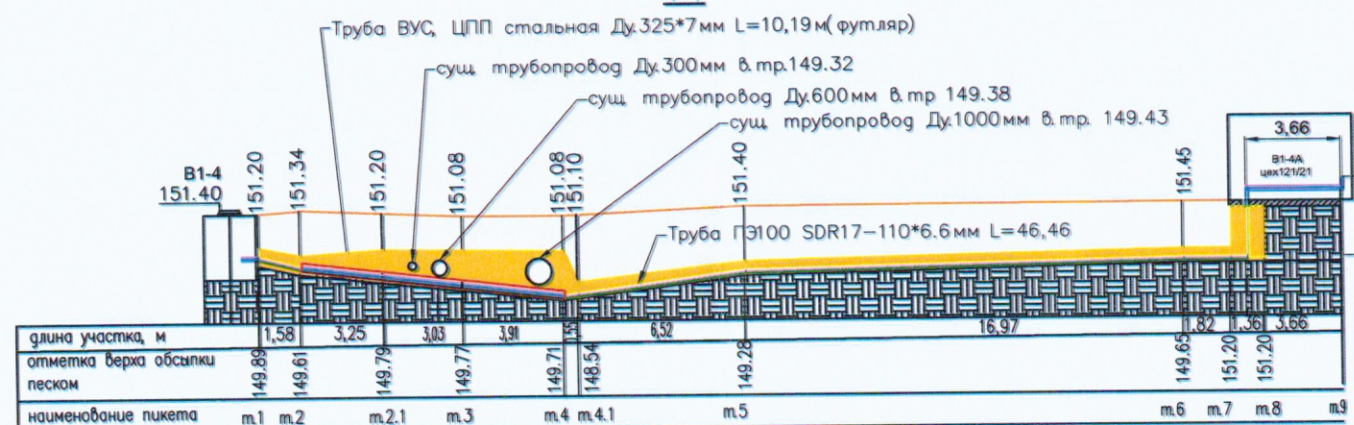

					2023	131-23-НВК2			
						Ж/д пути от испытательного центра до обкаточной линии с удлинением трансбордера, расположенные по адресу: Московская область, г.о. Мытищи, ул. Колонцова, 4			
Изм.	Кол.	Лист	№ док.	Подпись	Дата	Наружные сети водоснабжения и канализации Переустройство хозяйственного водопровода	Стадия	Лист	Листов
Руков. проекта		Шевчук К.А.			16.10		ИД	1	1
Зам. рук. проекта		Коршаков А.А.			16.10				
Нач. участка		Перевизник А.П.			16.10				
Гл. инженер		Юрченко В.И.			16.10				
						Исполнительная схема №7 Обсыпка из песка труб в траншее от В1-4 до В1-4А	ООО "КиКГЕОСТРОЙ"		

Согласовано

Взам. инв. №

Подп. и дата

Инв. № подл.



Общество с ограниченной ответственностью

Лаборатория Инженерного Контроля



140000, М.О., г. Люберцы,
Проектируемый проезд 4296, д.4.
Тел.: (499) 390-42-96
e-mail: lik-m@list.ru
сайт: l-i-k.ru.

Аттестат аккредитации №РОСС.НПО.IL-00148 действителен до 11.12.2025
Свидетельство об аттестации №600/22 действительно до 27.06.2025г
Плотномер В1 (зав. № 414, сертификат калибровки № Р 42427-23 от 11.09.23)

Утверждаю:

Начальник лаборатории ООО "ЛИК"

С.Н. Мещеряков

2023 г.

ЗАКЛЮЧЕНИЕ № 16.10 - 2/23

о степени уплотнения

Заказчик: ООО "ЭлектроЭнергетика"

Дата работ: 16 октября 2023 г.

Объект: "Ж/д пути от испытательного центра до обкатной линии с удлинением трансбордера",
расположенные по адресу: Московская область, г.о.Мытищи, ул.Колотцова, 4". Наружные
сети водоснабжения и канализации. Переустройство хозяйственного водопровода.

Тип основания: Песок

Требуемый коэффициент уплотнения: 0,95

Таблица №1

Конструкция	Положение участка	Показание прибора				Козф. Уплотнения	
		1	2	3	сред.	единичные	средний
1	2	3	4	5	6	7	8
Обсыпка труб	участок от В1-4 до В1-4А	27	25	28	26,7	0,95	0,95
		26	24	25	25,0	0,95	
		25	26	26	25,7	0,95	
		28	27	27	27,3	0,95	
		25	24	24	24,3	0,95	
		25	26	26	25,7	0,95	
		28	27	27	27,3	0,95	
		25	25	26	25,3	0,95	
		26	26	28	26,7	0,95	
		27	25	25	25,7	0,95	

Примечание: Испытания были проведены в соответствии с данными, предоставленными заказчиком.

Заключение: Коэффициент уплотнения соответствует требуемому

Испытания провел



Строительная
лаборатория
№1

М.Е.Царев

ОБЩЕСТВО С ОГРАНИЧЕННОЙ ОТВЕТСТВЕННОСТЬЮ
«ПромИнвест»

ИНН 5050156588 КПП 505001001

ОГРН 1225000110290

141133, Московская обл., Красный д. Первая Алексеевка, проезд, стр. 8, к. 1, помещ. А

ПАСПОРТ КАЧЕСТВА ПЕСКА

Дата поставки: 02.09.2023

Карьер: Аксиныно, Шелковский р-н.

Продукция: Песок природный 2 класса, средний.

Покупатель: ООО «АЛЬФА»

КОПИЯ ВЕРНА
РУК. ПРОЕКТА
ШЕЛКОВ К.А.



1. Качественные характеристики по ГОСТу 8736-2014

Модуль крупности	2.0-2.2
Полный остаток на сите № 0,63 мм, %	31.09
Наличие зерен размером свыше 5 мм, %	0.2
Наличие зерен размером свыше 10 мм, %	0
Содержание в песке пылевидных и глинистых частиц, %	0.3
Содержание глины в комках	Не обнаружено
Содержание органических примесей	Отсут-т
Коэффициент фильтрации песка, м/сут	4.0
Группа песка по ГОСТу	средний, 2 класс
Плотность песка природного (ГОСТ 8736-2014), г/см ³	1.75
Насыпная плотность	1.54 кг/м ³

Генеральный директор

А.Е. Дунаева





СЕРТИФИКАТ СООТВЕТСТВИЯ

№ РОСС RU.AM05.H21337

Срок действия с 10.11.2022

по 09.11.2025

№ 0020601

ОРГАН ПО СЕРТИФИКАЦИИ RA.RU.11AM05

Орган по сертификации продукции ООО "Центр сертификации и экспертизы "Тверьэк". Адрес: 390013, РОССИЯ, Рязанская обл, Рязань г, Ситниковская ул, дом 69а, 38. Телефон 8-916-423-9885, адрес электронной почты: os-tverex@yandex.ru

ПРОДУКЦИЯ Песок природный . Серийный выпуск.



СООТВЕТСТВУЕТ ТРЕБОВАНИЯМ НОРМАТИВНЫХ ДОКУМЕНТОВ

ГОСТ 8736-2014.Песок для строительных работ. Технические условия

код ТН ВЭД

ИЗГОТОВИТЕЛЬ Общество с ограниченной ответственностью «ПромИнвест». ОГРН: 1225000110290, ИНН: 5050156588. Адрес: 141138, РОССИЯ, Московская область, г. Щелково, д. Первая Алексеевка, проезд Красный, к. 1, стр. 8, помещ. А, , телефон: +7(915)-335-28-68, адрес электронной почты: ezsa-lawyer@yandex.ru.

СЕРТИФИКАТ ВЫДАН Общество с ограниченной ответственностью «ПромИнвест». ОГРН: 1225000110290, ИНН: 5050156588. Адрес: 141138, РОССИЯ, Московская область, г. Щелково, д. Первая Алексеевка, проезд Красный, к. 1, стр. 8, помещ. А, , телефон: +7(915)-335-28-68, адрес электронной почты: ezsa-lawyer@yandex.ru.

НА ОСНОВАНИИ

Протокол испытаний № 006/F-10/11/22 от 10.11.2022 года, выданный Испытательной лабораторией "Бера-тест" (аттестат РОСС RU.31578.04ОЛН0.ИЛ23)



ДОПОЛНИТЕЛЬНАЯ ИНФОРМАЦИЯ

Схема сертификации: 1с

М.П.

Руководитель органа

Эксперт

М.А. Шуршова

инициалы, фамилия

А.А. Белянин

инициалы, фамилия

Сертификат не применяется при обязательной сертификации

Объект капитального строительства:

«Ж/Д пути от испытательного центра до обкаточной линии с удлинением трансбордера, расположенные по адресу: Московская область, г. Мытищи, ул. Колонцова, 4», территория завода АО «МЕТРОВАГОНМАШ»
(наименование проектной документации, почтовый или строительный адрес объекта капитального строительства)

Застройщик (технический заказчик, эксплуатирующая организация или региональный оператор):

ООО «Проминжиниринг», ИНН 7734001650, ОГРН 11477481394406, КПП 770801001, 107140, г. Москва, ул. Русаковская, д.13, помещение ХХ-4, тел. +7(495) 909-93-48, член саморегулируемой Ассоциации строителей «Саморегулируемая организация «Строительные допуски», ИНН 7714322214, ОГРН 107799011045, регистрационный номер СРО-С-187-26012010

(фамилия, имя, отчество, адрес места жительства, ОГНИП, ИНН индивидуального предпринимателя, наименование, ОГРН, ИНН, место нахождения юридического лица, телефон/факс, наименование, ОГРН, ИНН саморегулируемой организации, членом которой является – для индивидуальных предпринимателей и юридических лиц; фамилия, имя, отчество, паспортные данные, адрес места жительства, телефон/факс – для физических лиц, не являющихся индивидуальными предпринимателями)

Лицо, осуществляющее строительство: ООО «КиКГЕОСТРОЙ», ОГРН 1127747247704, ИНН 7709918820, 109004, Г.МОСКВА, УЛ. ЗЕМЛЯНОЙ ВАЛ, Д.65, КВ.59, тел. +7 (495) 915-24-71, член саморегулируемой ассоциации СРО «МАС» регистрационный номер СРО-С-148-24122009

(фамилия, имя, отчество, адрес места жительства, ОГНИП, ИНН индивидуального предпринимателя, наименование, ОГРН, ИНН, место нахождения юридического лица, телефон/факс, наименование, ОГРН, ИНН саморегулируемой организации, членом которой является)

Лицо, осуществляющее подготовку проектной документации: ООО «КиКГЕОСТРОЙ», ОГРН 1127747247704, ИНН 7709918820, 109004, Г.МОСКВА, УЛ. ЗЕМЛЯНОЙ ВАЛ, Д.65, КВ.59, тел. +7 (495) 915-24-71, член саморегулируемой ассоциации СРО «Объединение проектировщиков «УниверсалПроект», регистрационный номер СРО-П-179-12122012

(фамилия, имя, отчество, адрес места жительства, ОГНИП, ИНН индивидуального предпринимателя, наименование, ОГРН, ИНН, место нахождения юридического лица, телефон/факс, наименование, ОГРН, ИНН саморегулируемой организации, членом которой является)

Лицо, осуществляющее строительство, выполнившее работы, подлежащие освидетельствованию:

1. ООО «ШЕЛПРОКК», ОГРН 1237700462427, ИНН 9726048866, 117535, Г.МОСКВА, МУНИЦИПАЛЬНЫЙ ОКРУГ ЧЕРТАНОВО ЮЖНОЕ, ПРОЕЗД 3-Й ДОРОЖНЫЙ, Д. 6, К. 2, член саморегулируемой ассоциации «Архитектурное наследие», регистрационный номер СРО-С-230-07092010

2. ООО «ЭлектроЭнергетика», ОГРН 1175074004698, ИНН 5037011400, 142281, Московская обл., г. Протвино, Кременковское ш., д. 5, член саморегулируемой ассоциации «Объединение Специализированных Организаций Профессиональные Строители», регистрационный номер СРО-С-219-21042010

(фамилия, имя, отчество, адрес места жительства, ОГНИП, ИНН индивидуального предпринимателя, наименование, ОГРН, ИНН, место нахождения юридического лица, телефон/факс, наименование, ОГРН, ИНН саморегулируемой организации, членом которой является)

АКТ**освидетельствования скрытых работ**

№ 131-23-НВК2-8

17 октября 2023 г.

(дата составления акта)

Представитель застройщика (технического заказчика, эксплуатирующей организации или регионального оператора) по вопросам строительного контроля:

Ведущий инженер строительного контроля ООО «Проминжиниринг» Дураев В. Ю., приказ №5 от 03.08.2023г.

(должность, фамилия, инициалы, идентификационный номер в национальном реестре специалистов в области строительства, реквизиты распорядительного документа, подтверждающего полномочия, с указанием наименования, ОГРН, ИНН, места нахождения юридического лица, фамилии, имени, отчества, адреса места жительства, ОГНИП, ИНН индивидуального предпринимателя)

Представитель лица, осуществляющего строительство:

Руководитель проекта ООО «КиКГЕОСТРОЙ» Шевчук К.А. приказ №2-МВМ от 01.07.2023г.

(должность, фамилия, инициалы, реквизиты распорядительного документа, подтверждающего полномочия)

Представитель лица, осуществляющего строительство, по вопросам строительного контроля (специалист по организации строительства): Генеральный директор ООО «КиКГЕОСТРОЙ» Кесслер Ю.Ф., приказ №1СК-МВМ от 03.07.2023г., идентификационный номер НОСТРОЙ С-77-118776 от 28.09.2023г.

(должность, фамилия, инициалы, идентификационный номер в национальном реестре специалистов в области строительства, реквизиты распорядительного документа, подтверждающего полномочия)

Представитель лица, осуществляющего подготовку проектной документации:

Руководитель службы управления проектами ООО «КиКГЕОСТРОЙ» Липатов В. Е. приказ № 2-АН от 02.10.2023г.

(должность, фамилия, инициалы, реквизиты распорядительного документа, подтверждающего полномочия, с указанием наименования, ОГРН, ИНН, места нахождения юридического лица, фамилии, имени, отчества, адреса места жительства, ОГНИП, ИНН индивидуального предпринимателя, наименования, ОГРН, ИНН саморегулируемой организации, членом которой является указанное юридическое лицо, индивидуальный предприниматель)

Представитель лица, выполнившего работы, подлежащие освидетельствованию:

1. Начальник участка ООО «ШЕЛПРОКК» Перевизнык А.П., приказ №1 от 01.08.2023г.

2. Главный инженер ООО «ЭлектроЭнергетика» Юрченко В. И., приказ № 1/08 от 04.08.2023г.

(должность, фамилия, инициалы, реквизиты распорядительного документа, подтверждающего полномочия, с указанием наименования, ОГРН, ИНН, места нахождения юридического лица, фамилии, имени, отчества, адреса места жительства, ОГНИП, ИНН индивидуального предпринимателя)

а также иные представители лиц, участвующих в освидетельствовании:

(должность с указанием наименования организации, фамилия, инициалы, реквизиты распорядительного документа, подтверждающего полномочия)

произвели осмотр работ, выполненных

ООО "ШЕЛПРОКК", ООО "ЭлектроЭнергетика"

(наименование лица, выполнившего работы, подлежащие освидетельствованию)

и составили настоящий акт о нижеследующем:

1. К освидетельствованию предъявлены следующие работы:

Обратная засыпка грунтом от В1-4 до В1-4А

(наименование скрытых работ)

2. Работы выполнены по проектной документации

131-23-НВК2 «Ж/Д пути от испытательного центра до обкаточной линии с удлинением трансбордера, расположенные по адресу: Московская область, г.о. Мытищи, ул. Колонцова, 4.» Наружные сети водоснабжения и канализации. Переустройство хозяйственного водопровода.

(номер, другие реквизиты чертежа, наименование проектной и/или рабочей документации, сведения о лицах, осуществляющих подготовку, раздела проектной и/или рабочей документации)

3. При выполнении работ применены:

Песок природный – паспорт качества б/н от 02.09.2023г., сертификат соответствия №РОСС RU.AM05.H21337 с 10.11.2022 по 09.11.2025г.

(наименование строительных материалов (изделий), реквизиты сертификатов и/или других документов, подтверждающих их качество и безопасность)

4. Предъявлены документы, подтверждающие соответствие работ предъявляемым требованиям:

1. Исполнительная схема №8 Обратная засыпка грунтом от В1-4 до В1-4А

2. Заключение о степени уплотнения №17.10 – 1/23 от 17.10.2023 г.

(исполнительные схемы и чертежи, результаты экспертиз, обследований, лабораторных и иных испытаний выполненных работ, проведенных в процессе строительного контроля)

5. Даты: начала работ: «17» октября 2023 г.

окончания работ: «17» октября 2023 г.

6. Работы выполнены в соответствии:

131-23-НВК2 «Ж/Д пути от испытательного центра до обкаточной линии с удлинением трансбордера, расположенные по адресу: Московская область, г.о. Мытищи, ул. Колонцова, 4.» Наружные сети водоснабжения и канализации. Переустройство хозяйственного водопровода. СП 45.13330.2017. «Свод правил. Земляные сооружения, основания и фундаменты». СП48.13330.2019 Свод правил. Организация строительства.

(наименования и структурные единицы технических регламентов, иных нормативных правовых актов, разделы проектной и/или рабочей документации)

7. Разрешается производство последующих работ

Благоустройство территории

(наименование работ, конструкций, участков сетей инженерно-технического обеспечения)

Дополнительные сведения: отсутствуют

Акт составлен в 5 (пяти) экземплярах.

Приложения:

1. Исполнительная схема №8 Обратная засыпка грунтом от В1-4 до В1-4А – 1 лист;

2. Паспорт качества б/н от 02.09.2023г. – 1 лист;

3. Сертификат соответствия № РОСС RU.AM05.H21337 с 10.11.2022 по 09.11.2025г. – 1 лист;

4. Заключение о степени уплотнения №17.10 – 1/23 от 17.10.2023г. – 1 лист.

Представитель застройщика (технического заказчика, эксплуатирующей организации или регионального оператора) по вопросам строительного контроля

Дураев В. Ю.

(фамилия, инициалы, подпись)

Представитель лица, осуществляющего строительство

Шевчук К. А.

(фамилия, инициалы, подпись)

Представитель лица, осуществляющего строительство, по вопросам строительного контроля (специалист по организации строительства)

Кесслер Ю. Ф.

(фамилия, инициалы, подпись)

Представитель лица, осуществляющего подготовку проектной документации

Липатов В. Е.

(фамилия, инициалы, подпись)

Представитель лица, выполнившего работы, подлежащие освидетельствованию

1. Перевизник А. П.

(фамилия, инициалы, подпись)


2. Юрченко В. И.

(фамилия, инициалы, подпись)

Представители иных лиц


(фамилия, инициалы, подпись)

План участка производства работ

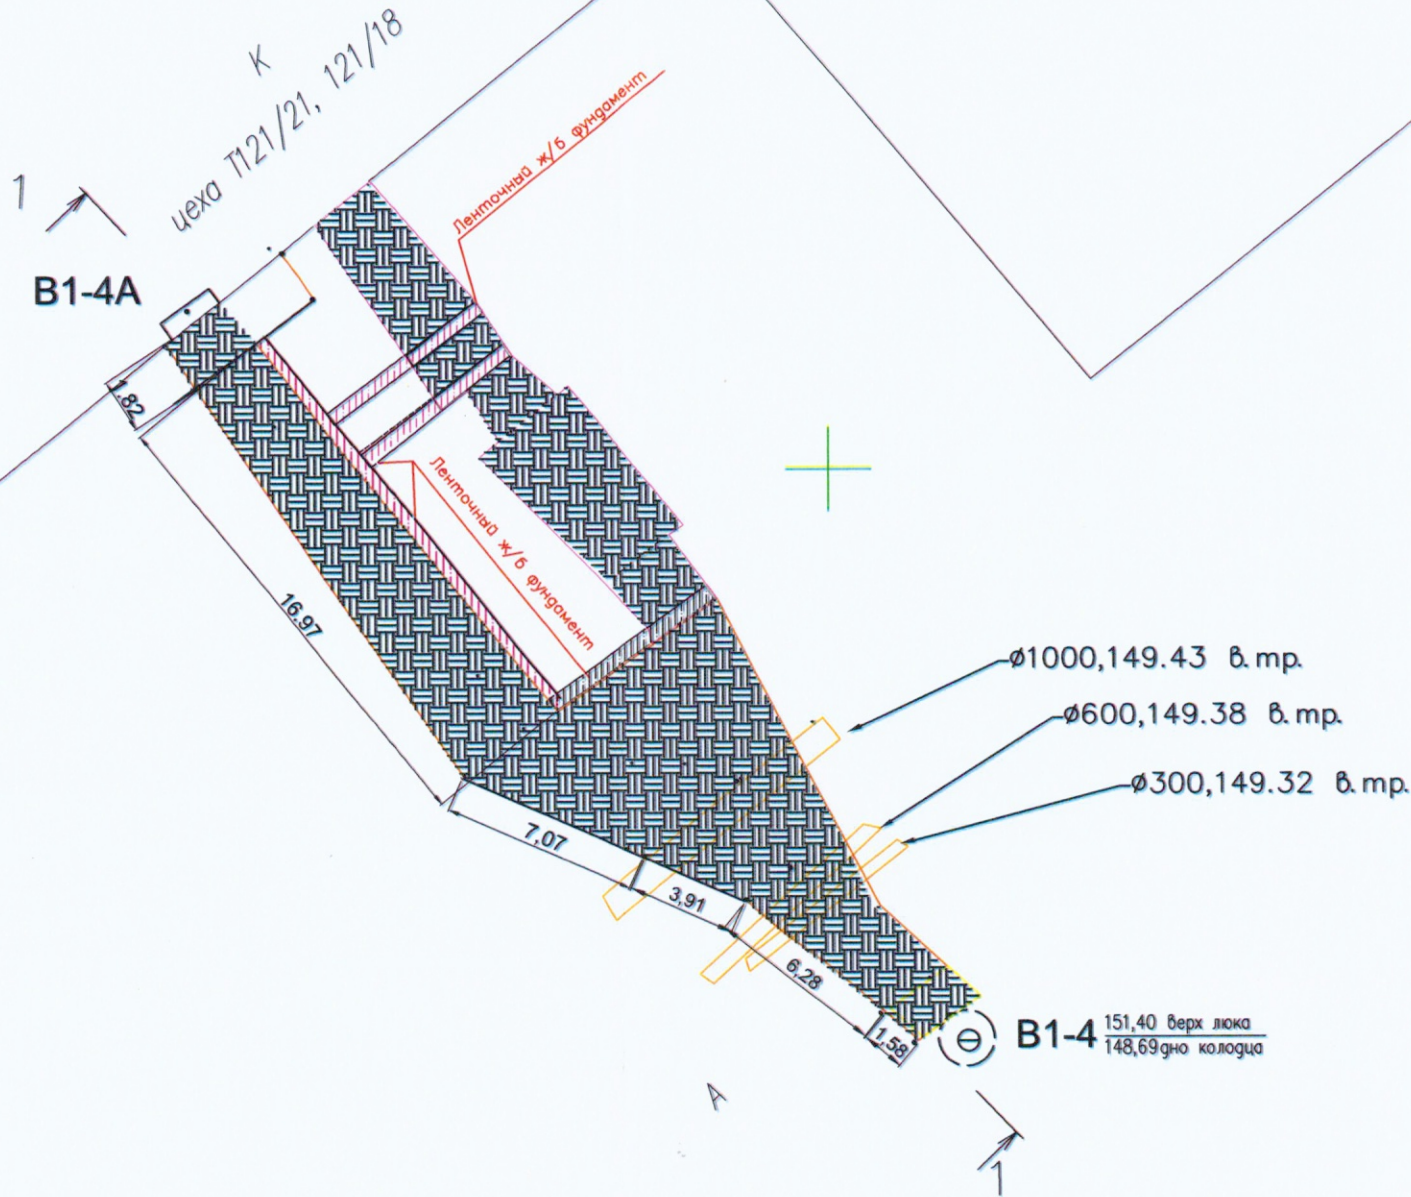


Ведомость объемов выполненных работ по засыпке грунтом участка				
№	Наименование выполненных работ	ед изм	Количество	Примечание
1	Демонтаж асфальтного покрытия (исп.сх.№2)	м3	8,04	V1
2	Демонтаж щебеночного основания (исп.сх.№2)	м3	12,69	V2
3	Разработка грунта механическим способом (исп.сх.№3)	м3	153,74	V3
4	Разработка грунта ручным способом (исп.сх.№3)	м3	31,43	V4
5	Разработка грунта механическим способом (исп.сх.№4)	м3	287,37	V5
6	Разработка грунта ручным способом (исп.сх.№4)	м3	96,74	V6
7	Устройство песчанного основания (исп.сх.№5)	м3	6,48	V7
8	Устройство обсыпки из песка (исп.сх.№7)	м3	118,67	V8
9	Обратная засыпка грунтом (исп.сх.№8) V=V1+V2+V3+V4+V5+V6+V7+V8	м3	464,86	V
10	Утилизация асфальтно-бетонного покрытия (V1+V2)	м3	20,73	
11	Утилизация лишнего грунта (V3+V4+V5+V6-V)	м3	104,44	

1-1

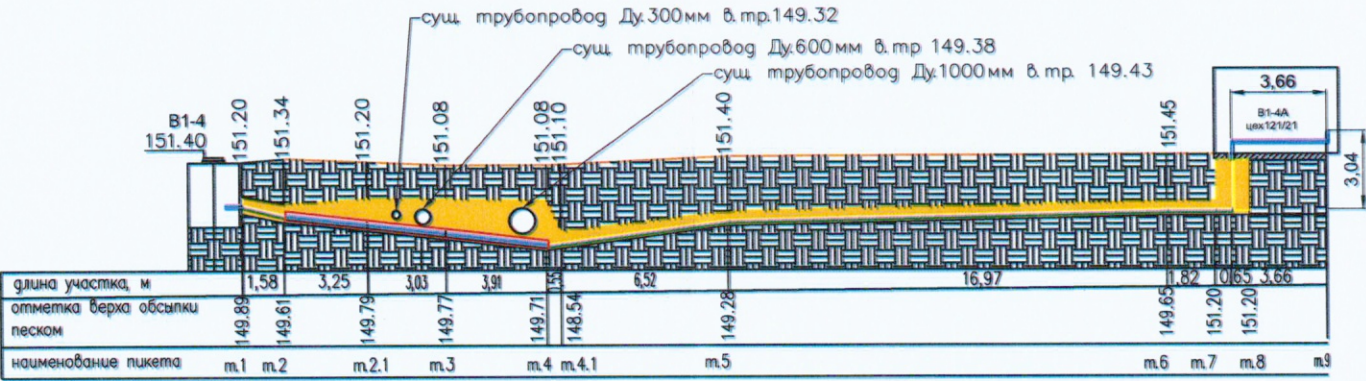

					2023	131-23-НВК2			
						Ж/д пути от испытательного центра до обкаточной линии с удлинением трансбордера, расположенные по адресу: Московская область, г.о. Мытищи, ул. Колонцова, 4			
Изм.	Кол.	Лист	№ док.	Подпись	Дата	Наружные сети водоснабжения и канализации Переустройство хозяйственного водопровода	Стадия	Лист	Листов
Руков. проекта		Шевчук К.А.			17.10		ИД	1	1
Зам. рук. проекта		Коршаков А.А.			17.10				
Нач. участка		Перевизник А.П.			17.10				
Гл. инженер		Юрченко В.И.			17.10				
						Исполнительная схема №8 Обратная засыпка грунтом от В1-4 до В1-4А	ООО "КИКГЕОСТРОЙ"		

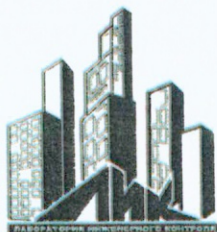

Общество с ограниченной ответственностью
Лаборатория Инженерного Контроля



140000, М.О., г. Люберцы,
Проектируемый проезд 4296, д.4.
Тел.: (499) 390-42-96
e-mail: lik-m@list.ru
сайт: l-i-k.ru.

Аттестат аккредитации №РОСС.НПО.IL-00148 действителен до 11.12.2025.
Свидетельство об аттестации №600/22 действительно до 27.06.2025г.
Плотномер В1 (зав. № 414, сертификат калибровки № Р 42427-23 от 11.09.23)



ЗАКЛЮЧЕНИЕ № 17.10 - 1/23
о степени уплотнения

Заказчик: ООО "ЭлектроЭнергетика"

Дата работ: 17 октября 2023 г.

Объект: "Ж/д пути от испытательного центра до обкатной линии с удлинением трансбордера", расположенные по адресу: Московская область, г.о.Мытищи, ул.Колонцова, 4". Наружные сети водоснабжения и канализации. Переустройство хозяйственного водопровода.

Тип основания: Супесь

Требуемый коэффициент уплотнения: 0,95


Таблица №1

Конструкция	Положение участка	Показание прибора				Коеф. Уплотнения	
		1	2	3	сред.	единичные	средний
1	2	3	4	5	6	7	8
Обратная засыпка	участок от В1-4 до В1-4А	20	21	21	20,7	0,95	0,95
		20	20	20	20,0	0,95	
		22	21	21	21,3	0,95	
		21	20	20	20,3	0,95	
		22	22	22	22,0	0,95	
		20	21	21	20,7	0,95	
		23	20	20	21,0	0,95	
		21	22	22	21,7	0,95	
		20	21	21	20,7	0,95	
		22	23	23	22,7	0,95	

Примечание: Испытания были проведены в соответствии с данными, предоставленными заказчиком.

Заключение: Коэффициент уплотнения соответствует требуемому

Испытания провел

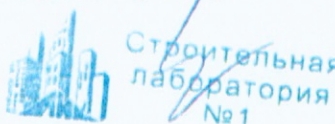

М.Е.Царев



СЕРТИФИКАТ СООТВЕТСТВИЯ

№ РОСС RU.AM05.H21337

Срок действия с 10.11.2022

по 09.11.2025

№ 0020601

ОРГАН ПО СЕРТИФИКАЦИИ RA.RU.11AM05

Орган по сертификации продукции ООО "Центр сертификации и экспертизы "Тверьэкс". Адрес: 390013, РОССИЯ, Рязанская обл, Рязань г, Ситниковская ул, дом 69а, 38. Телефон 8-916-423-9885, адрес электронной почты: os-tverex@yandex.ru

ПРОДУКЦИЯ Песок природный . Серийный выпуск.

КОПИЯ ВЕРНА
РУК. ПРОЕКТА
ШЕВЧУК К.А.



СООТВЕТСТВУЕТ ТРЕБОВАНИЯМ НОРМАТИВНЫХ ДОКУМЕНТОВ

ГОСТ 8736-2014.Песок для строительных работ. Технические условия

код ТН ВЭД

ИЗГОТОВИТЕЛЬ Общество с ограниченной ответственностью «ПромИнвест». ОГРН: 1225000110290, ИНН: 5050156588. Адрес: 141138, РОССИЯ, Московская область, г. Щелково, д. Первая Алексеевка, проезд Красный, к. 1, стр. 8, помещ. А, , телефон: +7(915)-335-28-68, адрес электронной почты: ezsa-lawyer@yandex.ru.

СЕРТИФИКАТ ВЫДАН Общество с ограниченной ответственностью «ПромИнвест». ОГРН: 1225000110290, ИНН: 5050156588. Адрес: 141138, РОССИЯ, Московская область, г. Щелково, д. Первая Алексеевка, проезд Красный, к. 1, стр. 8, помещ. А, , телефон: +7(915)-335-28-68, адрес электронной почты: ezsa-lawyer@yandex.ru.

НА ОСНОВАНИИ

Протокол испытаний № 006/F-10/11/22 от 10.11.2022 года, выданный Испытательной лабораторией "Вера-тест" (аттестат РОСС RU.31578.04ОЛН0.ИЛ23)

ДОПОЛНИТЕЛЬНАЯ ИНФОРМАЦИЯ

Схема сертификации: 1с



М.П.

Руководитель органа

Эксперт

подпись

подпись

М.А. Шуршова

инициалы, фамилия

А.А. Белянин

инициалы, фамилия

Сертификат не применяется при обязательной сертификации

ОБЩЕСТВО С ОГРАНИЧЕННОЙ ОТВЕТСТВЕННОСТЬЮ
«ПромИнвест»

ИНН 5050156588 КПП 505001001

ОГРН 1225000110290

141133, Московская обл., Красный д. Первая Алексеевка, проезд, стр. 8, к.1, помещ. А

ПАСПОРТ КАЧЕСТВА ПЕСКА

Дата поставки: 02.09.2023

Карьер: Аксиньино, Щелковский р-н.

Продукция: Песок природный 2 класса, средний.

Покупатель: ООО «АЛЬФА»

1. Качественные характеристики по ГОСТу 8736-2014

Модуль крупности	2,0-2,2
Полный остаток на сите № 0,63 мм, %	31,09
Наличие зерен размером свыше 5 мм, %	0,2
Наличие зерен размером свыше 10 мм, %	0
Содержание в песке пылевидных и глинистых частиц, %	0,3
Содержание глины в комках	Не обнаружено
Содержание органических примесей	Отсут-т
Коэффициент фильтрации песка, м/сут	4,0
Группа песка по ГОСТу	средний, 2 класс
Плотность песка природного (ГОСТ 8736-2014), г/см ³	1,75
Насыпная плотность	1,54 кг/м ³

Генеральный директор

А.Е. Дунаева

КОПИЯ ВЕРНА
РУК. ПРОЕКТА
ШЕВЧУК К.А.

