

ООО «КиКГЕОСТРОЙ»

Исполнительная документация

**«Ж/Д пути от испытательного центра до обкаточной линии с удлинением
трансбордера, расположенные по адресу: Московская область, г. Мытищи,
ул. Колонцова, 4», территория завода АО «МЕТРОВАГОНМАШ»**

131-23-НВКЗ

**Наружные сети водоснабжения и канализации.
Переустройство хозпитьевого водопровода (В1)**

В1-3А - В1-4

Том 7

Экземпляр 1

Московская область, г.о. Мытищи

**131-23-НБКЗ «Ж/Д пути от испытательного центра до обкаточной линии с удлинением трансбордера, расположенные по адресу: Московская область, г.о. Мытищи, ул. Колонцова, 4.». Наружные сети водоснабжения и канализации.
Переустройство хозяйственного водопровода.**

Реестр исполнительной документации ООО "КиКГЕОСТРОЙ"

<i>№ n/n</i>	<i>Наименование документа</i>	<i>№ акта, чертежа, разрешения, журнала и др.</i>	<i>Количество листов</i>	<i>Страница по списку</i>
<i>1</i>	<i>2</i>	<i>3</i>	<i>4</i>	<i>5</i>
	131-23-НБКЗ-В1-3А-В1-4			
<i>1</i>	АОСР Демонтаж дорожного бордюра на участке В1-3А-В1-4	№ 131-23-НБКЗ-В1-3А-В1-4-01 от 30.09.2023г.	<i>1</i>	<i>1</i>
<i>2</i>	Исполнительная схема Демонтаж дорожного бордюра на участке В1-3А-В1-4	№01 от 30.09.2023г.	<i>1</i>	<i>2</i>
<i>3</i>	АОСР Разработка грунта, демонтаж а/б покрытия и трубы Ду326*11,9 мм на участке В1-3А-В1-4	№ 131-23-НБКЗ-В1-3А-В1-4-02 от 30.09.2023г.	<i>1</i>	<i>3</i>
<i>4</i>	Исполнительная схема Разработка грунта, демонтаж а/б покрытия и трубы Ду326*11,9 мм на участке В1-3А-В1-4	№02 от 30.09.2023г.	<i>1</i>	<i>4</i>
<i>5</i>	АОСР Демонтаж колодцев и технологических узлов колодцев В1-3А и В1-4	№ 131-23-НБКЗ-В1-3А-В1-4-03 от 01.10.2023г.	<i>1</i>	<i>5</i>
<i>6</i>	Исполнительная схема Демонтаж колодцев и технологических узлов колодцев В1-3А и В1-4	№03 от 01.10.2023г.	<i>1</i>	<i>6</i>
<i>7</i>	АОСР Монтаж колодцев В1-3А, В1-4	№ 131-23-НБКЗ-В1-3А-В1-4-04 от 02.10.2023г.	<i>1</i>	<i>7</i>
<i>8</i>	Плита днище ПН20-1, КС20.9, ПП20-2 – документ о качестве	№25834 от 25.09.2023г.	<i>1</i>	<i>8</i>
<i>9</i>	Кольцо колодезное КС7.6 –паспорт качества	№12199-9524 от 08.2023 г.	<i>1</i>	<i>9</i>
<i>10</i>	Кольцо опорное КО7 – паспорт	№58463 от 06.09.2023 г.	<i>1</i>	<i>10</i>

11	Люк чугунный – паспорт	б/н	2	11-12
12	Люк чугунный – сертификат соответствия	№ РОСС RU.32001.04ИБФ1.ОСП09.07512 с 04.03.2021 по 03.03.2024г.	1	13
13	Лестница С1-07 – паспорт качества	№207 от 29.09.2023 г.	1	14
14	Сертификат - щебень	№85 от 24.01.2023г.	1	15
15	Сертификат соответствия - щебень	№РОСС RU.HB65.H00892/21 с 30.03.2021г. по 29.03.2024г.	1	16
16	Кирпич – сертификат соответствия	№РОСС RU.71.003.107 с 21.12.2022 по 20.12.2025 г.	1	17
17	плита перекрытия ПП10-2 – паспорт качества	№10354 от 10.2023 г.	1	18
18	Исполнительная схема Монтаж колодцев В1-3А, В1-4	№04 от 02.10.2023г.	1	19
19	АОСР Монтаж трубы Ду 315*18,7мм и трубы Ду.530*8мм на участке В1-3А и В1-4	№ 131-23-НБК3-В1-3А-В1-4-05 от 03.10.2023г.	1	20
20	Паспорт качества - Труба полиэтиленовая напорная ПЭ100 SDR17 315x18,7	б/н от 21.08.2023 г.	1	21
21	Сертификат соответствия - Труба полиэтиленовая напорная ПЭ100 SDR17 315x18,7	№РОСС RU C-RU.АЮ64.В.00076/22 с 16.06.2022 по 15.06.2025 г.	1	22
22	Паспорт - труба ВУС стальная электросварная 530x8	№19/08-2 от 19.08.2023 г.	1	23
23	Руководство по эксплуатации - кольцо опорно направляющее ОНК 315/530	№ТУ 1469-001-0129785898 от 29.09.2023 г.,	4	24-27
24	Сертификат соответствия - кольцо опорно направляющее ОНК 315/530	№РОСС RU.АЖ33.Н00334 с 10.04.2019 по 09.04.2024 г.	1	28
25	Декларация о соответствии - цементно-песчаный раствор М100	№РОСС RU Д-RU.РА01.В.98824/21 с 13.10.2021 по 01.12.2026 г.	1	29

26	Термоусадочная лента – сертификат качества	№012667 от 06.2020 г.	1	30
27	Исполнительная схема монтаж трубы Ду 315*18,7мм и трубы Ду.530*8мм на участке В1-3А и В1-4	№05 от 03.10.2023г.	1	31
28	АОСР Монтаж технологических узлов в колодцах В1-3А и В1-4	№ 131-23-НВК3-В1-3А-В1-4-06 от 04.10.2023г.	1	32
29	Реестр к АОСР №131-23-НВК3-В1-3А-В1-4-06 от 04.10.2023г.	№ Р-131-23-НВК3-В1-3А-В1-4-6 от 04.10.2023г.	2	33-34
30	Тройник чугунный ТФ 300х150х300, ТФ 300*100*300, Фланцевый адаптер (ПФРК) DN315, DN150 - сертификат качества	№343 от 20.07.2023г.	1	35
31	Тройник чугунный ТФ 300х150х300, ТФ 300*100*300, Фланцевый адаптер (ПФРК) DN315, DN150 - сертификат качества	сертификат соответствия № РОСС CN.НЕ06.Н00032 с 13/12/2022 по 12.12.2025г.	1	36
32	Задвижка с обрезинен.клином DN 300 - технический паспорт	б/н от 06.09.2023 г.	6	37-42
33	Задвижка с обрезинен.клином DN 150 - технический паспорт	б/н от 05.10.2023 г.	6	43-48
34	Задвижка с обрезинен.клином DN 100 - технический паспорт	б/н от 05.09.2023 г.	6	49-54
35	Втулка под фланец DN315 - паспорт качества	№3325 от 15.04.2021г.	1	55
36	Втулка под фланец DN160 - паспорт	№0710-1011 от 10.10.2023г.	1	56
37	Втулка под фланец DN110 - паспорт	№2605 от 26.03.2021г.	1	57
38	Стальной фланец DN315, DN150, DN100 - сертификат соответствия	№РОСС CN.НА39.Н00267/22 с 09.08.2022 по 08.08.2025 г.	2	58-59
39	Муфта 160 Elofit - сертификат качества	б/н 27.06.2022г.	1	60

40	Отвод ПЭ100-90гр 110(Elofit) - сертификат качества	б/н от 04.05.2022 г.	1	61
41	Труба 110*6,6 - паспорт качества	б/н от 31.05.2023 г.	1	62
42	Труба 110*6,6 - сертификат соответствия	№РОСС RU C-RU.АЮ64.В.00076/22 с 16.06.2022 по 15.05.2025 г.	1	63
43	Прокладка резиновая DN300, DN 150 - сертификат соответствия	№РОСС RU.АЖ49.Н03444 с 16.12.2022 по 15.12.2025 г.	1	64
44	Защитная муфта DN315 для прохода через Ж/Б - паспорт качества	№691 М/23 от 03.2023г.	1	65
45	Защитная муфта DN160 для прохода через Ж/Б - паспорт качества	№687 М/23 от 03.2023г.	1	66
46	Защитная муфта DN315, DN160 - сертификат соответствия	№РОСС RU.0С50.002986 от 9.03.2023 по 08.03.2028 г.	3	67-69
47	Труба стальная DN200 - сертификат соответствия	№РОСС RU.НЕ06.Н03301 с 03.03.2023 по 02.03.2026 г.	1	70
48	Исполнительная схема Монтаж технологических узлов в колодцах В1-3А и В1-4	№06 от 04.10.2023г.	1	71
49	АОСР Обмазочная гидроизоляция колодцев В1-3А, В1-4	№ 131-23-НВК3-В1-3А-В1-4-07 от 05.10.2023г.	1	72
50	Паспорт качества - Праймер Технониколь	№33 214 от 18.05.23 г.	1	73
51	Сертификат соответствия - Праймер Технониколь	№04УПС1.RU.CO2811 с 09.12.2022 по 08.12.2025 г.	2	74-75
52	Паспорт - Битумная мастика Технониколь	№30730 от 04.04.2023г.	1	76
53	Сертификат соответствия - Битумная мастика Технониколь	соответствия №04УПС1.RU.CO2817 с 09.12.2022 по 08.12.2025 г	4	77-80
54	Исполнительная схема Обмазочная гидроизоляция колодцев В1-3А, В1-4	№07 от 05.10.2023г.	1	81

55	<i>АОСР Обратная засыпка песком на участке от колодца В1-3А до колодца В1-4</i>	<i>№ 131-23-НВК3-В1-3А-В1-4-08 от 07.10.2023г.</i>	<i>1</i>	82
56	<i>Песок строительный - паспорт качества</i>	<i>б/н от 02.09.2023г.</i>	<i>1</i>	83
57	<i>Песок строительный - сертификат соответствия</i>	<i>№РОСС RU.AM05.H21337 с 10.11.2022г. по 09.11.2025 г.</i>	<i>1</i>	84
58	<i>Исполнительная схема Обратная засыпка песком на участке от колодца В1-3А до колодца В1-4</i>	<i>№08 от 07.10.2023г.</i>	<i>1</i>	85
59	<i>АОСР Обратная засыпка грунтом на участке от колодца В1-3А до колодца В1-4</i>	<i>№ 131-23-НВК3-В1-3А-В1-4-09 от 09.10.2023г.</i>	<i>1</i>	86
60	<i>Исполнительная схема Обратная засыпка грунтом на участке от колодца В1-3А до колодца В1-4</i>	<i>№09 от 09.10.2023г.</i>	<i>1</i>	87

Составил:

Инженер ПТО

(фамилия, инициалы)

(подпись)

Принял:

(фамилия, инициалы)

(подпись)

Объект капитального строительства:

«Ж/Д пути от испытательного центра до обкаточной линии с удлинением трансбордера, расположенные по адресу: Московская область, г. Мытищи, ул. Колонцова, 4», территория завода АО «МЕТРОВАГОНМАШ»
(наименование проектной документации, почтовый или строительный адрес объекта капитального строительства)

Застройщик (технический заказчик, эксплуатирующая организация или региональный оператор):

ООО «Проминжиниринг», ИНН 7734001650, ОГРН 11477481394406, КПП 770801001, 107140, г. Москва, ул. Русаковская, д. 13, помещение ХХ-4, тел. +7(495) 909-93-48, член саморегулируемой Ассоциации строителей «Саморегулируемая организация «Строительные допуски», ИНН 7714322214, ОГРН 107799011045, регистрационный номер СРО-С-187-26012010 от 27.07.2018г.

(фамилия, имя, отчество, адрес места жительства, ОГНИП, ИНН индивидуального предпринимателя, наименование, ОГРН, ИНН, место нахождения юридического лица, телефон/факс, наименование, ОГРН, ИНН саморегулируемой организации, членом которой является – для индивидуальных предпринимателей и юридических лиц; фамилия, имя, отчество, паспортные данные, адрес места жительства, телефон/факс – для физических лиц, не являющихся индивидуальными предпринимателями)

Лицо, осуществляющее строительство: ООО «КиКГЕОСТРОЙ», ОГРН 1127747247704, ИНН 7709918820, 109004, Г.МОСКВА, УЛ. ЗЕМЛЯНОЙ ВАЛ, Д.65, КВ.59, тел. +7 (495) 915-24-71, член саморегулируемой ассоциации СРО «МАС» регистрационный номер СРО-С-148-24122009 от 12.03.2013г.

(фамилия, имя, отчество, адрес места жительства, ОГНИП, ИНН индивидуального предпринимателя, наименование, ОГРН, ИНН, место нахождения юридического лица, телефон/факс, наименование, ОГРН, ИНН саморегулируемой организации, членом которой является)

Лицо, осуществляющее подготовку проектной документации: ООО «КиКГЕОСТРОЙ», ОГРН 1127747247704, ИНН 7709918820, 109004, Г.МОСКВА, УЛ. ЗЕМЛЯНОЙ ВАЛ, Д.65, КВ.59, тел. +7 (495) 915-24-71, член саморегулируемой ассоциации СРО «Объединение проектировщиков «УниверсалПроект», регистрационный номер СРО-П-179-12122012 от 20.10.2022г.

(фамилия, имя, отчество, адрес места жительства, ОГНИП, ИНН индивидуального предпринимателя, наименование, ОГРН, ИНН, место нахождения юридического лица, телефон/факс, наименование, ОГРН, ИНН саморегулируемой организации, членом которой является)

Лицо, осуществляющее строительство, выполнившее работы, подлежащие освидетельствованию:

1. ООО «ШЕЛПРОКК», ОГРН 1237700462427, ИНН 9726048866, 117535, Г.МОСКВА, МУНИЦИПАЛЬНЫЙ ОКРУГ ЧЕРТАНОВО ЮЖНОЕ, ПРОЕЗД 3-Й ДОРОЖНЫЙ, Д. 6, К. 2, член саморегулируемой ассоциации «Архитектурное наследие», регистрационный номер СРО-С-230-07092010

2. ООО «ЭлектроЭнергетика», ОГРН 1175074004698, ИНН 5037011400, 142281, Московская обл., г. Протвино, Кременковское ш., д. 5, член саморегулируемой ассоциации «Объединение Специализированных Организаций Профессиональные Строители», регистрационный номер СРО-С-219-21042010

(фамилия, имя, отчество, адрес места жительства, ОГНИП, ИНН индивидуального предпринимателя, наименование, ОГРН, ИНН, место нахождения юридического лица, телефон/факс, наименование, ОГРН, ИНН саморегулируемой организации, членом которой является)

АКТ**освидетельствования скрытых работ**

№ 131-23-НВК3-В1-3А-В1-4-01

"29" сентября 2023г.

(дата составления акта)

Представитель застройщика (технического заказчика, эксплуатирующей организации или регионального оператора) по вопросам строительного контроля:

Ведущий инженер строительного контроля ООО «Проминжиниринг» Дураев В. Ю., приказ №5 от 03.08.2023г.

(должность, фамилия, инициалы, идентификационный номер в национальном реестре специалистов в области строительства, реквизиты распорядительного документа, подтверждающего полномочия, с указанием наименования, ОГРН, ИНН, места нахождения юридического лица, фамилии, имени, отчества, адреса места жительства, ОГНИП, ИНН индивидуального предпринимателя)

Представитель лица, осуществляющего строительство:

Руководитель проекта ООО «КиКГЕОСТРОЙ» Шевчук К.А. приказ №2-МВМ от 01.07.2023г.

(должность, фамилия, инициалы, реквизиты распорядительного документа, подтверждающего полномочия)

Представитель лица, осуществляющего строительство, по вопросам строительного контроля (специалист по организации строительства): Генеральный директор ООО «КиКГЕОСТРОЙ» Кесслер Ю.Ф., приказ №1СК-МВМ от 03.07.2023г., идентификационный номер НОСТРОЙ С-77-118776

(должность, фамилия, инициалы, идентификационный номер в национальном реестре специалистов в области строительства, реквизиты распорядительного документа, подтверждающего полномочия)

Представитель лица, осуществляющего подготовку проектной документации:

--

(должность, фамилия, инициалы, реквизиты распорядительного документа, подтверждающего полномочия, с указанием наименования, ОГРН, ИНН, места нахождения юридического лица, фамилии, имени, отчества, адреса места жительства, ОГНИП, ИНН индивидуального предпринимателя, наименования, ОГРН, ИНН саморегулируемой организации, членом которой является указанное юридическое лицо, индивидуальный предприниматель)

Представитель лица, выполнившего работы, подлежащие освидетельствованию:

Начальник участка ООО «ШЕЛПРОКК» Перевизнык А.П., приказ №1 от 01.08.2023г.

Главный инженер ООО «ЭлектроЭнергетика» Юрченко В. И., приказ № 1/08 от 04.08.2023г.

(должность, фамилия, инициалы, реквизиты распорядительного документа, подтверждающего полномочия, с указанием наименования, ОГРН, ИНН, места нахождения юридического лица, фамилии, имени, отчества, адреса места жительства, ОГНИП, ИНН индивидуального предпринимателя)

а также иные представители лиц, участвующих в освидетельствовании:

(должность с указанием наименования организации, фамилия, инициалы, реквизиты распорядительного документа, подтверждающего полномочия)

произвели осмотр работ, выполненных

ООО "ШЕЛПРОКК", ООО "ЭлектроЭнергетика"

(наименование лица, выполнившего работы, подлежащие освидетельствованию)

и составили настоящий акт о нижеследующем:

1. К освидетельствованию предъявлены следующие работы:

Демонтаж дорожного бордюра на участке В1-3А-В1-4

(наименование скрытых работ)

2. Работы выполнены по проектной документации

131-23-НВКЗ «Ж/д пути от испытательного центра до обкаточной линии с удлинением трансбордера, расположенные по адресу: Московская область, г. о. Мытищи, ул. Колонцова, 4». Наружные сети водоснабжения и канализации. Переустройство хозяйственного водопровода.

(номер, другие реквизиты чертежа, наименование проектной и/или рабочей документации, сведения о лицах, осуществляющих подготовку раздела проектной и/или рабочей документации)

3. При выполнении работ применены:

--

(наименование строительных материалов (изделий), реквизиты сертификатов и/или других документов, подтверждающих их качество и безопасность)

4. Предъявлены документы, подтверждающие соответствие работ предъявляемым требованиям:

Исполнительная схема №01 Демонтаж дорожного бордюра на участке В1-3А-В1-4

(исполнительные схемы и чертежи, результаты экспертиз, обследований, лабораторных и иных испытаний выполненных работ, проведенных в процессе) строительного контроля)

5. Даты: начала работ: «29» сентября 2023 г.

окончания работ: «29» сентября 2023 г.

6. Работы выполнены в соответствии:

131-23-НВКЗ «Ж/д пути от испытательного центра до обкаточной линии с удлинением трансбордера, расположенные по адресу: Московская область, г. о. Мытищи, ул. Колонцова, 4». Наружные сети водоснабжения и канализации. Переустройство хозяйственного водопровода. СП 45.13330.2017. «Свод правил. Земляные сооружения, основания и фундаменты». СП48.13330.2019 Свод правил. Организация строительства.

(наименования и структурные единицы технических регламентов, иных нормативных правовых актов, разделы проектной и/или рабочей документации)

7. Разрешается производство последующих работ

Разработка грунта в котловане на участке В1-3А-В1-4

(наименование работ, конструкций, участков сетей инженерно-технического обеспечения)

Дополнительные сведения: отсутствуют

Акт составлен в 5 (пяти) экземплярах.

Приложения:

Документы перечисленные в п.3 и п.4 настоящего акта

Представитель застройщика (технического заказчика, эксплуатирующей организации или регионального оператора) по вопросам строительного контроля

Дураев В. Ю.

(фамилия, инициалы, подпись)

Представитель лица, осуществляющего строительство

Шевчук К. А.

(фамилия, инициалы, подпись)

Представитель лица, осуществляющего строительство, по вопросам строительного контроля (специалист по организации строительства)

Кесслер Ю. Ф.

(фамилия, инициалы, подпись)

Представитель лица, осуществляющего подготовку проектной документации

--

(фамилия, инициалы, подпись)

Представитель лица, выполнившего работы, подлежащие освидетельствованию

Перевизнык А. П.

(фамилия, инициалы, подпись)


Юрченко В. И.

(фамилия, инициалы, подпись)


Представители иных лиц

(фамилия, инициалы, подпись)

План участка производства работ

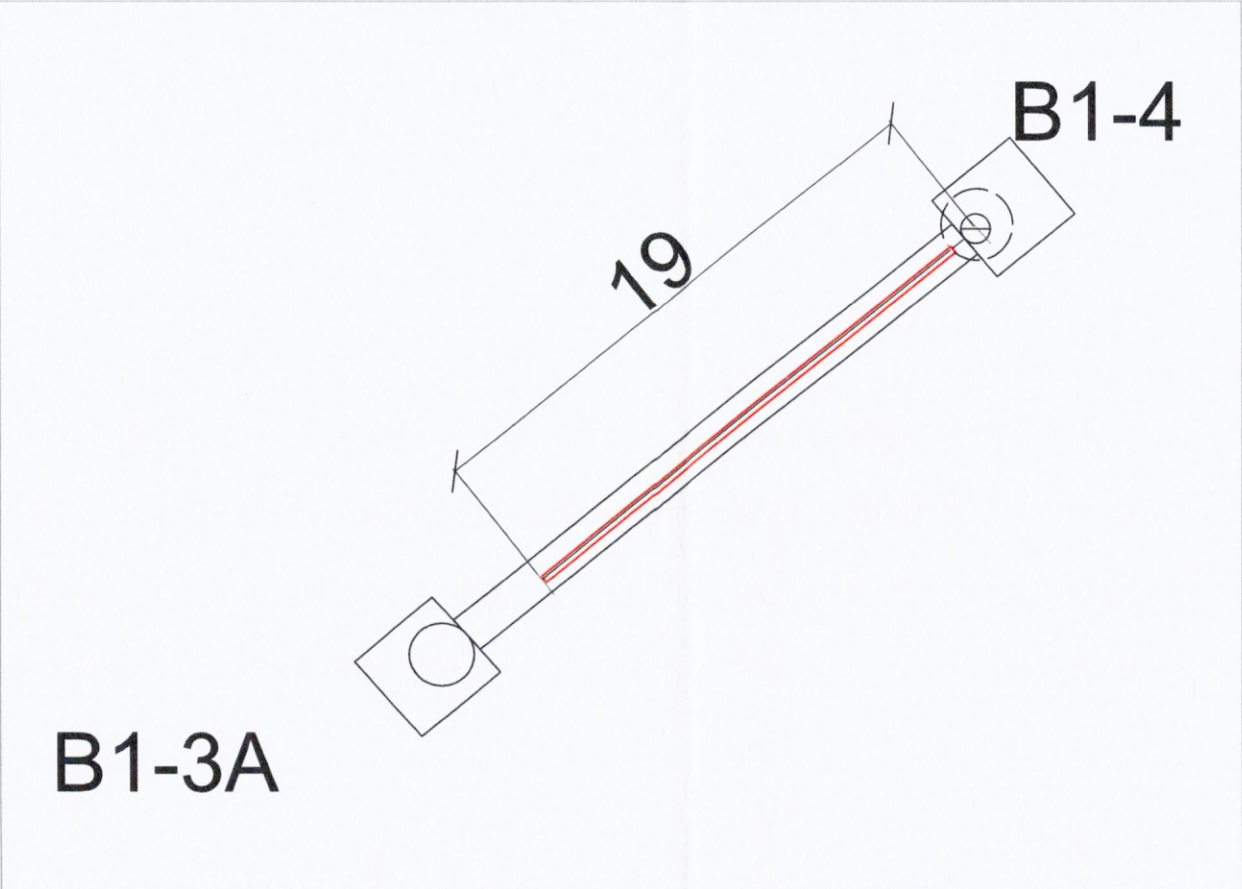


Ситуационный план

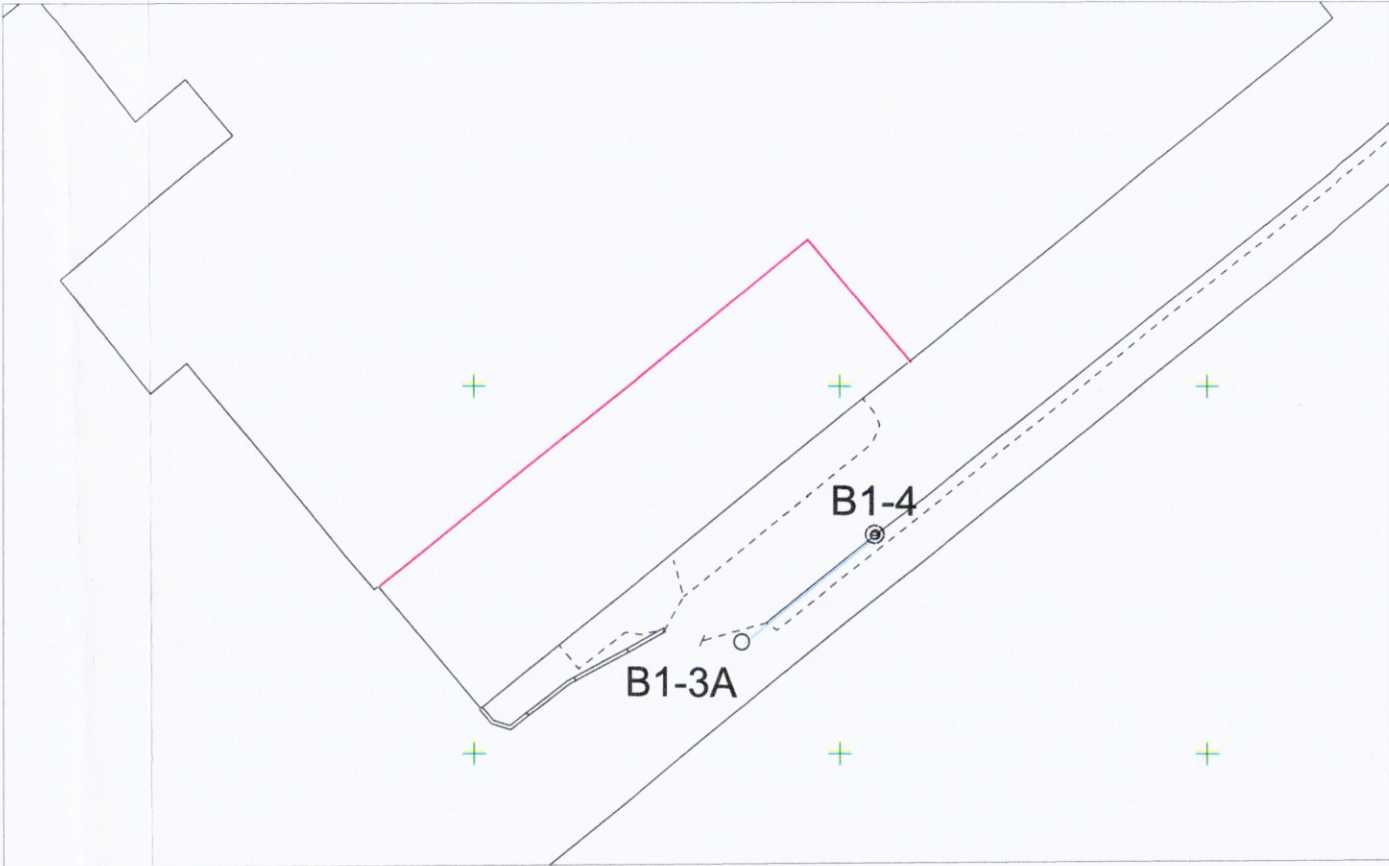

Ведомость работ по демонтажу дорожного бордюра

№	Участок	Длина L, м	Кол. бордюров 1,0х0,3х0,15 шт	Масса 1м/кг	Итого, кг
1	В1-3А - В1-4	19,00	19	100	1900

Эскиз дорожного бордюра

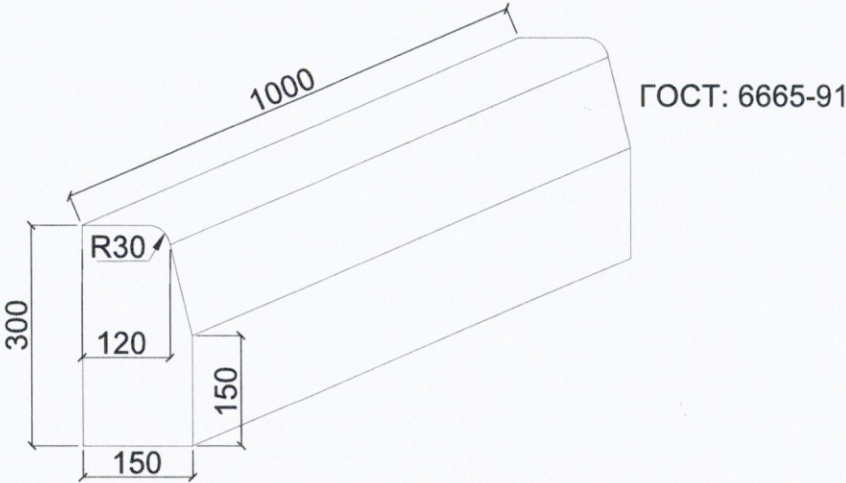

Условные обозначения:

— Участок производства работ
B1-3А-В1-4 Фактические точки участка работ

Примечание:
1. Линейные размеры указаны в метрах.
2. Система координат МСК 50.2.
3. Система высот Балтийская.
4. Съёмка выполнялась электронным тахеометром СХ-105 (свидетельство о поверке С-АКЗ/14-06-2023/254502985, действительно до 13.06.2024г.)

					2023	131-23-НВКЗ			
						Ж/д пути от испытательного центра до обкаточной линии с удлинением трансбордера, расположенные по адресу: Московская область, г.о. Мытищи, ул. Колонцова, 4			
Изм.	Кол.	Лист	№ док.	Подпись	Дата				
Руков. проекта	Шевчук К.А.	30.09			30.09	Наружные сети водоснабжения и канализации	Стадия	Лист	Листов
Ген. директор	Кесслер Ю.Ф.	30.09			30.09	Перестройство хозяйптьевого водопровода	ИД	1	1
Нач. участка	Перевизнык А.П.	30.09			30.09	Исполнительная схема №1 Демонтаж дорожного бордюра на участке В1-3А - В1-4	ООО "КиКГЕОСТРОЙ"		
Гл. инженер	Юрченко В.И.	30.09			30.09				

Объект капитального строительства:

«Ж/Д пути от испытательного центра до обкаточной линии с удлинением трансбордера, расположенные по адресу: Московская область, г. Мытищи, ул. Колонцова, 4», территория завода АО «МЕТРОВАГОНМАШ»

(наименование проектной документации, почтовый или строительный адрес объекта капитального строительства)

Застройщик (технический заказчик, эксплуатирующая организация или региональный оператор):

ООО «Проминжиниринг», ИНН 7734001650, ОГРН 11477481394406, КПП 770801001, 107140, г. Москва,

ул. Русаковская, д.13, помещение ХХ-4, тел. +7(495) 909-93-48, член саморегулируемой Ассоциации строителей

«Саморегулируемая организация «Строительные допуски», ИНН 7714322214, ОГРН 107799011045, регистрационный номер СРО-С-187-26012010 от 27.07.2018г.

(фамилия, имя, отчество, адрес места жительства, ОГНИП, ИНН индивидуального предпринимателя, наименование, ОГРН, ИНН, место нахождения юридического лица, телефон/факс, наименование, ОГРН, ИНН саморегулируемой организации, членом которой является – для индивидуальных предпринимателей и юридических лиц; фамилия, имя, отчество, паспортные данные, адрес места жительства, телефон/факс – для физических лиц, не являющихся индивидуальными предпринимателями)

Лицо, осуществляющее строительство: ООО «КиКГЕОСТРОЙ», ОГРН 1127747247704, ИНН 7709918820, 109004, Г.МОСКВА, УЛ. ЗЕМЛЯНОЙ ВАЛ, Д.65, КВ.59, тел. +7 (495) 915-24-71, член саморегулируемой ассоциации СРО «МАС» регистрационный номер СРО-С-148-24122009 от 12.03.2013г.

(фамилия, имя, отчество, адрес места жительства, ОГНИП, ИНН индивидуального предпринимателя, наименование, ОГРН, ИНН, место нахождения юридического лица, телефон/факс, наименование, ОГРН, ИНН саморегулируемой организации, членом которой является)

Лицо, осуществляющее подготовку проектной документации: ООО «КиКГЕОСТРОЙ», ОГРН 1127747247704, ИНН 7709918820, 109004, Г.МОСКВА, УЛ. ЗЕМЛЯНОЙ ВАЛ, Д.65, КВ.59, тел. +7 (495) 915-24-71, член саморегулируемой ассоциации СРО «Объединение проектировщиков «УниверсалПроект», регистрационный номер СРО-П-179-12122012 от 20.10.2022г.

(фамилия, имя, отчество, адрес места жительства, ОГНИП, ИНН индивидуального предпринимателя, наименование, ОГРН, ИНН, место нахождения юридического лица, телефон/факс, наименование, ОГРН, ИНН саморегулируемой организации, членом которой является)

Лицо, осуществляющее строительство, выполнение работы, подлежащие освидетельствованию:

1. ООО «ШЕЛПРОКК», ОГРН 1237700462427, ИНН 9726048866, 117535, Г.МОСКВА, МУНИЦИПАЛЬНЫЙ ОКРУГ ЧЕРТАНОВО ЮЖНОЕ, ПРОЕЗД 3-Й ДОРОЖНЫЙ, Д. 6, К. 2, член саморегулируемой ассоциации «Архитектурное наследие», регистрационный номер СРО-С-230-07092010

2. ООО «ЭлектроЭнергетика», ОГРН 1175074004698, ИНН 5037011400, 142281, Московская обл., г. Протвино, Кременковское ш., д. 5, член саморегулируемой ассоциации «Объединение Специализированных Организаций Профессиональные Строители», регистрационный номер СРО-С-219-21042010

(фамилия, имя, отчество, адрес места жительства, ОГНИП, ИНН индивидуального предпринимателя, наименование, ОГРН, ИНН, место нахождения юридического лица, телефон/факс, наименование, ОГРН, ИНН саморегулируемой организации, членом которой является)

АКТ**освидетельствования скрытых работ**

№ 131-23-НВКЗ-В1-3А-В1-4-02

"30" сентября 2023г.

(дата составления акта)

Представитель застройщика (технического заказчика, эксплуатирующей организации или регионального оператора) по вопросам строительного контроля:

Ведущий инженер строительного контроля ООО «Проминжиниринг» Дураев В. Ю., приказ №5 от 03.08.2023г.

(должность, фамилия, инициалы, идентификационный номер в национальном реестре специалистов в области строительства, реквизиты распорядительного документа, подтверждающего полномочия, с указанием наименования, ОГРН, ИНН, места нахождения юридического лица, фамилии, имени, отчества, адреса места жительства, ОГНИП, ИНН индивидуального предпринимателя)

Представитель лица, осуществляющего строительство:

Руководитель проекта ООО «КиКГЕОСТРОЙ» Шевчук К.А. приказ №2-МВМ от 01.07.2023г.

(должность, фамилия, инициалы, реквизиты распорядительного документа, подтверждающего полномочия)

Представитель лица, осуществляющего строительство, по вопросам строительного контроля (специалист по организации строительства): Генеральный директор ООО «КиКГЕОСТРОЙ» Кесслер Ю.Ф., приказ №1СК-МВМ от 03.07.2023г., идентификационный номер НОСТРОЙ С-77-118776

(должность, фамилия, инициалы, идентификационный номер в национальном реестре специалистов в области строительства, реквизиты распорядительного документа, подтверждающего полномочия)

Представитель лица, осуществляющего подготовку проектной документации:

(должность, фамилия, инициалы, реквизиты распорядительного документа, подтверждающего полномочия, с указанием наименования, ОГРН, ИНН, места нахождения юридического лица, фамилии, имени, отчества, адреса места жительства, ОГНИП, ИНН индивидуального предпринимателя, наименования, ОГРН, ИНН саморегулируемой организации, членом которой является указанное юридическое лицо, индивидуальный предприниматель)

Представитель лица, выполнившего работы, подлежащие освидетельствованию:

Начальник участка ООО «ШЕЛПРОКК» Перевизнык А.П., приказ №1 от 01.08.2023г.

Главный инженер ООО «ЭлектроЭнергетика» Юрченко В. И., приказ № 1/08 от 04.08.2023г.

(должность, фамилия, инициалы, реквизиты распорядительного документа, подтверждающего полномочия, с указанием наименования, ОГРН, ИНН, места нахождения юридического лица, фамилии, имени, отчества, адреса места жительства, ОГНИП, ИНН индивидуального предпринимателя)

а также иные представители лиц, участвующих в освидетельствовании:

(должность с указанием наименования организации, фамилия, инициалы, реквизиты распорядительного документа, подтверждающего полномочия)

произвели осмотр работ, выполненных

ООО "ШЕЛПРОКК", ООО "ЭлектроЭнергетика"

(наименование лица, выполнившего работы, подлежащие освидетельствованию)

и составили настоящий акт о нижеследующем:

1. К освидетельствованию предъявлены следующие работы:

Разработка грунта, демонтаж а/б покрытия и трубы Ду326*11,9 мм на участке В1-3А-В1-4

(наименование скрытых работ)

2. Работы выполнены по проектной документации

131-23-НВКЗ «Ж/д пути от испытательного центра до обкаточной линии с удлинением трансбордера, расположенные по адресу: Московская область, г. о. Мытищи, ул. Колонцова, 4». Наружные сети водоснабжения и канализации. Переустройство хозяйственного водопровода.

(номер, другие реквизиты чертежа, наименование проектной и/или рабочей документации, сведения о лицах, осуществляющих подготовку раздела проектной и/или рабочей документации)

3. При выполнении работ применены:

--

(наименование строительных материалов (изделий), реквизиты сертификатов и/или других документов, подтверждающих их качество и безопасность)

4. Предъявлены документы, подтверждающие соответствие работ предъявляемым требованиям:

Исполнительная схема №02 Разработка грунта, демонтаж а/б покрытия и трубы Ду326*11,9 мм на участке В1-3А-В1-4

(исполнительные схемы и чертежи, результаты экспертиз, обследований, лабораторных и иных испытаний выполненных работ, проведенных в процессе строительного контроля)

5. Даты: начала работ: «29» сентября 2023 г.

окончания работ: «30» сентября 2023 г.

6. Работы выполнены в соответствии:

131-23-НВКЗ «Ж/д пути от испытательного центра до обкаточной линии с удлинением трансбордера, расположенные по адресу: Московская область, г. о. Мытищи, ул. Колонцова, 4». Наружные сети водоснабжения и канализации. Переустройство хозяйственного водопровода. СП 45.13330.2017. «Свод правил. Земляные сооружения, основания и фундаменты». СП48.13330.2019 Свод правил. Организация строительства.

(наименования и структурные единицы технических регламентов, иных нормативных правовых актов, разделы проектной и/или рабочей документации)

7. Разрешается производство последующих работ

Демонтаж колодцев и технологических узлов колодцев В1-3А и В1-4

(наименование работ, конструкций, участков сетей инженерно-технического обеспечения)

Дополнительные сведения: отсутствуют

Акт составлен в 5 (пяти) экземплярах.

Приложения:

Документы перечисленные в п.3 и п.4 настоящего акта

Представитель застройщика (технического заказчика, эксплуатирующей организации или регионального оператора) по вопросам строительного контроля

Дураев В. Ю.

(фамилия, инициалы, подпись)

Представитель лица, осуществляющего строительство

Шевчук К. А.

(фамилия, инициалы, подпись)

Представитель лица, осуществляющего строительство, по вопросам строительного контроля (специалист по организации строительства)

Кесслер Ю.Ф.

(фамилия, инициалы, подпись)

Представитель лица, осуществляющего подготовку проектной документации

--

(фамилия, инициалы, подпись)

Представитель лица, выполнившего работы, подлежащие освидетельствованию

Перевизнык А. П.

(фамилия, инициалы, подпись)

Юрченко В. И.





(фамилия, инициалы, подпись)

Представители иных лиц

(фамилия, инициалы, подпись)

План участка производства работ

Приложение №1 к Акту № 131-23-НВКЗ-В1-3А-В1-4-2 от 30.09.2023 г.

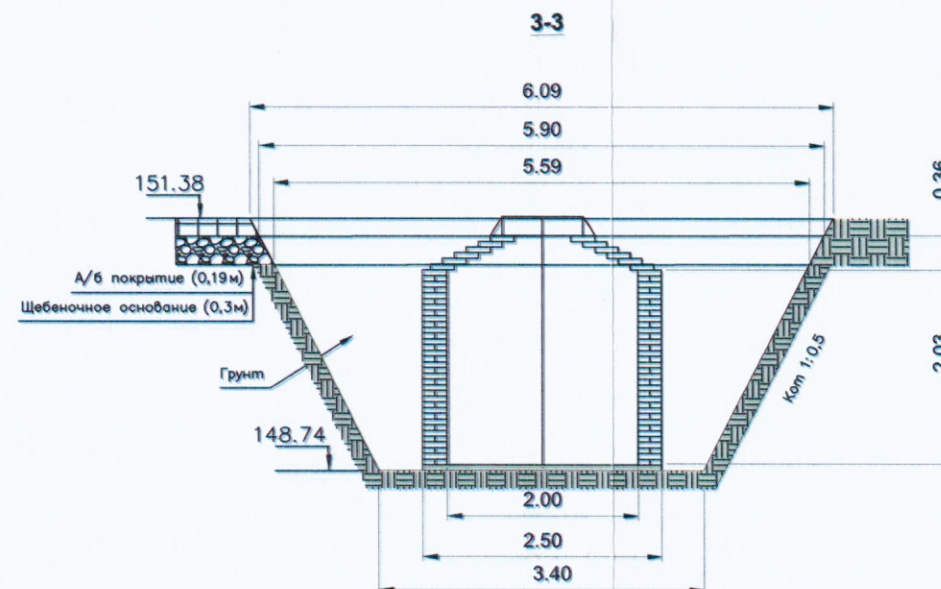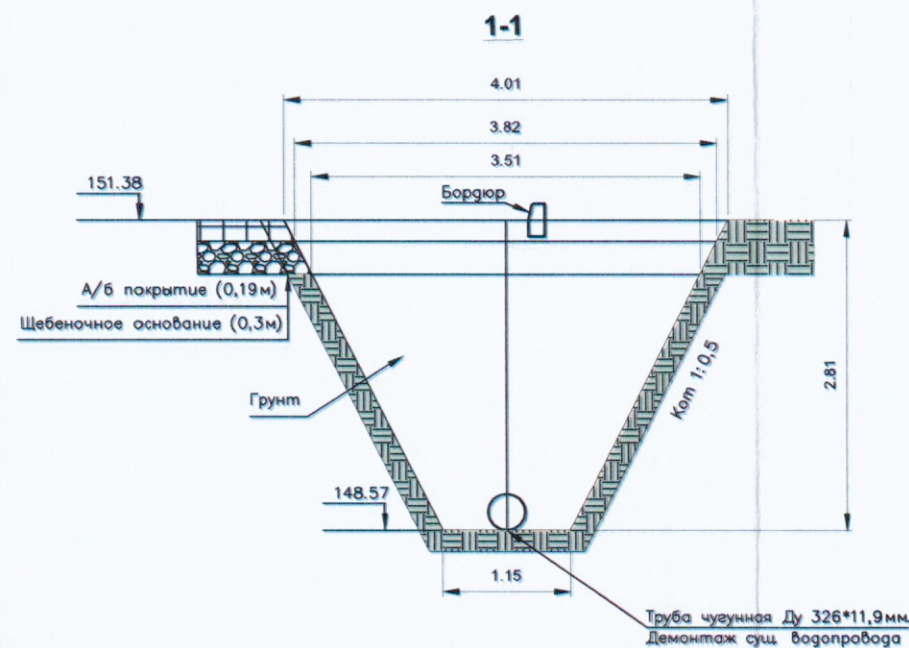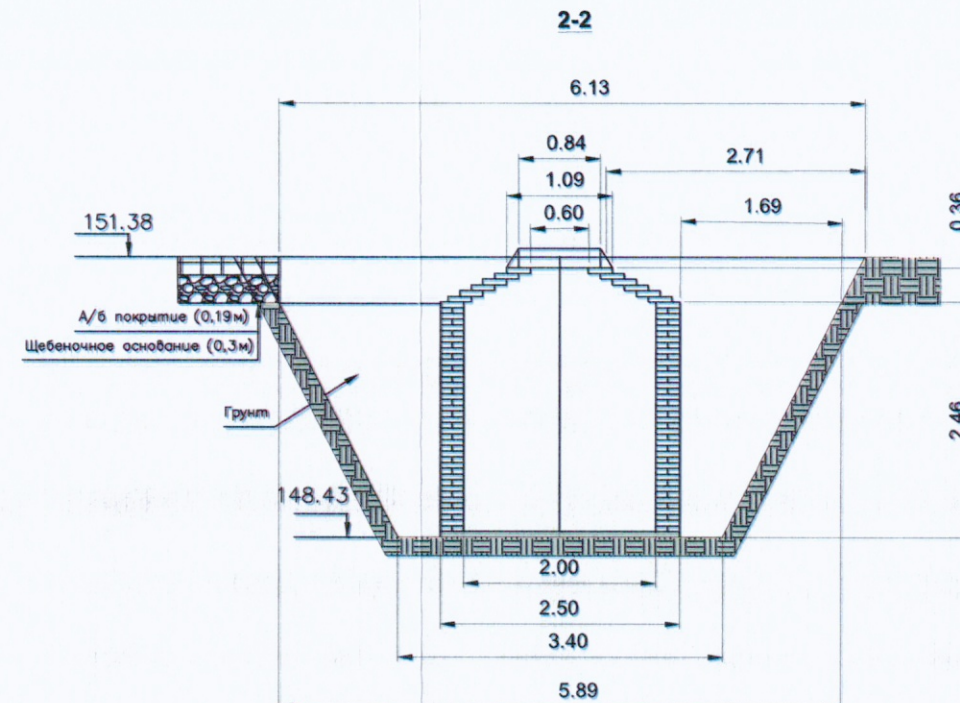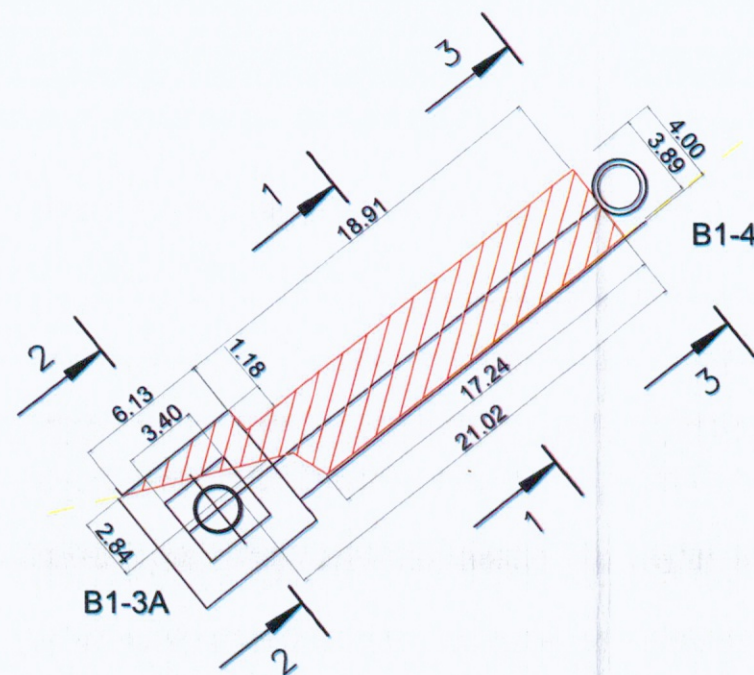

Резка асфальтобетонного покрытия фрезой				
№	Участок	Толщина Н,м	Длина участка L,м	Всего L,м
1	B1-3A - B1-4	0,19	6,39+1,18+18,91	26,48

Разборка асфальтобетонного покрытия при разработке траншеи				
№	Участок	Площадь участка S, м2	Толщина Н,м	Объем разработки мех. способом
1	B1-3A	6,13*2,84/2=8,7	0,19	1,65
2	B1-3A - B1-4	(18,91+17,24)/2*3,89=70,31	0,19	13,36
		ИТОГО		15,01

Разборка щебеночного покрытия при разработке траншеи				
№	Участок	Площадь участка S, м2	Толщина Н,м	Объем разработки мех. способом
1	B1-3A	6,13*2,84/2=8,7	0,3	2,61
2	B1-3A - B1-4	(18,91+17,24)/2*3,89=70,31	0,3	21,09
		ИТОГО		23,70

Ведомость работ по демонтажу чугунной трубы Ду 326*11,9мм		
№	Участок	Длина L, м
1	B1-3A - B1-4	21,02
2	B1-3A	1,00
		ИТОГО: 22,02

Ведомость объемов выполненных работ по разработке грунта				
№	Наименование выполненных работ	обозн.	ед изм	кол-во
B1-3A - B1-4				
1	Объем траншеи $(4,00+1,15)/2*2,81*18,91$	V1	м3	136,83
2	Объем демонтированного асфальта	V2	м3	13,36
3	Объем демонтированного щебня	V3	м3	21,09
4	Объем демонтированной трубы Ду.326*11,9мм L=18,91м	V4	м3	1,58
Разработка грунта V=V1-V2-V3-V4-V5		V	м3	100,8
5	Из них механическим способом V*0,97	Vмех		97,78
Из них ручным способом V*0,03		Vруч.		3,02

Ведомость объемов выполненных работ по разработке грунта				
№	Наименование выполненных работ	обозн.	ед изм	кол-во
B1-3A				
1	Объем котлована $((6,13+3,4)/2)^2*2,95$	V1	м3	66,98
2	Объем демонтированного асфальта	V2	м3	1,65
3	Объем демонтированного щебня	V3	м3	2,61
4	Объем колодца прямая часть $3,14*2,5^2/4*2,4$	V4	м3	11,77
5	Объем колодца коническая часть $3,14/3*0,36(1,25^2+0,42^2+1,25*0,42)$	V5	м3	0,85
Разработка грунта V=V1-V2-V3-V4-V5		V	м3	50,1
6	Из них механическим способом V*0,97	Vмех		48,6
Из них ручным способом V*0,03		Vруч.		1,5

					2023	131-23-НВКЗ		
						Жид пути от испытательного центра до обкаточной линии с удлинением трансбордера, расположенные по адресу: Московская область, г.о. Мытищи, ул. Колонцова, 4		
Изм.	Кол.	Лист	№ док.	Подпись	Дата	Наружные сети водоснабжения и канализации		
Руков. проекта	Шевчук К.А.				30.09	Переустройство хозяйственного водопровода		
Ген. директор	Кесслер Ю.Ф.				30.09	ИД		
Нач. участка	Перевизнык А.П.				30.09	1		
Гл. инженер	Юрченко В.И.				30.09	1		
						Исполнительная схема №2		
						Разработка грунта, демонтаж а/б покрытия и трубы Ду326*11,9мм на участке B1-3A - B1-4		
						ООО "КиКГЕОСТРОЙ"		

Объект капитального строительства:

«Ж/Д пути от испытательного центра до обкаточной линии с удлинением трансбордера, расположенные по адресу: Московская область, г. Мытищи, ул. Колонцова, 4», территория завода АО «МЕТРОВАГОНМАШ»

(наименование проектной документации, почтовый или строительный адрес объекта капитального строительства)

Застройщик (технический заказчик, эксплуатирующая организация или региональный оператор):

ООО «Проминжиниринг», ИНН 7734001650, ОГРН 11477481394406, КПП 770801001, 107140, г. Москва,

ул. Русаковская, д.13, помещение ХХ-4, тел. +7(495) 909-93-48, член саморегулируемой Ассоциации строителей

«Саморегулируемая организация «Строительные допуски», ИНН 7714322214, ОГРН 107799011045, регистрационный номер СРО-С-187-26012010 от 27.07.2018г.

(фамилия, имя, отчество, адрес места жительства, ОГНИП, ИНН индивидуального предпринимателя, наименование, ОГРН, ИНН, место нахождения юридического лица, телефон/факс, наименование, ОГРН, ИНН саморегулируемой организации, членом которой является – для индивидуальных предпринимателей и юридических лиц; фамилия, имя, отчество, паспортные данные, адрес места жительства, телефон/факс – для физических лиц, не являющихся индивидуальными предпринимателями)

Лицо, осуществляющее строительство: ООО «КиКГЕОСТРОЙ», ОГРН 1127747247704, ИНН 7709918820, 109004, Г.МОСКВА, УЛ. ЗЕМЛЯНОЙ ВАЛ, Д.65, КВ.59, тел. +7 (495) 915-24-71, член саморегулируемой ассоциации СРО «МАС» регистрационный номер СРО-С-148-24122009 от 12.03.2013г.

(фамилия, имя, отчество, адрес места жительства, ОГНИП, ИНН индивидуального предпринимателя, наименование, ОГРН, ИНН, место нахождения юридического лица, телефон/факс, наименование, ОГРН, ИНН саморегулируемой организации, членом которой является)

Лицо, осуществляющее подготовку проектной документации: ООО «КиКГЕОСТРОЙ», ОГРН 1127747247704, ИНН 7709918820, 109004, Г.МОСКВА, УЛ. ЗЕМЛЯНОЙ ВАЛ, Д.65, КВ.59, тел. +7 (495) 915-24-71, член саморегулируемой ассоциации СРО «Объединение проектировщиков «УниверсалПроект», регистрационный номер СРО-П-179-12122012 от 20.10.2022г.

(фамилия, имя, отчество, адрес места жительства, ОГНИП, ИНН индивидуального предпринимателя, наименование, ОГРН, ИНН, место нахождения юридического лица, телефон/факс, наименование, ОГРН, ИНН саморегулируемой организации, членом которой является)

Лицо, осуществляющее строительство, выполнившее работы, подлежащие освидетельствованию:

1. ООО «ШЕЛПРОКК», ОГРН 1237700462427, ИНН 9726048866, 117535, Г.МОСКВА, МУНИЦИПАЛЬНЫЙ ОКРУГ ЧЕРТАНОВО ЮЖНОЕ, ПРОЕЗД 3-Й ДОРОЖНЫЙ, Д. 6, К. 2, член саморегулируемой ассоциации «Архитектурное наследие», регистрационный номер СРО-С-230-07092010

2. ООО «ЭлектроЭнергетика», ОГРН 1175074004698, ИНН 5037011400, 142281, Московская обл., г. Протвино, Кременковское ш., д. 5, член саморегулируемой ассоциации «Объединение Специализированных Организаций Профессиональные Строители», регистрационный номер СРО-С-219-21042010

(фамилия, имя, отчество, адрес места жительства, ОГНИП, ИНН индивидуального предпринимателя, наименование, ОГРН, ИНН, место нахождения юридического лица, телефон/факс, наименование, ОГРН, ИНН саморегулируемой организации, членом которой является)

АКТ**освидетельствования скрытых работ**

№ 131-23-НБКЗ-В1-3А-В1-4-03

"01" октября 2023г.

(дата составления акта)

Представитель застройщика (технического заказчика, эксплуатирующей организации или регионального оператора) по вопросам строительного контроля:

Ведущий инженер строительного контроля ООО «Проминжиниринг» Дураев В. Ю., приказ №5 от 03.08.2023г.

(должность, фамилия, инициалы, идентификационный номер в национальном реестре специалистов в области строительства, реквизиты распорядительного документа, подтверждающего полномочия, с указанием наименования, ОГРН, ИНН, места нахождения юридического лица, фамилии, имени, отчества, адреса места жительства, ОГНИП, ИНН индивидуального предпринимателя)

Представитель лица, осуществляющего строительство:

Руководитель проекта ООО «КиКГЕОСТРОЙ» Шевчук К.А. приказ №2-МВМ от 01.07.2023г.

(должность, фамилия, инициалы, реквизиты распорядительного документа, подтверждающего полномочия)

Представитель лица, осуществляющего строительство, по вопросам строительного контроля (специалист по

организации строительства): Генеральный директор ООО «КиКГЕОСТРОЙ» Кесслер Ю.Ф., приказ №1СК-МВМ от 03.07.2023г., идентификационный номер НОСТРОЙ С-77-118776

(должность, фамилия, инициалы, идентификационный номер в национальном реестре специалистов в области строительства, реквизиты распорядительного документа, подтверждающего полномочия)

Представитель лица, осуществляющего подготовку проектной документации:

--

(должность, фамилия, инициалы, реквизиты распорядительного документа, подтверждающего полномочия, с указанием наименования, ОГРН, ИНН, места нахождения юридического лица, фамилии, имени, отчества, адреса места жительства, ОГНИП, ИНН индивидуального предпринимателя, наименования, ОГРН, ИНН саморегулируемой организации, членом которой является указанное юридическое лицо, индивидуальный предприниматель)

Представитель лица, выполнившего работы, подлежащие освидетельствованию:

Начальник участка ООО «ШЕЛПРОКК» Перевизнык А.П., приказ №1 от 01.08.2023г.

Главный инженер ООО "ЭлектроЭнергетика" Юрченко В. И., приказ № 1/08 от 04.08.2023г.

(должность, фамилия, инициалы, реквизиты распорядительного документа, подтверждающего полномочия, с указанием наименования, ОГРН, ИНН, места нахождения юридического лица, фамилии, имени, отчества, адреса места жительства, ОГНИП, ИНН индивидуального предпринимателя)

а также иные представители лиц, участвующих в освидетельствовании:

(должность с указанием наименования организации, фамилия, инициалы, реквизиты распорядительного документа, подтверждающего полномочия)

произвели осмотр работ, выполненных

ООО "ШЕЛПРОКК", ООО "ЭлектроЭнергетика"

(наименование лица, выполнившего работы, подлежащие освидетельствованию)

и составили настоящий акт о нижеследующем:

1. К освидетельствованию предъявлены следующие работы:

Демонтаж колодцев и технологических узлов колодцев В1-3А и В1-4

(наименование скрытых работ)

2. Работы выполнены по проектной документации

131-23-НВКЗ «Ж/д пути от испытательного центра до обкаточной линии с удлинением трансбордера, расположенные по адресу: Московская область, г. о. Мытищи, ул. Колонцова, 4». Наружные сети водоснабжения и канализации. Переустройство хозяйственного водопровода.

(номер, другие реквизиты чертежа, наименование проектной и/или рабочей документации, сведения о лицах, осуществляющих подготовку раздела проектной и/или рабочей документации)

3. При выполнении работ применены:

--

(наименование строительных материалов (изделий), реквизиты сертификатов и/или других документов, подтверждающих их качество и безопасность)

4. Предъявлены документы, подтверждающие соответствие работ предъявляемым требованиям:

Исполнительная схема №03 Демонтаж колодцев и технологических узлов колодцев В1-3А и В1-4

(исполнительные схемы и чертежи, результаты экспертиз, обследований, лабораторных и иных испытаний выполненных работ, проведенных в процессе строительного контроля)

5. Даты: начала работ: «30» сентября 2023 г.

окончания работ: «01» октября 2023 г.

6. Работы выполнены в соответствии:

131-23-НВКЗ «Ж/д пути от испытательного центра до обкаточной линии с удлинением трансбордера, расположенные по адресу: Московская область, г. о. Мытищи, ул. Колонцова, 4». Наружные сети водоснабжения и канализации. Переустройство хозяйственного водопровода. СП 45.13330.2017. «Свод правил. Земляные сооружения, основания и фундаменты». СП48.13330.2019 Свод правил. Организация строительства.

(наименования и структурные единицы технических регламентов, иных нормативных правовых актов, разделы проектной и/или рабочей документации)

7. Разрешается производство последующих работ

Монтаж колодцев В1-3А, В1-4

(наименование работ, конструкций, участков сетей инженерно-технического обеспечения)

Дополнительные сведения: отсутствуют

Акт составлен в 5 (пяти) экземплярах.

Приложения:

Документы перечисленные в п.3 и п.4 настоящего акта

Представитель застройщика (технического заказчика, эксплуатирующей организации или регионального оператора) по вопросам строительного контроля

Дураев В. Ю.

(фамилия, инициалы, подпись)

Представитель лица, осуществляющего строительство

Шевчук К. А.

(фамилия, инициалы, подпись)

Представитель лица, осуществляющего строительство, по вопросам строительного контроля (специалист по организации строительства)

Кесслер Ю. Ф.

(фамилия, инициалы, подпись)

Представитель лица, осуществляющего подготовку проектной документации

--

(фамилия, инициалы, подпись)

Представитель лица, выполнившего работы, подлежащие освидетельствованию

Перевизнык А. П.

(фамилия, инициалы, подпись)




Юрченко В. И.

(фамилия, инициалы, подпись)


Представители иных лиц

(фамилия, инициалы, подпись)


План участка производства работ

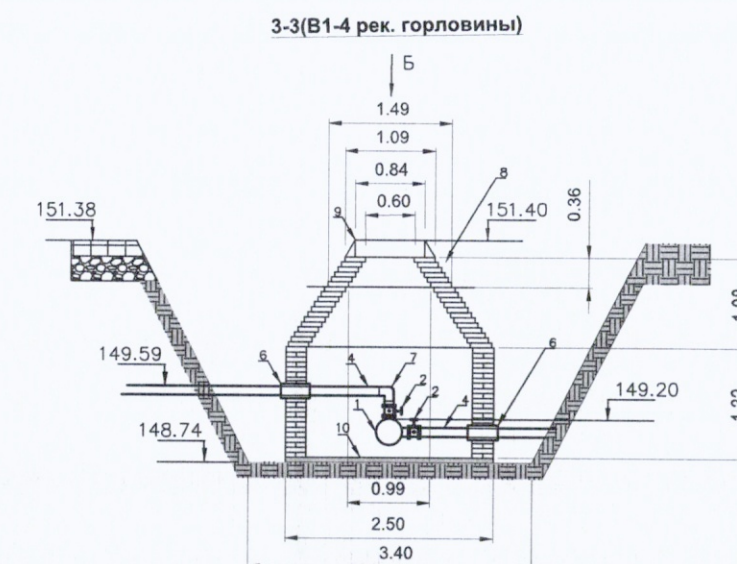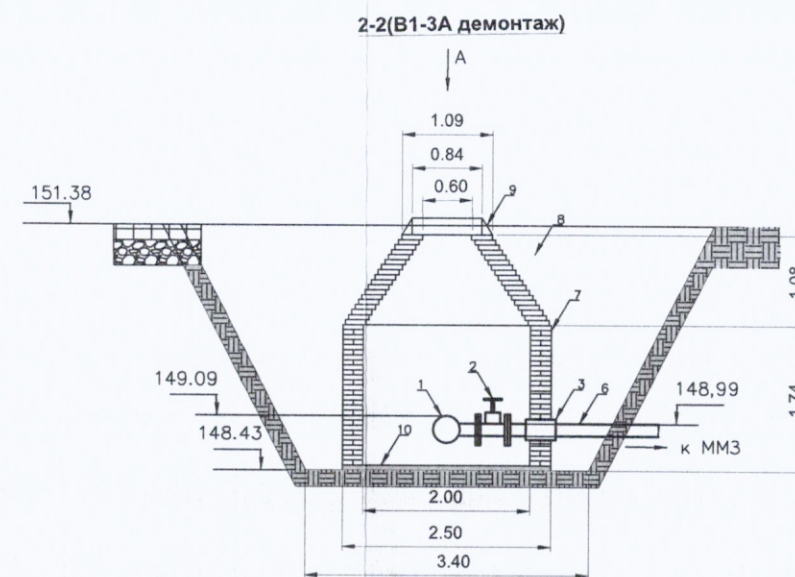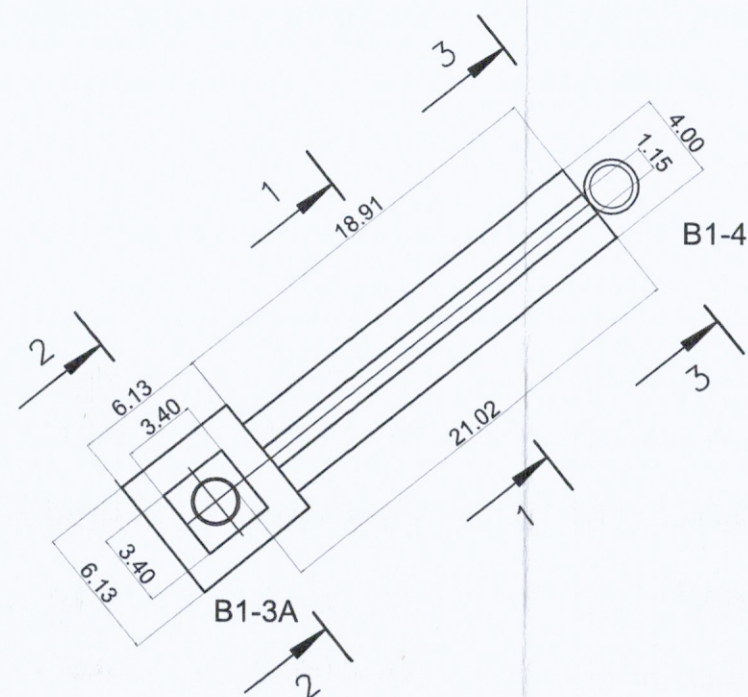

А-А(вид сверху)

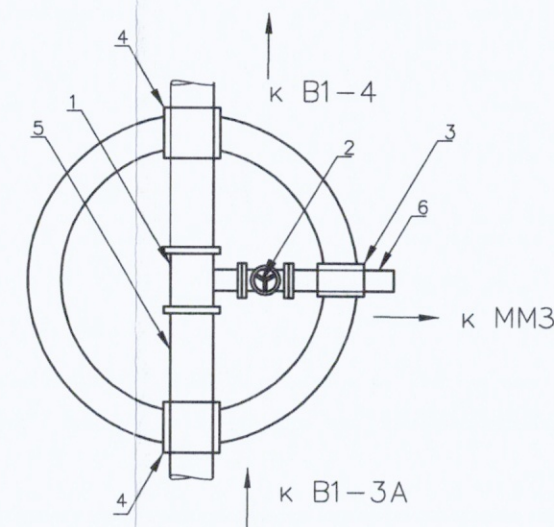

Б-Б(вид сверху)

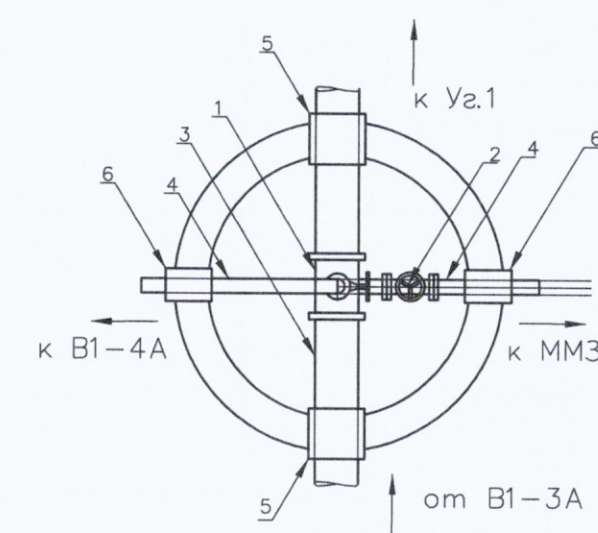

Ведомость объемов выполненных работ по демонтажу колодца и тех. узла колодца В1-3А				
№ поз.	Наименование	ед. изм.	кол-во	Прим.
1	Тройник чугунный РФ 300*150 PN10	шт	1	
2	Задвижка с обрезинен. клином DN150 PN10 короткая со штурвалом	шт	1	
3	Труба стальная L=0,3м Ду.200мм	шт	1	гильза
4	Труба стальная L=0,3м Ду.350мм	шт	2	гильза
5	Труба чугунная Ду.326мм	м	1,5	
6	Труба чугунная Ду.150мм	м	1	
Конструктивная часть колодца В1-3А(демонтаж)				
7	Объем вертикальной части Днар=2,5м и 1,1м; Двн=2м и 0,6м; Н=1,74м	м3	3,08	Кирпичная кладка, s=0,25м
8	Объем конусной части Днар=2,5м и 1,10м; Двн=2,0м и 0,6мм; Н=1,08м; V=П/3*h*(R ² +r ² +R*r)	м3	1,31	
9	чугунный люк	шт	1	
10	Бетонное основание колодца Днар=2,5м; Н=0,1м	м3	0,49	

Ведомость объемов выполненных работ по демонтажу колодца и тех. узла колодца В1-4				
№ поз.	Наименование	ед. изм.	кол-во	Прим.
1	Крестовина чугунная РФ 300*150 PN10	шт	1	
2	Задвижка с обрезинен. клином DN100 PN10 короткая со штурвалом	шт	2	
3	Труба чугунная Ду.326мм	м	1,5	
4	Труба чугунная Ду.150мм	м	1	
5	Труба стальная L=0,3м Ду.350мм	шт	2	гильза
6	Труба стальная L=0,3м Ду.150мм	шт	2	гильза
7	Отвод стальной Ду114мм	шт	1	
Конструктивная часть колодца В1-4(демонтаж)				
8	Объем конусной части Днар=1,5м и 1,1м; Двн=1,0 и 0,6мм; Н=0,36м; V=П/3*h*(R ² +r ² +R*r)	м3	0,3	Кирпичная кладка s=0,25м
9	чугунный люк	шт	1	

2023						131-23-НБКЗ		
						Ж/д пути от испытательного центра до обкаточной линии с удлинением трансбордера, расположенные по адресу: Московская область, г.о. Мытищи, ул. Колонцова, 4		
Изм.	Кол.	Лист	№ док.	Подпись	Дата	Наружные сети водоснабжения и канализации	Стадия	Лист
Руков. проекта	Шевчук К.А.				01.10	Переустройство хозяйственного водопровода	ИД	1
Ген. директор	Керослер Ю.Ф.				01.10			
Нач. участка	Перевизнык А.П.				01.10			
Гл. инженер	Юрченко В.И.				01.10			
						Исполнительная схема №3	ООО "КиКГЕОСТРОЙ"	
						Демонтаж колодцев и технологических узлов колодцев В1-3А и В1-4		

Объект капитального строительства:

«Ж/Д пути от испытательного центра до обкаточной линии с удлинением трансбордера, расположенные по адресу: Московская область, г. Мытищи, ул. Колонцова, 4», территория завода АО «МЕТРОВАГОНМАШ»

(наименование проектной документации, почтовый или строительный адрес объекта капитального строительства)

Застройщик (технический заказчик, эксплуатирующая организация или региональный оператор):

ООО «Проминжиниринг», ИНН 7734001650, ОГРН 11477481394406, КПП 770801001, 107140, г. Москва, ул. Русаковская, д.13, помещение ХХ-4, тел. +7(495) 909-93-48, член саморегулируемой Ассоциации строителей «Саморегулируемая организация «Строительные допуски», ИНН 7714322214, ОГРН 107799011045, регистрационный номер СРО-С-187-26012010 от 27.07.2018г.

(фамилия, имя, отчество, адрес места жительства, ОГНИП, ИНН индивидуального предпринимателя, наименование, ОГРН, ИНН, место нахождения юридического лица, телефон/факс, наименование, ОГРН, ИНН саморегулируемой организации, членом которой является – для индивидуальных предпринимателей и юридических лиц; фамилия, имя, отчество, паспортные данные, адрес места жительства, телефон/факс – для физических лиц, не являющихся индивидуальными предпринимателями)

Лицо, осуществляющее строительство: ООО «КиКГЕОСТРОЙ», ОГРН 1127747247704, ИНН 7709918820, 109004, Г.МОСКВА, УЛ. ЗЕМЛЯНОЙ ВАЛ, Д.65, КВ.59, тел. +7 (495) 915-24-71, член саморегулируемой ассоциации СРО «МАС» регистрационный номер СРО-С-148-24122009 от 12.03.2013г.

(фамилия, имя, отчество, адрес места жительства, ОГНИП, ИНН индивидуального предпринимателя, наименование, ОГРН, ИНН, место нахождения юридического лица, телефон/факс, наименование, ОГРН, ИНН саморегулируемой организации, членом которой является)

Лицо, осуществляющее подготовку проектной документации: ООО «КиКГЕОСТРОЙ», ОГРН 1127747247704, ИНН 7709918820, 109004, Г.МОСКВА, УЛ. ЗЕМЛЯНОЙ ВАЛ, Д.65, КВ.59, тел. +7 (495) 915-24-71, член саморегулируемой ассоциации СРО «Объединение проектировщиков «УниверсалПроект», регистрационный номер СРО-П-179-12122012 от 20.10.2022г.

(фамилия, имя, отчество, адрес места жительства, ОГНИП, ИНН индивидуального предпринимателя, наименование, ОГРН, ИНН, место нахождения юридического лица, телефон/факс, наименование, ОГРН, ИНН саморегулируемой организации, членом которой является)

Лицо, осуществляющее строительство, выполнившее работы, подлежащие освидетельствованию:

1. ООО «ШЕЛПРОКК», ОГРН 1237700462427, ИНН 9726048866, 117535, Г.МОСКВА, МУНИЦИПАЛЬНЫЙ ОКРУГ ЧЕРТАНОВО ЮЖНОЕ, ПРОЕЗД 3-Й ДОРОЖНЫЙ, Д. 6, К. 2, член саморегулируемой ассоциации «Архитектурное наследие», регистрационный номер СРО-С-230-07092010

2. ООО «ЭлектроЭнергетика», ОГРН 1175074004698, ИНН 5037011400, 142281, Московская обл., г. Протвино, Кременковское ш., д. 5, член саморегулируемой ассоциации «Объединение Специализированных Организаций Профессиональные Строители», регистрационный номер СРО-С-219-21042010

(фамилия, имя, отчество, адрес места жительства, ОГНИП, ИНН индивидуального предпринимателя, наименование, ОГРН, ИНН, место нахождения юридического лица, телефон/факс, наименование, ОГРН, ИНН саморегулируемой организации, членом которой является)

АКТ**освидетельствования скрытых работ**

№ 131-23-НВКЗ-В1-3А-В1-4-04

"02" октября 2023г.

(дата составления акта)

Представитель застройщика (технического заказчика, эксплуатирующей организации или регионального оператора) по вопросам строительного контроля:

Ведущий инженер строительного контроля ООО «Проминжиниринг» Дураев В. Ю., приказ №5 от 03.08.2023г.

(должность, фамилия, инициалы, идентификационный номер в национальном реестре специалистов в области строительства, реквизиты распорядительного документа, подтверждающего полномочия, с указанием наименования, ОГРН, ИНН, места нахождения юридического лица, фамилии, имени, отчества, адреса места жительства, ОГНИП, ИНН индивидуального предпринимателя)

Представитель лица, осуществляющего строительство:

Руководитель проекта ООО «КиКГЕОСТРОЙ» Шевчук К.А. приказ №2-МВМ от 01.07.2023г.

(должность, фамилия, инициалы, реквизиты распорядительного документа, подтверждающего полномочия)

Представитель лица, осуществляющего строительство, по вопросам строительного контроля (специалист по организации строительства): Генеральный директор ООО «КиКГЕОСТРОЙ» Кесслер Ю.Ф., приказ №1СК-МВМ от 03.07.2023г., идентификационный номер НОСТРОЙ С-77-118776

(должность, фамилия, инициалы, идентификационный номер в национальном реестре специалистов в области строительства, реквизиты распорядительного документа, подтверждающего полномочия)

Представитель лица, осуществляющего подготовку проектной документации:

Руководитель службы управления проектами ООО «КиКГЕОСТРОЙ» Липатов В. Е. приказ № 2-АН от 02.10.2023г.

(должность, фамилия, инициалы, реквизиты распорядительного документа, подтверждающего полномочия, с указанием наименования, ОГРН, ИНН, места нахождения юридического лица, фамилии, имени, отчества, адреса места жительства, ОГНИП, ИНН индивидуального предпринимателя, наименования, ОГРН, ИНН саморегулируемой организации, членом которой является указанное юридическое лицо, индивидуальный предприниматель)

Представитель лица, выполнившего работы, подлежащие освидетельствованию:

Начальник участка ООО «ШЕЛПРОКК» Перевизнык А.П., приказ №1 от 01.08.2023г.

Главный инженер ООО "ЭлектроЭнергетика" Юрченко В. И., приказ № 1/08 от 04.08.2023г.

(должность, фамилия, инициалы, реквизиты распорядительного документа, подтверждающего полномочия, с указанием наименования, ОГРН, ИНН, места нахождения юридического лица, фамилии, имени, отчества, адреса места жительства, ОГНИП, ИНН индивидуального предпринимателя)

а также иные представители лиц, участвующих в освидетельствовании:

(должность с указанием наименования организации, фамилия, инициалы, реквизиты распорядительного документа, подтверждающего полномочия)

произвели осмотр работ, выполненных

ООО "ШЕЛПРОКК", ООО "ЭлектроЭнергетика"

(наименование лица, выполнившего работы, подлежащие освидетельствованию)

и составили настоящий акт о нижеследующем:

1. К освидетельствованию предъявлены следующие работы:

Монтаж колодцев В1-3А, В1-4

(наименование скрытых работ)

2. Работы выполнены по проектной документации

131-23-НВКЗ «Ж/д пути от испытательного центра до обкаточной линии с удлинением трансбордера, расположенные по адресу: Московская область, г. о. Мытищи, ул. Колонцова, 4». Наружные сети водоснабжения и канализации. Переустройство хозяйственного водопровода.

(номер, другие реквизиты чертежа, наименование проектной и/или рабочей документации, сведения о лицах, осуществляющих подготовку раздела проектной и/или рабочей документации)

3. При выполнении работ применены:

Плита днище ПН20-1, КС20.9, ПП20-2 – документ о качестве №25834 от 25.09.2023г., кольцо колодезное КС7.6 – паспорт качества №12199-9524 от 08.2023 г., кольцо опорное КО7 – паспорт №58463 от 06.09.2023 г., люк чугунный – паспорт б/н, сертификат соответствия № РОСС RU.32001.04ИБФ1.ОСП09.07512 с 04.03.2021 по 03.03.2024г., лестница С1-07 – паспорт качества №207 от 29.09.2023 г. щебень – фракции 20х40 – сертификат №85 от 24.01.2023г., сертификат соответствия №РОСС RU.НВ65.Н00892/21 с 30.03.2021г. по 29.03.2024г. кирпич – сертификат соответствия №РОСС RU.71.003.107 с 21.12.2022 по 20.12.2025 г. плита перекрытия ПП10-2 – паспорт качества №10354 от 10.2023 г.

(наименование строительных материалов (изделий), реквизиты сертификатов и/или других документов, подтверждающих их качество и безопасность)

4. Предъявлены документы, подтверждающие соответствие работ предъявляемым требованиям:

Исполнительная схема №04 Монтаж колодцев В1-3А, В1-4

(исполнительные схемы и чертежи, результаты экспертиз, обследований, лабораторных и иных испытаний выполненных работ, проведенных в процессе строительного контроля)

5. Даты: начала работ: «01» октября 2023 г.

окончания работ: «02» октября 2023 г.

6. Работы выполнены в соответствии:

131-23-НВКЗ «Ж/д пути от испытательного центра до обкаточной линии с удлинением трансбордера, расположенные по адресу: Московская область, г. о. Мытищи, ул. Колонцова, 4». Наружные сети водоснабжения и канализации. Переустройство хозяйственного водопровода. СП 45.13330.2017. «Свод правил. Земляные сооружения, основания и фундаменты». СП48.13330.2019 Свод правил. Организация строительства.

(наименования и структурные единицы технических регламентов, иных нормативных правовых актов, разделы проектной и/или рабочей документации)

7. Разрешается производство последующих работ

Монтаж трубы Ду 315*18,7мм и трубы Ду.530*8мм на участке В1-3А и В1-4

(наименование работ, конструкций, участков сетей инженерно-технического обеспечения)

Дополнительные сведения: отсутствуют

Акт составлен в 5 (пяти) экземплярах.

Приложения:

Документы перечисленные в п.3 и п.4 настоящего акта

Представитель застройщика (технического заказчика, эксплуатирующей организации или регионального оператора) по вопросам строительного контроля

Дураев В. Ю.

(фамилия, инициалы, подпись)

Представитель лица, осуществляющего строительство

Шевчук К. А.

(фамилия, инициалы, подпись)

Представитель лица, осуществляющего строительство, по вопросам строительного контроля (специалист по организации строительства)

Кесслер Ю. Ф.

(фамилия, инициалы, подпись)

Представитель лица, осуществляющего подготовку проектной документации

Липатов В. Е.

(фамилия, инициалы, подпись)

Представитель лица, выполнившего работы, подлежащие освидетельствованию

Перевизнык А. П.

(фамилия, инициалы, подпись)


Юрченко В. И.

(фамилия, инициалы, подпись)


Представители иных лиц

(фамилия, инициалы, подпись)


План участка производства работ

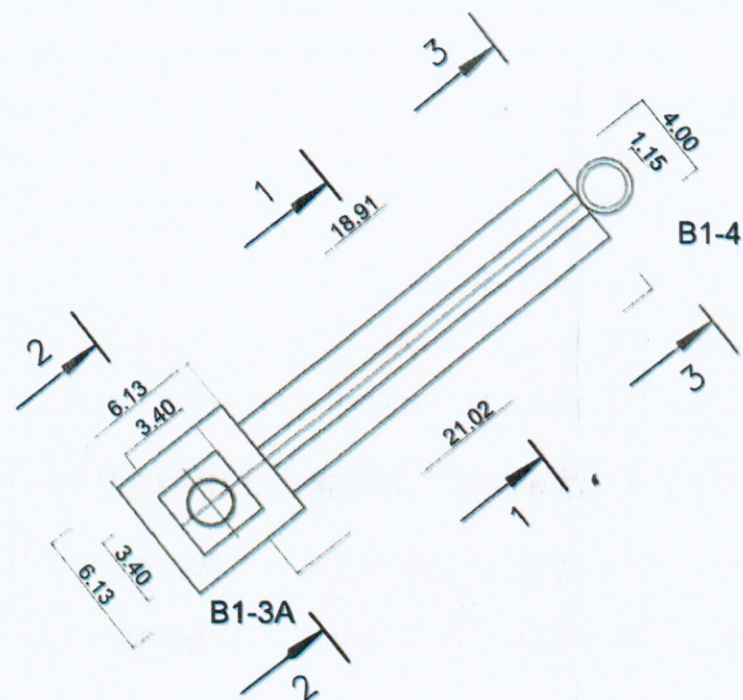

2-2(B1-3A)

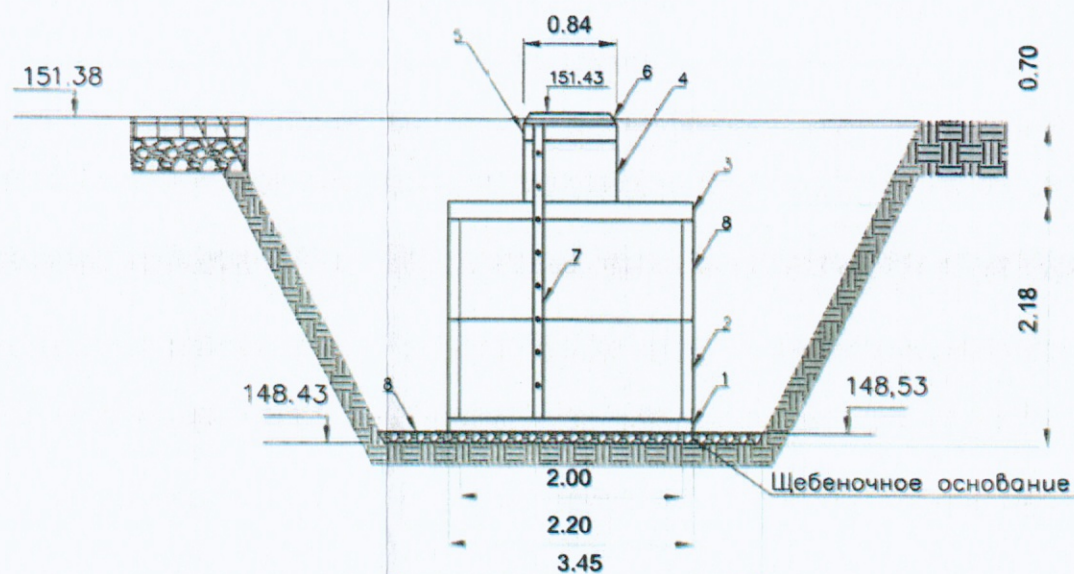

3-3(B1-4 рек. горловины)

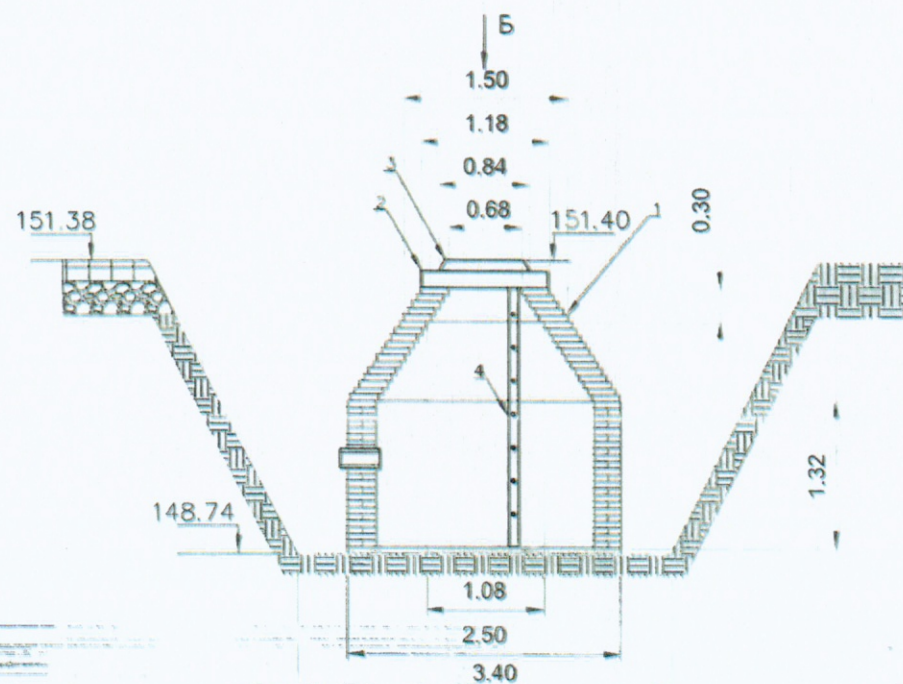

Ведомость объемов выполненных работ по монтажу колодца B1-3A

Поз. Обознач.	Наименование	ед.изм.	кол-во	примечание
1	Плита днище колодца ПН20	шт	1	Ду. 2,2м; Н=0,12м
2	Кольцо колодезное стеновое КС20.9	шт	2	Ду. 2,2м; Н=0,9м
3	Плита перекрытия колодца ПП20-2	шт	1	Ду. 2,2м; Н=0,16м
4	Кольцо колодезное стеновое КС7.6	шт	1	Н=0,6м
5	Кольцо опорное КО7	шт	1	Н=0,15м
6	Люк чугунный тяжелый тип Т "В"	шт	1	Н=0,1м
7	Лестница металлическая С1-07	шт/кг	1/(29,2кг)	длина подрезалась по месту
8	Щебеночное основание Н=0,1	м3	1,15	v=3,45*3,45*0,1=1,19

Ведомость объемов выполненных работ по монтажу колодца B1-4(реконструкция)

Поз. Обознач.	Наименование	ед.изм.	кол-во	примечание
1	Кирпичная кладка толщина 0,25м; высота 0,3м	м3	0,24	Днар=1,5м и 1,18м; Дан=1,08м и 0,68м; V=П/3*h*(R2+r2+R*r)
2	Плита перекрытия колодца ПП10-2	шт	1	Ду. 1,16; Н=0,15м
3	Люк чугунный тяжелый тип Т "В"	шт	1	Н=0,1м
4	Лестница металлическая С1-07	шт/кг	1/(29,2кг)	подрезалась по месту

Согласовано

Взам. инв. №

Подп. и дата

Инв. № подл.

2023

131-23-НВКЗ

Ж/д пути от испытательного центра до обкаточной линии с удлинением трансбордера, расположенные по адресу: Московская область, г.о. Мытищи, ул. Колонцова, 4

Изм.	Кол.	Лист	№ док.	Подпись	Дата
Руков. проекта	Шевчук К.А.	02.10			
Ген. директор	Каспер Ю.Ф.	02.10			
Нач. участка	Перевизникова	02.10			
Гл. инженер	Юлченко В.И.	02.10			

Наружные сети водоснабжения и канализации
Переустройство хозяйственного водопровода

Стадия	Лист	Листов
ИД	1	1

Исполнительная схема №4
Монтаж колодцев В1-3А, В1-4

ООО "КИКГЕОСТРОЙ"

ДОКУМЕНТ О КАЧЕСТВЕ № 25834

Дата выдачи документа: 25.09.23

Наименование и марки изделий: **плита днища, плита перекрытия, кольцо стеновое**Класс и марка бетона по прочности: **М 200 (В-15)**Фактическая отпускная прочность бетона (при фактическом коэффициенте вариации прочности бетона 8,9%). Мпа: **70%**Марка бетона по морозостойкости: **F-100**Водопоглощение бетона по массе, %: **2%**Средняя плотность бетона кг-см2: **2400**Обозначение стандарта (ГОСТ, ТУ): **ГОСТ 8020-90**Номер серии и выпуска рабочих чертежей: **3.900.1-14**

Марка изделия	Кол-во изделия
ПН 20-1	1 шт.
ПП 20-2	1 шт.
КС 20-9	3 шт.
ПН-15	2 шт.
ПП 15-2	2 шт.
КС 15-9	4 шт.

Приёмка изделий по ГОСТ 13015, с учётом нормативной и технической документации на изделие.

Дата оформления настоящего документа с учётом номеров транспорта служит номером партии, в её состав входит продукция, произведённая до указанной даты включительно.

Документ о качестве оформлен на основании данных завода производителя.

Предприятие гарантирует достижение требуемой проектной прочности, определяемой по ГОСТ 18105.

Бетоны изделий изготовлены с применением заполнителей и вяжущих, пригодных для всех видов строительства, согласно критериям, ГОСТ 30108.

В случае обнаружения дефектов в изделиях просим сообщить характеристику дефекта, схему расположения дефекта на изделии в штабелях (вагонах), дату изготовления изделий, № ОТК.



ЗАО «ДСК-Столица»

ИНН 7721823772 / КПП 772101001

Филиал "Центральный" Банка ВТБ ПАО г. МОСКВА, БИК 044525411, к/с 30101810145250000411, р/с 40702810801880000195 109428, город Москва, ул. Проспект Рязанский дом 30/15

Паспорт качества №12199-9524 на изделия из тяжелых цементных бетонов:

№	Марка изделий	Кол-во	Дата изгот. мес/год	Марка бетона				Масса кг.	Обозначение ГО
				прочность	отпускная прочность	морозостой кость	водонепрон ицаемость		
1	КС 7-6	1	08.23	М 200 В-15	70%	F-50	W-2	900	8020-90
2	ПП 10-1	1	09.23	М 200 В-15	70%	F-50	W-2	350	8020-90
3	ПН 20-1	1	09.23	М 200 В-15	70%	F-50	W-2	450	8020-90

Погрузку, транспортирование, разгрузку и хранение изделий следует производить, соблюдая меры, исключающие возможность их повреждения.

ОТК



КОПИЯ ВЕРНА
РУК. ПРОЕКТА
ШЕВЧУК К. А.

ЗАО «ДСК-Столица»
Юридический адрес: 109428, г. Москва, ул. Рязанский проспект дом 30/15
ИНН/КПП 7721823772 / 772101001
Р/с 40702810801880000195, Филиал «Центральный банк» ВТБ ПАО г. МОСКВА
К/с 30101810145250000411, БИК 044525219
+7 (495) 648-55-57

ЗАО «ДСК-Столица»

ИНН 7721823772 / КПП 772101001

Филиал "Центральный" Банка ВТБ ПАО г. МОСКВА, БИК 044525411, к/с 30101810145250000411, р/с 40702810801880000195 109428, город Москва, ул. Проспект Рязанский дом 30/15

ТЕХНИЧЕСКИЙ ПАСПОРТ № 58463 ОТ 06.09.23 на изделия из тяжелых цементных бетонов:

№	Марка изделий	Кол-во	Дата изгот. мес/год	Марка бетона				Масса кг.	Обозначение ГОСТ
				прочность	отпускная прочность	морозостойкость	водонепроницаемость		
1	КО-7	3	09.23	M 200 B-15	70%	F-50	W-2	50	8020-90
2	КС-10-9	3	09.23	M 200 B-15	70%	F-50	W-2	1050	8020-90
3	КЦД-10	1	09.23	M 200 B-15	70%	F-50	W-2	1420	8020-90
4	КЦП-15-2	1	09.23	M 200 B-15	70%	F-50	W-2	1300	8020-90
5	КО-6	1	09.23	M 200 B-15	70%	F-50	W-2	50	8020-90

Продукция соответствует требованиям ГОСТ 30108-94 по содержанию радионуклидов.

Предприятие гарантирует, что прочность бетона (при хранении контрольных образцов в нормальных условиях по ГОСТ 10180-70) достигнет требуемой прочности, соответствующей проектной марке в возрасте 28 суток со дня изготовления изделий

Примечание: Перевозка и хранение изделий должны производиться в соответствии с ГОСТ 13015-2012

ОТК

КОПИЯ ВЕРНА
РУК. ПРОЕКТА
ШЕВЧУК К.А.



ЗАО «ДСК-Столица»

Юридический адрес: 109428, г. Москва, ул. Рязанский проспект дом 30/15

ИНН/КПП 7721823772 / 772101001

Р/с 40702810801880000195, Филиал «Центральный банк» ВТБ ПАО г. МОСКВА

К/с 30101810145250000411, БИК 044525219

+7 (495) 648-55-57

Люк чугунный тип Т (С250) -1-60 h-100мм

ГОСТ 3634-2019



ПАСПОРТ

2023 г.

КОПИЯ ВЕРНА
РУК. ПРОЕКТА
ШЕВЧУК К.А.



1. Основные сведения

Люк чугунный, изготовлен по ГОСТ 3634-2019 предназначен для установки их на смотровых колодцах инженерных сетей.
Условное обозначение должно состоять из наименования изделия, типа люка, наименования инженерной сети, для которой он предназначен и обозначения нормативного документа.

Наименование инженерных сетей, для которых предназначен люк:
В-водопровод
К-канализация
ТС-теплосеть
ГТС – городская телефонная сеть

Г – пожарный гидрант
Д – ливневая канализация
МГ – магистральный газ
КК – кабельная канализация

2. Основные технические данные

2.1 Основные технические данные и область применения соответствует указанным в таблице:

Тип	Наименование	Масса, кг не более:		Нагрузка, кН	Область применения
		корпус	крышка		
Т (С250)	Тяжелый люк	46	55	250	Городские автомобильные дороги

2.2 Материал корпуса, крышки люка - чугун, марка СЧ-20 ГОСТ 1412-85.

3. Комплектность

3.1 Люки смотровых колодцев поставляются комплектом, по заказу потребителя отдельно – корпус и крышка.
3.2 Комплект поставки люка:
- корпус - 1шт; - крышка - 1шт; - паспорт 1 шт. на люк



КОПИЯ ВЕРНА
РУК. ПРОЕКТА
ШЕВЧУК К.А.

4. Указания по монтажу

4.1 При монтаже люков необходимо соблюдать следующие условия:
- устанавливать люк на опорные кольца строго горизонтально, таким образом, чтобы "ушки" на верхней крышке были обращены по направлению движения транспорта.

4.2 Монтаж корпуса крепить на цементный раствор стандартного состава в соотношении 1:2.

4.3 Асфальтировку производить заподлицо с верхней кромкой корпуса люка.
4.4 Установить эластичное уплотнение (РТИ) в паз корпуса.

5. Условия хранения и транспортирования

5.1 Условия хранения и транспортирования люков в части воздействия климатических факторов внешней среды – по группе условий хранения 7 по ГОСТ 15150-69

5.2 Крышка, установленная в корпусе люка, должна быть закреплена так, чтобы обеспечивалась ее сохранность при транспортировании.

5.3 Люки транспортируются всеми видами транспорта в соответствии с правилами перевозки грузов, действующих на данном виде транспорта.

6. Свидетельство о приемке

Люк чугунный, смотровых колодцев, типа «Г» изготовлен и принят в соответствии с ГОСТ 3634-2019 и признан годным для эксплуатации.

Инженер ОТК

Каиер И.А.

Размер партии: 13 комплектов.

Дата приемки: 02.10.2023 г.

Дата отгрузки: 02.10.2023 г.

7. Гарантийные обязательства

Гарантийный срок эксплуатации - 3 года со дня ввода люка в эксплуатацию и не более 5 лет с момента отгрузки предприятия изготовителя. При эксплуатации люка без РТИ в корпусе претензии по гарантии не принимаются.



8. Сведения о сертификатах

Сертификат №0091287 действителен по 03.03.2024.

СИСТЕМА ДОБРОВОЛЬНОЙ СЕРТИФИКАЦИИ
«ПРОМТЕХСТАНДАРТ»

№ РОСС RU.32001.04ИБФ1 в едином реестре зарегистрированных систем добровольной сертификации
ФЕДЕРАЛЬНОЕ АГЕНТСТВО ПО ТЕХНИЧЕСКОМУ РЕГУЛИРОВАНИЮ И МЕТРОЛОГИИ

СЕРТИФИКАТ СООТВЕТСТВИЯ



Регистрационный номер РОСС RU.32001.04ИБФ1.ОСП09.07512

Срок действия с 04.03.2021 по 03.03.2024

ОРГАН ПО СЕРТИФИКАЦИИ № РОСС RU.32001.04ИБФ1.ОСП09, Общество с ограниченной ответственностью «НСС-групп», Россия, 105120, г. Москва, ул. Золоторожский Вал, дом 38, стр. 1, пом. 11, ИНН: 9709038593, ОГРН: 1187746923715, email: nssgroup-cert@yandex.ru

ПРОДУКЦИЯ Конструкции для водопроводных, канализационных сетей, Сетей теплоснабжения и газоснабжения: Люки смотровых колодцев по ГОСТ 3634-2019 и ТУ 4859-016-53131630-2018; Люки стальные наполняемые; Дождеприёмники смотровых колодцев по ГОСТ 3634-2019, Решётки водоприёмные чугунные и стальные; коверы по ГОСТ 3634-2019; Люки для кабельных колодцев телефонной канализации по ГОСТ 8591; Люки полимерно-песчаные по ТУ 5772-001-91263159-2012; Коверы полимерно-песчаные по ТУ 5772-001-27817137-2013. Серийный выпуск.

код ОК
25.11.23.119,
25.99.29.190,
22.23.19.000

код ТН ВЭД
7308, 7325

СООТВЕТСТВУЕТ ТРЕБОВАНИЯМ НОРМАТИВНЫХ ДОКУМЕНТОВ

ГОСТ 3634-2019, ТУ 4859-016-53131630-2018, ГОСТ 8591, ТУ 5772-001-91263159-2012, ТУ 5772-001-27817137-2013

ИЗГОТОВИТЕЛЬ Общество с ограниченной ответственностью ПК «ГЕОПРОМ»,

Адрес: Россия, 141402, Московская обл, г. Химки, ул. Ретина, д. 2/27, оф. 402, ИНН: 5047148763
ОГРН: 1135047013045, телефон: +7 (495) 135-32-39, электронная почта: georgrom@gp-group.ru

СЕРТИФИКАТ ВЫДАН Общество с ограниченной ответственностью ПК «ГЕОПРОМ»,

Адрес: Россия, 141402, Московская обл, г. Химки, ул. Ретина, д. 2/27, оф. 402, ИНН: 5047148763
ОГРН: 1135047013045, телефон: +7 (495) 135-32-39, электронная почта: georgrom@gp-group.ru

НА ОСНОВАНИИ Протокол испытаний № 0000-НСС/20 от 14.09.2020

Испытательная лаборатория ООО «НСС-ГРУПП» аттестат аккредитации № РОСС RU.32001.04ИБФ1.ИЛ17 от 22.04.2020

ДОПОЛНИТЕЛЬНАЯ ИНФОРМАЦИЯ Схема сертификации: 2с (ГОСТ Р 53603-2020, Оценка соответствия. Схемы сертификации продукции в Российской Федерации)



Проверка
подлинности
Сертификата
соответствия



Руководитель органа

Эксперт

[Signature]
подпись



Настоящий сертификат действителен при условии соблюдения организацией-получателем условий (регламентов) продукции и ее использования в соответствии с условиями, указанными в сертификате, при условии наличия на объекте контроля органа по сертификации системы добровольной сертификации «Промтехстандарт» и не использоваться при нарушении условий использования и технического контроля



ОБЩЕСТВО С ОГРАНИЧЕННОЙ ОТВЕТСТВЕННОСТЬЮ
ПРОМГАРАНТСНАБ

ИНН

7722459438

КПП

772201001

ОГРН

1187746487928

Р/С

40702810310000353090

Банк

АО «Тинькофф Банк» г. Москва

БИК банка

044525974

Юр. адрес

г. Москва ул. 4-я Кабельная, д.2, стр.1А

Факт. адрес

г. Москва ул. 4-я Кабельная, д.2, стр.1А

Телефон

+7 (495) 108-58-06

e-mail

info@promgarantsnab.ru

Сайт

www.promgarantsnab.ru

ПАСПОРТ КАЧЕСТВА №207 от 29 сентября 2023 г.

Покупатель: ООО "ЭЛЕКТРОЭНЕРГЕТИКА"

№	Наименование	ГОСТ / чертеж	Ед. изм.	Кол-во	Покрытие
1	Лестница С1 по чертежу (L=2700мм) без покраски	по чертежу	шт	4	-

ООО «Промгарантснab» гарантирует качество своей продукции только при наличии оригинала выданного паспорта качества.

Паспорт качества распространяется только на продукцию, указанную в нем.

Технические требования по ГОСТ 1759.0.

Обеспечить хранение продукции в условиях, предотвращающих ухудшение ее качества.

Отдел технического контроля

Д.С. Смелов



КОПИЯ ВЕРНА
РУК. ПРОЕКТА
ШЕВЧУК К.А.
[Signature]

Российская Федерация
Липецкая область, 399854
г. Данков, ул. Свердлова, 1

Факс +7(47465) 28-4-46

«24» Января 2023 г.

Отдел технического контроля

Сертификат № 85

Щебень доломитовый

ГОСТ 8267-93 «Щебень и гравий»

из плотных горных пород для

строительных работ»

Получатель и его адрес Бескудниково ИП Марунич

Номер партии	8	Количество	6
--------------	---	------------	---

Номера вагонів

Номера накладных

Количество тонн:

Фракция: 20x40 мм

№	Наименование параметров		Значение показателей	
			Требование ГОСТ 8267-93	Факт
1	Зерновой состав фракции	Полные остатки на ситах, % по массе		
		1,25D	До 0,5	0
		D	До 10	4,69
		0,5(d+D)	От 30 до60	49,19
		d	От 90 до100	93,7
2	Содержание пылевидных и глинистых частиц, %		Не более 3	1,4
3	Содержание глины в комках, %		До 0,25	0
4	Содержание зерен слабых пород, %		Не более 10	6,3
5	Содержание зерен пластинчатой (лещадной) и игловатой формы		I-V	15
6	Насыпная плотность, т/м3		Не нормируется	1,26
7	Марка по дробимости		400-600	400
8	Марка по морозостойкости		25-400	50
9	Марка по истираемости		И1-И4	И3
10	Устойчивость структуры щебня против всех видов распадов: - потеря массы при распаде, %		Не более 5	3,1
11	Удельная эффективная активность естественных радионуклидов, Бк/кг		До 370	10,3

Контролер ОТК

(подпись)

Педос Д.Д.

(расшифровка подписи)

КОПИЯ ВЕРНА
РУК. ПРОЕКТА
ШЕВЧУК К. А.

ШТАМП

№ 20



ДОБРОВОЛЬНАЯ СЕРТИФИКАЦИЯ ПРОДУКЦИИ



СЕРТИФИКАТ СООТВЕТСТВИЯ

№ РОСС RU.HB65.H00892/21

Срок действия с 30.03.2021 по 29.03.2024

№ 0051345

ОРГАН ПО СЕРТИФИКАЦИИ рег. № RA.RU.11HB65, Орган по сертификации Общества с ограниченной ответственностью "Сертификация и качество", 125080, РОССИЯ, город Москва, шоссе Волоколамское, дом 1, строение 1, этаж 5 помещение VI, комната 30А (PM5), Тел: +7 9956559588, E-mail: sert.quality@gmail.com

ПРОДУКЦИЯ Щебень из плотных горных пород для строительства, содержания и реконструкции автомобильных дорог общего пользования: Щебень из плотных горных пород фракций свыше 5 до 20 мм, свыше 20 до 40 мм, свыше 40 до 70 мм Данковского месторождения доломитов
Серийный выпуск

код ОК

Код ОК 034-2014
(КПЕС 2008)
08.12.12.140

СООТВЕТСТВУЕТ ТРЕБОВАНИЯМ НОРМАТИВНЫХ ДОКУМЕНТОВ
ГОСТ 8267-93 "Щебень и гравий из плотных горных пород для строительных работ. Технические условия"

код ТН ВЭД

2517 10 100 0

ИЗГОТОВИТЕЛЬ Акционерное общество "ДОЛОМИТ". Место нахождения: 399851, Россия, область Липецкая, Данковский район, город Данков, улица Свердлова, дом 1, ИНН 4803003415

СЕРТИФИКАТ ВЫДАН Акционерное общество "ДОЛОМИТ". Место нахождения: 399851, Россия, область Липецкая, Данковский район, город Данков, улица Свердлова, дом 1. Телефон: +74746528552 E-mail: nl-a-dolomit@nlmk.com

НА ОСНОВАНИИ Протокола испытаний № 2871-02/21-05-ИМ от 15.02.2021 года, выданного Обществом с ограниченной ответственностью "ФСЦ" (регистрационный номер аттестата аккредитации РОСС RU.31845.04ЦСИО)



КОПИЯ ВЕРНА
РУК. ПРОЕКТА
ШЕВЧУК К. А.

ДОПОЛНИТЕЛЬНАЯ ИНФОРМАЦИЯ

Схема сертификации: 1с.



Руководитель органа

Эксперт

подпись

подпись

О.В. Кривошеева

инициалы, фамилия

Д.В. Туркин

инициалы, фамилия

Сертификат не применяется при обязательной сертификации

РОССИЙСКАЯ СИСТЕМА ДОБРОВОЛЬНОЙ СЕРТИФИКАЦИИ
Система зарегистрирована Госстандартом. Регистрационный № РОСС RU.И068.04РН00



СЕРТИФИКАТ СООТВЕТСТВИЯ

№ РОСС RU.71.003.107

Срок действия с 21.12.2022 по 20.12.2025

Орган по сертификации продукции и услуг Общество с ограниченной ответственностью "ТЕСТ-ТУЛА" рег. № РОСС RU.71.003, Россия, 300028, Тульская область, г. Тула, ул. Болдина, д.106, офис 52, тел. +7(4872) 22-41-67, e-mail: test-tula71@yandex.ru

Продукция

Кирпич керамический одинарный рядовой полнотелый

КР-р-По 250-х120х65 ИФ/150/2.0/50

Выпускается по ГОСТ 530-2012 "Кирпич и камень керамические.

Общие технические условия»

Серийный выпуск

Соответствует требованиям нормативных документов

ГОСТ 530-2012

Изготовитель

Акционерное общество "Керамика". ИНН 7118013624

Адрес производства: 301216, Россия, Тульская область, Щекинский район, поселок Ломинцевский, ул.Заводская, д.2

Сертификат выдан

Акционерное общество "Керамика". ИНН 7118013624

Юридический адрес: 301216, Россия, Тульская область, Щекинский район, поселок Ломинцевский, ул.Заводская, д.2

Телефон, E-mail:

На основании протокола испытаний: № 55 от 21.11.2022 испытательной лабораторией АО «ТУЛАОРГТЕХСТРОЙ», аттестат аккредитации № SSAQ.000.10.1.0377

Дополнительная информация: схема сертификации - серийный выпуск

Код ОКПД2


23.61.11.130



Руководитель органа

М.П.

Эксперт

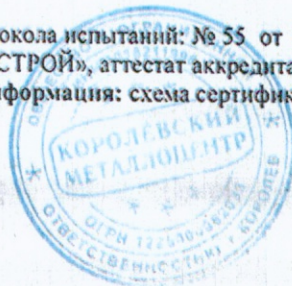

С.В. Карусевич

Инициалы, фамилия

Н.П. Калашникова

Инициалы, фамилия

КОПИЯ ВЕРНА
РУК. ПРОЕКТА
ШЕВЧУК К.А.

ЗАО «ДСК-Столица»

ИНН 7721823772 / КПП 772101001

Филиал "Центральный" Банка ВТБ ПАО г. МОСКВА, БИК 044525411, к/с 30101810145250000411, р/с 40702810801880000195 109428, город Москва, ул. Проспект Рязанский дом 30/15

Паспорт качества №10354 на изделия из тяжелых цементных бетонов:

№	Марка изделий	Кол-во	Дата изгот. мес/год	Марка бетона				Масса кг.	Обозначение ГО
				прочность	отпускная прочность	морозостой кость	водонепрон ицаемость		
1	ПП15-1 центр.отв.	1	10.23	M 200 B-15	70%	F-50	W-2	900	8020-90
2	КС 10-9	2	10.23	M 200 B-15	70%	F-50	W-2	350	8020-90
3	ПН 10	1	10.23	M 200 B-15	70%	F-50	W-2	450	8020-90
4	ПП 10-2	1	10.23	M 200 B-15	70%	F-50	W-2	420	8020-90
5	КО-6	2	10.23	M 200 B-15	70%	F-50	W-2	400	8020-90
6	КС 7-9	2	10.23	M 200 B-15	70%	F-50	W-2	230	8020-90
7	ОП1-к	3	10.23	M 200 B-15	70%	F-50	W-2	1000	8020-90
8	КС 15.9	3	10.23	B-7,5 M 100	70%	F-75	W-4	640	13579-78

Погрузку, транспортирование, разгрузку и хранение изделий следует производить, соблюдая меры, исключающие возможность их повреждения.

ОТК



КОПИЯ ВЕРНА
РУК. ПРОЕКТА
ШЕВЧУК К. А.



ЗАО «ДСК-Столица»
Юридический адрес: 109428, г. Москва, ул. Рязанский проспект дом 30/15
ИНН/КПП 7721823772 / 772101001
Р/с 40702810801880000195, Филиал «Центральный банка» ВТБ ПАО г. МОСКВА
К/с 30101810145250000411, БИК 044525219
+7 (495) 648-55-57

Объект капитального строительства:

«Ж/Д пути от испытательного центра до обкаточной линии с удлинением трансбордера, расположенные по адресу: Московская область, г. Мытищи, ул. Колонцова, 4», территория завода АО «МЕТРОВАГОНМАШ»
(наименование проектной документации, почтовый или строительный адрес объекта капитального строительства)

Застройщик (технический заказчика, эксплуатирующая организация или региональный оператор):

ООО «Проминжиниринг», ИНН 7734001650, ОГРН 11477481394406, КПП 770801001, 107140, г. Москва, ул. Русаковская, д.13, помещение ХХ-4, тел. +7(495) 909-93-48, член саморегулируемой Ассоциации строителей «Саморегулируемая организация «Строительные допуски», ИНН 7714322214, ОГРН 107799011045, регистрационный номер СРО-С-187-26012010

(фамилия, имя, отчество, адрес места жительства, ОГНИП, ИНН индивидуального предпринимателя, наименование, ОГРН, ИНН, место нахождения юридического лица, телефон/факс, наименование, ОГРН, ИНН саморегулируемой организации, членом которой является – для индивидуальных предпринимателей и юридических лиц; фамилия, имя, отчество, паспортные данные, адрес места жительства, телефон/факс – для физических лиц, не являющихся индивидуальными предпринимателями)

Лицо, осуществляющее строительство: ООО «КиКГЕОСТРОЙ», ОГРН 1127747247704, ИНН 7709918820, 109004, Г.МОСКВА, УЛ. ЗЕМЛЯНОЙ ВАЛ, Д.65, КВ.59, тел. +7 (495) 915-24-71, член саморегулируемой ассоциации СРО «МАС» регистрационный номер СРО-С-148-24122009

(фамилия, имя, отчество, адрес места жительства, ОГНИП, ИНН индивидуального предпринимателя, наименование, ОГРН, ИНН, место нахождения юридического лица, телефон/факс, наименование, ОГРН, ИНН саморегулируемой организации, членом которой является)

Лицо, осуществляющее подготовку проектной документации: ООО «КиКГЕОСТРОЙ», ОГРН 1127747247704, ИНН 7709918820, 109004, Г.МОСКВА, УЛ. ЗЕМЛЯНОЙ ВАЛ, Д.65, КВ.59, тел. +7 (495) 915-24-71, член саморегулируемой ассоциации СРО «Объединение проектировщиков «УниверсалПроект», регистрационный номер СРО-П-179-12122012

(фамилия, имя, отчество, адрес места жительства, ОГНИП, ИНН индивидуального предпринимателя, наименование, ОГРН, ИНН, место нахождения юридического лица, телефон/факс, наименование, ОГРН, ИНН саморегулируемой организации, членом которой является)

Лицо, осуществляющее строительство, выполнившее работы, подлежащие освидетельствованию:

1. ООО «ШЕЛПРОК», ОГРН 1237700462427, ИНН 9726048866, 117535, Г.МОСКВА, МУНИЦИПАЛЬНЫЙ ОКРУГ ЧЕРТАНОВО ЮЖНОЕ, ПРОЕЗД 3-Й ДОРОЖНЫЙ, Д. 6, К. 2, член саморегулируемой ассоциации «Архитектурное наследие», регистрационный номер СРО-С-230-07092010

2. ООО «ЭлектроЭнергетика», ОГРН 1175074004698, ИНН 5037011400, 142281, Московская обл., г. Протвино, Кременковское ш., д. 5, член саморегулируемой ассоциации «Объединение Специализированных Организаций Профессиональные Строители», регистрационный номер СРО-С-219-21042010

(фамилия, имя, отчество, адрес места жительства, ОГНИП, ИНН индивидуального предпринимателя, наименование, ОГРН, ИНН, место нахождения юридического лица, телефон/факс, наименование, ОГРН, ИНН саморегулируемой организации, членом которой является)

АКТ**освидетельствования скрытых работ**

№ 131-23-НВКЗ-В1-3А-В1-4-05

"03" октября 2023г.

(дата составления акта)

Представитель застройщика (технического заказчика, эксплуатирующей организации или регионального оператора) по вопросам строительного контроля:

Ведущий инженер строительного контроля ООО «Проминжиниринг» Дураев В. Ю., приказ №5 от 03.08.2023г.

(должность, фамилия, инициалы, идентификационный номер в национальном реестре специалистов в области строительства, реквизиты распорядительного документа, подтверждающего полномочия, с указанием наименования, ОГРН, ИНН, места нахождения юридического лица, фамилии, имени, отчества, адреса места жительства, ОГНИП, ИНН индивидуального предпринимателя)

Представитель лица, осуществляющего строительство:

Руководитель проекта ООО «КиКГЕОСТРОЙ» Шевчук К.А. приказ №2-МВМ от 01.07.2023г.

(должность, фамилия, инициалы, реквизиты распорядительного документа, подтверждающего полномочия)

Представитель лица, осуществляющего строительство, по вопросам строительного контроля (специалист по организации строительства): Генеральный директор ООО «КиКГЕОСТРОЙ» Кесслер Ю.Ф., приказ №1СК-МВМ от 03.07.2023г., идентификационный номер НОСТРОЙ С-77-118776 от 28.09.2023г.

(должность, фамилия, инициалы, идентификационный номер в национальном реестре специалистов в области строительства, реквизиты распорядительного документа, подтверждающего полномочия)

Представитель лица, осуществляющего подготовку проектной документации:

Руководитель службы управления проектами ООО «КиКГЕОСТРОЙ» Липатов В. Е. приказ № 2-АН от 02.10.2023г.

(должность, фамилия, инициалы, реквизиты распорядительного документа, подтверждающего полномочия, с указанием наименования, ОГРН, ИНН, места нахождения юридического лица, фамилии, имени, отчества, адреса места жительства, ОГНИП, ИНН индивидуального предпринимателя, наименования, ОГРН, ИНН саморегулируемой организации, членом которой является указанное юридическое лицо, индивидуальный предприниматель)

Представитель лица, выполнившего работы, подлежащие освидетельствованию:

1. Начальник участка ООО «ШЕЛПРОК» Перевизнык А.П., приказ №1 от 01.08.2023г.

2. Главный инженер ООО «ЭлектроЭнергетика» Юрченко В. И., приказ № 1/08 от 04.08.2023г.

(должность, фамилия, инициалы, реквизиты распорядительного документа, подтверждающего полномочия, с указанием наименования, ОГРН, ИНН, места нахождения юридического лица, фамилии, имени, отчества, адреса места жительства, ОГНИП, ИНН индивидуального предпринимателя)

а также иные представители лиц, участвующих в освидетельствовании:

(должность с указанием наименования организации, фамилия, инициалы, реквизиты распорядительного документа, подтверждающего полномочия)

произвели осмотр работ, выполненных

ООО "ШЕЛПРОК", ООО "ЭлектроЭнергетика"

(наименование лица, выполнившего работы, подлежащие освидетельствованию)

и составили настоящий акт о нижеследующем:

1. К освидетельствованию предъявлены следующие работы:

Монтаж трубы Ду 315*18,7мм и трубы Ду.530*8мм на участке В1-3А и В1-4

(наименование скрытых работ)

2. Работы выполнены по проектной документации

131-23-НБКЗ «Ж/Д пути от испытательного центра до обкаточной линии с удлинением трансбордера, расположенные по адресу: Московская область, г.о. Мытищи, ул. Колонцова, 4.» Наружные сети водоснабжения и канализации. Переустройство хозяйственного водопровода.

(номер, другие реквизиты чертежа, наименование проектной и/или рабочей документации, сведения о лицах, осуществляющих подготовку, раздела проектной и/или рабочей документации)

3. При выполнении работ применены:

Труба полиэтиленовая напорная ПЭ100 SDR17 315x18,7 – паспорт качества б/н от 21.08.2023 г., сертификат соответствия №РОСС RU C-RU.AЮ64.B.00076/22 с 16.06.2022 по 15.06.2025 г., труба ВУС стальная электросварная 530x8 – паспорт №19/08-2 от 19.08.2023 г., кольцо опорно направляющее ОНК 315/530 – руководство по эксплуатации №ТУ 1469-001-0129785898 от 29.09.2023 г., сертификат соответствия – №РОСС RU.AЖ33.H00334 с 10.04.2019 по 09.04.2024 г., цементно-песчаный раствор М100 – декларация о соответствии №РОСС RU Д-RU.РА01.B.98824/21 с 13.10.2021 по 01.12.2026 г., термоусадочная лента – сертификат качества №012667 от 06.2020 г.

(наименование строительных материалов (изделий), реквизиты сертификатов и/или других документов, подтверждающих их качество и безопасность)

4. Предъявлены документы, подтверждающие соответствие работ предъявляемым требованиям:

Исполнительная схема №05 Монтаж трубы Ду 315*18,7мм и трубы Ду.530*8мм на участке В1-3А и В1-4

(исполнительные схемы и чертежи, результаты экспертиз, обследований, лабораторных и иных испытаний выполненных работ, проведенных в процессе строительного контроля)

5. Даты: начала работ: «02» октября 2023 г.

окончания работ: «03» октября 2023 г.

6. Работы выполнены в соответствии:

131-23-НБКЗ «Ж/Д пути от испытательного центра до обкаточной линии с удлинением трансбордера, расположенные по адресу: Московская область, г.о. Мытищи, ул. Колонцова, 4.» Наружные сети водоснабжения и канализации. Переустройство хозяйственного водопровода. СП 45.13330.2017. «Свод правил. Земляные сооружения, основания и фундаменты». СП48.13330.2019 Свод правил. Организация строительства.

(наименования и структурные единицы технических регламентов, иных нормативных правовых актов, разделы проектной и/или рабочей документации)

7. Разрешается производство последующих работ

Монтаж технологических узлов в колодцах В1-3А и В1-4

(наименование работ, конструкций, участков сетей инженерно-технического обеспечения)

Дополнительные сведения: отсутствуют

Акт составлен в 5 (пяти) экземплярах.

Приложения:

Документы перечисленные в п.3 и п.4 настоящего акта

Представитель застройщика (технического заказчика, эксплуатирующей организации или регионального оператора) по вопросам строительного контроля

Дураев В. Ю.

(фамилия, инициалы, подпись)

Представитель лица, осуществляющего строительство

Шевчук К. А.

(фамилия, инициалы, подпись)

Представитель лица, осуществляющего строительство, по вопросам строительного контроля (специалист по организации строительства)

Кесслер Ю.Ф.

(фамилия, инициалы, подпись)

Представитель лица, осуществляющего подготовку проектной документации

Липатов В. Е.

(фамилия, инициалы, подпись)

Представитель лица, выполнившего работы, подлежащие освидетельствованию

1. Перевизник А. П.

(фамилия, инициалы, подпись)


2. Юрченко В. И.

(фамилия, инициалы, подпись)


Представители иных лиц

(фамилия, инициалы, подпись)

План участка производства работ

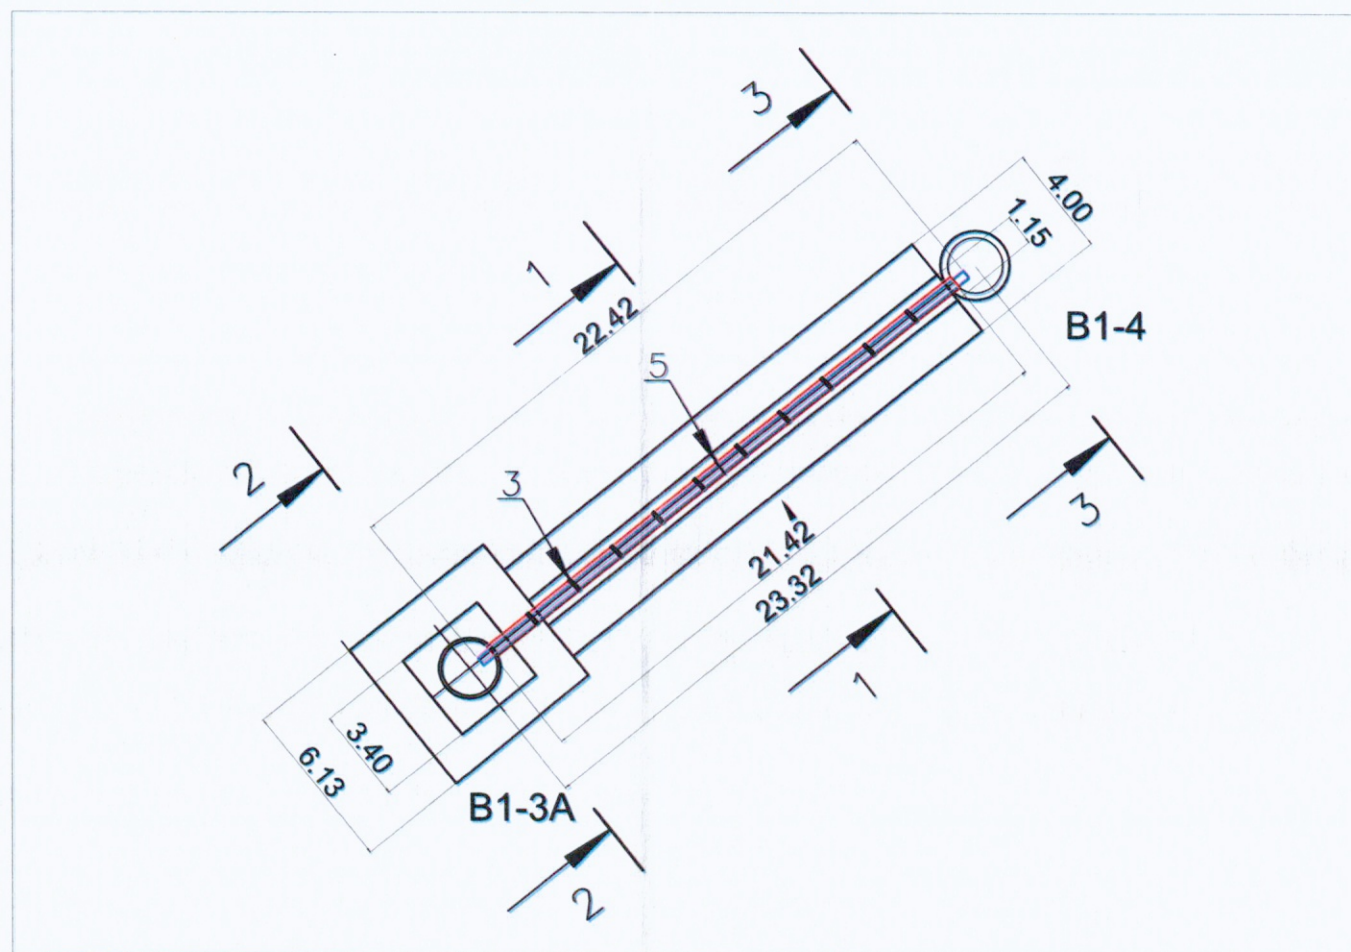


Продольный профиль трубопровода на участке В1-3А - В1-4

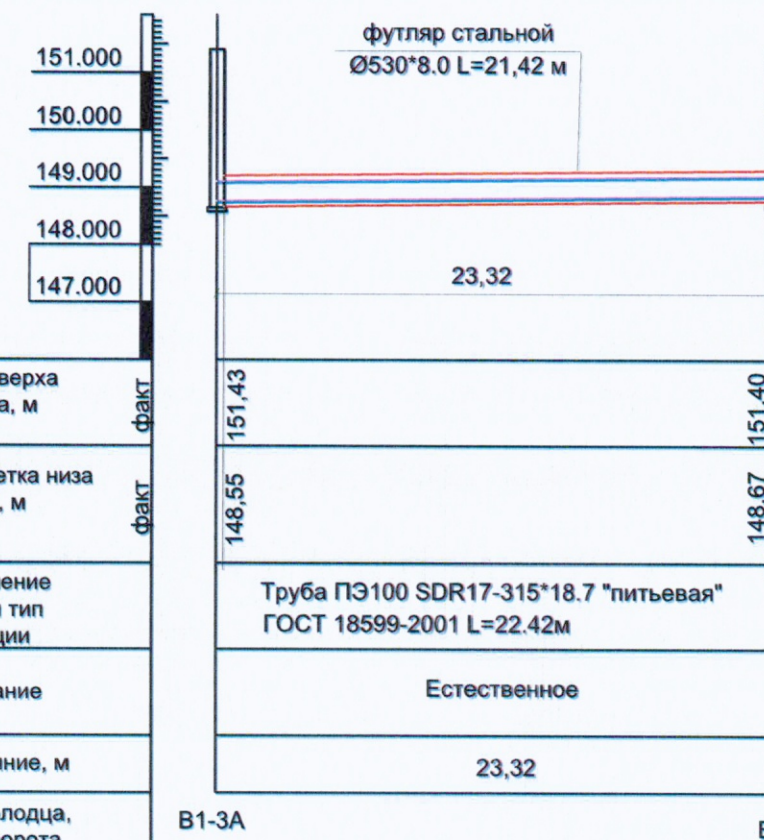

Отметка верха колодца, м
Проектная отметка низа футляра, м
Обозначение трубы и тип изоляции
Основание
Расстояние, м
Номер колодца, угла поворота

1-1

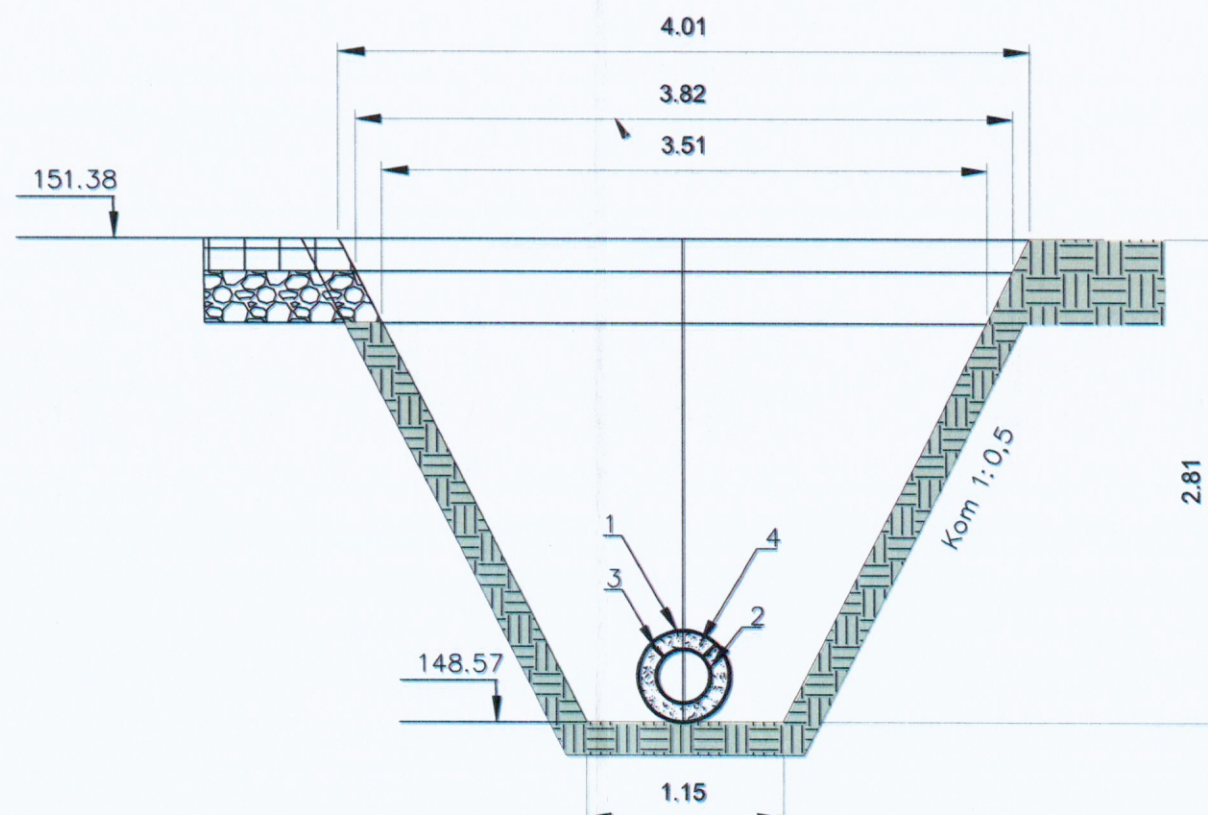

Ведомость объемов выполненных работ по монтажу трубы				
Поз. Обознач.	Наименование	ед. изм.	кол-во	примечание
1	Труба стальная с полиэтиленовым защитным покрытием ВУС Ду. 530*8мм	м	21,42	футляр
2	Труба полиэтиленовая ПЭ100 SDR17-315*18,7мм	м	22,42	
3	Кольцо опорно-направляющее ОНК-315*530мм	шт	10	шаг 2м
4	Цементно песчаный раствор М100	м3	2,77	
5	Сварочный стык футляра и изоляция свар.стыка термоусадочной лентой	шт	1	

					2023	131-23-НВКЗ			
						Ж/д пути от испытательного центра до обкаточной линии с удлинением трансбордера, расположенные по адресу: Московская область, г.о. Мытищи, ул. Колонцова, 4			
Изм.	Кол.	Лист	№ док.	Подпись	Дата				
Руков. проекта	Шевчук К.А.				03.10	Наружные сети водоснабжения и канализации Переустройство хозяйственного водопровода	Стадия	Лист	Листов
Ген. директор	Кесслер Ю.Ф.				03.10		ИД	1	1
Нач. участка	Перевизник А.П.				03.10				
Гл. инженер	Юрченко В.И.				03.10	Исполнительная схема №5 Монтаж трубы Ду 315*18,7мм и трубы Ду.530*8мм на участке В1-3А и В1-4	ООО "КиКГЕОСТРОЙ"		



АО «Орелсибгазппарат»
302008 г. Орел, ул. Машиностроительная, д. 6
т/ф (4862) 72-37-89, 72-56-30.



ПАСПОРТ КАЧЕСТВА

на трубы из полиэтилена для подземных водопроводов ГОСТ 18599-2001(изм.1,2)

Партия № 1097	Типоразмер ПЭ 100 SDR 17- 315x18,7 питьевая
Дата изготовления: 08.2023г.	Марка сырья: полиэтилен HD 03594 PE
Размер партии: 2500 п/м	ТУ 20.1610-014-81060768-2018

Сертификат соответствия № РОСС RU C-RU.АЮ64.В.00076/22 от 16.06.2022 г.

Сроки хранения: на открытой площадке (-50°C - +50°C) – не более 6 месяцев;
на закрытой (-50°C - +50°C) – не более 24 месяцев со дня выпуска.

№ п/п	Наименование показателя	Норма по ГОСТ 18599-2001	Результаты испытаний
1	Внешний вид поверхности	п.5.2.1	Соответствует
2	Номинальный наружный диаметр	315,0-316,9	316,9
3	Толщина стенки, мм	18,7-20,7	18,7-19,2
4	Овальность трубы, мм	11,1	3,0
5	Относительное удлинение при разрыве, % не менее	350	350

Заключение:

Соответствует ГОСТ 18599-2001

Ответственный за
контроль качества

Дёмин С. А.

Дата выдачи

г. Орел 08.08.2023

КОПИЯ ВЕРНА
РУК. ПРОЕКТА
ШЕВЧУК К. А.



СЕРТИФИКАТ СООТВЕТСТВИЯ
(обязательная сертификация)
№ РОСС RU C-RU.АЮ64.В.00076/22

ЗАЯВИТЕЛЬ

Акционерное общество «Орелсибгазгазпарат» (АО «Орелсибгазгазпарат»). Место нахождения и место осуществления деятельности: 302008, Россия, Орловская область, город Орел, улица Машиностроительная, дом. 6, помещение 1. ОГРН: 1025700778542. ИНН: 5752020387. Телефон: (4862) 72-37-89. Адрес электронной почты: osga2010@yandex.ru.

ИЗГОТОВИТЕЛЬ

Акционерное общество «Орелсибгазгазпарат» (АО «Орелсибгазгазпарат»). Место нахождения и место осуществления деятельности: 302008, Россия, Орловская область, город Орел, улица Машиностроительная, дом. 6, помещение 1. ОГРН: 1025700778542. ИНН: 5752020387. Телефон: (4862) 72-37-89. Адрес электронной почты: osga2010@yandex.ru.

ОРГАН ПО СЕРТИФИКАЦИИ продукции и услуг «Полисерт» АНО по сертификации «Электросерт». Место нахождения: 129226, Россия, г. Москва, ул. Сельскохозяйственная, д. 12А. Место осуществления деятельности: 129110, Россия, г. Москва, ул. Гиляровского, д. 65, стр. 1; 129110, Россия, г. Москва, ул. Щепкина, д. 47, стр. 1. ОГРН: 1037739013355. ИНН: 7725081144. Телефон: +7 (495) 995-10-26. Адрес электронной почты: info@certif.ru. Уникальный номер записи об аккредитации в реестре аккредитованных лиц № RA.RU.10АЮ64 от 21.07.2015

ПОДТВЕРЖДАЕТ, ЧТО ПРОДУКЦИЯ

Трубы напорные из полиэтилена ПЭ100 для систем хозяйственно-питьевого водоснабжения диаметром 20-630 мм, с любым стандартным размерным отношением SDR

ГОСТ 18599-2001 с изм. №1, №2 «Трубы напорные из полиэтилена. Технические условия»

Серийный выпуск

Код ОКПД 2: 22.21.21.122

Код ТН ВЭД ЕАЭС: 3917 21 100 0

СООТВЕТСТВУЕТ ТРЕБОВАНИЯМ

ГОСТ 18599-2001 Табл. 5, п. 5.1

СЕРТИФИКАТ СООТВЕТСТВИЯ ВЫДАН НА ОСНОВАНИИ

Протоколы испытаний №№ 150622-1, 150622-2, 150622-3 от 15.06.2022 Испытательной лаборатории полимерных труб и фитингов ООО «Полиакцент», уникальный номер записи об аккредитации в реестре аккредитованных лиц № RA.RU.21HC73

Акт о результатах анализа состояния производства (АСП) № 0159/АА от 29.03.2022 ОС «Полисерт» АНО по сертификации «Электросерт», уникальный номер записи об аккредитации в реестре аккредитованных лиц № RA.RU.10АЮ64.

Свидетельство о государственной регистрации ВУ.70.06.01.013.Е.000937.03.18 от 20.03.2018 выдано ГУ «Республиканский центр гигиены, эпидемиологии и общественного здоровья»

Схема сертификации: 1с

ДОПОЛНИТЕЛЬНЫЕ СВЕДЕНИЯ

СРОК ДЕЙСТВИЯ СЕРТИФИКАТА СООТВЕТСТВИЯ с 16.06.2022 по 15.06.2025

Руководитель (заместитель
руководителя) органа по сертификации

Эксперт-аудитор
(эксперты-аудиторы)

Чесноков Сергей Борисович

(фамилия, имя, отчество)

Шемякин Георгий Валентинович

(фамилия, имя, отчество)

КОПИЯ ВЕРНА
РУК. ПРОЕКТА
ШЕВЧУК К.А.

АНТИКОРРОЗИОННОЕ ПОКРЫТИЕ ВУС(УС) СТАЛЬНЫХ ТРУБ

ИП Соколов В.В.

МОСКОВСКИЙ ЗАВОД ИЗОЛЯЦИИ

Московская область, г.Электротугли Банный переулок уч.12

т/ф 8-916-207-60-48 www.ooomzi.tiu.ru

ПАСПОРТ

№ 19/08-2

Грузополучатель:

ООО МТС


Диаметр труб, мм	Кол-во труб шт	Кол-во п/м	Грузополучатель:
530	20	240.00	УПД
			от 19.08.2023 г.
			№
			Заказчик, после приёмки изолированных труб и фасонных деталей на заводе производителя, несёт полную ответственность по сохранности изоляционного материала относительно транспортировки, выгрузки, хранения и дальнейшему использованию на основании ГОСТ инструкций по обращению с трубами и деталями в ВУС изоляции. Трубы с ВУС изоляцией не разрезать вдоль.
			http://gostrf.com/normadata/1/4293786/4293786517.pdf

Наружное покрытие ВУС (УС) типа выполнено в соответствии с ГОСТ 9.602-2016 и ГОСТ Р 51164-98

№№ труб	№ партии	Толщина в мм	Адгезия Н/см	Изоляционное покрытие	Адгезионный подслои	Отсутствие пробои при напряжении, кВт
	39-59	8,0	46,9	КОМПОЗИТНОЕ ИЗОЛЯЦИОННОЕ 3-х КОМПОНЕНТНОЕ ВУС(УС)	Полимерный праймер	Соответствует
				ИЗОЛЯЦИОННЫЙ ПОЛИОЛЕФИН ВЫСОКОМОЛЕКУЛЯРНЫЙ	плавкий	ГОСТу и ТУ
				СЕРТИФИКАТ СООТВЕТСТВИЯ ГОСТ Р		5 кВ/мм
				№ РОСС RU.НЮ06.Н03301		
				Код ОК 24.20.13.130		



КОПИЯ ВЕРНА
РУК. ПРОЕКТА
ШЕВЧУК К.А.

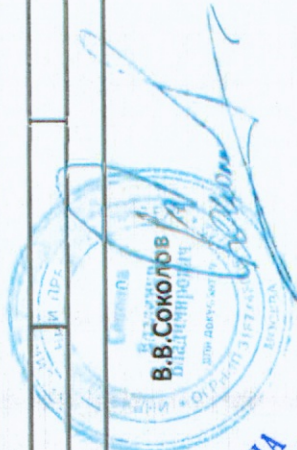

ООО «ПРОМГАРАНТ»
140180, г. Жуковский,
ул. Гагарина, д. 64А, ком. 3-4
+7 (499) 707-19-35
www.promgt.ru
info@promgt.ru

**Кольца опорно-направляющие
для переходов трубопроводов
через автомобильные и железные дороги
прокладываемых в защитном кожухе (футляре)
ПАСПОРТ
и
РУКОВОДСТВО ПО ЭКСПЛУАТАЦИИ**

**ОНК-315/530
ТУ 1469-001-01297858-98
СЕРТИФИКАТ СООТВЕТСТВИЯ
РОСС RU.AЖ33.H00334
ПРОТОКОЛ ИСПЫТАНИЙ
№0696-04/2019-ЦИК**

**КОПИЯ ВЕРНА
РУК. ПРОЕКТА
ШЕВЧУК К. А.**



2023 г.


1. Основные сведения об изделии и технические данные.

1.1. Назначение оборудования.

Опорно-направляющие кольца (ОНК) предназначены для механической защиты изоляционного покрытия стальных труб при строительстве переходов стальных трубопроводов под автомобильными и железными дорогами, прокладываемых в защитном кожухе (футляре) во всех климатических зонах при температурах от - 40 до +50°C. Изготавливаются по ТУ 1469-001-01297858-98

1.2. Технические данные.

Опорно-направляющие кольца (рис. 1) состоят из металлических сегментов, снабженных опорными элементами из диэлектрических материалов, скрепленных между собой болтовыми соединениями.

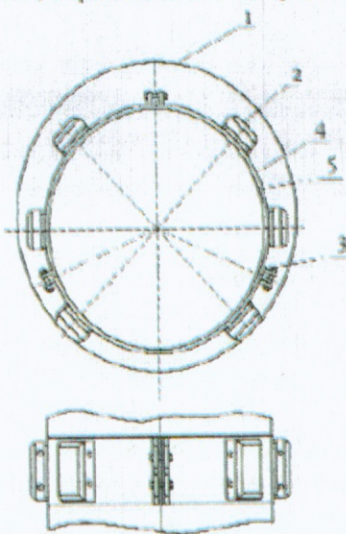

- 1 – кожух
- 2 – диэлектрический опорный элемент
- 3 – болтовое соединение сегментов
- 4 – сегмент опорного кольца
- 5 – прокладка

Рис.1

Диаметр трубопровода	315 мм
Ширина ОНК	130 мм
Масса изделия	2,5 кг
Ролики	0 шт
Опорный элемент	6 шт
Материал опорных элементов ОНК- полиэтилен 76-73(83,84) по ГОСТ 16338 -85	

КОПИЯ ВЕРНА
РУК. ПРОЕКТА
ШЕВЧУК К.А.

2. Комплектность.

2.1 Номер партии :1603-2023

2.2.Количество ОНК в партии

сегмент кольца
болт М 8х50(60)
гайка М 8
шайба пл 8
прокладка

7 комп
3 шт
6 шт
6 шт
6 шт
1 шт



3. Срок службы, гарантии изготовителя.

3.1 Изготовитель гарантирует соответствие колец ОНК требованиям ТУ 1469-001-01297858-98 при соблюдении условий и правил хранения, транспортирования, монтажа и эксплуатации.

3.2. Гарантийный срок хранения при температуре -40 °С до +50 °С не более 1 года со дня изготовления.

4. Транспортировка и хранение.

4.1 Кольца ОНК транспортируются любым видом закрытого транспорта (ж/д вагоны, контейнеры, закрытые автомашины и т.д.), обеспечивающим сохранность от воздействия атмосферных осадков, попадания прямых солнечных лучей и механических повреждений в соответствии с Правилами перевозки грузов, действующих на соответствующем виде транспорта.

4.2. Кольца ОНК хранятся при температуре от -60 °С до +60 °С в сухих закрытых складских помещениях, исключая воздействие атмосферных осадков и агрессивных сред.

5. Сведения о рекламациях.

5.1. Рекламация, оформленная в период гарантийного срока, должна быть согласована с представителем завода-изготовителя или, в случае его неявки в согласованный срок, с представителем другой незаинтересованной организации.

5.2 Все предъявленные рекламации должны быть зарегистрированы в паспорте.

5.3. Сведения о неисправности должны быть указаны в таблице 2.

Таблица 2.

Дата обнаружения неисправности	Дата составления рекламации	Краткая характеристика неисправности	Принятые меры по устранению неисправности	Подпись должностного лица

6. Сведения об утилизации.

6.1. Кольца ОНК после прекращения их использования подлежат захоронению в специально отведенных местах, или отправлены для переработки как вторичное сырье.

7. Свидетельство о приемке.

7.1. Кольца опорно-направляющие изготовлены в соответствии с требованиями ТУ 1469-001-01297858-98 и признаны годными для эксплуатации.

Нач. ОТК



Дата изготовления 29.09.2023 г



8. Руководство по монтажу и эксплуатации опорно-направляющего кольца.

8.1. Количество и места установки ОНК на трубу, их закрепление и протаскивание трубы в защитном кожухе производится в соответствии с проектом производства работ, который разрабатывает проектная организация.

8.2. Условия эксплуатации ОНК: при температуре от -60°C до $+60^{\circ}\text{C}$.

8.3. Установку ОНК на трубу должны осуществлять 2 человека.

8.4. Перед началом работ проверить комплектность изделия.

8.5. Произвести следующие подготовительные операции:

8.5.1. освободить пространство вокруг трубы для удобства монтажа ОНК;

8.5.2. установить трубопровод на неподвижные опоры на расстоянии от грунта удобным для монтажа колец из нижнего положения;

8.5.3. подготовить в достаточном количестве защитный прокладочный материал (резинотканевые прокладки или ленту изоляционную полимерную липкую толщиной не менее 0,6 мм и т. п. в соответствии с проектом)

8.5.4. очистить поверхность трубы в месте монтажа ОНК от грязи и химических веществ.

8.6. Собрать сегменты при помощи крепежных элементов, оставив одно замыкающее соединение несобраным.

8.7. Между кольцом и трубопроводом установить защитную прокладку толщиной 3-5 мм в соответствии с проектом производства работ. Допускается на размеченное место под установку кольца для защиты изоляции трубопровода нанести 5-6 слоев полимерной изоляционной ленты. При этом края защитного материала должны выходить за пределы ширины кольца равномерно по обеим сторонам на 20-50 мм.

8.8. При сборке кольца зазор между торцами сегментов кольца в незатянута состоянии должен составлять 15-20 мм.

8.9. Установить кольцо на трубу.

8.10. Скрепить болтами замыкающее соединение.

8.11. Проверить правильность размещения кольца на трубе. Нижние опорные выступы кольца должны быть симметричны относительно вертикальной диаметральной плоскости защитного кожуха (футляра). Отклонение не должно превышать 10-15 мм.

8.12. Равномерно, последовательно провести затяжку «по кругу» болтов крепления до плотного прилегания внутренней поверхности сегментов кольца к наружной поверхности прокладки, установленной под кольцо. В процессе затяжки контролировать отсутствие смыкания торцов сегментов. В случае смыкания торцов сегментов - снять опорно-направляющее кольцо и увеличить под ним толщину прокладки (добавить два-три слоя полимерной изоляционной ленты толщиной не менее 0,6 мм)

8.13. Затянуть резьбовые соединения с усилием не более 50 Н.М, с обеспечением требований пункта

8.14. Работы по сооружению переходов трубопровода в защитном кожухе должны выполняться в соответствии с требованиями СНиП III-42-80, проекта и ППР.

8.15. Эксплуатация опорно-направляющих колец в конструкции перехода должна производиться в соответствии с действующими отраслевыми нормативными документами по эксплуатации трубопровода.

8.16. Использование опорно-направляющих колец с диэлектрическими опорными элементами в конструкции перехода допускается при температуре перекачиваемого продукта не более $+60^{\circ}\text{C}$.

КОПИЯ ВЕРНА
РУК. ПРОЕКТА
ШЕВЧУК К.А.



КОПИЯ ВЕРНА

подпись

СИСТЕМА СЕРТИФИКАЦИИ ГОСТ Р
ФЕДЕРАЛЬНОЕ АГЕНТСТВО ПО ТЕХНИЧЕСКОМУ РЕГУЛИРОВАНИЮ И МЕТРОЛОГИИ



СЕРТИФИКАТ СООТВЕТСТВИЯ

№ РОСС RU.АЖ33.Н00334

Срок действия с 10.04.2019

по 09.04.2024

№ 0232530

ОРГАН ПО СЕРТИФИКАЦИИ рег.№ RA.RU.11АЖ33, Орган по сертификации Общества с ограниченной ответственностью "Пожтех", 140187, РОССИЯ, Московская область, город Жуковский, улица Мясничева, дом 1, этаж 6, помещение №618, Тел: +79264659387, E-mail: Pozh.tex@yandex.ru

ПРОДУКЦИЯ Кольца опорно-направляющие (ОПК) для переходов трубопроводов через автомобильные и железные дороги прокладываемые в защитном кожухе (футляре) ТУ 1469-001-01297858-98.

Серийный выпуск

КОД ОК

Код ОК 034-2014
(КПЕС 2008)
24.20.40.000

СООТВЕТСТВУЕТ ТРЕБОВАНИЯМ НОРМАТИВНЫХ ДОКУМЕНТОВ
ТУ 1469-001-01297858-98

КОД ТН ВЭД

ИЗГОТОВИТЕЛЬ Общество с ограниченной ответственностью "ПРОМГАРАНТ"
140180, Российская Федерация, Московская область, город Жуковский, улица Гагарина дом 64
А, комната 3-4

СЕРТИФИКАТ ВЫДАН Общество с ограниченной ответственностью "ПРОМГАРАНТ"
140180, Российская Федерация, Московская область, город Жуковский, улица Гагарина дом 64 А,
комната 3-4
Телефон: +7 499-707-19-35

НА ОСНОВАНИИ протокола испытаний №0696-04/2019-ЦНК от 08.04.2019 года, выданного
ИСПЫТАТЕЛЬНОЙ ЛАБОРАТОРИЕЙ
«ЦЕНТР ИСПЫТАНИЙ И КОНТРОЛЯ» Аттестат аккредитации РОСС
RU.31762.04ГЛСО/ИЛ.2018 от 19.10.2018

ДОПОЛНИТЕЛЬНАЯ ИНФОРМАЦИЯ



Руководитель органа

Эксперт



КОПИЯ ВЕРНА
РУК. ПРОЕКТА
В.В. Кошман
А.А. Анисов

Сертификат не применяется при обязательной сертификации

РОССИЙСКАЯ ФЕДЕРАЦИЯ
ДЕКЛАРАЦИЯ О СООТВЕТСТВИИ

№ РОСС RU Д-RU.PA01.B.98824/21

ЗАЯВИТЕЛЬ: ОБЩЕСТВО С ОГРАНИЧЕННОЙ ОТВЕТСТВЕННОСТЬЮ "КИЧИГИНСКИЙ ГОРНО-ОБОГАТИТЕЛЬНЫЙ КОМБИНАТ "КВАРЦ", ООО "КВАРЦ", место нахождения 457005, РОССИЯ, ОБЛАСТЬ ЧЕЛЯБИНСКАЯ, УВЕЛЬСКИЙ РАЙОН, ПОСЕЛОК НАГОРНЫЙ, УЛИЦА РАБОЧАЯ, 1, ОГРН 1107424000441, ИНН 7424028010, телефон +7 3516698201, электронная почта sekr-kv@kvarzgroup.ru

В ЛИЦЕ: Генеральный директор ООО "Кварцстройинвест" управляющей организации ООО "Кварц", Апаликов Павел Валерьевич

ЗАЯВЛЯЕТ, ЧТО ПРОДУКЦИЯ Смесь сухая строительная кладочная следующего типа ПЦС-М 100 Песчано-цементная смесь марки М100 торговой марки "Уральский Мастеровой", Смесь сухая строительная кладочная следующего типа ПЦС-М 100 Песчано-цементная смесь марки М100 торговой марки "Уральский Мастеровой", тип: ПЦС-М 100 Песчано-цементная смесь марки М100, торговая марка: Уральский Мастеровой, ОБЩЕСТВО С ОГРАНИЧЕННОЙ ОТВЕТСТВЕННОСТЬЮ "КИЧИГИНСКИЙ ГОРНО-ОБОГАТИТЕЛЬНЫЙ КОМБИНАТ "КВАРЦ", ООО "КВАРЦ", 457005, РОССИЯ, ОБЛАСТЬ ЧЕЛЯБИНСКАЯ, УВЕЛЬСКИЙ РАЙОН, ПОСЕЛОК НАГОРНЫЙ, УЛИЦА РАБОЧАЯ, 1, ОГРН 1107424000441, ИНН 7424028010, ГОСТ Р 58272-2018, Смеси сухие строительные кладочные. Технические условия, Раздел 4 (кроме пп. 4.5.2, 4.5.3), раздел 5, Серийный выпуск

код ОКПД 2: 23.64.10.110

код ТН ВЭД ЕАЭС: 6810990000

СООТВЕТСТВУЕТ ТРЕБОВАНИЯМ: ГОСТ Р 58272-2018, Смеси сухие строительные кладочные. Технические условия, Раздел 4 (кроме пп. 4.5.2, 4.5.3), раздел 5;

СХЕМА ДЕКЛАРИРОВАНИЯ: 1д

ДЕКЛАРАЦИЯ О СООТВЕТСТВИИ ПРИНЯТА НА ОСНОВАНИИ №15-М100 выдан 25.02.2021 испытательной лабораторией "Лаборатория цеха по производству сухих строительных смесей и сухого песка ООО "Кварц"

ДОПОЛНИТЕЛЬНЫЕ СВЕДЕНИЯ: В сухих помещениях с нормальной влажностью

СРОК ДЕЙСТВИЯ ДЕКЛАРАЦИИ О СООТВЕТСТВИИ с 13.10.2021 по 01.12.2026

Заявитель



подпись

Апаликов Павел Валерьевич
фамилия, имя, отчество

КОПИЯ
ПРОЕКТА
ШЕВЧУК К.А.

ЗАЯВЛЕНИЕ: продукция безопасна при ее использовании согласно указанному способу применения в соответствии с целевым назначением. Заявителем приняты меры по обеспечению соответствия продукции требованиям, установленным техническим регламентом (техническими регламентами) Российской Федерации.





Сертификат качества № 012667

На ленту термоусаживающуюся «ТЕРМА»,
выпускаемую по ТУ 2245-024-82119587-2007

Партия № 36 Дата изготовления Май 20 20 г.

Ширина ленты 450 мм

Толщина ленты 1.8 мм

Вес (нетто) — кг

Длина в рулонах 500 м

ТЕХНИЧЕСКИЕ ПОКАЗАТЕЛИ

№	Наименование показателя	Норма для ленты по ТУ 2245-024-82119587-2007	Значение при испытаниях
1	Внешний вид	Лента не должна иметь морщин, разрывов, отверстий, мест пропуска адгезионного слоя.	соответствует
2	Прочность при растяжении ленты-основы, МПа	Не менее 15,0	20
3	Относительное удлинение при разрыве, %	Не менее 200	310
4	Усадка в продольном направлении, %	10-25	19
5	Адгезия к стали при $(20 \pm 5)^\circ\text{C}$, Н/см, не менее	50	52
6	Адгезия к заводскому полиэтиленовому покрытию и в местах нахлеста ленты при температуре $(20 \pm 5)^\circ\text{C}$, Н/см, не менее	50	52

Примечание: Полные технические характеристики материала, полученные при испытании, предоставляются по
письменному запросу заказчика.

Продукт соответствует ТУ 2245-024-82119587-2007

Технический контроль
Без печати не действителен

КОПИЯ ВЕРНА
РУК. ПРОЕКТА
ШЕВЧУК К.А.

«ТЕРМА» 192029, г. Санкт-Петербург, ул. Дулко, д. 3 лит. Д, пом. 1.
Тел/факс: (812) 339-18-20, (812) 640-10-97 www.terma-spb.ru

Объект капитального строительства:

«Ж/Д пути от испытательного центра до обкаточной линии с удлинением трансбордера, расположенные по адресу: Московская область, г. Мытищи, ул. Колонцова, 4», территория завода АО «МЕТРОВАГОНМАШ»

(наименование проектной документации, почтовый или строительный адрес объекта капитального строительства)

Застройщик (технический заказчик, эксплуатирующая организация или региональный оператор):

ООО «Проминжиниринг», ИНН 7734001650, ОГРН 11477481394406, КПП 770801001, 107140, г. Москва, ул. Русаковская, д. 13, помещение ХХ-4, тел. +7(495) 909-93-48, член саморегулируемой Ассоциации строителей

«Саморегулируемая организация «Строительные допуски», ИНН 7714322214, ОГРН 107799011045, регистрационный номер СРО-С-187-26012010

(фамилия, имя, отчество, адрес места жительства, ОГНИП, ИНН индивидуального предпринимателя, наименование, ОГРН, ИНН, место нахождения юридического лица, телефон/факс, наименование, ОГРН, ИНН саморегулируемой организации, членом которой является – для индивидуальных предпринимателей и юридических лиц; фамилия, имя, отчество, паспортные данные, адрес места жительства, телефон/факс – для физических лиц, не являющихся индивидуальными предпринимателями)

Лицо, осуществляющее строительство: *ООО «КуКГЕОСТРОЙ», ОГРН 1127747247704, ИНН 7709918820, 109004, Г.МОСКВА, УЛ. ЗЕМЛЯНОЙ ВАЛ, Д.65, КВ.59, тел. +7 (495) 915-24-71, член саморегулируемой ассоциации СРО «МАС» регистрационный номер СРО-С-148-24122009*

(фамилия, имя, отчество, адрес места жительства, ОГНИП, ИНН индивидуального предпринимателя, наименование, ОГРН, ИНН, место нахождения юридического лица, телефон/факс, наименование, ОГРН, ИНН саморегулируемой организации, членом которой является)

Лицо, осуществляющее подготовку проектной документации: *ООО «КуКГЕОСТРОЙ», ОГРН 1127747247704, ИНН 7709918820, 109004, Г.МОСКВА, УЛ. ЗЕМЛЯНОЙ ВАЛ, Д.65, КВ.59, тел. +7 (495) 915-24-71, член саморегулируемой ассоциации СРО «Объединение проектировщиков «УниверсалПроект», регистрационный номер СРО-П-179-12122012*

(фамилия, имя, отчество, адрес места жительства, ОГНИП, ИНН индивидуального предпринимателя, наименование, ОГРН, ИНН, место нахождения юридического лица, телефон/факс, наименование, ОГРН, ИНН саморегулируемой организации, членом которой является)

Лицо, осуществляющее строительство, выполнившее работы, подлежащие освидетельствованию:

1. ООО «ШЕЛПРОКК», ОГРН 1237700462427, ИНН 9726048866, 117535, Г.МОСКВА, МУНИЦИПАЛЬНЫЙ ОКРУГ ЧЕРТАНОВО ЮЖНОЕ, ПРОЕЗД 3-Й ДОРОЖНЫЙ, Д. 6, К. 2, член саморегулируемой ассоциации «Архитектурное наследие», регистрационный номер СРО-С-230-07092010

2. ООО «ЭлектроЭнергетика», ОГРН 1175074004698, ИНН 5037011400, 142281, Московская обл., г. Протвино, Кременковское ш., д. 5, член саморегулируемой ассоциации «Объединение Специализированных Организаций Профессиональные Строители», регистрационный номер СРО-С-219-21042010

(фамилия, имя, отчество, адрес места жительства, ОГНИП, ИНН индивидуального предпринимателя, наименование, ОГРН, ИНН, место нахождения юридического лица, телефон/факс, наименование, ОГРН, ИНН саморегулируемой организации, членом которой является)

АКТ**освидетельствования скрытых работ**

№ 131-23-НБК3-В1-3А-В1-4-06

"04" октября 2023г.

(дата составления акта)

Представитель застройщика (технического заказчика, эксплуатирующей организации или регионального оператора) по вопросам строительного контроля:

Ведущий инженер строительного контроля ООО «Проминжиниринг» Дураев В. Ю., приказ №5 от 03.08.2023г.

(должность, фамилия, инициалы, идентификационный номер в национальном реестре специалистов в области строительства, реквизиты распорядительного документа, подтверждающего полномочия, с указанием наименования, ОГРН, ИНН, места нахождения юридического лица, фамилии, имени, отчества, адреса места жительства, ОГНИП, ИНН индивидуального предпринимателя)

Представитель лица, осуществляющего строительство:

Руководитель проекта ООО «КуКГЕОСТРОЙ» Шевчук К.А. приказ №2-МВМ от 01.07.2023г.

(должность, фамилия, инициалы, реквизиты распорядительного документа, подтверждающего полномочия)

Представитель лица, осуществляющего строительство, по вопросам строительного контроля (специалист по организации строительства): *Генеральный директор ООО «КуКГЕОСТРОЙ» Кесслер Ю.Ф., приказ №1СК-МВМ от 03.07.2023г., идентификационный номер НОСТРОЙ С-77-118776 от 28.09.2023г.*

(должность, фамилия, инициалы, идентификационный номер в национальном реестре специалистов в области строительства, реквизиты распорядительного документа, подтверждающего полномочия)

Представитель лица, осуществляющего подготовку проектной документации:

Руководитель службы управления проектами ООО «КуКГЕОСТРОЙ» Липатов В. Е. приказ № 2-АН от 02.10.2023г.

(должность, фамилия, инициалы, реквизиты распорядительного документа, подтверждающего полномочия, с указанием наименования, ОГРН, ИНН, места нахождения юридического лица, фамилии, имени, отчества, адреса места жительства, ОГНИП, ИНН индивидуального предпринимателя, наименования, ОГРН, ИНН саморегулируемой организации, членом которой является указанное юридическое лицо, индивидуальный предприниматель)

Представитель лица, выполнившего работы, подлежащие освидетельствованию:

1. Начальник участка ООО «ШЕЛПРОКК» Перевизнык А.П., приказ №1 от 01.08.2023г.

2. Главный инженер ООО «ЭлектроЭнергетика» Юрченко В. И., приказ № 1/08 от 04.08.2023г.

(должность, фамилия, инициалы, реквизиты распорядительного документа, подтверждающего полномочия, с указанием наименования, ОГРН, ИНН, места нахождения юридического лица, фамилии, имени, отчества, адреса места жительства, ОГНИП, ИНН индивидуального предпринимателя)

а также иные представители лиц, участвующих в освидетельствовании:

(должность с указанием наименования организации, фамилия, инициалы, реквизиты распорядительного документа, подтверждающего полномочия)

произвели осмотр работ, выполненных

ООО "ШЕЛПРОКК", ООО "ЭлектроЭнергетика"

(наименование лица, выполнившего работы, подлежащие освидетельствованию)

и составили настоящий акт о нижеследующем:

1. К освидетельствованию предъявлены следующие работы:

Монтаж технологических узлов в колодцах В1-3А и В1-4

(наименование скрытых работ)

2. Работы выполнены по проектной документации

131-23-НБКЗ «Ж/Д пути от испытательного центра до обкаточной линии с удлинением трансбордера, расположенные по адресу: Московская область, г.о. Мытищи, ул. Колонцова, 4.» Наружные сети водоснабжения и канализации. Переустройство хозяйственного водопровода.

(номер, другие реквизиты чертежа, наименование проектной и/или рабочей документации, сведения о лицах, осуществляющих подготовку, раздела проектной и/или рабочей документации)

3. При выполнении работ применены:

Реестр документов о качестве №Р-131-23-НБКЗ-В1-3А-В1-4-6 от 04.10.2023г.

(наименование строительных материалов (изделий), реквизиты сертификатов и/или других документов, подтверждающих их качество и безопасность)

4. Предъявлены документы, подтверждающие соответствие работ предъявляемым требованиям:

Исполнительная схема №06 Монтаж технологических узлов в колодцах В1-3А и В1-4

(исполнительные схемы и чертежи, результаты экспертиз, обследований, лабораторных и иных испытаний выполненных работ, проведенных в процессе строительного контроля)

5. Даты: начала работ: «03» октября 2023 г.

окончания работ: «04» октября 2023 г.

6. Работы выполнены в соответствии:

131-23-НБКЗ «Ж/Д пути от испытательного центра до обкаточной линии с удлинением трансбордера, расположенные по адресу: Московская область, г.о. Мытищи, ул. Колонцова, 4.» Наружные сети водоснабжения и канализации. Переустройство хозяйственного водопровода. СП 45.13330.2017. «Свод правил. Земляные сооружения, основания и фундаменты». СП48.13330.2019 Свод правил. Организация строительства.

(наименования и структурные единицы технических регламентов, иных нормативных правовых актов, разделы проектной и/или рабочей документации)

7. Разрешается производство последующих работ

Обмазочная гидроизоляция колодцев В1-3А, В1-4

(наименование работ, конструкций, участков сетей инженерно-технического обеспечения)

Дополнительные сведения: отсутствуют

Акт составлен в 5 (пяти) экземплярах.

Приложения:

Документы перечисленные в п.3 и п.4 настоящего акта

Представитель застройщика (технического заказчика, эксплуатирующей организации или регионального оператора) по вопросам строительного контроля

Дураев В. Ю.

(фамилия, инициалы, подпись)

Представитель лица, осуществляющего строительство

Шевчук К. А.

(фамилия, инициалы, подпись)

Представитель лица, осуществляющего строительство, по вопросам строительного контроля (специалист по организации строительства)

Кessler Ю.Ф.

(фамилия, инициалы, подпись)

Представитель лица, осуществляющего подготовку проектной документации

Липатов В. Е.

(фамилия, инициалы, подпись)

Представитель лица, выполнившего работы, подлежащие освидетельствованию

1. Перевизнык А. П.



(фамилия, инициалы, подпись)

2. Юрченко В. И.

(фамилия, инициалы, подпись)

Представители иных лиц


(фамилия, инициалы, подпись)

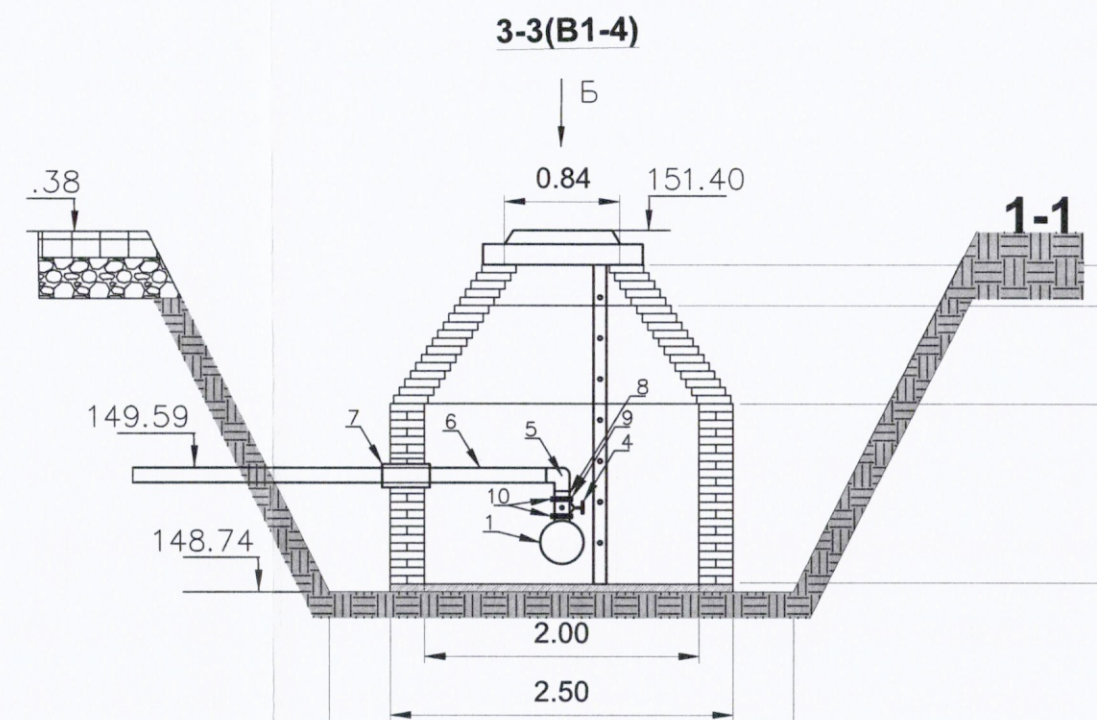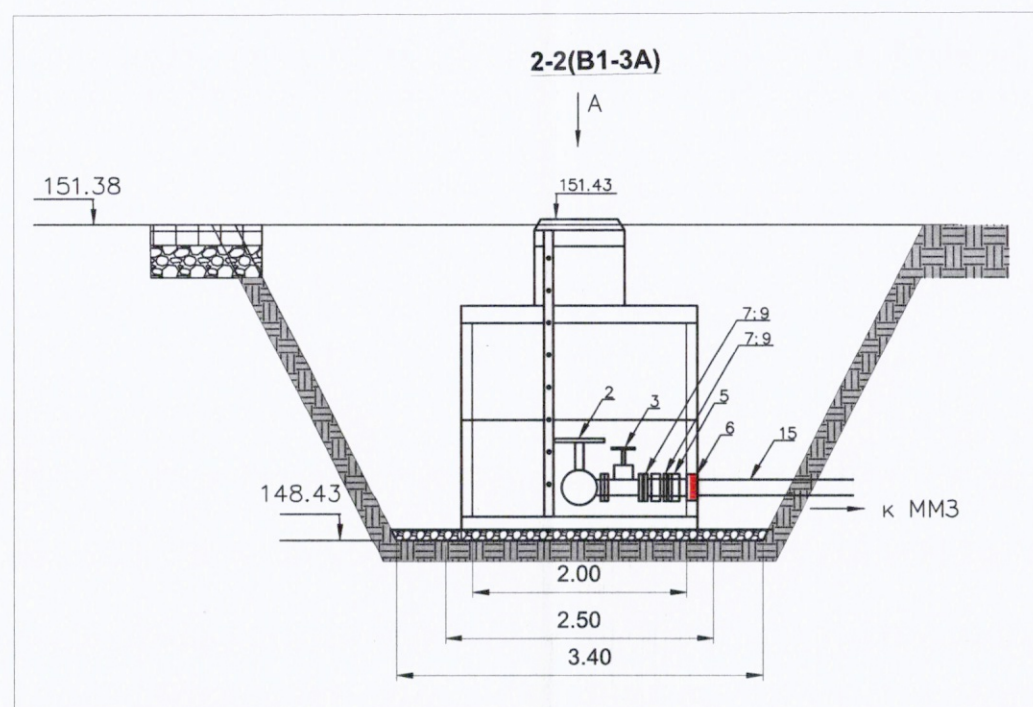


Ведомость объемов выполненных работ по монтажу тех. узла колодца В1-3А			
№ поз.	Наименование	ед. изм.	кол-во
1	Тройник 300*150мм фланцевый PN10 чугун с ЦПП	шт	1
2	Задвижка с обрезинен. клином DN300 PN10 короткая ТИП(МЗВ) со штурвалом	шт	1
3	Задвижка с обрезинен. клином DN150 PN10/16 короткая ТИП(МЗВ) со штурвалом	шт	1
4	Фланцевый адаптер для стальных труб и SML(ПФРК) DN315	шт	1
5	Фланцевый адаптер для стальных труб и SML(ПФРК) DN150	шт	1
6	Втулка под фланец ПЭ100 SDR17 DN315	шт	1
7	Втулка под фланец ПЭ100 SDR17 DN160	шт	1
8	Стальной фланец для ПЭ100 DN315	шт	1
9	Стальной фланец для ПЭ100 DN150	шт	2
10	Прокладка резиновая DN300 с ручкой усиления	шт	3
11	Прокладка резиновая DN150 с ручкой усиления	шт	3
12	Защитная проходная муфта DN315	шт	2
13	Защитная проходная муфта DN160	шт	1
14	Муфта ПЭ100 SDR11 d160(Elofit) арт.12EME160	шт	1

Ведомость объемов выполненных работ по монтажу тех. узла колодца В1-4			
№ поз.	Наименование	ед. изм.	кол-во
1	Тройник 300*100мм фланцевый PN10 чугун с ЦПП	шт	1
2	Втулка под фланец ПЭ100 SDR17 DN315	шт	2
3	Стальной фланец для ПЭ100 DN315	шт	2
4	Задвижка с обрезинен. клином DN100 PN10/16 короткая ТИП(МЗВ) со штурвалом	шт	1
5	Отвод ПЭ100 SDR11 d110(Elofit)	шт	1
6	Труба ПЭ100 SDR17-110*6,6мм	м	1,5
7	Труба стальная L=0,3м DN200мм	шт	1
8	Втулка под фланец ПЭ100 SDR17 DN110	шт	1
9	Стальной фланец для ПЭ100 DN110мм	шт	1
10	Прокладка резиновая DN100 с ручкой усиления	шт	2
11	Прокладка резиновая DN300 с ручкой усиления	шт	2
12	Защитная проходная муфта DN315	шт	2

А-А(вид сверху)

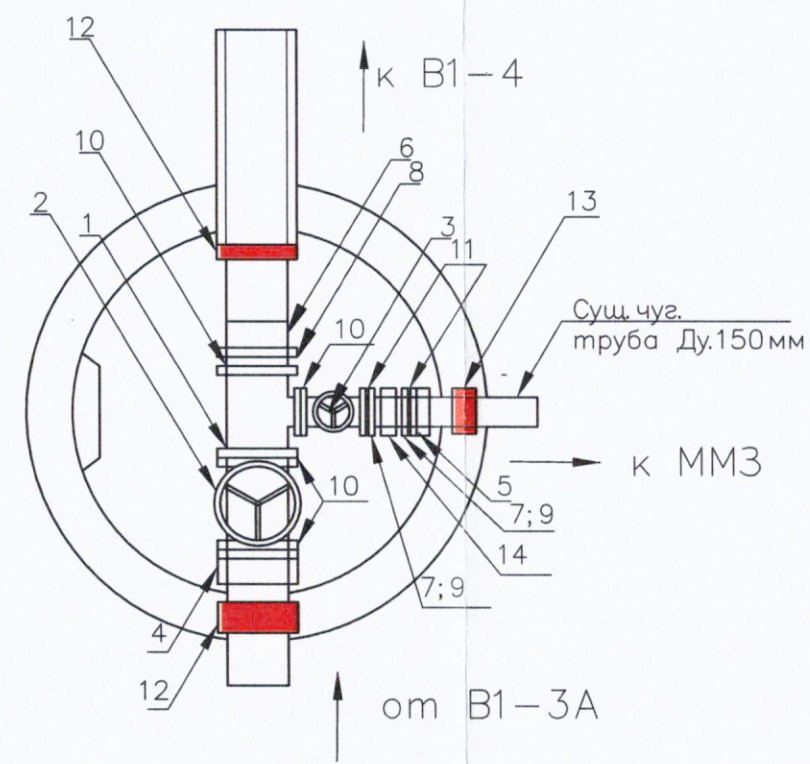

Б-Б(вид сверху)

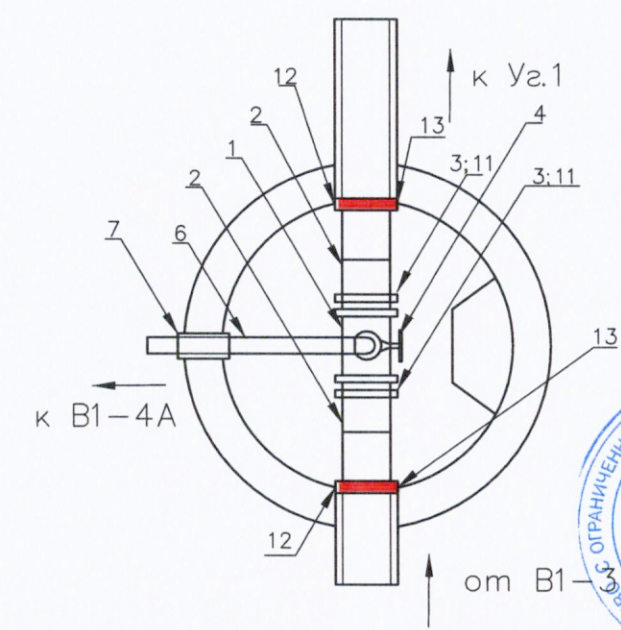

					2023	131-23-НВКЗ			
						Ж/д пути от испытательного центра до обкаточной линии с удлинением трансбордера, расположенные по адресу: Московская область, г.о. Мытищи, ул. Колонцова, 4			
Изм.	Кол.	Лист	№ док.	Подпись	Дата				
Руков. проекта		Шевчук К.А.			04.10	Наружные сети водоснабжения и канализации Переустройство хозяйственного водопровода	Стадия	Лист	Листов
Ген. директор		Кесслер Ю.Ф.			04.10		ИД	1	1
Нач. участка		Перевизнык А.П.			04.10				
Гл. инженер		Юрченко В.И.			04.10	Исполнительная схема №6 Монтаж технологических узлов в колодцах В1-3А и В1-4	ООО "КиКГЕОСТРОЙ"		

**Реестр № Р-131-23-НВКЗ-В1-3А-В1-4-6 от 04.10.2023г. документов о качестве
к Акту освидетельствования скрытых работ
№ 131-23-НВКЗ-В1-3А-В1-4-6 от 04.10.2023г.**

Объект: «Ж/д пути от испытательного центра до обкаточной линии с удлинением трансбордера, расположенные по адресу: Московская область, г. о. Мытищи, ул. Колонцова, 4». Наружные сети водоснабжения и канализации. Переустройство хозяйственного водопровода.

№ п/п	Наименование материала	Наименование документа	Количество листов	Страница по списку
1	2	3	4	5
1	Тройник чугунный ТФ 300х150х300, ТФ 300*100*300, Фланцевый адаптер (ПФРК) DN315, DN150	сертификат качества № 343 от 20.07.2023г.	1	1
2	Тройник чугунный ТФ 300х150х300, ТФ 300*100*300, Фланцевый адаптер (ПФРК) DN315, DN150	сертификат соответствия № РОСС CN.Н06.Н00032 с 13.12.2022 по 12.12.2025г.	1	2
7	Задвижка с обрезинен.клином DN 300	технический паспорт б/н от 06.09.2023 г.	6	3-8
8	Задвижка с обрезинен.клином DN 150	технический паспорт б/н от 05.10.2023 г.	6	9-14
9	Задвижка с обрезинен.клином DN 100	технический паспорт б/н от 05.09.2023 г.	6	15-20
10	Втулка под фланец DN315	паспорт качества №3325 от 15.04.2021г.	1	21
11	Втулка под фланец DN160	технический паспорт № 0710-1011 от 10.10.2023г.	1	22
12	Втулка под фланец DN110	технический паспорт № 2605 от 26.03.2021г.	1	23
13	Стальной фланец DN315, DN150, DN100	сертификат соответствия № РОСС CN.НА39.Н00267/22 с 09.08.2022 по 08.08.2025 г.	2	24,25
14	Муфта 160 Elofit	сертификат качества б/н от 27.06.2022г.	1	26
15	Отвод ПЭ100*90гρ 110 (Elofit)	сертификат качества б/н от 04.05.2022г.	1	27

№ п/п	Наименование материала	Наименование документа	Количество листов	Страница по списку
16	Труба 110*6,6 ПЭ100 SDR17	паспорт качества б/н от 31.05.2023 г.	1	28
17	Труба 110*6,6 ПЭ100 SDR17	сертификат соответствия №РОСС RU C- RU.AЮ64.B.00076/22 с 16.06.2022 по 15.05.2025 г.	1	29
18	Прокладка резиновая DN300, DN 150 - сертификат соответствия	№РОСС RU.AЖ49.H03444 с 16.12.2022 по 15.12.2025 г.	1	30
19	Муфта 315 защитная для прохода через Ж/Б	паспорт качества №691 М/23 от 03.2023 г.	1	31
20	Муфта 160 защитная для прохода через Ж/Б	паспорт качества №687 М/23 от 03.2023 г.	1	32
21	Защитная муфта DN315, DN160	сертификат соответствия №РОСС RU.OC50.002986 от 9.03.2023 по 08.03.2028 г.	3	33-35
22	Труба стальная DN200	сертификат соответствия №РОСС RU.HE06.H03301 с 03.03.2023 по 02.03.2026 г.	1	36

Составил:

Инженер ПТО

(фамилия, инициалы)

(подпись)

Принял:

(фамилия, инициалы)

(подпись)

Изготовитель: ООО «Полимерпласт» ИНН 7610092414

Адрес: 152914 г. Рыбинск, ул. Целинная, 26

Телефон: (4855) 25-41-15, факс (4855) 23-15-90

Покупатель: ООО ГК «АВИСТРОЙ»

Адрес: 141310, Московская обл., Г.О.Сергиево-Посадский, г.Сергиев Посад, ул.Шлякова, дом 13, пом.81, каб.2

СЕРТИФИКАТ качества № 343

от 20 июля 2023 г.

На литые фасонные части из высокопрочного чугуна с шаровидным графитом для напорных трубопроводов нормального (10 кгс/см²) и повышенного давления (16 кгс/см²), изготовленных в соответствии с требованиями ТУ 1460-001-21672028-2013.

СПЕЦИФИКАЦИЯ

№ п/п	Наименование изделий, услуг и	Ед. изм	Кол-во	Вес Тед. кг	Общий вес, кг
1.	КФ 300х150 цинк, цпп, лак	шт	1	128	128
2.	ТФ 300х150 цинк, цпп, лак	шт	1	113,3	113,3
3.	ТФ 300х100 цинк, цпп, лак	шт	1	88	88
4.	ПФРК 150 мм	шт	1	7,22	7,22
5.	ПФРК 300 мм	шт	1	19,5	19,5
6.		шт	-		
7.		шт	-		
8.		шт	-		
9.		шт	-		
10.		шт	-		
11.		шт	-		
12.		шт	-		

ТЕХНИЧЕСКАЯ ХАРАКТЕРИСТИКА ИЗДЕЛИЙ

1. Предел прочности на разрыв, Мпа не менее	500
2. Твердость, НВ не более	250
3. Испытано пневматическим давлением, кгс/см ²	6
4. Испытано гидравлическим давлением, кгс/см ²	25

ПРИМЕЧАНИЕ:

Испытанию пневматическим давлением подвергается все изделие.
Испытанию гидравлическим давлением подвергается одно изделие из партии.

ГАРАНТИИ: предприятие гарантирует соответствие продукции требованиям ТУ при соблюдении правил транспортировки и хранения, установленных настоящим стандартом. Размеры согласно ГОСТ 5525-88, ГОСТ ISO 2531-2012.



Исполнитель: БТК-2-1

Вдовина И.А.

КОПИЯ ВЕРНА
РУК. ПРОЕКТА
ШЕВЧУК К.А.



СИСТЕМА ДОБРОВОЛЬНОЙ СЕРТИФИКАЦИИ «ПРИБОР-ЭКСПЕРТ»
Рег. № РОСС RU.31578.04ОЛН0 от 16.11.2016 г.



СЕРТИФИКАТ СООТВЕТСТВИЯ

№ РОСС CN.HE06.H00032

Срок действия с 13.12.2022

по 12.12.2025

№ 0021764

ОРГАН ПО СЕРТИФИКАЦИИ RA.RU.11HE06

Орган по сертификации продукции ООО "Эксперт-С". Адрес: 300045, РОССИЯ, Тульская обл, Тула г, Новомосковское ш, дом 54, помещение 3, 2 этаж, помещение 14. Телефон 8-487-274-0239, адрес электронной почты: s.eksp@yandex.ru

ПРОДУКЦИЯ Трубы чугунные канализационные типа SML, KML (MLK), BML, 50-300 мм, и чугунные фасонные части к ним 50-300мм, марки AVF. Серийный выпуск.

код ОК
25.51.30.000;24.51.20.1
10

СООТВЕТСТВУЕТ ТРЕБОВАНИЯМ НОРМАТИВНЫХ ДОКУМЕНТОВ

ГОСТ 6942-98 Трубы чугунные канализационные типа SML, KML (MLK), BML, 50-300 мм, и чугунные фасонные части к ним 50-300мм.

код ТН ВЭД
7303 00 900 0

ИЗГОТОВИТЕЛЬ ZHUO YANG TRADING CO. LTD. Адрес: КИТАЙ, Northwest corner of the intersection of Zhongshan Street and Zhongxing Road, Wuan City, Hebei Province.

СЕРТИФИКАТ ВЫДАН ООО "Стройсервис-АВФ". ОГРН: 1027739452641, ИНН: 7727168834, КПП: 772501001. Адрес: 115487, РОССИЯ, г. Москва, проспект Андропова д. 42, к 1, телефон: 84955653500, адрес электронной почты: Stroi-avf@stroi-avf.ru.

НА ОСНОВАНИИ

Протокол испытаний № 004/Н-13/12/22 от 13.12.2022 года, выданный Испытательной лабораторией «Омнис-эксперт» (аттестат РОСС RU.31578.04ОЛН0.ИЛ29)

КОПИЯ ВЕРНА
РУК. ПРОЕКТА
ШЕВЧУК К.А.



ДОПОЛНИТЕЛЬНАЯ ИНФОРМАЦИЯ

Упаковка: на палетах в полиэтиленовых мешках. Срок годности не ограничен, условия хранения: помещение с уличной температурой.. Схема сертификации: 1с



Руководитель органа

Эксперт

подпись
подпись

А.В. Босик

инициалы, фамилия


А.А. Белянин

инициалы, фамилия

Сертификат не применяется при обязательной сертификации

DN300

07.06.09.2022

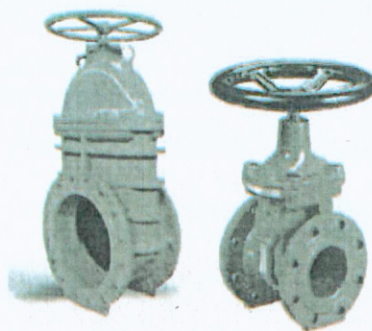kell
industriesКОПИЯ ВЕРНА
РУК. ПРОЕКТА
ШЕВЧУК К. А.

ТЕХНИЧЕСКИЙ ПАСПОРТ

ЗАДВИЖКА С ОБРЕЗИНЕННЫМ КЛИНОМ

"Kell" (EU)



Свидетельство о приемке

Приемо-сдаточные испытания: в соответствии с требованиями EN 10204, EN 12266. Заключение о прохождении испытаний тип 3.1. от 25.10.2013, 15.04.2014, 20.08.2014, 28.08.2014, 01.09.2014, 22.12.2014.

№	Тип задвижки	Партия/серийный номер	Рабочее давление PN, МПа		Материал уплотнения	T _{max} °C		Испытания внутренним давлением, МПа		Испытания на герметичность, МПа	
								1,0 = K1,5	1,6 = K1,5	1,0 = K1,1	1,6 = K1,1
1	Kell DN 50	nr 0001-0060; 00426-00605	1,0	1,6	EPDM	120	70	1,5	2,4	1,1	1,8
2	Kell DN 65	nr 0001-0010; 00335-00344	1,0	1,6	EPDM	120	70	1,5	2,4	1,1	1,8
3	Kell DN 80	nr 0001-0015; 00286-00345	1,0	1,6	EPDM	120	70	1,5	2,4	1,1	1,8
4	Kell DN 100	nr 0001-0100; 00969-01304	1,0	1,6	EPDM	120	70	1,5	2,4	1,1	1,8
5	Kell DN 125	nr 00086-00095; 0001-0020	1,0	1,6	EPDM	120	70	1,5	2,4	1,1	1,8
6	Kell DN 150	nr 0001-0100; 00382-00489	1,0	1,6	EPDM	120	70	1,5	2,4	1,1	1,8
7	Kell DN 200	nr 0020-0030; 00212-00216; 0001-0019; 0035-0066	1,0	1,6	EPDM	120	70	1,5	2,4	1,1	1,8
8	Kell DN 250	nr 0001-0005; 001-0054; 00122-00126	1,0	1,6	EPDM	120	70	1,5	2,4	1,1	1,8
9	Kell DN 300	nr 0061-0072; 00212-00216; 0001-0060	1,0	1,6	EPDM	120	70	1,5	2,4	1,1	1,8
10	Kell DN 350	nr 0001-0006	1,0	1,6	EPDM	120	70	1,5	2,4	1,1	1,8
11	Kell DN 400	nr 0001-0006; 0001-0015; 0049	1,0	1,6	EPDM	120	70	1,5	2,4	1,1	1,8
12	Kell DN 500	nr 0001-0006; 0021	1,0	1,6	EPDM	120	70	1,5	2,4	1,1	1,8
13	Kell DN 600	Domex nr N/A	1,0	1,6	EPDM	120	70	1,5	2,4	1,1	1,8
14	Kell DN 800	Tecnidro nr N/A	1,0	1,6	EPDM	120	70	1,5	2,4	1,1	1,8

Описание

Задвижки Kell с обрезиненным клином применяются как запорное устройство на трубопроводах для холодной и горячей воды и системах канализации, при температуре до 130 °С и давлении до 16 бар.

Закрытие задвижки происходит с помощью ручного колеса, при вращении колеса в правую сторону. Также производятся задвижки закрываемые влево. Задвижки приспособлены к совместной работе с приводами.

Задвижки могут быть использоваться для воды температурой от -10°С до 130°С и давлением 10 и 16 бар. Другие температурные режимы и транспортируемые среды согласуются дополнительно.


Все задвижки могут быть установлены (встроены) в вертикальные и горизонтальные трубопроводы.

Технические характеристики

1. Номинальный диаметр: Ø50 – 900 мм.
2. Материал корпуса: высокопрочный чугун с шаровидным графитом GJS 500 (GGG 50).
3. Давление: 10/16 бар (PN10 кгс/см², PN16 кгс/см² по ГОСТ 26349-84).
4. Рабочая температура: 0 ÷ 110°С.
5. Максимальная температура: -10 ÷ 130°С.
6. Толщина антикоррозийного покрытия: 250 µm.
7. Основание клина: GJS 500 (ВЧШГ).
8. Покрытие клина: EPDM/NBR.
9. Материал штока: нержавеющая сталь.
10. Классификация, основные параметры соответствуют требованиям: ГОСТ 5762-2002; EN 1074-2 – для питьевого водоснабжения; EN 1171 – для технических и сточных вод.
11. Условные проходы (номинальные размеры) DN - по ГОСТ 28338-89.
12. Требования к безопасности отвечают положениям ГОСТ Р 53672-2009 и «Техническому регламенту о безопасности машин и оборудования», утвержденному постановлением Правительства Российской Федерации от 15 сентября 2009 г. №753.
13. Строительные длины соответствуют требованиям ГОСТ 3706-93 и европейского стандарта EN 558-1.
14. Категории размещения: открытый воздух, камеры и колодцы с повышенной влажностью, в грунте, в закрытых помещениях, безколодезная установка.
15. Рабочая среда: питьевая вода, техническая вода, канализационные стоки, вода с включением химических реагентов.
16. Степень герметичности запорной арматуры соответствует классу А по ГОСТ Р 54808-2011 и требованиям EN 12266.
17. Тип присоединения к трубопроводу: фланцевое, присоединительные размеры и размеры уплотнительных поверхностей фланцев по ГОСТ 12815-80, конструкция и размеры по ГОСТ 12817-ГОСТ 12821, ГОСТ Р 54432-2011, стандарту EN1092-2, стандарту ISO 7005:1998.
18. Тип конструкции проточной части корпуса: полнопроходное сечение.
19. Максимальный крутящий момент не более $M_{max} = 1 \times D \times \mu$ (Н·м), согласно EN 1074.
20. Установочное положение задвижки: горизонтальное на вертикальном трубопроводе; вертикальное, приводом вверх, на горизонтальном трубопроводе.





КОПИЯ ВЕРНА
РУК. ПРОЕКТА
ШЕВЧУК К.А.

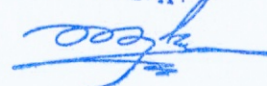

Составные части задвижки Ø 40-300, материалы, габаритные размеры и вес

№	Наименование детали	Материал
1	Корпус	EN-GJS-500-7
2	Крышка	EN-GJS-500-7
3	Мягко уплотняющий клин	EN-GJS-500-7 / NBR или EPDM
4	Втулка с резьбой	CuZn39Pb2
5	Монолитный шпindel с трапецидальной симметрической резьбой	X20Cr13
6	Гайка шпинделя	CuZn39Pb2
7	Винты с цилиндрической головкой и шестигранным гнездом залитые уплотняющей массой	Оцинкованная/ нержавеющая сталь
8	Уплотнение крышки с корпусом	NBR или EPDM
9	Уплотнение шпинделя	NBR или EPDM
10	Защитный колпачок	NBR
11	Обратное уплотнение	CuZn39Pb2

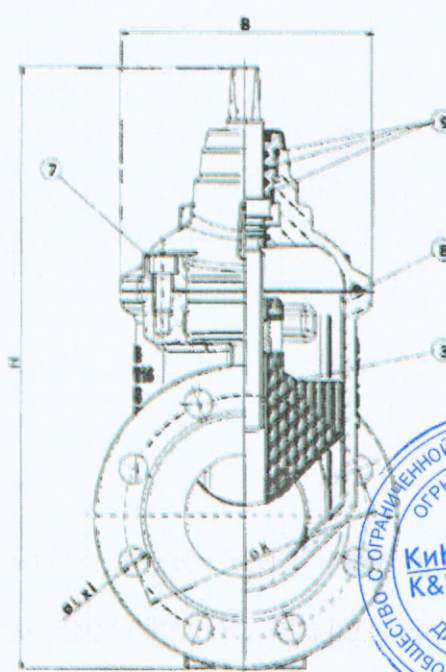
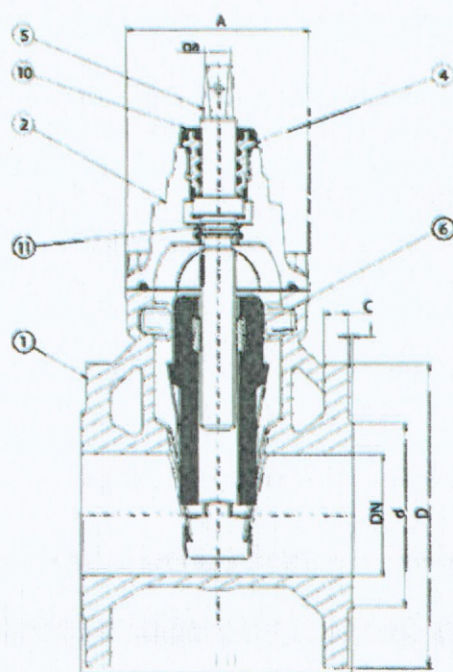


DN (мм)	FTF (мм)	D (мм)	K (мм)		d (мм)		C (мм)	f (мм)	L (мм)		I (мм)		a (мм)	D _k (мм)	A (мм)	B (мм)	H (мм)	Вес (кг)
			1 бар	1,6 бар	1 бар	1,6 бар			1 бар	1,6 бар	1 бар	1,6 бар						
40	140	150	110	110	84	84	19	3	19	19	4	4	14	200	103	122	290	9
50	150	165	125	125	99	99	19	3	19	19	4	4	14	200	104	134	320	12
65	170	185	145	145	116	116	19	3	19	19	4	4	17	250	112	146	370	15
80	180	200	160	160	132	132	19	3	19	19	8	8	17	250	112	166	390	18
100	190	220	180	180	156	156	19	3	19	19	8	8	19	315	134	186	450	23
125	200	250	210	210	184	184	19	3	19	19	8	8	19	315	152	216	510	31
150	210	285	240	240	211	211	19	3	23	23	8	8	19	315	180	248	575	39
200	230	340	295	295	266	266	20	3	23	23	8	12	19	315	178	296	582	51
250	250	405	350	355	319	319	22	3	23	28	12	12	24	400	194	356	778	81
300	270	455	400	410	370	370	24,5	4	23	28	12	12	24	400	220	420	878	118

КОПИЯ ВЕРНА
 РУК. ПРОЕКТА
 ШЕВЧУК К.А.

Составные части задвижки Ø 350-500, материалы, габаритные размеры и вес

№	Наименование детали	Материал
1	Корпус	EN-GJS-500-7
2	Крышка	EN-GJS-500-7
3	Мягко уплотняющий клин	EN-GJS-500-7 / NBR или EPDM
4	Сальник	CuZn39Pb2
5	Монолитный шпindel с трапецидальной симметрической резьбой	X20Cr13
6	Гайка шпинделя	CuZn39Pb2
7	Втулка с резьбой	CuZn39Pb2
8	Уплотнение крышки с корпусом	NBR или EPDM
9	Уплотнение крышки с сальником	NBR или EPDM
10	Уплотнение шпинделя	NBR или EPDM
11	Винты с цилиндрической головкой и шестигранным гнездом залитые уплотняющей массой	Оцинкованная сталь или нержавеющая сталь
12	Винт	Оцинкованная сталь

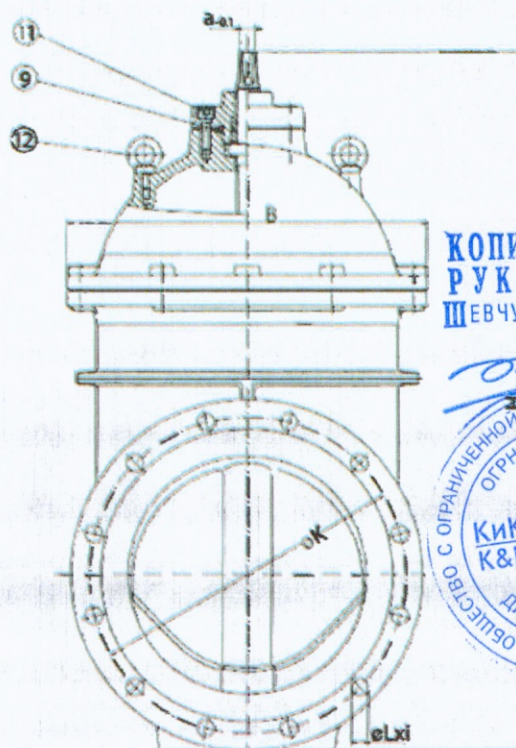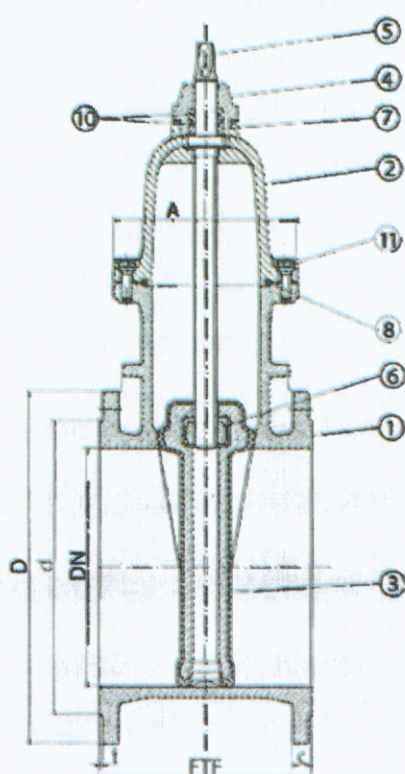


КОПИЯ ВЕРНА
 РУК. ПРОЕКТА
 ШЕВЧУК К. А.



DN (мм)	FTF (мм)	D (мм)	K (мм)		d (мм)		C (мм)	f (мм)	L (мм)		i	a (мм)	D _к (мм)	A (мм)	B (мм)	H (мм)	Вес (кг)
			1 бар	1,6 бар	1 бар	1,6 бар			1 бар	1,6 бар							
350	290	520	460	470	430	430	26,5	4	23	28	16	27,4	500	252	564	1080	236
400	310	580	515	525	480	480	28	4	23	31	16	27,4	500	262	616	1176	293
500	350	715	620	650	582	609	31,5	4	28	34	20	32,4	640	304	758	1450	501,5

Составные части задвижки Ø 600-900, материалы, габаритные размеры и вес

№	Наименование детали	Материал
1	Корпус	EN-GJS-500-7 (GGG 50)
2	Клин обрезиненный	EN-GJS-500-7
3	Гайка шпинделя	Латунь
4	Шпиндель	Нержав. сталь
5	Уплотнитель крышки	EPDM
6	Болт	Нержав. сталь
7	Крышка	EN-GJS-500-7
8	Пылезащитное кольцо	EPDM
9	Крышка	EN-GJS-500-7
10	Верхнее упорное кольцо	Латунь
11	Нижнее упорное кольцо	Латунь
12	Подкладка	Nylon
13	Прокладка	NBR
14	Прокладка	NBR
15	Маховик	EN-GJS-500-7
16	Шайба	Нержав. сталь
17	Болт	Нержав. сталь
18	Отверстие для сброса воздуха	Нержав. сталь
19	Рым-болт	Ст3сп
20	Болт	Нержав. сталь
21	Подкладка	Нержав. сталь

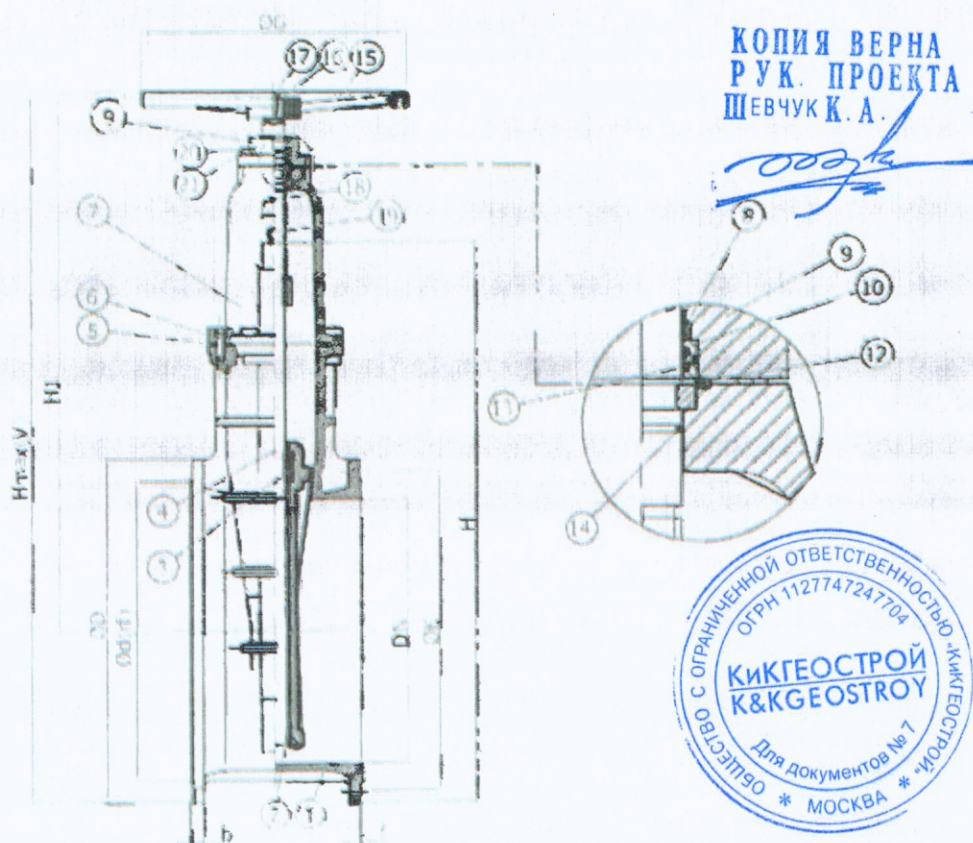

DN 150
05.10.2023

kell
industries



ТЕХНИЧЕСКИЙ ПАСПОРТ

ЗАДВИЖКА С ОБРЕЗИНЕННЫМ КЛИНОМ

"Kell" (EU)

Свидетельство о приемке

Приемо-сдаточные испытания: в соответствии с требованиями EN 10204, EN 12266. Заключение о прохождении испытаний тип 3.1. от 25.10.2013, 15.04.2014, 20.08.2014, 28.08.2014, 01.09.2014, 22.12.2014.

№	Тип задвижки	Партия/серийный номер	Рабочее давление PN, МПа		Материал уплотнения	T _{max} °C		Испытания внутренним давлением, МПа		Испытания на герметичность, МПа	
								1,0 = K1,5	1,6 = K1,5	1,0 = K1,1	1,6 = K1,1
1	Kell DN 50	nr 0001-0060; 00426-00605	1,0	1,6	EPDM	120	70	1,5	2,4	1,1	1,8
2	Kell DN 65	nr 0001-0010; 00335-00344	1,0	1,6	EPDM	120	70	1,5	2,4	1,1	1,8
3	Kell DN 80	nr 0001-0015; 00286-00345	1,0	1,6	EPDM	120	70	1,5	2,4	1,1	1,8
4	Kell DN 100	nr 0001-0100; 00969-01304	1,0	1,6	EPDM	120	70	1,5	2,4	1,1	1,8
5	Kell DN 125	nr 00086-00095; 0001-0020	1,0	1,6	EPDM	120	70	1,5	2,4	1,1	1,8
6	Kell DN 150	nr 0001-0100; 00382-00489	1,0	1,6	EPDM	120	70	1,5	2,4	1,1	1,8
7	Kell DN 200	nr 0020-0030; 00212-00216; 0001-0019; 0035-0066	1,0	1,6	EPDM	120	70	1,5	2,4	1,1	1,8
8	Kell DN 250	nr 0001-0005; 001-0054; 00122-00126	1,0	1,6	EPDM	120	70	1,5	2,4	1,1	1,8
9	Kell DN 300	nr 0061-0072; 00212-00216; 0001-0060	1,0	1,6	EPDM	120	70	1,5	2,4	1,1	1,8
10	Kell DN 350	nr 0001-0006	1,0	1,6	EPDM	120	70	1,5	2,4	1,1	1,8
11	Kell DN 400	nr 0001-0006; 0001-0015; 0049	1,0	1,6	EPDM	120	70	1,5	2,4	1,1	1,8
12	Kell DN 500	nr 0001-0006; 0021	1,0	1,6	EPDM	120	70	1,5	2,4	1,1	1,8
13	Kell DN 600	Domex nr N/A	1,0	1,6	EPDM	120	70	1,5	2,4	1,1	1,8
14	Kell DN 800	Tecnidro nr N/A	1,0	1,6	EPDM	120	70	1,5	2,4	1,1	1,8

Описание

Задвижки Kell с обрезиненным клином применяются как запорное устройство на трубопроводах для холодной и горячей воды и системах канализации, при температуре до 130 °С и давлении до 16 бар.

Закрытие задвижки происходит с помощью ручного колеса, при вращении колеса в правую сторону. Также производятся задвижки закрываемые влево. Задвижки приспособлены к совместной работе с приводами.

Задвижки могут быть использоваться для воды температурой от -10°С до 130°С и давлением 10 и 16 бар. Другие температурные режимы и транспортируемые среды согласуются дополнительно.

Все задвижки могут быть установлены (встроены) в вертикальные и горизонтальные трубопроводы.



Технические характеристики

1. Номинальный диаметр: Ø50 – 900 мм.
2. Материал корпуса: высокопрочный чугун с шаровидным графитом GJS 500 (GGG 50).
3. Давление: 10/16 бар (PN10 кгс/см², PN16 кгс/см² по ГОСТ 26349-84).
4. Рабочая температура: 0 ÷ 110°С.
5. Максимальная температура: -10 ÷ 130°С.
6. Толщина антикоррозийного покрытия: 250 мкм.
7. Основание клина: GJS 500 (ВЧШГ).
8. Покрытие клина: EPDM/NBR.
9. Материал штока: нержавеющей сталь.
10. Классификация, основные параметры соответствуют требованиям: ГОСТ 5762-2002; EN 1074-2 – для питьевого водоснабжения; EN 1171 – для технических и сточных вод.
11. Условные проходы (номинальные размеры) DN - по ГОСТ 28338-89.
12. Требования к безопасности отвечают положениям ГОСТ Р 53672-2009 и «Техническому регламенту о безопасности машин и оборудования», утвержденному постановлением Правительства Российской Федерации от 15 сентября 2009 г. №753.
13. Строительные длины соответствуют требованиям ГОСТ 3706-93 и европейского стандарта EN 558-1.
14. Категории размещения: открытый воздух, камеры и колодцы с повышенной влажностью, в грунте, в закрытых помещениях, безколодезная установка.
15. Рабочая среда: питьевая вода, техническая вода, канализационные стоки, вода с включением химических реагентов.
16. Степень герметичности запорной арматуры соответствует классу А по ГОСТ Р 54808-2011 и требованиям EN 12266.
17. Тип присоединения к трубопроводу: фланцевое, присоединительные размеры и размеры уплотнительных поверхностей фланцев по ГОСТ 12815-80, конструкция и размеры по ГОСТ 12817-ГОСТ 12821, ГОСТ Р 54432-2011, стандарту EN1092-2, стандарту ISO 7005:1998.
18. Тип конструкции проточной части корпуса: полнопроходное сечение.
19. Максимальный крутящий момент не более $M_{max} = 1 \times D \times (H \cdot m)$, согласно EN 1074.
20. Установочное положение задвижки: горизонтальное на вертикальном трубопроводе; вертикальное, приводом вверх, на горизонтальном трубопроводе.



Составные части задвижки Ø 40-300, материалы, габаритные размеры и вес

№	Наименование детали	Материал
1	Корпус	EN-GJS-500-7
2	Крышка	EN-GJS-500-7
3	Мягко уплотняющий клин	EN-GJS-500-7 / NBR или EPDM
4	Втулка с резьбой	CuZn39Pb2
5	Монолитный шпindel с трапецидальной симметрической резьбой	X20Cr13
6	Гайка шпинделя	CuZn39Pb2
7	Винты с цилиндрической головкой и шестигранным гнездом залитые уплотняющей массой	Оцинкованная/ нержавеющая сталь
8	Уплотнение крышки с корпусом	NBR или EPDM
9	Уплотнение шпинделя	NBR или EPDM
10	Защитный колпачок	NBR
11	Обратное уплотнение	CuZn39Pb2

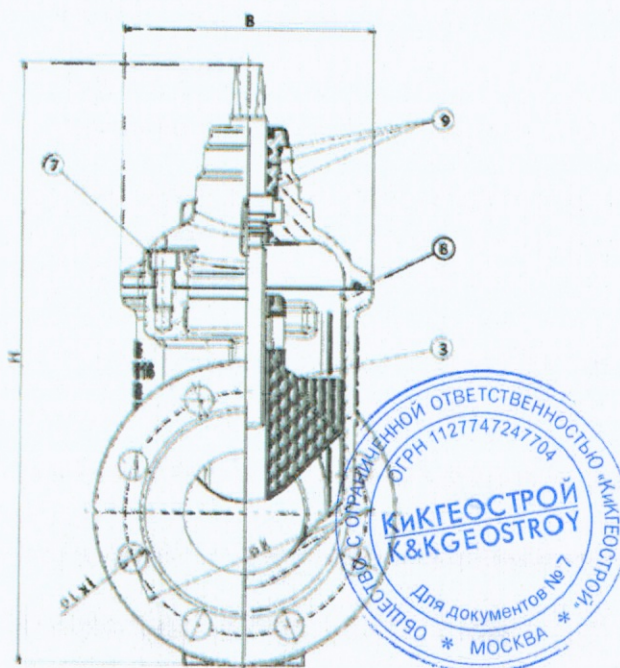
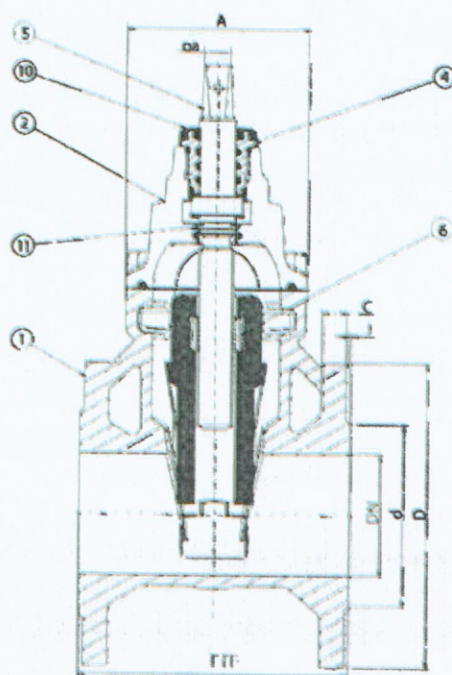


DN (мм)	FTF (мм)	D (мм)	K (мм)		d (мм)		C (мм)	f (мм)	L (мм)		l (мм)		a (мм)	D _k (мм)	A (мм)	B (мм)	H (мм)	Вес (кг)
			1 бар	1,6 бар	1 бар	1,6 бар			1 бар	1,6 бар	1 бар	1,6 бар						
40	140	150	110	110	84	84	19	3	19	19	4	4	14	200	103	122	290	9
50	150	165	125	125	99	99	19	3	19	19	4	4	14	200	104	134	320	12
65	170	185	145	145	116	116	19	3	19	19	4	4	17	250	112	146	370	15
80	180	200	160	160	132	132	19	3	19	19	8	8	17	250	112	166	390	18
100	190	220	180	180	156	156	19	3	19	19	8	8	19	315	134	186	450	23
125	200	250	210	210	184	184	19	3	19	19	8	8	19	315	152	216	510	31
150	210	285	240	240	211	211	19	3	23	23	8	8	19	315	180	248	575	39
200	230	340	295	295	266	266	20	3	23	23	8	12	19	315	178	296	582	51
250	250	405	350	355	319	319	22	3	23	28	12	12	24	400	194	356	778	81
300	270	455	400	410	370	370	24,5	4	23	28	12	12	24	400	220	420	878	118

КОПИЯ ВЕРНА
РУК. ПРОЕКТА
ШЕВЧУК К.А.
[Signature]

Составные части задвижки Ø 350-500, материалы, габаритные размеры и вес

№	Наименование детали	Материал
1	Корпус	EN-GJS-500-7
2	Крышка	EN-GJS-500-7
3	Мягко уплотняющий клин	EN-GJS-500-7 / NBR или EPDM
4	Сальник	CuZn39Pb2
5	Монолитный шпindel с трапецидальной симметрической резьбой	X20Cr13
6	Гайка шпинделя	CuZn39Pb2
7	Втулка с резьбой	CuZn39Pb2
8	Уплотнение крышки с корпусом	NBR или EPDM
9	Уплотнение крышки с сальником	NBR или EPDM
10	Уплотнение шпинделя	NBR или EPDM
11	Винты с цилиндрической головкой и шестигранным гнездом залитые уплотняющей массой	Оцинкованная сталь или нержавеющая сталь
12	Винт	Оцинкованная сталь

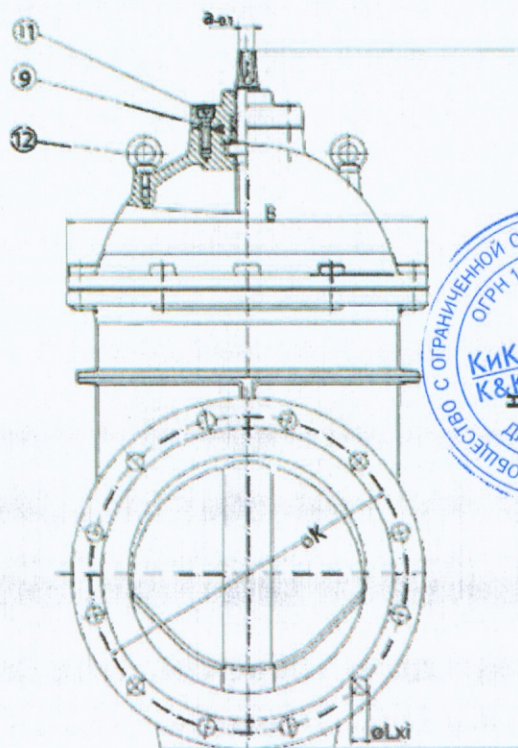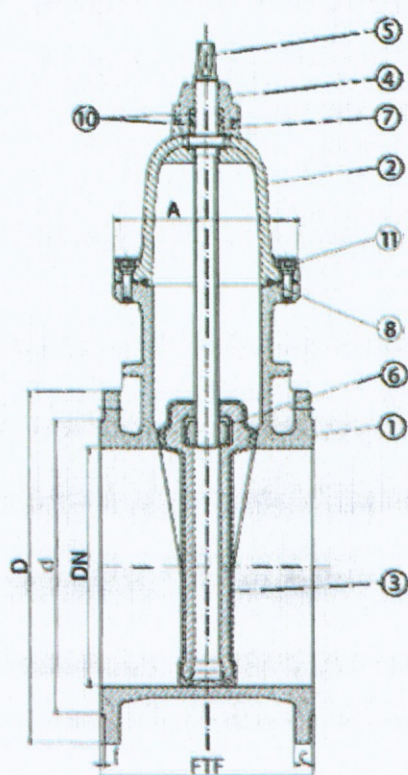


КОПИЯ ВЕРНА
 РУК. ПРОЕКТА
 ШЕВЧУК К. А.

DN (мм)	FTF (мм)	D (мм)	K (мм)		d (мм)		C (мм)	f (мм)	L (мм)		i	a (мм)	D _k (мм)	A (мм)	B (мм)	H (мм)	Вес (кг)
			1 бар	1,6 бар	1 бар	1,6 бар			1 бар	1,6 бар							
350	290	520	460	470	430	430	26,5	4	23	28	16	27,4	500	252	564	1080	236
400	310	580	515	525	480	480	28	4	23	31	16	27,4	500	262	616	1176	293
500	350	715	620	650	582	609	31,5	4	28	34	20	32,4	640	304	758	1450	501,5

Составные части задвижки Ø 600-900, материалы, габаритные размеры и вес

№	Наименование детали	Материал
1	Корпус	EN-GJS-500-7 (GGG 50)
2	Клин обрезиненный	EN-GJS-500-7
3	Гайка шпинделя	Латунь
4	Шпиндель	Нержав. сталь
5	Уплотнитель крышки	EPDM
6	Болт	Нержав. сталь
7	Крышка	EN-GJS-500-7
8	Пылезащитное кольцо	EPDM
9	Крышка	EN-GJS-500-7
10	Верхнее упорное кольцо	Латунь
11	Нижнее упорное кольцо	Латунь
12	Подкладка	Nylon
13	Прокладка	NBR
14	Прокладка	NBR
15	Маховик	EN-GJS-500-7
16	Шайба	Нержав. сталь
17	Болт	Нержав. сталь
18	Отверстие для сброса воздуха	Нержав. сталь
19	Рым-болт	Ст3сп
20	Болт	Нержав. сталь
21	Подкладка	Нержав. сталь

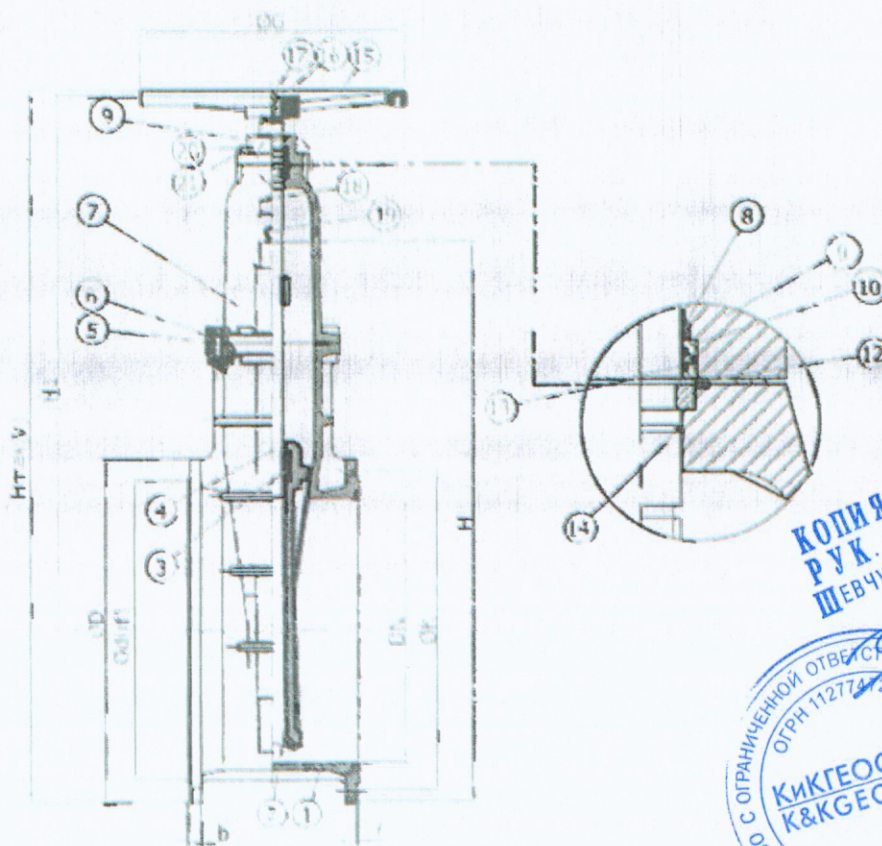

КОПИЯ ВЕРНА
 РУК. ПРОЕКТА
 ШЕВЧУК К.А.



Характеристики			Размеры фланцев								Габариты			Маховик		Вес
DN (мм)	L (мм)	D (мм)	K (мм)		d(rf) (мм)		b (мм)	f (мм)	Ø Отверстия		H1 (мм)	H (мм)	H _{max} [V] (мм)	ØG (мм)	Болт (мм)	Общ. вес (кг)
			1 бар	1,6 бар	1 бар	1,6 бар			1 бар	1,6 бар						
600	390	780	725	770	682	Tel.	30	4	31	37	1207	1269	1611	600	M16	500
700	430	895	840	840	794	Tel.	33	5	30	37	1350	1556	1805	600	M16	725
800	470	1015	950	950	901	Tel.	35	5	34	41	1520	1760	2033	600	M16	1150
800	470 /1000	1015 /1025	950	950	900	900	35	5	34	41	1794 /1983	1760	2033	600	M16	2140 /1050
900	520	1115	1050	1050	1001	Tel.	38	5	34	41	1680	1952	2363	600	M16	1850

Принцип работы задвижки

При вращении маховика по часовой стрелке внутри корпуса происходит опускание клиновой задвижки и уменьшение проходного сечения. В крайнем положении задвижка полностью перекрывает проход. При вращении маховика против часовой стрелки задвижка поднимается, и сечение прохода увеличивается.

Гарантийные обязательства

Компания "Kell" гарантирует, что вся реализуемая продукция не имеет дефектов и каких-либо повреждений при сборке изделий и самих материалах комплектующих.

Гарантийный срок - 10 лет или 5000 циклов закрытия-открытия. Гарантии распространяются только в случае, если продукция надежно хранится, правильно монтируется и должным образом используется в соответствии с действующими письменными и устными инструкциями.

В случае если какое-либо наименование продукции будет обнаружено дефектным в течение гарантийного срока, покупатель должен направить письменное уведомление непосредственно производителю, либо его уполномоченному представительству в течение 30 дней с момента обнаружения какого-либо дефекта или неполадки.

Гарантия не распространяется на случаи повреждения или аварии, возникшие вследствие:

- самостоятельной переделки или внесения изменения в оригинальную конструкцию продукции;
- несоблюдения инструкций по монтажу, эксплуатации и обслуживанию;
- неисправностей, возникших при неправильном обслуживании и складировании;
- неправильной эксплуатации или использовании оборудования;
- осуществления ремонта представительством, не уполномоченным "Kell".

Кроме того, гарантия не распространяется на комплектующие, детали и сырье, изготовленные другими производителями.

Размер задвижки, DN150

Кол-во, 5 шт


Продавец ООО «СОЮЗ»

Дата 05.10.2023

Подпись _____



КОПИЯ ВЕРНА
РУК. ПРОЕКТА
ШЕВЧУК К. А.

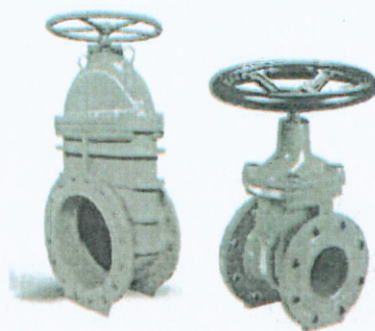

КОПИЯ ВЕРНА
РУК. ПРОЕКТА
ШЕВЧУК К. А.

ТЕХНИЧЕСКИЙ ПАСПОРТ

ЗАДВИЖКА С ОБРЕЗИНЕННЫМ КЛИНОМ

"Kell" (EU)



Свидетельство о приемке

Приемо-сдаточные испытания: в соответствии с требованиями EN 10204, EN 12266. Заключение о прохождении испытаний тип 3.1. от 25.10.2013, 15.04.2014, 20.08.2014, 28.08.2014, 01.09.2014, 22.12.2014.

№	Тип задвижки	Партия/серийный номер	Рабочее давление PN, МПа		Материал уплотнения	T _{max} °C		Испытания внутренним давлением, МПа		Испытания на герметичность, МПа	
								1,0 = K1,5	1,6 = K1,5	1,0 = K1,1	1,6 = K1,1
1	Kell DN 50	nr 0001-0060; 00426-00605	1,0	1,6	EPDM	120	70	1,5	2,4	1,1	1,8
2	Kell DN 65	nr 0001-0010; 00335-00344	1,0	1,6	EPDM	120	70	1,5	2,4	1,1	1,8
3	Kell DN 80	nr 0001-0015; 00286-00345	1,0	1,6	EPDM	120	70	1,5	2,4	1,1	1,8
4	Kell DN 100	nr 0001-0100; 00969-01304	1,0	1,6	EPDM	120	70	1,5	2,4	1,1	1,8
5	Kell DN 125	nr 00086-00095; 0001-0020	1,0	1,6	EPDM	120	70	1,5	2,4	1,1	1,8
6	Kell DN 150	nr 0001-0100; 00382-00489	1,0	1,6	EPDM	120	70	1,5	2,4	1,1	1,8
7	Kell DN 200	nr 0020-0030; 00212-00216; 0001-0019; 0035-0066	1,0	1,6	EPDM	120	70	1,5	2,4	1,1	1,8
8	Kell DN 250	nr 0001-0005; 001-0054; 00122-00126	1,0	1,6	EPDM	120	70	1,5	2,4	1,1	1,8
9	Kell DN 300	nr 0061-0072; 00212-00216; 0001-0060	1,0	1,6	EPDM	120	70	1,5	2,4	1,1	1,8
10	Kell DN 350	nr 0001-0006	1,0	1,6	EPDM	120	70	1,5	2,4	1,1	1,8
11	Kell DN 400	nr 0001-0006; 0001-0015; 0049	1,0	1,6	EPDM	120	70	1,5	2,4	1,1	1,8
12	Kell DN 500	nr 0001-0006; 0021	1,0	1,6	EPDM	120	70	1,5	2,4	1,1	1,8
13	Kell DN 600	Domex nr N/A	1,0	1,6	EPDM	120	70	1,5	2,4	1,1	1,8
14	Kell DN 800	Tecnidro nr N/A	1,0	1,6	EPDM	120	70	1,5	2,4	1,1	1,8

Описание

Задвижки Kell с обрезиненным клином применяются как запорное устройство на трубопроводах для холодной и горячей воды и системах канализации, при температуре до 130 °С и давлении до 16 бар.

Закрытие задвижки происходит с помощью ручного колеса, при вращении колеса в правую сторону. Также производятся задвижки закрываемые влево. Задвижки приспособлены к совместной работе с приводами.

Задвижки могут быть использоваться для воды температурой от -10°С до 130°С и давлением 10 и 16 бар. Другие температурные режимы и транспортируемые среды согласуются дополнительно.

Все задвижки могут быть установлены (встроены) в вертикальные и горизонтальные трубопроводы.

Технические характеристики



1. Номинальный диаметр: Ø50 – 900 мм.
2. Материал корпуса: высокопрочный чугун с шаровидным графитом GJS 500 (GGG 50).
3. Давление: 10/16 бар (PN10 кгс/см², PN16 кгс/см² по ГОСТ 26349-84).
4. Рабочая температура: 0 ÷ 110°С.
5. Максимальная температура: -10 ÷ 130°С.
6. Толщина антикоррозийного покрытия: 250 мкм.
7. Основание клина: GJS 500 (ВЧШГ).
8. Покрытие клина: EPDM/NBR.
9. Материал штока: нержавеющая сталь.
10. Классификация, основные параметры соответствуют требованиям: ГОСТ 5762-2002; EN 1074-2 – для питьевого водоснабжения; EN 1171 – для технических и сточных вод.
11. Условные проходы (номинальные размеры) DN - по ГОСТ 28338-89.
12. Требования к безопасности отвечают положениям ГОСТ Р 53672-2009 и «Техническому регламенту о безопасности машин и оборудования», утвержденному постановлением Правительства Российской Федерации от 15 сентября 2009 г. №753.
13. Строительные длины соответствуют требованиям ГОСТ 3706-93 и европейского стандарта EN 558-1.
14. Категории размещения: открытый воздух, камеры и колодцы с повышенной влажностью, в грунте, в закрытых помещениях, безколодезная установка.
15. Рабочая среда: питьевая вода, техническая вода, канализационные стоки, вода с включением химических реагентов.
16. Степень герметичности запорной арматуры соответствует классу А по ГОСТ Р 54808-2011 и требованиям EN 12266.
17. Тип присоединения к трубопроводу: фланцевое, присоединительные размеры и размеры уплотнительных поверхностей фланцев по ГОСТ 12815-80, конструкция и размеры по ГОСТ 12817-ГОСТ 12821, ГОСТ Р 54432-2011, стандарту EN1092-2, стандарту ISO 7005:1998.
18. Тип конструкции проточной части корпуса: полнопроходное сечение.
19. Максимальный крутящий момент не более $M_{max} = 1 \times D_u$ (Н·м), согласно EN 1074.
20. Установочное положение задвижки: горизонтальное на вертикальном трубопроводе; вертикальное, приводом вверх, на горизонтальном трубопроводе.

КОПИЯ ВЕРНА
РУК. ПРОЕКТА
ШЕВЧУК К.А.



Составные части задвижки Ø 40-300, материалы, габаритные размеры и вес

№	Наименование детали	Материал
1	Корпус	EN-GJS-500-7
2	Крышка	EN-GJS-500-7
3	Мягко уплотняющий клин	EN-GJS-500-7 / NBR или EPDM
4	Втулка с резьбой	CuZn39Pb2
5	Монолитный шпindel с трапецеидальной симметрической резьбой	X20Cr13
6	Гайка шпинделя	CuZn39Pb2
7	Винты с цилиндрической головкой и шестигранным гнездом залитые уплотняющей массой	Оцинкованная/ нержавеющая сталь
8	Уплотнение крышки с корпусом	NBR или EPDM
9	Уплотнение шпинделя	NBR или EPDM
10	Защитный колпачок	NBR
11	Обратное уплотнение	CuZn39Pb2

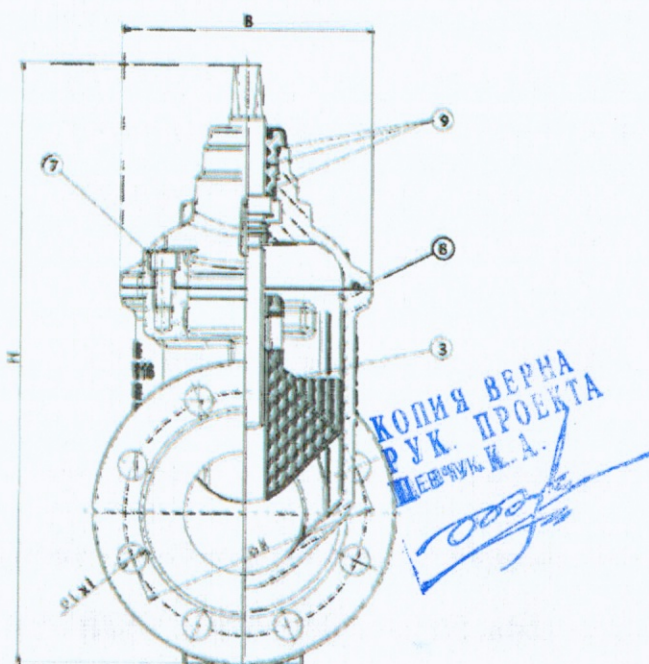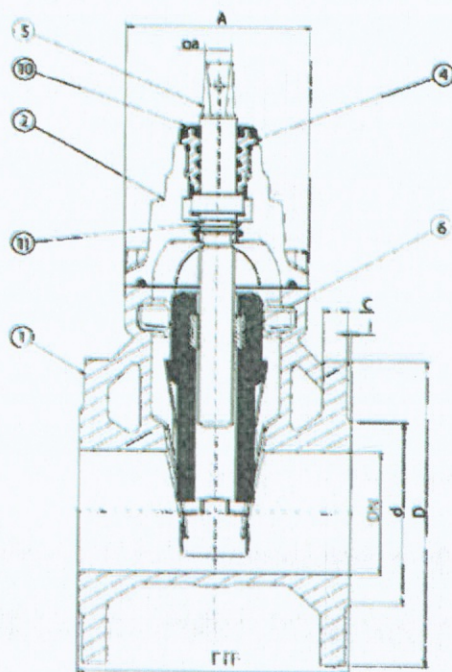



КОПИЯ ВЕРНА
Р.У.К. ПРОЕКТА
ШЕВЧУК К.А.

DN (мм)	FTF (мм)	D (мм)	K (мм)		d (мм)		C (мм)	f (мм)	L (мм)		I (мм)		a (мм)	D _k (мм)	A (мм)	B (мм)	H (мм)	Вес (кг)
			1 бар	1,6 бар	1 бар	1,6 бар			1 бар	1,6 бар	1 бар	1,6 бар						
40	140	150	110	110	84	84	19	3	19	19	4	4	14	200	103	122	290	9
50	150	165	125	125	99	99	19	3	19	19	4	4	14	200	104	134	320	12
65	170	185	145	145	116	116	19	3	19	19	4	4	17	250	112	146	370	15
80	180	200	160	160	132	132	19	3	19	19	8	8	17	250	112	166	390	18
100	190	220	180	180	156	156	19	3	19	19	8	8	19	315	134	186	450	23
125	200	250	210	210	184	184	19	3	19	19	8	8	19	315	152	216	510	31
150	210	285	240	240	211	211	19	3	23	23	8	8	19	315	180	248	575	39
200	230	340	295	295	266	266	20	3	23	23	8	12	19	315	178	296	582	51
250	250	405	350	355	319	319	22	3	23	28	12	12	24	400	194	356	778	81
300	270	455	400	410	370	370	24,5	4	23	28	12	12	24	400	220	420	878	118



Составные части задвижки Ø 350-500, материалы, габаритные размеры и вес

№	Наименование детали	Материал
1	Корпус	EN-GJS-500-7
2	Крышка	EN-GJS-500-7
3	Мягко уплотняющий клин	EN-GJS-500-7 / NBR или EPDM
4	Сальник	CuZn39Pb2
5	Монолитный шпindel с трапецеидальной симметрической резьбой	X20Cr13
6	Гайка шпинделя	CuZn39Pb2
7	Втулка с резьбой	CuZn39Pb2
8	Уплотнение крышки с корпусом	NBR или EPDM
9	Уплотнение крышки с сальником	NBR или EPDM
10	Уплотнение шпинделя	NBR или EPDM
11	Винты с цилиндрической головкой и шестигранным гнездом залитые уплотняющей массой	Оцинкованная сталь или нержавеющая сталь
12	Винт	Оцинкованная сталь

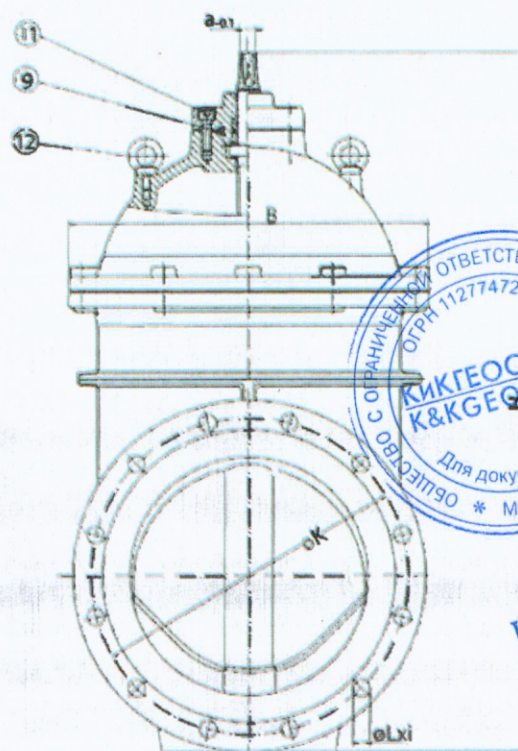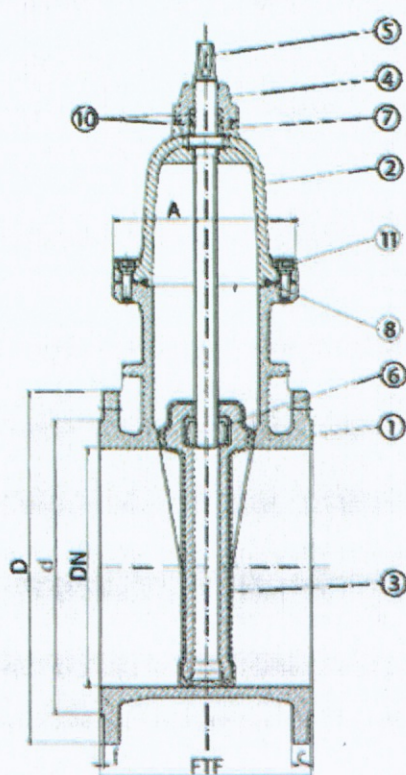


КОПИЯ ВЕРНА
 РУК. ПРОЕКТА
 ШЕВЧУК К.А.

DN (мм)	FTF (мм)	D (мм)	K (мм)		d (мм)		C (мм)	f (мм)	L (мм)		i	a (мм)	D _k (мм)	A (мм)	B (мм)	H (мм)	Вес (кг)
			1 бар	1,6 бар	1 бар	1,6 бар			1 бар	1,6 бар							
350	290	520	460	470	430	430	26,5	4	23	28	16	27,4	500	252	564	1080	236
400	310	580	515	525	480	480	28	4	23	31	16	27,4	500	262	616	1176	293
500	350	715	620	650	582	609	31,5	4	28	34	20	32,4	640	304	758	1450	501,5

Составные части задвижки Ø 600-900, материалы, габаритные размеры и вес

№	Наименование детали	Материал
1	Корпус	EN-GJS-500-7 (GGG 50)
2	Клин обрезиненный	EN-GJS-500-7
3	Гайка шпинделя	Латунь
4	Шпиндель	Нержав. сталь
5	Уплотнитель крышки	EPDM
6	Болт	Нержав. сталь
7	Крышка	EN-GJS-500-7
8	Пылезащитное кольцо	EPDM
9	Крышка	EN-GJS-500-7
10	Верхнее упорное кольцо	Латунь
11	Нижнее упорное кольцо	Латунь
12	Подкладка	Nylon
13	Прокладка	NBR
14	Прокладка	NBR
15	Маховик	EN-GJS-500-7
16	Шайба	Нержав. сталь
17	Болт	Нержав. сталь
18	Отверстие для сброса воздуха	Нержав. сталь
19	Рым-болт	Ст3сп
20	Болт	Нержав. сталь
21	Подкладка	Нержав. сталь

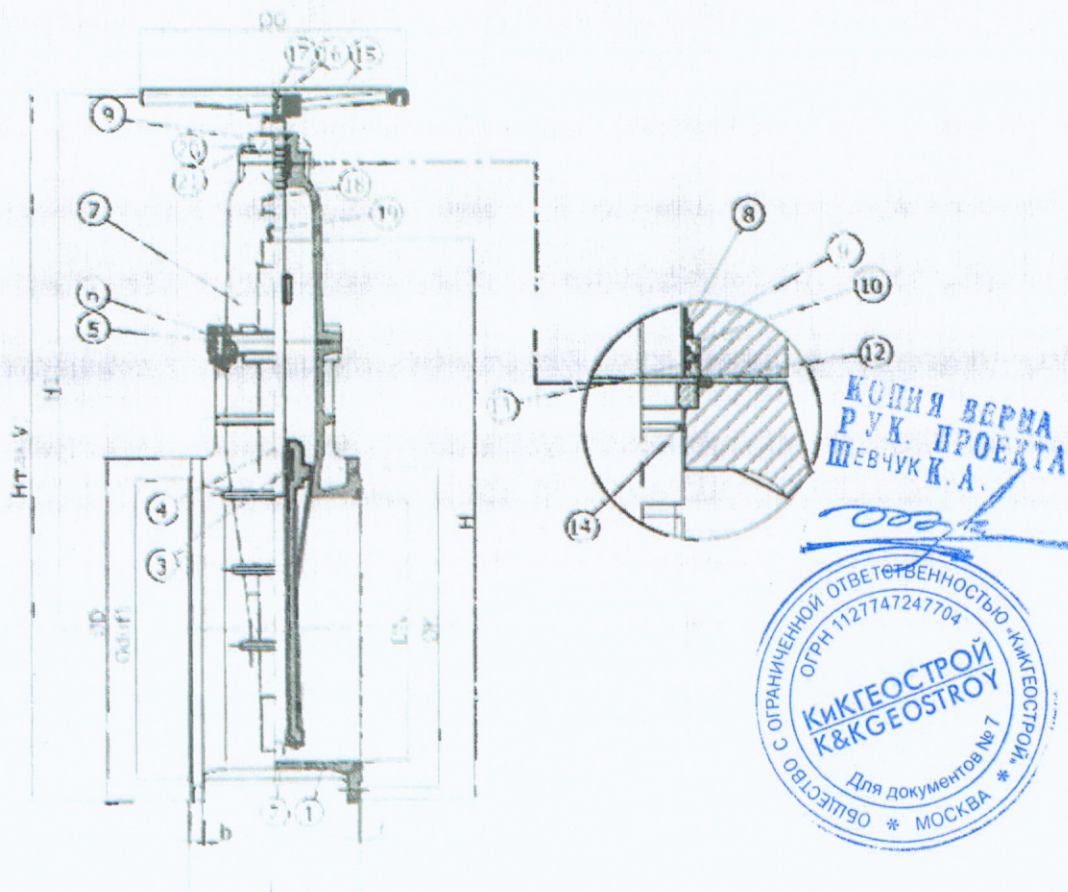

Характеристики			Размеры фланцев								Габариты			Маховик		Вес
DN (мм)	L (мм)	D (мм)	K (мм)		d(rf) (мм)		b (мм)	f (мм)	Ø Отверстия		H1 (мм)	H (мм)	H _{max} [V] (мм)	ØG (мм)	Болт (мм)	Общ. вес (кг)
			1 бар	1,6 бар	1 бар	1,6 бар			1 бар	1,6 бар						
600	390	780	725	770	682	Tel.	30	4	31	37	1207	1269	1611	600	M16	500
700	430	895	840	840	794	Tel.	33	5	30	37	1350	1556	1805	600	M16	725
800	470	1015	950	950	901	Tel.	35	5	34	41	1520	1760	2033	600	M16	1150
800	470 /1000	1015 /1025	950	950	900	900	35	5	34	41	1794 /1983	1760	2033	600	M16	2140 /1050
900	520	1115	1050	1050	1001	Tel.	38	5	34	41	1680	1952	2363	600	M16	1850

Принцип работы задвижки

При вращении маховика по часовой стрелке внутри корпуса происходит опускание клиновой задвижки и уменьшение проходного сечения. В крайнем положении задвижка полностью перекрывает проход. При вращении маховика против часовой стрелки задвижка поднимается, и сечение прохода увеличивается.

Гарантийные обязательства

Компания "Kell" гарантирует, что вся реализуемая продукция не имеет дефектов и каких-либо повреждений при сборке изделий и самих материалах комплектующих.

Гарантийный срок - 10 лет или 5000 циклов закрытия-открытия. Гарантии распространяются только в случае, если продукция надежно хранится, правильно монтируется и должным образом используется в соответствии с действующими письменными и устными инструкциями.

В случае если какое-либо наименование продукции будет обнаружено дефектным в течение гарантийного срока, покупатель должен направить письменное уведомление непосредственно производителю, либо его уполномоченному представительству в течение 30 дней с момента обнаружения какого-либо дефекта или неполадки.

Гарантия не распространяется на случаи повреждения или аварии, возникшие вследствие:

- самостоятельной переделки или внесения изменения в оригинальную конструкцию продукции;
- несоблюдения инструкций по монтажу, эксплуатации и обслуживанию;
- неисправностей, возникших при неправильном обслуживании и складировании;
- неправильной эксплуатации или использовании оборудования;
- осуществления ремонта представительством, не уполномоченным "Kell".

Кроме того, гарантия не распространяется на комплектующие, детали и сырье, изготовленные другими производителями.

Размер задвижки, DN100

Кол-во, 5 шт

Продавец ООО «СОЮЗ»

Дата 05.09.2023

Подпись _____





Интегрированная система менеджмента сертифицирована на соответствие требованиям
ГСТ Р ИСО 9001:2015 (ISO 9001:2015) и ГОСТ Р ИСО 14001:2016 (ISO 14001:2015)
Сертификат соответствия № РОСС RU.ИИ11.1100129 от 16.10.2019 г.



Паспорт качества № 3325

Детали соединительные из
полиэтилена антистатического для напорных
трубопроводов
ТУ 22.21.29-042-73011750-2018 с изм. №
1,2

Не подлежат обязательной сертификации
Свидетельство о гос. регистрации № RU.77.99.32.013.E.001181.04.19 от 01.04.2019
Сертификат соответствия № RQ RU.1301.H00171 с 16.11.2020
Сертификат соответствия № С-РТЭ.002.ТУ.00848 с 23.05.2019
Сертификат соответствия № ОАНО.RU.1401.H00361 с 30.05.2018

Условное обозначение продукции: Втулка под фланец ПЭ100 ГАЗ/ВОДА 315 SDR17/17,6 0,6 МПа/ 1,0 МПа Тип 2
№ партии: 07-21-06021
Дата изготовления: с 13.04.2021 по 15.04.2021
Размер партии, шт.: 52
Марка сырья: Н 1000 PCI Black

№	Наименование показателя	Значение показателя по НД	Значение показателя фактическое
1	Внешний вид	Таблица 10, п. 1	Соответствует
2	Средний наружный диаметр D1, мм	315±1,9	316,4 - 316,7
3	Толщина стенки Es, мм	18,7±2,0	19,2 - 19,5
4	Овальность D1, мм, не более	4,8	0,7
5	Размер L2, мм, не менее	145	152
6	Размер Z, мм, не менее	227	233
7	Размер Df, мм	370-6,0	367,7
8	Размер b, мм	29,0±2,0	31
9	Стойкость к внутреннему давлению при 20 °С при кольцевом напряжении 12,0 МПа, ч, не менее	100	100*
10	Стойкость к внутреннему давлению при 80 °С при кольцевом напряжении 5,4 МПа, ч, не менее	165	165*
11	Стойкость к внутреннему давлению при 80 °С при кольцевом напряжении 5,0 МПа, ч, не менее	1000	1000*
12	Термостабильность (время окислительной индукции) при 200 °С, мин, не менее	20	30*
13	Стойкость к осевому растяжению сварного шва при стыковой сварке деталей с трубным концом номинальным наружным диаметром ≥ 90 мм, тип разрушения по сварному шву	Пластический	Пластический*

Рег. № УП-02185105

КОПИЯ ВЕРНА
РУК. ПРОЕКТА
ШЕВЧУК К. А.



Стр.1 из 2 Паспорта качества №3325



Общество с ограниченной ответственностью

ЗАВОД СОКОЛ

Сертификат соответствия № РОСС RU.AM05.H08123

ПАСПОРТ № 0710-1011

Детали соединительные для
трубопроводов из полипропилена ПЭ100
изготавливаемые методом литья под давлением
ГОСТ 32415-2013

не подлежат обязательной сертификации
Сертификат соответствия № РОСС RU. AM05.H08123

Наименование детали: Всплыватель 160 и 113 100 SDR 17 инт.удл. 3С3 в.эл.
Номер партии: 071023 - 00-00000683 -
Дата изготовления: 10/2023
Количество: 12

Наименование показателя	Значение показателя по ТУ	Состояние
1. Внешний вид	Таблица 3 п. 1	Соответ.
2. Размеры, мм	Таблица 2	Соответ.
3. Стойкость при постоянном внутреннем давлении деталей, час, не менее:		
при 20 С	100 час	Соответ.
при 80 С	165 час	Соответ.
при 80 С	1000 час	Соответ.
4. Изменение внешнего вида после прогрева	Таблица 3 п. 5	Без изменений
5. Гарантийный срок хранения 3 года со дня изготовления в условиях 5 (ОЖ4) ГОСТ 15150		

В заключение ОТК:

Качество литьевых соединительных деталей из полипропилена соответствует требованиям ТУ 2248-002-91206629-2013, ГОСТ 32415-2013

Контролер ОТК Хайруллина Р.Ф.

10 октября 2023г.



КОПИЯ ВЕРНА
РУК. ПРОЕКТА
ШЕВЧУК К.А.



Общество с ограниченной ответственностью
«Климовский трубный завод»



группа
ПОЛИПЛАСТИК

ОГРН 1025002682827
ИНН/ОГРН 5021042366/502101001
проезд Барановский (Климовский мкр.), дом 10

Тел.: +7 (495) 585 13 40
Факс: +7 (495) 580 57 62
ktp@polyplastic.ru
www.polyplastic.ru

Интегрированная система менеджмента сертифицирована на соответствие требованиям
ГОСТ Р ИСО 9001-2015 (ISO 9001:2015) и ГОСТ Р ИСО 14001-2016 (ISO 14001:2015)
Сертификат соответствия № РОСС RU.ПН11.Н00129 от 16.10.2019 г.



Паспорт качества № 2605

Детали соединительные из
полиэтилена литьевые для напорных
трубопроводов
ТУ 22.21.29-042-73011750-2018 с изм. №
1,2

Не подлежит обязательной сертификации
Свидетельство о гос. регистрации № RU.77.99.32.013.Е.001181.04.19 от 01.04.2019
Сертификат соответствия № RQ RU.1301.H00171 с 16.11.2020
Сертификат соответствия № С-РТЭ.002.ТУ.00848 с 23.03.2019
Сертификат соответствия № ОАЧО.RU.1401.H00361 с 30.03.2018

Условное обозначение продукции: Втулка под фланец ПЭ100 ГАЗ/ВОДА 110 SDR17/17,6 0,6 МПа/ 1,0 МПа Тип 2
№ партии: 07-21-11008
Дата изготовления: с 16.03.2021 по 26.03.2021
Размер партии, шт: 282
Марка сырья: Н 1000 PCI Black

№	Наименование показателя	Значение показателя по НД	Значение показателя фактическое
1	Внешний вид	Таблица 10, п.1	Соответствует
2	Средний наружный диаметр D1, мм	110+0,7	110,0 - 110,7
3	Толщина стенки Es, мм	6,6+0,8	6,9 - 7,0
4	Овальность D1, мм, не более	1,7	0,5
5	Размер L2, мм, не менее	82	93
6	Размер Z, мм, не менее	130	140,5
7	Размер Df, мм	157-3,2	156,5
8	Размер b, мм	19,0+1,0	20,0
9	Стойкость к внутреннему давлению при 20 °С при кольцевом напряжении 12,0 МПа, ч, не менее	100	102*
10	Стойкость к внутреннему давлению при 80 °С при кольцевом напряжении 5,4 МПа, ч, не менее	165	167*
11	Стойкость к внутреннему давлению при 80 °С при кольцевом напряжении 5,0 МПа, ч, не менее	1000	1000*
12	Термостабильность (время окислительной индукции) при 200 °С, мин, не менее	20	20*
13	Стойкость к осевому растяжению сварного шва при стыковой сварке деталей с трубным концом номинальным наружным диаметром ≥ 90 мм, тип разрушения по сварному шву	Пластический	Пластический*

Рег.№ УП-02082827

КОПИЯ ВЕРНА
РУК. ПРОЕКТА
ШЕВЧУК К.А.

(Подпись)



ДОБРОВОЛЬНАЯ СЕРТИФИКАЦИЯ ПРОДУКЦИИ

СЕРТИФИКАТ СООТВЕТСТВИЯ

№ РОСС CN.НА39.Н00267/22

Срок действия с 09.08.2022

по 08.08.2025

№ 0087128

ОРГАН ПО СЕРТИФИКАЦИИ рег.№ RA.RU.10НА39, Орган по сертификации Общества с ограниченной ответственностью "Лидер", 117630, РОССИЯ, город Москва, шоссе Старокалужское, дом 62, этаж 2, помещение VIII, комнаты 12, 13, Тел: +7 4996820193, E-mail: lider.certification@gmail.com

ПРОДУКЦИЯ Фланец, расточенный под ПЭ втулку (согласно приложению бланк №0019807, №0019808)
Серийный выпуск

код ОК 034-2014
(КПЕС 2008)

СООТВЕТСТВУЕТ ТРЕБОВАНИЯМ НОРМАТИВНЫХ ДОКУМЕНТОВ
ГОСТ 33259-2015

ИЗГОТОВИТЕЛЬ BAODING PINGYILU IM & EX TRADING CO.,LTD
Место нахождения: Китай, No.050, AREA 2, FLOOR 1, HEDAO INTERNATIONAL BAG & CASE MARKET, BAIGOU TOWN, BAODING CITY, HEBEI PROVINCE

СЕРТИФИКАТ ВЫДАН Общество с ограниченной ответственностью «ТД РостФитинг»
Место нахождения: 125124, Россия, г. Москва, 3-я улица Ямского поля, дом 2, корпус 7, эт.3, пом.Х, ком.58
Телефон: +7(499) 500-96-74 Адрес электронной почты: info@rostfiting.ru

НА ОСНОВАНИИ Протокола испытаний № 2022-NSP-08-2113 от 08.08.2022 года, выданного Испытательной лабораторией Общества с ограниченной ответственностью "НИИСЕРТ" (регистрационный номер аттестата аккредитации РОСС RU.32438.04РСТ0.002)

ДОПОЛНИТЕЛЬНАЯ ИНФОРМАЦИЯ


Схема сертификации: 1с



Руководитель органа

Эксперт

Handwritten signature of the expert
подпись

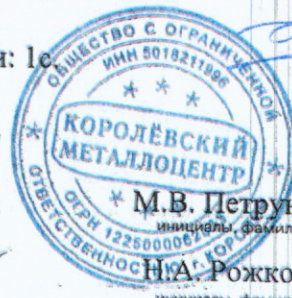

М.В. Петрунин

инициалы, фамилия

Н.А. Рожкова

инициалы, фамилия

Сертификат не применяется при обязательной сертификации

КОПИЯ ВЕРНА
РУК. ПРОЕКТА
ШЕВЧУК К.А.

ДОБРОВОЛЬНАЯ СЕРТИФИКАЦИЯ ПРОДУКЦИИ

№ 0019807

ПРИЛОЖЕНИЕ

К сертификату соответствия № РОСС CN.НА39.Н00267/22

7307910000

Фланец, расточенный под ПЭ втулку:

Фланец d 100, расточенный под ПЭ втулку d 110 PN10
Фланец d 100, расточенный под ПЭ втулку d 110 PN16
Фланец d 100, расточенный под ПЭ втулку d 125 PN10
Фланец d 100, расточенный под ПЭ втулку d 125 PN16
Фланец d 125, расточенный под ПЭ втулку d 140 PN10
Фланец d 125, расточенный под ПЭ втулку d 140 PN16
Фланец d 150, расточенный под ПЭ втулку d 160 PN10
Фланец d 150, расточенный под ПЭ втулку d 160 PN16
Фланец d 150, расточенный под ПЭ втулку d 180 PN10
Фланец d 150, расточенный под ПЭ втулку d 180 PN16
Фланец d 20, расточенный под ПЭ втулку d 25 PN10
Фланец d 20, расточенный под ПЭ втулку d 25 PN16
Фланец d 200, расточенный под ПЭ втулку d 200 PN10
Фланец d 200, расточенный под ПЭ втулку d 200 PN16
Фланец d 200, расточенный под ПЭ втулку d 225 PN10
Фланец d 200, расточенный под ПЭ втулку d 225 PN16
Фланец d 25, расточенный под ПЭ втулку d 32 PN10
Фланец d 25, расточенный под ПЭ втулку d 32 PN16
Фланец d 250, расточенный под ПЭ втулку d 250 PN10
Фланец d 250, расточенный под ПЭ втулку d 250 PN16
Фланец d 250, расточенный под ПЭ втулку d 280 PN10
Фланец d 250, расточенный под ПЭ втулку d 280 PN16
Фланец d 300, расточенный под ПЭ втулку d 315 PN10
Фланец d 300, расточенный под ПЭ втулку d 315 PN16
Фланец d 32, расточенный под ПЭ втулку d 40 PN10
Фланец d 32, расточенный под ПЭ втулку d 40 PN16
Фланец d 350, расточенный под ПЭ втулку d 355 PN10
Фланец d 350, расточенный под ПЭ втулку d 355 PN16
Фланец d 40, расточенный под ПЭ втулку d 50 PN10
Фланец d 40, расточенный под ПЭ втулку d 50 PN16
Фланец d 400, расточенный под ПЭ втулку d 400 PN10
Фланец d 400, расточенный под ПЭ втулку d 400 PN16
Фланец d 50, расточенный под ПЭ втулку d 63 PN10
Фланец d 50, расточенный под ПЭ втулку d 63 PN16
Фланец d 500, расточенный под ПЭ втулку d 450 PN10
Фланец d 500, расточенный под ПЭ втулку d 450 PN16
Фланец d 500, расточенный под ПЭ втулку d 500 PN10
Фланец d 500, расточенный под ПЭ втулку d 500 PN16

КОПИЯ ВЕРНА
РУК. ПРОЕКТА
ШЕВЧУК К.А.



Н.А. Рожкова
инициалы, фамилия

Руководитель органа

Эксперт

М.П.



СЕРТИФИКАТ КАЧЕСТВА

Сертификат 3.1 в соответствии с UNI EN 10204:2005 - 3.1

NUPI Industrie Italiane spa

Via Stefano Ferrario, 8
Z.I. sud-ovest
21052 Busto Arsizio (Varese)
Tel. +39 0331 344211
Fax +39 0331 351860
email info@nupinet.com
www.nupiindustrieitaliane.com

Партия 2210871 Дата начала теста 20/06/2022 Дата окончания теста 27/06/2022

Артикул EME160 МУФТА ЭЛЕКТРОСВАРНАЯ Ø160 (PE100 PFA/PN16)

Партия 2210871 Start Lot Date 20/06/2022 Количество 1600

Соответствие EN 12201 - EN 1555 - ISO 4427

Примечания

EloFIT

Характеристики

Испытание Описание	Стандарт Условия испытаний	Тест	Ед. измерения	Результаты
Визуальный контроль (Surface Condition)	EN 12201 EN1555	% 100		Пройден
Индекс текучести (Melt Flow Index PE)	ISO 1133	N. 1	g/ 10 min	0.2200
Фитинг	190 °C - 5 Kg			
Индекс текучести (Melt Flow Index PE)	ISO 1133	N. 1	g/ 10 min	0.2100
Сырье	190 °C - 5 Kg			
Контроль сопротивления спирали фитинга (check re	EN 12201 EN1555	% 100		Пройден
	23°			
Коэффициент индукционного окисления (O.I.T)	ISO 11357	N. 1	g/ 10 min	Пройден
	210°C >20 min.			
Маркировка (Marking)	EN 12201 EN1555	% 100		Пройден
Плотность кг/дм3 (Compound Density)	ISO 1183 ASTM D2389	N. 1	g/ см³	0.9600
	23°C			
Проверка размеров (Dimensional check)	ISO 3126 FM 1613	N. 2	mm	Пройден
Диаметр/ Толщина стенки/ SDR	23°			
Сопротивляемость внутреннему давлению (Pressur	ASTM D1598	N. 2		Пройден
	t >5s - 3,2 x 250 psi			
Тест под давлением (Pressure test)	ISO 1167	N. 2		Пройден
	80°C 5,4 MPa >165h			



КОПИЯ ВЕРНА
РУК. ПРОЕКТА
ШЕВЧУК К.А.

Сырье (Raw Material)

Pos Сырье Партия поставщика Партия поставщика Индекс текучести
(согласно сертификату производителя)
51PE100-017 HOSTALEN CRP100 RESIST CR BLACK BASELL BE1745T02

Quality Department

Менеджер по качеству Rosario Barbera

Nupi Industrie Italiane SpA
Via Stefano Ferrario, 8 - Z.I. Sud Ovest
21052 BUSTO ARSIZIO (VA)
Tel. 0331.344211 - Fax 0331.351860
Part. IVA e Cod. Fisc.: 03039640127

Rosario Barbera



СЕРТИФИКАТ КАЧЕСТВА

Сертификат 3.1 в соответствии с UNI EN 10204:2005 - 3.1

NUPI Industrie Italiane spa

Via Stefano Ferrario, 8
Z.I. sud-ovest
21052 Busto Arsizio (Varese)
Tel. +39 0331 344211
Fax +39 0331 351860
email info@nupinet.com
www.nupiindustrieitaliane.com

Партия I-007294 Дата начала теста 27/04/2022 Дата окончания теста 04/05/2022

Артикул EGEM160 ОТВОД 90° Э/С Ø110 (PE100 PFA/ PN16)
Партия I-007066 Start Lot Date 15/04/2022 Количество 1000
Соответствие EN 12201 - EN 1555 - ISO 4427

Примечания

EloFIT

Характеристики

Испытание Описание	Стандарт Условия испытаний	Тест	Ед. измерения	Результаты
Визуальный контроль (Surface Condition)	EN 12201 EN1555	% 100		Пройден
Индекс текучести (Melt Flow Index PE)	ISO 1133	N. 1	g/ 10 min	0.2300
Фитинг	190 °C - 5 Kg			
Индекс текучести (Melt Flow Index PE)	ISO 1133	N. 1	g/ 10 min	0.2200
Сырье	190 °C - 5 Kg			
Контроль сопротивления спирали фитинга(check re	EN 12201 EN1555	% 100		Пройден
	23°			
Коэффициент индукционного окисления (O.I.T)	ISO 11357	N. 1	g/ 10 min	Пройден
	210°C >20 min.			
Маркировка (Marking)	EN 12201 EN1555	% 100		Пройден
Плотность кг/дм3 (Compound Density)	ISO 1183 ASTM D2389	N. 1	g/cm3	0.9600
	23°C			
Проверка размеров (Dimensional check)	ISO 3126 FM 1613	N. 2	mm	Пройден
Диаметр/Толщина стенки/ SDR	23°			
Содержание углерода (ASTM D4218)		N. 2	%	2.0000
	550°C-40 min-200ml/ s			
Тест под давлением (ASTM D1598) FM 1613	ASTM D1598	N. 2		Пройден
	t >5s - 3,2 x 175 psi			
Тест под давлением (Pressure test)	ISO 1167	N. 2		Пройден
	80°C 5,4 MPa >165h			

Сырье (Raw Material)

Pos Сырье	Партия поставщика	Партия поставщика	Индекс текучести (согласно сертификату производителя)
51PE100-017	HOSTALEN CRP100 RESIST CR BLACK BASELL	BC2045T01	0.2300

Quality Department

Менеджер по качеству Rosario Barbera

Nupi Industrie Italiane spa
Via Stefano Ferrario, 8 - Z.I. Sud Ovest
21052 BUSTO ARSIZIO (VA)
Tel. 0331.344211 - Fax 0331.351860
Part. IVA e Cod. Fisc.: 03039640127



АО «Орелсибгазппарат»
302008 г. Орел, ул. Машиностроительная, д. 6
т/ф (4862) 72-37-89, 72-56-30



ПАСПОРТ КАЧЕСТВА

на трубы из полиэтилена для подземных водопроводов ГОСТ 18599-2001(изм.1,2)

Партия № 614	Типоразмер ПЭ 100 SDR 17- 110х6,6 питьевая
Дата изготовления: 05.2023г.	Марка сырья: полиэтилен HD 03594 PE
Размер партии: 5000 п/м	ТУ 20.1610-014-81060768-2018

Сертификат соответствия № РОСС RU С-RU.АЮ64.В.00076/22 от 16.06.2022 г.

Сроки хранения: на открытой площадке (-50°C - +50°C) – не более 6 месяцев;
на закрытой (-50°C - +50°C) – не более 24 месяцев со дня выпуска.


№ п/ п	Наименование показателя	Норма по ГОСТ 18599-2001	Результаты испытаний
1	Внешний вид поверхности	п.5.2.1	Соответствует
2	Номинальный наружный диаметр	110,0-110,7	110,7
3	Толщина стенки, мм	6,6-7,4	6,6-6,9
4	Овальность трубы, мм	2,2	1,0
5	Относительное удлинение при разрыве, % не менее	350	350

Заключение: Соответствует ГОСТ 18599-2001

Ответственный за
контроль качества

Дата выдачи

Дёмин С. А. КОПИЯ ВЕРНА
РУК. ПРОЕКТА
ШЕВЧУК К. А.

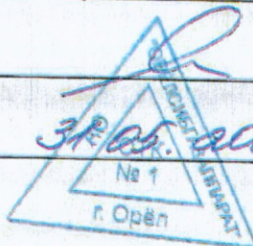

[Handwritten signature]

Директор АО «Орелсибгазппарат»

[Handwritten signature]



СЕРТИФИКАТ СООТВЕТСТВИЯ
(обязательная сертификация)
№ РОСС RU C-RU.AIO64.B.00076/22

ЗАЯВИТЕЛЬ

Акционерное общество «Орелсибгазппарат» (АО «Орелсибгазппарат»). Место нахождения и место осуществления деятельности: 302008, Россия, Орловская область, город Орел, улица Машиностроительная, дом. 6, помещение 1. ОГРН: 1025700778542. ИНН: 5752020387. Телефон: (4862) 72-37-89. Адрес электронной почты: osga2010@yandex.ru.

ИЗГОТОВИТЕЛЬ

Акционерное общество «Орелсибгазппарат» (АО «Орелсибгазппарат»). Место нахождения и место осуществления деятельности: 302008, Россия, Орловская область, город Орел, улица Машиностроительная, дом. 6, помещение 1. ОГРН: 1025700778542. ИНН: 5752020387. Телефон: (4862) 72-37-89. Адрес электронной почты: osga2010@yandex.ru.

ОРГАН ПО СЕРТИФИКАЦИИ продукции и услуг «Полисерт» АНО по сертификации «Электросерт». Место нахождения: 129226, Россия, г. Москва, ул. Сельскохозяйственная, д. 12А. Место осуществления деятельности: 129110, Россия, г. Москва, ул. Гиляровского, д. 65, стр.1; 129110, Россия, г. Москва, ул. Щепкина, д. 47, стр. 1. ОГРН: 1037739013355. ИНН: 7725081144. Телефон: +7 (495) 995-10-26. Адрес электронной почты: info@certif.ru. Уникальный номер записи об аккредитации в реестре аккредитованных лиц № RA.RU.10AIO64 от 21.07.2015

ПОДТВЕРЖДАЕТ, ЧТО ПРОДУКЦИЯ

Трубы напорные из полиэтилена ПЭ100 для систем хозяйственно-питьевого водоснабжения диаметром 20-630 мм, с любым стандартным размерным отношением SDR
ГОСТ 18599-2001 с изм. №1, №2 «Трубы напорные из полиэтилена. Технические условия»
Серийный выпуск

Код ОКПД 2: 22.21.21.122

Код ТН ВЭД ЕАЭС: 3917 21 100 0

СООТВЕТСТВУЕТ ТРЕБОВАНИЯМ

ГОСТ 18599-2001 Табл. 5, п. 5.1

СЕРТИФИКАТ СООТВЕТСТВИЯ ВЫДАН НА ОСНОВАНИИ

Протоколы испытаний №№ 150622-1, 150622-2, 150622-3 от 15.06.2022 Испытательной лаборатории полимерных труб и фитингов ООО «Полиакцент», уникальный номер записи об аккредитации в реестре аккредитованных лиц № RA.RU.21HC73

Акт о результатах анализа состояния производства (АСП) № 0159/АА от 29.03.2022 ОС «Полисерт» АНО по сертификации «Электросерт», уникальный номер записи об аккредитации в реестре аккредитованных лиц № RA.RU.10AIO64.

Свидетельство о государственной регистрации ВУ.70.06.01.013.Е.000937.03.18 от 20.03.2018 выдано ГУ «Республиканский центр гигиены, эпидемиологии и общественного здоровья»

Схема сертификации: 1с

ДОПОЛНИТЕЛЬНЫЕ СВЕДЕНИЯ

СРОК ДЕЙСТВИЯ СЕРТИФИКАТА СООТВЕТСТВИЯ с 16.06.2022 по 15.06.2025

Руководитель (заместитель
руководителя) органа по сертификации

Эксперт-аудитор
(эксперты-аудиторы)



(подпись)

(подпись)

Чесноков Сергей Борисович

(фамилия, имя, отчество)

Шемякин Георгий Валентинович

(фамилия, имя, отчество)

КОПИЯ ВЕРНА
РУК. ПРОЕКТА
ШЕВЧУК К.А.



ДОБРОВОЛЬНАЯ СЕРТИФИКАЦИЯ ПРОДУКЦИИ

СЕРТИФИКАТ СООТВЕТСТВИЯ

№ РОСС RU.АЖ49.Н03444

Срок действия с 16.12.2022

по 15.12.2025

№ 0094577

ОРГАН ПО СЕРТИФИКАЦИИ

рег. № RA.RU.11AJ49, Орган по сертификации "Апекс-сертификация" Общества с ограниченной ответственностью "Апекс", 115193, РОССИЯ, город Москва, улица Петра Романова, дом 7, строение 1, комната 8, Тел: 7 (495) 255-40-06, E-mail: info@apex-cert.ru

ПРОДУКЦИЯ

Запасные части к арматуре промышленной трубопроводной: прокладки межфланцевые плоские тип ПП, спирально-навитые тип СНП, DN: 10-3000 мм
Серийный выпуск

код ОК

Код ОК 034-2014
(КПЕС 2008)
28.14.20.000

СООТВЕТСТВУЕТ ТРЕБОВАНИЯМ НОРМАТИВНЫХ ДОКУМЕНТОВ

ТУ 3799-001-99138131-2007, ТУ 3799-002-99138131-2007, ГОСТ 15180-86, ГОСТ 481-80, ГОСТ Р 52376-2005

код ТН ВЭД

3926909200, 4016930005,
4823908597, 6812999009,
6815109008, 7415210000,
7616100000, 8484100009

ИЗГОТОВИТЕЛЬ

ЗАКРЫТОЕ АКЦИОНЕРНОЕ ОБЩЕСТВО "ФЛОУТЭК"

Место нахождения: 142000, Россия, Московская область, город Домодедово, Промышленная улица (Центральный микрорайон), дом 11/13, кабинет 14

Телефон: +7-495-765-59-70 Адрес электронной почты: info@flowtech.ru

КОПИЯ ВЕРНА
РУК. ПРОЕКТА
ШЕВЧУК К.А.

СЕРТИФИКАТ ВЫДАН

ЗАКРЫТОЕ АКЦИОНЕРНОЕ ОБЩЕСТВО "ФЛОУТЭК"

Место нахождения: 142000, Россия, Московская область, город Домодедово, Промышленная улица (Центральный микрорайон), дом 11/13, кабинет 14

Телефон: +7-495-765-59-70 Адрес электронной почты: info@flowtech.ru

НА ОСНОВАНИИ

Протокол испытаний № ИЛ11.046/12.15-6 от 15.12.2022 года, выданный Испытательной лабораторией Общества с ограниченной ответственностью «ЦЕНТР ИССЛЕДОВАНИЙ И СЕРТИФИКАЦИИ «РЕГИОН» (регистрационный номер № ТЭТ RU.04ИББ0.ИЛ11.046)



ДОПОЛНИТЕЛЬНАЯ ИНФОРМАЦИЯ

Схема сертификации: 1с.



Руководитель органа

Эксперт


подпись

подпись

Колосов Роман Борисович

инициалы, фамилия

Николаев Александр Степанович

инициалы, фамилия

Сертификат не применяется при обязательной сертификации



ПК ПОЛИМЕР ФИТИНГ

ПРОИЗВОДСТВО ПОЛИМЕРНЫХ ИЗДЕЛИЙ

420124, РТ, г.Казань, ул.
Чистопольская, д.51, кв 17
инн: 1657259562
e-mail: igorpad@bk.ru,
тел. 89172805519
www.polimerfiting.ru

ПАСПОРТ КАЧЕСТВА № 691 М/23

Условное обозначение: **Муфта защитная для прохода через Ж/Б ф315**

Партия № 691 М/23

Дата изготовления: Март 2023 года

Размер партии: 1000шт.

Производитель трубы и ПЭ :

КОПИЯ ВЕРНА
РУК. ПРОЕКТА
ШЕВЧУК К.А.

Гарантийный срок хранения в условиях 5 (ОЖ 4) не более 2 лет со дня изготовления.

Условия хранения: по ГОСТ 15150, раздел 10.

Допуск отклонения изделия по диаметру, длине и толщине $\pm 5\%$

Изготовитель гарантирует соответствие требованиям ТУ 22.21.29-001-14823892-2017 при соблюдении условий транспортирования и хранения.

Втулки и переходы литые удлиненные и короткие используются только один раз (повторное использование не возможно)

Любые внесения изменений в изделие заказчиком не допускается и производитель ответственности не несет и изделие возврату не подлежит.

Аттестационное удостоверение сварщика №1714 от 28.09.2022г. Мухутдинов Ильнар Султанович

Аттестационное удостоверение сварщика №1711 от 28.09.2022г. Хмылев Владимир Васильевич

ОТК



Размножению не подлежит





ПК ПОЛИМЕР ФИТИНГ
ПРОИЗВОДСТВО ПОЛИМЕРНЫХ ИЗДЕЛИЙ

420124, РТ, г.Казань, ул.
Чистопольская, д.51, кв 17
инн: 1657259562
e-mail: igorpad@bk.ru,
тел. 89172805519
www.polimerfiting.ru

ПАСПОРТ КАЧЕСТВА №687 М/23

Условное обозначение: **Муфта защитная для прохода через Ж/Б ф160**

Партия № 687 М/23

Дата изготовления: Март 2023 года

Размер партии: 1000шт.

Производитель трубы и ПЭ :

КОПИЯ ВЕРНА
РУК. ПРОЕКТА
ШЕВЧУК К.А.
[Подпись]

Гарантийный срок хранения в условиях 5 (ОЖ 4) не более 2 лет со дня изготовления.

Условия хранения: по ГОСТ 15150, раздел 10.

Допуск отклонения изделия по диаметру, длине и толщине $\pm 5\%$

Изготовитель гарантирует соответствие требованиям ТУ 22.21.29-001-14823892-2017 при соблюдении условий транспортирования и хранения.


Втулки и переходы литые удлиненные и короткие используются только один раз (повторное использование не возможно)

Любые внесения изменений в изделие заказчиком не допускается и производитель ответственности не несет и изделие возврату не подлежит.

Аттестационное удостоверение сварщика №1714 от 28.09.2022г. Мухутдинов Ильнар Султанович

Аттестационное удостоверение сварщика №1711 от 28.09.2022г. Хмылев Владимир Васильевич

ОТК

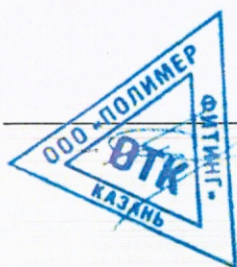

Размножению не подлежит.





СЕРТИФИКАТ СООТВЕТСТВИЯ

№ РОСС RU.0C50.002986

Срок действия с 09.03.2023г. по 08.03.2028г.



ОРГАН ПО СЕРТИФИКАЦИИ Общество с ограниченной ответственностью «ЦЕНТР СЕРТИФИКАЦИИ»
(ИНН 9703113999) Адрес: Москва, Столярный пер, д. 2, помещ. 4/п ком. 8. Аттестат аккредитации
РОСС RU.31529.04ИЖС0.OC50 от 22.11.22 г. до 21.11.2025 г icok30@mail.ru

ПОДТВЕРЖДАЕТ, ЧТО ПРОДУКЦИЯ

Фасонные изделия из ПЭ для канализации и водоснабжения, см. приложение.
Серийный выпуск

код ОКПД 2
22.21.29.130

СООТВЕТСТВУЕТ ТРЕБОВАНИЯМ НОРМАТИВНЫХ ДОКУМЕНТОВ

ТУ 22.21.29-001-14823892-2017 "Детали соединительные из полиэтилена
для трубопроводов изготавливаемые методами сварки и прессованием.
Технические условия"

код ТН ВЭД
391721900

ИЗГОТОВИТЕЛЬ

Общество с ограниченной ответственностью "ПК" "ПОЛИМЕР ФИТИНГ".
ОГРН 1201600009841. ИНН 1657259562. КПП 165701001.
Юридический адрес: 420124, РТ, г.Казань, ул.Чисопольская, д.51, кв.17.
Телефон: 8(843)2022073, email: bugrov-78@mail.ru

КОПИЯ
ВЕРНА

СЕРТИФИКАТ ВЫДАН

Общество с ограниченной ответственностью "ПК" "ПОЛИМЕР ФИТИНГ".
ОГРН 1201600009841. ИНН 1657259562. КПП 165701001.
Юридический адрес: 420124, РТ, г.Казань, ул.Чисопольская, д.51, кв.17.
Телефон: 8(843)2022073, email: bugrov-78@mail.ru



НА ОСНОВАНИИ

Протокол испытаний № 1115 от 06.03.2023г.
Выданный ООО «ЦЕНТР СЕРТИФИКАЦИИ» (ИЛ «ИСПЫТАТЕЛЬНЫЙ ЦЕНТР КОНТРОЛЯ»)
РОСС RU 31529.04ИЖС0.ИЦ28 до 20 января 2025 г.

КОПИЯ ВЕРНА
РУК. ПРОЕКТА
ШЕВЧУК К.А.

ДОПОЛНИТЕЛЬНАЯ ИНФОРМАЦИЯ



Руководитель органа

Эксперт

Пожидаева О.А.

Смолин М.С.





ПРИЛОЖЕНИЕ К СЕРТИФИКАТУ СООТВЕТСТВИЯ

№ РОСС RU.0C50.002986

КОД ОКПД 2	Наименование и обозначение продукции, ее изготовитель	Обозначение документации, по которой выпускается продукция
22.21.29.130	1) Отвод сварной от ф020 до ф1200 ПЭ100 1 до 180 градусов SDR-26-7,4 2) Тройник сварной неравнопроходной от ф110х032 до ф500х630 ПЭ100 на 45-60 градусов SDR-26-7,4 3) Отвод литой удлиненный от ф 020 до ф 630 ПЭ100 на 45-90 градусов SDR-26-7,4 4) Тройник сварной от ф 020 до ф 1200 ПЭ100 SDR-26-7,4 5) Крестовина сварная от ф 020 до ф 1200 ПЭ100 SDR-26-7,4 6) Тройник врезной от ф225х110 до ф1200х315 ПЭ 100 SDR-26-7,4 7) Опора не подвижная от ф 063 до ф1200 ПЭ 100 SDR-26-7,4 8) Муфта для прохода через Ж/Б колодец от ф020 до ф 1200 9) Тройник сварной У - образный от ф050 до ф 630 на 45-60 градусов ПЭ100 SDR-26-7,4 10) Крестовина сварная на 45 градусов от ф050 до ф 630 ПЭ100 SDR-26-7,4 11) Тройник сварной с резьбовой заглушкой от ф050 до ф 400 ПЭ100 SDR-26-7,4 12) Тройник сварной 45-60 градусов с резьбовой заглушкой от ф050 до ф 400 ПЭ 100 SDR-26-7,4 13) Переход сварной удлиненный от ф180-110 до ф 1200-100 ПЭ100 SDR-26-7,4 14) Тройник сварной не равнопроходной от ф125-110 до ф1200-1000 ПЭ 100 SDR-26-7,4 15) Втулка сварная удлиненная от ф 032 до ф1200 ПЭ 100 SDR-26-7,4 16) Заглушка сварная удлиненная от ф 032 до ф1200 ПЭ 100 SDR-26-7,4	ТУ 22.21.29-001-14823892-2017 "Детали соединительные из полиэтилена для трубопроводов изготавливаемые методами сварки и прессованием. Технические условия"



КОПИЯ ВЕРНА
РУК. ПРОЕКТА
ШЕВЧУК К.А.

Руководитель органа

Пожидаева О.А.

Эксперт

Смолин М.С.

**СИСТЕМА ДОБРОВОЛЬНОЙ СЕРТИФИКАЦИИ СИСТЕМ МЕНЕДЖМЕНТА,
ПЕРСОНАЛА, ПРОИЗВОДСТВА, ПРОДУКЦИИ, РАБОТ И УСЛУГ «ПСК СОЮЗ»**

Per. № РОСС RU.31529.04ИЖС0

№ 0436592



КОД ОКПД 2	Наименование и обозначение продукции, ее изготовитель	Обозначение документации, по которой выпускается продукция
	17) Втулка литая короткая от ф020 до ф1200 ПЭ 100 SDR-26-7,4 18) Втулка литая удлиненная от ф020 до ф630 ПЭ 100 SDR-26-7,4 19) Переход короткий от ф020-160 до ф1200-100 ПЭ 100 SDR-26-7,4 20) Тройник литой удлиненный от ф020 до ф 630 ПЭ 100 SDR-26-7,4 21) Крестовина литая удлиненная от ф090 до ф225 ПЭ 100 SDR-26-7,4 22) Заглушка литая удлиненная от ф020 до ф630 ПЭ 100 SDR-26-7,4 23) Переход литой удлиненный от ф025 до ф 800 ПЭ 100 SDR-26-7,4 24) Фланцы в полимерном покрытии ПК от ф063 до ф1200 ру10 и ру16 25) Фланцы в полимерном покрытии ПП от 063 до ф630 ру 10 и ру16	

КОПИЯ ВЕРНА
РУК. ПРОЕКТА
ШЕВЧУК К.А.



Руководитель органа

О. Пожидаева

Пожидаева О.А.

Эксперт

Смолин

Смолин М.С.

СИСТЕМА СЕРТИФИКАЦИИ ГОСТ Р
ФЕДЕРАЛЬНОЕ АГЕНТСТВО ПО ТЕХНИЧЕСКОМУ РЕГУЛИРОВАНИЮ И МЕТРОЛОГИИ



СЕРТИФИКАТ СООТВЕТСТВИЯ

№ РОСС RU.НБ06.Н03301

Срок действия с 03.03.2023

по 02.03.2026

№ 0627222

ОРГАН ПО СЕРТИФИКАЦИИ RA.RU.11НБ06

Орган по сертификации продукции ООО "Эксперт-С". Адрес: 300045, РОССИЯ, Тульская обл, Тула г, Новомосковское ш, дом 54, помещение 3, 2 этаж, помещение 14. Телефон 8-487-274-0239, адрес электронной почты: s.eksp@yandex.ru

ПРОДУКЦИЯ Трубы стальные диаметром от 57 мм до 1720 мм с наружным, грунтованным, ленточно-полимерным изоляционным двухслойным или многослойным полиэтиленовым защитным покрытием усиленного типа (УС) и весьма усиленного типа (ВУС). Условия нанесения покрытия - Заводские (базовые). Серийный выпуск.

КОД ОК
24.20.13.130

СООТВЕТСТВУЕТ ТРЕБОВАНИЯМ НОРМАТИВНЫХ ДОКУМЕНТОВ

ГОСТ Р 51164-98; ГОСТ 9.602-2016, ТУ 4859-001-11775856-95.

КОД ТН ВЭД
7304

ИЗГОТОВИТЕЛЬ Индивидуальный предприниматель Соколов Владимир Владимирович "Московский Завод Изоляции". ОГРНИП: 318774600624762, ИНН: 502244841414. Адрес: 142455, РОССИЯ, Московская область, Ногинский район, город Электроугли, Банный переулок, участок 12, телефон: +7(916)207-60-48, адрес электронной почты: sigma-vesta@bk.ru.

СЕРТИФИКАТ ВЫДАН Индивидуальный предприниматель Соколов Владимир Владимирович. ОГРНИП: 318774600624762, ИНН: 502244841414. Адрес: 115093, РОССИЯ, г. Москва, Щипковский 1-й переулок, дом 25, к 47, телефон: +7(916)207-60-48, адрес электронной почты: sigma-vesta@bk.ru.

НА ОСНОВАНИИ

Протокол испытаний № 13Р18/03/20 от 18.02.2020 года, выдан ИСПЫТАТЕЛЬНОЙ ЛАБОРАТОРИЕЙ ТАМОЖЕННОГО СОЮЗА «РЕЙНА» (аттестат аккредитации РОСС RU.31881.04ТЕСО.ИЛ13 срок действия 03.02.2020 по 02.02.2025 г)

ДОПОЛНИТЕЛЬНАЯ ИНФОРМАЦИЯ

Схема сертификации: 1с



Руководитель органа

Эксперт

Подпись
подпись

А.В. Босик

инициалы, фамилия

А.А. Беянин

инициалы, фамилия

Сертификат не применяется при обязательной сертификации



Объект капитального строительства:

«Ж/Д пути от испытательного центра до обкаточной линии с удлинением трансбордера, расположенные по адресу: Московская область, г. Мытищи, ул. Колонцова, 4», территория завода АО «МЕТРОВАГОНМАШ»
(наименование проектной документации, почтовый или строительный адрес объекта капитального строительства)

Застройщик (технический заказчик, эксплуатирующая организация или региональный оператор):

ООО «Проминжиниринг», ИНН 7734001650, ОГРН 11477481394406, КПП 770801001, 107140, г. Москва, ул. Русаковская, д.13, помещение ХХ-4, тел. +7(495) 909-93-48, член саморегулируемой Ассоциации строителей «Саморегулируемая организация «Строительные допуски», ИНН 7714322214, ОГРН 107799011045, регистрационный номер СРО-С-187-26012010

(фамилия, имя, отчество, адрес места жительства, ОГНИП, ИНН индивидуального предпринимателя, наименование, ОГРН, ИНН, место нахождения юридического лица, телефон/факс, наименование, ОГРН, ИНН саморегулируемой организации, членом которой является – для индивидуальных предпринимателей и юридических лиц; фамилия, имя, отчество, паспортные данные, адрес места жительства, телефон/факс – для физических лиц, не являющихся индивидуальными предпринимателями)

Лицо, осуществляющее строительство: *ООО «КиКГЕОСТРОЙ», ОГРН 1127747247704, ИНН 7709918820, 109004, Г.МОСКВА, УЛ. ЗЕМЛЯНОЙ ВАЛ, Д.65, КВ.59, тел. +7 (495) 915-24-71, член саморегулируемой ассоциации СРО «МАС» регистрационный номер СРО-С-148-24122009*

(фамилия, имя, отчество, адрес места жительства, ОГНИП, ИНН индивидуального предпринимателя, наименование, ОГРН, ИНН, место нахождения юридического лица, телефон/факс, наименование, ОГРН, ИНН саморегулируемой организации, членом которой является)

Лицо, осуществляющее подготовку проектной документации: *ООО «КиКГЕОСТРОЙ», ОГРН 1127747247704, ИНН 7709918820, 109004, Г.МОСКВА, УЛ. ЗЕМЛЯНОЙ ВАЛ, Д.65, КВ.59, тел. +7 (495) 915-24-71, член саморегулируемой ассоциации СРО «Объединение проектировщиков «УниверсалПроект», регистрационный номер СРО-П-179-12122012*

(фамилия, имя, отчество, адрес места жительства, ОГНИП, ИНН индивидуального предпринимателя, наименование, ОГРН, ИНН, место нахождения юридического лица, телефон/факс, наименование, ОГРН, ИНН саморегулируемой организации, членом которой является)

Лицо, осуществляющее строительство, выполнившее работы, подлежащие освидетельствованию:

1. ООО «ШЕЛПРОКК», ОГРН 1237700462427, ИНН 9726048866, 117535, Г.МОСКВА, МУНИЦИПАЛЬНЫЙ ОКРУГ ЧЕРТАНОВО ЮЖНОЕ, ПРОЕЗД 3-Й ДОРОЖНЫЙ, Д. 6, К. 2, член саморегулируемой ассоциации «Архитектурное наследие», регистрационный номер СРО-С-230-07092010

2. ООО «ЭлектроЭнергетика», ОГРН 1175074004698, ИНН 5037011400, 142281, Московская обл., г. Протвино, Кременковское ш., д. 5, член саморегулируемой ассоциации «Объединение Специализированных Организаций Профессиональные Строители», регистрационный номер СРО-С-219-21042010

(фамилия, имя, отчество, адрес места жительства, ОГНИП, ИНН индивидуального предпринимателя, наименование, ОГРН, ИНН, место нахождения юридического лица, телефон/факс, наименование, ОГРН, ИНН саморегулируемой организации, членом которой является)

АКТ**освидетельствования скрытых работ**

№ 131-23-НВК3-В1-3А-В1-4-07

"05" октября 2023г.

(дата составления акта)

Представитель застройщика (технического заказчика, эксплуатирующей организации или регионального оператора) по вопросам строительного контроля:

Ведущий инженер строительного контроля ООО «Проминжиниринг» Дураев В. Ю., приказ №5 от 03.08.2023г.

(должность, фамилия, инициалы, идентификационный номер в национальном реестре специалистов в области строительства, реквизиты распорядительного документа, подтверждающего полномочия, с указанием наименования, ОГРН, ИНН, места нахождения юридического лица, фамилии, имени, отчества, адреса места жительства, ОГНИП, ИНН индивидуального предпринимателя)

Представитель лица, осуществляющего строительство:

Руководитель проекта ООО «КиКГЕОСТРОЙ» Шевчук К.А. приказ №2-МВМ от 01.07.2023г.

(должность, фамилия, инициалы, реквизиты распорядительного документа, подтверждающего полномочия)

Представитель лица, осуществляющего строительство, по вопросам строительного контроля (специалист по организации строительства): *Генеральный директор ООО «КиКГЕОСТРОЙ» Кесслер Ю.Ф., приказ №1СК-МВМ от 03.07.2023г., идентификационный номер НОСТРОЙ С-77-118776 от 28.09.2023г.*

(должность, фамилия, инициалы, идентификационный номер в национальном реестре специалистов в области строительства, реквизиты распорядительного документа, подтверждающего полномочия)

Представитель лица, осуществляющего подготовку проектной документации:

Руководитель службы управления проектами ООО «КиКГЕОСТРОЙ» Липатов В. Е. приказ № 2-АН от 02.10.2023г.

(должность, фамилия, инициалы, реквизиты распорядительного документа, подтверждающего полномочия, с указанием наименования, ОГРН, ИНН, места нахождения юридического лица, фамилии, имени, отчества, адреса места жительства, ОГНИП, ИНН индивидуального предпринимателя, наименования, ОГРН, ИНН саморегулируемой организации, членом которой является указанное юридическое лицо, индивидуальный предприниматель)

Представитель лица, выполнившего работы, подлежащие освидетельствованию:

1. Начальник участка ООО «ШЕЛПРОКК» Перевизнык А.П., приказ №1 от 01.08.2023г.

2. Главный инженер ООО «ЭлектроЭнергетика» Юрченко В. И., приказ № 1/08 от 04.08.2023г.

(должность, фамилия, инициалы, реквизиты распорядительного документа, подтверждающего полномочия, с указанием наименования, ОГРН, ИНН, места нахождения юридического лица, фамилии, имени, отчества, адреса места жительства, ОГНИП, ИНН индивидуального предпринимателя)

а также иные представители лиц, участвующих в освидетельствовании:

(должность с указанием наименования организации, фамилия, инициалы, реквизиты распорядительного документа, подтверждающего полномочия)

произвели осмотр работ, выполненных

ООО "ШЕЛПРОКК", ООО "ЭлектроЭнергетика"

(наименование лица, выполнившего работы, подлежащие освидетельствованию)

и составили настоящий акт о нижеследующем:

1. К освидетельствованию предъявлены следующие работы:

Обмазочная гидроизоляция колодцев В1-3А, В1-4

(наименование скрытых работ)

2. Работы выполнены по проектной документации

131-23-НВКЗ «Ж/Д пути от испытательного центра до обкаточной линии с удлинением трансбордера, расположенные по адресу: Московская область, г.о. Мытищи, ул. Колонцова, 4.» Наружные сети водоснабжения и канализации. Переустройство хозяйственного водопровода.

(номер, другие реквизиты чертежа, наименование проектной и/или рабочей документации, сведения о лицах, осуществляющих подготовку, раздела проектной и/или рабочей документации)

3. При выполнении работ применены:

Праймер битумный ТЕХНОНИКОЛЬ – паспорт качества б/н от 18.05.23 г., сертификат соответствия № 04УПС1.RU.C02811 с 09.12.2022г. по 08.12.2025 г., Мастика битумная ТЕХНОНИКОЛЬ – паспорт качества б/н от 04.04.23 г., сертификат соответствия № 04УПС1.RU.C02817 с 09.12.2022г. по 08.12.2025 г.

(наименование строительных материалов (изделий), реквизиты сертификатов и/или других документов, подтверждающих их качество и безопасность)

4. Предъявлены документы, подтверждающие соответствие работ предъявляемым требованиям:

Исполнительная схема №07 Обмазочная гидроизоляция колодцев В1-3А, В1-4

(исполнительные схемы и чертежи, результаты экспертиз, обследований, лабораторных и иных испытаний выполненных работ, проведенных в процессе строительного контроля)

5. Даты: начала работ: «04» октября 2023 г.

окончания работ: «05» октября 2023 г.

6. Работы выполнены в соответствии:

131-23-НВКЗ «Ж/Д пути от испытательного центра до обкаточной линии с удлинением трансбордера, расположенные по адресу: Московская область, г.о. Мытищи, ул. Колонцова, 4.» Наружные сети водоснабжения и канализации. Переустройство хозяйственного водопровода. СП 45.13330.2017. «Свод правил. Земляные сооружения, основания и фундаменты». СП48.13330.2019 Свод правил. Организация строительства.

(наименования и структурные единицы технических регламентов, иных нормативных правовых актов, разделы проектной и/или рабочей документации)

7. Разрешается производство последующих работ

Обратная засыпка песком на участке от колодца В1-3А до колодца В1-4

(наименование работ, конструкций, участков сетей инженерно-технического обеспечения)

Дополнительные сведения: отсутствуют

Акт составлен в 5 (пяти) экземплярах.

Приложения:

Документы перечисленные в п.3 и п.4 настоящего акта

Представитель застройщика (технического заказчика, эксплуатирующей организации или регионального оператора) по вопросам строительного контроля

Дураев В. Ю.

(фамилия, инициалы, подпись)

Представитель лица, осуществляющего строительство

Шевчук К. А.

(фамилия, инициалы, подпись)

Представитель лица, осуществляющего строительство, по вопросам строительного контроля (специалист по организации строительства)

Кесслер Ю. Ф.

(фамилия, инициалы, подпись)

Представитель лица, осуществляющего подготовку проектной документации

Липатов В. Е.

(фамилия, инициалы, подпись)

Представитель лица, выполнившего работы, подлежащие освидетельствованию

1. Перевизник А. П.



(фамилия, инициалы, подпись)

2. Юрченко В. И.

(фамилия, инициалы, подпись)

Представители иных лиц

(фамилия, инициалы, подпись)

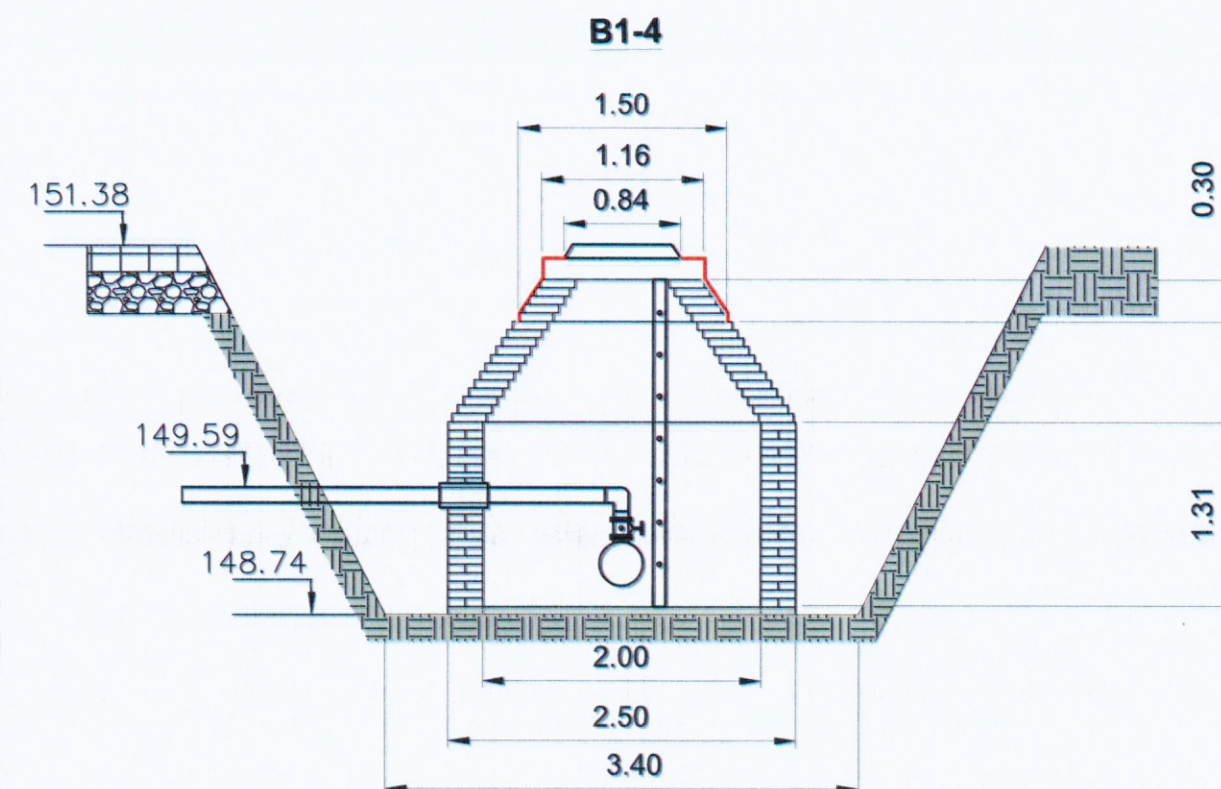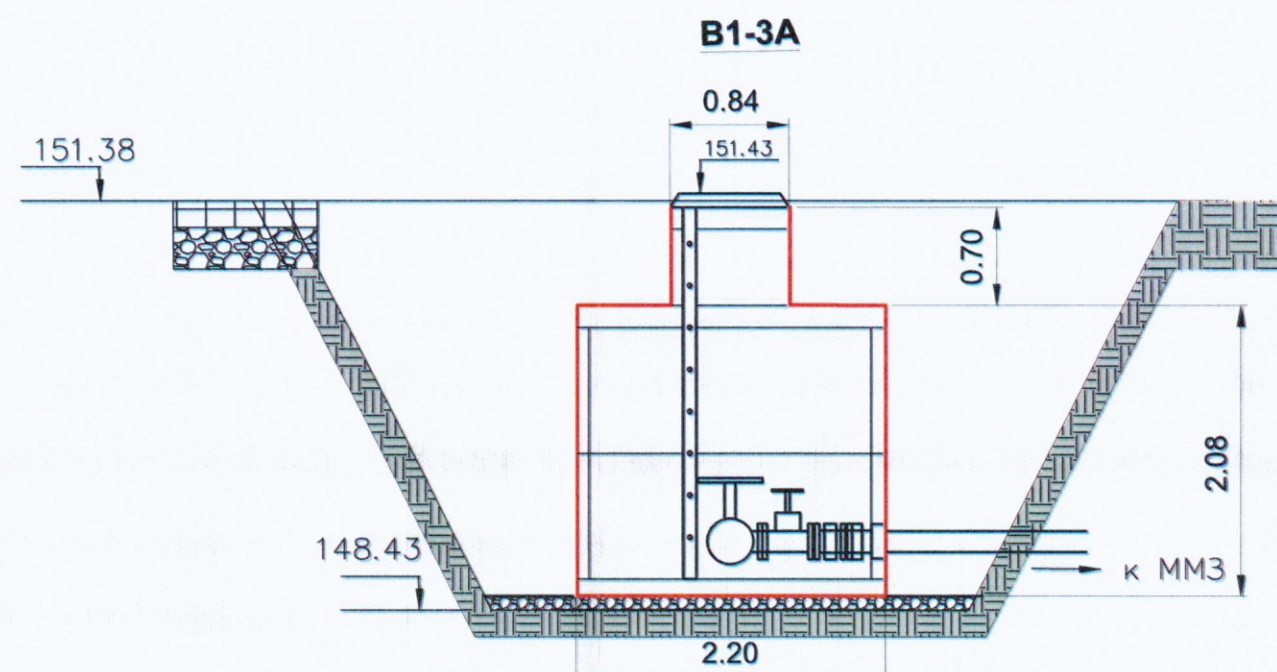

Ведомость выполненных работ по обмазочной гидроизоляции стен колодцев							
№	наименование материалов	участок обмазки	Числ о П	Диаметр D, м	Высота Н, м	Площадь обмазки	Всего, м2
колодец В1-3А							
1	Праймер Технониколь (грунтовка) 1 слой	Низ ПН20	3,14	2,2		3,8	23,27
		бок пов-ть ПН20	3,14	2,2	0,12	0,83	
		бок. пов-ть КС20.9-2шт	3,14	2,2	1,8	12,43	
		бок пов-ть ПП20	3,14	2,2	0,16	1,11	
		бок пов-ть КС7.6 и КО7	3,14	0,84	0,7	1,85	
		верх ПП20=3,8-0,55				3,25	
2	Битумная мастика Технониколь (2 слоя)	Низ ПН20	3,14	2,2		3,8	23,27
		бок пов-ть ПН20	3,14	2,2	0,12	0,83	
		бок. пов-ть КС20.9-2шт	3,14	2,2	1,8	12,43	
		бок пов-ть ПП20	3,14	2,2	0,16	1,11	
		бок пов-ть КС7.6 и КО7	3,14	0,84	0,7	1,85	
		верх ПП20=3,8-0,55				3,25	

Условные обозначения:

В1-3А, В1-4 Фактические точки участка работ

Обмазочная гидроизоляция колодцев В1-3А и В1-4

Ведомость выполненных работ по обмазочной гидроизоляции стен тколодцев							
№	наименование материалов	участок обмазки	Числ о П	Диаметр D, м	Высота Н, м	Площадь обмазки S,	Всего м2
колодец В1-4							
1	Праймер Технониколь (грунтовка)1слой	бок пов-ть кирпичной кладки	3,14	(1,5+1,16)/2	0,3	1,25	2,31
		бок пов-ть ПП10	3,14	1,16	0,15	0,55	
		верх ПП10	S=3,14*1,16*1,16/4-3,14*0,84*0,84/4=0,51				
2	Битумная мастика Технониколь (2слоя)	бок пов-ть кирпичной кладки	3,14	(1,5+1,16)/2	0,3	1,25	2,31
		бок пов-ть ПП10	3,14	1,16	0,15	0,55	
		верх ПП10	S=3,14*1,16*1,16/4-3,14*0,84*0,84/4=0,51				

						2023	131-23-НБКЗ		
							Ж/д пути от испытательного центра до обкаточной линии с удлинением трансбордера, расположенные по адресу: Московская область, г.о. Мытищи, ул. Колонцова, 4		
Изм.	Кол.	Лист	№ док.	Подпись	Дата		Наружные сети водоснабжения и канализации	Стадия	Лист
Руков. проекта				Шевчук К.А.	05.10		Переустройство хозяйственного водопровода	ИД	1
Ген. директор				Кесслер Ю.Ф.	05.10				1
Нач. участка				Перевизник А.П.	05.10				1
Гл. инженер				Юрченко В.И.	05.10		Исполнительная схема №7 Обмазочная гидроизоляция колодцев В1-3А, В1-4	ООО "КИКГЕОСТРОЙ"	

ФОРМА

ПАСПОРТ КАЧЕСТВА

Воскресенский филиал ООО "Завод Технофлекс"

140204, Россия, г. Воскресенск, Промплощадка, 5В

Тел./факс: (495) 9562192



Voskresenskiy Branch of Limited liability company «Technoflex»

Pramploschadka, 5B, 140204, Voskresensk, Russia

Tel/Fax: (495) 9562192



Наименование материал **Праймер битумный ТЕХНОНИКОЛЬ**
Material name: **№01, ведро 20 л**

TU 5775-011-17925162-2003 изм 1, 2, 3, 4, 5, 6, 7

ПАСПОРТ КАЧЕСТВА QUALITY CERTIFICATE N

№ Партии	Дата Date	Количество, кг
33 214	18.05.23	12 528

Показатель Characteristic	Норма по ТУ Normal	Фактически Actually
Внешний вид/Appearance, <>	Однородная масса	Однородная масса
Время высыхания, не более / Drying time, max, ч	12	11
Массовая доля нелетучих веществ, в пределах / Mass fraction of not volatile substances, within, %	45-55	47
Условная вязкость на ВЗ-246 при 23±2 °С, в пределах / Relative viscosity the viscometer VZ-04 at 23±2 °C, within, с	15-40	24

Заключение: Соответствует ТУ 5775-011-17925162-2003 изм 1, 2, 3, 4, 5, 6, 7

The conclusion: Corresponds tot TU 5775-011-17925162-2003 изм 1, 2, 3, 4,

Гарантийный срок хранения 18 месяцев со дня изготовления

Guaranteed shelf life of 18 months from the manufacturing date

Начальник ОТК:

Зинин И.А.

КОПИЯ ВЕРНА
РУК. ПРОЕКТА
ШЕВЧУК К.А.





СЕРТИФИКАТ СООТВЕТСТВИЯ

№ 04УПС1.RU.C02811

Срок действия с 09.12.2022

по 08.12.2025

№ 0009271

ОРГАН ПО СЕРТИФИКАЦИИ

Общества с ограниченной ответственностью «СамараТест». Место нахождения (адрес юридического лица): 443030, РОССИЯ, Самарская область, город Самара, улица Урицкого, дом 19. Адрес места осуществления деятельности: 443030, РОССИЯ, Самарская область, Железнодорожный район, город Самара, улица Урицкого, дом 19, комнаты 46, 48, 49. Телефон: +7(846)206-03-79. Адрес электронной почты: info@samaratest.ru. Свидетельство о признании компетентности органа по сертификации № 04УПС1 от 07.07.2020 года

ПРОДУКЦИЯ

Праймеры битумные ТЕХНОНИКОЛЬ марок: Праймер битумный ТЕХНОНИКОЛЬ № 01, Праймер битумный ТЕХНОНИКОЛЬ № 01 (концентрат) ТУ 5775-011-17925162-2003 «ПРАЙМЕР БИТУМНЫЙ. Технические условия». Серийный выпуск

код ОК

034-2014 (КПЕС 2008)

23.99.12

СООТВЕТСТВУЕТ ТРЕБОВАНИЯМ НОРМАТИВНЫХ ДОКУМЕНТОВ

ТУ 5775-011-17925162-2003 «ПРАЙМЕР БИТУМНЫЙ. Технические условия»

код ТН ВЭД

2715 00 000 0

КОПИЯ ВЕРНА
РУК. ПРОЕКТА
ШЕВЧУК К. А.

ИЗГОТОВИТЕЛЬ

ОБЩЕСТВО С ОГРАНИЧЕННОЙ ОТВЕТСТВЕННОСТЬЮ "ЗАВОД ТЕХНОФЛЕКС"
Юридический адрес: 390042, Россия, область Рязанская, город Рязань, улица Прижелезнодорожная, 5
ИНН: 6229024796

Филиалы изготовителя: (см. приложение - бланк № 0005132).

СЕРТИФИКАТ ВЫДАН

ООО «ТехноНИКОЛЬ-Строительные Системы»
Юридический адрес: 129110, Россия, г. Москва, ул. Гиляровского, д. 47, стр. 5, этаж 5, помещение I, комната 13.
Телефон: +7 (495) 681-27-93. E-mail: info@tn.ru
ИНН: 7702521529

НА ОСНОВАНИИ

Протокола испытаний № 281 от 13.10.2022 года, выданного Обществом с ограниченной ответственностью научно-производственное предприятие "ИНИЦИАТИВА", свидетельство о уполномочивании испытательной лаборатории № 04УПС20 от 07.07.2020 года, акта анализа состояния производства от 12.09.2022 года, выданного Органом по сертификации Общества с ограниченной ответственностью «СамараТест»

ДОПОЛНИТЕЛЬНАЯ ИНФОРМАЦИЯ

Схема сертификации: 1с



руководитель органа

Эксперт

А.М. Кузнецов

инициалы, фамилия

Ф.Ю. Зубков

инициалы, фамилия

Сертификат не применяется при обязательной сертификации


ДОБРОВОЛЬНАЯ СЕРТИФИКАЦИЯ ПРОДУКЦИИ

СИСТЕМА ДОБРОВОЛЬНОЙ СЕРТИФИКАЦИИ ПРОДУКЦИИ «СЕРКОНС УПРАВЛЕНИЕ ПРОЕКТАМИ»
Зарегистрирована Федеральным агентством по техническому регулированию и метрологии 06.07.2020 г.,
регистрационный № РОСС RU.32261.04УПСО

№ 0005132

ПРИЛОЖЕНИЕ

К сертификату соответствия № 04УПС1.RU.C02811

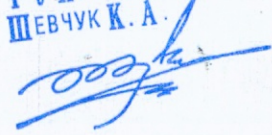Код ОК Код ТН ВЭД России	Наименование и обозначение продукции, ее изготовитель	Обозначение документации, по которой выпускается продукция
034-2014 (КПЕС 2008) 23.99.12 2715 00 000 0	Праймеры битумные ТЕХНОНИКОЛЬ марок: Праймер битумный ТЕХНОНИКОЛЬ № 01, Праймер битумный ТЕХНОНИКОЛЬ № 01 концентрат	ТУ 5775-011-17925162- 2003 «ПРАЙМЕР БИТУМНЫЙ. Технические условия»
	Филиалы изготовителя: Воскресенский филиал ООО "Завод Технофлекс" Адрес: 140204, Россия, Московская область, Воскресенский район, г. Воскресенск, улица Промплошадка, д. 5В; Выборгский филиал ООО "Завод Технофлекс" Адрес: 188804, Ленинградская обл., Выборгский район, г. Выборг, ул. Рубероидная, д. 7; Филиал ООО "Завод Технофлекс" г. Учалы: Адрес: 453700, Россия, Республика Башкортостан, Учалинский район, г. Учалы, ул. Кровельная, д. 1; Минераловодский филиал ООО "Завод Технофлекс" Адрес: 357217 Россия, Ставропольский край, Минераловодский район, г. Минеральные воды, ул. Московская, д. За.	КОПИЯ ВЕРНА РУК. ПРОЕКТА ШЕВЧУК К. А. 



КОПИЯ ВЕРНА
Индивидуальный предприниматель Исаев Д.В.




руководитель органа

эксперт

подпись

А.М. Кузнецов

инициалы, фамилия

Ф.Ю. Зубков

инициалы, фамилия

Воскресенский филиал ООО "Завод Технофлекс"

140204, Россия, г. Воскресенск, Промплощадка, 5В

Тел./факс: (495) 9562192



ТЕХНОНИКОЛЬ

Voskresenskiy Branch of Limited liability company «Technoflex»

Promploschadka, 5B, 140204, Voskresensk, Russia

Tel/Fax: (495) 9562192

Наименование материала

Material name:

**Мастика гидроизоляционная
ТЕХНОНИКОЛЬ №24 (МГТН), ведро
20 кг**

ТУ 5775-034-17925162-2005 изм 1, 2, 3

ПАСПОРТ КАЧЕСТВА QUALITY CERTIFICATE

№ Партии	Дата Date	Количество, кг
30 730	04.04.23	5 760

Показатель Characteristic	Норма по ТУ Normal	Фактически Actually
Внешний вид/Appearance, <>	Однородная масса черного цвета	Однородная масса
Массовая доля нелетучих веществ, не менее / Mass fraction of not volatile substances, not less, %	65	80
Условная вязкость на ВЗ-246 при 23±2 °С, не менее / Relative viscosity the viscometer VZ-04 at 23±2 °С, not less, с	10	13
Теплостойкость, не ниже, °С / Heat resistance, not lower, °С	80	80
Прочность сцепления с основанием, с металлом, не менее / The bond strength to the base, with steel, not less, МПа	0,1	1,16
Водопоглощение, по массе, не более, % / Water absorption, by weight, not more, %	0,4	0,17
Жизнеспособность / Vitality, ч	3	3
Прочность сцепления с основанием, с деревом, не менее / The bond strength to the base, with wood, not less, МПа	0,1	0,5
Водонепроницаемость (p=0,03МПа), в течение, не менее 10 минут / Water resistant (p=0.03 MPa), for a period of not less than 10 minutes,	Выдерживает	выдерживает
Прочность сцепления с основанием, с бетоном, не менее / The bond strength to the base, with concrete, not less, МПа	0,1	0,9
Гибкость на брусе, R=5±0,2мм, не выше / Flexibility on the bar R=5±0,2 mm, not above, °С	-5	-5

Закключение: Соответствует ТУ 5775-034-17925162-2005 изм 1, 2, 3

The conclusion: Corresponds tot TU 5775-034-17925162-2005 изм 1, 2, 3

Гарантийный срок хранения 18 месяцев со дня изготовления

Guaranteed shelf life of 18 months from the manufacturing date

ОТК:



КОПИЯ ВЕРНА
РУК. ПРОЕКТА
ШЕВЧУК К. А.



СЕРТИФИКАТ СООТВЕТСТВИЯ

№ 04УПС1.RU.C02817

Срок действия с 09.12.2022

по 08.12.2025

№ 0009277

ОРГАН ПО СЕРТИФИКАЦИИ

Общества с ограниченной ответственностью «СамараТест». Место нахождения (адрес юридического лица): 443030, РОССИЯ, Самарская область, город Самара, улица Урицкого, дом 19. Адрес места осуществления деятельности: 443030, РОССИЯ, Самарская область, Железнодорожный район, город Самара, улица Урицкого, дом 19, комнаты 46, 48, 49. Телефон: +7(846)206-03-79. Адрес электронной почты: info@samaratest.ru. Свидетельство о признании компетентности органа по сертификации № 04УПС1 от 07.07.2020 года

ПРОДУКЦИЯ

Мастики кровельные и гидроизоляционные ТЕХНОНИКОЛЬ
марок: (см. приложение - бланки №№ 0005138 - 0005140).

Серийный выпуск

код ОК

034-2014 (КПЕС 2008),
23.99.12.120

СООТВЕТСТВУЕТ ТРЕБОВАНИЯМ НОРМАТИВНЫХ ДОКУМЕНТОВ

ГОСТ 30693-2000 «Мастики кровельные и гидроизоляционные. Общие технические условия»

код ТН ВЭД

2715.00.000.0

ИЗГОТОВИТЕЛЬ ОБЩЕСТВО С ОГРАНИЧЕННОЙ ОТВЕТСТВЕННОСТЬЮ «ЗАВОД ТЕХНОФЛЕКС»

Юридический адрес: 390042, Россия, область Рязанская, город Рязань, улица Прижелезнодорожная, 3
ИНН: 6229024796

Филиалы изготовителя: (см. приложение - бланк № 0005140).

СЕРТИФИКАТ ВЫДАН ООО «ТехноНИКОЛЬ-Строительные Системы»

Юридический адрес: 129110, Россия, г. Москва, ул. Гиляровского, д. 47, стр. 5, этаж 5, помещение 1, комната 13.
Телефон: +7 (495) 681-27-93. E-mail: info@tn.ru
ИНН: 7702521529

НА ОСНОВАНИИ Протоколов испытаний № 271, 272, 273, 274, 275, 277, 278, 279, 280, 283, 284, 286

от 13.10.2022 года, выданного Обществом с ограниченной ответственностью научно-производственное предприятие «ИНИЦИАТИВА», свидетельство о уполномочивании испытательной лаборатории № 04УПС20 от 07.07.2020 года,


акта анализа состояния производства от 12.09.2022 года, выданного Органом по сертификации Общества с ограниченной ответственностью «СамараТест»

КОПИЯ ВЕРНА

Индивидуальный предприниматель Исаев Д.В.

ДОПОЛНИТЕЛЬНАЯ ИНФОРМАЦИЯ

Схема сертификации: 1с.

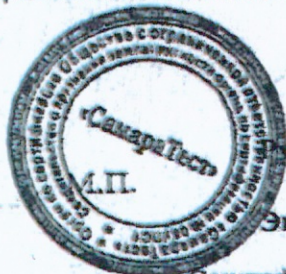

Руководитель органа

Эксперт

(Signature)
подпись

А.М. Кузнецов

инициалы, фамилия

Ф.Ю. Зубков

инициалы, фамилия

Сертификат не применяется при обязательной сертификации


СИСТЕМА ДОБРОВОЛЬНОЙ СЕРТИФИКАЦИИ ПРОДУКЦИИ «СЕРКОНС УПРАВЛЕНИЕ ПРОЕКТАМИ»
Зарегистрирована Федеральным агентством по техническому регулированию и метрологии 06.07.2020 г.,
регистрационный № РОСС RU.52261.04УПС0

ПРИЛОЖЕНИЕ

Код ОК Код ТН ВЭД России	Наименование и обозначение продукции, ее изготовитель	Обозначение документации, по которой выпускается продукция
034-2014 (КПЕС 2008) 23.99.12.120 2715 00 000 0	Мастики кровельные и гидроизоляционные ТЕХНОНИКОЛЬ марок:	
	Мастика кровельная ТЕХНОНИКОЛЬ №21 (Техномаст)	ТУ 5775-018-17925162- 2004 «МАСТИКА КРОВЕЛЬНАЯ И ГИДРОИЗОЛЯЦИОННАЯ БИТУМНО- ПОЛИМЕРНАЯ ХОЛОДНАЯ ТЕХНОМАСТ. Технические условия»
	Мастика приклеивающая ТЕХНОНИКОЛЬ №22 (Вишера)	ТУ 5775-020-17925162- 2004 «МАСТИКА БИТУМНО- ПОЛИМЕРНАЯ ПРИКЛЕИВАЮЩАЯ ХОЛОДНАЯ ВИШЕРА. Технические условия»
	Мастика для гибкой черепицы ТЕХНОНИКОЛЬ №23 (Фиксер)	ТУ 5775-017-17925162- 2004 «МАСТИКА БИТУМНО- ПОЛИМЕРНАЯ ПРИКЛЕИВАЮЩАЯ ХОЛОДНАЯ ФИКСЕР. Технические условия»
	Мастика гидроизоляционная ТЕХНОНИКОЛЬ №24 (МГТН)	ТУ 5775-034-17925162- 2005 «МАСТИКА ГИДРОИЗОЛЯЦИОННАЯ БИТУМНАЯ ХОЛОДНАЯ МГТН. Технические условия»
	Мастика приклеивающая ТЕХНОНИКОЛЬ №27	ТУ 5775-039-72746455- 2010 «Мастика приклеивающая ТехноНИКОЛЬ №27. Технические условия»
	Мастика защитная алюминиевая ТЕХНОНИКОЛЬ №57	ТУ 5775-024-72746455- 2009 «МАСТИКА ЗАЩИТНАЯ АЛЮМИНИЕВАЯ ТехноНИКОЛЬ №57. Технические условия»


Эксперт

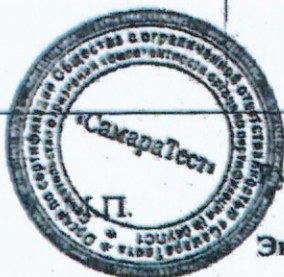

КОПИЯ ВЕРНА

Индивидуальный предприниматель Исаев Д.Б.


ДОБРОВОЛЬНАЯ СЕРТИФИКАЦИЯ ПРОДУКЦИИ
СИСТЕМА ДОБРОВОЛЬНОЙ СЕРТИФИКАЦИИ ПРОДУКЦИИ «СЕРКОНС УПРАВЛЕНИЕ ПРОЕКТАМИ»
 Зарегистрирована Федеральным агентством по техническому регулированию и метрологии 06.07.2020 г.,
 регистрационный № РОСС RU.32261.04УПС0

№ 0005139

ПРИЛОЖЕНИЕ


К сертификату соответствия № 04УПС1.RU.C02817

Код ОК Код ТН ВЭД России	Наименование и обозначение продукции, ее изготовитель	Обозначение документации, по которой выпускается продукция
034-2014 (КПЕС 2008) 23.99.12.120 2715 00 000 0	Мастики кровельные и гидроизоляционные ТЕХНОНИКОЛЬ марок:	
	Мастика ТЕХНОНИКОЛЬ №33	ТУ 5775-045-72746455- 2010 «Мастика ТехноНИКОЛЬ №33. Технические условия»
	Клей для рубероида	ТУ 5775-077-72746455- 2013 «Мастика холодная для приклеивания рулонных кровельных и гидроизоляционных материалов. Технические условия»
	Мастика кровельная ТЕХНОНИКОЛЬ №31	ТУ 5775-007-72746455- 2007 «МАСТИКА БИТУМНО- ПОЛИМЕРНАЯ ЭМУЛЬСИОННАЯ «ТЕХНОНИКОЛЬ». Технические условия»
	Мастика битумная AquaMast	ТУ 5775-063-72746455- 2012 «МАСТИКА ГИДРОИЗОЛЯЦИОННАЯ БИТУМНАЯ ХОЛОДНАЯ AquaMast. Технические условия»
	Мастика битумно-резиновая AquaMast	ТУ 5775-064-72746455- 2012 «МАСТИКА КРОВЕЛЬНАЯ И ГИДРОИЗОЛЯЦИОННАЯ БИТУМНО-РЕЗИНОВАЯ ХОЛОДНАЯ AquaMast. Технические условия»
	Мастика для ремонта AquaMast	ТУ 5775-065-72746455- 2012 «МАСТИКА БИТУМНАЯ ХОЛОДНАЯ ДЛЯ РЕМОНТА КРОВЕЛЬ И ГИДРОИЗОЛЯЦИИ AquaMast. Технические условия»


КОПИЯ ВЕРНА
 РУК. ПРОЕКТА
 ШЕВЧУК К.А.



КОПИЯ ВЕРНА
 Индивидуальный предприниматель Исаев Д.В.

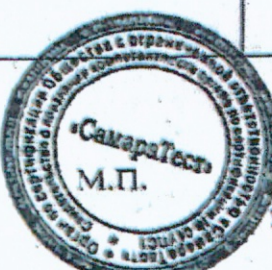

Руководитель органа
 Эксперт

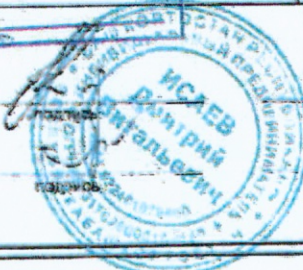

А.М. Кузнецов
 инициалы, фамилия
 Ф.Ю. Зубков
 инициалы, фамилия

ДОБРОВОЛЬНАЯ СЕРТИФИКАЦИЯ ПРОДУКЦИИ

СИСТЕМА ДОБРОВОЛЬНОЙ СЕРТИФИКАЦИИ ПРОДУКЦИИ «СЕРКОНС УПРАВЛЕНИЕ ПРОЕКТАМИ»
Зарегистрирована Федеральным агентством по техническому регулированию и метрологии 06.07.2020 г.,
регистрационный № РОСС RU.32261.04УПСО

№ 0005140

ПРИЛОЖЕНИЕ


К сертификату соответствия № 04УПС1.RU.C02817

Код ОК Код ТН ВЭД России	Наименование и обозначение продукции, ее изготовитель	Обозначение документации, по которой выпускается продукция
034-2014 (КПЕС 2008) 23.99.12.120 2715 00 000 0	Мастики кровельные и гидроизоляционные ТЕХНОНИКОЛЬ марок:	
	Мастика гидроизоляционная ISOBOX	ТУ 5775-012-72746455-2007 «МАСТИКА ГИДРОИЗОЛЯЦИОННАЯ БИТУМНАЯ ХОЛОДНАЯ ISOBOX. Технические условия»
	Мастика кровельная гидроизоляционная ISOBOX	ТУ 5775-011-72746455-2007 «МАСТИКА КРОВЕЛЬНАЯ И ГИДРОИЗОЛЯЦИОННАЯ БИТУМНО-ПОЛИМЕРНАЯ ХОЛОДНАЯ ISOBOX»
	Мастика битумная универсальная ИМПЕРИАЛ	ТУ 23.99.12-113 72746455-2017 «МАСТИКА БИТУМНАЯ УНИВЕРСАЛЬНАЯ ИМПЕРИАЛ. Технические условия»
	Филиалы изготовителя:	
	Воскресенский филиал ООО "Завод Технофлекс" Адрес: 140204, Россия, Московская область, Воскресенский район, г. Воскресенск, улица Промплошадка, д. 5В;	
	Выборгский филиал ООО "Завод Технофлекс" Адрес: 188304, Ленинградская обл., Выборгский район, г. Выборг, ул. Руберонная, д. 7;	
	Филиал ООО "Завод Технофлекс" г. Учалы Адрес: 453700, Россия, Республика Башкортостан, Учалинский район, г. Учалы, ул. Кровельная, д. 1;	
	Минераловодский филиал ООО "Завод Технофлекс" Адрес: 357217 Россия, Ставропольский край, Минераловодский район, г. Минеральные воды, ул. Московская, д. 3а.	

КОПИЯ ВЕРНА
РУК. ПРОЕКТА
ШЕВЧУК К.А.

КОПИЯ ВЕРНА

Индивидуальный предприниматель Исаев Д.В.

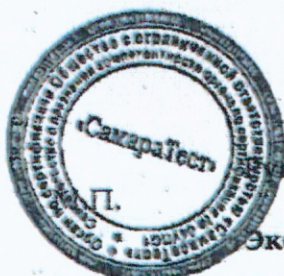

Минераловодский филиал

Эксперт



А.М. Кузнецов

инициалы, фамилия

Ф.Ю. Зубков

инициалы, фамилия

Объект капитального строительства:

«Ж/Д пути от испытательного центра до обкаточной линии с удлинением трансбордера, расположенные по адресу: Московская область, г. Мытищи, ул. Колонцова, 4», территория завода АО «МЕТРОВАГОНМАШ»

(наименование проектной документации, почтовый или строительный адрес объекта капитального строительства)

Застройщик (технический заказчик, эксплуатирующая организация или региональный оператор):

ООО «Проминжиниринг», ИНН 7734001650, ОГРН 11477481394406, КПП 770801001, 107140, г. Москва, ул. Русаковская, д.13, помещение ХХ-4, тел. +7(495) 909-93-48, член саморегулируемой Ассоциации строителей «Саморегулируемая организация «Строительные допуски», ИНН 7714322214, ОГРН 107799011045, регистрационный номер СРО-С-187-26012010

(фамилия, имя, отчество, адрес места жительства, ОГРНИП, ИНН индивидуального предпринимателя, наименование, ОГРН, ИНН, место нахождения юридического лица, телефон/факс, наименование, ОГРН, ИНН саморегулируемой организации, членом которой является – для индивидуальных предпринимателей и юридических лиц; фамилия, имя, отчество, паспортные данные, адрес места жительства, телефон/факс – для физических лиц, не являющихся индивидуальными предпринимателями)

Лицо, осуществляющее строительство: ООО «КуКГЕОСТРОЙ», ОГРН 1127747247704, ИНН 7709918820, 109004, Г.МОСКВА, УЛ. ЗЕМЛЯНОЙ ВАЛ, Д.65, КВ.59, тел. +7 (495) 915-24-71, член саморегулируемой ассоциации СРО «МАС» регистрационный номер СРО-С-148-24122009

(фамилия, имя, отчество, адрес места жительства, ОГРНИП, ИНН индивидуального предпринимателя, наименование, ОГРН, ИНН, место нахождения юридического лица, телефон/факс, наименование, ОГРН, ИНН саморегулируемой организации, членом которой является)

Лицо, осуществляющее подготовку проектной документации: ООО «КуКГЕОСТРОЙ», ОГРН 1127747247704, ИНН 7709918820, 109004, Г.МОСКВА, УЛ. ЗЕМЛЯНОЙ ВАЛ, Д.65, КВ.59, тел. +7 (495) 915-24-71, член саморегулируемой ассоциации СРО «Объединение проектировщиков «УниверсалПроект», регистрационный номер СРО-П-179-12122012

(фамилия, имя, отчество, адрес места жительства, ОГРНИП, ИНН индивидуального предпринимателя, наименование, ОГРН, ИНН, место нахождения юридического лица, телефон/факс, наименование, ОГРН, ИНН саморегулируемой организации, членом которой является)

Лицо, осуществляющее строительство, выполнившее работы, подлежащие освидетельствованию:

1. ООО «ШЕЛПРОКК», ОГРН 1237700462427, ИНН 9726048866, 117535, Г.МОСКВА, МУНИЦИПАЛЬНЫЙ ОКРУГ ЧЕРТАНОВО ЮЖНОЕ, ПРОЕЗД 3-Й ДОРОЖНЫЙ, Д. 6, К. 2, член саморегулируемой ассоциации «Архитектурное наследие», регистрационный номер СРО-С-230-07092010

2. ООО «ЭлектроЭнергетика», ОГРН 1175074004698, ИНН 5037011400, 142281, Московская обл., г. Протвино, Кременковское ш., д. 5, член саморегулируемой ассоциации «Объединение Специализированных Организаций Профессиональные Строители», регистрационный номер СРО-С-219-21042010

(фамилия, имя, отчество, адрес места жительства, ОГРНИП, ИНН индивидуального предпринимателя, наименование, ОГРН, ИНН, место нахождения юридического лица, телефон/факс, наименование, ОГРН, ИНН саморегулируемой организации, членом которой является)

АКТ**освидетельствования скрытых работ**

№ 131-23-НВКЗ-В1-3А-В1-4-08

"07" октября 2023г.

(дата составления акта)

Представитель застройщика (технического заказчика, эксплуатирующей организации или регионального оператора) по вопросам строительного контроля:

Ведущий инженер строительного контроля ООО «Проминжиниринг» Дураев В. Ю., приказ №5 от 03.08.2023г.

(должность, фамилия, инициалы, идентификационный номер в национальном реестре специалистов в области строительства, реквизиты распорядительного документа, подтверждающего полномочия, с указанием наименования, ОГРН, ИНН, места нахождения юридического лица, фамилии, имени, отчества, адреса места жительства, ОГРНИП, ИНН индивидуального предпринимателя)

Представитель лица, осуществляющего строительство:

Руководитель проекта ООО «КуКГЕОСТРОЙ» Шевчук К.А. приказ №2-МВМ от 01.07.2023г.

(должность, фамилия, инициалы, реквизиты распорядительного документа, подтверждающего полномочия)

Представитель лица, осуществляющего строительство, по вопросам строительного контроля (специалист по организации строительства): Генеральный директор ООО «КуКГЕОСТРОЙ» Кесслер Ю.Ф., приказ №1СК-МВМ от 03.07.2023г., идентификационный номер НОСТРОЙ С-77-118776 от 28.09.2023г.

(должность, фамилия, инициалы, идентификационный номер в национальном реестре специалистов в области строительства, реквизиты распорядительного документа, подтверждающего полномочия)

Представитель лица, осуществляющего подготовку проектной документации:

Руководитель службы управления проектами ООО «КуКГЕОСТРОЙ» Липатов В. Е. приказ № 2-АН от 02.10.2023г.

(должность, фамилия, инициалы, реквизиты распорядительного документа, подтверждающего полномочия, с указанием наименования, ОГРН, ИНН, места нахождения юридического лица, фамилии, имени, отчества, адреса места жительства, ОГРНИП, ИНН индивидуального предпринимателя, наименование, ОГРН, ИНН саморегулируемой организации, членом которой является указанное юридическое лицо, индивидуальный предприниматель)

Представитель лица, выполнившего работы, подлежащие освидетельствованию:

1. Начальник участка ООО «ШЕЛПРОКК» Перевизнык А.П., приказ №1 от 01.08.2023г.

2. Главный инженер ООО «ЭлектроЭнергетика» Юрченко В. И., приказ № 1/08 от 04.08.2023г.

(должность, фамилия, инициалы, реквизиты распорядительного документа, подтверждающего полномочия, с указанием наименования, ОГРН, ИНН, места нахождения юридического лица, фамилии, имени, отчества, адреса места жительства, ОГРНИП, ИНН индивидуального предпринимателя)

а также иные представители лиц, участвующих в освидетельствовании:

(должность с указанием наименования организации, фамилия, инициалы, реквизиты распорядительного документа, подтверждающего полномочия)

произвели осмотр работ, выполненных ООО "ШЕЛПРОКК", ООО "ЭлектроЭнергетика"

(наименование лица, выполнившего работы, подлежащие освидетельствованию)

и составили настоящий акт о нижеследующем:

1. К освидетельствованию предъявлены следующие работы:

Обратная засыпка песком на участке от колодца В1-3А до колодца В1-4

(наименование скрытых работ)

2. Работы выполнены по проектной документации

131-23-НВКЗ «Ж/Д пути от испытательного центра до обкаточной линии с удлинением трансбордера, расположенные по адресу: Московская область, г.о. Мытищи, ул. Колонцова, 4.» Наружные сети водоснабжения и канализации. Переустройство хозяйственного водопровода.

(номер, другие реквизиты чертежа, наименование проектной и/или рабочей документации, сведения о лицах, осуществляющих подготовку, раздела проектной и/или рабочей документации)

3. При выполнении работ применены:

Песок природный – паспорт качества б/н от 02.09.2023г., сертификат соответствия №РОСС RU.AM05.H21337 с 10.11.2022 по 09.11.2025г.

(наименование строительных материалов (изделий), реквизиты сертификатов и/или других документов, подтверждающих их качество и безопасность)

4. Предъявлены документы, подтверждающие соответствие работ предъявляемым требованиям:

Исполнительная схема №08 Обратная засыпка песком на участке от колодца В1-3А до колодца В1-4

(исполнительные схемы и чертежи, результаты экспертиз, обследований, лабораторных и иных испытаний выполненных работ, проведенных в процессе строительного контроля)

5. Даты: начала работ: «07» октября 2023 г.

окончания работ: «07» октября 2023 г.

6. Работы выполнены в соответствии:

131-23-НВКЗ «Ж/Д пути от испытательного центра до обкаточной линии с удлинением трансбордера, расположенные по адресу: Московская область, г.о. Мытищи, ул. Колонцова, 4.» Наружные сети водоснабжения и канализации. Переустройство хозяйственного водопровода. СП 45.13330.2017. «Свод правил. Земляные сооружения, основания и фундаменты». СП48.13330.2019 Свод правил. Организация строительства.

(наименования и структурные единицы технических регламентов, иных нормативных правовых актов, разделы проектной и/или рабочей документации)

7. Разрешается производство последующих работ

Обратная засыпка грунтом на участке от колодца В1-3А до колодца В1-4

(наименование работ, конструкций, участков сетей инженерно-технического обеспечения)

Дополнительные сведения: отсутствуют

Акт составлен в 5 (пяти) экземплярах.

Приложения:

Документы перечисленные в п.3 и п.4 настоящего акта

Представитель застройщика (технического заказчика, эксплуатирующей организации или регионального оператора) по вопросам строительного контроля

Дураев В. Ю.

(фамилия, инициалы, подпись)

Представитель лица, осуществляющего строительство

Шевчук К. А.

(фамилия, инициалы, подпись)

Представитель лица, осуществляющего строительство, по вопросам строительного контроля (специалист по организации строительства)

Кessler Ю. Ф.

(фамилия, инициалы, подпись)

Представитель лица, осуществляющего подготовку проектной документации

Липатов В. Е.

(фамилия, инициалы, подпись)

Представитель лица, выполнившего работы, подлежащие освидетельствованию

1. Перевизнык А. П.

(фамилия, инициалы, подпись)


2. Юрченко В. И.

(фамилия, инициалы, подпись)




Представители иных лиц

(фамилия, инициалы, подпись)

План участка производства работ

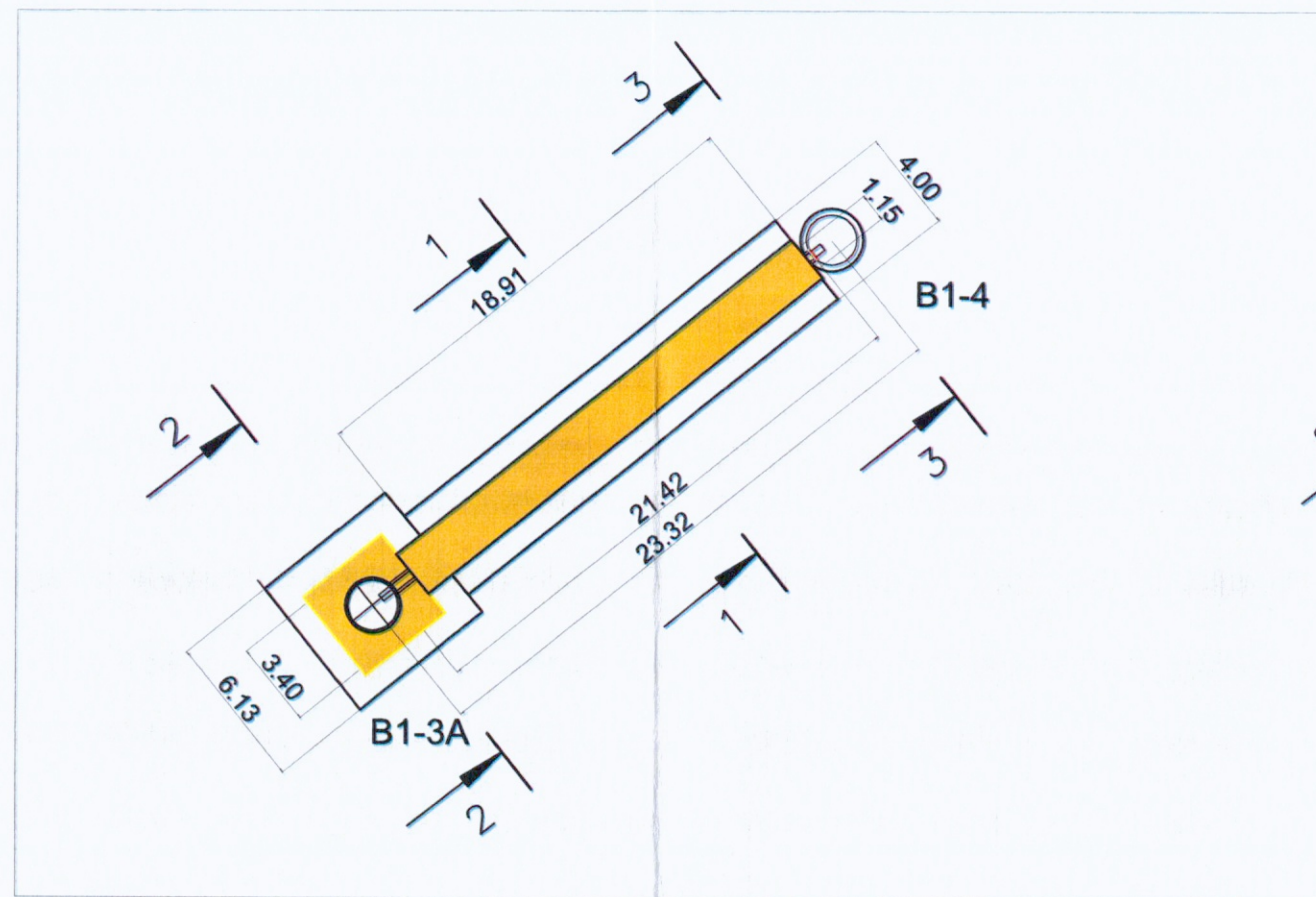

Приложение №1 к Акту № 131-23-НБКЗ-В1-3А-В1-4-8 от 07.10.2023 г.

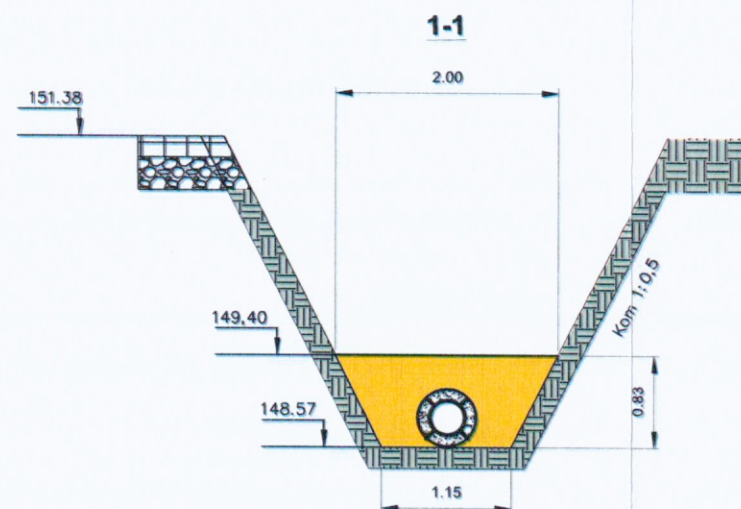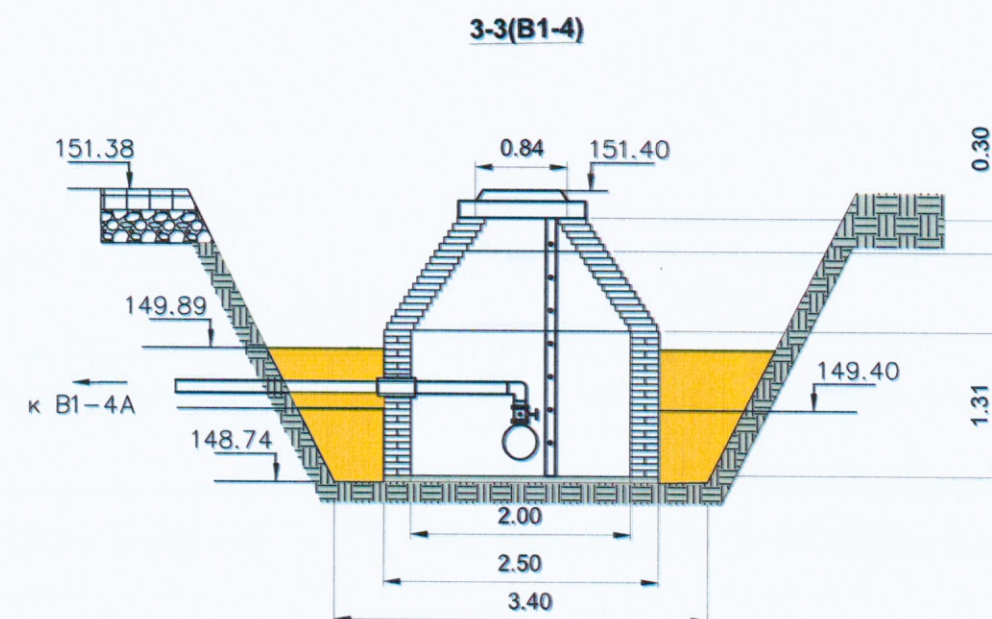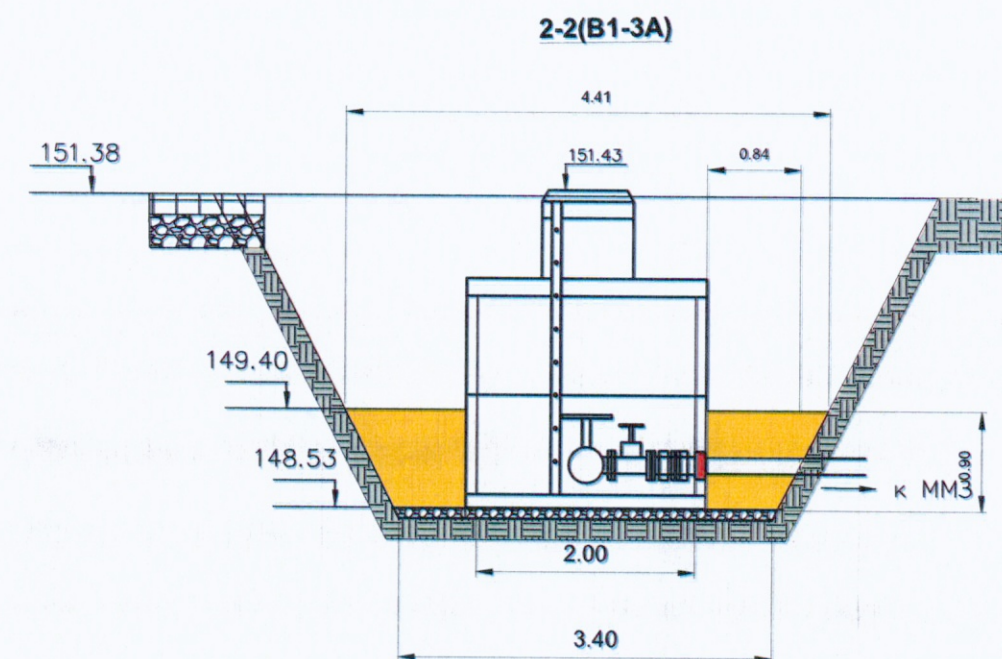

Ведомость объемов выполненных работ по обсыпке песком				
№	Наименование выполненных работ	обозн.	ед изм	кол-во
B1-3A				
1	Объем котлована $((4,41+3,4)/2)^2 \cdot 0,9$	V1	м3	13,72
2	Объем трубы (0,16мм) $3,14 \cdot 0,16^2 / 4 \cdot 0,84$	V2	м3	0,02
3	Объем трубы (0,326мм) $3,14 \cdot 0,326^2 / 4 \cdot 0,84$	V3	м3	0,07
4	Объем трубы (0,530мм) $3,14 \cdot 0,53^2 / 4 \cdot 0,84$	V4	м3	0,18
5	Объем обсыпки песком $V=V1-V2-V3-V4$	V	м3	10,03

Ведомость объемов выполненных работ по обсыпке песком				
№	Наименование выполненных работ	обозн.	ед изм	кол-во
B1-3A - B1-4				
1	Объем траншеи $(2,0+1,15)/2 \cdot 0,83 \cdot 18,91$	V1	м3	24,72
2	Объем трубы (0,530мм) $3,14 \cdot 0,53^2 / 4 \cdot 18,91$	V2	м3	4,17
3	Объем обсыпки песком $V=V1-V2$	V	м3	20,55

2023						131-23-НБКЗ		
Ж/д пути от испытательного центра до обкаточной линии с удлинением трансбордера, расположенные по адресу: Московская область, г.о. Мытищи, ул. Колонцова, 4						Стадия	Лист	Листов
Изм.	Кол.	Лист	№ док.	Подпись	Дата	ИД	1	1
Руков. проекта	Шевчук К.А.	07.10	07.10	07.10	07.10	Наружные сети водоснабжения и канализации		
Ген. директор	Кесслер Ю.Ф.	07.10	07.10	07.10	07.10	Переустройство хозяйственного водопровода		
Нач. участка	Перевизник А.П.	07.10	07.10	07.10	07.10	Исполнительная схема №8		
Гл. инженер	Юрченко В.И.	07.10	07.10	07.10	07.10	Обратная обсыпка песком на участке от колодца B1-3A до колодца B1-4		
						ООО "КиКГЕОСТРОЙ"		

Формат А3

ОБЩЕСТВО С ОГРАНИЧЕННОЙ ОТВЕТСТВЕННОСТЬЮ
«ПромИнвест»

ИНН 5050156588 КПП 505001001

ОГРН 1225000110290

141133, Московская обл., Красный д. Первая Алексеевка, проезд, стр. 8, к.1, помещ. А

ПАСПОРТ КАЧЕСТВА ПЕСКА

Дата поставки: 02.09.2023

Карьер: Аксиньино, Шелковский р-н.

Продукция: Песок природный 2 класса, средний.

Покупатель: ООО «АЛЬФА»

1. Качественные характеристики по ГОСТу 8736-2014

Модуль крупности	2,0-2,2
Полный остаток на сите № 0,63 мм, %	31,09
Наличие зерен размером свыше 5 мм, %	0,2
Наличие зерен размером свыше 10 мм, %	0
Содержание в песке пылевидных и глинистых частиц, %	0,3
Содержание глины в комках	Не обнаружено
Содержание органических примесей	Отсут-т
Коэффициент фильтрации песка, м/сут	4,0
Группа песка по ГОСТу	средний, 2 класс
Плотность песка природного (ГОСТ 8736-2014), г/см ³	1,75
Насыпная плотность	1,54 кг/м ³

Генеральный директор

А.Е. Дунаева



КОПИЯ ВЕРНА
РУК. ПРОЕКТА
ШЕВЧУК К.А.





СЕРТИФИКАТ СООТВЕТСТВИЯ

№ РОСС RU.AM05.H21337

Срок действия с 10.11.2022

по 09.11.2025

№ 0020601

ОРГАН ПО СЕРТИФИКАЦИИ RA.RU.11AM05

Орган по сертификации продукции ООО "Центр сертификации и экспертизы "Тверьэкс". Адрес: 390013, РОССИЯ, Рязанская обл, Рязань г, Ситниковская ул, дом 69а, 38. Телефон 8-916-423-9885, адрес электронной почты: os-tverex@yandex.ru

ПРОДУКЦИЯ Песок природный . Серийный выпуск.

КОД ОК
08.12.11

СООТВЕТСТВУЕТ ТРЕБОВАНИЯМ НОРМАТИВНЫХ ДОКУМЕНТОВ
ГОСТ 8736-2014.Песок для строительных работ. Технические условия

КОМПЕТЕНТНЫЙ
РУК. ПРОЕКТА
ШЕВЧУК К.А.

ИЗГОТОВИТЕЛЬ Общество с ограниченной ответственностью «ПромИнвест». ОГРН: 1225000110290, ИНН: 5050156588. Адрес: 141138, РОССИЯ, Московская область, г. Щелково, д. Первая Алексеевка, проезд Красный, к. 1, стр. 8, помеш. А., телефон: +7(915)-335-28-68, адрес электронной почты: ezsa-lawyer@yandex.ru.

СЕРТИФИКАТ ВЫДАН Общество с ограниченной ответственностью «ПромИнвест». ОГРН: 1225000110290, ИНН: 5050156588. Адрес: 141138, РОССИЯ, Московская область, г. Щелково, д. Первая Алексеевка, проезд Красный, к. 1, стр. 8, помеш. А., телефон: +7(915)-335-28-68, адрес электронной почты: ezsa-lawyer@yandex.ru.

НА ОСНОВАНИИ

Протокол испытаний № 006/Г-10/11/22 от 10.11.2022 года, выданный Испытательной лабораторией "Вега-тест" (аттестат РОСС RU.31578.040ЛН0.ИЛ23)

ДОПОЛНИТЕЛЬНАЯ ИНФОРМАЦИЯ

Схема сертификации: 1с



Руководитель органа

Эксперт

Сертификат не применяется при обязательной сертификации

Объект капитального строительства:

«Ж/Д пути от испытательного центра до обкаточной линии с удлинением трансбордера, расположенные по адресу: Московская область, г. Мытищи, ул. Колонцова, 4», территория завода АО «МЕТРОВАГОНМАШ»

(наименование проектной документации, почтовый или строительный адрес объекта капитального строительства)

Застройщик (технический заказчик, эксплуатирующая организация или региональный оператор):

ООО «Проминжиниринг», ИНН 7734001650, ОГРН 11477481394406, КПП 770801001, 107140, г. Москва, ул. Русаковская, д.13, помещение ХХ-4, тел. +7(495) 909-93-48, член саморегулируемой Ассоциации строителей «Саморегулируемая организация «Строительные допуски», ИНН 7714322214, ОГРН 107799011045, регистрационный номер СРО-С-187-26012010

(фамилия, имя, отчество, адрес места жительства, ОГНИП, ИНН индивидуального предпринимателя, наименование, ОГРН, ИНН, место нахождения юридического лица, телефон/факс, наименование, ОГРН, ИНН саморегулируемой организации, членом которой является – для индивидуальных предпринимателей и юридических лиц; фамилия, имя, отчество, паспортные данные, адрес места жительства, телефон/факс – для физических лиц, не являющихся индивидуальными предпринимателями)

Лицо, осуществляющее строительство: ООО «КиКГЕОСТРОЙ», ОГРН 1127747247704, ИНН 7709918820, 109004, Г.МОСКВА, УЛ. ЗЕМЛЯНОЙ ВАЛ, Д.65, КВ.59, тел. +7 (495) 915-24-71, член саморегулируемой ассоциации СРО «МАС» регистрационный номер СРО-С-148-24122009

(фамилия, имя, отчество, адрес места жительства, ОГНИП, ИНН индивидуального предпринимателя, наименование, ОГРН, ИНН, место нахождения юридического лица, телефон/факс, наименование, ОГРН, ИНН саморегулируемой организации, членом которой является)

Лицо, осуществляющее подготовку проектной документации: ООО «КиКГЕОСТРОЙ», ОГРН 1127747247704, ИНН 7709918820, 109004, Г.МОСКВА, УЛ. ЗЕМЛЯНОЙ ВАЛ, Д.65, КВ.59, тел. +7 (495) 915-24-71, член саморегулируемой ассоциации СРО «Объединение проектировщиков «УниверсалПроект», регистрационный номер СРО-П-179-12122012

(фамилия, имя, отчество, адрес места жительства, ОГНИП, ИНН индивидуального предпринимателя, наименование, ОГРН, ИНН, место нахождения юридического лица, телефон/факс, наименование, ОГРН, ИНН саморегулируемой организации, членом которой является)

Лицо, осуществляющее строительство, выполнившее работы, подлежащие освидетельствованию:

1. ООО «ШЕЛПРОКК», ОГРН 1237700462427, ИНН 9726048866, 117535, Г.МОСКВА, МУНИЦИПАЛЬНЫЙ ОКРУГ ЧЕРТАНОВО ЮЖНОЕ, ПРОЕЗД 3-Й ДОРОЖНЫЙ, Д. 6, К. 2, член саморегулируемой ассоциации «Архитектурное наследие», регистрационный номер СРО-С-230-07092010

2. ООО «ЭлектроЭнергетика», ОГРН 1175074004698, ИНН 5037011400, 142281, Московская обл., г. Протвино, Кременковское ш., д. 5, член саморегулируемой ассоциации «Объединение Специализированных Организаций Профессиональные Строители», регистрационный номер СРО-С-219-21042010

(фамилия, имя, отчество, адрес места жительства, ОГНИП, ИНН индивидуального предпринимателя, наименование, ОГРН, ИНН, место нахождения юридического лица, телефон/факс, наименование, ОГРН, ИНН саморегулируемой организации, членом которой является)

АКТ**освидетельствования скрытых работ**

№ 131-23-НВК3-В1-3А-В1-4-09

"09" октября 2023г.

(дата составления акта)

Представитель застройщика (технического заказчика, эксплуатирующей организации или регионального оператора) по вопросам строительного контроля:

Ведущий инженер строительного контроля ООО «Проминжиниринг» Дураев В. Ю., приказ №5 от 03.08.2023г.

(должность, фамилия, инициалы, идентификационный номер в национальном реестре специалистов в области строительства, реквизиты распорядительного документа, подтверждающего полномочия, с указанием наименования, ОГРН, ИНН, места нахождения юридического лица, фамилии, имени, отчества, адреса места жительства, ОГНИП, ИНН индивидуального предпринимателя)

Представитель лица, осуществляющего строительство:

Руководитель проекта ООО «КиКГЕОСТРОЙ» Шевчук К.А. приказ №2-МВМ от 01.07.2023г.

(должность, фамилия, инициалы, реквизиты распорядительного документа, подтверждающего полномочия)

Представитель лица, осуществляющего строительство, по вопросам строительного контроля (специалист по организации строительства): Генеральный директор ООО «КиКГЕОСТРОЙ» Кесслер Ю.Ф., приказ №1СК-МВМ от 03.07.2023г., идентификационный номер НОСТРОЙ С-77-118776 от 28.09.2023г.

(должность, фамилия, инициалы, идентификационный номер в национальном реестре специалистов в области строительства, реквизиты распорядительного документа, подтверждающего полномочия)

Представитель лица, осуществляющего подготовку проектной документации:

Руководитель службы управления проектами ООО «КиКГЕОСТРОЙ» Липатов В. Е. приказ № 2-АН от 02.10.2023г.

(должность, фамилия, инициалы, реквизиты распорядительного документа, подтверждающего полномочия, с указанием наименования, ОГРН, ИНН, места нахождения юридического лица, фамилии, имени, отчества, адреса места жительства, ОГНИП, ИНН индивидуального предпринимателя, наименования, ОГРН, ИНН саморегулируемой организации, членом которой является указанное юридическое лицо, индивидуальный предприниматель)

Представитель лица, выполнившего работы, подлежащие освидетельствованию:

1. Начальник участка ООО «ШЕЛПРОКК» Перевизнык А.П., приказ №1 от 01.08.2023г.

2. Главный инженер ООО «ЭлектроЭнергетика» Юрченко В. И., приказ № 1/08 от 04.08.2023г.

(должность, фамилия, инициалы, реквизиты распорядительного документа, подтверждающего полномочия, с указанием наименования, ОГРН, ИНН, места нахождения юридического лица, фамилии, имени, отчества, адреса места жительства, ОГНИП, ИНН индивидуального предпринимателя)

а также иные представители лиц, участвующих в освидетельствовании:

(должность с указанием наименования организации, фамилия, инициалы, реквизиты распорядительного документа, подтверждающего полномочия)

произвели осмотр работ, выполненных

ООО "ШЕЛПРОКК", ООО "ЭлектроЭнергетика"

(наименование лица, выполнившего работы, подлежащие освидетельствованию)

и составили настоящий акт о нижеследующем:

1. К освидетельствованию предъявлены следующие работы:

Обратная засыпка грунтом на участке от колодца В1-3А до колодца В1-4

(наименование скрытых работ)

2. Работы выполнены по проектной документации

131-23-НБКЗ «Ж/Д пути от испытательного центра до обкаточной линии с удлинением трансбордера, расположенные по адресу: Московская область, г.о. Мытищи, ул. Колонцова, 4.» Наружные сети водоснабжения и канализации. Переустройство хозяйственного водопровода.

(номер, другие реквизиты чертежа, наименование проектной и/или рабочей документации, сведения о лицах, осуществляющих подготовку, раздела проектной и/или рабочей документации)

3. При выполнении работ применены:

Местный грунт

(наименование строительных материалов (изделий), реквизиты сертификатов и/или других документов, подтверждающих их качество и безопасность)

4. Предъявлены документы, подтверждающие соответствие работ предъявляемым требованиям:

Исполнительная схема №09 Обратная засыпка грунтом на участке от колодца В1-3А до колодца В1-4

(исполнительные схемы и чертежи, результаты экспертиз, обследований, лабораторных и иных испытаний выполненных работ, проведенных в процессе строительного контроля)

5. Даты: начала работ: «08» октября 2023 г.

окончания работ: «09» октября 2023 г.

6. Работы выполнены в соответствии:

131-23-НБКЗ «Ж/Д пути от испытательного центра до обкаточной линии с удлинением трансбордера, расположенные по адресу: Московская область, г.о. Мытищи, ул. Колонцова, 4.» Наружные сети водоснабжения и канализации. Переустройство хозяйственного водопровода. СП 45.13330.2017. «Свод правил. Земляные сооружения, основания и фундаменты». СП48.13330.2019 Свод правил. Организация строительства.

(наименования и структурные единицы технических регламентов, иных нормативных правовых актов, разделы проектной и/или рабочей документации)

7. Разрешается производство последующих работ

Благоустройство территории

(наименование работ, конструкций, участков сетей инженерно-технического обеспечения)

Дополнительные сведения: отсутствуют

Акт составлен в 5 (пяти) экземплярах.

Приложения:

Документы перечисленные в п.3 и п.4 настоящего акта

Представитель застройщика (технического заказчика, эксплуатирующей организации или регионального оператора) по вопросам строительного контроля

Дураев В. Ю.

(фамилия, инициалы, подпись)

Представитель лица, осуществляющего строительство

Шевчук К. А.

(фамилия, инициалы, подпись)

Представитель лица, осуществляющего строительство, по вопросам строительного контроля (специалист по организации строительства)

Кесслер Ю. Ф.

(фамилия, инициалы, подпись)

Представитель лица, осуществляющего подготовку проектной документации

Липатов В. Е.

(фамилия, инициалы, подпись)

Представитель лица, выполнившего работы, подлежащие освидетельствованию

1. Перевизник А. П.

(фамилия, инициалы, подпись)


2. Юрченко В. И.

(фамилия, инициалы, подпись)




Представители иных лиц

(фамилия, инициалы, подпись)

План участка производства работ

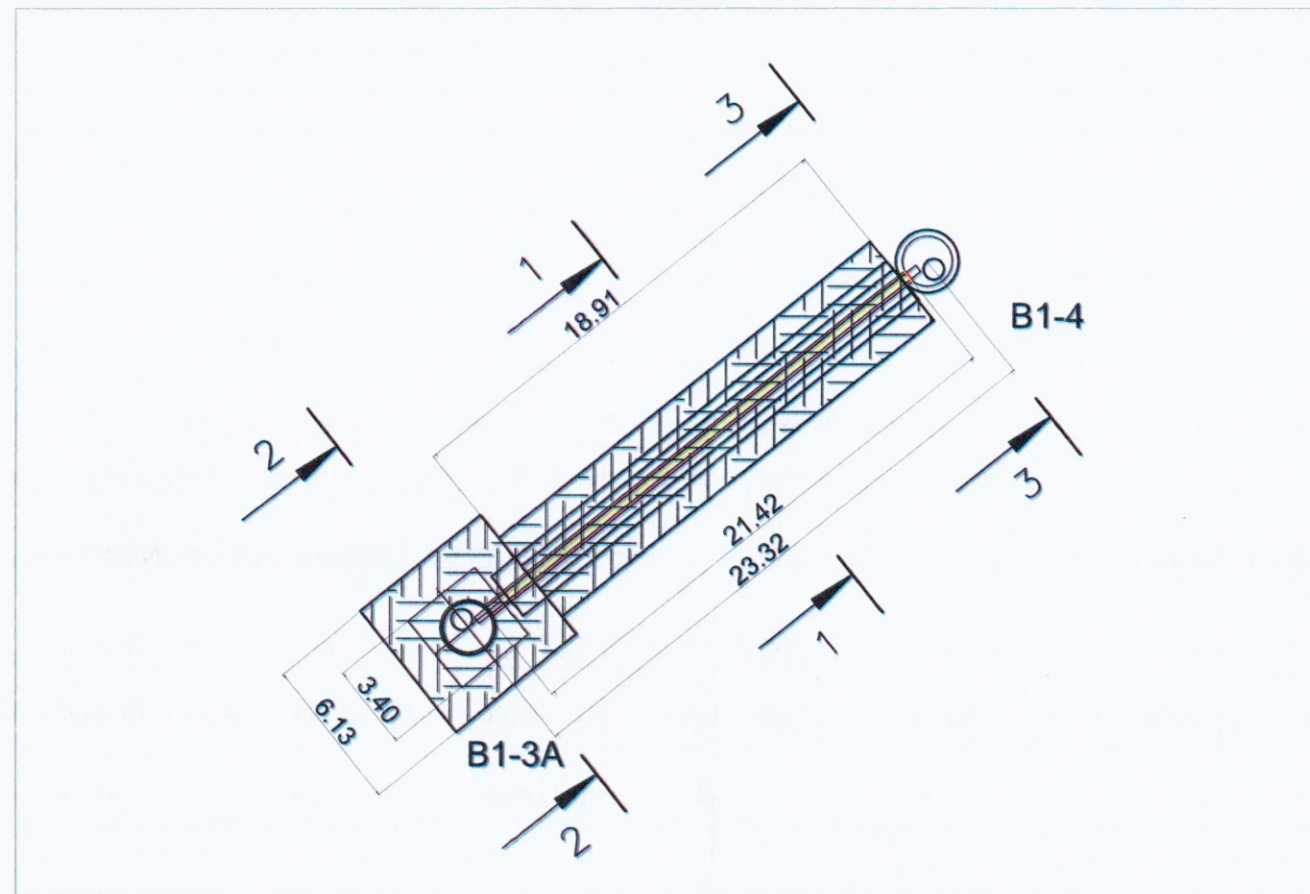

Приложение №1 к Акту № 131-23-НБКЗ-В1-3А-В1-4-9 от 09.10.2023 г.

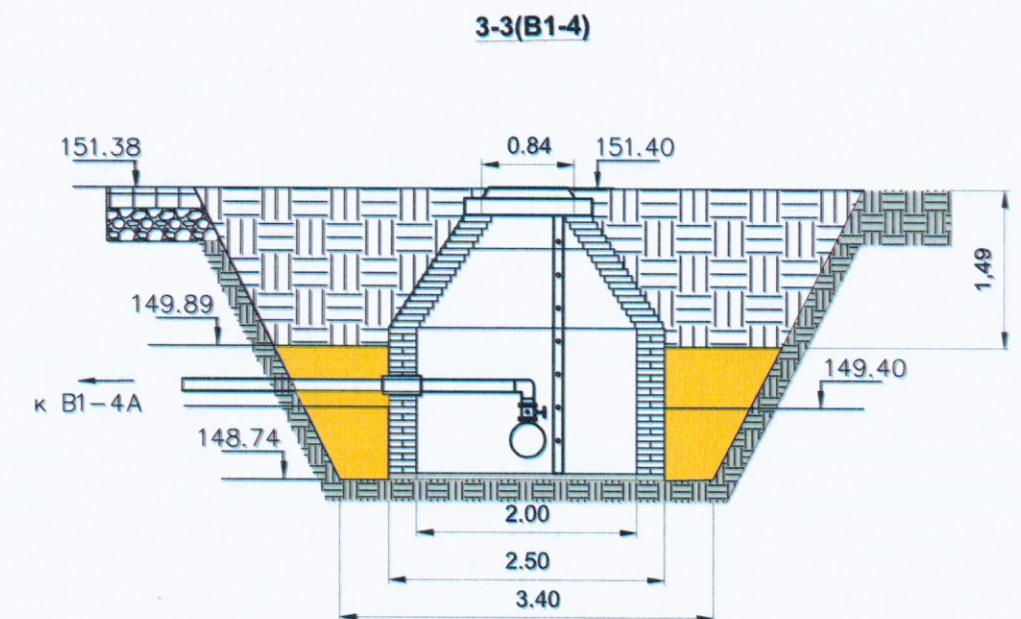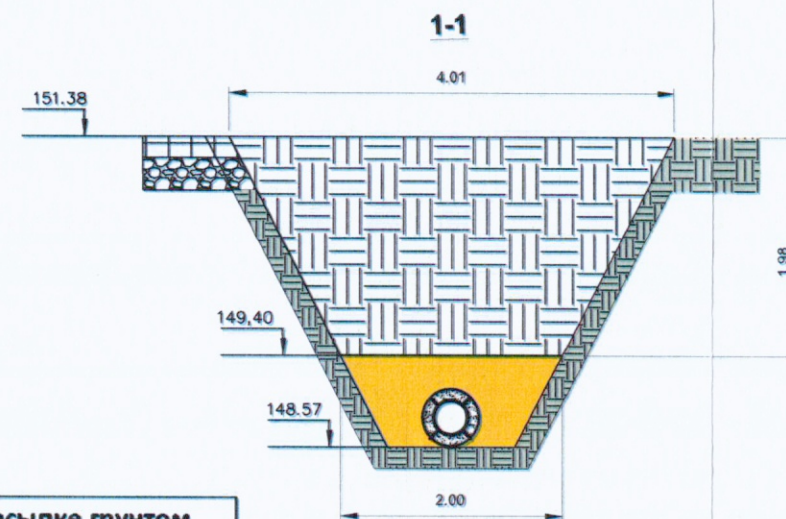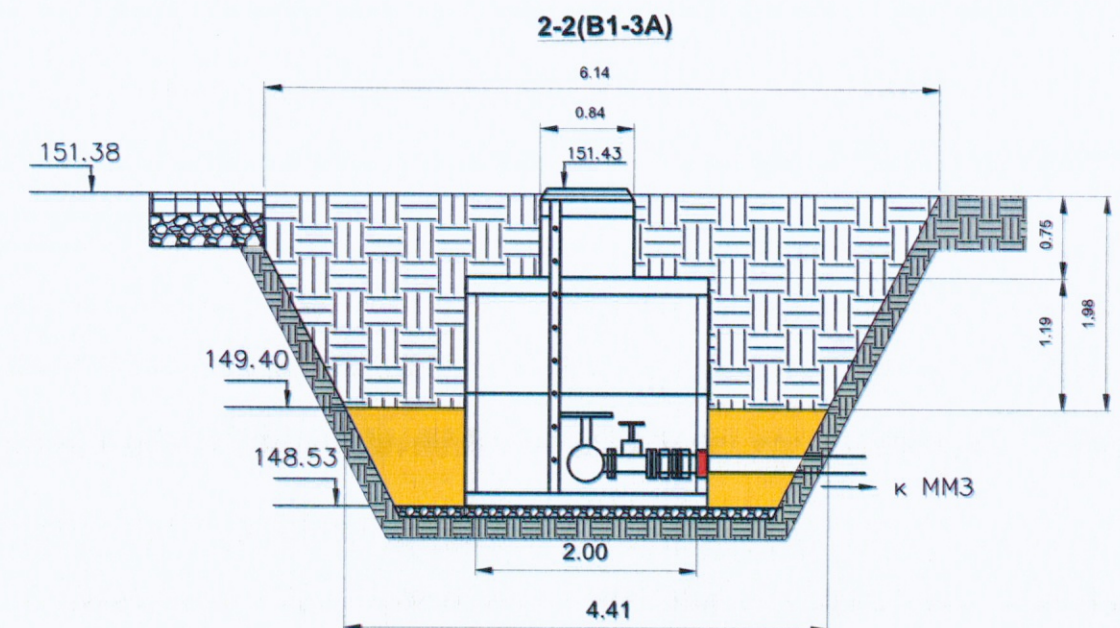

Ведомость объемов выполненных работ по обратной засыпке грунтом

№	Наименование выполненных работ	обозн.	ед изм	кол-во
В1-3А				
1	Объем котлована $((4,41+6,14)/2)^2 \cdot 1,98$	V1	м3	55,0,9
2	Объем колодца $3,14 \cdot 2,2^2 / 4 \cdot 1,19$	V2	м3	4,52
3	Объем колодца $3,14 \cdot 0,84^2 / 4 \cdot 0,75$	V3	м3	0,41
4	Объем засыпки грунтом $V=V1-V2-V3$	V	м3	50,16

Ведомость объемов выполненных работ по обратной засыпке грунтом

№	Наименование выполненных работ	обозн.	ед изм	кол-во
В1-3А - В1-4				
1	Объем траншеи $(2,0+4,01)/2 \cdot 1,89 \cdot 18,91$	V1	м3	107,4

2023						131-23-НБКЗ		
						Ж/д пути от испытательного центра до обкаточной линии с удлинением трансбордера, расположенные по адресу: Московская область, г.о. Мытищи, ул. Колонцова, 4		
Изм.	Кол.	Лист	№ док.	Подпись	Дата	Наружные сети водоснабжения и канализации	Стадия	Лист
Руков. проекта	Шевчук К.А.				09.10	Переустройство хозяйственного водопровода	ИД	1
Ген. директор	Киселев Ю.Ф.				09.10			
Нач. участка	Перевизник А.П.				09.10			
Гл. инженер	Юрченко В.И.				09.10			
						Исполнительная схема №9	ООО "КиКГЕОСТРОЙ"	
						Обратная засыпка грунтом на участке от колодца В1-3А до колодца В1-4		

Формат А3