

Исполнительная документация

**«Ж/Д пути от испытательного центра до обкаточной линии с удлинением
трансбордера, расположенные по адресу: Московская область, г. Мытищи,
ул. Колонцова, 4», территория завода АО «МЕТРОВАГОНМАШ»**

131-23-НБКЗ

**Наружные сети водоснабжения и канализации.
Переустройство хозяйственного водопровода (В1)**

НБКЗ-В1-30-В1-31

Том 9

Экземпляр 1

Московская область, г.о. Мытищи

131-23-НВКЗ «Ж/Д пути от испытательного центра до обкаточной линии с удлинением трансбордера, расположенные по адресу: Московская область, г.о. Мытищи, ул. Колонцова, 4.». Наружные сети водоснабжения и канализации. Переустройство хозяйственного водопровода (В1).

Реестр исполнительной документации ООО "КиКГЕОСТРОЙ"

№ п/п	Наименование документа	№ акта, чертежа, разрешения, журнала и др.	Количество листов	Страница по списку
1	2	3	4	5
1	АОСР Устройство траншеи от т.10 (В1-30) до т.12.1 (В1-31)	№ 131-23-НВКЗ-В1-30-В1-31-01	1	1
2	Исполнительная схема Устройство траншеи от т.10 (В1-30) до т.12.1 (В1-31)		1	2
3	АОСР Устройство песчаного основания в траншеи от т.10 (В1-30) до т.12.1 (В1-31)	№ 131-23-НВКЗ-В1-30-В1-31-02	1	3
4	Исполнительная схема Устройство песчаного основания в траншеи от т.10 (В1-30) до т.12.1 (В1-31)		1	4
5	Песок строительный- паспорт качества б/н от 02.09.2023г.		1	5
6	Песок строительный - сертификат соответствия №РОСС RU.AM05.H21337 с 10.11.2022г. по 09.11.2025 г.		1	6
7	Заключение о степени уплотнения № 25.09-1/23 от 25.09.2023г.		1	7
8	АОСР Укладка труб в траншеи от т.10 (В1-30) до т.12.1 (В1-31)	№ 131-23-НВКЗ-В1-30-В1-31-03	1	8
9	Исполнительная схема Укладка труб в траншеи от т.10 (В1-30) до т.12.1 (В1-31)		1	9
10	Труба ПЭ100 SDR17 -110х6,6 – паспорт качества б/н от 05.2023г.		1	10

1	2	3	4	5
11	Труба ПЭ100 SDR17 -110х6,6 – сертификат соответствия № РОСС RU. С-RUAЮ64.В.00076/22 с 16.06.2022 по 15.06.2025г.		1	11
12	Труба стальная ВУС Ø 325х8,0мм – сертификат соответствия № РОСС RU.НБ06.Н03301 с 03.03.2023 по 02.03.2026г.		1	12
13	Муфта защитная для труб 110мм - паспорт качества №687 М/23 от 03.2023 г.		1	13
14	Муфта защитная для труб 110мм - сертификат соответствия №РОСС RU.0С50.002986 с 09.03.2023 по 08.03.2028г.		1	14
15	Кольцо опорное ОНК-110/325– сертификат соответствия №РОСС RU.НВ65.Н01005/21 с 09.02.2021 по 08.02.2024г.		1	15
16	Цементно-песчаная смесь М100 – декларация о соответствии № РОСС RU. Д-RU.РА01.В.98824/21 с 13.10.2021 по 01.12.2026г.		1	16
17	Фланец стальной Ду100мм - сертификат соответствия №РОСС CN.НА39.Н00267/22 с 09.08.2022 по 08.08.2025г.		3	17-19
18	Втулка ПЭ100 SDR17 Ду100мм - паспорт качества №2605 от 26.03.2021г.		1	20
19	АОСР Обсыпка из песка труб в траншее от т.10 (В1-30) до т.12.1 (В1-31)	№ 131-23-НВК3-В1-30-В1-31-04	1	21
20	Исполнительная схема Обсыпка из песка труб в траншее от т.10 (В1-30) до т.12.1 (В1-31)		1	22
21	Песок строительный- паспорт качества б/н от 02.09.2023г.		1	23
22	Песок строительный - сертификат соответствия №РОСС RU.АМ05.Н21337 с 10.11.2022г. по 09.11.2025 г.		1	24
23	Заключение о степени уплотнения № 27.09-2/23 от 27.09.2023г.		1	25
24	АОСР Обратная засыпка грунтом траншеи от т.10 (В1-30) до т. 12.1 (В1-31)	№ 131-23-НВК3-В1-30-В1-31-05	1	26

1	2	3	4	5
25	Исполнительная схема Обратная засыпка грунтом траншеи от т.10 (В1-30) до т. 12.1 (В1-31)		1	27
26	Заключение о степени уплотнения № 28.09-1/23 от 28.09.2023г.		1	28

Составил:

Инженер ПТО

(фамилия, инициалы)

(подпись)

Принял:

(фамилия, инициалы)

(подпись)

Объект капитального строительства:

«Ж/Д пути от испытательного центра до обкаточной линии с удлинением трансбордера, расположенные по адресу: Московская область, г. Мытищи, ул. Колонцова, 4», территория завода АО «МЕТРОВАГОНМАШ»

(наименование проектной документации, почтовый или строительный адрес объекта капитального строительства)

Застройщик (технический заказчик, эксплуатирующая организация или региональный оператор):

ООО «Проминжиниринг», ИНН 7734001650, ОГРН 11477481394406, КПП 770801001, 107140, г. Москва, ул. Русаковская, д.13, помещение ХХ-4, тел. +7(495) 909-93-48, член саморегулируемой Ассоциации строителей «Саморегулируемая организация «Строительные допуски», ИНН 7714322214, ОГРН 107799011045, регистрационный номер СРО-С-187-26012010 от 27.07.2018г.

(фамилия, имя, отчество, адрес места жительства, ОГНИП, ИНН индивидуального предпринимателя, наименование, ОГРН, ИНН, место нахождения юридического лица, телефон/факс, наименование, ОГРН, ИНН саморегулируемой организации, членом которой является – для индивидуальных предпринимателей и юридических лиц; фамилия, имя, отчество, паспортные данные, адрес места жительства, телефон/факс – для физических лиц, не являющихся индивидуальными предпринимателями)

Лицо, осуществляющее строительство: ООО «КиКГЕОСТРОЙ», ОГРН 1127747247704, ИНН 7709918820, 109004, Г.МОСКВА, УЛ. ЗЕМЛЯНОЙ ВАЛ, Д.65, КВ.59, тел. +7 (495) 915-24-71, член саморегулируемой ассоциации СРО «МАС» регистрационный номер СРО-С-148-24122009 от 12.03.2013г.

(фамилия, имя, отчество, адрес места жительства, ОГНИП, ИНН индивидуального предпринимателя, наименование, ОГРН, ИНН, место нахождения юридического лица, телефон/факс, наименование, ОГРН, ИНН саморегулируемой организации, членом которой является)

Лицо, осуществляющее подготовку проектной документации: ООО «КиКГЕОСТРОЙ», ОГРН 1127747247704, ИНН 7709918820, 109004, Г.МОСКВА, УЛ. ЗЕМЛЯНОЙ ВАЛ, Д.65, КВ.59, тел. +7 (495) 915-24-71, член саморегулируемой ассоциации СРО «Объединение проектировщиков «УниверсалПроект», регистрационный номер СРО-П-179-12122012 от 20.10.2022г.

(фамилия, имя, отчество, адрес места жительства, ОГНИП, ИНН индивидуального предпринимателя, наименование, ОГРН, ИНН, место нахождения юридического лица, телефон/факс, наименование, ОГРН, ИНН саморегулируемой организации, членом которой является)

Лицо, осуществляющее строительство, выполнившее работы, подлежащие освидетельствованию:

1. ООО «ШЕЛПРОКК», ОГРН 1237700462427, ИНН 9726048866, 117535, Г.МОСКВА, МУНИЦИПАЛЬНЫЙ ОКРУГ ЧЕРТАНОВО ЮЖНОЕ, ПРОЕЗД 3-Й ДОРОЖНЫЙ, Д. 6, К. 2, член саморегулируемой ассоциации «Архитектурное наследие», регистрационный номер СРО-С-230-07092010

2. ООО «ЭлектроЭнергетика», ОГРН 1175074004698, ИНН 5037011400, 142281, Московская обл., г. Протвино, Кременковское ш., д. 5, член саморегулируемой ассоциации «Объединение Специализированных Организаций Профессиональные Строители», регистрационный номер СРО-С-219-21042010

(фамилия, имя, отчество, адрес места жительства, ОГНИП, ИНН индивидуального предпринимателя, наименование, ОГРН, ИНН, место нахождения юридического лица, телефон/факс, наименование, ОГРН, ИНН саморегулируемой организации, членом которой является)

АКТ**освидетельствования скрытых работ**

№ 131-23-НВК3-В1-30-В1-31-01

"23" сентября 2023г.

(дата составления акта)

Представитель застройщика (технического заказчика, эксплуатирующей организации или регионального оператора) по вопросам строительного контроля:

Ведущий инженер строительного контроля ООО «Проминжиниринг» Дураев В. Ю., приказ №5 от 03.08.2023г.

(должность, фамилия, инициалы, идентификационный номер в национальном реестре специалистов в области строительства, реквизиты распорядительного документа, подтверждающего полномочия, с указанием наименования, ОГРН, ИНН, места нахождения юридического лица, фамилии, имени, отчества, адреса места жительства, ОГНИП, ИНН индивидуального предпринимателя)

Представитель лица, осуществляющего строительство:

Руководитель проекта ООО «КиКГЕОСТРОЙ» Шевчук К.А. приказ №2-МВМ от 01.07.2023г.

(должность, фамилия, инициалы, реквизиты распорядительного документа, подтверждающего полномочия)

Представитель лица, осуществляющего строительство, по вопросам строительного контроля (специалист по организации строительства): Генеральный директор ООО «КиКГЕОСТРОЙ» Кесслер Ю.Ф., приказ №1СК-МВМ от 03.07.2023г., идентификационный номер НОСТРОЙ С-77-118776

(должность, фамилия, инициалы, идентификационный номер в национальном реестре специалистов в области строительства, реквизиты распорядительного документа, подтверждающего полномочия)

Представитель лица, осуществляющего подготовку проектной документации:

(должность, фамилия, инициалы, реквизиты распорядительного документа, подтверждающего полномочия, с указанием наименования, ОГРН, ИНН, места нахождения юридического лица, фамилии, имени, отчества, адреса места жительства, ОГНИП, ИНН индивидуального предпринимателя, наименования, ОГРН, ИНН саморегулируемой организации, членом которой является указанное юридическое лицо, индивидуальный предприниматель)

Представитель лица, выполнившего работы, подлежащие освидетельствованию:

Начальник участка ООО «ШЕЛПРОКК» Перевизнык А.П., приказ №1 от 01.08.2023г.

Главный инженер ООО "ЭлектроЭнергетика" Юрченко В. И., приказ № 1/08 от 04.08.2023г

(должность, фамилия, инициалы, реквизиты распорядительного документа, подтверждающего полномочия, с указанием наименования, ОГРН, ИНН, места нахождения юридического лица, фамилии, имени, отчества, адреса места жительства, ОГНИП, ИНН индивидуального предпринимателя)

а также иные представители лиц, участвующих в освидетельствовании:

(должность с указанием наименования организации, фамилия, инициалы, реквизиты распорядительного документа, подтверждающего полномочия)

произвели осмотр работ, выполненных

ООО "ШЕЛПРОКК", ООО "ЭлектроЭнергетика"

(наименование лица, выполнившего работы, подлежащие освидетельствованию)

и составили настоящий акт о нижеследующем:

1. К освидетельствованию предъявлены следующие работы:

Устройство траншеи от т.10 (В1-30) до т.12.1 (В1-31)

(наименование скрытых работ)

2. Работы выполнены по проектной документации

131-23-НВКЗ «Ж/д пути от испытательного центра до обкаточной линии с удлинением трансбордера, расположенные по адресу: Московская область, г. о. Мытищи, ул. Колонцова, 4». Наружные сети водоснабжения и канализации. Переустройство хозяйственного водопровода (В1). Руководитель проекта В. Е. Липатов.

(номер, другие реквизиты чертежа, наименование проектной и/или рабочей документации, сведения о лицах, осуществляющих подготовку раздела проектной и/или рабочей документации)

3. При выполнении работ применены:

--

(наименование строительных материалов (изделий), реквизиты сертификатов и/или других документов, подтверждающих их качество и безопасность)

4. Предъявлены документы, подтверждающие соответствие работ предъявляемым требованиям:

Исполнительная схема №01 Устройство траншеи от т.10 (В1-30) до т.12.1 (В1-31)

(исполнительные схемы и чертежи, результаты экспертиз, обследований, лабораторных и иных испытаний выполненных работ, проведенных в процессе) строительного контроля)

5. Даты: начала работ: «20» сентября 2023 г.

окончания работ: «23» сентября 2023 г.

6. Работы выполнены в соответствии: 131-23-НВКЗ «Ж/д пути от испытательного центра до обкаточной линии с удлинением трансбордера, расположенные по адресу: Московская область, г. о. Мытищи, ул. Колонцова, 4». Наружные сети водоснабжения и канализации. Переустройство хозяйственного водопровода (В1). СП 45.13330.2017. «Свод правил. Земляные сооружения, основания и фундаменты». СП48.13330.2019 Свод правил. Организация строительства.

(наименования и структурные единицы технических регламентов, иных нормативных правовых актов, разделы проектной и/или рабочей документации)

7. Разрешается производство последующих работ

Устройство песчаного основания в траншеи от т.10 (В1-30) до т.12.1 (В1-31)

(наименование работ, конструкций, участков сетей инженерно-технического обеспечения)

Дополнительные сведения: отсутствуют

Акт составлен в 5 (пяти) экземплярах.

Приложения:

Документы перечисленные в п.3 и п.4 настоящего акта

Представитель застройщика (технического заказчика, эксплуатирующей организации или регионального оператора) по вопросам строительного контроля

Дураев В. Ю.

(фамилия, инициалы, подпись)

Представитель лица, осуществляющего строительство

Шевчук К. А.

(фамилия, инициалы, подпись)

Представитель лица, осуществляющего строительство, по вопросам строительного контроля (специалист по организации строительства)

Кessler Ю. Ф.

(фамилия, инициалы, подпись)

Представитель лица, осуществляющего подготовку проектной документации

(фамилия, инициалы, подпись)

Представитель лица, выполнившего работы, подлежащие освидетельствованию

Перевизнык А. П.

(фамилия, инициалы, подпись)


Юрченко В. И.

(фамилия, инициалы, подпись)


Представители иных лиц

(фамилия, инициалы, подпись)

План участка производства работ

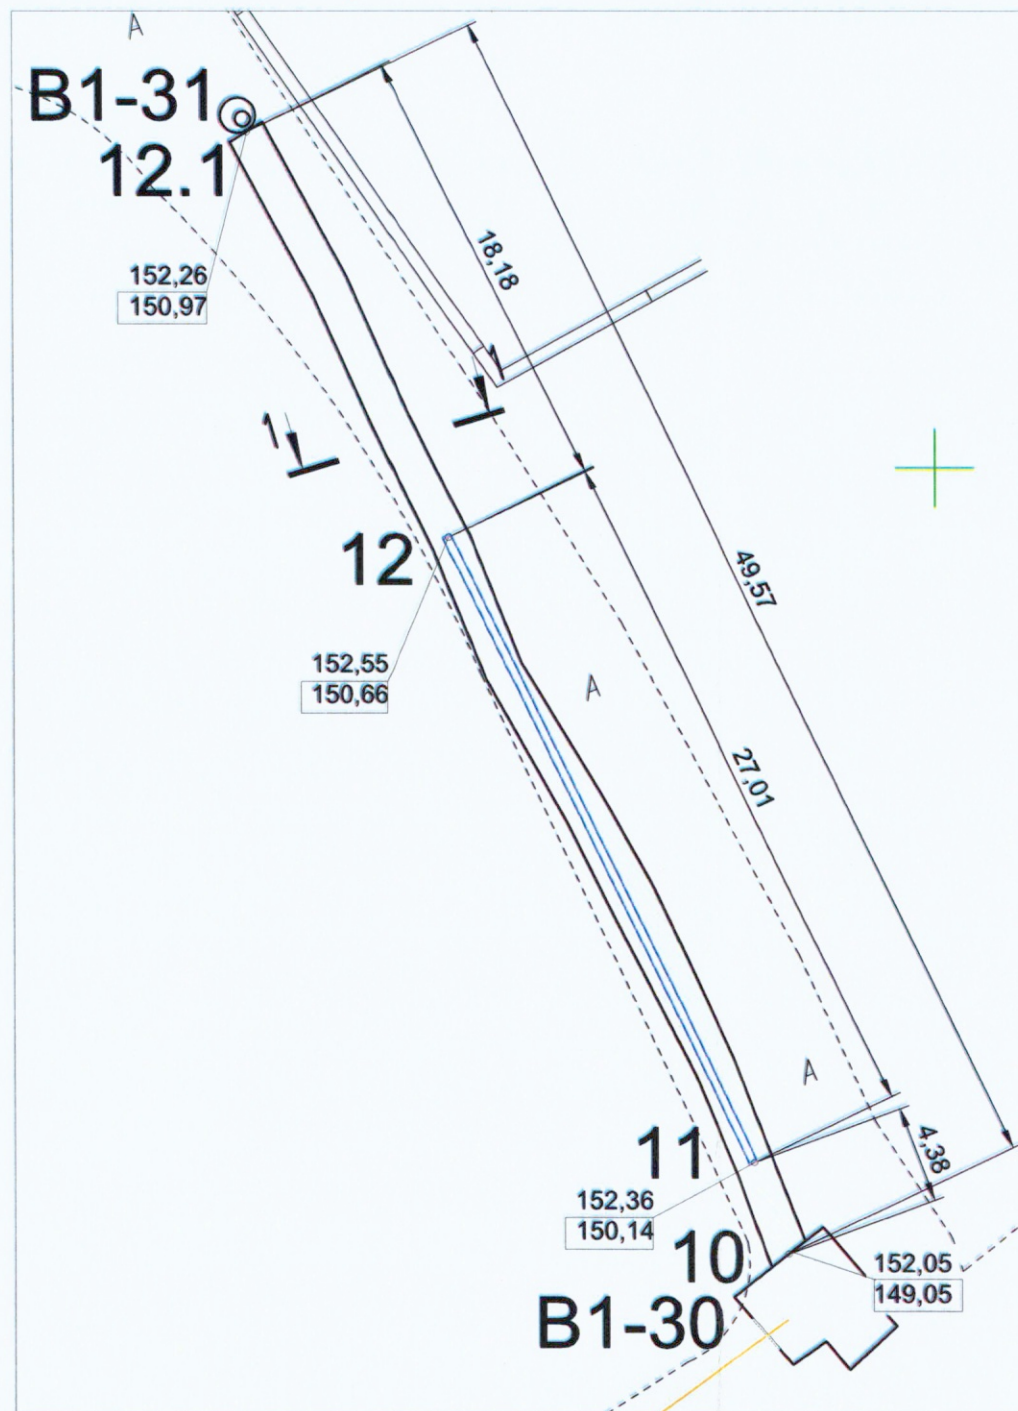


Ситуационный план

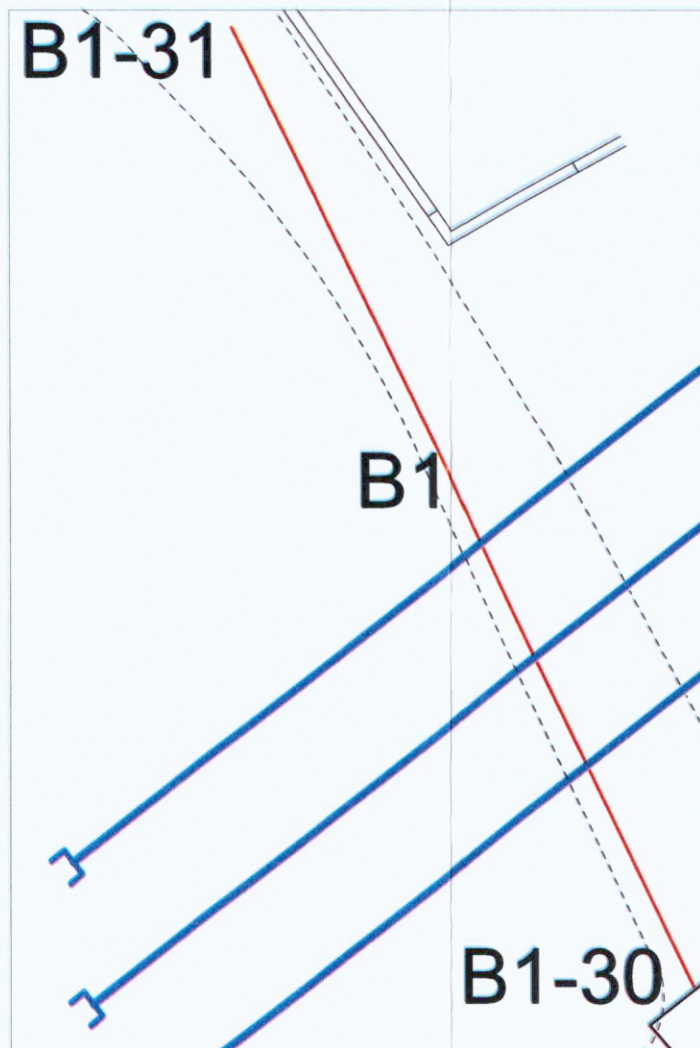

Резка асфальтного покрытия фрезой				
№	Участок	Длина L, м	Ширина, м	Периметр р, м
1	т.12.1-т.10	49,57	3,17	105,48

Приложение №1 к Акту № 131-23-НБКЗ-В1-30-В1-31-01 от 23.09.2023 г.

Схема разборки а/б покрытий, щебеночного основания, разработки грунта

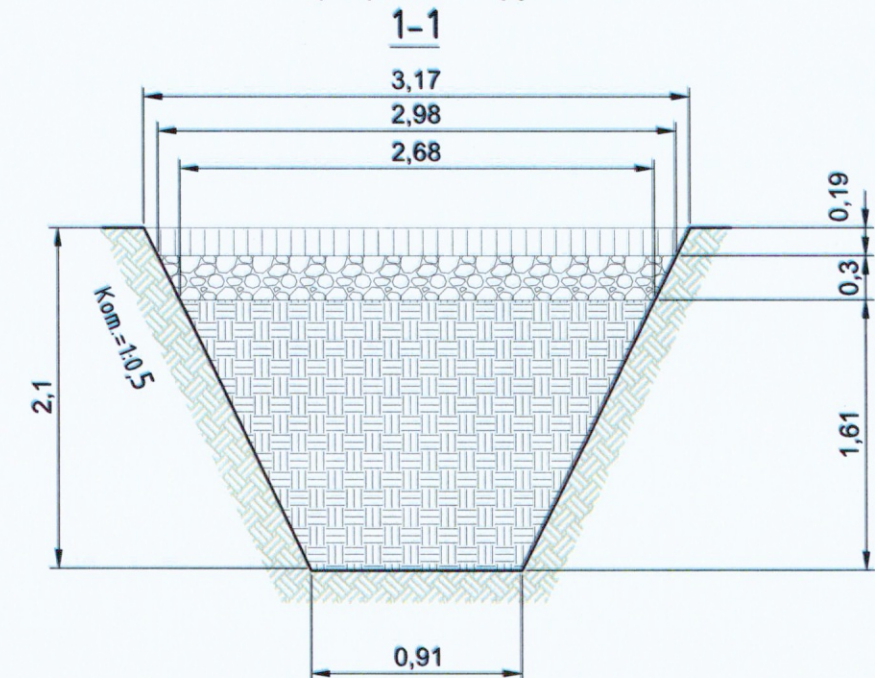

Разборка а/б покрытия в траншее					
№	Участок	Длина L, м	Средняя ширина Вср, м	Толщина слоя Н, м	Объем разработки мех. способом, м3 $V=L \times V_{ср} \times H$
1	т.12.1-т.10	49,57	3,07	0,19	28,91
ИТОГО:					28,91

Разборка щебеночного основания в траншее					
№	Участок	Длина L, м	Средняя ширина Вср, м	Толщина слоя Н, м	Объем разработки мех. способом, м3 $V=L \times V_{ср} \times H$
1	т.12.1-т.10	49,57	2,83	0,30	42,1
ИТОГО:					42,1

Разработка грунта в траншее						
№	Участок	Длина L, м	Средняя ширина Вср, м	Глубина Н, м	Объем разработки мех. способом, м3 $V=L \times V_{ср} \times H \times 0,97$	Объем доработки вручную, м3 $V=L \times V_{ср} \times H \times 0,03$
1	т.12.1-т.10	49,57	1,79	1,61	138,57	4,29
ИТОГО:					138,57	4,29
ИТОГО:					142,86	

Условные обозначения:

Участок производства работ
т.10-т.12.1 Фактические точки участка работ
152,05 Фактическая отметка верха траншеи
148,28 Фактическая отметка низа траншеи

Примечание:

1. Линейные размеры указаны в метрах.
2. Система координат МСК 50.2.
3. Система высот Балтийская.
4. Съёмка выполнялась электронным тахеометром С Х-105 (свидетельство о поверке С-АКЗ/14-06-2023/254502985, действительно до 13.06.2024г.)

2023						131-23-НБКЗ		
Ж/д пути от испытательного центра до обкаточной линии с удлинением трансбордера, расположенные по адресу: Московская область, г.о. Мытищи, ул. Колонцова, 4						Стадия		
Наружные сети водоснабжения и канализации						Лист		
Переустройство хозяйственного водопровода (В1)						Листов		
Исполнительная схема №01						ИД		
Устройство траншеи						1		
от т.10 (В1-30) до т.12.1 (В1-31)						1		
ООО "КиКГЕОСТРОЙ"								

Формат А3

Объект капитального строительства:

«Ж/Д пути от испытательного центра до обкаточной линии с удлинением трансбордера, расположенные по адресу: Московская область, г. Мытищи, ул. Колонцова, 4», территория завода АО «МЕТРОВАГОНМАШ»

(наименование проектной документации, почтовый или строительный адрес объекта капитального строительства)

Застройщик (технический заказчик, эксплуатирующая организация или региональный оператор):

ООО «Проминжиниринг», ИНН 7734001650, ОГРН 11477481394406, КПП 770801001, 107140, г. Москва, ул. Русаковская, д.13, помещение ХХ-4, тел. +7(495) 909-93-48, член саморегулируемой Ассоциации строителей «Саморегулируемая организация «Строительные допуски», ИНН 7714322214, ОГРН 107799011045, регистрационный номер СРО-С-187-26012010 от 27.07.2018г.

(фамилия, имя, отчество, адрес места жительства, ОГНИП, ИНН индивидуального предпринимателя, наименование, ОГРН, ИНН, место нахождения юридического лица, телефон/факс, наименование, ОГРН, ИНН саморегулируемой организации, членом которой является – для индивидуальных предпринимателей и юридических лиц; фамилия, имя, отчество, паспортные данные, адрес места жительства, телефон/факс – для физических лиц, не являющихся индивидуальными предпринимателями)

Лицо, осуществляющее строительство: ООО «КиКГЕОСТРОЙ», ОГРН 1127747247704, ИНН 7709918820, 109004, Г.МОСКВА, УЛ. ЗЕМЛЯНОЙ ВАЛ, Д.65, КВ.59, тел. +7 (495) 915-24-71, член саморегулируемой ассоциации СРО «МАС» регистрационный номер СРО-С-148-24122009 от 12.03.2013г.

(фамилия, имя, отчество, адрес места жительства, ОГНИП, ИНН индивидуального предпринимателя, наименование, ОГРН, ИНН, место нахождения юридического лица, телефон/факс, наименование, ОГРН, ИНН саморегулируемой организации, членом которой является)

Лицо, осуществляющее подготовку проектной документации: ООО «КиКГЕОСТРОЙ», ОГРН 1127747247704, ИНН 7709918820, 109004, Г.МОСКВА, УЛ. ЗЕМЛЯНОЙ ВАЛ, Д.65, КВ.59, тел. +7 (495) 915-24-71, член саморегулируемой ассоциации СРО «Объединение проектировщиков «УниверсалПроект», регистрационный номер СРО-П-179-12122012 от 20.10.2022г.

(фамилия, имя, отчество, адрес места жительства, ОГНИП, ИНН индивидуального предпринимателя, наименование, ОГРН, ИНН, место нахождения юридического лица, телефон/факс, наименование, ОГРН, ИНН саморегулируемой организации, членом которой является)

Лицо, осуществляющее строительство, выполнившее работы, подлежащие освидетельствованию:
1. ООО «ШЕЛПРОКК», ОГРН 1237700462427, ИНН 9726048866, 117535, Г.МОСКВА, МУНИЦИПАЛЬНЫЙ ОКРУГ ЧЕРТАНОВО ЮЖНОЕ, ПРОЕЗД 3-Й ДОРОЖНЫЙ, Д. 6, К. 2, член саморегулируемой ассоциации «Архитектурное наследие», регистрационный номер СРО-С-230-07092010

2. ООО «ЭлектроЭнергетика», ОГРН 1175074004698, ИНН 5037011400, 142281, Московская обл., г. Протвино, Кременковское ш., д. 5, член саморегулируемой ассоциации «Объединение Специализированных Организаций Профессиональные Строители», регистрационный номер СРО-С-219-21042010

(фамилия, имя, отчество, адрес места жительства, ОГНИП, ИНН индивидуального предпринимателя, наименование, ОГРН, ИНН, место нахождения юридического лица, телефон/факс, наименование, ОГРН, ИНН саморегулируемой организации, членом которой является)

АКТ**освидетельствования скрытых работ**

№ 131-23-НБКЗ-В1-30-В1-31-02

"25" сентября 2023г.

(дата составления акта)

Представитель застройщика (технического заказчика, эксплуатирующей организации или регионального оператора) по вопросам строительного контроля:

Ведущий инженер строительного контроля ООО «Проминжиниринг» Дураев В. Ю., приказ №5 от 03.08.2023г.

(должность, фамилия, инициалы, идентификационный номер в национальном реестре специалистов в области строительства, реквизиты распорядительного документа, подтверждающего полномочия, с указанием наименования, ОГРН, ИНН, места нахождения юридического лица, фамилии, имени, отчества, адреса места жительства, ОГНИП, ИНН индивидуального предпринимателя)

Представитель лица, осуществляющего строительство:

Руководитель проекта ООО «КиКГЕОСТРОЙ» Шевчук К.А. приказ №2-МВМ от 01.07.2023г.

(должность, фамилия, инициалы, реквизиты распорядительного документа, подтверждающего полномочия)

Представитель лица, осуществляющего строительство, по вопросам строительного контроля (специалист по организации строительства): Генеральный директор ООО «КиКГЕОСТРОЙ» Кесслер Ю.Ф., приказ №1СК-МВМ от 03.07.2023г., идентификационный номер НОСТРОЙ С-77-118776

(должность, фамилия, инициалы, идентификационный номер в национальном реестре специалистов в области строительства, реквизиты распорядительного документа, подтверждающего полномочия)

Представитель лица, осуществляющего подготовку проектной документации:

(должность, фамилия, инициалы, реквизиты распорядительного документа, подтверждающего полномочия, с указанием наименования, ОГРН, ИНН, места нахождения юридического лица, фамилии, имени, отчества, адреса места жительства, ОГНИП, ИНН индивидуального предпринимателя, наименования, ОГРН, ИНН саморегулируемой организации, членом которой является указанное юридическое лицо, индивидуальный предприниматель)

Представитель лица, выполнившего работы, подлежащие освидетельствованию:

Начальник участка ООО «ШЕЛПРОКК» Перевизник А.П., приказ №1 от 01.08.2023г.

Главный инженер ООО «ЭлектроЭнергетика» Юрченко В. И., приказ № 1/08 от 04.08.2023г.

(должность, фамилия, инициалы, реквизиты распорядительного документа, подтверждающего полномочия, с указанием наименования, ОГРН, ИНН, места нахождения юридического лица, фамилии, имени, отчества, адреса места жительства, ОГНИП, ИНН индивидуального предпринимателя)

а также иные представители лиц, участвующих в освидетельствовании:

(должность с указанием наименования организации, фамилия, инициалы, реквизиты распорядительного документа, подтверждающего полномочия)

произвели осмотр работ, выполненных

ООО "ШЕЛПРОКК", ООО "ЭлектроЭнергетика"

(наименование лица, выполнившего работы, подлежащие освидетельствованию)

и составили настоящий акт о нижеследующем:

1. К освидетельствованию предъявлены следующие работы:

Устройство песчаного основания в траншее от т.10 (В1-30) до т.12.1 (В1-31)

(наименование скрытых работ)

2. Работы выполнены по проектной документации

131-23-НВКЗ «Ж/д пути от испытательного центра до обкаточной линии с удлинением трансбордера, расположенные по адресу: Московская область, г. о. Мытищи, ул. Колонцова, 4». Наружные сети водоснабжения и канализации. Переустройство хозяйственного водопровода (В1). Руководитель проекта В. Е. Липатов.

(номер, другие реквизиты чертежа, наименование проектной и/или рабочей документации, сведения о лицах, осуществляющих подготовку раздела проектной и/или рабочей документации)

3. При выполнении работ применены:

Песок природный – паспорт качества б/н от 02.09.2023г., сертификат соответствия № РОСС RU.AM05.H21337 с 10.11.2022 по 09.11.2025г.

(наименование строительных материалов (изделий), реквизиты сертификатов и/или других документов, подтверждающих их качество и безопасность)

4. Предъявлены документы, подтверждающие соответствие работ предъявляемым требованиям:

Исполнительная схема №02 Устройство песчаного основания в траншее от т.10 (В1-30) до т.12.1 (В1-31)

Заключение о степени уплотнения № 25.09-1/23 от 25.09.2023г.

(исполнительные схемы и чертежи, результаты экспертиз, обследований, лабораторных и иных испытаний выполненных работ, проведенных в процессе) строительного контроля)

5. Даты: начала работ: «23» сентября 2023 г.

окончания работ: «25» сентября 2023 г.

6. Работы выполнены в соответствии: 131-23-НВКЗ «Ж/д пути от испытательного центра до обкаточной линии с удлинением трансбордера, расположенные по адресу: Московская область, г. о. Мытищи, ул. Колонцова, 4». Наружные сети водоснабжения и канализации. Переустройство хозяйственного водопровода (В1). СП 45.13330.2017. «Свод правил. Земляные сооружения, основания и фундаменты». СП48.13330.2019 Свод правил. Организация строительства.

(наименования и структурные единицы технических регламентов, иных нормативных правовых актов, разделы проектной и/или рабочей документации)

7. Разрешается производство последующих работ

Укладка труб в траншее от т.10 (В1-30) до т.12.1 (В1-31)

(наименование работ, конструкций, участков сетей инженерно-технического обеспечения)

Дополнительные сведения: отсутствуют

Акт составлен в 5 (пяти) экземплярах.

Приложения:

Документы перечисленные в п.3 и п.4 настоящего акта

Представитель застройщика (технического заказчика, эксплуатирующей организации или регионального оператора) по вопросам строительного контроля

Дураев В. Ю.

(фамилия, инициалы, подпись)

Представитель лица, осуществляющего строительство

Шевчук К. А.

(фамилия, инициалы, подпись)

Представитель лица, осуществляющего строительство, по вопросам строительного контроля (специалист по организации строительства)

Кесслер Ю. Ф.

(фамилия, инициалы, подпись)

Представитель лица, осуществляющего подготовку проектной документации

(фамилия, инициалы, подпись)

Представитель лица, выполнившего работы, подлежащие освидетельствованию

Перевизнык А. П.

(фамилия, инициалы, подпись)



Юрченко В. И.

(фамилия, инициалы, подпись)

Представители иных лиц

(фамилия, инициалы, подпись)

План участка производства работ

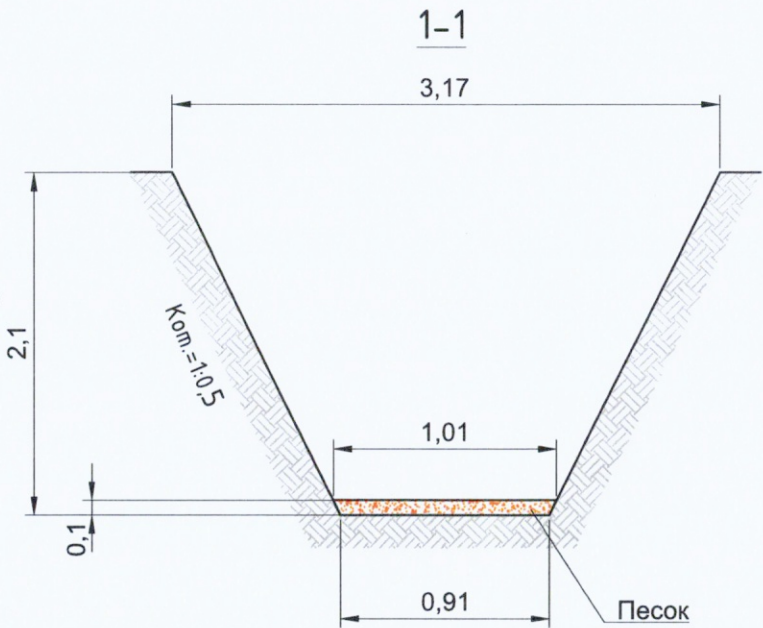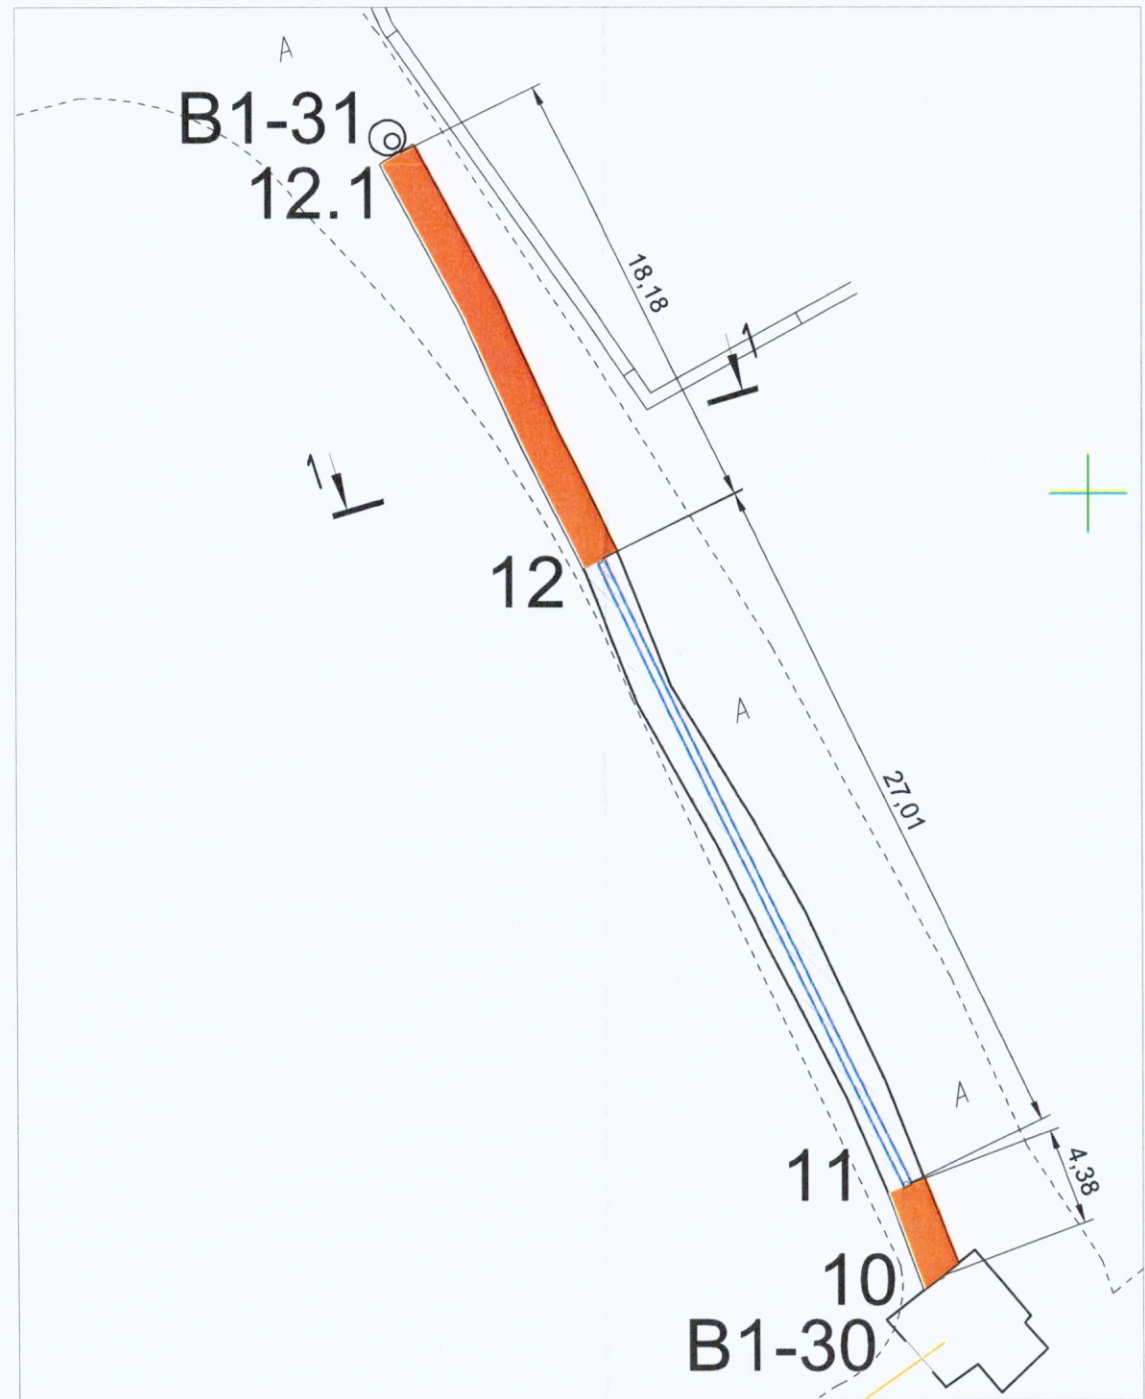

Песчаное основание

№	Участок	Длина L, м	Средняя ширина Вср, м	Высота Н, м	Объем, м3 V=LxВсрxН
1	т.10 (В1-30) - т.11	4,38	0,96	0,10	0,42
2	т.12-т.12.1 (В1-31)	18,18	0,96	0,10	1,75
ИТОГО:					2,17

Handwritten signature

Примечание:
1. Линейные размеры указаны в метрах.
2. Система координат МСК 50.2.
3. Система высот Балтийская.
4. Съёмка выполнялась электронным тахеометром С X-105
(свидетельство о поверке С-АКЗ/14-06-2023/254502985, действительно до 13.06.2024г.)

Согласовано					
Взам. инв. №					
Подп. и дата					
Инв. № подл.					

Условные обозначения:
т.10-т.12.1 Фактические точки участка работ
 Основание из песка

					2023	131-23-НВКЗ			
						Ж/д пути от испытательного центра до обкаточной линии с удлинением трансбордера, расположенные по адресу: Московская область, г.о. Мытищи, ул. Колонцова, 4			
Изм.	Кол.	Лист	№ док.	Подпись	Дата	Наружные сети водоснабжения и канализации Переустройство хозяйпитьевого водопровода В1	Стадия	Лист	Листов
Руков. проекта		Шевчук К.А.	25.09		25.09		ИД	1	1
Зам. рук. проекта		Коршаков А.А.	25.09		25.09				
Нач. участка		Перевизник А.П.	25.09		25.09	Исполнительная схема №02 Устройство песчаного основания в траншее от т.10 (В1-30) до т.12.1 (В1-31)	ООО "КИКГЕОСТРОЙ"		
Гл. инженер		Юрченко В.И.	25.09		25.09				

ОБЩЕСТВО С ОГРАНИЧЕННОЙ ОТВЕТСТВЕННОСТЬЮ
«ПромИнвест»

ИНН 5050156588 КПП 505001001

ОГРН 1225000110290

141133, Московская обл., Красный д. Первая Алексеевка, проезд, стр. 8, к.1, помещ. А

ПАСПОРТ КАЧЕСТВА ПЕСКА

Дата поставки: 02.09.2023

Карьер: Аксиньино, Шелковский р-н.


Продукция: Песок природный 2 класса, средний.

Покупатель: ООО «АЛЬФА»

1. Качественные характеристики по ГОСТу 8736-2014


Модуль крупности	2.0-2.2
Полный остаток на сите № 0,63 мм, %	31.09
Наличие зерен размером свыше 5 мм, %	0.2
Наличие зерен размером свыше 10 мм, %	0
Содержание в песке пылевидных и глинистых частиц, %	0.3
Содержание глины в комках	Не обнаружено
Содержание органических примесей	Отсут-т
Коэффициент фильтрации песка, м/сут	4.0
Группа песка по ГОСТу	средний, 2 класс
Плотность песка природного (ГОСТ 8736-2014), г/см ³	1.75
Насыпная плотность	1.54 кг/м ³

Генеральный директор

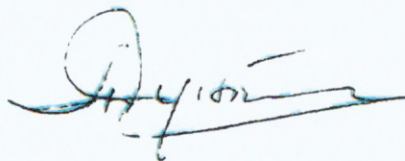

А.Е. Дунаева

КОПИЯ ВЕРНА
РУК. ПРОЕКТА
ШЕВЧУК К.А.

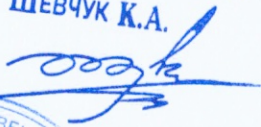



СЕРТИФИКАТ СООТВЕТСТВИЯ

№ РОСС RU.AM05.H21337

Срок действия с 10.11.2022

по 09.11.2025

№ 0020601

ОРГАН ПО СЕРТИФИКАЦИИ RA.RU.11AM05

Орган по сертификации продукции ООО "Центр сертификации и экспертизы "Тверьэк". Адрес: 390013, РОССИЯ, Рязанская обл, Рязань г, Ситниковская ул. дом 69а, 38. Телефон 8-916-423-9885, адрес электронной почты: os-tverex@yandex.ru

ПРОДУКЦИЯ Песок природный . Серийный выпуск.

КОПИЯ ВЕРНА
РУК. ПРОЕКТА

ШЕВЧУК К.А.

КОД ОК
08.12.11

СООТВЕТСТВУЕТ ТРЕБОВАНИЯМ НОРМАТИВНЫХ ДОКУМЕНТОВ

ГОСТ 8736-2014.Песок для строительных работ. Технические условия

КОД ТН ВЭД



ИЗГОТОВИТЕЛЬ Общество с ограниченной ответственностью «ПромИнвест». ОГРН: 1225000110290, ИНН: 5050156588. Адрес: 141138, РОССИЯ, Московская область, г. Щелково, д. Первая Алексеевка, проезд Красный, к. 1, стр. 8, помещ. А., телефон: +7(915)-335-28-68, адрес электронной почты: ezsa-lawyer@yandex.ru.

СЕРТИФИКАТ ВЫДАН Общество с ограниченной ответственностью «ПромИнвест». ОГРН: 1225000110290, ИНН: 5050156588. Адрес: 141138, РОССИЯ, Московская область, г. Щелково, д. Первая Алексеевка, проезд Красный, к. 1, стр. 8, помещ. А., телефон: +7(915)-335-28-68, адрес электронной почты: ezsa-lawyer@yandex.ru.

НА ОСНОВАНИИ

Протокол испытаний № 006/F-10/11/22 от 10.11.2022 года, выданный Испытательной лабораторией "Вега-тест" (аттестат РОСС RU.31578.040.ЛН0.ИЛ23)

ДОПОЛНИТЕЛЬНАЯ ИНФОРМАЦИЯ

Схема сертификации: 1с



Руководитель органа

Эксперт


М.А. Шуршова

Инициалы, Фамилия

А.А. Белянин

Инициалы, Фамилия

Сертификат не применяется при обязательной сертификации

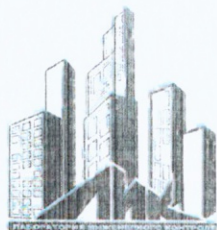

Общество с ограниченной ответственностью

Лаборатория Инженерного Контроля



140000, М.О., г. Люберцы,
Проектируемый проезд 4296, д.4.
Тел.: (499) 390-42-96
e-mail: lik-m@list.ru
сайт: l-i-k.ru.

Аттестат аккредитации ИРСО.12 ИРСО.12.00140 действителен до 11.12.2025.
Свидетельство об аккредитации ИРСО.12.00140 действителен до 27.03.2025.
Платномер В1 (зав. № 414, сертификат калибровки № Р43-27-23 от 11.03.23)



Лаборатория ООО "ЛИК"
С.Н. Мецдеряков
2023 г.

ЗАКЛЮЧЕНИЕ № 25.09 - 1/23
о степени уплотнения

**КОПИЯ ВЕРНА
РУК. ПРОЕКТА
ШЕВЧУК К.А.**

Заказчик: ООО "ЭлектроЭнергетика"

Дата работ: 25 сентября 2023 г.

Объект: "Ж/д пути от испытательного центра до обкаточной линии с удлинением трансформера",
расположенные по адресу: Московская область, г.о.Мытищи, ул.Колотилова, 4". Наружные
сети водоснабжения и канализации. Переустройство дренажной канализации В1.

Тип основания: Песок

Требуемый коэффициент уплотнения: 0,95

Таблица №1

Конструкция	Положение участка	Показание прибора				Коэф. Уплотнения	
		1	2	3	сред.	единичное	средний
1	2	3	4	5	6	7	8
Основание (h=100мм)	интервал т.10 (В1-30) - т.11	24	25	26	25,7	0,95	0,95
		27	25	29	27,0	0,95	
		27	28	26	27,7	0,95	
	интервал т.12 - т.12.1 (В1-31)	24	25	26	25,0	0,95	0,95
		26	27	25	26,0	0,95	
		25	26	26	25,7	0,95	

Примечание: Испытания были проведены в соответствии с данными, предоставленными заказчиком

Заключение: Коэффициент уплотнения соответствует требуемому

Испытания провел



Строительная
Лаборатория
№1
М.Е.Царев



Объект капитального строительства:

«Ж/Д пути от испытательного центра до обкаточной линии с удлинением трансбордера, расположенные по адресу: Московская область, г. Мытищи, ул. Колонцова, 4», территория завода АО «МЕТРОВАГОНМАШ»

(наименование проектной документации, почтовый или строительный адрес объекта капитального строительства)

Застройщик (технический заказчик, эксплуатирующая организация или региональный оператор):

ООО «Проминжиниринг», ИНН 7734001650, ОГРН 11477481394406, КПП 770801001, 107140, г. Москва, ул. Рукавская, д.13, помещение ХХ-4, тел. +7(495) 909-93-48, член саморегулируемой Ассоциации строителей «Саморегулируемая организация «Строительные допуски», ИНН 7714322214, ОГРН 107799011045, регистрационный номер СРО-С-187-26012010 от 27.07.2018г.

(фамилия, имя, отчество, адрес места жительства, ОГНИП, ИНН индивидуального предпринимателя, наименование, ОГРН, ИНН, место нахождения юридического лица, телефон/факс, наименование, ОГРН, ИНН саморегулируемой организации, членом которой является – для индивидуальных предпринимателей и юридических лиц; фамилия, имя, отчество, паспортные данные, адрес места жительства, телефон/факс – для физических лиц, не являющихся индивидуальными предпринимателями)

Лицо, осуществляющее строительство: ООО «КиКГЕОСТРОЙ», ОГРН 1127747247704, ИНН 7709918820, 109004, Г.МОСКВА, УЛ. ЗЕМЛЯНОЙ ВАЛ, Д.65, КВ.59, тел. +7 (495) 915-24-71, член саморегулируемой ассоциации СРО «МАС» регистрационный номер СРО-С-148-24122009 от 12.03.2013г.

(фамилия, имя, отчество, адрес места жительства, ОГНИП, ИНН индивидуального предпринимателя, наименование, ОГРН, ИНН, место нахождения юридического лица, телефон/факс, наименование, ОГРН, ИНН саморегулируемой организации, членом которой является)

Лицо, осуществляющее подготовку проектной документации: ООО «КиКГЕОСТРОЙ», ОГРН 1127747247704, ИНН 7709918820, 109004, Г.МОСКВА, УЛ. ЗЕМЛЯНОЙ ВАЛ, Д.65, КВ.59, тел. +7 (495) 915-24-71, член саморегулируемой ассоциации СРО «Объединение проектировщиков «УниверсалПроект», регистрационный номер СРО-П-179-12122012 от 20.10.2022г.

(фамилия, имя, отчество, адрес места жительства, ОГНИП, ИНН индивидуального предпринимателя, наименование, ОГРН, ИНН, место нахождения юридического лица, телефон/факс, наименование, ОГРН, ИНН саморегулируемой организации, членом которой является)

Лицо, осуществляющее строительство, выполняющее работы, подлежащие освидетельствованию:

1. ООО «ШЕЛПРОКК», ОГРН 1237700462427, ИНН 9726048866, 117535, Г.МОСКВА, МУНИЦИПАЛЬНЫЙ ОКРУГ ЧЕРТАНОВО ЮЖНОЕ, ПРОЕЗД 3-Й ДОРОЖНЫЙ, Д. 6, К. 2, член саморегулируемой ассоциации «Архитектурное наследие», регистрационный номер СРО-С-230-07092010

2. ООО «ЭлектроЭнергетика», ОГРН 1175074004698, ИНН 5037011400, 142281, Московская обл., г. Протвино, Кременковское ш., д. 5, член саморегулируемой ассоциации «Объединение Специализированных Организаций Профессиональные Строители», регистрационный номер СРО-С-219-21042010

(фамилия, имя, отчество, адрес места жительства, ОГНИП, ИНН индивидуального предпринимателя, наименование, ОГРН, ИНН, место нахождения юридического лица, телефон/факс, наименование, ОГРН, ИНН саморегулируемой организации, членом которой является)

АКТ**освидетельствования скрытых работ**

№ 131-23-НБКЗ-В1-30-В1-31-03

"26" сентября 2023г.

(дата составления акта)

Представитель застройщика (технического заказчика, эксплуатирующей организации или регионального оператора) по вопросам строительного контроля:

Ведущий инженер строительного контроля ООО «Проминжиниринг» Дураев В. Ю., приказ №5 от 03.08.2023г.

(должность, фамилия, инициалы, идентификационный номер в национальном реестре специалистов в области строительства, реквизиты распорядительного документа, подтверждающего полномочия, с указанием наименования, ОГРН, ИНН, места нахождения юридического лица, фамилии, имени, отчества, адреса места жительства, ОГНИП, ИНН индивидуального предпринимателя)

Представитель лица, осуществляющего строительство:

Руководитель проекта ООО «КиКГЕОСТРОЙ» Шевчук К.А. приказ №2-МВМ от 01.07.2023г.

(должность, фамилия, инициалы, реквизиты распорядительного документа, подтверждающего полномочия)

Представитель лица, осуществляющего строительство, по вопросам строительного контроля (специалист по организации строительства): Генеральный директор ООО «КиКГЕОСТРОЙ» Кесслер Ю.Ф., приказ №1СК-МВМ от 03.07.2023г., идентификационный номер НОСТРОЙ С-77-118776

(должность, фамилия, инициалы, идентификационный номер в национальном реестре специалистов в области строительства, реквизиты распорядительного документа, подтверждающего полномочия)

Представитель лица, осуществляющего подготовку проектной документации:

--

(должность, фамилия, инициалы, реквизиты распорядительного документа, подтверждающего полномочия, с указанием наименования, ОГРН, ИНН, места нахождения юридического лица, фамилии, имени, отчества, адреса места жительства, ОГНИП, ИНН индивидуального предпринимателя, наименования, ОГРН, ИНН саморегулируемой организации, членом которой является указанное юридическое лицо, индивидуальный предприниматель)

Представитель лица, выполнившего работы, подлежащие освидетельствованию:

Начальник участка ООО «ШЕЛПРОКК» Перевизнык А.П., приказ №1 от 01.08.2023г.

Главный инженер ООО "ЭлектроЭнергетика" Юрченко В. И., приказ № 1/08 от 04.08.2023г.

(должность, фамилия, инициалы, реквизиты распорядительного документа, подтверждающего полномочия, с указанием наименования, ОГРН, ИНН, места нахождения юридического лица, фамилии, имени, отчества, адреса места жительства, ОГНИП, ИНН индивидуального предпринимателя)

а также иные представители лиц, участвующих в освидетельствовании:

(должность с указанием наименования организации, фамилия, инициалы, реквизиты распорядительного документа, подтверждающего полномочия)

произвели осмотр работ, выполненных

ООО "ШЕЛПРОКК", ООО "ЭлектроЭнергетика"

(наименование лица, выполнившего работы, подлежащие освидетельствованию)

и составили настоящий акт о нижеследующем:

1. К освидетельствованию предъявлены следующие работы:

Укладка труб в траншее от т.10 (В1-30) до т.12.1 (В1-31)

(наименование скрытых работ)

2. Работы выполнены по проектной документации

131-23-НВКЗ «Ж/д пути от испытательного центра до обкаточной линии с удлинением трансбордера, расположенные по адресу: Московская область, г. о. Мытищи, ул. Колонцова, 4». Наружные сети водоснабжения и канализации. Переустройство хозяйственного водопровода (В1). Руководитель проекта В. Е. Липатов.

(номер, другие реквизиты чертежа, наименование проектной и/или рабочей документации, сведения о лицах, осуществляющих подготовку раздела проектной и/или рабочей документации)

3. При выполнении работ применены:

Реестр документов качества №131-23-НВКЗ-В1-30-В1-31-03 от 26.09.2023г.

(наименование строительных материалов (изделий), реквизиты сертификатов и/или других документов, подтверждающих их качество и безопасность)

4. Предъявлены документы, подтверждающие соответствие работ предъявляемым требованиям:

Исполнительная схема №03 Укладка труб в траншее от т.10 (В1-30) до т.12.1 (В1-31)

(исполнительные схемы и чертежи, результаты экспертиз, обследований, лабораторных и иных испытаний выполненных работ, проведенных в процессе строительного контроля)

5. Даты: начала работ: «25» сентября 2023 г.

окончания работ: «26» сентября 2023 г.

6. Работы выполнены в соответствии: 131-23-НВКЗ «Ж/д пути от испытательного центра до обкаточной линии с удлинением трансбордера, расположенные по адресу: Московская область, г. о. Мытищи, ул. Колонцова, 4». Наружные сети водоснабжения и канализации. Переустройство хозяйственного водопровода (В1). СП 45.13330.2017. «Свод правил. Земляные сооружения, основания и фундаменты». СП48.13330.2019 Свод правил. Организация строительства.

(наименования и структурные единицы технических регламентов, иных нормативных правовых актов, разделы проектной и/или рабочей документации)

7. Разрешается производство последующих работ

Обсыпка из песка труб в траншее от т.10 (В1-30) до т.12.1 (В1-31)

(наименование работ, конструкций, участков сетей инженерно-технического обеспечения)

Дополнительные сведения: отсутствуют

Акт составлен в 5 (пяти) экземплярах.

Приложения:

Документы перечисленные в п.3 и п.4 настоящего акта

Представитель застройщика (технического заказчика, эксплуатирующей организации или регионального оператора) по вопросам строительного контроля

Дураев В. Ю.

(фамилия, инициалы, подпись)

Представитель лица, осуществляющего строительство

Шевчук К. А.

(фамилия, инициалы, подпись)

Представитель лица, осуществляющего строительство, по вопросам строительного контроля (специалист по организации строительства)

Кessler Ю. Ф.

(фамилия, инициалы, подпись)

Представитель лица, осуществляющего подготовку проектной документации

(фамилия, инициалы, подпись)

Представитель лица, выполнившего работы, подлежащие освидетельствованию

Перевизник А. П.

(фамилия, инициалы, подпись)

Юрченко В. И.



(фамилия, инициалы, подпись)

Представители иных лиц

(фамилия, инициалы, подпись)


Продольный профиль хозяйственного водопровода В1 на участке В1-30-В1-31

План участка производства работ

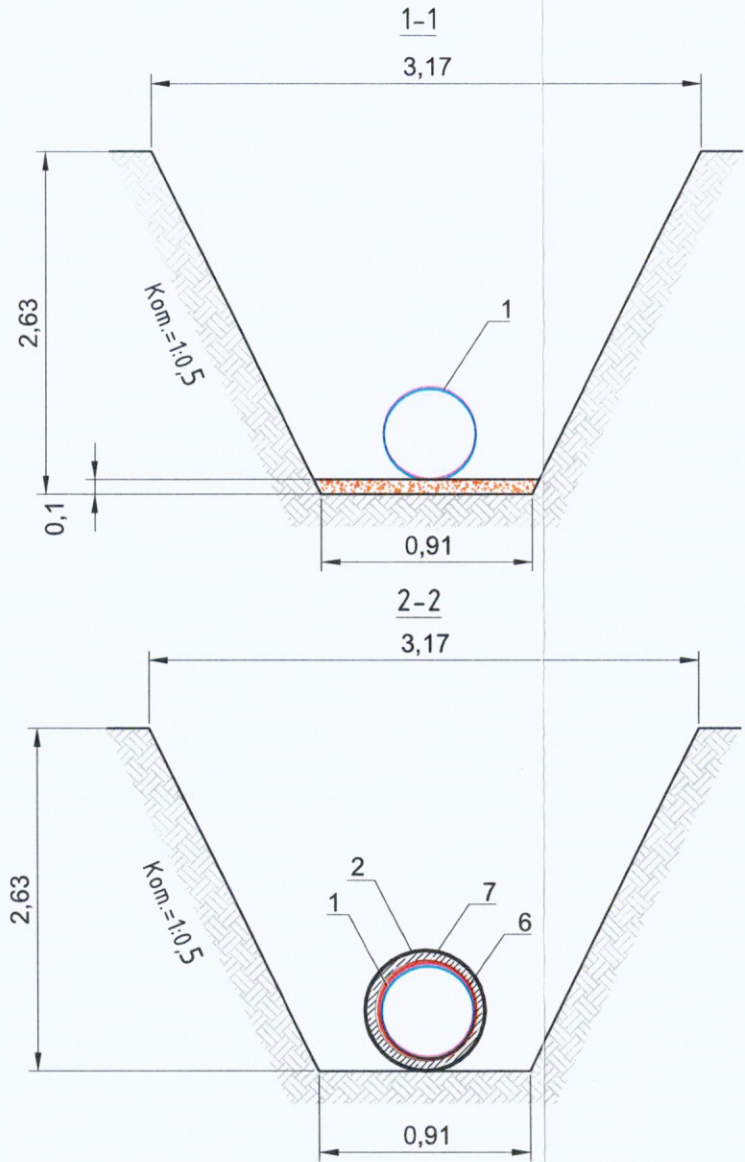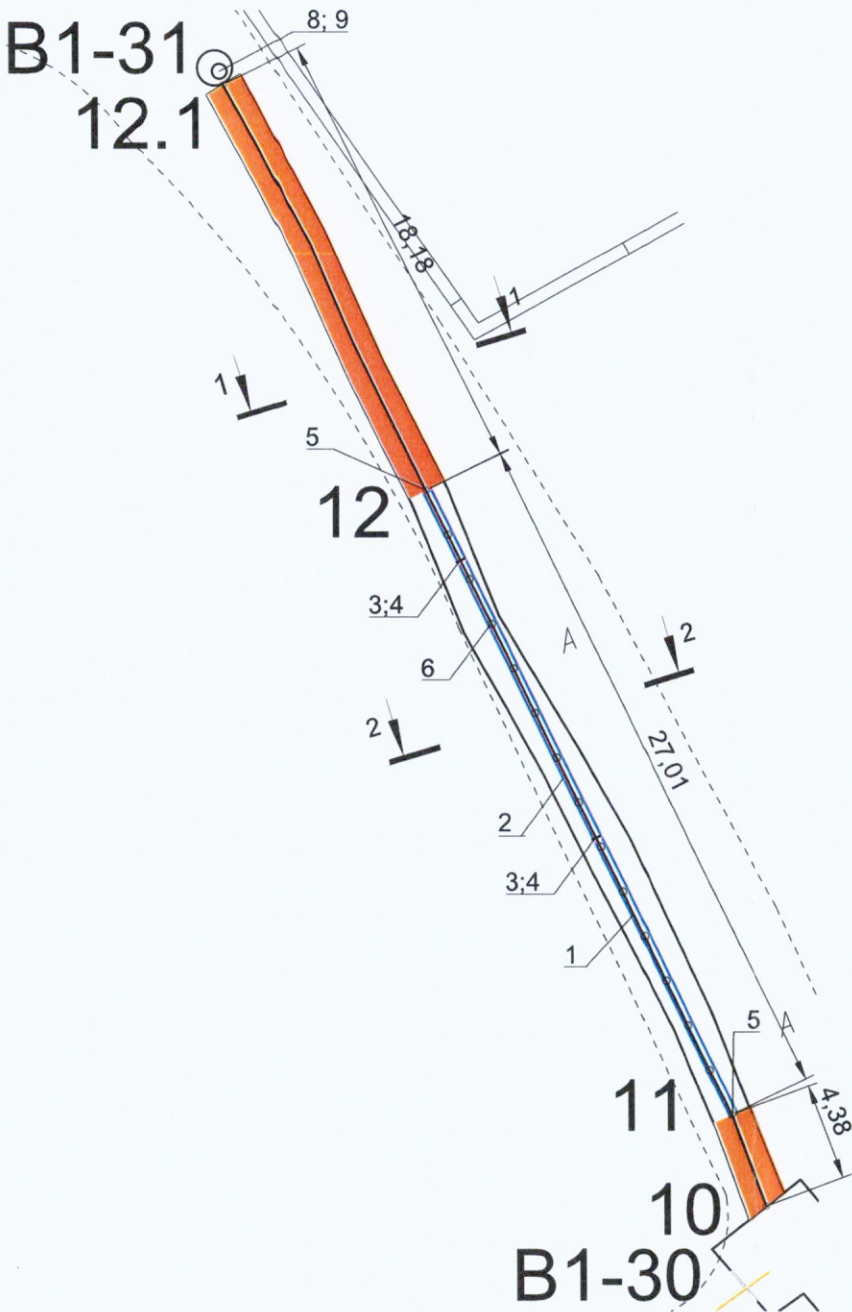

Условные обозначения:
т.10-т.12.1 Фактические точки участка работ
Основа из песка

137,00	138,00
Условный горизонт	
Отметка низа или лотка трубы	
Проектная отметка земли	
Натурная отметка земли	
Обозначение трубы и тип изоляции	
Основа	
Длина	Уклон
Расстояние, м	
Номер колодца, точки, угла поворота	

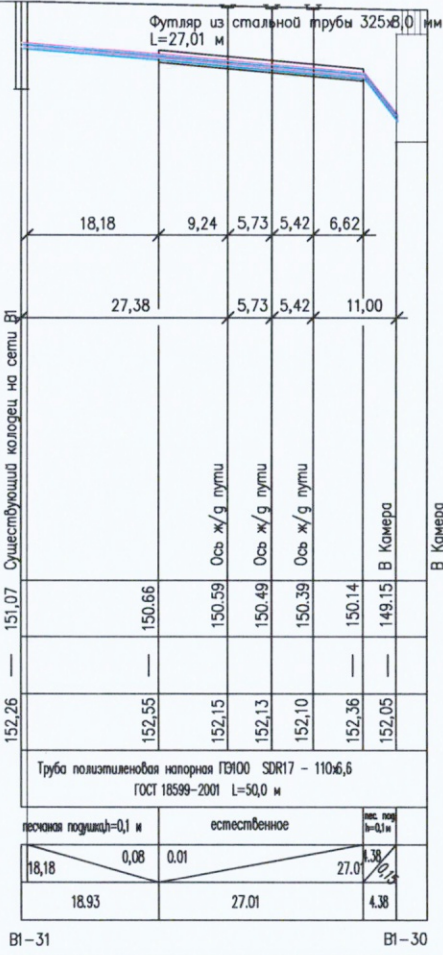

Ведомость объемов выполненных работ по монтажу трубы				
Поз. обознач.	Наименование	Ед. изм.	Кол.	Примеч.
1	Труба полиэтиленовая ПЭ100 SDR17-110x6,6	м	51,00	
2	Труба стальная с полиэтиленовым защитным покрытием ВУС Ø325x8,0мм	м	27,01	
3	Сварочный стык футляра Ду 325*8мм	стык	2	
4	Изоляция сварочного стыка футляра Ду 325*8мм	шт	2	
5	Муфта защитная для труб 110мм	шт	2	
6	Кольцо опорно направляющее ОНК-110/325	шт	13	Шаг уст. 2м
7	Заполнение межтрубного пространства цементно-песчанм раствором марки М100	м3	1,77	
8	Фланец стальной Ду100 мм	шт	1	Присоединение в колодце В1-31
9	Втулка ПЭ100 SDR17 Ду100 мм	шт	1	Присоединение в колодце В1-31

Примечание:
1. Линейные размеры указаны в метрах.
2. Система координат МСК 50.2.
3. Система высот Балтийская.
4. Съёмка выполнялась электронным тахеометром С Х-105 (свидетельство о поверке С-АК3/14-06-2023/254502985, действительно до 13.06.2024г.)

2023						131-23-НБКЗ		
						Ж/д пути от испытательного центра до обкаточной линии с удлинением трансбордера, расположенные по адресу: Московская область, г.о. Мытищи, ул. Колонцова, 4		
						Наружные сети водоснабжения и канализации		
						Переустройство хозяйственного водопровода В1		
						Исполнительная схема №03		
						Укладка труб в траншее от т.10 (В1-30) до т.12.1 (В1-31)		
						ООО "КикГЕОСТРОЙ"		

**Реестр № Р-131-23-НВКЗ-В1-30-В1-31-03 от 26.09.2023г. документов о качестве
к Акту освидетельствования скрытых работ
№ 131-23-НВКЗ-В1-30-В1-31-03 от 26.09.2023г.**

Объект: «Ж/д пути от испытательного центра до обкаточной линии с удлинением трансбордера, расположенные по адресу: Московская область, г. о. Мытищи, ул. Колонцова, 4». Наружные сети водоснабжения и канализации. Переустройство хозяйственного водопровода.

№ п/п	Наименование изделия	Документ качества	№ документа	Дата документа	Количество листов
1	Труба полиэтиленовая ПЭ 100 SDR 17-110х6,6 питьевая	Паспорт качества	б/н	от 31.05.2023г.	1
		Сертификат соответствия	№РОСС RU C-RU.AЮ64.B.00076/22	с 16.06.2022 по 15.06.2025г.	1
2	Труба стальная с полиэтиленовым защитным покрытием ВУС Ø 325х8,0мм	Сертификат соответствия	№ РОСС RU.НЕ06.Н03301	с 03.03.2023 по 02.03.2026г	1
4	Муфта защитная для труб 110мм	Паспорт качества	№687 М/23	03.2023г.	1
		Сертификат соответствия	№РОСС RU.OC50.002986	С 09.03.2023 по 08.03.2028г.	1
5	Кольцо опорное направляющее ОНК-110/325	Сертификат соответствия	№РОСС RU.НВ65.Н01005/21	С 09.02.2021 по 08.02.2024г.	1
6	Цементно-песчаный раствор марки М100	Декларация о соответствии	№РОСС RU Д-RU.РА01.B.98824/21	С 13.10.2021 по	1
7	Фланец стальной Ду100мм	Сертификат соответствия	№РОСС CN.НА39.Н00267/22	С 09.08.2022 по 08.08.2025г.	3
8	Втулка ПЭ100 SDR17 Ду100мм	Паспорт качества	№2605	От 26.03.2021г.	1
Итого :					11

Составил: _____
 Главный инженер ООО "ЭлектроЭнергетика" Юрченко В. И.
 (должность) (фамилия, инициалы, подпись)



АО «Орелсибгазппарат»
302008 г. Орел, ул. Машиностроительная, д. 6
т/ф (4862) 72-37-89, 72-56-30



АЮ64

ПАСПОРТ КАЧЕСТВА

на трубы из полиэтилена для подземных водопроводов ГОСТ 18599-2001(изм.1,2)

Партия № 614	Типоразмер ПЭ 100 SDR 17- 110х6,6 питьевая
Дата изготовления: 05.2023г.	Марка сырья: полиэтилен HD 03594 PE
Размер партии: 5000 п/м	ТУ 20.1610-014-81060768-2018

Сертификат соответствия № РОСС RU С-RU.АЮ64.В.00076/22 от 16.06.2022 г.

Сроки хранения: на открытой площадке (-50°C - +50°C) – не более 6 месяцев;
на закрытой (-50°C - +50°C) – не более 24 месяцев со дня выпуска.


№ п/ п	Наименование показателя	Норма по ГОСТ 18599-2001	Результаты испытаний
1	Внешний вид поверхности	п.5.2.1	Соответствует
2	Номинальный наружный диаметр	110,0-110,7	110,7
3	Толщина стенки, мм	6,6-7,4	6,6-6,9
4	Овальность трубы, мм	2,2	1,0
5	Относительное удлинение при разрыве, % не менее	350	350

Заключение:

Соответствует ГОСТ 18599-2001

Ответственный за
контроль качества

Дата выдачи

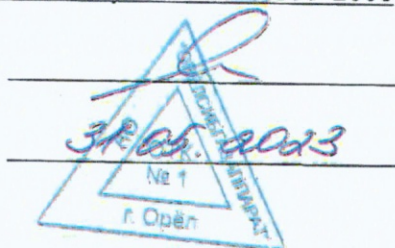

Дёмин С. А.

КОПИЯ ВЕРНА
РУК. ПРОЕКТА
ШЕВЧУК К.А.



г. Орел 05.05.2023

СЕРТИФИКАТ СООТВЕТСТВИЯ
(обязательная сертификация)
№ РОСС RU C-RU.АЮ64.В.00076/22

ЗАЯВИТЕЛЬ

Акционерное общество «Орелсибгазаппарат» (АО «Орелсибгазаппарат»). Место нахождения и место осуществления деятельности: 302008, Россия, Орловская область, город Орел, улица Машиностроительная, дом. 6, помещение 1. ОГРН: 1025700778542. ИНН: 5752020387. Телефон: (4862) 72-37-89. Адрес электронной почты: osga2010@yandex.ru.

ИЗГОТОВИТЕЛЬ

Акционерное общество «Орелсибгазаппарат» (АО «Орелсибгазаппарат»). Место нахождения и место осуществления деятельности: 302008, Россия, Орловская область, город Орел, улица Машиностроительная, дом. 6, помещение 1. ОГРН: 1025700778542. ИНН: 5752020387. Телефон: (4862) 72-37-89. Адрес электронной почты: osga2010@yandex.ru.

ОРГАН ПО СЕРТИФИКАЦИИ продукции и услуг «Полисерт» АНО по сертификации «Электросерт». Место нахождения: 129226, Россия, г. Москва, ул. Сельскохозяйственная, д. 12А. Место осуществления деятельности: 129110, Россия, г. Москва, ул. Гиляровского, д. 65, стр. 1; 129110, Россия, г. Москва, ул. Щепкина, д. 47, стр. 1. ОГРН: 1037739013355. ИНН: 7725081144. Телефон: +7 (495) 995-10-26. Адрес электронной почты: info@certif.ru. Уникальный номер записи об аккредитации в реестре аккредитованных лиц № RA.RU.10АЮ64 от 21.07.2015

ПОДТВЕРЖДАЕТ, ЧТО ПРОДУКЦИЯ

Трубы напорные из полиэтилена ПЭ100 для систем хозяйственно-питьевого водоснабжения диаметром 20-630 мм, с любым стандартным размерным отношением SDR

ГОСТ 18599-2001 с изм. №1, №2 «Трубы напорные из полиэтилена. Технические условия»

Серийный выпуск

Код ОКПД 2: 22.21.21.122

Код ТН ВЭД ЕАЭС: 3917 21 100 0

СООТВЕТСТВУЕТ ТРЕБОВАНИЯМ

ГОСТ 18599-2001 Табл. 5, п. 5.1

СЕРТИФИКАТ СООТВЕТСТВИЯ ВЫДАН НА ОСНОВАНИИ

Протоколы испытаний №№ 150622-1, 150622-2, 150622-3 от 15.06.2022 Испытательной лаборатории полимерных труб и фитингов ООО «Полиакцент», уникальный номер записи об аккредитации в реестре аккредитованных лиц № RA.RU.21HC73

Акт о результатах анализа состояния производства (АСП) № 0159/АА от 29.03.2022 ОС «Полисерт» АНО по сертификации «Электросерт», уникальный номер записи об аккредитации в реестре аккредитованных лиц № RA.RU.10АЮ64.

Свидетельство о государственной регистрации ВУ.70.06.01.013.Е.000937.03.18 от 20.03.2018 выдано ГУ «Республиканский центр гигиены, эпидемиологии и общественного здоровья»

Схема сертификации: 1с

ДОПОЛНИТЕЛЬНЫЕ СВЕДЕНИЯ

СРОК ДЕЙСТВИЯ СЕРТИФИКАТА СООТВЕТСТВИЯ с 16.06.2022 по 15.06.2025

Руководитель (заместитель
руководителя) органа по сертификации

Эксперт-аудитор
(эксперты-аудиторы)



(подпись)

(подпись)

Чесноков Сергей Борисович

(фамилия, имя, отчество)

Шемякин Георгий Валентинович

(фамилия, имя, отчество)

КОПИЯ ВЕРНА
РУК. ПРОЕКТА
ШЕВЧУК К.А.



СИСТЕМА СЕРТИФИКАЦИИ ГОСТ Р
ФЕДЕРАЛЬНОЕ АГЕНТСТВО ПО ТЕХНИЧЕСКОМУ РЕГУЛИРОВАНИЮ И МЕТРОЛОГИИ



СЕРТИФИКАТ СООТВЕТСТВИЯ

№ РОСС RU.Н006.Н03301

Срок действия с 03.03.2023

по 02.03.2026

№ 0627222

ОРГАН ПО СЕРТИФИКАЦИИ RA.RU.11HE06

Орган по сертификации продукции ООО "Эксперт-С". Адрес: 300045, РОССИЯ, Тульская обл, Тула г, Новомосковское ш, дом 54, помещение 3, 2 этаж, помещение 14. Телефон 8-487-274-0239, адрес электронной почты: s.eksp@yandex.ru

ПРОДУКЦИЯ Трубы стальные диаметром от 57 мм до 1720 мм с наружным, грунтованным, ленточно-полимерным изоляционным двухслойным или многослойным полиэтиленовым защитным покрытием усиленного типа (УС) и весьма усиленного типа (ВУС). Условия нанесения покрытия - Заводские (базовые). Серийный выпуск.

код ОК
24.20.13.130

СООТВЕТСТВУЕТ ТРЕБОВАНИЯМ НОРМАТИВНЫХ ДОКУМЕНТОВ

ГОСТ Р 51164-98; ГОСТ 9.602-2016, ТУ 4859-001-11775856-95.

КОПИЯ ВЕРНА
РУК. ПРОЕКТА

ШЕВЧУК К.А.

ИЗГОТОВИТЕЛЬ Индивидуальный предприниматель Соколов Владимир Владимирович "Московский Завод Изоляции". ОГРНИП: 318774600624762, ИНН: 502244841414. Адрес: 142455, РОССИЯ, Московская область. Ногинский район, город Электроугли, Банный переулок, участок 12, телефон: +7(916)207-60-48, адрес электронной почты: sigma-vesta@bk.ru.

СЕРТИФИКАТ ВЫДАН Индивидуальный предприниматель Соколов Владимир Владимирович. ОГРНИП: 318774600624762, ИНН: 502244841414. Адрес: 115093, РОССИЯ, г. Москва, Щипковский 1-й переулок, дом 25, к 47, телефон: +7(916)207-60-48, адрес электронной почты: sigma-vesta@bk.ru.

НА ОСНОВАНИИ

Протокол испытаний № 13Р18/03/20 от 18.02.2020 года, выдан ИСПЫТАТЕЛЬНОЙ ЛАБОРАТОРИЕЙ ТАМОЖЕННОГО СОЮЗА «РЕЙНА» (аттестат аккредитации РОСС RU.31881.04ТЕС0.ИЛ13 срок действия с 03.02.2020 по 02.02.2025 г)

ДОПОЛНИТЕЛЬНАЯ ИНФОРМАЦИЯ

Схема сертификации: 1с



Руководитель органа

Эксперт

Сертификат не применяется при обязательной сертификации



А.В. Босик

инициалы, фамилия

А.А. Белянин

инициалы, фамилия



ПК ПОЛИМЕР ФИТИНГ
ПРОИЗВОДСТВО ПОЛИМЕРНЫХ ИЗДЕЛИЙ

420124, РТ, г. Казань, ул.
Чистопольская, д. 51, кв. 17
инн: 1657259562
e-mail: igorpad@bk.ru,
тел. 89172805519
www.polimerfiting.ru

ПАСПОРТ КАЧЕСТВА № 687 М/23

Условное обозначение: **Муфта защитная для прохода через Ж/Б ф110**

Партия № 687 М/23

Дата изготовления: Март 2023 года

Размер партии: 1000 шт.

Производитель трубы и ПЭ :

КОПИЯ ВЕРНА
РУК. ПРОЕКТА
ШЕВЧУК К.А.

Гарантийный срок хранения в условиях 5 (ОЖ 4) не более 2 лет со дня изготовления.

Условия хранения: по ГОСТ 15150, раздел 10.

Допуск отклонения изделия по диаметру, длине и толщине $\pm 5\%$

Изготовитель гарантирует соответствие требованиям ТУ 22.21.29-001-14823892-2017 при соблюдении условий транспортирования и хранения.

Втулки и переходы литые удлиненные и короткие используются только один раз (повторное использование не возможно)

Любые внесения изменений в изделие заказчиком не допускается и производитель ответственности не несет и изделие возврату не подлежит.

Аттестационное удостоверение сварщика №1714 от 28.09.2022г. Мухутдинов Ильнар Султанович

Аттестационное удостоверение сварщика №1711 от 28.09.2022г. Хмылев Владимир Васильевич

ОТК



Размножению не подлежит





СЕРТИФИКАТ СООТВЕТСТВИЯ

№ РОСС RU.0C50.002986

Срок действия с 09.03.2023г. по 08.03.2028г.



ОРГАН ПО СЕРТИФИКАЦИИ Общество с ограниченной ответственностью «ЦЕНТР СЕРТИФИКАЦИИ»
(ИНН 9703113999) Адрес: Москва, Столярный пер, д. 2, помещ. 4/п ком. 8. Аттестат аккредитации
РОСС RU.31529.04ИЖС0.ОС50 от 22.11.22 г. до 21.11.2025 г icok30@mail.ru

ПОДТВЕРЖДАЕТ, ЧТО ПРОДУКЦИЯ

Фасонные изделия из ПЭ для канализации и водоснабжения, см. приложение.
Серийный выпуск

код ОКПД 2
22.21.29.130

код ТН ВЭД
391721900

СООТВЕТСТВУЕТ ТРЕБОВАНИЯМ НОРМАТИВНЫХ ДОКУМЕНТОВ

ТУ 22.21.29-001-14823892-2017 "Детали соединительные из полиэтилена
для трубопроводов изготавливаемые методами сварки и прессованием.
Технические условия"

ИЗГОТОВИТЕЛЬ

Общество с ограниченной ответственностью "ПК" "ПОЛИМЕР ФИТИНГ"
ОГРН 1201600009841. ИНН 1657259562. КПП 165701001.
Юридический адрес: 420124, РТ, г.Казань, ул.Чисопольская, д.51, кв.17.
Телефон: 8(843)2022073, email: bugrov-78@mail.ru

СЕРТИФИКАТ ВЫДАН

Общество с ограниченной ответственностью "ПК" "ПОЛИМЕР ФИТИНГ"
ОГРН 1201600009841. ИНН 1657259562. КПП 165701001.
Юридический адрес: 420124, РТ, г.Казань, ул.Чисопольская, д.51, кв.17.
Телефон: 8(843)2022073, email: bugrov-78@mail.ru

НА ОСНОВании

Протокол испытаний № 1115 от 06.03.2023г.
Выданный ООО «ЦЕНТР СЕРТИФИКАЦИИ» (ИЛ «ИСПЫТАТЕЛЬНЫЙ ЦЕНТР КОНТРОЛЯ»)
РОСС RU 31529.04ИЖС0.ИЦ28 до 20 января 2025 г.

ДОПОЛНИТЕЛЬНАЯ ИНФОРМАЦИЯ



Руководитель органа

Эксперт

О.Тюк

В.Смолин

Пожидаева О.А.

Смолин М.С.

КОПИЯ ВЕРНА
РУК. ПРОЕКТА
ШЕВЧУК К.А.

Шевчук К.А.



КОПИЯ ВЕРНА



ПРИЛОЖЕНИЕ К СЕРТИФИКАТУ СООТВЕТСТВИЯ

№ РОСС RU.0C50.002986

КОД ОКПД 2	Наименование и обозначение продукции, ее изготовитель	Обозначение документации, по которой выпускается продукция
22.21.29.130	1) Отвод сварной от ф020до ф1200 ПЭ100 1до180 градусов SDR-26-7,4 2)Тройник сварной неравнопроходной от ф110х032до ф500х630 ПЭ100 на 45-60 градусов SDR-26-7,4 3)Отвод литой удлиненный от ф 020до ф 630 ПЭ100 на 45-90 градусов SDR-26-7,4 4)Тройник сварной от ф 020доф 1200 ПЭ100 SDR-26-7,4 5)Крестовина сварная от ф 020до ф 1200 ПЭ100 SDR-26-7,4 6)Тройник врезной от ф225х110до ф1200х315 ПЭ 100 SDR-26-7,4 7)Опора не подвижная от ф 063до ф1200 ПЭ 100 SDR-26-7,4 8)Муфта для прохода через Ж/Б колодец от ф020до ф 1200 9)Тройник сварной У - образный от ф050до ф 630 на 45-60 градусов ПЭ100 SDR-26-7,4 10)Крестовина сварная на 45 градусов от ф050до ф 630 ПЭ100 SDR-26-7,4 11)Тройник сварной с резьбовой заглушкой от ф050до ф 400 ПЭ100 SDR-26-7,4 12) Тройник сварной 45-60 градусов с резьбовой заглушкой от ф050до ф 400 ПЭ 100 SDR-26-7,4 13)Переход сварной удлиненный от ф180-110до ф 1200-100 ПЭ100 SDR-26-7,4 14)Тройник сварной не равнопроходной от ф125-110до ф1200-1000 ПЭ 100 SDR-26-7,4 15) Втулка сварная удлиненная от ф 032до ф1200 ПЭ 100 SDR-26-7,4 16)Заглушка сварная удлиненная от ф 032 до ф1200 ПЭ 100 SDR-26-7,4	ТУ 22.21.29-001-14823892-2017 "Детали соединительные из полиэтилена для трубопроводов изготавливаемые методами сварки и прессованием. Технические условия"

КОПИЯ ВЕРНА
РУК. ПРОЕКТА
ШЕВЧУК К.А.



Руководитель органа

Эксперт

Пожидаева О.А.

Смолин М.С.

**СИСТЕМА ДОБРОВОЛЬНОЙ СЕРТИФИКАЦИИ СИСТЕМ МЕНЕДЖМЕНТА,
ПЕРСОНАЛА, ПРОИЗВОДСТВА, ПРОДУКЦИИ, РАБОТ И УСЛУГ «ПСК СОЮЗ»**

Рег. № РОСС RU.31529.04ИЖС0

№ 0436592



КОД ОКПД 2	Наименование и обозначение продукции, ее изготовитель	Обозначение документации, по которой выпускается продукция
	17) Втулка литая короткая от ф020 до ф1200 ПЭ 100 SDR-26-7,4 18) Втулка литая удлиненная от ф020 до ф630 ПЭ 100 SDR-26-7,4 19) Переход короткий от ф020-160 до ф1200-100 ПЭ 100 SDR-26-7,4 20) Тройник литой удлиненный от ф020 до ф 630 ПЭ 100 SDR-26-7,4 21) Крестовина литая удлиненная от ф090 до ф225 ПЭ 100 SDR-26-7,4 22) Заглушка литая удлиненная от ф020 до ф630 ПЭ 100 SDR-26-7,4 23) Переход литой удлиненный от ф025 до ф 800 ПЭ 100 SDR-26-7,4 24) Фланцы в полимерном покрытии ПК от ф063 до ф1200 ру10 и ру16 25) Фланцы в полимерном покрытии ПП от 063 до ф630 ру 10 и ру16	



**КОПИЯ ВЕРНА
РУК. ПРОЕКТА
ШЕВЧУК К.А.**

[Handwritten signature of K.A. Shevchuk]



Руководитель органа

[Handwritten signature of O.A. Pozhidayeva]

Позидаева О.А.

Эксперт

[Handwritten signature of M.S. Smolin]

Смолин М.С.

No 0051463

ОГРН 1127747247704
К/КГЕОСТРОЙ
K&KGEOSTROY
Для документов № 7
МОСКВА

М.П.

Септ


РОССИЙСКАЯ ФЕДЕРАЦИЯ
ДЕКЛАРАЦИЯ О СООТВЕТСТВИИ

№ РОСС RU Д-RU.PA01.B.98824/21

ЗАЯВИТЕЛЬ: ОБЩЕСТВО С ОГРАНИЧЕННОЙ ОТВЕТСТВЕННОСТЬЮ "КИЧИГИНСКИЙ ГОРНО-ОБОГАТИТЕЛЬНЫЙ КОМБИНАТ "КВАРЦ", ООО "КВАРЦ", место нахождения 457005, РОССИЯ, ОБЛАСТЬ ЧЕЛЯБИНСКАЯ, УВЕЛЬСКИЙ РАЙОН, ПОСЕЛОК НАГОРНЫЙ, УЛИЦА РАБОЧАЯ, 1, ОГРН 1107424000441, ИНН 7424028010, телефон +7 3516698201, электронная почта sekr-kv@kvarzgroup.ru

В ЛИЦЕ: Генеральный директор ООО "Кварцстройинвест" управляющей организации ООО "Кварц", Апаликов Павел Валерьевич

ЗАЯВЛЯЕТ, ЧТО ПРОДУКЦИЯ Смесь сухая строительная кладочная следующего типа ПЦС-М 100 Песчано-цементная смесь марки М100 торговой марки "Уральский Мастеровой", Смесь сухая строительная кладочная следующего типа ПЦС-М 100 Песчано-цементная смесь марки М100 торговой марки "Уральский Мастеровой", тип: ПЦС-М 100 Песчано-цементная смесь марки М100, торговая марка: Уральский Мастеровой, ОБЩЕСТВО С ОГРАНИЧЕННОЙ ОТВЕТСТВЕННОСТЬЮ "КИЧИГИНСКИЙ ГОРНО-ОБОГАТИТЕЛЬНЫЙ КОМБИНАТ "КВАРЦ", ООО "КВАРЦ", 457005, РОССИЯ, ОБЛАСТЬ ЧЕЛЯБИНСКАЯ, УВЕЛЬСКИЙ РАЙОН, ПОСЕЛОК НАГОРНЫЙ, УЛИЦА РАБОЧАЯ, 1, ОГРН 1107424000441, ИНН 7424028010, ГОСТ Р 58272-2018, Смеси сухие строительные кладочные. Технические условия, Раздел 4 (кроме пп. 4.5.2, 4.5.3), раздел 5, Серийный выпуск

код ОКПД 2: 23.64.10.110

код ТН ВЭД ЕАЭС: 6810990000

СООТВЕТСТВУЕТ ТРЕБОВАНИЯМ: ГОСТ Р 58272-2018, Смеси сухие строительные кладочные. Технические условия, Раздел 4 (кроме пп. 4.5.2, 4.5.3), раздел 5;

СХЕМА ДЕКЛАРИРОВАНИЯ: 1д

ДЕКЛАРАЦИЯ О СООТВЕТСТВИИ ПРИНЯТА НА ОСНОВАНИИ №15-М100 выдан 25.02.2021 испытательной лабораторией "Лаборатория цеха по производству сухих строительных смесей и сухого песка ООО "Кварц"

ДОПОЛНИТЕЛЬНЫЕ СВЕДЕНИЯ: В сухих помещениях с нормальной влажностью

СРОК ДЕЙСТВИЯ ДЕКЛАРАЦИИ О СООТВЕТСТВИИ с 13.10.2021 по 01.10.2026

Заявитель

подпись

Апаликов Павел Валерьевич

фамилия, имя, отчество

ЗАЯВЛЕНИЕ: продукция безопасна при ее использовании согласно указанному способу применения в соответствии с целевым назначением. Заявителем приняты меры по обеспечению соответствия продукции требованиям, установленным техническим регламентом (техническими регламентами) Российской Федерации.



ДОБРОВОЛЬНАЯ СЕРТИФИКАЦИЯ ПРОДУКЦИИ

СЕРТИФИКАТ СООТВЕТСТВИЯ

№ РОСС CN.НА39.Н00267/22

Срок действия с 09.08.2022

по 08.08.2025

№ 0087128

ОРГАН ПО СЕРТИФИКАЦИИ рег.№ RA.RU.10НА39, Орган по сертификации Общества с ограниченной ответственностью "Лидер", 117630, РОССИЯ, город Москва, шоссе Старокалужское, дом 62, этаж 2, помещение VIII, комнаты 12, 13, Тел: +7 4996820193, E-mail: lider.certification@gmail.com

ПРОДУКЦИЯ Фланец, расточенный под ПЭ втулку (согласно приложению бланк №0019807, №0019808)
Серийный выпуск

КОПИЯ ВЕРНА
РУК. ПРОЕКТА
ШЕВЧУК К.А.

код ОК 034-2014
(КПЕС 2008)

СООТВЕТСТВУЕТ ТРЕБОВАНИЯМ НОРМАТИВНЫХ ДОКУМЕНТОВ
ГОСТ 33259-2015

код ТН ВЭД
7307910000

ИЗГОТОВИТЕЛЬ BAODING PINGYILU IM & EX TRADING CO.,LTD

Место нахождения: Китай, No.050, AREA 2, FLOOR1, HEDAO INTERNATIONAL BAG & CASE MARKET, BAIGOU TOWN, BAODING CITY, HEBEI PROVINCE

СЕРТИФИКАТ ВЫДАН Общество с ограниченной ответственностью «ТД РостФитинг»

Место нахождения: 125124, Россия, г. Москва, 3-я улица Ямского поля, дом 2, корпус 7, эт.3, пом.Х, ком.58

Телефон: +7(499) 500-96-74 Адрес электронной почты: info@rostfiting.ru

НА ОСНОВАНИИ Протокола испытаний № 2022-NSP-08-2113 от 08.08.2022 года, выданного Испытательной лабораторией Общества с ограниченной ответственностью "НИИСЕРТ" (регистрационный номер аттестата аккредитации РОСС RU.32438.04РСТ0.002)

ДОПОЛНИТЕЛЬНАЯ ИНФОРМАЦИЯ

Схема сертификации: 1с



Руководитель органа

М.П.

Эксперт

подпись
подпись



М.В. Петрунин
инициалы, фамилия

Н.А. Рожкова
инициалы, фамилия

Сертификат не применяется при обязательной сертификации

ДОБРОВОЛЬНАЯ СЕРТИФИКАЦИЯ ПРОДУКЦИИ

№ 0019807

ПРИЛОЖЕНИЕ

К сертификату соответствия № РОСС CN.НА39.Н00267/22

7307910000

Фланец, расточенный под ПЭ втулку:

Фланец d 100, расточенный под ПЭ втулку d 110 PN10
Фланец d 100, расточенный под ПЭ втулку d 110 PN16
Фланец d 100, расточенный под ПЭ втулку d 125 PN10
Фланец d 100, расточенный под ПЭ втулку d 125 PN16
Фланец d 125, расточенный под ПЭ втулку d 140 PN10
Фланец d 125, расточенный под ПЭ втулку d 140 PN16
Фланец d 150, расточенный под ПЭ втулку d 160 PN10
Фланец d 150, расточенный под ПЭ втулку d 160 PN16
Фланец d 150, расточенный под ПЭ втулку d 180 PN10
Фланец d 150, расточенный под ПЭ втулку d 180 PN16
Фланец d 20, расточенный под ПЭ втулку d 25 PN10
Фланец d 20, расточенный под ПЭ втулку d 25 PN16
Фланец d 200, расточенный под ПЭ втулку d 200 PN10
Фланец d 200, расточенный под ПЭ втулку d 200 PN16
Фланец d 200, расточенный под ПЭ втулку d 225 PN10
Фланец d 400, расточенный под ПЭ втулку d 400 PN16
Фланец d 50, расточенный под ПЭ втулку d 63 PN10
Фланец d 50, расточенный под ПЭ втулку d 63 PN16
Фланец d 500, расточенный под ПЭ втулку d 450 PN10
Фланец d 500, расточенный под ПЭ втулку d 450 PN16
Фланец d 500, расточенный под ПЭ втулку d 500 PN10
Фланец d 500, расточенный под ПЭ втулку d 500 PN16

КОПИЯ ВЕРНА
РУК. ПРОЕКТА

ШЕВЧУК К.А.



Н.А. Рожкова
инициалы, фамилия

Руководитель органа

Эксперт

подпись

подпись

М.П.

ДОБРОВОЛЬНАЯ СЕРТИФИКАЦИЯ ПРОДУКЦИИ

№ 0019808

ПРИЛОЖЕНИЕ

К сертификату соответствия № РОСС CN.НА39.Н00267/22

Фланец d 600, расточенный под ПЭ втулку d 560 PN10
Фланец d 600, расточенный под ПЭ втулку d 560 PN16
Фланец d 600, расточенный под ПЭ втулку d 630 PN 10
Фланец d 600, расточенный под ПЭ втулку d 630 PN 16
Фланец d 65, расточенный под ПЭ втулку d 75 PN10
Фланец d 65, расточенный под ПЭ втулку d 75 PN16
Фланец d 700, расточенный под ПЭ втулку d 710 PN 10
Фланец d 700, расточенный под ПЭ втулку d 710 PN 16
Фланец d 80, расточенный под ПЭ втулку d 90 PN10
Фланец d 80, расточенный под ПЭ втулку d 90 PN16
Фланец d 800, расточенный под ПЭ втулку d 800 PN10
Фланец d 800, расточенный под ПЭ втулку d 800 PN16

КОПИЯ ВЕРНА
РУК. ПРОЕКТА
ШЕВЧУК К.А.



М.П.

Руководитель органа

Эксперт

Подпись
подпись

М.В. Петрунин
инициалы, фамилия

Н.А. Рожкова
инициалы, фамилия

Общество с ограниченной ответственностью
«Климовский трубный завод»



группа
ПОЛИПЛАСТИК

ОГРН 1025002589601
ИНН/КПП 5021012366/502101001
142182, Московская область, город Подольск,
пр. Леда Беранковский (Климовск мкр.), дом 10

Тел.: +7 (495) 585 13 40
Факс: +7 (495) 580-57-82
ktr@polyplastic.ru
www.polyplastic.ru

Интегрированная система менеджмента сертифицирована на соответствие требованиям
ГОСТ Р ИСО 9001-2015 (ISO 9001:2015) и ГОСТ Р ИСО 14001-2016 (ISO 14001:2015)
Сертификат соответствия № РОСС RU.ИСН1.Н00129 от 16.10.2019 г.



Паспорт качества № 2605

Детали соединительные из
полиэтилена литьевые для напорных
трубопроводов

ТУ 22.21.29-042-73011750-2018 с изм. №
1,2

Не подлежит обязательной сертификации
Свидетельство о гос. регистрации № RU.77.99.32.013.Е.001181.04.19 от 01.04.2019
Сертификат соответствия № RQ RU.1301.H00171 с 16.11.2020
Сертификат соответствия № С-РТЭ.002.ТУ.00848 с 23.05.2019
Сертификат соответствия № ЮАЧО.RU.1401.H00361 с 30.05.2018

Условное обозначение продукции: Втулка под фланец ПЭ100 ГАЗ/ВОДА 110 SDR17/17,6 0,6 МПа/ 1,0 МПа Тип 2
№ партии: 07-21-11008
Дата изготовления: с 16.03.2021 по 26.03.2021
Размер партии, шт: 282
Марка сырья: Н 1000 PCI Black

№	Наименование показателя	Значение показателя по НД	Значение показателя фактическое
1	Внешний вид	Таблица 10, п.1	Соответствует
2	Средний наружный диаметр D ₁ , мм	110+0,7	110,0 - 110,7
3	Толщина стенки E _s , мм	6,6+0,8	6,9 - 7,0
4	Овальность D ₁ , мм, не более	1,7	0,5
5	Размер L ₂ , мм, не менее	82	93
6	Размер Z, мм, не менее	130	140,5
7	Размер D _f , мм	157-3,2	156,5
8	Размер b, мм	19,0+1,0	20,0
9	Стойкость к внутреннему давлению при 20 °С при кольцевом напряжении 12,0 МПа, ч, не менее	100	102*
10	Стойкость к внутреннему давлению при 80 °С при кольцевом напряжении 5,4 МПа, ч, не менее	165	167*
11	Стойкость к внутреннему давлению при 80 °С при кольцевом напряжении 5,0 МПа, ч, не менее	1000	1000*
12	Термостабильность (время окислительной индукции) при 200 °С, мин, не менее	20	20*
13	Стойкость к осевому растяжению сварного шва при стыковой сварке деталей с трубным концом номинальным наружным диаметром ≥ 90 мм, тип разрушения по сварному шву	Пластический	Пластический*

КОПИЯ ВЕРНА
РУК. ПРОЕКТА
ШЕВЧУК К.А.

Рег.№ УП-02082827



Стр.1 из 2 Паспорта качества №2605



Объект капитального строительства:

«Ж/Д пути от испытательного центра до обкаточной линии с удлинением трансбордера, расположенные по адресу: Московская область, г. Мытищи, ул. Колонцова, 4», территория завода АО «МЕТРОВАГОНМАШ»

(наименование проектной документации, почтовый или строительный адрес объекта капитального строительства)

Застройщик (технический заказчик, эксплуатирующая организация или региональный оператор):

ООО «Проминжиниринг», ИНН 7734001650, ОГРН 11477481394406, КПП 770801001, 107140, г. Москва, ул. Рукавская, д.13, помещение ХХ-4, тел. +7(495) 909-93-48, член саморегулируемой Ассоциации строителей «Саморегулируемая организация «Строительные допуски», ИНН 7714322214, ОГРН 107799011045, регистрационный номер СРО-С-187-26012010 от 27.07.2018г.

(фамилия, имя, отчество, адрес места жительства, ОГНИП, ИНН индивидуального предпринимателя, наименование, ОГРН, ИНН, место нахождения юридического лица, телефон/факс, наименование, ОГРН, ИНН саморегулируемой организации, членом которой является – для индивидуальных предпринимателей и юридических лиц; фамилия, имя, отчество, паспортные данные, адрес места жительства, телефон/факс – для физических лиц, не являющихся индивидуальными предпринимателями)

Лицо, осуществляющее строительство: ООО «КиКГЕОСТРОЙ», ОГРН 1127747247704, ИНН 7709918820, 109004, Г.МОСКВА, УЛ. ЗЕМЛЯНОЙ ВАЛ, Д.65, КВ.59, тел. +7 (495) 915-24-71, член саморегулируемой ассоциации СРО «МАС» регистрационный номер СРО-С-148-24122009 от 12.03.2013г.

(фамилия, имя, отчество, адрес места жительства, ОГНИП, ИНН индивидуального предпринимателя, наименование, ОГРН, ИНН, место нахождения юридического лица, телефон/факс, наименование, ОГРН, ИНН саморегулируемой организации, членом которой является)

Лицо, осуществляющее подготовку проектной документации: ООО «КиКГЕОСТРОЙ», ОГРН 1127747247704, ИНН 7709918820, 109004, Г.МОСКВА, УЛ. ЗЕМЛЯНОЙ ВАЛ, Д.65, КВ.59, тел. +7 (495) 915-24-71, член саморегулируемой ассоциации СРО «Объединение проектировщиков «УниверсалПроект», регистрационный номер СРО-П-179-12122012 от 20.10.2022г.

(фамилия, имя, отчество, адрес места жительства, ОГНИП, ИНН индивидуального предпринимателя, наименование, ОГРН, ИНН, место нахождения юридического лица, телефон/факс, наименование, ОГРН, ИНН саморегулируемой организации, членом которой является)

Лицо, осуществляющее строительство, выполнившее работы, подлежащие освидетельствованию:

1. ООО «ШЕЛПРОКК», ОГРН 1237700462427, ИНН 9726048866, 117535, Г.МОСКВА, МУНИЦИПАЛЬНЫЙ ОКРУГ ЧЕРТАНОВО ЮЖНОЕ, ПРОЕЗД 3-Й ДОРОЖНЫЙ, Д. 6, К. 2, член саморегулируемой ассоциации «Архитектурное наследие», регистрационный номер СРО-С-230-07092010

2. ООО «ЭлектроЭнергетика», ОГРН 1175074004698, ИНН 5037011400, 142281, Московская обл., г. Протвино, Кременковское ш., д. 5, член саморегулируемой ассоциации «Объединение Специализированных Организаций Профессиональные Строители», регистрационный номер СРО-С-219-21042010

(фамилия, имя, отчество, адрес места жительства, ОГНИП, ИНН индивидуального предпринимателя, наименование, ОГРН, ИНН, место нахождения юридического лица, телефон/факс, наименование, ОГРН, ИНН саморегулируемой организации, членом которой является)

АКТ**освидетельствования скрытых работ**

№ 131-23-НВКЗ-В1-30-В1-31-04

"27" сентября 2023г.

(дата составления акта)

Представитель застройщика (технического заказчика, эксплуатирующей организации или регионального оператора) по вопросам строительного контроля:

Ведущий инженер строительного контроля ООО «Проминжиниринг» Дураев В. Ю., приказ №5 от 03.08.2023г.

(должность, фамилия, инициалы, идентификационный номер в национальном реестре специалистов в области строительства, реквизиты распорядительного документа, подтверждающего полномочия, с указанием наименования, ОГРН, ИНН, места нахождения юридического лица, фамилии, имени, отчества, адреса места жительства, ОГНИП, ИНН индивидуального предпринимателя)

Представитель лица, осуществляющего строительство:

Руководитель проекта ООО «КиКГЕОСТРОЙ» Шевчук К.А. приказ №2-МВМ от 01.07.2023г.

(должность, фамилия, инициалы, реквизиты распорядительного документа, подтверждающего полномочия)

Представитель лица, осуществляющего строительство, по вопросам строительного контроля (специалист по организации строительства): Генеральный директор ООО «КиКГЕОСТРОЙ» Кесслер Ю.Ф., приказ №1СК-МВМ от 03.07.2023г., идентификационный номер НОСТРОЙ С-77-118776

(должность, фамилия, инициалы, идентификационный номер в национальном реестре специалистов в области строительства, реквизиты распорядительного документа, подтверждающего полномочия)

Представитель лица, осуществляющего подготовку проектной документации:

(должность, фамилия, инициалы, реквизиты распорядительного документа, подтверждающего полномочия, с указанием наименования, ОГРН, ИНН, места нахождения юридического лица, фамилии, имени, отчества, адреса места жительства, ОГНИП, ИНН индивидуального предпринимателя, наименования, ОГРН, ИНН саморегулируемой организации, членом которой является указанное юридическое лицо, индивидуальный предприниматель)

Представитель лица, выполнившего работы, подлежащие освидетельствованию:

Начальник участка ООО «ШЕЛПРОКК» Перевизник А.П., приказ №1 от 01.08.2023г.

Главный инженер ООО «ЭлектроЭнергетика» Юрченко В. И., приказ № 1/08 от 04.08.2023г.

(должность, фамилия, инициалы, реквизиты распорядительного документа, подтверждающего полномочия, с указанием наименования, ОГРН, ИНН, места нахождения юридического лица, фамилии, имени, отчества, адреса места жительства, ОГНИП, ИНН индивидуального предпринимателя)

а также иные представители лиц, участвующих в освидетельствовании:

(должность с указанием наименования организации, фамилия, инициалы, реквизиты распорядительного документа, подтверждающего полномочия)

произвели осмотр работ, выполненных

ООО "ШЕЛПРОКК", ООО "ЭлектроЭнергетика"

(наименование лица, выполнившего работы, подлежащие освидетельствованию)

и составили настоящий акт о нижеследующем:

1. К освидетельствованию предъявлены следующие работы:

Обсыпка из песка труб в траншее от т.10 (В1-30) до т.12.1 (В1-31)

(наименование скрытых работ)

2. Работы выполнены по проектной документации

131-23-НВКЗ «Ж/д пути от испытательного центра до обкаточной линии с удлинением трансбордера, расположенные по адресу: Московская область, г. о. Мытищи, ул. Колонцова, 4». Наружные сети водоснабжения и канализации. Переустройство хозяйственного водопровода (В1). Руководитель проекта В. Е. Липатов.

(номер, другие реквизиты чертежа, наименование проектной и/или рабочей документации, сведения о лицах, осуществляющих подготовку раздела проектной и/или рабочей документации)

3. При выполнении работ применены:

Песок природный – паспорт качества б/н от 02.09.2023г., сертификат соответствия № РОСС RU.AM05.H21337 с 10.11.2022 по 09.11.2025г.

(наименование строительных материалов (изделий), реквизиты сертификатов и/или других документов, подтверждающих их качество и безопасность)

4. Предъявлены документы, подтверждающие соответствие работ предъявляемым требованиям:

Исполнительная схема №04 Обсыпка из песка труб в траншее от т.10 (В1-30) до т.12.1 (В1-31)

Заключение о степени уплотнения № 27.09-2/23 от 27.09.2023г.

(исполнительные схемы и чертежи, результаты экспертиз, обследований, лабораторных и иных испытаний выполненных работ, проведенных в процессе строительного контроля)

5. Даты: начала работ: «27» сентября 2023 г.

окончания работ: «27» сентября 2023 г.

6. Работы выполнены в соответствии: 131-23-НВКЗ «Ж/д пути от испытательного центра до обкаточной линии с удлинением трансбордера, расположенные по адресу: Московская область, г. о. Мытищи, ул. Колонцова, 4». Наружные сети водоснабжения и канализации. Переустройство хозяйственного водопровода (В1). СП 45.13330.2017. «Свод правил. Земляные сооружения, основания и фундаменты». СП48.13330.2019 Свод правил. Организация строительства.

(наименования и структурные единицы технических регламентов, иных нормативных правовых актов, разделы проектной и/или рабочей документации)

7. Разрешается производство последующих работ

Обратная засыпка грунтом траншеи от т. 10 (В1-30) до т. 12.1 (В1-31)

(наименование работ, конструкций, участков сетей инженерно-технического обеспечения)

Дополнительные сведения: отсутствуют

Акт составлен в 5 (пяти) экземплярах.

Приложения:

Документы перечисленные в п.3 и п.4 настоящего акта

Представитель застройщика (технического заказчика, эксплуатирующей организации или регионального оператора) по вопросам строительного контроля

Дураев В. Ю.

(фамилия, инициалы, подпись)

Представитель лица, осуществляющего строительство

Шевчук К. А.

(фамилия, инициалы, подпись)

Представитель лица, осуществляющего строительство, по вопросам строительного контроля (специалист по организации строительства)

Кessler Ю. Ф.

(фамилия, инициалы, подпись)

Представитель лица, осуществляющего подготовку проектной документации

(фамилия, инициалы, подпись)

Представитель лица, выполнившего работы, подлежащие освидетельствованию

Перевизник А. П.

(фамилия, инициалы, подпись)



Юрченко В. И.

(фамилия, инициалы, подпись)

Представители иных лиц

(фамилия, инициалы, подпись)

План участка производства работ

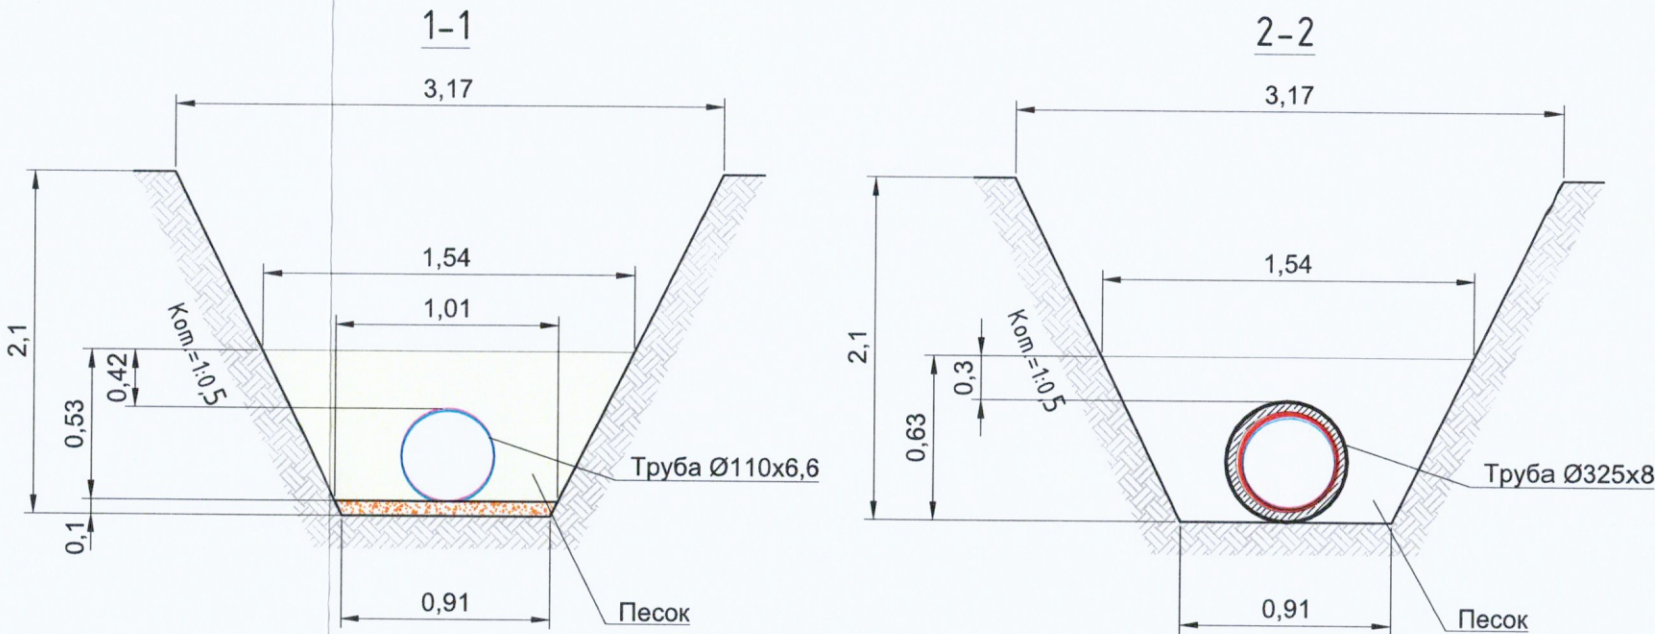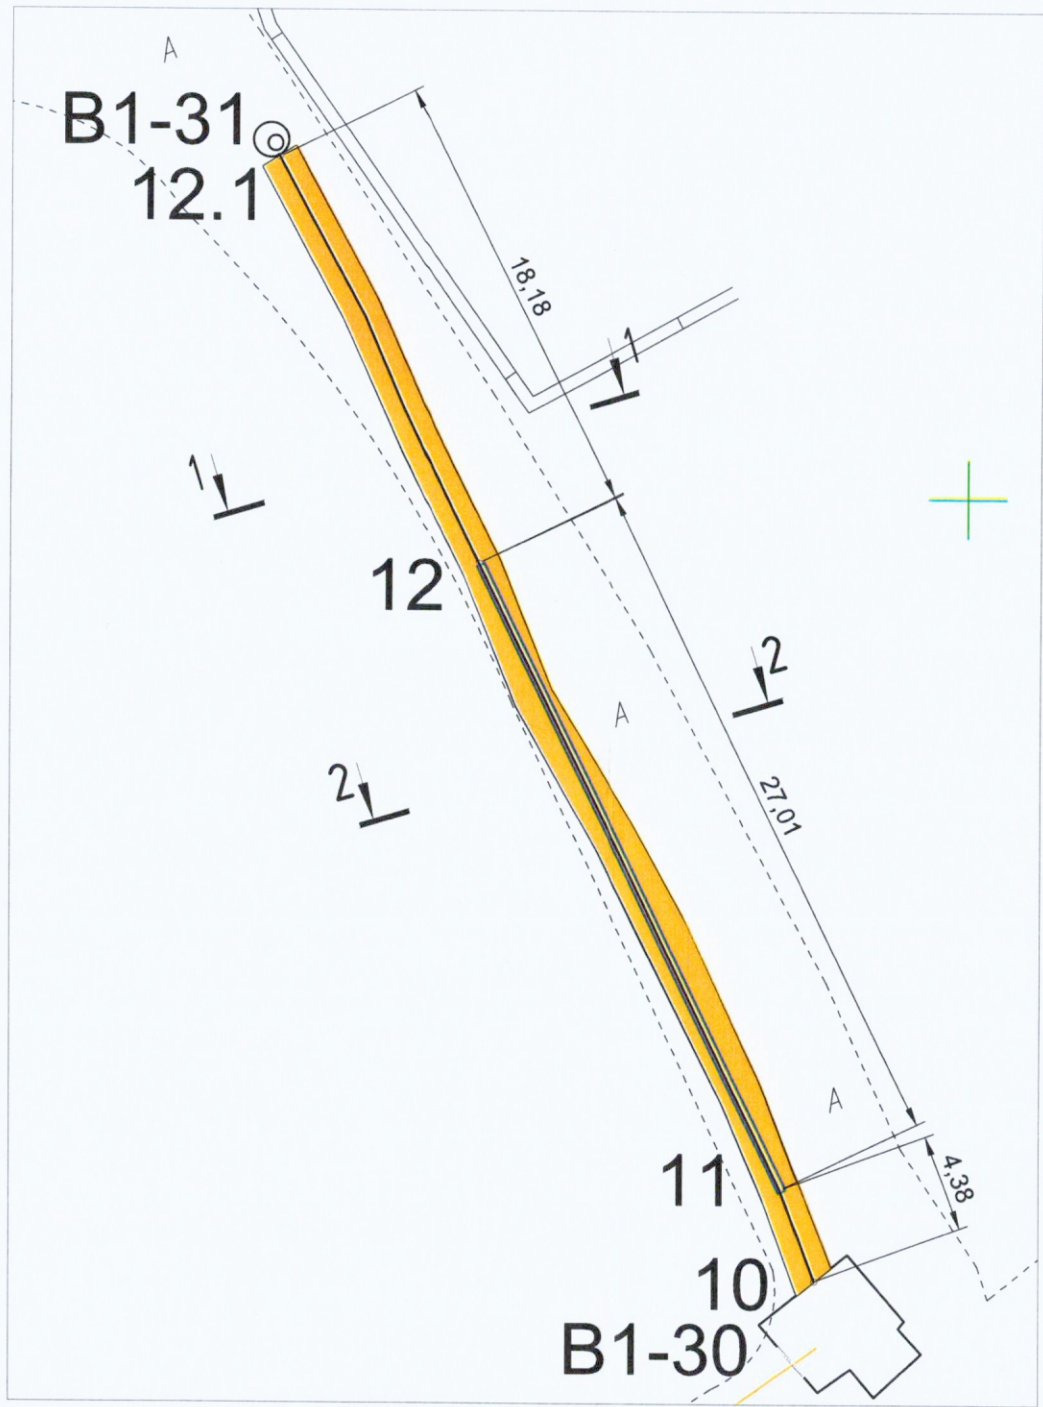

Ведомость выполненных работ работ по устройству обсыпки из песка

№	Участок	Длина L, м	Средняя ширина Вср, м	Высота Н, м	Объем V1=LxВсрxН, м3	Объем V2, вытесняемый трубой, м3	Объем обсыпки V=V1-V2, м3
Труба Ø110мм							
1	т.10 (В1-30)-т.11	4,38	1,28	0,53	2,97	0,04	2,93
2	т.12-т.12.1 (В1-31)	18,18	1,28	0,53	12,33	0,17	12,16
Труба Ø325мм							
3	т.11-т.12	27,01	1,23	0,63	20,93	2,24	18,69
ИТОГО:							33,78

Примечание:
1. Линейные размеры указаны в метрах.
2. Система координат МСК 50.2.
3. Система высот Балтийская.
4. Съёмка выполнялась электронным тахеометром С Х-105
(свидетельство о поверке С-АКЗ/14-06-2023/254502985, действительно до 13.06.2024г.)

Handwritten signature

Согласовано					
Взам. инв. №					
Подп. и дата					
Инв. № подл.					

Условные обозначения:

- т.10-т.12.1 Фактические точки участка работ
 Основание из песка
 Обсыпка из песка

				2023	131-23-НВКЗ				
					Ж/д пути от испытательного центра до обкаточной линии с удлинением трансбордера, расположенные по адресу: Московская область, г.о. Мытищи, ул. Колонцова, 4				
Изм.	Кол.	Лист	№ док.	Подпись	Дата				
Руков. проекта	Шевчук К.А.	27.09				Наружные сети водоснабжения и канализации Переустройство хозяйственного водопровода В1	Стадия	Лист	Листов
Зам. рук. проекта	Коршаков А.А.	27.09					ИД	1	1
Нач. участка	Перевизник А.П.	27.09							
Гл. инженер	Юрченко В.И.	27.09				Исполнительная схема №04 Обсыпка из песка труб в траншее от т.10 (В1-30) до т.12.1 (В1-31)	ООО "КикГЕОСТРОЙ"		

ОБЩЕСТВО С ОГРАНИЧЕННОЙ ОТВЕТСТВЕННОСТЬЮ
«ПромИнвест»

ИНН 5050156588 КПП 505001001

ОГРН 1225000110290

141133, Московская обл., Красный д. Первая Алексеевка, проезд, стр. 8, к.1, помещ. А

ПАСПОРТ КАЧЕСТВА ПЕСКА

Дата поставки: 02.09.2023

Карьер: Аксиньино, Щелковский р-н.


Продукция: Песок природный 2 класса, средний.

Покупатель: ООО «АЛЬФА»

1. Качественные характеристики по ГОСТу 8736-2014


Модуль крупности	2.0-2.2
Полный остаток на сите № 0,63 мм, %	31.09
Наличие зерен размером свыше 5 мм, %	0.2
Наличие зерен размером свыше 10 мм, %	0
Содержание в песке пылевидных и глинистых частиц, %	0.3
Содержание глины в комках	Не обнаружено
Содержание органических примесей	Отсут-т
Коэффициент фильтрации песка, м/сут	4.0
Группа песка по ГОСТу	средний, 2 класс
Плотность песка природного (ГОСТ 8736-2014), г/см ³	1.75
Насыпная плотность	1.54 кг/м ³

Генеральный директор

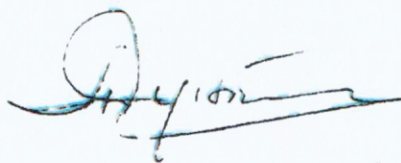

А.Е. Дунаева

КОПИЯ ВЕРНА
РУК. ПРОЕКТА
ШЕВЧУК К.А.

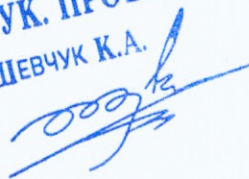



СЕРТИФИКАТ СООТВЕТСТВИЯ

№ РОСС RU.AM05.H21337

Срок действия с 10.11.2022

по 09.11.2025

№ 0020601

ОРГАН ПО СЕРТИФИКАЦИИ RA.RU.11AM05

Орган по сертификации продукции ООО "Центр сертификации и экспертизы "Тверьэксп". Адрес: 390013, РОССИЯ, Рязанская обл., Рязань г., Ситниковская ул. дом 69а, 38. Телефон 8-916-423-9885, адрес электронной почты: os-tverex@yandex.ru

ПРОДУКЦИЯ Песок природный . Серийный выпуск.



код ОК
08.12.11

СООТВЕТСТВУЕТ ТРЕБОВАНИЯМ НОРМАТИВНЫХ ДОКУМЕНТОВ

ГОСТ 8736-2014.Песок для строительных работ. Технические условия

КОПИЯ ВЕРНА
РУК. ПРОЕКТА
ШЕВЧУК К.А.

ИЗГОТОВИТЕЛЬ Общество с ограниченной ответственностью «ПромИнвест». ОГРН: 1225000110290, ИНН: 5050156588. Адрес: 141138, РОССИЯ, Московская область, г. Щелково. д. Первая Алексеевка, проезд Красный, к. 1, стр. 8, помещ. А., телефон: +7(915)-335-28-68, адрес электронной почты: ezsa-lawyer@yandex.ru.

СЕРТИФИКАТ ВЫДАН Общество с ограниченной ответственностью «ПромИнвест». ОГРН: 1225000110290, ИНН: 5050156588. Адрес: 141138, РОССИЯ, Московская область, г. Щелково. д. Первая Алексеевка, проезд Красный, к. 1, стр. 8, помещ. А., телефон: +7(915)-335-28-68, адрес электронной почты: ezsa-lawyer@yandex.ru.

НА ОСНОВАНИИ

Протокол испытаний № 006/Е-10/11/22 от 10.11.2022 года, выданный Испытательной лабораторией "Вега-тест" (аттестат РОСС RU.31578.040ЛН0.ИЛ23)



ДОПОЛНИТЕЛЬНАЯ ИНФОРМАЦИЯ

Схема сертификации: 1с

М.П.


Руководитель органа

Эксперт

М.А. Шуршова
Инициалы, Фамилия

А.А. Белянин
Инициалы, Фамилия

Сертификат не применяется при обязательной сертификации

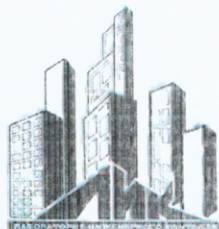

Общество с ограниченной ответственностью

Лаборатория Инженерного Контроля



140000, М.О., г. Люберцы,
Проектируемый проезд 4296, д.4.
Тел.: (499) 390-42-96
e-mail: lik-m@list.ru
сайт: l-i-k.ru.

Аттестат аккредитации № РОСС.НРО.IL.00148 действителен до 11.12.2025.
Свидетельство об аттестации № 000/22 действ. только до 27.06.2025г.
Плотномер В1 (зав. № 414, сертификаты калибровки № Р.42.027-23 от 11.09.23)



инженер ООО "ЛИК"
С.Н. Мендеригов
2023 г.

ЗАКЛЮЧЕНИЕ № 27.09 - 2/23 о степени уплотнения



Заказчик: ООО "ЭлектроЭнергетика"

Дата работ: 27 сентября 2023 г.


Тип основания: Песок

Требуемый коэффициент уплотнения: 0,95

Таблица №1

Конструкция	Положение участка	Показание прибора				Коеф. Уплотнения	
		1	2	3	сред.	единич. в	средний
1	2	3	4	5	6	7	8
Обратная засыпка	обсыпка в интервале т.10 (В1-30) - т.11	27	25	25	25,7	0,95	0,95
		28	28	27	27,7	0,95	
		24	25	25	25,0	0,95	
	обсыпка в интервале т.11 - т.12	28	27	25	26,7	0,95	0,95
		24	25	26	25,0	0,95	
		26	28	27	27,0	0,95	
		24	24	24	24,0	0,95	
	обсыпка в интервале т.12 - т.12.1 (В1-31)	25	26	26	25,7	0,95	0,95
		28	27	25	26,7	0,95	
		24	25	25	25,0	0,95	

Примечание: Испытания были проведены в соответствии с данными, предоставленными заказчиком.

Заключение: Коэффициент уплотнения соответствует требуемому

Испытания провел



Строительная
лаборатория
№1

КОПИЯ ВЕРНА
РУК. ПРОЕКТА
ШЕВЧУК К.А.
М.Е.Л.а

Объект капитального строительства:

«Ж/Д пути от испытательного центра до обкаточной линии с удлинением трансбордера, расположенные по адресу: Московская область, г. Мытищи, ул. Колонцова, 4», территория завода АО «МЕТРОВАГОНМАШ»

(наименование проектной документации, почтовый или строительный адрес объекта капитального строительства)

Застройщик (технический заказчик, эксплуатирующая организация или региональный оператор):

ООО «Проминжиниринг», ИНН 7734001650, ОГРН 11477481394406, КПП 770801001, 107140, г. Москва, ул. Русаковская, д.13, помещение ХХ-4, тел. +7(495) 909-93-48, член саморегулируемой Ассоциации строителей «Саморегулируемая организация «Строительные допуски», ИНН 7714322214, ОГРН 107799011045, регистрационный номер СРО-С-187-26012010 от 27.07.2018г.

(фамилия, имя, отчество, адрес места жительства, ОГНИП, ИНН индивидуального предпринимателя, наименование, ОГРН, ИНН, место нахождения юридического лица, телефон/факс, наименование, ОГРН, ИНН саморегулируемой организации, членом которой является – для индивидуальных предпринимателей и юридических лиц; фамилия, имя, отчество, паспортные данные, адрес места жительства, телефон/факс – для физических лиц, не являющихся индивидуальными предпринимателями)

Лицо, осуществляющее строительство: ООО «КиКГЕОСТРОЙ», ОГРН 1127747247704, ИНН 7709918820, 109004, Г.МОСКВА, УЛ. ЗЕМЛЯНОЙ ВАЛ, Д.65, КВ.59, тел. +7 (495) 915-24-71, член саморегулируемой ассоциации СРО «МАС» регистрационный номер СРО-С-148-24122009 от 12.03.2013г.

(фамилия, имя, отчество, адрес места жительства, ОГНИП, ИНН индивидуального предпринимателя, наименование, ОГРН, ИНН, место нахождения юридического лица, телефон/факс, наименование, ОГРН, ИНН саморегулируемой организации, членом которой является)

Лицо, осуществляющее подготовку проектной документации: ООО «КиКГЕОСТРОЙ», ОГРН 1127747247704, ИНН 7709918820, 109004, Г.МОСКВА, УЛ. ЗЕМЛЯНОЙ ВАЛ, Д.65, КВ.59, тел. +7 (495) 915-24-71, член саморегулируемой ассоциации СРО «Объединение проектировщиков «УниверсалПроект», регистрационный номер СРО-П-179-12122012 от 20.10.2022г.

(фамилия, имя, отчество, адрес места жительства, ОГНИП, ИНН индивидуального предпринимателя, наименование, ОГРН, ИНН, место нахождения юридического лица, телефон/факс, наименование, ОГРН, ИНН саморегулируемой организации, членом которой является)

Лицо, осуществляющее строительство, выполнившее работы, подлежащие освидетельствованию:
1. ООО «ШЕЛПРОКК», ОГРН 1237700462427, ИНН 9726048866, 117535, Г.МОСКВА, МУНИЦИПАЛЬНЫЙ ОКРУГ ЧЕРТАНОВО ЮЖНОЕ, ПРОЕЗД 3-Й ДОРОЖНЫЙ, Д. 6, К. 2, член саморегулируемой ассоциации «Архитектурное наследие», регистрационный номер СРО-С-230-07092010

2. ООО «ЭлектроЭнергетика», ОГРН 1175074004698, ИНН 5037011400, 142281, Московская обл., г. Протвино, Кременковское ш., д. 5, член саморегулируемой ассоциации «Объединение Специализированных Организаций Профессиональные Строители», регистрационный номер СРО-С-219-21042010

(фамилия, имя, отчество, адрес места жительства, ОГНИП, ИНН индивидуального предпринимателя, наименование, ОГРН, ИНН, место нахождения юридического лица, телефон/факс, наименование, ОГРН, ИНН саморегулируемой организации, членом которой является)

АКТ**освидетельствования скрытых работ**

№ 131-23-НВК3-В1-30-В1-31-05

"28" сентября 2023г.

(дата составления акта)

Представитель застройщика (технического заказчика, эксплуатирующей организации или регионального оператора) по вопросам строительного контроля:

Ведущий инженер строительного контроля ООО «Проминжиниринг» Дураев В. Ю., приказ №5 от 03.08.2023г.

(должность, фамилия, инициалы, идентификационный номер в национальном реестре специалистов в области строительства, реквизиты распорядительного документа, подтверждающего полномочия, с указанием наименования, ОГРН, ИНН, места нахождения юридического лица, фамилии, имени, отчества, адреса места жительства, ОГНИП, ИНН индивидуального предпринимателя)

Представитель лица, осуществляющего строительство:

Руководитель проекта ООО «КиКГЕОСТРОЙ» Шевчук К.А. приказ №2-МВМ от 01.07.2023г.

(должность, фамилия, инициалы, реквизиты распорядительного документа, подтверждающего полномочия)

Представитель лица, осуществляющего строительство, по вопросам строительного контроля (специалист по организации строительства): Генеральный директор ООО «КиКГЕОСТРОЙ» Кесслер Ю.Ф., приказ №1СК-МВМ от 03.07.2023г., идентификационный номер НОСТРОЙ С-77-118776

(должность, фамилия, инициалы, идентификационный номер в национальном реестре специалистов в области строительства, реквизиты распорядительного документа, подтверждающего полномочия)

Представитель лица, осуществляющего подготовку проектной документации:

(должность, фамилия, инициалы, реквизиты распорядительного документа, подтверждающего полномочия, с указанием наименования, ОГРН, ИНН, места нахождения юридического лица, фамилии, имени, отчества, адреса места жительства, ОГНИП, ИНН индивидуального предпринимателя, наименования, ОГРН, ИНН саморегулируемой организации, членом которой является указанное юридическое лицо, индивидуальный предприниматель)

Представитель лица, выполнившего работы, подлежащие освидетельствованию:

Начальник участка ООО «ШЕЛПРОКК» Перевизнык А.П., приказ №1 от 01.08.2023г.

Главный инженер ООО «ЭлектроЭнергетика» Юрченко В. И., приказ № 1/08 от 04.08.2023г.

(должность, фамилия, инициалы, реквизиты распорядительного документа, подтверждающего полномочия, с указанием наименования, ОГРН, ИНН, места нахождения юридического лица, фамилии, имени, отчества, адреса места жительства, ОГНИП, ИНН индивидуального предпринимателя)

а также иные представители лиц, участвующих в освидетельствовании:

(должность с указанием наименования организации, фамилия, инициалы, реквизиты распорядительного документа, подтверждающего полномочия)

произвели осмотр работ, выполненных

ООО "ШЕЛПРОКК", ООО "ЭлектроЭнергетика"

(наименование лица, выполнившего работы, подлежащие освидетельствованию)

и составили настоящий акт о нижеследующем:

1. К освидетельствованию предъявлены следующие работы:

Обратная засыпка грунтом траншеи от т.10 (В1-30) до т. 12.1 (В1-31)

(наименование скрытых работ)

2. Работы выполнены по проектной документации

131-23-НВКЗ «Ж/д пути от испытательного центра до обкаточной линии с удлинением трансбордера, расположенные по адресу: Московская область, г. о. Мытищи, ул. Колонцова, 4». Наружные сети водоснабжения и канализации. Переустройство хозяйственного водопровода (В1). Руководитель проекта В. Е. Липатов.

(номер, другие реквизиты чертежа, наименование проектной и/или рабочей документации, сведения о лицах, осуществляющих подготовку раздела проектной и/или рабочей документации)

3. При выполнении работ применены:

--

(наименование строительных материалов (изделий), реквизиты сертификатов и/или других документов, подтверждающих их качество и безопасность)

4. Предъявлены документы, подтверждающие соответствие работ предъявляемым требованиям:

Исполнительная схема №05 Обратная засыпка грунтом траншеи от т.10 (В1-30) до т. 12.1 (В1-31)

Заключение о степени уплотнения № 28.09-1/23 от 28.09.2023г.

(исполнительные схемы и чертежи, результаты экспертиз, обследований, лабораторных и иных испытаний выполненных работ, проведенных в процессе строительного контроля)

5. Даты: начала работ: «28» сентября 2023 г.

окончания работ: «28» сентября 2023 г.

6. Работы выполнены в соответствии: 131-23-НВКЗ «Ж/д пути от испытательного центра до обкаточной линии с удлинением трансбордера, расположенные по адресу: Московская область, г. о. Мытищи, ул. Колонцова, 4». Наружные сети водоснабжения и канализации. Переустройство хозяйственного водопровода (В1). СП 45.13330.2017. «Свод правил. Земляные сооружения, основания и фундаменты». СП48.13330.2019 Свод правил. Организация строительства.

(наименования и структурные единицы технических регламентов, иных нормативных правовых актов, разделы проектной и/или рабочей документации)

7. Разрешается производство последующих работ

Благоустройство территории

(наименование работ, конструкций, участков сетей инженерно-технического обеспечения)

Дополнительные сведения: отсутствуют

Акт составлен в 5 (пяти) экземплярах.

Приложения:

Документы перечисленные в п.3 и п.4 настоящего акта

Представитель застройщика (технического заказчика, эксплуатирующей организации или регионального оператора) по вопросам строительного контроля

Дураев В. Ю.

(фамилия, инициалы, подпись)

Представитель лица, осуществляющего строительство

Шевчук К. А.

(фамилия, инициалы, подпись)

Представитель лица, осуществляющего строительство, по вопросам строительного контроля (специалист по организации строительства)

Кessler Ю. Ф.

(фамилия, инициалы, подпись)

Представитель лица, осуществляющего подготовку проектной документации

(фамилия, инициалы, подпись)

Представитель лица, выполнившего работы, подлежащие освидетельствованию

Перевизнык А. П.

(фамилия, инициалы, подпись)



Юрченко В. И.

(фамилия, инициалы, подпись)

Представители иных лиц

(фамилия, инициалы, подпись)

План участка производства работ

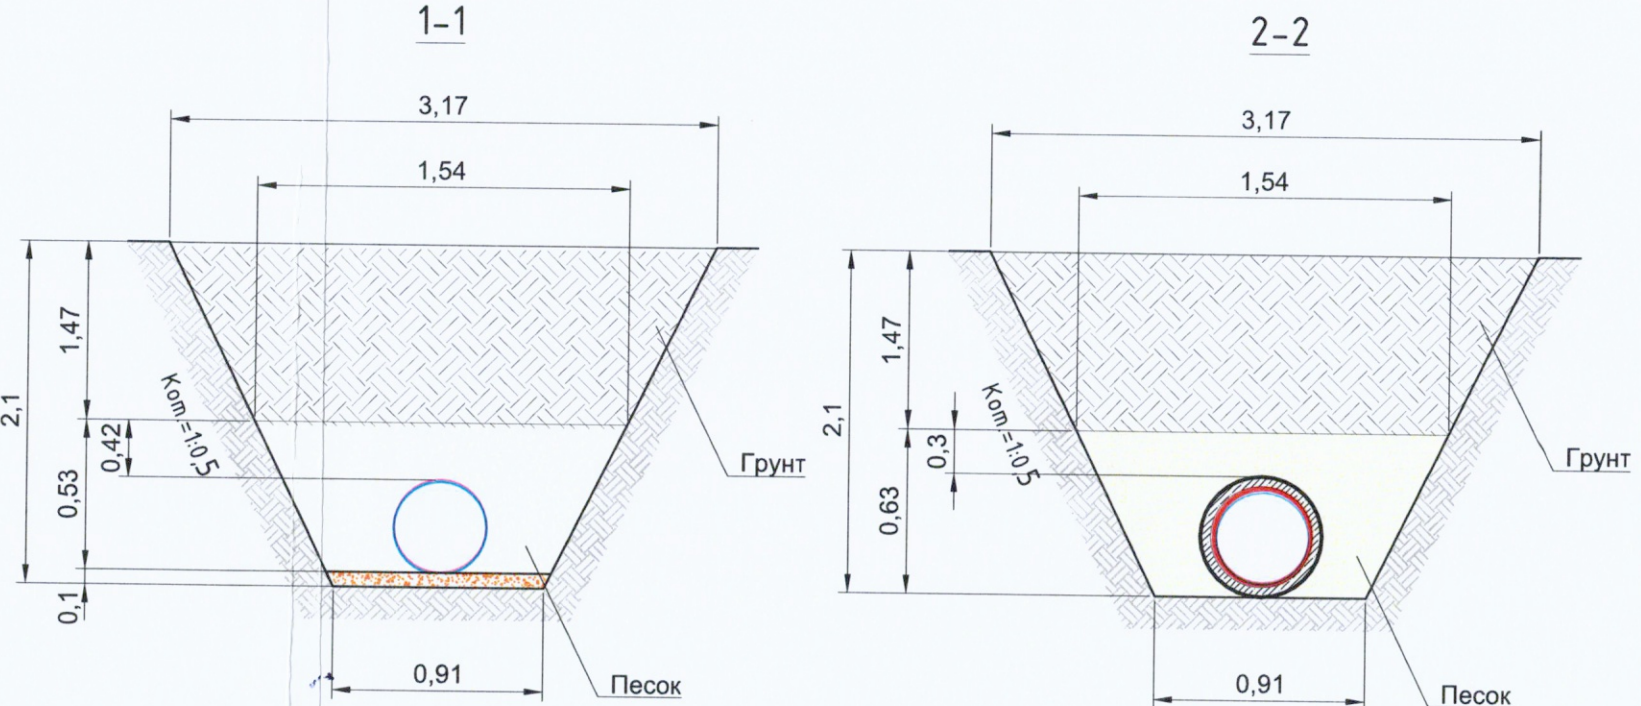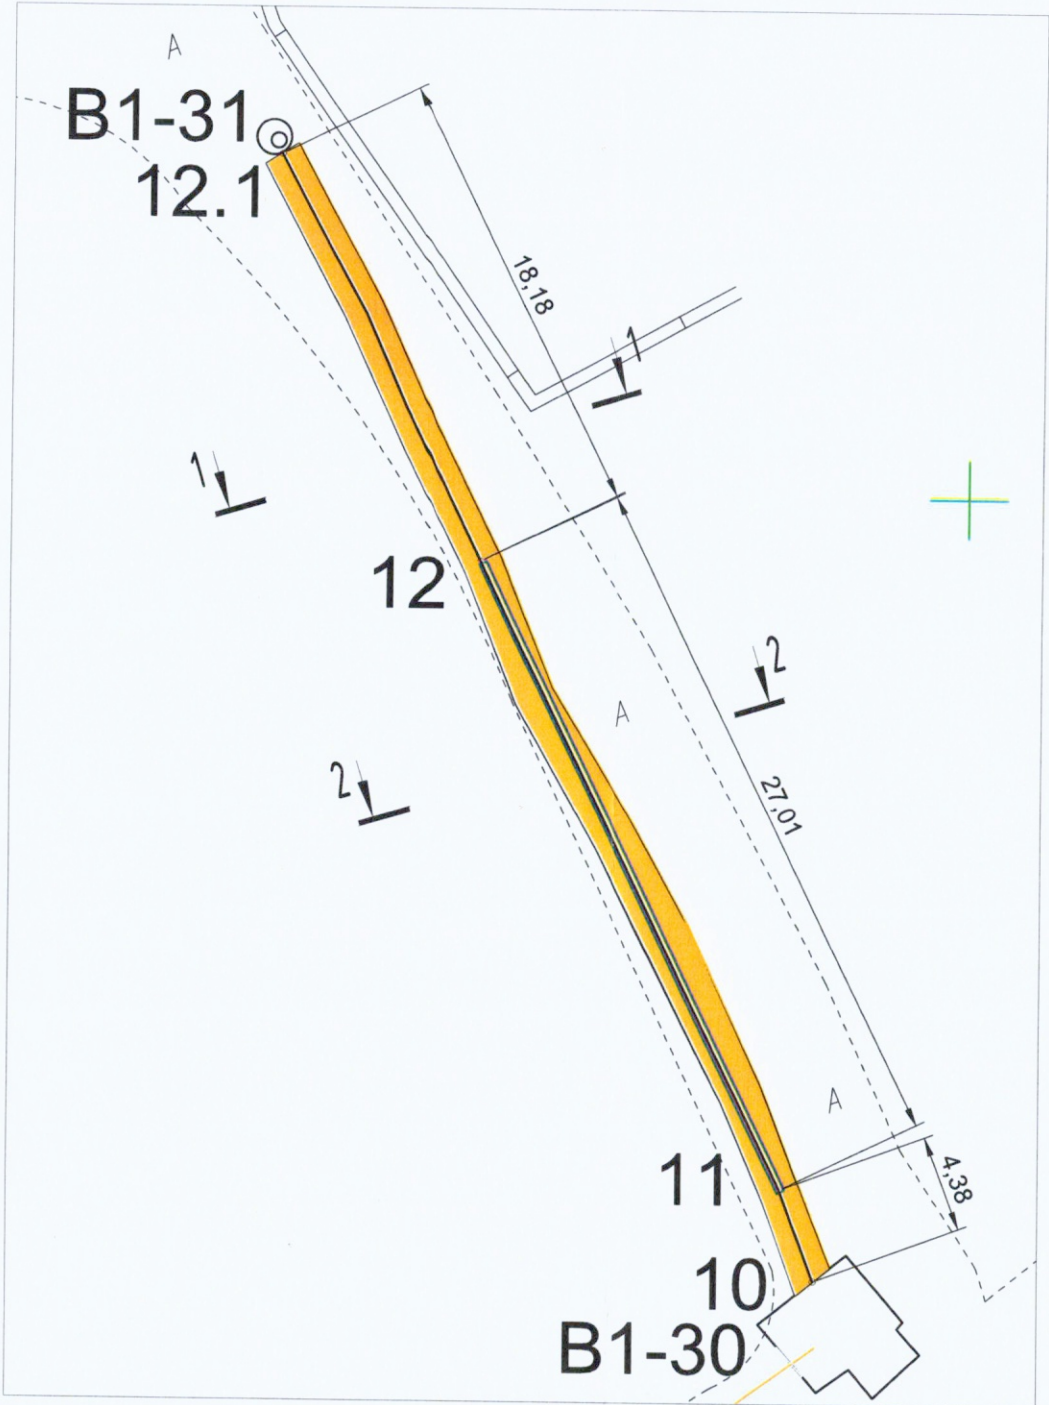

Ведомость выполненных работ по обратной засыпке грунтом

№	Участок	Длина L, м	Средняя ширина Вср, м	Высота Н, м	Объем V, м3 LxВсрxН
1	т.10 (В1-30)-т.11	4,38	2,36	1,47	15,20
2	т.11-т.12	27,01	2,36	1,47	93,70
3	т.12-т.12.1 (В1-31)	18,18	2,36	1,47	63,07
ИТОГО:					171,97


Согласовано					
Взам. инв. №					
Подп. и дата					
Инв. № подл.					

- Условные обозначения:
- т.10-т.12.1 Фактические точки участка работ
 - Основание из песка
 - Обсыпка из песка
 - Грунт

Примечание:

1. Линейные размеры указаны в метрах.
2. Система координат МСК 50.2.
3. Система высот Балтийская.
4. Съёмка выполнялась электронным тахеометром С Х-105 (свидетельство о поверке С-АКЗ/14-06-2023/254502985, действительно до 13.06.2024г.)

2023						131-23-НБКЗ		
						Ж/д пути от испытательного центра до обкаточной линии с удлинением трансбордера, расположенные по адресу: Московская область, г.о. Мытищи, ул. Колонцова, 4		
Изм.	Кол.	Лист	№ док.	Подпись	Дата	Наружные сети водоснабжения и канализации		
Руков. проекта	Шевчук К.А.	28.09				Переустройство хозяйственного водопровода В1		
Вам. рук. проекта	Коршаков А.А.	28.09				Исполнительная схема №05		
Нач. участка	Перевизны А.П.	28.09				Обратная засыпка грунтом траншеи от т.10 (В1-30) до т.12.1 (В1-31)		
Гл. инженер	Юрченко В.И.	28.09				ООО "КИКГЕОСТРОЙ"		
						Стадия	Лист	Листов
						ИД	1	1

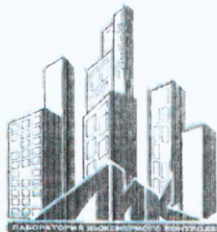

Общество с ограниченной ответственностью

Лаборатория Инженерного Контроля



140000, М.О., г. Люберцы,
Проектируемый проезд 4296, д.4.
Тел.: (499) 390-42-96
e-mail: lik-m@list.ru
сайт: li-k.ru.

Аттестат аккредитации № РОСС.НРО.IL.00148 действителен до 11.12.2025.
Свидетельство об аттестации №600/22 действительно до 27.05.2025г.
Плотномер В1 (зав. № 414, сертификат калибровки № 742-07-03 от 11.09.23)



Лаборатория ООО "ТИК"
С.Н. Междериков
2023 г.

ЗАКЛЮЧЕНИЕ № 28.09 - 1/23
о степени уплотнения



Заказчик: ООО "ЭлектроЭнергетика"

Дата работ: 28 сентября 2023 г.

Объект: "Ж/д пути от испытательного центра до обкатной линии с укладкой щебеночного слоя",
расположенные по адресу: Московская область, г.о. Мытищи, ул. Колосовская, д. 1. Перушкинские
сети водоснабжения и канализации. Переустройство дождевой водосточной системы.

Тип основания: Суглинок

Требуемый коэффициент уплотнения: 0,95

КОПИЯ ВЕРНА
РУК. ПРОЕКТА
ШЕВЧУК К.А.

Конструкция	Положение участка	Показание прибора				Коэф. Упл. по ГОСТ 12.1.003-80	Таблица №1
		1	2	3	сред.		
1	2	3	4	5	6	7	8
Обратная засыпка	интервал т.10 (В1-30) - т.11 (1 слой)	22	21	21	21,3	0,95	0,95
		22	23	20	21,7	0,95	
		20	22	22	21,3	0,95	
	интервал т.11 - т.12 (1 слой)	20	21	21	20,7	0,95	0,95
		20	23	22	21,7	0,95	
		20	21	21	20,7	0,95	
	интервал т.12 - т.12.1 (В1-31) (1 слой)	21	22	19	20,7	0,95	0,95
		19	18	22	19,7	0,95	
		20	21	20	20,3	0,95	
	интервал т.10 (В1-30) - т.11 (2 слой)	19	19	18	18,7	0,95	0,95
		20	21	21	20,7	0,95	
		20	22	20	20,7	0,95	
	интервал т.11 - т.12 (2 слой)	18	18	19	18,3	0,95	0,95
		19	20	21	20,0	0,95	
		20	22	20	20,7	0,95	
	интервал т.12 - т.12.1 (В1-31) (2 слой)	18	19	19	18,7	0,95	0,95
		20	21	21	20,7	0,95	
		20	22	22	21,3	0,95	

Строительная
лаборатория
№1

1	2	3	4	5	6	7	8
Обратная засыпка	интервал т.10 (В1-30) - т.11 (3 слой)	20	21	21	20,7	0,95	0,95
		20	18	18	18,7	0,95	
		18	19	19	18,7	0,95	
	интервал т.11 - т.12 (3 слой)	20	21	20	20,3	0,95	0,95
		20	18	18	18,7	0,95	
		19	19	19	19,0	0,95	
	интервал т.12 - т.12.1 (В1-31) (3 слой)	20	21	21	20,7	0,95	0,95
		20	20	22	20,7	0,95	
		20	21	21	20,7	0,95	
	интервал т.10 (В1-30) - т.11 (4 слой)	20	18	18	18,7	0,95	0,95
		19	19	22	20,0	0,95	
		21	20	20	20,3	0,95	
	интервал т.11 - т.12 (4 слой)	22	22	20	21,3	0,95	0,95
		21	18	18	19,0	0,95	
		20	21	21	20,7	0,95	
	интервал т.12 - т.12.1 (В1-31) (4 слой)	20	19	19	19,3	0,95	0,95
		20	21	21	20,7	0,95	
		22	22	20	21,3	0,95	
	интервал т.10 (В1-30) - т.11 (5 слой)	20	21	21	20,7	0,95	0,95
		20	22	22	21,3	0,95	
		20	18	18	18,7	0,95	
	интервал т.11 - т.12 (5 слой)	18	19	19	18,7	0,95	0,95
		20	21	21	20,7	0,95	
		20	20	21	20,3	0,95	
	интервал т.12 - т.12.1 (В1-31) (5 слой)	19	19	19	19,0	0,95	0,95
		20	21	21	20,7	0,95	
		20	20	22	20,7	0,95	

Примечание: Испытания были проведены в соответствии с данными, предоставленными заказчиком.

Заключение: Коэффициент уплотнения соответствует требуемому

Испытания провел



Строительная
лаборатория
№1

М.Е.Царев



**КОПИЯ ВЕРНА
РУК. ПРОЕКТА
ШЕВЧУК К.А.**

(Handwritten signature)