

ООО «КиКГЕОСТРОЙ»

Исполнительная документация

**«Ж/Д пути от испытательного центра до обкаточной линии с удлинением
трансбордера, расположенные по адресу: Московская область, г. Мытищи,
ул. Колонцова, 4», территория завода АО «МЕТРОВАГОНМАШ»**

131-23-НБК4

**Наружные сети водоснабжения и канализации.
Переустройство хозяйственно-бытовой канализации**

от цеха 121 до К11Б

Том 4

Экземпляр 1

Московская область, г.о. Мытищи

131-23-НБК4 «Ж/Д пути от испытательного центра до обкаточной линии с удлинением трансбордера, расположенные по адресу: Московская область, г.о. Мытищи, ул. Колонцова, 4.». Наружные сети водоснабжения и канализации. Переустройство хозяйственно-бытовой канализации.

Реестр исполнительной документации ООО "КиКГЕОСТРОЙ"

№ n/n	Наименование документа	№ акта, чертежа, разрешения, журнала и др.	Количество листов	Страница по списку
1	2	3	4	5
1	АОСР Демонтаж дорожного покрытия и разработка грунта от цеха №121 до К11Б	№ 131-23-НБК4-18	1	1
2	Исполнительная схема Демонтаж дорожного покрытия и разработка грунта от цеха №121 до К11Б		1	2
3	АОСР Устройство песчаного основания в траншее от цеха №121 до колодца К11Б	№ 131-23-НБК4-19	1	3
4	Исполнительная схема Устройство песчаного основания в траншее от цеха №121 до колодца К11Б		1	4
5	Песок строительный- паспорт качества б/н от 02.09.2023г.		1	5
6	Песок строительный - сертификат соответствия №РОСС RU.AM05.H21337 с 10.11.2022г. по 09.11.2025 г.		1	6
7	Заключение о степени уплотнения №27.03-1/24 от 27.03.2024 г.		1	7
8	АОСР Монтаж трубы НПВХ Ду.160мм в траншее от цеха №121 до колодца К11Б	№ 131-23-НБК4-20	1	8
9	Исполнительная схема Монтаж трубы НПВХ Ду.160мм в траншее от цеха №121 до колодца К11Б		1	9
10	Труба НПВХ Ду.160*4мм – сертификат соответствия №РОСС RU. АГ92.H10301 С 07.08.2023 по 06.08.2026 г.		1	10

1	2	3	4	5
11	Отвод НПВХ Ду.160 – сертификат соответствия №ЕАЭС RU C-RU.АБ53.В.01734/21 с 01.09.2021 по 31.08.2026 г.		1	11
12	Переход эксцентрисический НПВХ – сертификат соответствия РОСС RU.RU.32001.04ИБФ1.ОСП20.17829 с 17.03.2022 по 16.03.2025 г.		1	12
13	АОСР Обсыпка песком и восстановление дорожного полотна от цеха №121 до колодца К11Б	№ 131-23-НВК4-21	1	13
14	Исполнительная схема Обсыпка песком и восстановление дорожного полотна от цеха №121 до колодца К11Б		1	14
15	Песок строительный- паспорт качества б/н от 02.09.2023г.		1	15
16	Песок строительный - сертификат соответствия №РОСС RU.АМ05.Н21337 с 10.11.2022г. по 09.11.2025 г.		1	16
17	Щебень фракции 20х40 – сертификат №85 от 24.01.2023г.,		1	17
18	Щебень фракции 20х40 – сертификат соответствия №РОСС RU.НВ65.Н00892/21 с 30.03.2021г. по 29.03.2024г.		1	18
19	Заключение о степени уплотнения №27.03-2/24 от 27.03.2024 г.		1	19
20	АОСР Подъем до планировочной отметки верх колодца К11Б. Обмазочная гидроизоляция смонтированного ЖБИ колодца К11Б	№ 131-23-НВК4-22	1	20
21	Исполнительная схема Подъем до планировочной отметки верх колодца К11Б. Обмазочная гидроизоляция смонтированного ЖБИ колодца К11Б		1	21
22	Праймер Технониколь – паспорт качества б/н от 18.05.23 г.		1	22
23	Праймер Технониколь – сертификат соответствия №04УПС1.RU.CO2811 с 09.12.2022 по 08.12.2025 г.		2	23,24
24	Битумная мастика Технониколь – паспорт б/н от 04.04.23 г.		1	25

1	2	3	4	5
25	Битумная мастика Технониколь – сертификат соответствия №04УПС1.RU.CO2817 с 09.12.2022 по 08.12.2025 г.		4	26-29
26	Кольцо колодезное стеновое КС10-9 – паспорт №11960 от 01.10.2023 г.		1	30

Составил:

Инженер ПТО

(фамилия, инициалы)

(подпись)

Принял:

(фамилия, инициалы)

(подпись)

Объект капитального строительства:

«Ж/Д пути от испытательного центра до обкаточной линии с удлинением трансбордера, расположенные по адресу: Московская область, г. Мытищи, ул. Колонцова, 4», территория завода АО «МЕТРОВАГОНМАШ»

(наименование проектной документации, почтовый или строительный адрес объекта капитального строительства)

Застройщик (технический заказчик, эксплуатирующая организация или региональный оператор):

ООО «Проминжиниринг», ИНН 7734001650, ОГРН 11477481394406, КПП 770801001, 107140, г. Москва, ул. Рукавская, д. 13, помещение ХХ-4, тел. +7(495) 909-93-48, член саморегулируемой Ассоциации строителей «Саморегулируемая организация «Строительные допуски», ИНН 7714322214, ОГРН 107799011045, регистрационный номер СРО-С-187-26012010

(фамилия, имя, отчество, адрес места жительства, ОГНИП, ИНН индивидуального предпринимателя, наименование, ОГРН, ИНН, место нахождения юридического лица, телефон/факс, наименование, ОГРН, ИНН саморегулируемой организации, членом которой является – для индивидуальных предпринимателей и юридических лиц; фамилия, имя, отчество, паспортные данные, адрес места жительства, телефон/факс – для физических лиц, не являющихся индивидуальными предпринимателями)

Лицо, осуществляющее строительство: ООО «КиКГЕОСТРОЙ», ОГРН 1127747247704, ИНН 7709918820, 109004, Г.МОСКВА, УЛ. ЗЕМЛЯНОЙ ВАЛ, Д.65, КВ.59, тел. +7 (495) 915-24-71, член саморегулируемой ассоциации СРО «МАС» регистрационный номер СРО-С-148-24122009

(фамилия, имя, отчество, адрес места жительства, ОГНИП, ИНН индивидуального предпринимателя, наименование, ОГРН, ИНН, место нахождения юридического лица, телефон/факс, наименование, ОГРН, ИНН саморегулируемой организации, членом которой является)

Лицо, осуществляющее подготовку проектной документации: ООО «КиКГЕОСТРОЙ», ОГРН 1127747247704, ИНН 7709918820, 109004, Г.МОСКВА, УЛ. ЗЕМЛЯНОЙ ВАЛ, Д.65, КВ.59, тел. +7 (495) 915-24-71, член саморегулируемой ассоциации СРО «Объединение проектировщиков «УниверсалПроект», регистрационный номер СРО-П-179-12122012

(фамилия, имя, отчество, адрес места жительства, ОГНИП, ИНН индивидуального предпринимателя, наименование, ОГРН, ИНН, место нахождения юридического лица, телефон/факс, наименование, ОГРН, ИНН саморегулируемой организации, членом которой является)

Лицо, осуществляющее строительство, выполнившее работы, подлежащие освидетельствованию:

1. ООО «ШЕЛПРОКК», ОГРН 1237700462427, ИНН 9726048866, 117535, Г.МОСКВА, МУНИЦИПАЛЬНЫЙ ОКРУГ ЧЕРТАНОВО ЮЖНОЕ, ПРОЕЗД 3-Й ДОРОЖНЫЙ, Д. 6, К. 2, член саморегулируемой ассоциации «Архитектурное наследие», регистрационный номер СРО-С-230-07092010

2. ООО «ЭлектроЭнергетика», ОГРН 1175074004698, ИНН 5037011400, 142281, Московская обл., г. Протвино, Кременковское ш., д. 5, член саморегулируемой ассоциации «Объединение Специализированных Организаций Профессиональные Строители», регистрационный номер СРО-С-219-21042010

(фамилия, имя, отчество, адрес места жительства, ОГНИП, ИНН индивидуального предпринимателя, наименование, ОГРН, ИНН, место нахождения юридического лица, телефон/факс, наименование, ОГРН, ИНН саморегулируемой организации, членом которой является)

АКТ**освидетельствования скрытых работ**

№ 131-23-НБК4-18

"27" марта 2024г.

(дата составления акта)

Представитель застройщика (технического заказчика, эксплуатирующей организации или регионального оператора) по вопросам строительного контроля:

Ведущий инженер строительного контроля ООО «Проминжиниринг» Дураев В. Ю., приказ №5 от 03.08.2023г.

(должность, фамилия, инициалы, идентификационный номер в национальном реестре специалистов в области строительства, реквизиты распорядительного документа, подтверждающего полномочия, с указанием наименования, ОГРН, ИНН, места нахождения юридического лица, фамилии, имени, отчества, адреса места жительства, ОГНИП, ИНН индивидуального предпринимателя)

Представитель лица, осуществляющего строительство:

Руководитель проекта ООО «КиКГЕОСТРОЙ» Шевчук К.А. приказ №2-МВМ от 01.07.2023г.

(должность, фамилия, инициалы, реквизиты распорядительного документа, подтверждающего полномочия)

Представитель лица, осуществляющего строительство, по вопросам строительного контроля (специалист по организации строительства): Генеральный директор ООО «КиКГЕОСТРОЙ» Кесслер Ю.Ф., приказ №1СК-МВМ от 03.07.2023г., идентификационный номер НОСТРОЙ С-77-118776 от 28.09.2023г.

(должность, фамилия, инициалы, идентификационный номер в национальном реестре специалистов в области строительства, реквизиты распорядительного документа, подтверждающего полномочия)

Представитель лица, осуществляющего подготовку проектной документации:

Руководитель службы управления проектами ООО «КиКГЕОСТРОЙ» Липатов В. Е. приказ № 2-АН от 02.10.2023г.

(должность, фамилия, инициалы, реквизиты распорядительного документа, подтверждающего полномочия, с указанием наименования, ОГРН, ИНН, места нахождения юридического лица, фамилии, имени, отчества, адреса места жительства, ОГНИП, ИНН индивидуального предпринимателя, наименования, ОГРН, ИНН саморегулируемой организации, членом которой является указанное юридическое лицо, индивидуальный предприниматель)

Представитель лица, выполнившего работы, подлежащие освидетельствованию:

1. Начальник участка ООО «ШЕЛПРОКК» Перевизнык А.П., приказ №1 от 01.08.2023г.

2. Главный инженер ООО «ЭлектроЭнергетика» Юрченко В. И., приказ № 1/08 от 04.08.2023г.

(должность, фамилия, инициалы, реквизиты распорядительного документа, подтверждающего полномочия, с указанием наименования, ОГРН, ИНН, места нахождения юридического лица, фамилии, имени, отчества, адреса места жительства, ОГНИП, ИНН индивидуального предпринимателя)

а также иные представители лиц, участвующих в освидетельствовании:

(должность с указанием наименования организации, фамилия, инициалы, реквизиты распорядительного документа, подтверждающего полномочия)

произвели осмотр работ, выполненных

ООО "ШЕЛПРОКК", ООО "ЭлектроЭнергетика"

(наименование лица, выполнившего работы, подлежащие освидетельствованию)

и составили настоящий акт о нижеследующем:

1. К освидетельствованию предъявлены следующие работы:

Демонтаж дорожного покрытия и разработка грунта от цеха №121 до К11Б

(наименование скрытых работ)

2. Работы выполнены по проектной документации

131-23-НВК4 «Ж/Д пути от испытательного центра до обкаточной линии с удлинением трансбордера, расположенные по адресу: Московская область, г.о. Мытищи, ул. Колонцова, 4.» Наружные сети водоснабжения и канализации. Переустройство хозяйственно-бытовой канализации.

(номер, другие реквизиты чертежа, наименование проектной и/или рабочей документации, сведения о лицах, осуществляющих подготовку, раздела проектной и/или рабочей документации)

3. При выполнении работ применены:

--

(наименование строительных материалов (изделий), реквизиты сертификатов и/или других документов, подтверждающих их качество и безопасность)

4. Предъявлены документы, подтверждающие соответствие работ предъявляемым требованиям:

Исполнительная схема №18 Демонтаж дорожного покрытия и разработка грунта от цеха №121 до К11Б

(исполнительные схемы и чертежи, результаты экспертиз, обследований, лабораторных и иных испытаний выполненных работ, проведенных в процессе строительного контроля)

5. Даты: начала работ: «27» марта 2024 г.

окончания работ: «27» марта 2024 г.

6. Работы выполнены в соответствии:

131-23-НВК4 «Ж/Д пути от испытательного центра до обкаточной линии с удлинением трансбордера, расположенные по адресу: Московская область, г.о. Мытищи, ул. Колонцова, 4.» Наружные сети водоснабжения и канализации. Переустройство хозяйственно-бытовой канализации. СП 45.13330.2017. «Свод правил. Земляные сооружения, основания и фундаменты». СП48.13330.2019 Свод правил. Организация строительства.

(наименования и структурные единицы технических регламентов, иных нормативных правовых актов, разделы проектной и/или рабочей документации)

7. Разрешается производство последующих работ

Устройство песчаного основания в траншее от цеха №121 до колодца К11Б

(наименование работ, конструкций, участков сетей инженерно-технического обеспечения)

Дополнительные сведения: отсутствуют

Акт составлен в 5 (пяти) экземплярах.

Приложения:

Документы перечисленные в п.3 и п.4 настоящего акта

Представитель застройщика (технического заказчика, эксплуатирующей организации или регионального оператора) по вопросам строительного контроля

Дураев В. Ю.

(фамилия, инициалы, подпись)

Представитель лица, осуществляющего строительство

Шевчук К. А.

(фамилия, инициалы, подпись)

Представитель лица, осуществляющего строительство, по вопросам строительного контроля (специалист по организации строительства)

Кесслер Ю. Ф.

(фамилия, инициалы, подпись)

Представитель лица, осуществляющего подготовку проектной документации

Липатов В. Е.

(фамилия, инициалы, подпись)

Представитель лица, выполнившего работы, подлежащие освидетельствованию

1. Перевизнык А. П.

(фамилия, инициалы, подпись)


2. Юрченко В. И.

(фамилия, инициалы, подпись)

Представители иных лиц

(фамилия, инициалы, подпись)

План участка производства работ

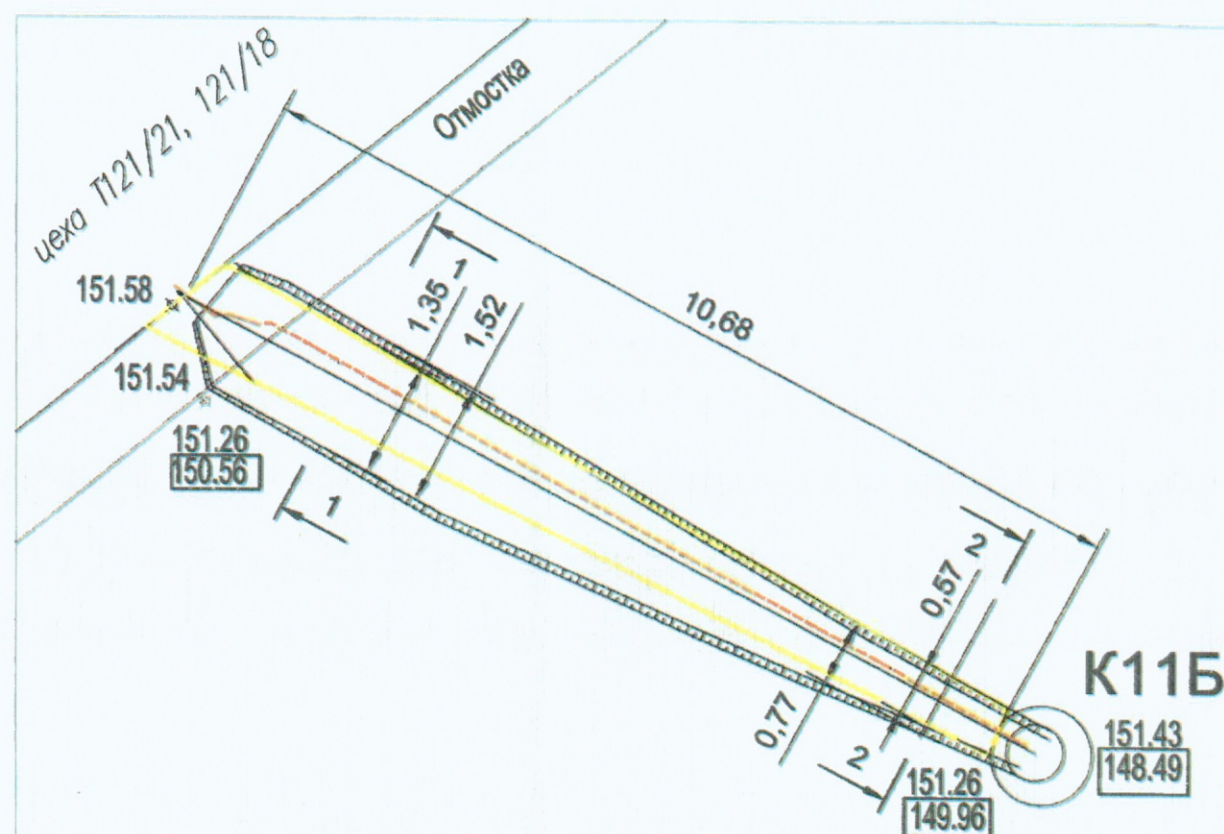

Разборка щебеночного покрытия при разработке траншеи					
№	Участок	Длина участка L, м	Ширина траншеи Всп, м	Толщина Н, м	Объем разработки мех. способом, V, м³
1	K11Б - цех121	10,68	$(1,52+1,48+0,77+0,75)/4=1,13$	0,15	1,81

Объем вынимаемого песка при разработке траншеи					
№	Участок	Длина участка L, м	Ширина траншеи Всп, м	Толщина Н, м	Объем разработки мех. способом, V, м³
1	K11Б - цех121	10,68	$(1,48+1,41+0,75+0,7)/4=1,085$	0,3	3,48




Объем выполненных работ по разработке грунта						
№	Участок	Длина Lсп, м	Ширина Всп, м	Глубина Нсп, м	Всего V, м³	Объем разработки мех. способом, V1=Lсп*Всп*Нсп*0,97
1	K11Б - цех121	10,68	$(1,41+1,35+0,7+0,57)/4=1,0075$	$(0,85+0,25)/2=0,55$	5,92	5,74
						Объем доработки руч. способом, V2=Lсп*Всп*Нсп*0,03
						0,18

Примечание:

1. Линейные размеры указаны в метрах.
2. Система координат МСК 50.2.
3. Система высот Балтийская.
4. Съёмка выполнялась электронным тахеометром СХ-105 (свидетельство о поверке С-АКЗ/14-06-2023/254502985, действительно до 13.06.2024г.)

Приложение №1 к Акту № 131-23-НБК4-18 от 27.03.2024 г.

Ситуационный план

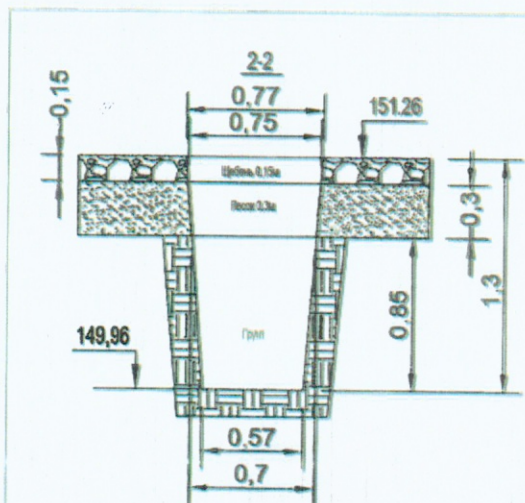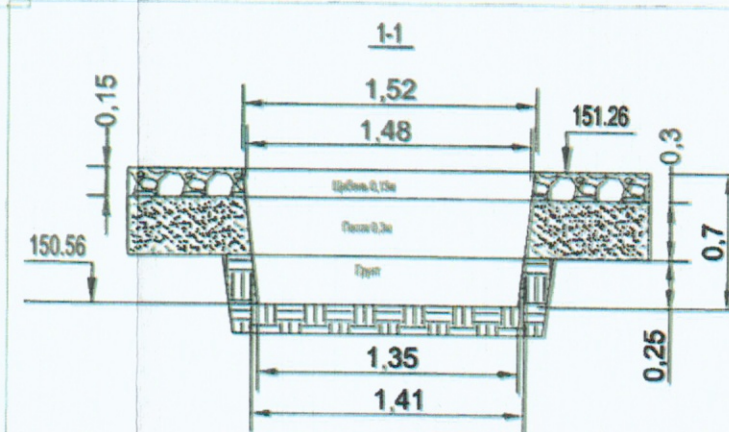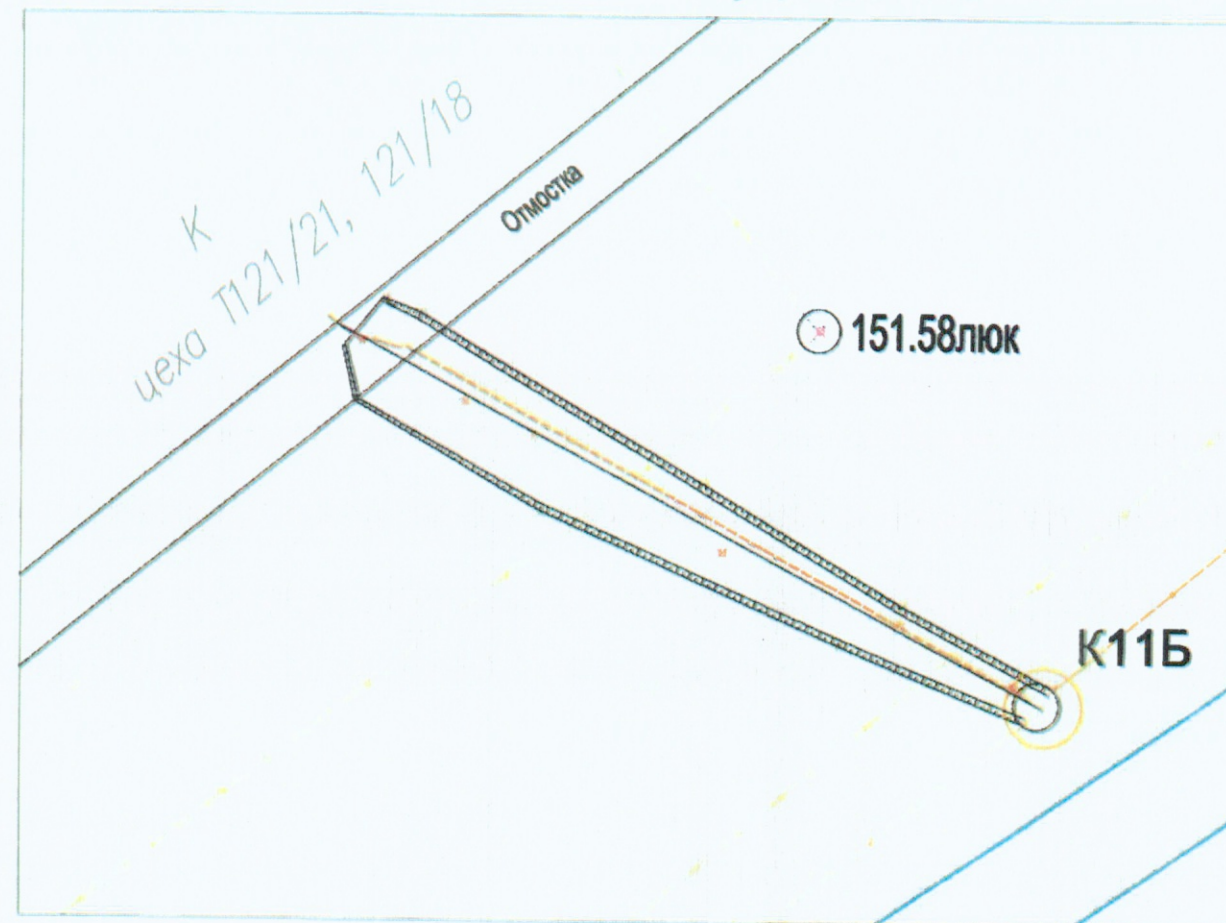

				2024	131-23-НБК4		
					Ж/д пути от испытательного центра до обкаточной линии с удлинением трансформатора, расположенные по адресу: Московская область, г.о. Мытищи, ул. Колонцова, 4		
					Наружные сети водоснабжения и канализации		
					Переустройство хозяйственно-бытовой канализации		
					Исполнительная схема №18		
					Демонтаж дорожного покрытия и разработка грунта от цеха №121 до K11Б		
					Стадия	Лист	Листов
					ИД	1	1
					ООО "КИКГЕОСТРОЙ"		

Объект капитального строительства:

«Ж/Д пути от испытательного центра до обкаточной линии с удлинением трансбордера, расположенные по адресу: Московская область, г. Мытищи, ул. Колонцова, 4», территория завода АО «МЕТРОВАГОНМАШ»

(наименование проектной документации, почтовый или строительный адрес объекта капитального строительства)

Застройщик (технический заказчик, эксплуатирующая организация или региональный оператор):

ООО «Проминжиниринг», ИНН 7734001650, ОГРН 11477481394406, КПП 770801001, 107140, г. Москва, ул. Русаковская, д.13, помещение ХХ-4, тел. +7(495) 909-93-48, член саморегулируемой Ассоциации строителей «Саморегулируемая организация «Строительные допуски», ИНН 7714322214, ОГРН 107799011045, регистрационный номер СРО-С-187-26012010

(фамилия, имя, отчество, адрес места жительства, ОГНИП, ИНН индивидуального предпринимателя, наименование, ОГРН, ИНН, место нахождения юридического лица, телефон/факс, наименование, ОГРН, ИНН саморегулируемой организации, членом которой является – для индивидуальных предпринимателей и юридических лиц; фамилия, имя, отчество, паспортные данные, адрес места жительства, телефон/факс – для физических лиц, не являющихся индивидуальными предпринимателями)

Лицо, осуществляющее строительство: ООО «КуКГЕОСТРОЙ», ОГРН 1127747247704, ИНН 7709918820, 109004, Г.МОСКВА, УЛ. ЗЕМЛЯНОЙ ВАЛ, Д.65, КВ.59, тел. +7 (495) 915-24-71, член саморегулируемой ассоциации СРО «МАС» регистрационный номер СРО-С-148-24122009

(фамилия, имя, отчество, адрес места жительства, ОГНИП, ИНН индивидуального предпринимателя, наименование, ОГРН, ИНН, место нахождения юридического лица, телефон/факс, наименование, ОГРН, ИНН саморегулируемой организации, членом которой является)

Лицо, осуществляющее подготовку проектной документации: ООО «КуКГЕОСТРОЙ», ОГРН 1127747247704, ИНН 7709918820, 109004, Г.МОСКВА, УЛ. ЗЕМЛЯНОЙ ВАЛ, Д.65, КВ.59, тел. +7 (495) 915-24-71, член саморегулируемой ассоциации СРО «Объединение проектировщиков «УниверсалПроект», регистрационный номер СРО-П-179-12122012

(фамилия, имя, отчество, адрес места жительства, ОГНИП, ИНН индивидуального предпринимателя, наименование, ОГРН, ИНН, место нахождения юридического лица, телефон/факс, наименование, ОГРН, ИНН саморегулируемой организации, членом которой является)

Лицо, осуществляющее строительство, выполнившее работы, подлежащие освидетельствованию:

1. ООО «ШЕЛПРОКК», ОГРН 1237700462427, ИНН 9726048866, 117535, Г.МОСКВА, МУНИЦИПАЛЬНЫЙ ОКРУГ ЧЕРТАНОВО ЮЖНОЕ, ПРОЕЗД 3-Й ДОРОЖНЫЙ, Д. 6, К. 2, член саморегулируемой ассоциации «Архитектурное наследие», регистрационный номер СРО-С-230-07092010

2. ООО «ЭлектроЭнергетика», ОГРН 1175074004698, ИНН 5037011400, 142281, Московская обл., г. Протвино, Кременковское ш., д. 5, член саморегулируемой ассоциации «Объединение Специализированных Организаций Профессиональные Строители», регистрационный номер СРО-С-219-21042010

(фамилия, имя, отчество, адрес места жительства, ОГНИП, ИНН индивидуального предпринимателя, наименование, ОГРН, ИНН, место нахождения юридического лица, телефон/факс, наименование, ОГРН, ИНН саморегулируемой организации, членом которой является)

АКТ**освидетельствования скрытых работ**

№ 131-23-НВК4-19

"27" марта 2024 г.

(дата составления акта)

Представитель застройщика (технического заказчика, эксплуатирующей организации или регионального оператора) по вопросам строительного контроля:

Ведущий инженер строительного контроля ООО «Проминжиниринг» Дураев В. Ю., приказ №5 от 03.08.2023г.

(должность, фамилия, инициалы, идентификационный номер в национальном реестре специалистов в области строительства, реквизиты распорядительного документа, подтверждающего полномочия, с указанием наименования, ОГРН, ИНН, места нахождения юридического лица, фамилии, имени, отчества, адреса места жительства, ОГНИП, ИНН индивидуального предпринимателя)

Представитель лица, осуществляющего строительство:

Руководитель проекта ООО «КуКГЕОСТРОЙ» Шевчук К.А. приказ №2-МВМ от 01.07.2023г.

(должность, фамилия, инициалы, реквизиты распорядительного документа, подтверждающего полномочия)

Представитель лица, осуществляющего строительство, по вопросам строительного контроля (специалист по организации строительства): Генеральный директор ООО «КуКГЕОСТРОЙ» Кесслер Ю.Ф., приказ №1СК-МВМ от 03.07.2023г., идентификационный номер НОСТРОЙ С-77-118776 от 28.09.2023г.

(должность, фамилия, инициалы, идентификационный номер в национальном реестре специалистов в области строительства, реквизиты распорядительного документа, подтверждающего полномочия)

Представитель лица, осуществляющего подготовку проектной документации:

Руководитель службы управления проектами ООО «КуКГЕОСТРОЙ» Липатов В. Е. приказ № 2-АН от 02.10.2023г.

(должность, фамилия, инициалы, реквизиты распорядительного документа, подтверждающего полномочия, с указанием наименования, ОГРН, ИНН, места нахождения юридического лица, фамилии, имени, отчества, адреса места жительства, ОГНИП, ИНН индивидуального предпринимателя, наименования, ОГРН, ИНН саморегулируемой организации, членом которой является указанное юридическое лицо, индивидуальный предприниматель)

Представитель лица, выполнившего работы, подлежащие освидетельствованию:

1. Начальник участка ООО «ШЕЛПРОКК» Перевизнык А.П., приказ №1 от 01.08.2023г.

2. Главный инженер ООО «ЭлектроЭнергетика» Юрченко В. И., приказ № 1/08 от 04.08.2023г.

(должность, фамилия, инициалы, реквизиты распорядительного документа, подтверждающего полномочия, с указанием наименования, ОГРН, ИНН, места нахождения юридического лица, фамилии, имени, отчества, адреса места жительства, ОГНИП, ИНН индивидуального предпринимателя)

а также иные представители лиц, участвующих в освидетельствовании:

(должность с указанием наименования организации, фамилия, инициалы, реквизиты распорядительного документа, подтверждающего полномочия)

произвели осмотр работ, выполненных

ООО "ШЕЛПРОКК", ООО "ЭлектроЭнергетика"

(наименование лица, выполнившего работы, подлежащие освидетельствованию)

и составили настоящий акт о нижеследующем:

1. К освидетельствованию предъявлены следующие работы:

Устройство песчаного основания в траншее от цеха №121 до колодца К11Б

(наименование скрытых работ)

2. Работы выполнены по проектной документации

131-23-НВК4 «Ж/Д пути от испытательного центра до обкаточной линии с удлинением трансбордера, расположенные по адресу: Московская область, г.о. Мытищи, ул. Колонцова, 4.» Наружные сети водоснабжения и канализации. Переустройство хозяйственно-бытовой канализации.

(номер, другие реквизиты чертежа, наименование проектной и/или рабочей документации, сведения о лицах, осуществляющих подготовку, раздела проектной и/или рабочей документации)

3. При выполнении работ применены:

Песок природный – паспорт качества б/н от 02.09.2023 г., сертификат соответствия №РОСС RU.АМ05.Н21337 с 10.11.2022 по 09.11.2025г.

(наименование строительных материалов (изделий), реквизиты сертификатов и/или других документов, подтверждающих их качество и безопасность)

4. Предъявлены документы, подтверждающие соответствие работ предъявляемым требованиям:

Исполнительная схема №19 Устройство песчаного основания в траншее от цеха №121 до колодца К11Б
Заключение о степени уплотнения №27.03-1/24 от 27.03.2024 г.

(исполнительные схемы и чертежи, результаты экспертиз, обследований, лабораторных и иных испытаний выполненных работ, проведенных в процессе строительного контроля)

5. Даты: начала работ: «27» марта 2024 г.

окончания работ: «27» марта 2024 г.

6. Работы выполнены в соответствии:

131-23-НВК4 «Ж/Д пути от испытательного центра до обкаточной линии с удлинением трансбордера, расположенные по адресу: Московская область, г.о. Мытищи, ул. Колонцова, 4.» Наружные сети водоснабжения и канализации. Переустройство хозяйственно-бытовой канализации. СП 45.13330.2017. «Свод правил. Земляные сооружения, основания и фундаменты». СП48.13330.2019 Свод правил. Организация строительства.

(наименования и структурные единицы технических регламентов, иных нормативных правовых актов, разделы проектной и/или рабочей документации)

7. Разрешается производство последующих работ

Монтаж трубы НПВХ Ду.160мм в траншее от цеха №121 до колодца К11Б

(наименование работ, конструкций, участков сетей инженерно-технического обеспечения)

Дополнительные сведения: отсутствуют

Акт составлен в 5 (пяти) экземплярах.

Приложения:

Документы перечисленные в п.3 и п.4 настоящего акта

Представитель застройщика (технического заказчика, эксплуатирующей организации или регионального оператора) по вопросам строительного контроля

Дураев В. Ю.

(фамилия, инициалы, подпись)

Представитель лица, осуществляющего строительство

Шевчук К. А.

(фамилия, инициалы, подпись)

Представитель лица, осуществляющего строительство, по вопросам строительного контроля (специалист по организации строительства)

Кесслер Ю.Ф.

(фамилия, инициалы, подпись)

Представитель лица, осуществляющего подготовку проектной документации

Липатов В. Е.

(фамилия, инициалы, подпись)

Представитель лица, выполнившего работы, подлежащие освидетельствованию

1. Перевизник А. П.

(фамилия, инициалы, подпись)


2. Юрченко В. И.

(фамилия, инициалы, подпись)

Представители иных лиц

(фамилия, инициалы, подпись)

План участка производства работ

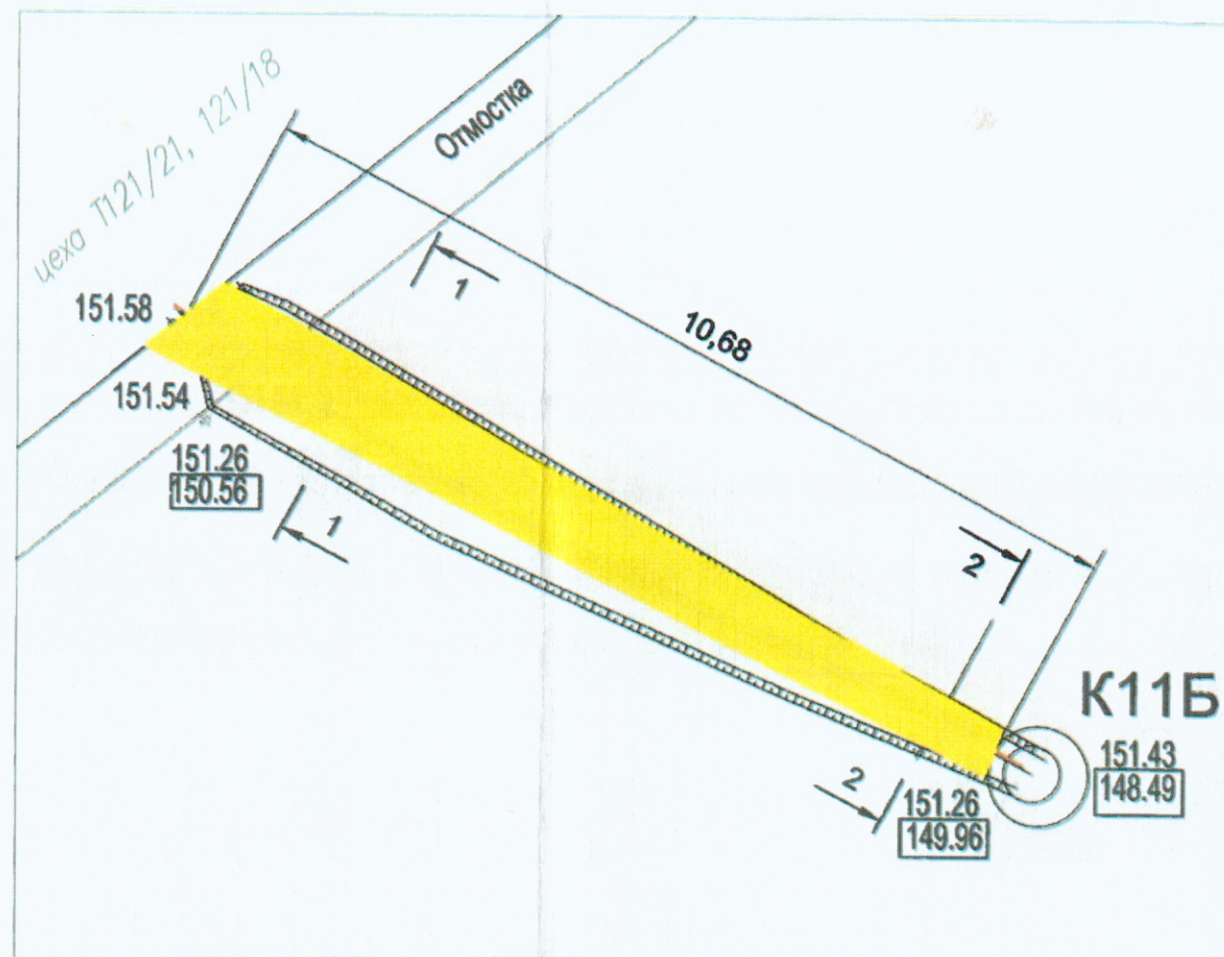

Ведомость объемов выполненных работ по устройству песчанного основания					
№	Участка	Длина L _{ср} , м	Средняя ширина В _{ср} , м	Средняя высота H _{ср} , м	Объем V1=L*B*H, м3
1	К11Б - цех121	10,68	$(1,35+1,37+0,57+0,59)/4=0,97$	0,1	1,04

Условные обозначения:

Песчаное основание




К11Б - цех121 Фактические точки участка работ

151,49 Фактическая отметка верха траншеи

148,63 Фактическая отметка низа траншеи

Приложение №1 к Акту № 131-23-НБК4-19 от 27.03.2024 г.

Ситуационный план

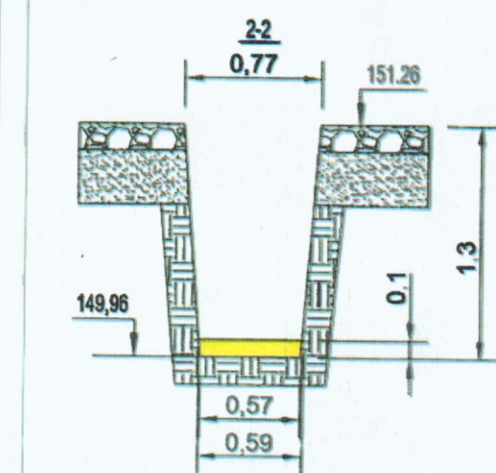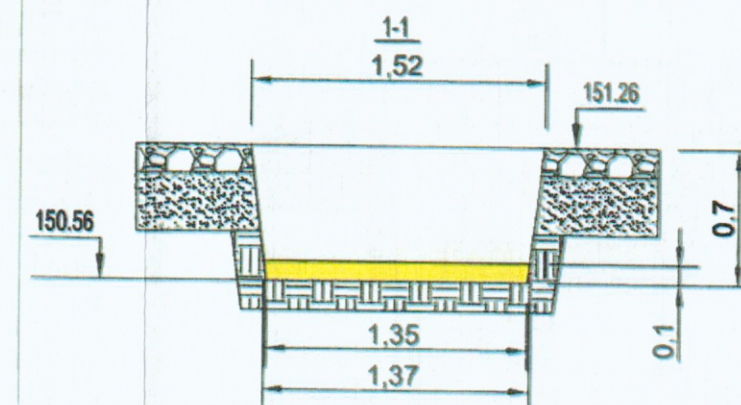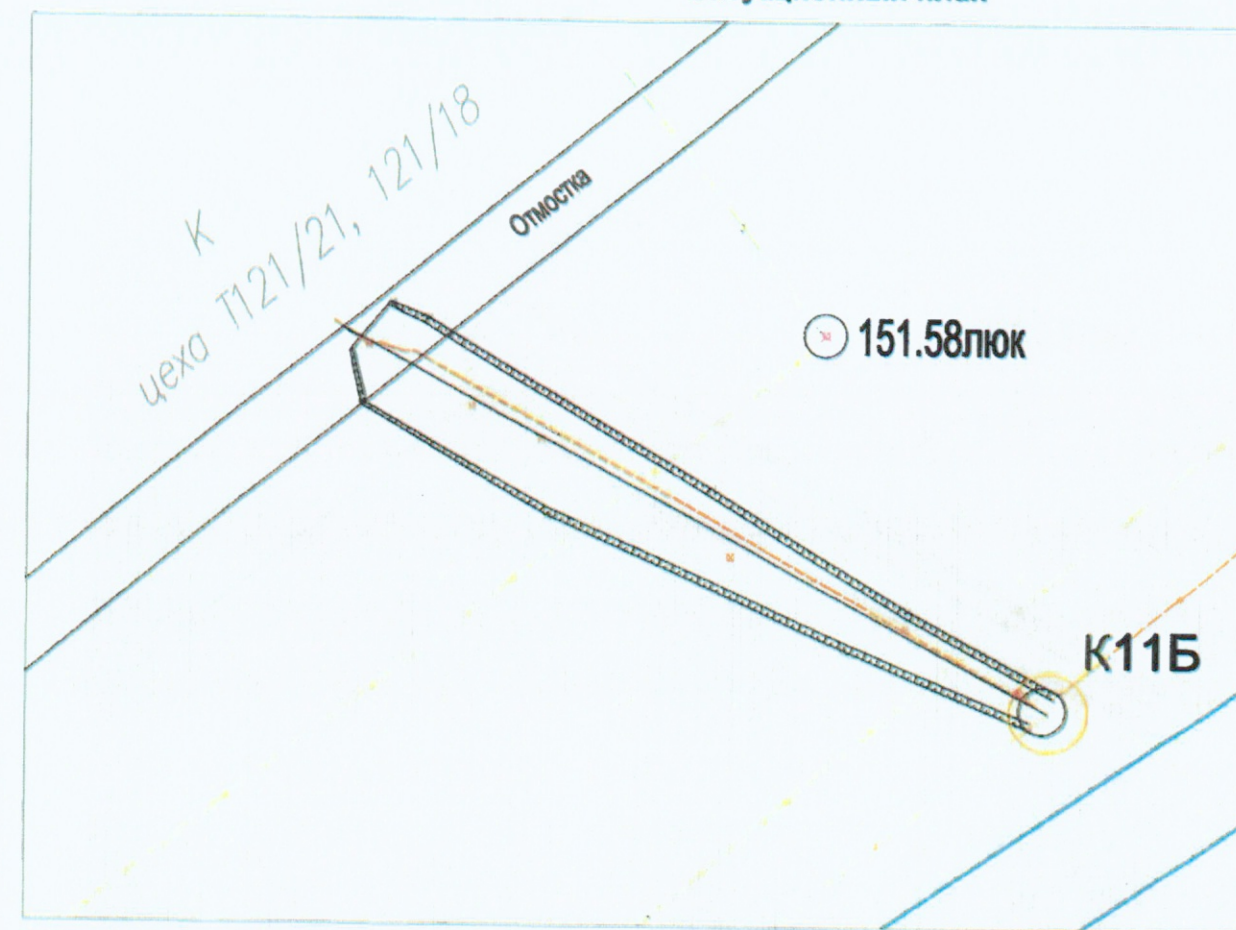

2024						131-23-НБК4		
Изм. Коп. Лист № док. Подпись Дата						Ж/д пути от испытательного центра до обкаточной линии с удлинением трансбордера, расположенные по адресу: Московская область, г.о. Мытищи, ул. Колонцова, 4		
Руководитель проекта: Шевчук К.А. 27.03						Наружные сети водоснабжения и канализации		
Зам.рук. проекта: Корнилов А.А. 27.03						Переустройство хозяйственно-бытовой канализации		
Нач. участка: Перевизник А.П. 27.03						Исполнительная схема №19		
Гл. инженер: Юрченко В.И. 27.03						Устройство песчанного основания в траншеи от цеха №121 до колодца К11Б		
						Стадия	Лист	Листов
						ИД	1	1
						ООО "КиКГЕОСТРОЙ"		

**ОБЩЕСТВО С ОГРАНИЧЕННОЙ ОТВЕТСТВЕННОСТЬЮ
«ПромИнвест»**

ИНН 5050156588 КПП 505001001

ОГРН 1225000110290

141133, Московская обл., Красный д. Первая Алексеевка, проезд, стр. 8, к.1, помещ. А

ПАСПОРТ КАЧЕСТВА ПЕСКА

Дата поставки: 02.09.2023

Карьер: Аксиньино, Шелковский р-н.

Продукция: Песок природный 2 класса, средний.

Покупатель: ООО «АЛЬФА»

1. Качественные характеристики по ГОСТу 8736-2014

Модуль крупности	2,0-2,2
Полный остаток на сите № 0,63 мм, %	31,09
Наличие зерен размером свыше 5 мм, %	0,2
Наличие зерен размером свыше 10 мм, %	0
Содержание в песке пылевидных и глинистых частиц, %	0,3
Содержание глины в комках	Не обнаружено
Содержание органических примесей	Отсут-т
Коэффициент фильтрации песка, м/сут	4,0
Группа песка по ГОСТу	средний, 2 класс
Плотность песка природного (ГОСТ 8736-2014), г/см ³	1,75
Насыпная плотность	1,54 кг/м ³

Генеральный директор

А.Е. Дунаева



КОПИЯ ВЕРНА
РУК. ПРОЕКТА
ШЕВЧУК К.А.



СЕРТИФИКАТ СООТВЕТСТВИЯ

№ РОСС RU.AM05.H21337

Срок действия с 10.11.2022

по 09.11.2025

№ 0020601

ОРГАН ПО СЕРТИФИКАЦИИ RA.RU.11AM05

Орган по сертификации продукции ООО "Центр сертификации и экспертизы "Тверьэк". Адрес: 390013, РОССИЯ, Рязанская обл. Рязань г. Ситниковская ул. дом 69а, 38. Телефон 8-916-423-9885, адрес электронной почты: os-tyverex@yandex.ru


ПРОДУКЦИЯ Песок природный . Серийный выпуск.



Код ОК
08.12.11

СООТВЕТСТВУЕТ ТРЕБОВАНИЯМ НОРМАТИВНЫХ ДОКУМЕНТОВ

ГОСТ 8736-2014.Песок для строительных работ. Технические условия

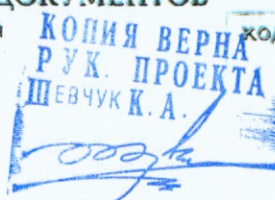

код ТН ВЭД

ИЗГОТОВИТЕЛЬ Общество с ограниченной ответственностью «ПромИнвест». ОГРН: 1225000110290, ИНН: 5050156588. Адрес: 141138, РОССИЯ, Московская область, г. Щелково. д. Первая Алексеевка. проезд Красный. к. 1, стр. 8. помещ. А., телефон: +7(915)-335-28-68, адрес электронной почты: ezsa-lawyer@yandex.ru.

СЕРТИФИКАТ ВЫДАН Общество с ограниченной ответственностью «ПромИнвест». ОГРН: 1225000110290, ИНН: 5050156588. Адрес: 141138, РОССИЯ, Московская область, г. Щелково. д. Первая Алексеевка, проезд Красный. к. 1, стр. 8, помещ. А., телефон: +7(915)-335-28-68, адрес электронной почты: ezsa-lawyer@yandex.ru.

НА ОСНОВАНИИ

Протокол испытаний № 006/F-10/11/22 от 10.11.2022 года, выданный Испытательной лабораторией "Вега-тест" (аттестат РОСС RU.31578.040.ЛН0.ИЛ23)



ДОПОЛНИТЕЛЬНАЯ ИНФОРМАЦИЯ

Схема сертификации: 1с

М.П.

Руководитель органа

Эксперт

М.А. Шуршова

инициалы, фамилия

А.А. Белянин

инициалы, фамилия

Сертификат не применяется при обязательной сертификации



Общество с ограниченной ответственностью
Лаборатория Инженерного Контроля



140000, М.О., г. Люберцы,
Проектируемый проезд 4296, д. 4.
Тел.: (499) 390-42-96
e-mai: lik-m@list.ru
сайт: li-k.ru.

Аттестат аккредитации №РОСС.НРО.IL-00148 действителен до 11.12.2025.
Свидетельство об аттестации №600/22 действительно до 27.06.2025г.
Плотномер В1 (зав. № 414, сертификат калибровки № Р 42427-23 от 11.09.23)



ЗАКЛЮЧЕНИЕ № 27.03 - 1/24
о степени уплотнения

КОПИЯ ВЕРНА
РУК. ПРОЕКТА
ШЕВЧУК К.А.

Заказчик: ООО "ЭлектроЭнергетика"

Дата работ: 27 марта 2024 г.

Объект: Ж/д пути от испытательного центра до обкаточной линии с удлинением трансбордера, расположенные по адресу: Московская область, г.о. Мытищи, ул. Колонцова, 4. Наружные сети водоснабжения и канализации. Переустройство хозяйственно-бытовой канализации.

Тип основания: Песок

Требуемый коэффициент уплотнения: 0,95

Таблица №1

Конструкция	Положение участка	Показание прибора				Коеф. Уплотнения	
		1	2	3	сред.	единичные	средний
1	2	3	4	5	6	7	8
Основание (h=100мм)	траншея от цеха №121 до колодца К11Б	24	25	25	24,7	0,95	0,95
		26	28	25	26,3	0,95	
		24	25	26	25,0	0,95	
		26	26	27	26,3	0,95	
		25	24	24	24,3	0,95	
		25	26	26	25,7	0,95	
		26	28	28	27,3	0,95	

Примечание: Испытания были проведены в соответствии с данными, предоставленными заказчиком.

Заключение: Коэффициент уплотнения соответствует требуемому

Испытания провел



Строительная
лаборатория
№2

А.А. Рожковский

Объект капитального строительства:

«Ж/Д пути от испытательного центра до обкаточной линии с удлинением трансбордера, расположенные по адресу: Московская область, г. Мытищи, ул. Колонцова, 4», территория завода АО «МЕТРОВАГОНМАШ»

(наименование проектной документации, почтовый или строительный адрес объекта капитального строительства)

Застройщик (технический заказчик, эксплуатирующая организация или региональный оператор):

ООО «Проминжиниринг», ИНН 7734001650, ОГРН 11477481394406, КПП 770801001, 107140, г. Москва, ул. Рукавская, д.13, помещение ХХ-4, тел. +7(495) 909-93-48, член саморегулируемой Ассоциации строителей «Саморегулируемая организация «Строительные допуски», ИНН 7714322214, ОГРН 107799011045, регистрационный номер СРО-С-187-26012010

(фамилия, имя, отчество, адрес места жительства, ОГНИП, ИНН индивидуального предпринимателя, наименование, ОГРН, ИНН, место нахождения юридического лица, телефон/факс, наименование, ОГРН, ИНН саморегулируемой организации, членом которой является – для индивидуальных предпринимателей и юридических лиц; фамилия, имя, отчество, паспортные данные, адрес места жительства, телефон/факс – для физических лиц, не являющихся индивидуальными предпринимателями)

Лицо, осуществляющее строительство: ООО «КиКГЕОСТРОЙ», ОГРН 1127747247704, ИНН 7709918820, 109004, Г.МОСКВА, УЛ. ЗЕМЛЯНОЙ ВАЛ, Д.65, КВ.59, тел. +7 (495) 915-24-71, член саморегулируемой ассоциации СРО «МАС» регистрационный номер СРО-С-148-24122009

(фамилия, имя, отчество, адрес места жительства, ОГНИП, ИНН индивидуального предпринимателя, наименование, ОГРН, ИНН, место нахождения юридического лица, телефон/факс, наименование, ОГРН, ИНН саморегулируемой организации, членом которой является)

Лицо, осуществляющее подготовку проектной документации: ООО «КиКГЕОСТРОЙ», ОГРН 1127747247704, ИНН 7709918820, 109004, Г.МОСКВА, УЛ. ЗЕМЛЯНОЙ ВАЛ, Д.65, КВ.59, тел. +7 (495) 915-24-71, член саморегулируемой ассоциации СРО «Объединение проектировщиков «УниверсалПроект», регистрационный номер СРО-П-179-12122012

(фамилия, имя, отчество, адрес места жительства, ОГНИП, ИНН индивидуального предпринимателя, наименование, ОГРН, ИНН, место нахождения юридического лица, телефон/факс, наименование, ОГРН, ИНН саморегулируемой организации, членом которой является)

Лицо, осуществляющее строительство, выполнившее работы, подлежащие освидетельствованию:

1. ООО «ШЕЛПРОКК», ОГРН 1237700462427, ИНН 9726048866, 117535, Г.МОСКВА, МУНИЦИПАЛЬНЫЙ ОКРУГ ЧЕРТАНОВО ЮЖНОЕ, ПРОЕЗД 3-Й ДОРОЖНЫЙ, Д. 6, К. 2, член саморегулируемой ассоциации «Архитектурное наследие», регистрационный номер СРО-С-230-07092010

2. ООО «ЭлектроЭнергетика», ОГРН 1175074004698, ИНН 5037011400, 142281, Московская обл., г. Протвино, Кременковское ш., д. 5, член саморегулируемой ассоциации «Объединение Специализированных Организаций Профессиональные Строители», регистрационный номер СРО-С-219-21042010

(фамилия, имя, отчество, адрес места жительства, ОГНИП, ИНН индивидуального предпринимателя, наименование, ОГРН, ИНН, место нахождения юридического лица, телефон/факс, наименование, ОГРН, ИНН саморегулируемой организации, членом которой является)

АКТ

освидетельствования скрытых работ

№ 131-23-НВК4-20

"27" марта 2024 г.

(дата составления акта)

Представитель застройщика (технического заказчика, эксплуатирующей организации или регионального оператора) по вопросам строительного контроля:

Ведущий инженер строительного контроля ООО «Проминжиниринг» Дураев В. Ю., приказ №5 от 03.08.2023г.

(должность, фамилия, инициалы, идентификационный номер в национальном реестре специалистов в области строительства, реквизиты распорядительного документа, подтверждающего полномочия, с указанием наименования, ОГРН, ИНН, места нахождения юридического лица, фамилии, имени, отчества, адреса места жительства, ОГНИП, ИНН индивидуального предпринимателя)

Представитель лица, осуществляющего строительство:

Руководитель проекта ООО «КиКГЕОСТРОЙ» Шевчук К.А. приказ №2-МВМ от 01.07.2023г.

(должность, фамилия, инициалы, реквизиты распорядительного документа, подтверждающего полномочия)

Представитель лица, осуществляющего строительство, по вопросам строительного контроля (специалист по организации строительства): Генеральный директор ООО «КиКГЕОСТРОЙ» Кесслер Ю.Ф., приказ №1СК-МВМ от 03.07.2023г., идентификационный номер НОСТРОЙ С-77-118776 от 28.09.2023г.

(должность, фамилия, инициалы, идентификационный номер в национальном реестре специалистов в области строительства, реквизиты распорядительного документа, подтверждающего полномочия)

Представитель лица, осуществляющего подготовку проектной документации:

Руководитель службы управления проектами ООО «КиКГЕОСТРОЙ» Липатов В. Е. приказ № 2-АН от 02.10.2023г.

(должность, фамилия, инициалы, реквизиты распорядительного документа, подтверждающего полномочия, с указанием наименования, ОГРН, ИНН, места нахождения юридического лица, фамилии, имени, отчества, адреса места жительства, ОГНИП, ИНН индивидуального предпринимателя, наименование, ОГРН, ИНН саморегулируемой организации, членом которой является указанное юридическое лицо, индивидуальный предприниматель)

Представитель лица, выполнившего работы, подлежащие освидетельствованию:

1. Начальник участка ООО «ШЕЛПРОКК» Перевизнык А.П., приказ №1 от 01.08.2023г.

2. Главный инженер ООО «ЭлектроЭнергетика» Юрченко В. И., приказ № 1/08 от 04.08.2023г.

(должность, фамилия, инициалы, реквизиты распорядительного документа, подтверждающего полномочия, с указанием наименования, ОГРН, ИНН, места нахождения юридического лица, фамилии, имени, отчества, адреса места жительства, ОГНИП, ИНН индивидуального предпринимателя)

а также иные представители лиц, участвующих в освидетельствовании:

(должность с указанием наименования организации, фамилия, инициалы, реквизиты распорядительного документа, подтверждающего полномочия)

произвели осмотр работ, выполненных

ООО "ШЕЛПРОКК", ООО "ЭлектроЭнергетика"

(наименование лица, выполнившего работы, подлежащие освидетельствованию)

и составили настоящий акт о нижеследующем:

1. К освидетельствованию предъявлены следующие работы:

Монтаж трубы НПВХ Ду.160мм в траншее от цеха №121 до колодца К11Б

(наименование скрытых работ)

2. Работы выполнены по проектной документации

131-23-НВК4 «Ж/Д пути от испытательного центра до обкаточной линии с удлинением трансбордера, расположенные по адресу: Московская область, г.о. Мытищи, ул. Колонцова, 4.» Наружные сети водоснабжения и канализации. Переустройство хозяйственно-бытовой канализации.

(номер, другие реквизиты чертежа, наименование проектной и/или рабочей документации, сведения о лицах, осуществляющих подготовку, раздела проектной и/или рабочей документации)

3. При выполнении работ применены:

Труба НПВХ Ду.160*4мм – сертификат соответствия №РОСС RU. АГ92.Н10301 С 07.08.2023 по 06.08.2026 г., отвод НПВХ Ду.160 – сертификат соответствия №ЕАЭС RU C-RU.АБ53.В.01734/21 с 01.09.2021 по 31.08.2026 г. переход энциметрический НПВХ – сертификат соответствия РОСС RU.RU.32001.04ИБФ1.ОСП20.17829 с 17.03.2022 по 16.03.2025 г.

(наименование строительных материалов (изделий), реквизиты сертификатов и/или других документов, подтверждающих их качество и безопасность)

4. Предъявлены документы, подтверждающие соответствие работ предъявляемым требованиям:

Исполнительная схема №20 Монтаж трубы НПВХ Ду.160мм в траншее от цеха №121 до колодца К11Б

(исполнительные схемы и чертежи, результаты экспертиз, обследований, лабораторных и иных испытаний выполненных работ, проведенных в процессе строительного контроля)

5. Даты: начала работ: «26» марта 2024 г.

окончания работ: «27» марта 2024 г.

6. Работы выполнены в соответствии:

131-23-НВК4 «Ж/Д пути от испытательного центра до обкаточной линии с удлинением трансбордера, расположенные по адресу: Московская область, г.о. Мытищи, ул. Колонцова, 4.» Наружные сети водоснабжения и канализации. Переустройство хозяйственно-бытовой канализации. СП 45.13330.2017. «Свод правил. Земляные сооружения, основания и фундаменты». СП48.13330.2019 Свод правил. Организация строительства.

(наименования и структурные единицы технических регламентов, иных нормативных правовых актов, разделы проектной и/или рабочей документации)

7. Разрешается производство последующих работ

Обсыпка песком и восстановление дорожного полотна от цеха №121 до колодца К11Б

(наименование работ, конструкций, участков сетей инженерно-технического обеспечения)

Дополнительные сведения: отсутствуют

Акт составлен в 5 (пяти) экземплярах.

Приложения:

Документы перечисленные в п.3 и п.4 настоящего акта

Представитель застройщика (технического заказчика, эксплуатирующей организации или регионального оператора) по вопросам строительного контроля

Дураев В. Ю.

(фамилия, инициалы, подпись)

Представитель лица, осуществляющего строительство

Шевчук К. А.

(фамилия, инициалы, подпись)

Представитель лица, осуществляющего строительство, по вопросам строительного контроля (специалист по организации строительства)

Кessler Ю. Ф.

(фамилия, инициалы, подпись)

Представитель лица, осуществляющего подготовку проектной документации

Липатов В. Е.

(фамилия, инициалы, подпись)

Представитель лица, выполнившего работы, подлежащие освидетельствованию

1. Перевизник А. П.

(фамилия, инициалы, подпись)


2. Юрченко В. И.

(фамилия, инициалы, подпись)

Представители иных лиц

(фамилия, инициалы, подпись)

План участка производства работ

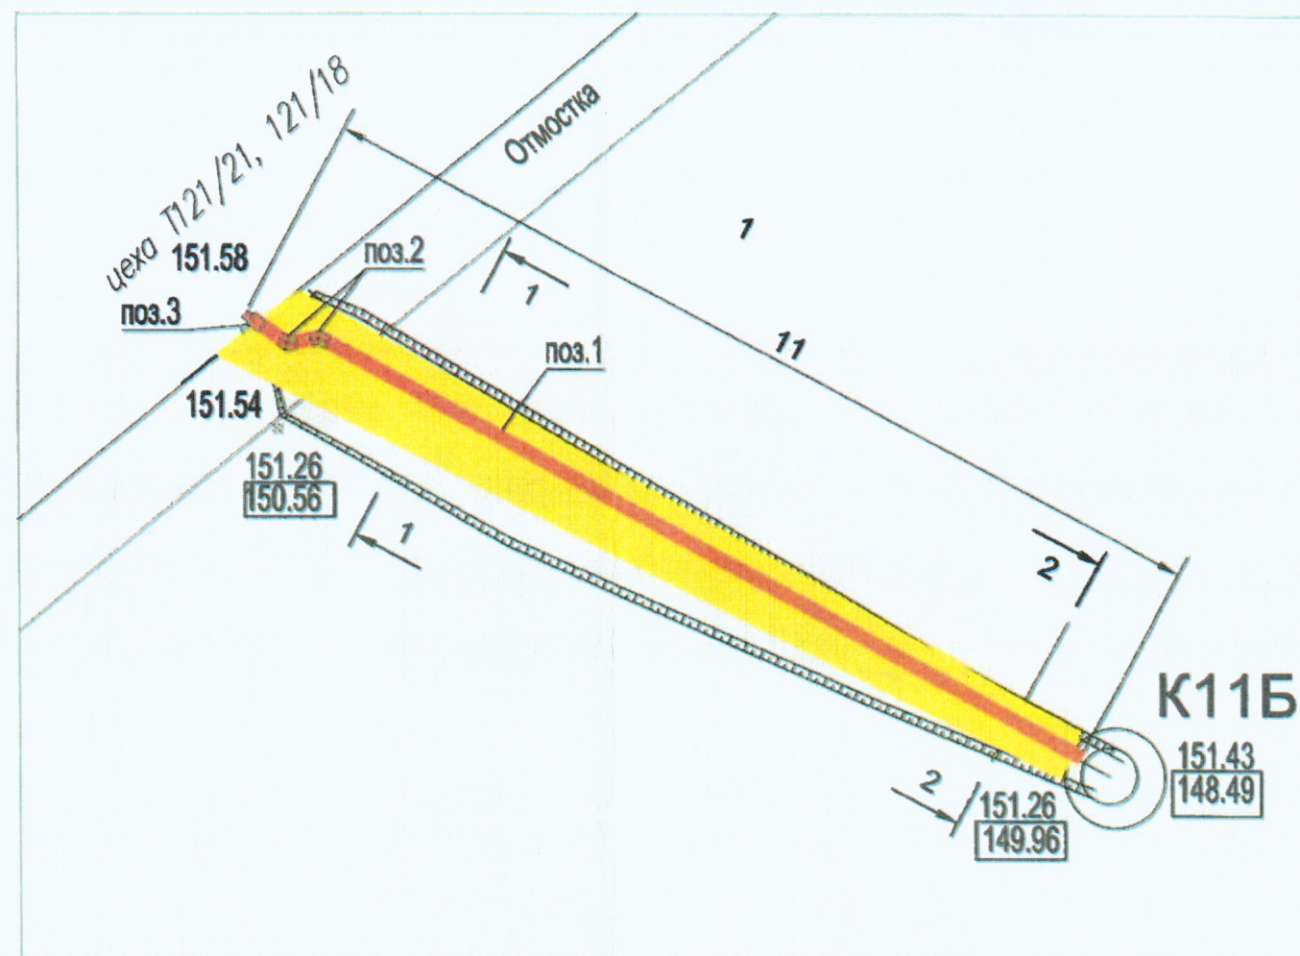




Ведомость объемов выполненных работ по монтажу трубы на участке от К11Б до цеха 121			
№ поз.	Наименование	ед. изм.	кол-во
1	Труба НПВХ Ду.160*4мм	м	11
2	Отвод НПВХ Ду.160*45гр	шт	2
3	Переход эксцентрисический НПВХ Ду.160*110мм	шт	1

Условные обозначения:

- Песчаное основание
- K11Б - цех121 Фактические точки участка работ
- 151,49 Фактическая отметка верха траншеи
- 148,63 Фактическая отметка низа траншеи

Приложение №1 к Акту № 131-23-НБК4-20 от 27.03.2024 г.

Ситуационный план

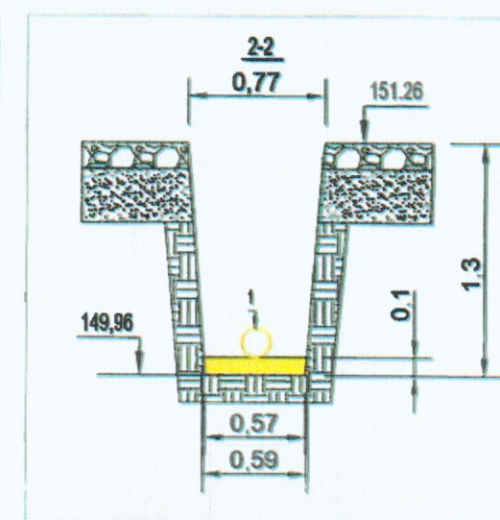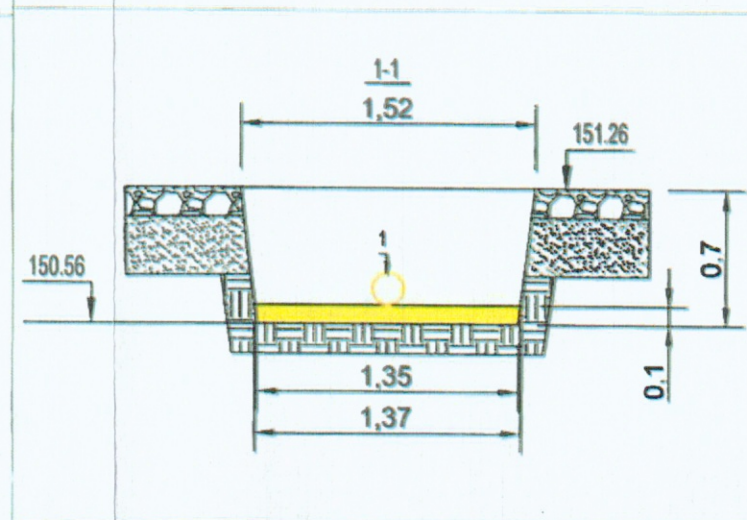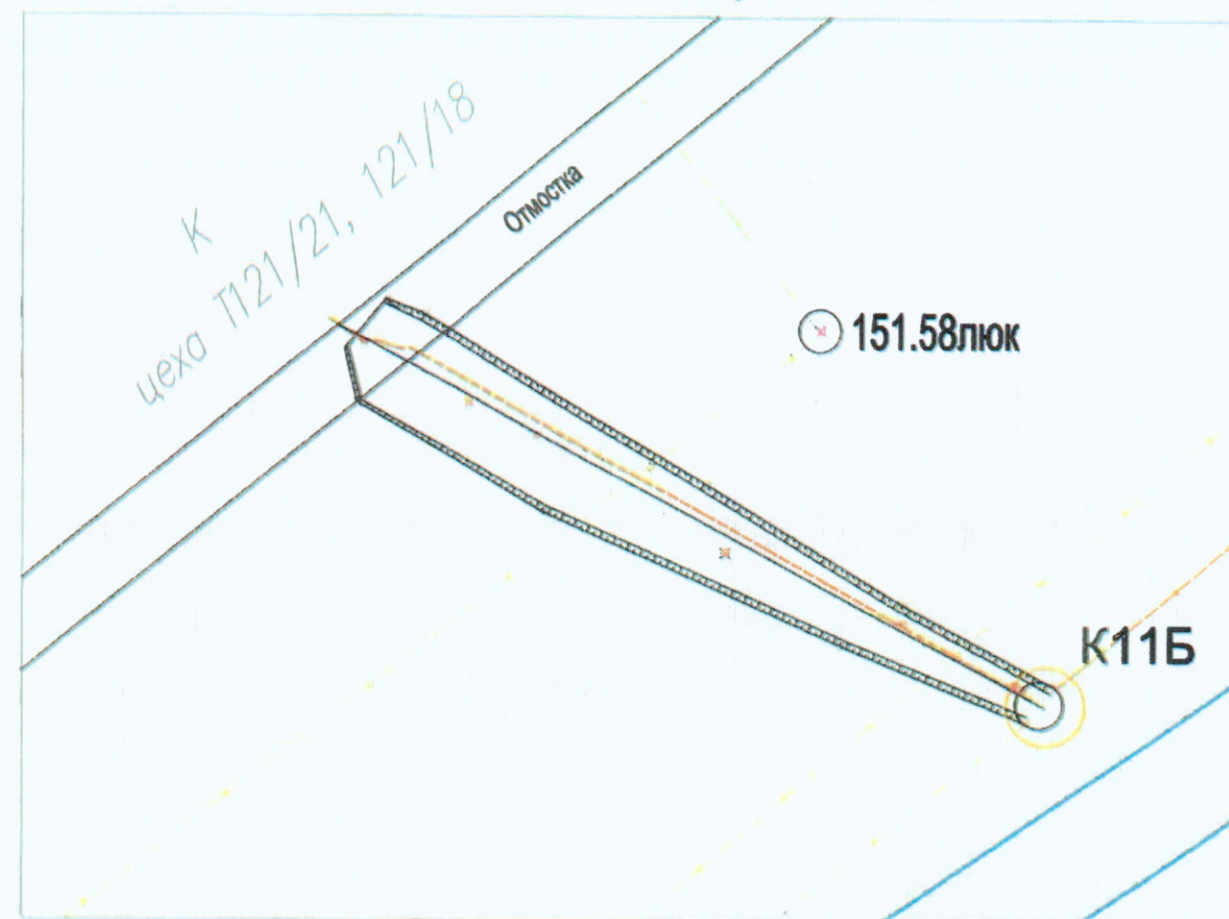

2024						131-23-НБК4		
Ж/д пути от испытательного центра до обкаточной линии с удлинением трансформатора, расположенные по адресу: Московская область, г.о. Мытищи, ул. Колонцова, 4						Стадия	Лист	Листов
Наружные сети водоснабжения и канализации						ИД	1	1
Переустройство хозяйственно-бытовой канализации						ООО "КиКГЕОСТРОЙ"		
Исполнительная схема №20						Монтаж трубы НПВХ Ду.160мм в траншеи от цеха №121 до колодца К11Б		
Формат А3								

Согласовано	Взам. инв. №	Подп. и дата	Инв. № подл.

СИСТЕМА СЕРТИФИКАЦИИ ГОСТ Р
ФЕДЕРАЛЬНОЕ АГЕНТСТВО ПО ТЕХНИЧЕСКОМУ РЕГУЛИРОВАНИЮ И МЕТРОЛОГИИ



СЕРТИФИКАТ СООТВЕТСТВИЯ

№ РОСС RU.АГ92.Н10301

Срок действия с 07.08.2023 по 06.08.2026

№ 1673760

ОРГАН ПО СЕРТИФИКАЦИИ рег. № РОСС RU.0001.11АГ92. Орган по сертификации продукции ООО "КапиталСтрой". 117420, г. Москва, ул. Профсоюзная, д. 57, тел. (499) 3915007, E-mail Kapitalstroy-sert@bk.ru.

ПРОДУКЦИЯ Трубы полиэтиленовые технические.

ТУ 2248-001-70026679-2020.

Серийный выпуск по договору № 1-2020 от 13.01.2020 года.



код ОК 005 (ОКП):

22 4800

СООТВЕТСТВУЕТ ТРЕБОВАНИЯМ НОРМАТИВНЫХ ДОКУМЕНТОВ

ТУ 2248-001-70026679-2014

КОПИЯ ВЕРНА
РУК. ПРОЕКТА
ШЕВЧУК К. А.

код ТН ВЭД России:

ИЗГОТОВИТЕЛЬ Общество с ограниченной ответственностью "Уралпласт". ИНН: 7411081009.
Адрес: 456612, Россия, Челябинская область, г. Копейск, ул. Кемеровская, д. 24.

СЕРТИФИКАТ ВЫДАН Общество с ограниченной ответственностью "СК СтройГрупп"
ИНН: 7713501411.

Адрес: 127566 г. Москва, Северный б-р, дом № 9

Телефон +7 (495) 780-45-33.

НА ОСНОВАНИИ протокола № 5214-03-1/ПС - 168 от 06.08.2020 года. Испытательной лаборатории Общества с ограниченной ответственностью "Ремсервис", аттестат регистрационный № РОСС RU.0001.21AB80 действителен от 21.10.2019 года до 21.10.2024 года, адрес: 109542, город Москва, Рязанский проспект, дом 86/1, строение 3, комната 6а

ДОПОЛНИТЕЛЬНАЯ ИНФОРМАЦИЯ

Схема сертификации: 2.



Руководитель органа
(заместитель руководителя)

Эксперт



Д.Н. Хвостов

А.А. Ащеулов

Сертификат не применяется при обязательной сертификации



СЕРТИФИКАТ СООТВЕТСТВИЯ

№ ЕАЭС RU C-RU.AB53.B.01734/21

Серия **RU** № **0273005**

ОРГАН ПО СЕРТИФИКАЦИИ Орган по сертификации продукции Общество с ограниченной ответственностью «СибПромТест». Место нахождения (адрес юридического лица): 630005, РОССИЯ, Новосибирская область, город Новосибирск, улица Некрасова, дом 48, этаж 9, помещение 44. Адрес места осуществления деятельности: 630005, РОССИЯ, Новосибирская область, город Новосибирск, улица Некрасова, дом 48. Уникальный номер записи об аккредитации в реестре аккредитованных лиц: RA.RU.11AB53. Дата решения об аккредитации: 21.03.2016. Телефон: +73832804258. Адрес электронной почты: info@sibpromtest.ru

ЗАЯВИТЕЛЬ ОБЩЕСТВО С ОГРАНИЧЕННОЙ ОТВЕТСТВЕННОСТЬЮ "УРАЛОТВОД"
Место нахождения (адрес юридического лица) и адрес места осуществления деятельности: 623460, Россия, Свердловская область, Каменский район, село Колчедан, улица Новая, дом 34
Основной государственный регистрационный номер 1086612002685.
Телефон: 73439351075. Адрес электронной почты: engineer@uralotvod.ru

ИЗГОТОВИТЕЛЬ ОБЩЕСТВО С ОГРАНИЧЕННОЙ ОТВЕТСТВЕННОСТЬЮ "УРАЛОТВОД"
Место нахождения (адрес юридического лица) и адрес места осуществления деятельности по изготовлению продукции: 623460, Россия, Свердловская область, Каменский район, село Колчедан, улица Новая, дом 34

ПРОДУКЦИЯ Элементы оборудования (сборочные единицы), выдерживающие воздействие давления, предназначенные для трубопроводов 3 категории, используемые для рабочих сред группы 1, 2 (газ/пар), максимально допустимым рабочим давлением до 32 МПа, номинальным диаметром свыше 100 до 820: Отводы стальные крутоизогнутые. Тип 3D, исполнения 1, 2. Продукция изготовлена в соответствии с ГОСТ 17375-2001 (ИСО 3419-81) «Детали трубопроводов бесшовные приварные из углеродистой и низколегированной стали. Отводы крутоизогнутые типа 3D. Конструкция».

Серийный выпуск

КОД ТН ВЭД ЕАЭС 7307931100

СООТВЕТСТВУЕТ ТРЕБОВАНИЯМ

Технического регламента Таможенного союза «О безопасности оборудования, работающего под избыточным давлением» (ТР ТС 032/2013)



КОПИЯ ВЕРНА
РУК. ПРОЕКТА
ШЕВЧУК А.А.

СЕРТИФИКАТ СООТВЕТСТВИЯ ВЫДАН НА ОСНОВАНИИ Протокола испытаний № 758-2021 от 23.08.2021 года, выданного испытательной лабораторией Общества с ограниченной ответственностью Центр "ПрофЭкс" (уникальный номер записи об аккредитации в реестре аккредитованных лиц RA.RU.21HC12) акта анализа состояния производства от 21.07.2021 года, выданного Органом по сертификации продукции Общество с ограниченной ответственностью «СибПромТест» документации изготовителя: обоснования безопасности; паспорта; инструкции по эксплуатации; проектной документации; результатов прочностных расчетов; технологических регламентов и сведений о технологическом процессе; протоколов испытаний оборудования, проведенных изготовителем; документов, подтверждающих характеристики материалов и комплектующих изделий; документов, подтверждающих квалификацию специалистов и персонала изготовителя

Схема сертификации: 1с

ДОПОЛНИТЕЛЬНАЯ ИНФОРМАЦИЯ Сведения о национальных стандартах, применяемых на добровольной основе для соблюдения требований технического регламента Таможенного союза «О безопасности оборудования, работающего под избыточным давлением» (ТР ТС 032/2013): ГОСТ 17380-2001 «Детали трубопроводов бесшовные приварные из углеродистой и низколегированной стали. Общие технические условия». Условия хранения 8(ОЖЗ) по ГОСТ 15150-69. Срок хранения без переконсервации 5 лет. Срок службы - 20 лет.

СРОК ДЕЙСТВИЯ С
ВКЛЮЧИТЕЛЬНО

01.09.2021

ПО

31.08.2026

Руководитель (уполномоченное лицо) органа по сертификации

Эксперт (эксперт-аудитор)
(эксперты (эксперты-аудиторы))

(подпись)
(подпись)



Панащенко Максим Владимирович

М.П.

Добусова Надежда Сергеевна

(ф.и.о.)

(ф.и.о.)

СИСТЕМА ДОБРОВОЛЬНОЙ СЕРТИФИКАЦИИ «ПРОМТЕХСТАНДАРТ»

№ РОСС RU.32001.04ИБФ1 в едином реестре зарегистрированных систем добровольной сертификации
ФЕДЕРАЛЬНОЕ АГЕНТСТВО ПО ТЕХНИЧЕСКОМУ РЕГУЛИРОВАНИЮ И МЕТРОЛОГИИ

СЕРТИФИКАТ СООТВЕТСТВИЯ



Регистрационный номер РОСС RU.32001.04ИБФ1.ОСП20.17829

Срок действия с 17.03.2022 по 16.03.2025

КОПИЯ ВЕРНА
РУК. ПРОЕКТА
ШЕВЧУК К.А.

ОРГАН ПО СЕРТИФИКАЦИИ № РОСС RU.32001.04ИБФ1.ОСП20, ООО «Научно-исследовательский институт проектирования и измерений», 141730, Московская область, город Лобня, улица Борисова, дом 14, корпус 2, помещение 006, офис 1

ПРОДУКЦИЯ Детали трубопровода бесшовные приварные из марок сталей: 3,20,09Г2С, 12Х18Н10Т, 10Х17Н13М2Т, 15Х5М, 13ХФА, AISI 304,316,321: отводы, тройники, переходы, заглушки. Серийный выпуск.

код ОК
24.20.40.000

СООТВЕТСТВУЕТ ТРЕБОВАНИЯМ НОРМАТИВНЫХ ДОКУМЕНТОВ
ГОСТ 17375-2001, ГОСТ 30753-2001, ГОСТ 17376-2001, ГОСТ 17378-2001,
ГОСТ 17379-2001, ГОСТ 17380-2001

код ТН ВЭД

ИЗГОТОВИТЕЛЬ Общество с ограниченной ответственностью «ТРУБОПРОВОДНЫЙ МИР»,
Адрес: Россия, 125362, г. Москва, ул. Свободы, дом 35, строение 42, этаж 1, пом. II, комн. 46,
ИНН: 7733347239, ОГРН: 1197746641652, телефон: +7 (495) 143-00-93, электронная почта:
sales@magsklad.ru

СЕРТИФИКАТ ВЫДАН Общество с ограниченной ответственностью «МОСАРМСНАБ»,
Адрес: Россия, 125363, г. Москва, ул. Новопоселковая, д. 6, корпус 217, помещение 1, комната 11,
ИНН: 7734578616, ОГРН: 1087746211530, телефон: +7 (495) 143-00-93, электронная почта:
mms@magsklad.ru

НА ОСНОВАНИИ Протокол испытаний №15883-НИИПИ/22 от 16.03.2022
Испытательная лаборатория ООО «НИИ ПИ» аттестат аккредитации №РОСС
RU.32001.04ИБФ1.ИЛ38 от 2021-10-28

ДОПОЛНИТЕЛЬНАЯ ИНФОРМАЦИЯ Схема сертификации: 1с (ГОСТ Р
53603-2009. Оценка соответствия. Схемы сертификации продукции в
Российской Федерации).



Проверка
подлинности
сертификата
соответствия

Руководитель органа

Эксперт

подпись

подпись

Инициалы, фамилия

Инициалы, фамилия

А.Г. Тимофеева

Объект капитального строительства:

«Ж/Д пути от испытательного центра до обкаточной линии с удлинением трансбордера, расположенные по адресу: Московская область, г. Мытищи, ул. Колонцова, 4», территория завода АО «МЕТРОВАГОНМАШ»

(наименование проектной документации, почтовый или строительный адрес объекта капитального строительства)

Застройщик (технический заказчик, эксплуатирующая организация или региональный оператор):

ООО «Проминжиниринг», ИНН 7734001650, ОГРН 11477481394406, КПП 770801001, 107140, г. Москва, ул. Русаковская, д.13, помещение ХХ-4, тел. +7(495) 909-93-48, член саморегулируемой Ассоциации строителей «Саморегулируемая организация «Строительные допуски», ИНН 7714322214, ОГРН 107799011045, регистрационный номер СРО-С-187-26012010

(фамилия, имя, отчество, адрес места жительства, ОГНИП, ИНН индивидуального предпринимателя, наименование, ОГРН, ИНН, место нахождения юридического лица, телефон/факс, наименование, ОГРН, ИНН саморегулируемой организации, членом которой является – для индивидуальных предпринимателей и юридических лиц; фамилия, имя, отчество, паспортные данные, адрес места жительства, телефон/факс – для физических лиц, не являющихся индивидуальными предпринимателями)

Лицо, осуществляющее строительство: ООО «КиКГЕОСТРОЙ», ОГРН 1127747247704, ИНН 7709918820, 109004, Г.МОСКВА, УЛ. ЗЕМЛЯНОЙ ВАЛ, Д.65, КВ.59, тел. +7 (495) 915-24-71, член саморегулируемой ассоциации СРО «МАС» регистрационный номер СРО-С-148-24122009

(фамилия, имя, отчество, адрес места жительства, ОГНИП, ИНН индивидуального предпринимателя, наименование, ОГРН, ИНН, место нахождения юридического лица, телефон/факс, наименование, ОГРН, ИНН саморегулируемой организации, членом которой является)

Лицо, осуществляющее подготовку проектной документации: ООО «КиКГЕОСТРОЙ», ОГРН 1127747247704, ИНН 7709918820, 109004, Г.МОСКВА, УЛ. ЗЕМЛЯНОЙ ВАЛ, Д.65, КВ.59, тел. +7 (495) 915-24-71, член саморегулируемой ассоциации СРО «Объединение проектировщиков «УниверсалПроект», регистрационный номер СРО-П-179-12122012

(фамилия, имя, отчество, адрес места жительства, ОГНИП, ИНН индивидуального предпринимателя, наименование, ОГРН, ИНН, место нахождения юридического лица, телефон/факс, наименование, ОГРН, ИНН саморегулируемой организации, членом которой является)

Лицо, осуществляющее строительство, выполнившее работы, подлежащие освидетельствованию:
1. ООО «ШЕЛПРОКК», ОГРН 1237700462427, ИНН 9726048866, 117535, Г.МОСКВА, МУНИЦИПАЛЬНЫЙ ОКРУГ ЧЕРТАНОВО ЮЖНОЕ, ПРОЕЗД 3-Й ДОРОЖНЫЙ, Д. 6, К. 2, член саморегулируемой ассоциации «Архитектурное наследие», регистрационный номер СРО-С-230-07092010

2. ООО «ЭлектроЭнергетика», ОГРН 1175074004698, ИНН 5037011400, 142281, Московская обл., г. Протвино, Кременковское ш., д. 5, член саморегулируемой ассоциации «Объединение Специализированных Организаций Профессиональные Строители», регистрационный номер СРО-С-219-21042010

(фамилия, имя, отчество, адрес места жительства, ОГНИП, ИНН индивидуального предпринимателя, наименование, ОГРН, ИНН, место нахождения юридического лица, телефон/факс, наименование, ОГРН, ИНН саморегулируемой организации, членом которой является)

АКТ**освидетельствования скрытых работ**

№ 131-23-НБК4-21

"27" марта 2024 г.

(дата составления акта)

Представитель застройщика (технического заказчика, эксплуатирующей организации или регионального оператора) по вопросам строительного контроля:

Ведущий инженер строительного контроля ООО «Проминжиниринг» Дураев В. Ю., приказ №5 от 03.08.2023г.

(должность, фамилия, инициалы, идентификационный номер в национальном реестре специалистов в области строительства, реквизиты распорядительного документа, подтверждающего полномочия, с указанием наименования, ОГРН, ИНН, места нахождения юридического лица, фамилии, имени, отчества, адреса места жительства, ОГНИП, ИНН индивидуального предпринимателя)

Представитель лица, осуществляющего строительство:

Руководитель проекта ООО «КиКГЕОСТРОЙ» Шевчук К.А. приказ №2-МВМ от 01.07.2023г.

(должность, фамилия, инициалы, реквизиты распорядительного документа, подтверждающего полномочия)

Представитель лица, осуществляющего строительство, по вопросам строительного контроля (специалист по организации строительства): Генеральный директор ООО «КиКГЕОСТРОЙ» Кесслер Ю.Ф., приказ №1СК-МВМ от 03.07.2023г., идентификационный номер НОСТРОЙ С-77-118776 от 28.09.2023г.

(должность, фамилия, инициалы, идентификационный номер в национальном реестре специалистов в области строительства, реквизиты распорядительного документа, подтверждающего полномочия)

Представитель лица, осуществляющего подготовку проектной документации:

Руководитель службы управления проектами ООО «КиКГЕОСТРОЙ» Липатов В. Е. приказ № 2-АН от 02.10.2023г.

(должность, фамилия, инициалы, реквизиты распорядительного документа, подтверждающего полномочия, с указанием наименования, ОГРН, ИНН, места нахождения юридического лица, фамилии, имени, отчества, адреса места жительства, ОГНИП, ИНН индивидуального предпринимателя, наименования, ОГРН, ИНН саморегулируемой организации, членом которой является указанное юридическое лицо, индивидуальный предприниматель)

Представитель лица, выполнившего работы, подлежащие освидетельствованию:

1. Начальник участка ООО «ШЕЛПРОКК» Перевизнык А.П., приказ №1 от 01.08.2023г.

2. Главный инженер ООО «ЭлектроЭнергетика» Юрченко В. И., приказ № 1/08 от 04.08.2023г.

(должность, фамилия, инициалы, реквизиты распорядительного документа, подтверждающего полномочия, с указанием наименования, ОГРН, ИНН, места нахождения юридического лица, фамилии, имени, отчества, адреса места жительства, ОГНИП, ИНН индивидуального предпринимателя)

а также иные представители лиц, участвующих в освидетельствовании:

(должность с указанием наименования организации, фамилия, инициалы, реквизиты распорядительного документа, подтверждающего полномочия)

произвели осмотр работ, выполненных

ООО "ШЕЛПРОКК", ООО "ЭлектроЭнергетика"

(наименование лица, выполнившего работы, подлежащие освидетельствованию)

и составили настоящий акт о нижеследующем:

1. К освидетельствованию предъявлены следующие работы:

Обсыпка песком и восстановление дорожного полотна от цеха №121 до колодца К11Б

(наименование скрытых работ)

2. Работы выполнены по проектной документации

131-23-НБК4 «Ж/Д пути от испытательного центра до обкаточной линии с удлинением трансбордера, расположенные по адресу: Московская область, г.о. Мытищи, ул. Колонцова, 4.» Наружные сети водоснабжения и канализации. Переустройство хозяйственно-бытовой канализации.

(номер, другие реквизиты чертежа, наименование проектной и/или рабочей документации, сведения о лицах, осуществляющих подготовку, раздела проектной и/или рабочей документации)

3. При выполнении работ применены:

Песок природный – паспорт качества б/н от 02.09.2023 г., сертификат соответствия №РОСС RU.AM05.H21337 с 10.11.2022 по 09.11.2025г., щебень фракции 20х40 – сертификат №85 от 24.01.2023г., сертификат соответствия №РОСС RU.HB65.H00892/21 с 30.03.2021г. по 29.03.2024г.

(наименование строительных материалов (изделий), реквизиты сертификатов и/или других документов, подтверждающих их качество и безопасность)

4. Предъявлены документы, подтверждающие соответствие работ предъявляемым требованиям:

Исполнительная схема №21 Обсыпка песком трубы ПНД Ду.200мм на участке Ксуц.-К11А

Заключение о степени уплотнения №27.03-2/24 от 27.03.2024 г.

(исполнительные схемы и чертежи, результаты expert из, обследований, лабораторных и иных испытаний выполненных работ, проведенных в процессе строительного контроля)

5. Даты: начала работ: «27» марта 2024 г.

окончания работ: «27» марта 2024 г.

6. Работы выполнены в соответствии:

131-23-НБК4 «Ж/Д пути от испытательного центра до обкаточной линии с удлинением трансбордера, расположенные по адресу: Московская область, г.о. Мытищи, ул. Колонцова, 4.» Наружные сети водоснабжения и канализации. Переустройство хозяйственно-бытовой канализации. СП 45.13330.2017. «Свод правил. Земляные сооружения, основания и фундаменты». СП48.13330.2019 Свод правил. Организация строительства.

(наименования и структурные единицы технических регламентов, иных нормативных правовых актов, разделы проектной и/или рабочей документации)

7. Разрешается производство последующих работ

Подъем до планировочной отметки верх колодца К11Б. Обмазочная гидроизоляция смонтированного ЖБИ колодца К11Б

(наименование работ, конструкций, участков сетей инженерно-технического обеспечения)

Дополнительные сведения: отсутствуют

Акт составлен в 5 (пяти) экземплярах.

Приложения:

Документы перечисленные в п.3 и п.4 настоящего акта

Представитель застройщика (технического заказчика, эксплуатирующей организации или регионального оператора) по вопросам строительного контроля

Дураев В. Ю.

(фамилия, инициалы, подпись)

Представитель лица, осуществляющего строительство

Шевчук К. А.

(фамилия, инициалы, подпись)

Представитель лица, осуществляющего строительство, по вопросам строительного контроля (специалист по организации строительства)

Кесслер Ю.Ф.

(фамилия, инициалы, подпись)

Представитель лица, осуществляющего подготовку проектной документации

Липатов В. Е.

(фамилия, инициалы, подпись)

Представитель лица, выполнившего работы, подлежащие освидетельствованию

1. Перевизнык А. П.

(фамилия, инициалы, подпись)


2. Юрченко В. И.

(фамилия, инициалы, подпись)

Представители иных лиц

(фамилия, инициалы, подпись)

План участка производства работ

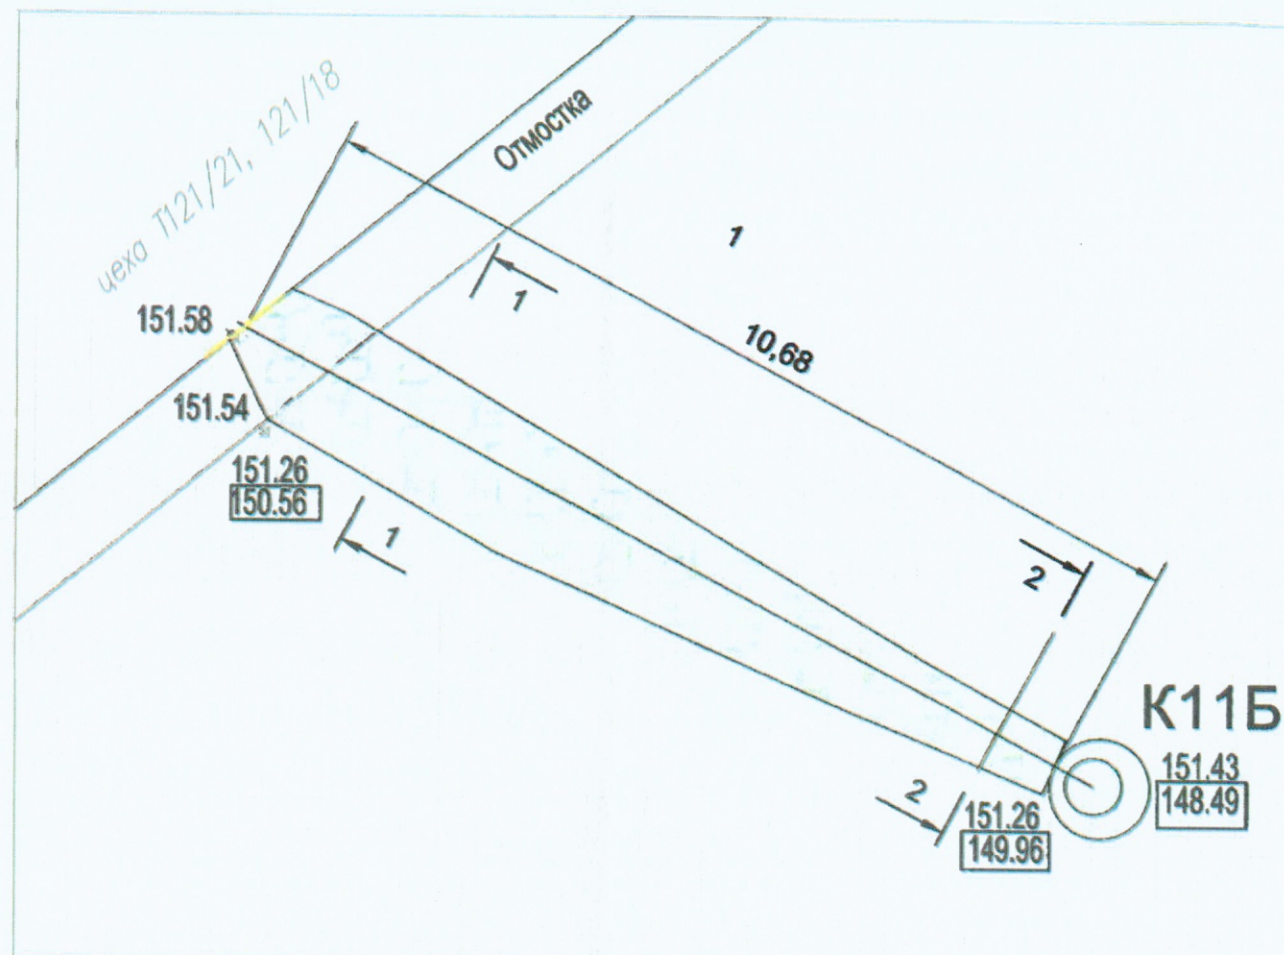

Ведомость объемов выполненных работ по обратной засыпке песком

№	Участок	Длина Лср, м	Ширина Всп, м	Глубина Нсп, м	Объем V1, м³	Объем вытесняемым трубой Ду.160мм V2, м³	Объем обсыпки песком V, м³
1	К11Б - цех 121	10,68	$(1,37+1,48+0,59+0,57)/4=1,0025$	$(0,45+1,05)/2=0,75$	8,03	0,21	7,82

Ведомость объема выполненных работ по обратной засыпке щебнем

№	Участок	Длина Лср, м	Ширина Всп, м	Глубина Нсп, м	Объем V, м³
1	К11Б - цех 121	10,68	$(1,52+1,48+0,77+0,75)/4=1,13$	0,15	1,81

Условные обозначения:




- Щебеночное основание
- Обсыпка песком
- Песчаное основание

К11Б - цех 121 Фактические точки участка работ

- 151,49 Фактическая отметка верха траншеи
- 148,63 Фактическая отметка низа траншеи

Приложение №1 к Акту № 131-23-НБК4-21 от 27.03.2024 г.

Ситуационный план

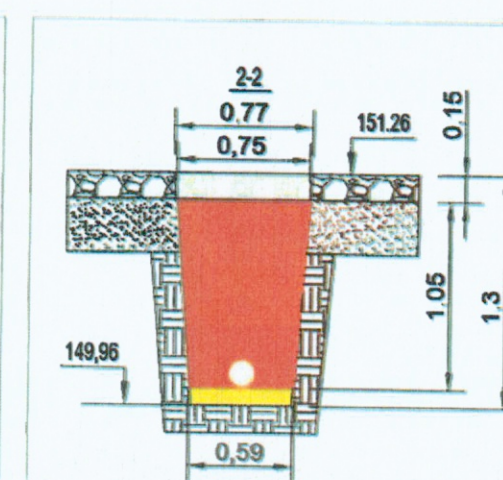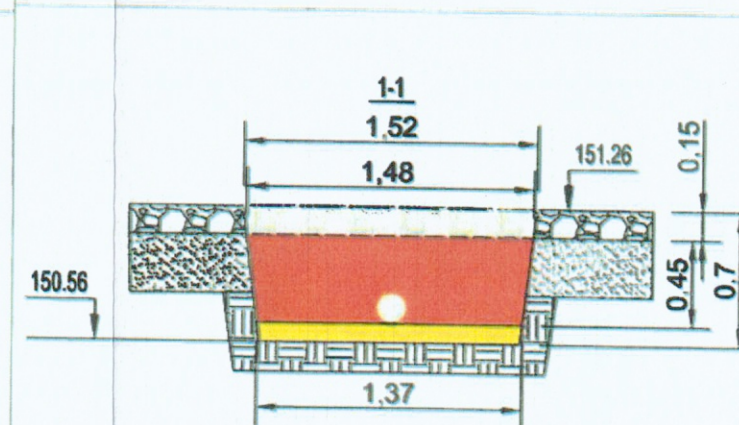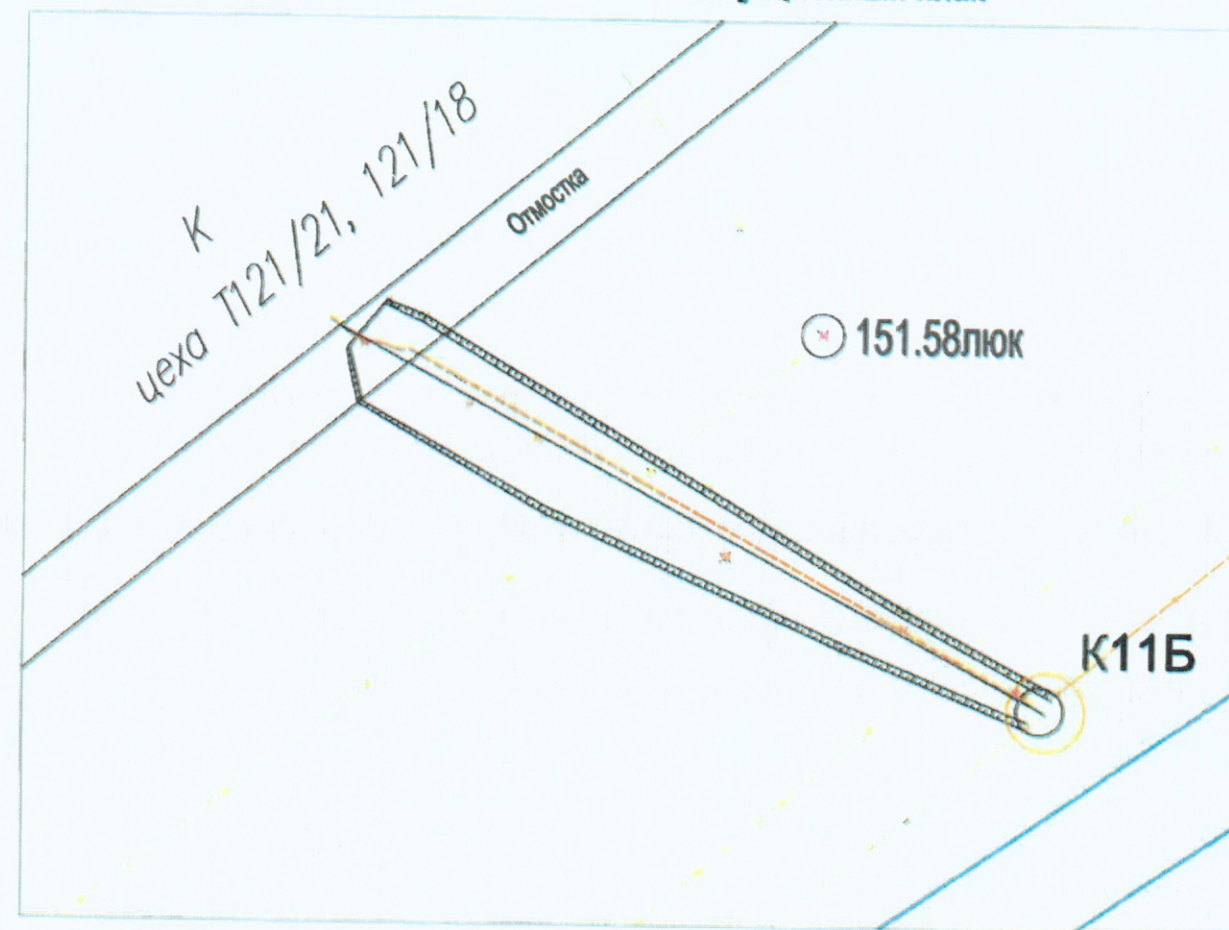

					2024	- 131-23-НБК4		
						Ж/д пути от испытательного центра до обкаточной линии с удлинением трансбордера, расположенные по адресу: Московская область, г.о. Мытищи, ул. Колонцова, 4		
Изм.	Коп.	Лист № док.	Подпись	Дата				
Руков. проектом	Шевчук К.А.			27.03	Наружные сети водоснабжения и канализации			
Вед. участка	Королев А.А.			27.03	Переустройство хозяйственно-бытовой канализации			
Нач. участка	Васильев С.И.			27.03	Стадия	Лист	Листов	
Гл. инженер	Орченко В.И.			27.03	ИД	1	1	
						Исполнительная схема №21		
						Обсыпка песком и восстановление дорожного полотна от цеха №121 до колодца К11Б		
						ООО "КиКГЕОСТРОЙ"		

Формат А3

ОБЩЕСТВО С ОГРАНИЧЕННОЙ ОТВЕТСТВЕННОСТЬЮ
«ПромИнвест»

ИНН5050156588 КПП 505001001

ОГРН 1225000110290

141133, Московская обл., Красный д. Первая Алексеевка, проезд, стр. 8, к.1, помещ. А

ПАСПОРТ КАЧЕСТВА ПЕСКА

Дата поставки: 02.09.2023

Карьер: Аксиньино, Шелковский р-н.

Продукция: Песок природный 2 класса, средний.

Покупатель: ООО «АЛЬФА»


1. Качественные характеристики по ГОСТу 8736-2014

Модуль крупности	2.0-2.2
Полный остаток на сите № 0,63 мм, %	31.09
Наличие зерен размером свыше 5 мм, %	0.2
Наличие зерен размером свыше 10 мм, %	0
Содержание в песке пылевидных и глинистых частиц, %	0.3
Содержание глины в комках	Не обнаружено
Содержание органических примесей	Отсут-т
Коэффициент фильтрации песка, м/сут	4.0
Группа песка по ГОСТу	средний, 2 класс
Плотность песка природного (ГОСТ 8736-2014), г/см ³	1.75
Насыпная плотность	1.54 кг/м ³

Генеральный директор

А.Е. Дунаева

КОПИЯ ВЕРНА
РУК. ПРОЕКТА
ШЕВЧУК К.А.

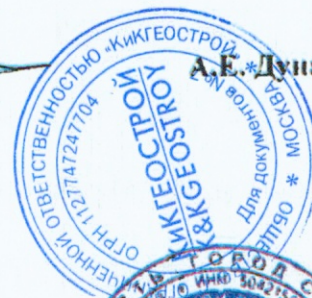



СЕРТИФИКАТ СООТВЕТСТВИЯ

№ РОСС RU.AM05.H21337

Срок действия с 10.11.2022

по 09.11.2025

№ 0020601

ОРГАН ПО СЕРТИФИКАЦИИ RA.RU.11AM05

Орган по сертификации продукции ООО "Центр сертификации и экспертизы "Тверэкс". Адрес: 390013, РОССИЯ, Рязанская обл. Рязань г. Ситниковская ул. дом 69а, 38. Телефон 8-916-423-9885, адрес электронной почты: os-iverex@yandex.ru

ПРОДУКЦИЯ Песок природный. Серийный выпуск.

код ОК
08.12.11

СООТВЕТСТВУЕТ ТРЕБОВАНИЯМ НОРМАТИВНЫХ ДОКУМЕНТОВ

ГОСТ 8736-2014.Песок для строительных работ. Технические условия

код ТН ВЭД

ИЗГОТОВИТЕЛЬ Общество с ограниченной ответственностью «ПромИнвест». ОГРН: 1225000110290, ИНН: 5050156588. Адрес: 141138, РОССИЯ, Московская область, г. Щелково, д. Первая Алексеевка, проезд Красный, к. 1, стр. 8, помеш. А., телефон: +7(915)-335-28-68, адрес электронной почты: ezsa-lawyer@yandex.ru.

СЕРТИФИКАТ ВЫДАН Общество с ограниченной ответственностью «ПромИнвест». ОГРН: 1225000110290, ИНН: 5050156588. Адрес: 141138, РОССИЯ, Московская область, г. Щелково, д. Первая Алексеевка, проезд Красный, к. 1, стр. 8, помеш. А., телефон: +7(915)-335-28-68, адрес электронной почты: ezsa-lawyer@yandex.ru.

НА ОСНОВАНИИ

Протокол испытаний № 006/F-10/11/22 от 10.11.2022 года, выданный Испытательной лабораторией "Вега-тест" (аттестат РОСС RU.31578.040ЛН0.ИЛ23)

ДОПОЛНИТЕЛЬНАЯ ИНФОРМАЦИЯ

Схема сертификации: 1с



КОПИЯ ВЕРНА
РУК. ПРОЕКТА
ШЕВЧУК К.А.



М.П.

Руководитель органа

Эксперт

М.А. Шуршова

инициалы, фамилия

А.А. Белянин

инициалы, фамилия

Сертификат не применяется при обязательной сертификации

Российская Федерация
Липецкая область, 399854
г. Данков, ул. Свердлова, 1
АО «ДОЛОМИТ»
Факс +7(47465) 28-4-46
«24» Января 2023 г.
Отдел технического контроля

Сертификат № 85
Щебень доломитовый
ГОСТ 8267-93 «Щебень и гравий
из плотных горных пород для
строительных работ»

Получатель и его адрес Бескудниково ИП Марунин
Номер партии 8 Количество 6
Номера вагонов _____
Номера накладных _____
Количество тонн: 416,75
Фракция: 20x40 мм

№	Наименование параметров	Значение показателей	
		Требование ГОСТ 8267-93	Факт
1	Зерновой состав фракции	Полные остатки на ситах, % по массе	
		1,25D	До 0,5
		D	До 10
		0,5(d+D)	От 30 до 60
		d	От 90 до 100
2	Содержание пылевидных и глинистых частиц, %	Не более 3	1,4
3	Содержание глины в комках, %	До 0,25	0
4	Содержание зерен слабых пород, %	Не более 10	6,3
5	Содержание зерен пластинчатой (лещадной) и игловатой формы	I-V	15
6	Насыпная плотность, т/м ³	Не нормируется	1,26
7	Марка по дробимости	400-600	400
8	Марка по морозостойкости	25-400	50
9	Марка по истираемости	И1-И4	И3
10	Устойчивость структуры щебня против всех видов распада: - потеря массы при распаде, %	Не более 5	3,1
11	Удельная эффективная активность естественных радионуклидов, БК/кг	До 370	10,3

Контролер ОТК _____

(подпись)

Педос Д.Д.

(расшифровка подписи)



ДОБРОВОЛЬНАЯ СЕРТИФИКАЦИЯ ПРОДУКЦИИ



СЕРТИФИКАТ СООТВЕТСТВИЯ

№ РОСС RU.НВ65.Н00892/21

Срок действия с 30.03.2021 по 29.03.2024

№ 0051345

ОРГАН ПО СЕРТИФИКАЦИИ рег. № RA.RU.11HB65, Орган по сертификации Общества с ограниченной ответственностью "Сертификация и качество", 125080, РОССИЯ, город Москва, шоссе Волоколамское, дом 1, строение 1, этаж 5 помещение VI, комната 30А (РМ5), Тел: +7 9956559588, E-mail: sert.quality@gmail.com

ПРОДУКЦИЯ Щебень из плотных горных пород для строительства, содержания и реконструкции автомобильных дорог общего пользования: Щебень из плотных горных пород фракций свыше 5 до 20 мм, свыше 20 до 40 мм, свыше 40 до 70 мм Данковского месторождения доломитов Серийный выпуск

код ОК

Код ОК 034-2014
(КПЕС 2008)
08.12.12.140

СООТВЕТСТВУЕТ ТРЕБОВАНИЯМ НОРМАТИВНЫХ ДОКУМЕНТОВ

ГОСТ 8267-93 "Щебень и гравий из плотных горных пород для строительных работ. Технические условия"

код ТН ВЭД

2517 10 100 0

ИЗГОТОВИТЕЛЬ Акционерное общество "ДОЛОМИТ". Место нахождения: 399851, Россия, область Липецкая, Данковский район, город Данков, улица Свердлова, дом 1, ИНН 4803003415

СЕРТИФИКАТ ВЫДАН Акционерное общество "ДОЛОМИТ". Место нахождения: 399851, Россия, область Липецкая, Данковский район, город Данков, улица Свердлова, дом 1. Телефон: +74746528552 E-mail: nl-a-dolomit@nlmk.com

НА ОСНОВАНИИ Протокола испытаний № 2871-02/21-05-ИМ от 15.02.2021 года, выданного Обществом с ограниченной ответственностью "ФСЦ" (регистрационный номер аттестата аккредитации РОСС RU.31845.04ЦСИО)

ДОПОЛНИТЕЛЬНАЯ ИНФОРМАЦИЯ

Схема сертификации: 1с.



Руководитель органа

Эксперт

подпись

подпись

О.В. Кривошеева
инициалы, фамилия

Д.В. Туркин
инициалы, фамилия

Сертификат не применяется при обязательной сертификации

КОПИЯ ВЕРНА
РУК. ПРОЕКТА
ШЕВЧУК К.А.



Общество с ограниченной ответственностью
Лаборатория Инженерного Контроля



140000, М.О., г. Люберцы,
Проектируемый проезд 4296, д.4.
Тел.: (499) 390-42-96
e-mail: lik-m@list.ru
сайт: l-i-k.ru.

Аттестат аккредитации №РОСС.НПО.IL-00148 действителен до 11.12.2025.
Свидетельство об аттестации №600/22 действительно до 27.06.2025г.
Плотномер В1 (зав. № 414, сертификат калибровки № Р 42427-23 от 11.09.23)



Утверждаю:
Начальник лаборатории ООО "ЛИК"
С.Н. Мещеряков
«27» 03 2024 г.

ЗАКЛЮЧЕНИЕ № 27.03 - 2/24
о степени уплотнения

Заказчик: ООО "ЭлектроЭнергетика"

Дата работ: 27 марта 2024 г.

Объект: Ж/д пути от испытательного центра до обкаточной линии с удлинением трансбордера, расположенные по адресу: Московская область, г.о. Мытищи, ул. Колонцова, 4. Наружные сети водоснабжения и канализации. Переустройство хозяйственно-бытовой канализации.

Тип основания: Песок

Требуемый коэффициент уплотнения: 0,95

Таблица №1

Конструкция	Положение участка	Показание прибора				Коеф. Уплотнения	
		1	2	3	сред.	единичные	средний
1	2	3	4	5	6	7	8
Обсыпка	траншея от цеха №121 до колодца К11Б	26	28	28	27,3	0,95	0,95
		24	25	25	24,7	0,95	
		26	26	28	26,7	0,95	
		27	27	25	26,3	0,95	
		24	24	25	24,3	0,95	
		26	26	26	26,0	0,95	
		28	27	27	27,3	0,95	

Примечание: Испытания были проведены в соответствии с данными, предоставленными заказчиком.

Заключение: Коэффициент уплотнения соответствует требуемому

Испытания провел

Строительная
лаборатория
№2

А.А. Рожковский

КОПИЯ ВЕРНА
РУК. ПРОЕКТА
ШЕВЧУК К.А.

[Signature]



Объект капитального строительства:

«Ж/Д пути от испытательного центра до обкаточной линии с удлинением трансбордера, расположенные по адресу: Московская область, г. Мытищи, ул. Колонцова, 4», территория завода АО «МЕТРОВАГОНМАШ»

(наименование проектной документации, почтовый или строительный адрес объекта капитального строительства)

Застройщик (технический заказчик, эксплуатирующая организация или региональный оператор):

ООО «Проминжиниринг», ИНН 7734001650, ОГРН 11477481394406, КПП 770801001, 107140, г. Москва,

ул. Русаковская, д.13, помещение ХХ-4, тел. +7(495) 909-93-48, член саморегулируемой Ассоциации строителей

«Саморегулируемая организация «Строительные допуски», ИНН 7714322214, ОГРН 107799011045, регистрационный номер СРО-С-187-26012010

(фамилия, имя, отчество, адрес места жительства, ОГНИП, ИНН индивидуального предпринимателя, наименование, ОГРН, ИНН, место нахождения юридического лица, телефон/факс, наименование, ОГРН, ИНН саморегулируемой организации, членом которой является – для индивидуальных предпринимателей и юридических лиц; фамилия, имя, отчество, паспортные данные, адрес места жительства, телефон/факс – для физических лиц, не являющихся индивидуальными предпринимателями)

Лицо, осуществляющее строительство: ООО «КиКГЕОСТРОЙ», ОГРН 1127747247704, ИНН 7709918820, 109004,

Г.МОСКВА, УЛ. ЗЕМЛЯНОЙ ВАЛ, Д.65, КВ.59, тел. +7 (495) 915-24-71, член саморегулируемой ассоциации СРО

«МАС» регистрационный номер СРО-С-148-24122009

(фамилия, имя, отчество, адрес места жительства, ОГНИП, ИНН индивидуального предпринимателя, наименование, ОГРН, ИНН, место нахождения юридического лица, телефон/факс, наименование, ОГРН, ИНН саморегулируемой организации, членом которой является)

Лицо, осуществляющее подготовку проектной документации: ООО «КиКГЕОСТРОЙ», ОГРН 1127747247704, ИНН

7709918820, 109004, Г.МОСКВА, УЛ. ЗЕМЛЯНОЙ ВАЛ, Д.65, КВ.59, тел. +7 (495) 915-24-71, член саморегулируемой ассоциации

СРО «Объединение проектировщиков «УниверсалПроект», регистрационный номер СРО-П-179-12122012

(фамилия, имя, отчество, адрес места жительства, ОГНИП, ИНН индивидуального предпринимателя, наименование, ОГРН, ИНН, место нахождения юридического лица, телефон/факс, наименование, ОГРН, ИНН саморегулируемой организации, членом которой является)

Лицо, осуществляющее строительство, выполнившее работы, подлежащие освидетельствованию:

1. ООО «ШЕЛПРОКК», ОГРН 1237700462427, ИНН 9726048866, 117535, Г.МОСКВА, МУНИЦИПАЛЬНЫЙ ОКРУГ ЧЕРТАНОВО ЮЖНОЕ, ПРОЕЗД 3-Й ДОРОЖНЫЙ, Д. 6, К. 2, член саморегулируемой ассоциации «Архитектурное наследие», регистрационный номер СРО-С-230-07092010

2. ООО «ЭлектроЭнергетика», ОГРН 1175074004698, ИНН 5037011400, 142281, Московская обл., г. Протвино, Кременковское ш., д. 5, член саморегулируемой ассоциации «Объединение Специализированных Организаций Профессиональные Строители», регистрационный номер СРО-С-219-21042010

(фамилия, имя, отчество, адрес места жительства, ОГНИП, ИНН индивидуального предпринимателя, наименование, ОГРН, ИНН, место нахождения юридического лица, телефон/факс, наименование, ОГРН, ИНН саморегулируемой организации, членом которой является)

АКТ**освидетельствования скрытых работ**

№ 131-23-НБК4-22

"29" марта 2024 г.

(дата составления акта)

Представитель застройщика (технического заказчика, эксплуатирующей организации или регионального оператора) по вопросам строительного контроля:

Ведущий инженер строительного контроля ООО «Проминжиниринг» Дураев В. Ю., приказ №5 от 03.08.2023г.

(должность, фамилия, инициалы, идентификационный номер в национальном реестре специалистов в области строительства, реквизиты распорядительного документа, подтверждающего полномочия, с указанием наименования, ОГРН, ИНН, места нахождения юридического лица, фамилии, имени, отчества, адреса места жительства, ОГНИП, ИНН индивидуального предпринимателя)

Представитель лица, осуществляющего строительство:

Руководитель проекта ООО «КиКГЕОСТРОЙ» Шевчук К.А. приказ №2-МВМ от 01.07.2023г.

(должность, фамилия, инициалы, реквизиты распорядительного документа, подтверждающего полномочия)

Представитель лица, осуществляющего строительство, по вопросам строительного контроля (специалист по организации строительства): Генеральный директор ООО «КиКГЕОСТРОЙ» Кесслер Ю.Ф., приказ №1СК-МВМ от

03.07.2023г., идентификационный номер НОСТРОЙ С-77-118776 от 28.09.2023г.

(должность, фамилия, инициалы, идентификационный номер в национальном реестре специалистов в области строительства, реквизиты распорядительного документа, подтверждающего полномочия)

Представитель лица, осуществляющего подготовку проектной документации:

Руководитель службы управления проектами ООО «КиКГЕОСТРОЙ» Липатов В. Е. приказ № 2-АН от 02.10.2023г.

(должность, фамилия, инициалы, реквизиты распорядительного документа, подтверждающего полномочия, с указанием наименования, ОГРН, ИНН, места нахождения юридического лица, фамилии, имени, отчества, адреса места жительства, ОГНИП, ИНН индивидуального предпринимателя, наименования, ОГРН, ИНН саморегулируемой организации, членом которой является указанное юридическое лицо, индивидуальный предприниматель)

Представитель лица, выполнившего работы, подлежащие освидетельствованию:

1. Начальник участка ООО «ШЕЛПРОКК» Перевизнык А.П., приказ №1 от 01.08.2023г.

2. Главный инженер ООО «ЭлектроЭнергетика» Юрченко В. И., приказ № 1/08 от 04.08.2023г.

(должность, фамилия, инициалы, реквизиты распорядительного документа, подтверждающего полномочия, с указанием наименования, ОГРН, ИНН, места нахождения юридического лица, фамилии, имени, отчества, адреса места жительства, ОГНИП, ИНН индивидуального предпринимателя)

а также иные представители лиц, участвующих в освидетельствовании:

(должность с указанием наименования организации, фамилия, инициалы, реквизиты распорядительного документа, подтверждающего полномочия)

произвели осмотр работ, выполненных

ООО "ШЕЛПРОКК", ООО "ЭлектроЭнергетика"

(наименование лица, выполнившего работы, подлежащие освидетельствованию)

и составили настоящий акт о нижеследующем:

1. К освидетельствованию предъявлены следующие работы:

Подъем до планировочной отметки верх колодца К11Б. Обмазочная гидроизоляция смонтированного ЖБИ колодца К11Б

(наименование скрытых работ)

2. Работы выполнены по проектной документации

131-23-НВК4 «Ж/Д пути от испытательного центра до обкаточной линии с удлинением трансбордера, расположенные по адресу: Московская область, г.о. Мытищи, ул. Колонцова, 4.» Наружные сети водоснабжения и канализации. Переустройство хозяйственно-бытовой канализации.

(номер, другие реквизиты чертежа, наименование проектной и/или рабочей документации, сведения о лицах, осуществляющих подготовку, раздела проектной и/или рабочей документации)

3. При выполнении работ применены:

Праймер Технониколь – паспорт качества б/н от 18.05.23 г., сертификат соответствия №04УПС1.RU.CO2811 с 09.12.2022 по 08.12.2025 г., битумная мастика Технониколь – паспорт б/н от 04.04.23 г., сертификат соответствия №04УПС1.RU.CO2817 с 09.12.2022 по 08.12.2025 г. кольцо колодезное стеновое КС10-9 – паспорт №11960 от 01.10.2023 г.

(наименование строительных материалов (изделий), реквизиты сертификатов и/или других документов, подтверждающих их качество и безопасность)

4. Предъявлены документы, подтверждающие соответствие работ предъявляемым требованиям:

Исполнительная схема №22 Подъем до планировочной отметки верх колодца К11Б. Обмазочная гидроизоляция смонтированного ЖБИ колодца К11Б

(исполнительные схемы и чертежи, результаты экспертиз, обследований, лабораторных и иных испытаний выполненных работ, проведенных в процессе строительного контроля)

5. Даты: начала работ: «28» марта 2024 г.

окончания работ: «29» марта 2024 г.

6. Работы выполнены в соответствии:

131-23-НВК4 «Ж/Д пути от испытательного центра до обкаточной линии с удлинением трансбордера, расположенные по адресу: Московская область, г.о. Мытищи, ул. Колонцова, 4.» Наружные сети водоснабжения и канализации. Переустройство хозяйственно-бытовой канализации. СП 45.13330.2017. «Свод правил. Земляные сооружения, основания и фундаменты». СП48.13330.2019 Свод правил. Организация строительства.

(наименования и структурные единицы технических регламентов, иных нормативных правовых актов, разделы проектной и/или рабочей документации)

7. Разрешается производство последующих работ

Благоустройство территории

(наименование работ, конструкций, участков сетей инженерно-технического обеспечения)

Дополнительные сведения: отсутствуют

Акт составлен в 5 (пяти) экземплярах.

Приложения:

Документы перечисленные в п.3 и п.4 настоящего акта

Представитель застройщика (технического заказчика, эксплуатирующей организации или регионального оператора) по вопросам строительного контроля

Дураев В. Ю.

(фамилия, инициалы, подпись)

Представитель лица, осуществляющего строительство

Шевчук К. А.

(фамилия, инициалы, подпись)

Представитель лица, осуществляющего строительство, по вопросам строительного контроля (специалист по организации строительства)

Кessler Ю.Ф.

(фамилия, инициалы, подпись)

Представитель лица, осуществляющего подготовку проектной документации

Липатов В. Е.

(фамилия, инициалы, подпись)

Представитель лица, выполнившего работы, подлежащие освидетельствованию

1. Перевизник А. П.

(фамилия, инициалы, подпись)



2. Юрченко В. И.

(фамилия, инициалы, подпись)

Представители иных лиц

(фамилия, инициалы, подпись)

Ситуационный план

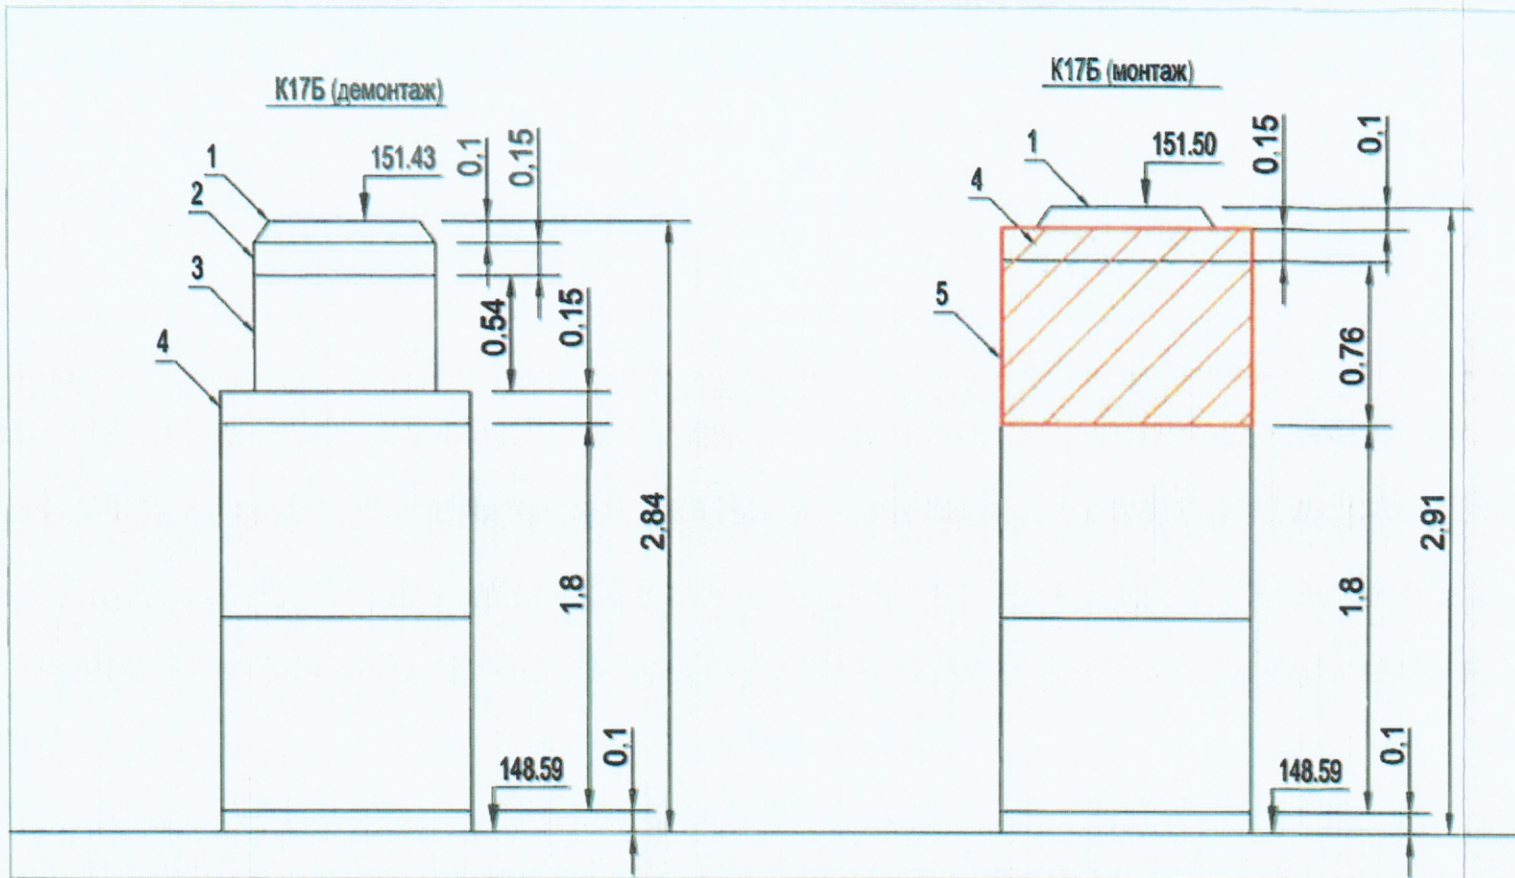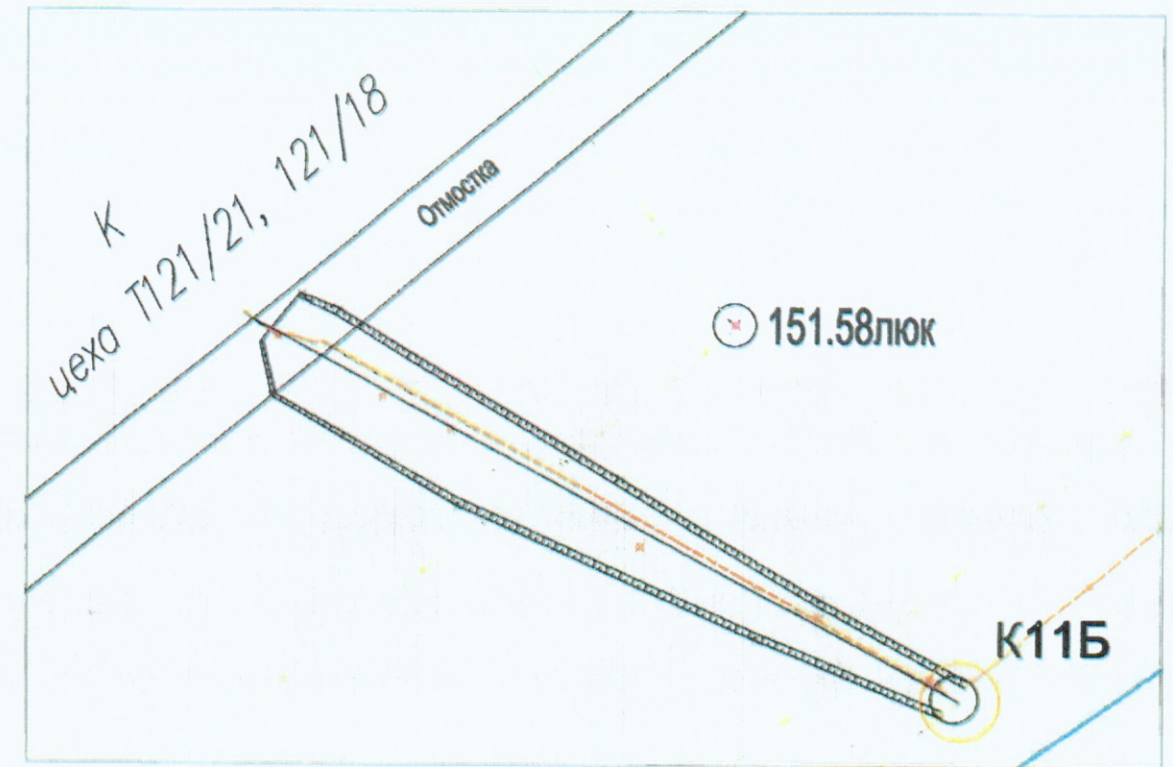

Ведомость выполненных работ по обмазочной гидроизоляции стен колодца К11Б

№	наименование материалов	участок обмазки	Число П	Диаметр D, м	Высота H, м	Площадь обмазки S, м2	Всего, м2
1	Праймер Техноколь (грунтовка) 1 слой	Верх ПП10	$1,16^2 \cdot 3,14 / 4 - 0,84^2 \cdot 3,14 / 4 = 1,06 - 0,55$			0,51	3,82
		Бок. поверх. КС10.9 (H=0,76), ПП10 (H=0,15)	3,14	1,16	0,91	3,31	
2	Битумная мастика Техноколь (2 слоя)	Верх ПП10	$1,16^2 \cdot 3,14 / 4 - 0,84^2 \cdot 3,14 / 4 = 1,06 - 0,55$			0,51	3,82
		Бок. поверх. КС10.9 (H=0,76), ПП10 (H=0,15)	3,14	1,16	0,91	3,31	

Ведомость объемов выполненных работ по конструктивной части колодца К11Б

№ поз.	Наименование	ед. изм.	кол-во	Примечание
К11Б(демонтаж)				
1	Люк чугунный Н=0,10м	шт	1	
2	Кольцо опорное КО7 Н=0,15м	шт	1	поврежден
3	Кольцо строительное КС7.6 (Н=0,54м)	шт	1	поврежден
4	Плита перекрытия ПП10 Н=0,15м	шт	1	
К11Б(монтаж)				
1	Люк чугунный Н=0,10м	шт	1	существующий
4	Плита перекрытия ПП10 Н=0,15м	шт	1	существующий
5	Кольцо строительное КС10.9 (Н=0,76)	шт	1	новое

Условные обозначения:



Обмазочная гидроизоляция

2024				131-23-НБК4		
Ж/д пути от испытательного центра до обкаточной линии с удлинением трансбордера, расположенные по адресу: Московская область, г.о. Мытищи, ул. Колонцова, 4				Стадия	Лист	Листов
Наружные сети водоснабжения и канализации				ИД	1	1
Переустройство хозяйственно-бытовой канализации				000 "КвКГЕОСТРОЙ"		
Исполнительная схема №22				Формат А3		
Подъем до планировочной отметки верх колодца К11Б. Обмазочная гидроизоляция смонтированного ЖБИ колодца К11Б						

ФОРМА

ПАСПОРТ КАЧЕСТВА

Воскресенский филиал ООО "Завод Технофлекс"
140204, Россия, г. Воскресенск, Промплощадка, 5В
Тел./факс: (495) 9562192



Voskresenskiy Branch of Limited liability company «Technoflex»
Promploschadka, 5B, 140204, Voskresensk, Russia
Tel/Fax: (495) 9562192



Наименование материал **Праймер битумный ТЕХНОНИКОЛЬ**
Material name: **№01, ведро 20 л**

ТУ 5775-011-17925162-2003 изм 1, 2, 3, 4, 5, 6, 7

ПАСПОРТ КАЧЕСТВА QUALITY CERTIFICATE N

№ Партии	Дата Date	Количество, кг
33 214	18.05.23	12 528

Показатель Characteristic	Норма по ТУ Normal	Фактически Actually
Внешний вид/Appearance, <>	Однородная масса	Однородная масса
Время высыхания, не более / Drying time, max, ч	12	11
Массовая доля нелетучих веществ, в пределах / Mass fraction of not volatile substances, within, %	45-55	47
Условная вязкость на ВЗ-246 при 23±2 °С, в пределах / Relative viscosity the viscometer VZ-04 at 23±2 °C, within, с	15-40	24

Заключение: Соответствует ТУ 5775-011-17925162-2003 изм 1, 2, 3, 4, 5, 6, 7

The conclusion: Corresponds tot TU 5775-011-17925162-2003 изм 1, 2, 3, 4,

Гарантийный срок хранения 18 месяцев со дня изготовления

Guaranteed shelf life of 18 months from the manufacturing date

Начальник ОТК:

Зинин И.А.



**КОПИЯ ВЕРНА
РУК. ПРОЕКТА
ШЕВЧУК К.А.**



СЕРТИФИКАТ СООТВЕТСТВИЯ

№ 04УПС1.RU.C02811

Срок действия с 09.12.2022

по 08.12.2025

№ 0009271

ОРГАН ПО СЕРТИФИКАЦИИ

Общества с ограниченной ответственностью «СамараТест». Место нахождения (адрес юридического лица): 443030, РОССИЯ, Самарская область, город Самара, улица Урицкого, дом 19. Адрес места осуществления деятельности: 443030, РОССИЯ, Самарская область, Железнодорожный район, город Самара, улица Урицкого, дом 19, комнаты 46, 48, 49. Телефон: +7(846)206-03-79. Адрес электронной почты: info@samaratest.ru. Свидетельство о признании компетентности органа по сертификации № 04УПС1 от 07.07.2020 года

ПРОДУКЦИЯ

Праймеры битумные ТЕХНОНИКОЛЬ марок: Праймер битумный ТЕХНОНИКОЛЬ № 01, Праймер битумный ТЕХНОНИКОЛЬ № 01 (концентрат) ТУ 5775-011-17925162-2003 «ПРАЙМЕР БИТУМНЫЙ. Технические условия»
Серийный выпуск

код ОК

034-2014 (КПЕС 2008)
23.99.12

СООТВЕТСТВУЕТ ТРЕБОВАНИЯМ НОРМАТИВНЫХ ДОКУМЕНТОВ

ТУ 5775-011-17925162-2003 «ПРАЙМЕР БИТУМНЫЙ. Технические условия»

код ТН ВЭД
2715 00 000 0

ИЗГОТОВИТЕЛЬ

ОБЩЕСТВО С ОГРАНИЧЕННОЙ ОТВЕТСТВЕННОСТЬЮ «ЗАВОД ТЕХНОФЛЕКС»
Юридический адрес: 390042, Россия, область Рязанская, город Рязань, улица Прижелезнодорожная, 5
ИНН: 6229024796

Филиалы изготовителя: (см. приложение - бланк № 0005132).

СЕРТИФИКАТ ВЫДАН

ООО «ТехноНИКОЛЬ-Строительные Системы»
Юридический адрес: 129110, Россия, г. Москва, ул. Гиляровского, д. 47, стр. 5, этаж 5, помещение 1, комната 13.
Телефон: +7 (495) 681-27-93. E-mail: info@tn.ru
ИНН: 7702521529

КОПИЯ ВЕРНА
РУК. ПРОЕКТА
ШЕВЧУК К.А.

НА ОСНОВАНИИ

Протокола испытаний № 281 от 13.10.2022 года, выданного Обществом с ограниченной ответственностью научно-производственное предприятие «ИНИЦИАТИВА», свидетельство о уполномочивании испытательной лаборатории № 04УПС20 от 07.07.2020 года, акта анализа состояния производства от 12.09.2022 года, выданного Органом по сертификации Общества с ограниченной ответственностью «СамараТест»

ДОПОЛНИТЕЛЬНАЯ ИНФОРМАЦИЯ

Схема сертификации: 1с



Руководитель органа

Эксперт

А.М. Кузнецов

инициалы, фамилия

Ф.Ю. Зубков

инициалы, фамилия

Сертификат не применяется при обязательной сертификации

СИСТЕМА ДОБРОВОЛЬНОЙ СЕРТИФИКАЦИИ ПРОДУКЦИИ «СЕРКОНС УПРАВЛЕНИЕ ПРОЕКТАМИ»
Зарегистрирована Федеральным агентством по техническому регулированию и метрологии: 06.07.2020 г.,
регистрационный № РОСС RU.32261.04УПСО.

ПРИЛОЖЕНИЕ

К сертификату соответствия № 04УПС1.RU.C02811


Воскресенский филиал ООО "Завод Технофлекс"

140204, Россия, г. Воскресенск, Промплощадка, 5В

Тел./факс: (495) 9562192



Voskresenskiy Branch of Limited liability company «Technoflex»

Promploschadka, 5B, 140204, Voskresensk, Russia

Tel/Fax: (495) 9562192

Наименование материала

Material name:

Мастика гидроизоляционная
ТЕХНОНИКОЛЬ №24 (МГТН), ведро
20 кг

ТУ 5775-034-17925162-2005 изм 1, 2, 3

ПАСПОРТ КАЧЕСТВА QUALITY CERTIFICATE

№ Партии	Дата Date	Количество, кг
30 730	04.04.23	5 760

Показатель Characteristic	Норма по ТУ Normal	Фактически Actually
Внешний вид/Appearance, <>	Однородная масса черного цвета	Однородная масса
Массовая доля нелетучих веществ, не менее / Mass fraction of not volatile substances, not less, %	65	80
Условная вязкость на ВЗ-246 при 23±2 °С, не менее / Relative viscosity the viscometer VZ-04 at 23±2 °C, not less, c	10	13
Теплостойкость, не ниже, °С / Heat resistance, not lower, °C	80	80
Прочность сцепления с основанием, с металлом, не менее / The bond strength to the base, with steel, not less, МПа	0,1	1,16
Водопоглощение, по массе, не более, % / Water absorption, by weight, not more, %	0,4	0,17
Жизнеспособность / Vitality, ч	3	3
Прочность сцепления с основанием, с деревом, не менее / The bond strength to the base, with wood, not less, МПа	0,1	0,5
Водонепроницаемость (p=0,03МПа), в течение, не менее 10 минут / Water resistant (p=0.03 MPa), for a period of not less than 10 minutes,	Выдерживает	выдерживает
Прочность сцепления с основанием, с бетоном, не менее / The bond strength to the base, with concrete, not less, МПа	0,1	0,9
Гибкость на брусе, R=5±0,2мм, не выше / Flexibility on the bar R=5±0,2 mm, not above, °C	-5	-5

Заключение: Соответствует ТУ 5775-034-17925162-2005 изм 1, 2, 3

The conclusion: Corresponds tot TU 5775-034-17925162-2005 изм 1, 2, 3

Гарантийный срок хранения 18 месяцев со дня изготовления

Guaranteed shelf life of 18 months from the manufacturing date

ОТК:

КОПИЯ ВЕРНА
 РУК. ПРОЕКТА
 ШЕВЧУК К.А.





СЕРТИФИКАТ СООТВЕТСТВИЯ

№ 04УПС1.RU.C02817

Срок действия с 09.12.2022

по 08.12.2025

№ 0009277

ОРГАН ПО СЕРТИФИКАЦИИ

Общества с ограниченной ответственностью «СамараТест». Место нахождения (адрес юридического лица): 443030, РОССИЯ, Самарская область, город Самара, улица Урицкого, дом 19. Адрес места осуществления деятельности: 443030, РОССИЯ, Самарская область, Железнодорожный район, город Самара, улица Урицкого, дом 19, комнаты 46, 48, 49. Телефон: +7(846)206-05-79. Адрес электронной почты: info@samaraset.ru. Свидетельство о признании компетентности органа по сертификации № 04УПС1 от 07.07.2020 года

ПРОДУКЦИЯ

Мастики кровельные и гидроизоляционные ТЕХНОНИКОЛЬ
марок: (см. приложение - бланки №№ 0005138 - 0005140).

Серийный выпуск



СООТВЕТСТВУЕТ ТРЕБОВАНИЯМ НОРМАТИВНЫХ ДОКУМЕНТОВ

ГОСТ 30693-2000 «Мастики кровельные и гидроизоляционные. Общие технические условия»

КОД ТН ВЭД

2715 00 000 0

КОПИЯ ВЕРНА
РУК. ПРОЕКТА
ШЕВЧУК К.А.

ИЗГОТОВИТЕЛЬ ОБЩЕСТВО С ОГРАНИЧЕННОЙ ОТВЕТСТВЕННОСТЬЮ "ЗАВОД ТЕХНОФЛЕКС"

Юридический адрес: 390042, Россия, область Рязанская, город Рязань, улица Прижелезнодорожная, 5
ИНН: 6229024796

Филиалы изготовителя: (см. приложение - бланк № 0005140).

СЕРТИФИКАТ ВЫДАН ООО «ТехноНИКОЛЬ-Строительные Системы»

Юридический адрес: 129110, Россия, г. Москва, ул. Гиляровского, д. 47, стр. 5, этаж 5, помещение 1, комната 13.
Телефон: +7 (495) 681-27-93. E-mail: info@tn.ru
ИНН: 7702521529

НА ОСНОВАНИИ Протоколов испытаний № 271, 272, 273, 274, 275, 277, 278, 279, 280, 283, 284, 286

от 13.10.2022 года, выданного Обществом с ограниченной ответственностью научно-производственное предприятие "ИНИЦИАТИВА", свидетельство о уполномочивании испытательной лаборатории
№ 04УПС20 от 07.07.2020 года,


акта анализа состояния производства от 12.09.2022 года, выданного Органом по сертификации Общества с ограниченной ответственностью «СамараТест»

КОПИЯ ВЕРНА

Индивидуальный предприниматель Исаев Д.В.

Схема сертификации: 1с

ДОПОЛНИТЕЛЬНАЯ ИНФОРМАЦИЯ

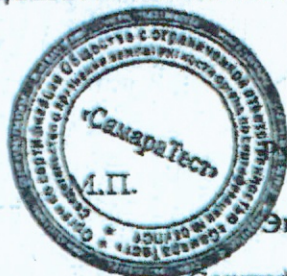

Руководитель органа

Эксперт

Подпись

А.М. Кузнецов

инициалы, фамилия

Ф.Ю. Зубков

инициалы, фамилия

Сертификат не применяется при обязательной сертификации


ДОБРОВОЛЬНАЯ СЕРТИФИКАЦИЯ ПРОДУКЦИИ
 СИСТЕМА ДОБРОВОЛЬНОЙ СЕРТИФИКАЦИИ ПРОДУКЦИИ «СЕРКОНС УПРАВЛЕНИЕ ПРОЕКТАМИ»
 Зарегистрирована Федеральным агентством по техническому регулированию и метрологии 06.07.2020 г.,
 регистрационный № РОСС RU.32261.04УПС0

№ 0005138

ПРИЛОЖЕНИЕ

К сертификату соответствия № 04УПС1.RU.C02817

Код ОК Код ТН ВЭД России	Наименование и обозначение продукции, ее изготовитель	Обозначение документации, по которой выпускается продукция
034-2014 (КПЕС 2008) 23.99.12.120 2715 00 000 0	Мастики кровельные и гидроизоляционные ТЕХНОНИКОЛЬ марок:	
	Мастика кровельная ТЕХНОНИКОЛЬ №21 (Техномаст)	ТУ 5775-018-17925162- 2004 «МАСТИКА КРОВЕЛЬНАЯ И ГИДРОИЗОЛЯЦИОННАЯ БИТУМНО- ПОЛИМЕРНАЯ ХОЛОДНАЯ ТЕХНОМАСТ. Технические условия»
	Мастика приклеивающая ТЕХНОНИКОЛЬ №22 (Вишера)	ТУ 5775-020-17925162- 2004 «МАСТИКА БИТУМНО- ПОЛИМЕРНАЯ ПРИКЛЕИВАЮЩАЯ ХОЛОДНАЯ ВИШЕРА. Технические условия»
	Мастика для гибкой черепицы ТЕХНОНИКОЛЬ №23 (Фиксер)	ТУ 5775-017-17925162- 2004 «МАСТИКА БИТУМНО- ПОЛИМЕРНАЯ ПРИКЛЕИВАЮЩАЯ ХОЛОДНАЯ ФИКСЕР. Технические условия»
	Мастика гидроизоляционная ТЕХНОНИКОЛЬ №24 (МГТН)	ТУ 5775-034-17925162- 2005 «МАСТИКА ГИДРОИЗОЛЯЦИОННАЯ БИТУМНАЯ ХОЛОДНАЯ МГТН. Технические условия»
	Мастика приклеивающая ТЕХНОНИКОЛЬ №27	ТУ 5775-039-72746455- 2010 «Мастика приклеивающая ТехноНИКОЛЬ №27. Технические условия»
	Мастика защитная алюминиевая ТЕХНОНИКОЛЬ №57	ТУ 5775-024-72746455- 2009 «МАСТИКА ЗАЩИТНАЯ АЛЮМИНИЕВАЯ ТехноНИКОЛЬ №57. Технические условия»

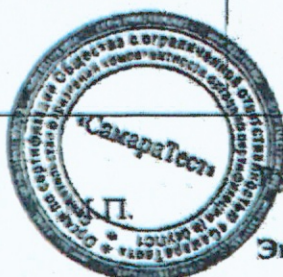

КОПИЯ ВЕРНА
 Индивидуальный предприниматель Исаев Д.В.

Руководитель органа

Эксперт

А.М. Кузнецов

инициалы, фамилия

Ф.Ю. Зубков

инициалы, фамилия

ДОБРОВОЛЬНАЯ СЕРТИФИКАЦИЯ ПРОДУКЦИИ
СИСТЕМА ДОБРОВОЛЬНОЙ СЕРТИФИКАЦИИ ПРОДУКЦИИ «СЕРКОНС УПРАВЛЕНИЕ ПРОЕКТАМИ»
 Зарегистрирована Федеральным агентством по техническому регулированию и метрологии 06.07.2020 г.,
 регистрационный № РОСС RU.32261.04УПС0

№ 0005139

ПРИЛОЖЕНИЕ


К сертификату соответствия № 04УПС1.RU.C02817

Код ОК Код ТН ВЭД России	Наименование и обозначение продукции, ее изготовитель	Обозначение документации, по которой выпускается продукция
034-2014 (КПЕС 2008) 23.99.12.120 2715 00 000 0	Мастики кровельные и гидроизоляционные ТЕХНОНИКОЛЬ марок:	
	Мастика ТЕХНОНИКОЛЬ №33	ТУ 5775-045-72746455- 2010 «Мастика ТехноНИКОЛЬ №33. Технические условия»
	Клей для рубероида	ТУ 5775-077-72746455- 2013 «Мастика холодная для приклеивания рулонных кровельных и гидроизоляционных материалов. Технические условия»
	Мастика кровельная ТЕХНОНИКОЛЬ №31	ТУ 5775-007-72746455- 2007 «МАСТИКА БИТУМНО- ПОЛИМЕРНАЯ ЭМУЛЬСИОННАЯ «ТЕХНОНИКОЛЬ». Технические условия»
	Мастика битумная AquaMast	ТУ 5775-063-72746455- 2012 «МАСТИКА ГИДРОИЗОЛЯЦИОННАЯ БИТУМНАЯ ХОЛОДНАЯ AquaMast. Технические условия»
	Мастика битумно-резиновая AquaMast	ТУ 5775-064-72746455- 2012 «МАСТИКА КРОВЕЛЬНАЯ И ГИДРОИЗОЛЯЦИОННАЯ БИТУМНО-РЕЗИНОВАЯ ХОЛОДНАЯ AquaMast. Технические условия»
	Мастика для ремонта AquaMast	ТУ 5775-065-72746455- 2012 «МАСТИКА БИТУМНАЯ ХОЛОДНАЯ ДЛЯ РЕМОНТА КРОВЕЛЬ И ГИДРОИЗОЛЯЦИИ AquaMast. Технические условия»


КОПИЯ ВЕРНА
 РУК. ПРОЕКТА
 ШЕВЧУК К.А.



КОПИЯ ВЕРНА
 Индивидуальный предприниматель Исаев Д.В.

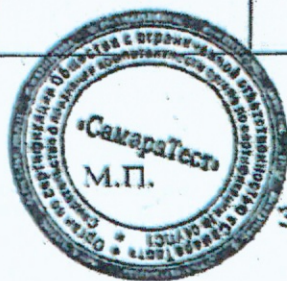

Руководитель органа
 Эксперт

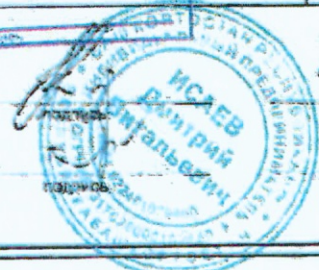


А.М. Кузнецов
 инициалы, фамилия
 Ф.Ю. Зубков
 инициалы, фамилия

ДОБРОВОЛЬНАЯ СЕРТИФИКАЦИЯ ПРОДУКЦИИ
СИСТЕМА ДОБРОВОЛЬНОЙ СЕРТИФИКАЦИИ ПРОДУКЦИИ «СЕРКОНС УПРАВЛЕНИЕ ПРОЕКТАМИ»
Зарегистрирована Федеральным агентством по техническому регулированию и метрологии 06.07.2020 г.,
регистрационный № РОСС RU.32261.04УПС0

№ 0005140


ПРИЛОЖЕНИЕ

К сертификату соответствия № 04УПС1.RU.C02817

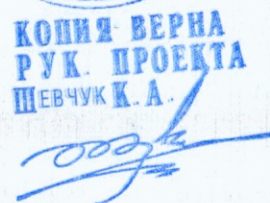Код ОК Код ТН ВЭД России	Наименование и обозначение продукции, ее изготовитель	Обозначение документации, по которой выпускается продукция
034-2014 (КПЕС 2008) 23.99.12.120 2715 00 000 0	Мастики кровельные и гидроизоляционные ТЕХНОНИКОЛЬ марок:	
	Мастика гидроизоляционная ISOBOX	ТУ 5775-012-72746455-2007 «МАСТИКА ГИДРОИЗОЛЯЦИОННАЯ БИТУМНАЯ ХОЛОДНАЯ ISOBOX. Технические условия»
	Мастика кровельная гидроизоляционная ISOBOX	ТУ 5775-011-72746455-2007 «МАСТИКА КРОВЕЛЬНАЯ И ГИДРОИЗОЛЯЦИОННАЯ БИТУМНО-ПОЛИМЕРНАЯ ХОЛОДНАЯ ISOBOX»
	Мастика битумная универсальная ИМПЕРИАЛ	ТУ 23.99.12-113 72746455-2017 «МАСТИКА БИТУМНАЯ УНИВЕРСАЛЬНАЯ ИМПЕРИАЛ. Технические условия»
	Филиалы изготовителя: Воскресенский филиал ООО "Завод Технофлекс" Адрес: 140204, Россия, Московская область, Воскресенский район, г. Воскресенск, улица Промплошадка, д. 5В; Выборгский филиал ООО "Завод Технофлекс" Адрес: 188804, Ленинградская обл., Выборгский район, г. Выборг, ул. Руберонная, д. 7; Филиал ООО "Завод Технофлекс" г. Учалы Адрес: 453700, Россия, Республика Башкортостан, Учалинский район, г. Учалы, ул. Кровельная, д. 1; Минераловодский филиал ООО "Завод Технофлекс" Адрес: 357217 Россия, Ставропольский край, Минераловодский район, г. Минеральные воды, ул. Московская, д. 3а.	 КОПИЯ ВЕРНА РУК. ПРОЕКТА ШЕВЧУК К.А. 

КОПИЯ ВЕРНА

Индивидуальный предприниматель Исаев Д.В.

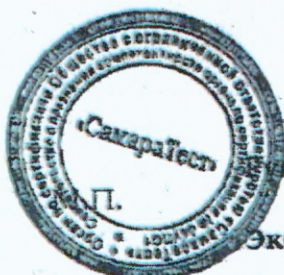

руководитель органа

Эксперт



А.М. Кузнецов

инициалы, фамилия

Ф.Ю. Зубков

инициалы, фамилия

ДОКУМЕНТ О КАЧЕСТВЕ № 11960

Дата выдачи документа: 01.10.23

Наименование и марки изделий: плиты днища, кольцо стеновое,
плита перекрытия, кольцо опорное

Класс и марка бетона по прочности: М 200 (В-15)

Фактическая отпускная прочность бетона (при фактическом коэффициенте вариации прочности бетона 8,9%). Мпа: 70%

Марка бетона по морозостойкости: F-100

Водопоглощение бетона по массе, %: 2%

Средняя плотность бетона кг-см²: 2400

Обозначение стандарта (ГОСТ, ТУ): ГОСТ 8020-90

Номер серии и выпуска рабочих чертежей: 3.900.1-14

КОПИЯ ВЕРНА
РУК. ПРОЕКТА
ШЕВЧУК К.А.

Марка изделия	Кол-во изделия
ПН 10	2 шт.
КС 10-3	1 шт.
КС 10-6	1 шт.
КС 10-9	1 шт.
ПП 10	2 шт.
КО-6	1 шт.

Приёмка изделий по ГОСТ 13015, с учётом нормативной и технической документации на изделие. Дата оформления настоящего документа с учётом номеров транспорта служит номером партии, в её состав входит продукция, произведённая до указанной даты включительно.

Документ о качестве оформлен на основании данных завода производителя.

Предприятие гарантирует достижение требуемой проектной прочности, определяемой по ГОСТ 18105.

Бетоны изделий изготовлены с применением заполнителей и вяжущих, пригодных для всех видов строительства, согласно критериям, ГОСТ 30108.

В случае обнаружения дефектов в изделиях просим сообщить характеристику дефекта, схему расположения дефекта на изделии в штабелях (вагонах), дату изготовления изделий, № ОТК.

ОТК



/Самсонов А.А./