

ООО «КиКГЕОСТРОЙ»

Исполнительная документация

**«Ж/Д пути от испытательного центра до обкаточной линии с удлинением
трансбордера, расположенные по адресу: Московская область, г. Мытищи,
ул. Колонцова, 4», территория завода АО «МЕТРОВАГОНМАШ»**

131-23-НБК5

Переустройство ливневой канализации.НБК5.

На участке кол. 26-27

Том 1

Экземпляр 1

Московская область, г.о. Мытищи

131-23-НБК5 «Ж/Д пути от испытательного центра до обкаточной линии с удлинением трансбордера, расположенные по адресу: Московская область, г.о. Мытищи, ул. Колонцова, 4.». Наружные сети водоснабжения и канализации. Переустройство канализации.

Реестр исполнительной документации ООО "КиКГЕОСТРОЙ"

<i>№ п/п</i>	<i>Наименование документа</i>	<i>№ акта, чертежа, разрешения, журнала и др.</i>	<i>Количество листов</i>	<i>Страница по списку</i>
1	АОСР Устройство траншеи для прокладки трубопровода ливневой канализации К2 на участке кол.26-27	№ 131-23-НБК5-1 от 23.09.2023г.	1	1
2	Исполнительная схема Устройство траншеи для прокладки трубопровода ливневой канализации К2 на участке кол.26-27	№1 от 23.09.2023г.	1	2
3	АОСР Устройство песчаной подготовки для прокладки трубопровода ливневой канализации К2 на участке кол.26-27	№ 131-23-НБК5-2 от 23.09.2023г.	1	3
4	Исполнительная схема Устройство песчаной подготовки для прокладки трубопровода ливневой канализации К2 на участке кол.26-27	№2 от 23.09.2023г.	1	4
5	Паспорт качества - песок природный	б/н от 04.08.2023г.	1	5
6	Сертификат соответствия - песок природный	№ РОСС RU.AM05.H21337 с 10.11.2022 по 09.11.2025г	1	6
7	АОСР Монтаж трубопровода ливневой канализации К2 на участке кол.26-27	№ 131-23-НБК5-3 от 23.09.2023г.	1	7
8	Паспорт - труба из полипропилена для подземных сетей водоотведения OD 630 SN 16	№ 467/1 от 04.04.2023г	1	8
9	Декларация о соответствии - труба из полипропилена для подземных сетей водоотведения OD 630 SN 16	№ РОСС RU Д-РУ.РА01.В.36508/23 срок действия с 18.09.2023 по 28.08.2028г.	1	9

10	Сертификат качества - труба стальная Ø820х14,0мм	№АК-019875/01 от 18.03.2023 г.	1	10
11	Портландцемент со шлаком ЦЕМ II/A-III 42,5 - документ о качестве партии	№ 12/505 от 02.09.2023г	2	11
12	сертификат соответствия - Портландцемент со шлаком ЦЕМ II/A-III 42,5	№ РОСС RU C-RU.AE83.B.00066/22 с 14.12.2022г. по 13.12.2023г	1	12
13	Сертификат соответствия - кольцо опорное направляющее ОНК-630/820	№ РОСС RU.AЖ33.H00334 с 10.04.2019 по 09.04.2024г.	1	13
14	АОСР Обратная засыпка песком траншеи для прокладки трубопровода ливневой канализации К2 на участке кол.26-27	№ 131-23-HBK5-4 от 24.09.2023г.	1	14
15	Исполнительная схема Обратная засыпка песком траншеи для прокладки трубопровода ливневой канализации К2 на участке кол.26-27	№4 от 24.09.2023г.	1	15
16	Паспорт качества - песок природный	б/н от 04.08.2023г	1	16
17	Сертификат соответствия - песок природный	№ РОСС RU.AM05.H21337 с 10.11.2022 по 09.11.2025г	1	17

Составил:

Инженер ПТО

(фамилия, инициалы)

(подпись)

Принял:

(фамилия, инициалы)

(подпись)

Объект капитального строительства:

«Ж/Д пути от испытательного центра до обкаточной линии с удлинением трансбордера, расположенные по адресу: Московская область, г. Мытищи, ул. Колонцова, 4», территория завода АО «МЕТРОВАГОНМАШ»

(наименование проектной документации, почтовый или строительный адрес объекта капитального строительства)

Застройщик (технический заказчика, эксплуатирующая организация или региональный оператор):

ООО «Проминжиниринг», ИНН 7734001650, ОГРН 11477481394406, КПП 770801001, 107140, г. Москва, ул. Русаковская, д.13, помещение ХХ-4, тел. +7(495) 909-93-48, член саморегулируемой Ассоциации строителей «Саморегулируемая организация «Строительные допуски», ИНН 7714322214, ОГРН 107799011045, регистрационный номер СРО-С-187-26012010 от 27.07.2018г.

(фамилия, имя, отчество, адрес места жительства, ОГНИП, ИНН индивидуального предпринимателя, наименование, ОГРН, ИНН, место нахождения юридического лица, телефон/факс, наименование, ОГРН, ИНН саморегулируемой организации, членом которой является – для индивидуальных предпринимателей и юридических лиц; фамилия, имя, отчество, паспортные данные, адрес места жительства, телефон/факс – для физических лиц, не являющихся индивидуальными предпринимателями)

Лицо, осуществляющее строительство: ООО «КиКГЕОСТРОЙ», ОГРН 1127747247704, ИНН 7709918820, 109004, Г.МОСКВА, УЛ. ЗЕМЛЯНОЙ ВАЛ, Д.65, КВ.59, тел. +7 (495) 915-24-71, член саморегулируемой ассоциации СРО «МАС» регистрационный номер СРО-С-148-24122009 от 12.03.2013г.

(фамилия, имя, отчество, адрес места жительства, ОГНИП, ИНН индивидуального предпринимателя, наименование, ОГРН, ИНН, место нахождения юридического лица, телефон/факс, наименование, ОГРН, ИНН саморегулируемой организации, членом которой является)

Лицо, осуществляющее подготовку проектной документации: ООО «КиКГЕОСТРОЙ», ОГРН 1127747247704, ИНН 7709918820, 109004, Г.МОСКВА, УЛ. ЗЕМЛЯНОЙ ВАЛ, Д.65, КВ.59, тел. +7 (495) 915-24-71, член саморегулируемой ассоциации СРО «Объединение проектировщиков «УниверсалПроект», регистрационный номер СРО-П-179-12122012 от 20.10.2022г.

(фамилия, имя, отчество, адрес места жительства, ОГНИП, ИНН индивидуального предпринимателя, наименование, ОГРН, ИНН, место нахождения юридического лица, телефон/факс, наименование, ОГРН, ИНН саморегулируемой организации, членом которой является)

Лицо, осуществляющее строительство, выполнившее работы, подлежащие освидетельствованию: ООО «ШЕЛПРОК», ОГРН 1237700462427, ИНН 9726048866, 117535, Г.МОСКВА, МУНИЦИПАЛЬНЫЙ ОКРУГ ЧЕРТАНОВО ЮЖНОЕ, ПРОЕЗД 3-Й ДОРОЖНЫЙ, Д. 6, К. 2, член саморегулируемой ассоциации «Архитектурное наследие», регистрационный номер СРО-С-230-07092010 от 01.08.2023г.

(фамилия, имя, отчество, адрес места жительства, ОГНИП, ИНН индивидуального предпринимателя, наименование, ОГРН, ИНН, место нахождения юридического лица, телефон/факс, наименование, ОГРН, ИНН саморегулируемой организации, членом которой является)

АКТ**освидетельствования скрытых работ**

№ 131-23-НВК5-01

"23" сентября 2023г.

(дата составления акта)

Представитель застройщика (технического заказчика, эксплуатирующей организации или регионального оператора) по вопросам строительного контроля:

Ведущий инженер строительного контроля ООО «Проминжиниринг» Дураев В. Ю., приказ №5 от 03.08.2023г.

ОГРН 11477481394406, ИНН 7734001650, 107140, г. Москва, ул. Русаковская, д.13, помещение ХХ-4

(должность, фамилия, инициалы, идентификационный номер в национальном реестре специалистов в области строительства, реквизиты распорядительного документа, подтверждающего полномочия, с указанием наименования, ОГРН, ИНН, места нахождения юридического лица, фамилии, имени, отчества, адреса места жительства, ОГНИП, ИНН индивидуального предпринимателя)

Представитель лица, осуществляющего строительство:

Руководитель проекта ООО «КиКГЕОСТРОЙ» Шевчук К.А. приказ №2-МВМ от 01.07.2023г.

(должность, фамилия, инициалы, реквизиты распорядительного документа, подтверждающего полномочия)

Представитель лица, осуществляющего строительство, по вопросам строительного контроля (специалист по организации строительства): Генеральный директор ООО «КиКГЕОСТРОЙ» Кесслер Ю.Ф., приказ №1СК-МВМ от 03.07.2023г., идентификационный номер НОСТРОЙ С-77-118776 от 28.09.2023г.

(должность, фамилия, инициалы, идентификационный номер в национальном реестре специалистов в области строительства, реквизиты распорядительного документа, подтверждающего полномочия)

Представитель лица, осуществляющего подготовку проектной документации:

--

(должность, фамилия, инициалы, реквизиты распорядительного документа, подтверждающего полномочия, с указанием наименования, ОГРН, ИНН, места нахождения юридического лица, фамилии, имени, отчества, адреса места жительства, ОГНИП, ИНН индивидуального предпринимателя, наименования, ОГРН, ИНН саморегулируемой организации, членом которой является указанное юридическое лицо, индивидуальный предприниматель)

Представитель лица, выполнившего работы, подлежащие освидетельствованию:

Начальник участка ООО «ШЕЛПРОК» Перевизнык А.П., приказ №1 от 01.08.2023г., ОГРН 1237700462427, ИНН 9726048866, 117535, г. Москва, муниципальный округ «Чертаново Южное», проезд 3-й Дорожный, д. 6, к. 2

(должность, фамилия, инициалы, реквизиты распорядительного документа, подтверждающего полномочия, с указанием наименования, ОГРН, ИНН, места нахождения юридического лица, фамилии, имени, отчества, адреса места жительства, ОГНИП, ИНН индивидуального предпринимателя)

а также иные представители лиц, участвующих в освидетельствовании:

Главный инженер ООО "ЭлектроЭнергетика" Юрченко В. И., приказ № 1/08 от 04.08.2023г., ОГРН 1175074004698, ИНН 5037011400, 142281, Московская обл., г. Протвино, Кременковское ш., д. 5

(должность с указанием наименования организации, фамилия, инициалы, реквизиты распорядительного документа, подтверждающего полномочия)

произвели осмотр работ, выполненных

ООО «ШЕЛПРОК»

(наименование лица, выполнившего работы, подлежащие освидетельствованию)

и составили настоящий акт о нижеследующем:

1. К освидетельствованию предъявлены следующие работы:

Устройство траншеи для прокладки трубопровода ливневой канализации К2 на участке кол.26-27

(наименование скрытых работ)

2. Работы выполнены по проектной документации

131-23-НВК5 «Ж/д пути от испытательного центра до обкаточной линии с удлинением трансбордера, расположенные по адресу: Московская область, г. о. Мытищи, ул. Колонцова, 4». Наружные сети водоснабжения и канализации. Переустройство ливневой канализации. Руководитель проекта В. Е. Липатов.

(номер, другие реквизиты чертежа, наименование проектной и/или рабочей документации, сведения о лицах, осуществляющих подготовку раздела проектной и/или рабочей документации)

3. При выполнении работ применены:

--

(наименование строительных материалов (изделий), реквизиты сертификатов и/или других документов, подтверждающих их качество и безопасность)

4. Предъявлены документы, подтверждающие соответствие работ предъявляемым требованиям:

Исполнительная схема №1. Устройство траншеи для прокладки трубопровода ливневой канализации К2 на участке кол.26-27

(исполнительные схемы и чертежи, результаты экспертиз, обследований, лабораторных и иных испытаний выполненных работ, проведенных в процессе строительного контроля)

5. Даты: начала работ: «23» сентября 2023 г.

окончания работ: «23» сентября 2023 г.

6. Работы выполнены в соответствии: 131-23-НВК5 «Ж/д пути от испытательного центра до обкаточной линии с удлинением трансбордера, расположенные по адресу: Московская область, г. о. Мытищи, ул. Колонцова, 4». Наружные сети водоснабжения и канализации. Переустройство ливневой канализации. СП 45.13330.2017. «Свод правил. Земляные сооружения, основания и фундаменты». СП48.13330.2019 Свод правил. Организация строительства.

(наименования и структурные единицы технических регламентов, иных нормативных правовых актов, разделы проектной и/или рабочей документации)

7. Разрешается производство последующих работ

Устройство песчаной подготовки в траншею для прокладки трубопровода ливневой канализации К2 на участке кол.26-27

(наименование работ, конструкций, участков сетей инженерно-технического обеспечения)

Дополнительные сведения: отсутствуют

Акт составлен в 5 (пяти) экземплярах.

Приложения:

1. Исполнительная схема №1. Устройство траншеи для прокладки трубопровода ливневой канализации К2 на участке кол.26-27 -1 лист.

Представитель застройщика (технического заказчика, эксплуатирующей организации или регионального оператора) по вопросам строительного контроля

Дураев В. Ю.

(фамилия, инициалы, подпись)

Представитель лица, осуществляющего строительство

Шевчук К. А.

(фамилия, инициалы, подпись)

Представитель лица, осуществляющего строительство, по вопросам строительного контроля (специалист по организации строительства)

Кessler Ю. Ф.

(фамилия, инициалы, подпись)

Представитель лица, осуществляющего подготовку проектной документации

(фамилия, инициалы, подпись)

Представитель лица, выполнившего работы, подлежащие освидетельствованию



Перевизник А. П.

(фамилия, инициалы, подпись)

Представители иных лиц

Юрченко В. И.

(фамилия, инициалы, подпись)

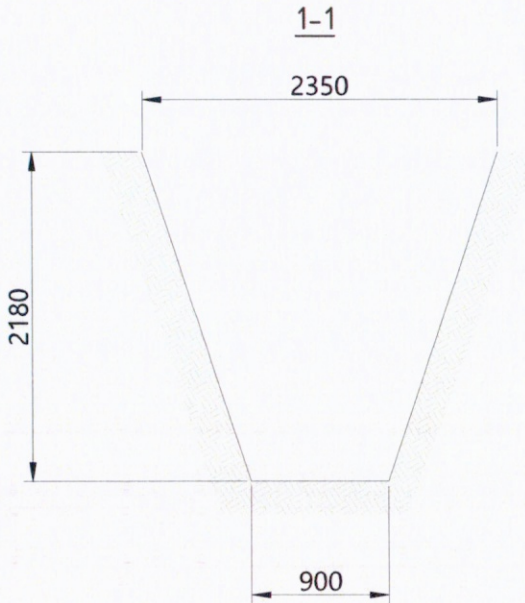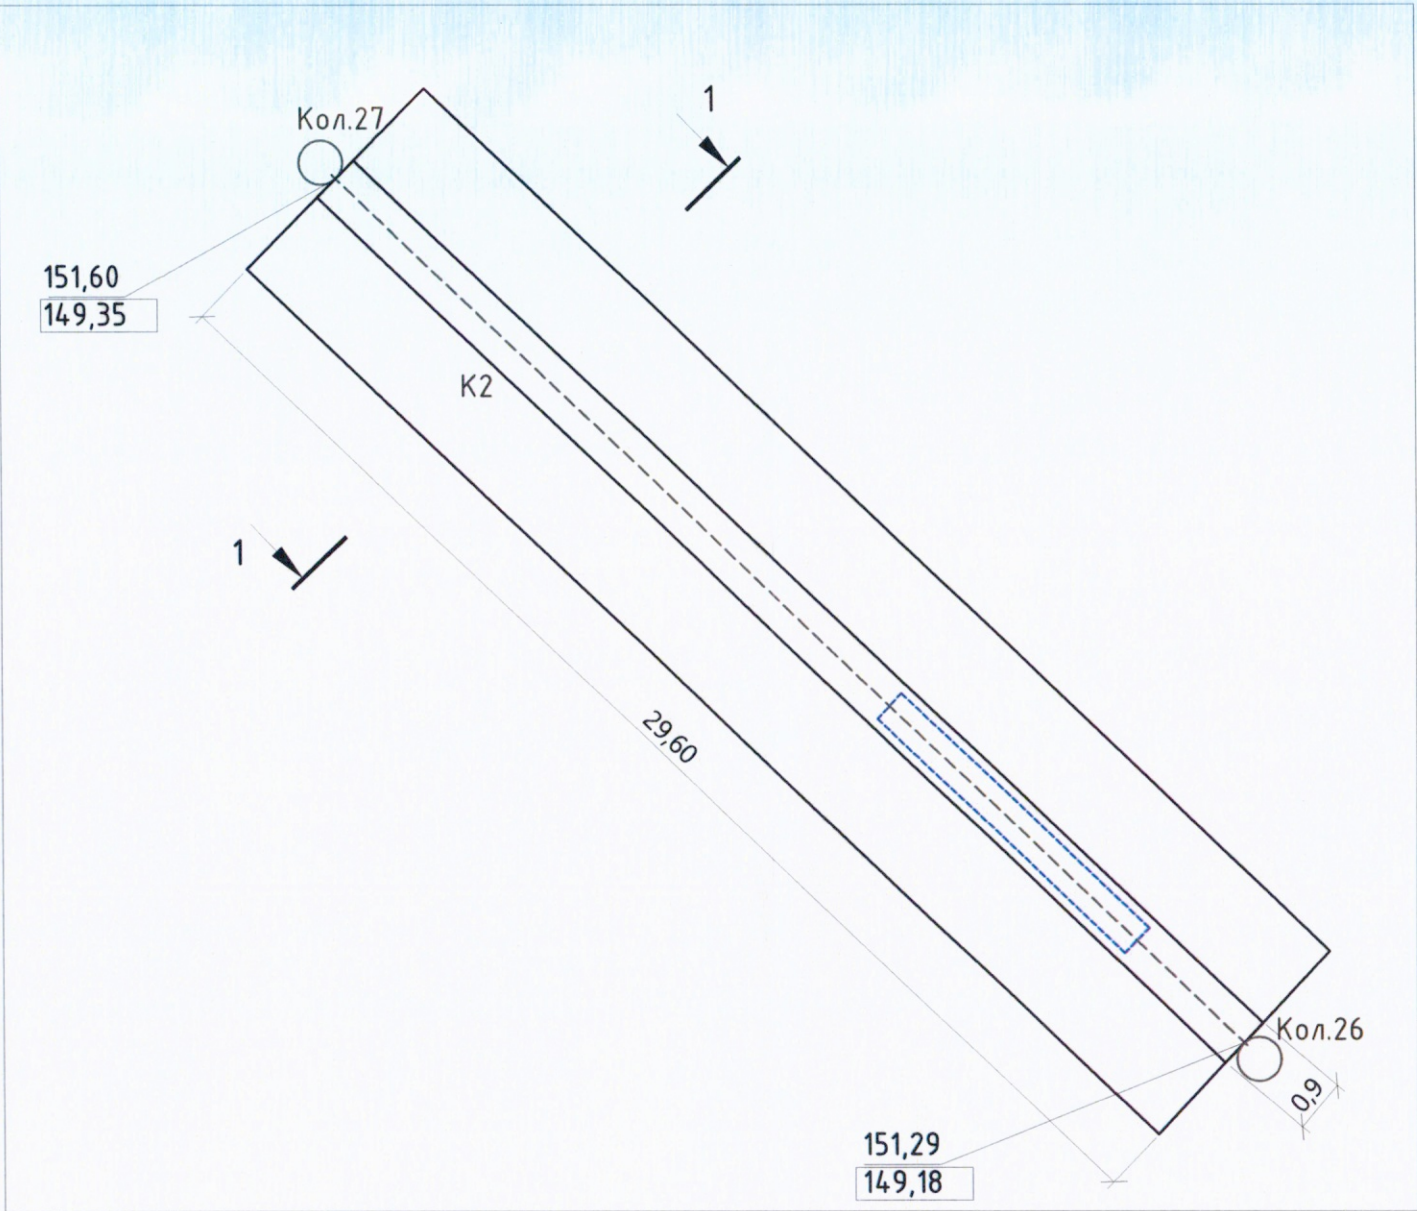

Кол.26; Кол.27
151,60
149,35

Условные обозначения
Участок производства работ
Фактические точки участка работ
Фактическая отметка верха траншеи
Фактическая отметка низа траншеи

Ситуационный план



Разработка грунта в траншее						
№	Участок	Длина L, м	Средняя ширина Вср, м	Глубина H, м	Объем разработки мех. способом, м3 $V=L \times B_{ср} \times H \times 0,97$	Объем доработки вручную, м3 $V=L \times B_{ср} \times H \times 0,03$
1	Кол.26-27	29,60	1,63	2,18	102,03	3,15
ИТОГО:					102,03	3,15

Примечание:
1. Линейные размеры указаны в метрах.
2. Система координат ИСК 50.2.
3. Система высот Балтийская.
4. Съёмка выполнялась электронным тахеометром С Х-105
(свидетельство о поверке С-АКЗ/14-06-2023/254502985, действительно до 13.06.2024 г.)

					2023	131-23-НБК5					
						Ж/д пути от испытательного центра до обкаточной линии с удлинением транспортера, расположенные по адресу: Московская область, г.о. Мытищи, ул. Колонцова, 4					
Изм.	Кол.	Лист	№ док	Подпись	Дата	Наружные сети водоснабжения и канализации. Переустройство ливневой канализации			Стадия	Лист	Листов
Руков.проекта	Шевчук К.А.				23.09				ИД	1	1
Ген. директор	Кесслер Ю.Ф.				23.09						
Нач. участка	Перевизник А.П.				23.09						
Гл. инженер	Юрченко В.И.				23.09	Исполнительная схема № 1 Устройство траншеи для прокладки трубопровода ливневой канализации К2 на участке кол.26-27			ООО "КиКГЕОСТРОЙ"		

Объект капитального строительства:

«Ж/Д пути от испытательного центра до обкаточной линии с удлинением трансбордера, расположенные по адресу: Московская область, г. Мытищи, ул. Колонцова, 4», территория завода АО «МЕТРОВАГОНМАШ»

(наименование проектной документации, почтовый или строительный адрес объекта капитального строительства)

Застройщик (технический заказчика, эксплуатирующая организация или региональный оператор):

ООО «Проминжиниринг», ИНН 7734001650, ОГРН 11477481394406, КПП 770801001, 107140, г. Москва,

ул. Русаковская, д.13, помещение ХХ-4, тел. +7(495) 909-93-48, член саморегулируемой Ассоциации строителей

«Саморегулируемая организация «Строительные допуски», ИНН 7714322214, ОГРН 107799011045, регистрационный номер СРО-С-187-26012010 от 27.07.2018г.

(фамилия, имя, отчество, адрес места жительства, ОГНИП, ИНН индивидуального предпринимателя, наименование, ОГРН, ИНН, место нахождения юридического лица, телефон/факс, наименование, ОГРН, ИНН саморегулируемой организации, членом которой является – для индивидуальных предпринимателей и юридических лиц; фамилия, имя, отчество, паспортные данные, адрес места жительства, телефон/факс – для физических лиц, не являющихся индивидуальными предпринимателями)

Лицо, осуществляющее строительство: ООО «КиКГЕОСТРОЙ», ОГРН 1127747247704, ИНН 7709918820, 109004, Г.МОСКВА, УЛ. ЗЕМЛЯНОЙ ВАЛ, Д.65, КВ.59, тел. +7 (495) 915-24-71, член саморегулируемой ассоциации СРО «МАС» регистрационный номер СРО-С-148-24122009 от 12.03.2013

(фамилия, имя, отчество, адрес места жительства, ОГНИП, ИНН индивидуального предпринимателя, наименование, ОГРН, ИНН, место нахождения юридического лица, телефон/факс, наименование, ОГРН, ИНН саморегулируемой организации, членом которой является)

Лицо, осуществляющее подготовку проектной документации: ООО «КиКГЕОСТРОЙ», ОГРН 1127747247704, ИНН 7709918820, 109004, Г.МОСКВА, УЛ. ЗЕМЛЯНОЙ ВАЛ, Д.65, КВ.59, тел. +7 (495) 915-24-71, член саморегулируемой ассоциации СРО «Объединение проектировщиков «УниверсалПроект», регистрационный номер СРО-П-179-12122012 от 20.10.2022

(фамилия, имя, отчество, адрес места жительства, ОГНИП, ИНН индивидуального предпринимателя, наименование, ОГРН, ИНН, место нахождения юридического лица, телефон/факс, наименование, ОГРН, ИНН саморегулируемой организации, членом которой является)

Лицо, осуществляющее строительство, выполнившее работы, подлежащие освидетельствованию: ООО «ШЕЛПРОК», ОГРН 1237700462427, ИНН 9726048866, 117535, Г.МОСКВА, МУНИЦИПАЛЬНЫЙ ОКРУГ ЧЕРТАНОВО ЮЖНОЕ, ПРОЕЗД 3-Й ДОРОЖНЫЙ, Д. 6, К. 2, член саморегулируемой ассоциации «Архитектурное наследие», регистрационный номер СРО-С-230-07092010 от 01.08.2023

(фамилия, имя, отчество, адрес места жительства, ОГНИП, ИНН индивидуального предпринимателя, наименование, ОГРН, ИНН, место нахождения юридического лица, телефон/факс, наименование, ОГРН, ИНН саморегулируемой организации, членом которой является)

АКТ**освидетельствования скрытых работ**

№ 131-23-НВК5-02

"23" сентября 2023г.

(дата составления акта)

Представитель застройщика (технического заказчика, эксплуатирующей организации или регионального оператора) по вопросам строительного контроля:

Ведущий инженер строительного контроля ООО «Проминжиниринг» Дураев В. Ю., приказ №5 от 03.08.2023г.

ОГРН 11477481394406, ИНН 7734001650, 107140, г. Москва, ул. Русаковская, д.13, помещение ХХ-4

(должность, фамилия, инициалы, идентификационный номер в национальном реестре специалистов в области строительства, реквизиты распорядительного документа, подтверждающего полномочия, с указанием наименования, ОГРН, ИНН, места нахождения юридического лица, фамилии, имени, отчества, адреса места жительства, ОГНИП, ИНН индивидуального предпринимателя)

Представитель лица, осуществляющего строительство:

Руководитель проекта ООО «КиКГЕОСТРОЙ» Шевчук К.А. приказ №2-МВМ от 01.07.2023г.

(должность, фамилия, инициалы, реквизиты распорядительного документа, подтверждающего полномочия)

Представитель лица, осуществляющего строительство, по вопросам строительного контроля (специалист по организации строительства): Генеральный директор ООО «КиКГЕОСТРОЙ» Кесслер Ю.Ф., приказ №1СК-МВМ от 03.07.2023г., идентификационный номер НОСТРОЙ С-77-118776 от 28.09.2023г.

(должность, фамилия, инициалы, идентификационный номер в национальном реестре специалистов в области строительства, реквизиты распорядительного документа, подтверждающего полномочия)

Представитель лица, осуществляющего подготовку проектной документации:

--

(должность, фамилия, инициалы, реквизиты распорядительного документа, подтверждающего полномочия, с указанием наименования, ОГРН, ИНН, места нахождения юридического лица, фамилии, имени, отчества, адреса места жительства, ОГНИП, ИНН индивидуального предпринимателя, наименования, ОГРН, ИНН саморегулируемой организации, членом которой является указанное юридическое лицо, индивидуальный предприниматель)

Представитель лица, выполнившего работы, подлежащие освидетельствованию:

Начальник участка ООО «ШЕЛПРОК» Перевизнык А.П., приказ №1 от 01.08.2023г., ОГРН 1237700462427, ИНН 9726048866, 117535, г. Москва, муниципальный округ «Чертаново Южное», проезд 3-й Дорожный, д. 6, к. 2

(должность, фамилия, инициалы, реквизиты распорядительного документа, подтверждающего полномочия, с указанием наименования, ОГРН, ИНН, места нахождения юридического лица, фамилии, имени, отчества, адреса места жительства, ОГНИП, ИНН индивидуального предпринимателя)

а также иные представители лиц, участвующих в освидетельствовании:

Главный инженер ООО "ЭлектроЭнергетика" Юрченко В. И., приказ № 1/08 от 04.08.2023г., ОГРН 1175074004698, ИНН 5037011400, 142281, Московская обл., г. Протвино, Кременковское ш., д. 5

(должность с указанием наименования организации, фамилия, инициалы, реквизиты распорядительного документа, подтверждающего полномочия)

произвели осмотр работ, выполненных

ООО «ШЕЛПРОК»

(наименование лица, выполнившего работы, подлежащие освидетельствованию)

и составили настоящий акт о нижеследующем:

1. К освидетельствованию предъявлены следующие работы:


(наименование скрытых работ)

2. Работы выполнены по проектной документации

131-23-НВК5 «Ж/д пути от испытательного центра до обкаточной линии с удлинением трансбордера, расположенные по адресу: Московская область, г. о. Мытищи, ул. Колонцова, 4». Наружные сети водоснабжения и канализации. Переустройство ливневой канализации. Руководитель проекта В. Е. Липатов.

(номер, другие реквизиты чертежа, наименование проектной и/или рабочей документации, сведения о лицах, осуществляющих подготовку раздела проектной и/или рабочей документации)

3. При выполнении работ применены:

Песок природный - Паспорт качества б/н от 04.08.2023г., сертификат соответствия № РОСС RU.AM05.H21337
срок действия с 10.11.2022 по 09.11.2025г.

(наименование строительных материалов (изделий), реквизиты сертификатов и/или других документов, подтверждающих их качество и безопасность)

4. Предъявлены документы, подтверждающие соответствие работ предъявляемым требованиям:

Исполнительная схема №2. Устройство песчаной подготовки в траншее для прокладки трубопровода ливневой канализации К2 на участке кол.26-27, заключение №23.09-1/23 о степени уплотнения от 23.09.2023г.

(исполнительные схемы и чертежи, результаты экспертиз, обследований, лабораторных и иных испытаний выполненных работ, проведенных в процессе) строительного контроля)

5. Даты: начала работ: «23» сентября 2023 г.

окончания работ: «23» сентября 2023 г.

6. Работы выполнены в соответствии: 131-23-НВК5 «Ж/д пути от испытательного центра до обкаточной линии с удлинением трансбордера, расположенные по адресу: Московская область, г. о. Мытищи, ул. Колонцова, 4». Наружные сети водоснабжения и канализации. Переустройство ливневой канализации. СП 45.13330.2017. «Свод правил. Земляные сооружения, основания и фундаменты». СП48.13330.2019 Свод правил. Организация строительства.

(наименования и структурные единицы технических регламентов, иных нормативных правовых актов, разделы проектной и/или рабочей документации)

7. Разрешается производство последующих работ

Монтаж трубопровода ливневой канализации К2 на участке кол.26-27

(наименование работ, конструкций, участков сетей инженерно-технического обеспечения)

Дополнительные сведения: отсутствуют

Акт составлен в 5 (пяти) экземплярах.

Приложения:

1. Исполнительная схема №2 Устройство песчаной подготовки в траншее для прокладки трубопровода ливневой канализации К2 на участке кол.26-27 – 1 лист;

2. Паспорт качества б/н от 04.08.2023г. - 1 лист;

3. Сертификат соответствия № РОСС RU.AM05 срок действия с 10.11.2022 по 09.11.2025г. – 1 лист;

4. Заключение №23.09-1/23 о степени уплотнения от 23.09.2023г. - 1 лист.

Представитель застройщика (технического заказчика, эксплуатирующей организации или регионального оператора) по вопросам строительного контроля

Дураев В. Ю.

(фамилия, инициалы, подпись)

Представитель лица, осуществляющего строительство

Шевчук К. А.

(фамилия, инициалы, подпись)

Представитель лица, осуществляющего строительство, по вопросам строительного контроля (специалист по организации строительства)

Кessler Ю. Ф.

(фамилия, инициалы, подпись)

Представитель лица, осуществляющего подготовку проектной документации

(фамилия, инициалы, подпись)

Представитель лица, выполнившего работы, подлежащие освидетельствованию



Перевизнык А. П.

(фамилия, инициалы, подпись)

Представители иных лиц

Юрченко В. И.

(фамилия, инициалы, подпись)

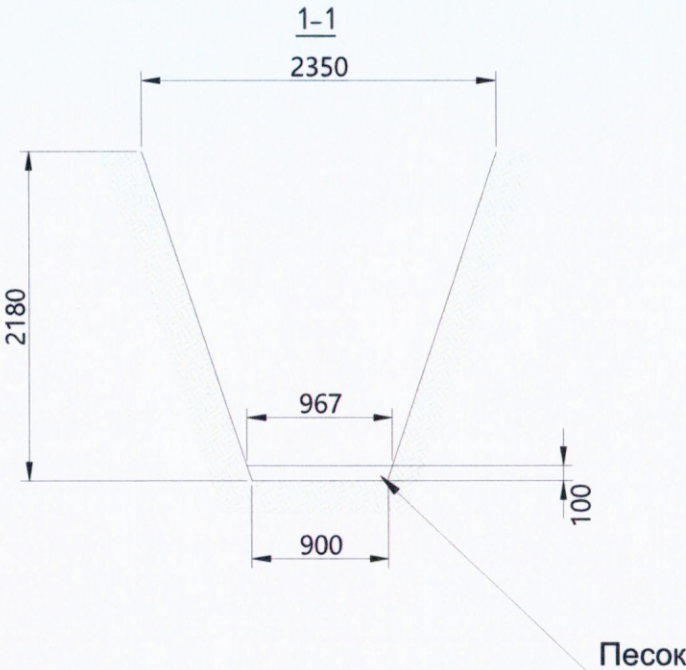
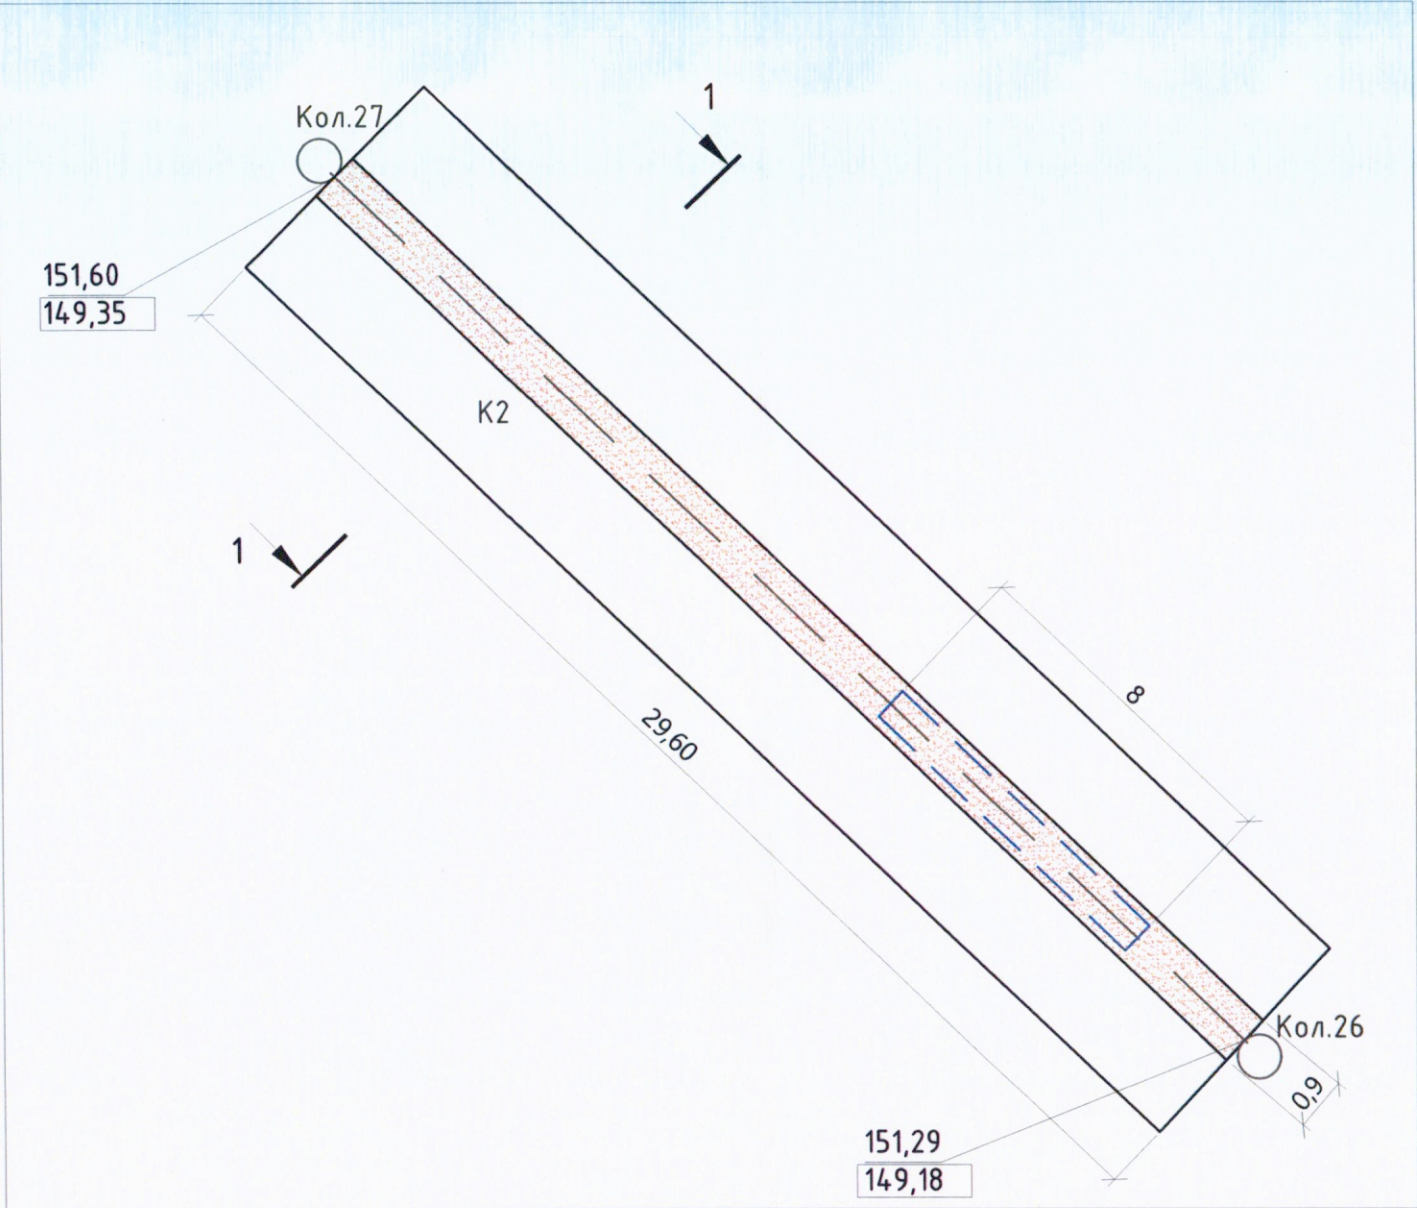


Подготовка песчаного основания					
№	Участок	Длина L, м	Средняя ширина Вср, м	Высота Н, м	Объем V=LxВсрxН, м3
1	Кол.26-27	21,60	0,93	0,10	2,00
ИТОГО:					2,00

Примечание:
1. Линейные размеры указаны в метрах.
2. Система координат МСК 50.2.
3. Система высот Балтийская.
4. Съёмка выполнялась электронным тахеометром С Х-105
(свидетельство о поверке С-АКЗ/14-06-2023/254502985, действительно до 13.06.2024г.)

Взам. инв. №	
Подп. и дата	
Инв. № подл.	

Условные обозначения
Участок производства работ
Фактические точки участка работ
Фактическая отметка верха траншеи
Фактическая отметка низа траншеи
Песчаная подготовка

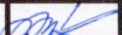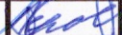						131-23-НБК5			
						Ж/д пути от испытательного центра до обкаточной линии с удлинением трансбордера, расположенные по адресу: Московская область, г.о. Мытищи, ул. Колонцова, 4			
Изм.	Кол.	Лист	№ док	Подпись	Дата	Наружные сети водоснабжения и канализации. Переустройство ливневой канализации	Стадия	Лист	Листов
Руков.проекта		Шевчук К.А.			23.09		ИД	1	1
Ген. директор		Кесслер Ю.Ф.			23.09				
Нач. участка		Перевизник А.П.			23.09				
Гл. инженер		Юрченко В.И.			23.09				
						Исполнительная схема № 2 Устройство песчаной подготовки в траншее для прокладки трубопровода ливневой канализации К2 на участке кол.26-27	ООО "КиКГЕОСТРОЙ"		

ОБЩЕСТВО С ОГРАНИЧЕННОЙ ОТВЕТСТВЕННОСТЬЮ

«ПромИнвест»

ИНН 5050156588 КПП 505001001

ОГРН 1225000110290

141133, Московская обл., Красный д. Первая Алексеевка, проезд, стр. 8, к.1, помещ. А

ПАСПОРТ КАЧЕСТВА ПЕСКА

Дата поставки: 04.08.2023г.

Карьер: Аксиньино. Щелковский р-н.


Продукция: Песок природный 2 класса, средний.

Покупатель: ООО «АЛЬФА»

1. Качественные характеристики по ГОСТу 8736-2014


Модуль крупности	2.0-2.2
Полный остаток на сите № 0,63 мм, %	31.09
Наличие зерен размером свыше 5 мм, %	0.2
Наличие зерен размером свыше 10 мм, %	0
Содержание в песке пылевидных и глинистых частиц, %	0.3
Содержание глины в комках	Не обнаружено
Содержание органических примесей	Отсут-т
Коэффициент фильтрации песка, м/сут	4.0
Группа песка по ГОСТу	средний, 2 класс
Плотность песка природного (ГОСТ 8736-2014), г/см ³	1.75
Насыпная плотность	1.54 кг/м ³

Генеральный директор

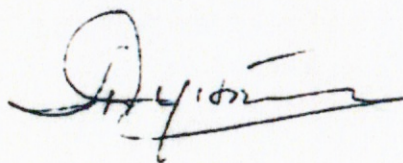

А.Е. Дунаева

КОПИЯ ВЕРНА
РУК. ПРОЕКТА
ШЕВЧУК К.А.

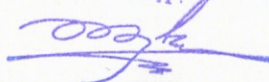



СЕРТИФИКАТ СООТВЕТСТВИЯ

№ РОСС RU.AM05.H21337

Срок действия с 10.11.2022

по 09.11.2025

№ 0020601

ОРГАН ПО СЕРТИФИКАЦИИ RA.RU.11AM05

Орган по сертификации продукции ООО "Центр сертификации и экспертизы "Тверьэксп". Адрес: 390013, РОССИЯ, Рязанская обл, Рязань г, Ситниковская ул. дом 69а, 38. Телефон 8-916-423-9885, адрес электронной почты: os-iverex@yandex.ru

ПРОДУКЦИЯ Песок природный . Серийный выпуск.

код ОК
08.12.11

СООТВЕТСТВУЕТ ТРЕБОВАНИЯМ НОРМАТИВНЫХ ДОКУМЕНТОВ

ГОСТ 8736-2014.Песок для строительных работ. Технические условия

код ТН ВЭД

ИЗГОТОВИТЕЛЬ Общество с ограниченной ответственностью «ПромИнвест». ОГРН: 1225000110290, ИНН: 5050156588. Адрес: 141138, РОССИЯ, Московская область, г. Щелково, д. Первая Алексеевка, проезд Красный, к. 1, стр. 8, помещ. А., телефон: +7(915)-335-28-68, адрес электронной почты: ezsa-lawyer@yandex.ru.


СЕРТИФИКАТ ВЫДАН Общество с ограниченной ответственностью «ПромИнвест». ОГРН: 1225000110290, ИНН: 5050156588. Адрес: 141138, РОССИЯ, Московская область, г. Щелково, д. Первая Алексеевка, проезд Красный, к. 1, стр. 8, помещ. А., телефон: +7(915)-335-28-68, адрес электронной почты: ezsa-lawyer@yandex.ru.

НА ОСНОВАНИИ

Протокол испытаний № 006/F-10/11/22 от 10.11.2022 года, выданный Испытательной лабораторией "Вега-тест" (аттестат РОСС RU.31578.04ОЛН0.ИЛ23)

ДОПОЛНИТЕЛЬНАЯ ИНФОРМАЦИЯ

Схема сертификации: 1с

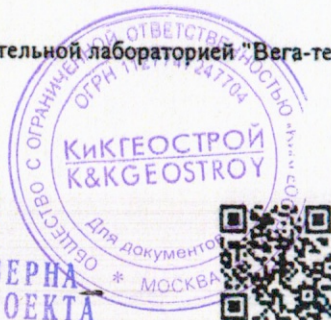

Руководитель органа

М.А. Шуршова
инициалы фамилия

Эксперт

А.А. Беянин
инициалы фамилия

Сертификат не применяется при обязательной сертификации



Общество с ограниченной ответственностью

Лаборатория Инженерного Контроля



140000, М.О., г. Люберцы,
Проектируемый проезд 4296, д.4.
Тел.: (499) 390-42-96
e-mail: lik-m@list.ru
сайт: l-i-k.ru.

Аттестат аккредитации №РОСС.НРО.IL-00148 действителен до 11.12.2025.
Свидетельство об аттестации №600/22 действительно до 27.06.2025г.
Плотномер В1 (зав. № 414, сертификат калибровки № Р 42427-23 от 11.09.23)



Утверждаю
Начальник Лаборатории ООО "ЛИК"
С.Н. Мещеряков
2023 г.

ЗАКЛЮЧЕНИЕ № 21.09 - 1/23
о степени уплотнения

Заказчик: ООО "ЭлектроЭнергетика"

Дата работ: 21 сентября 2023 г.

Объект: "Ж/д пути от испытательного центра до обкатной линии с удлинением трансбордера",
расположенные по адресу: Московская область, г.о.Мытищи, ул.Колонцова, 4". Наружные
сети водоснабжения и канализации. Переустройство ливневой канализации Сеть К2.

Тип основания: Песок

Требуемый коэффициент уплотнения: 0,95

Таблица №1

Конструкция	Положение участка	№ участка	Показание прибора				Коеф. Уплотнения	
			1	2	3	сред.	единичные	средний
1	2	3	4	5	6	7	8	9
Основание (h=150мм)	интервал т.26 - т.27	1	24	27	25	25,3	0,95	0,95
		2	25	26	26	25,7	0,95	
		3	27	25	24	25,3	0,95	
		4	24	26	26	25,3	0,95	
		5	27	25	25	25,7	0,95	
		6	26	27	25	26,0	0,95	
		7	28	28	29	28,3	0,95	

Примечание: Испытания были проведены в соответствии с данными, предоставленными заказчиком.

Заключение: Коэффициент уплотнения соответствует требуемому

Испытания провел



Строительная
лаборатория
№1

М.Е.Царев



Объект капитального строительства:

«Ж/Д пути от испытательного центра до обкаточной линии с удлинением трансбордера, расположенные по адресу: Московская область, г. Мытищи, ул. Колонцова, 4», территория завода АО «МЕТРОВАГОНМАШ»

(наименование проектной документации, почтовый или строительный адрес объекта капитального строительства)

Застройщик (технический заказчик, эксплуатирующая организация или региональный оператор):

ООО «Проминжиниринг», ИНН 7734001650, ОГРН 11477481394406, КПП 770801001, 107140, г. Москва,

ул. Русаковская, д.13, помещение ХХ-4, тел. +7(495) 909-93-48, член саморегулируемой Ассоциации строителей

«Саморегулируемая организация «Строительные допуски», ИНН 7714322214, ОГРН 107799011045, регистрационный номер СРО-С-187-26012010 от 27.07.2018г.

(фамилия, имя, отчество, адрес места жительства, ОГНИП, ИНН индивидуального предпринимателя, наименование, ОГРН, ИНН, место нахождения юридического лица, телефон/факс, наименование, ОГРН, ИНН саморегулируемой организации, членом которой является – для индивидуальных предпринимателей и юридических лиц; фамилия, имя, отчество, паспортные данные, адрес места жительства, телефон/факс – для физических лиц, не являющихся индивидуальными предпринимателями)

Лицо, осуществляющее строительство: ООО «КиКГЕОСТРОЙ», ОГРН 1127747247704, ИНН 7709918820, 109004, Г.МОСКВА, УЛ. ЗЕМЛЯНОЙ ВАЛ, Д.65, КВ.59, тел. +7 (495) 915-24-71, член саморегулируемой ассоциации СРО «МАС» регистрационный номер СРО-С-148-24122009 от 12.03.2013г.

(фамилия, имя, отчество, адрес места жительства, ОГНИП, ИНН индивидуального предпринимателя, наименование, ОГРН, ИНН, место нахождения юридического лица, телефон/факс, наименование, ОГРН, ИНН саморегулируемой организации, членом которой является)

Лицо, осуществляющее подготовку проектной документации: ООО «КиКГЕОСТРОЙ», ОГРН 1127747247704, ИНН 7709918820, 109004, Г.МОСКВА, УЛ. ЗЕМЛЯНОЙ ВАЛ, Д.65, КВ.59, тел. +7 (495) 915-24-71, член саморегулируемой ассоциации СРО «Объединение проектировщиков «УниверсалПроект», регистрационный номер СРО-П-179-12122012 от 20.10.2022г.

(фамилия, имя, отчество, адрес места жительства, ОГНИП, ИНН индивидуального предпринимателя, наименование, ОГРН, ИНН, место нахождения юридического лица, телефон/факс, наименование, ОГРН, ИНН саморегулируемой организации, членом которой является)

Лицо, осуществляющее строительство, выполнившее работы, подлежащие освидетельствованию: ООО «ШЕЛПРОК», ОГРН 1237700462427, ИНН 9726048866, 117535, Г.МОСКВА, МУНИЦИПАЛЬНЫЙ ОКРУГ ЧЕРТАНОВО ЮЖНОЕ, ПРОЕЗД 3-Й ДОРОЖНЫЙ, Д. 6, К. 2, член саморегулируемой ассоциации «Архитектурное наследие», регистрационный номер СРО-С-230-07092010 от 01.08.2023г.

(фамилия, имя, отчество, адрес места жительства, ОГНИП, ИНН индивидуального предпринимателя, наименование, ОГРН, ИНН, место нахождения юридического лица, телефон/факс, наименование, ОГРН, ИНН саморегулируемой организации, членом которой является)

АКТ**освидетельствования скрытых работ**

№ 131-23-НБК5-03

"23" сентября 2023г.

(дата составления акта)

Представитель застройщика (технического заказчика, эксплуатирующей организации или регионального оператора) по вопросам строительного контроля:

Ведущий инженер строительного контроля ООО «Проминжиниринг» Дураев В. Ю., приказ №5 от 03.08.2023г.

ОГРН 11477481394406, ИНН 7734001650, 107140, г. Москва, ул. Русаковская, д.13, помещение ХХ-4

(должность, фамилия, инициалы, идентификационный номер в национальном реестре специалистов в области строительства, реквизиты распорядительного документа, подтверждающего полномочия, с указанием наименования, ОГРН, ИНН, места нахождения юридического лица, фамилии, имени, отчества, адреса места жительства, ОГНИП, ИНН индивидуального предпринимателя)

Представитель лица, осуществляющего строительство:

Руководитель проекта ООО «КиКГЕОСТРОЙ» Шевчук К.А. приказ №2-МВМ от 01.07.2023г.

(должность, фамилия, инициалы, реквизиты распорядительного документа, подтверждающего полномочия)

Представитель лица, осуществляющего строительство, по вопросам строительного контроля (специалист по организации строительства): Генеральный директор ООО «КиКГЕОСТРОЙ» Кесслер Ю.Ф., приказ №1СК-МВМ от 03.07.2023г., идентификационный номер НОСТРОЙ С-77-118776 от 28.09.2023г.

(должность, фамилия, инициалы, идентификационный номер в национальном реестре специалистов в области строительства, реквизиты распорядительного документа, подтверждающего полномочия)

Представитель лица, осуществляющего подготовку проектной документации:

--

(должность, фамилия, инициалы, реквизиты распорядительного документа, подтверждающего полномочия, с указанием наименования, ОГРН, ИНН, места нахождения юридического лица, фамилии, имени, отчества, адреса места жительства, ОГНИП, ИНН индивидуального предпринимателя, наименования, ОГРН, ИНН саморегулируемой организации, членом которой является указанное юридическое лицо, индивидуальный предприниматель)

Представитель лица, выполнившего работы, подлежащие освидетельствованию:

Начальник участка ООО «ШЕЛПРОК» Перевизнык А.П., приказ №1 от 01.08.2023г., ОГРН 1237700462427, ИНН 9726048866, 117535, г. Москва, муниципальный округ «Чертаново Южное», проезд 3-й Дорожный, д. 6, к. 2

(должность, фамилия, инициалы, реквизиты распорядительного документа, подтверждающего полномочия, с указанием наименования, ОГРН, ИНН, места нахождения юридического лица, фамилии, имени, отчества, адреса места жительства, ОГНИП, ИНН индивидуального предпринимателя)

а также иные представители лиц, участвующих в освидетельствовании:

Главный инженер ООО "ЭлектроЭнергетика" Юрченко В. И., приказ № 1/08 от 04.08.2023г., ОГРН 1175074004698, ИНН 5037011400, 142281, Московская обл., г. Протвино, Кременковское ш., д. 5

(должность с указанием наименования организации, фамилия, инициалы, реквизиты распорядительного документа, подтверждающего полномочия)

произвели осмотр работ, выполненных

ООО «ШЕЛПРОК»

(наименование лица, выполнившего работы, подлежащие освидетельствованию)

и составили настоящий акт о нижеследующем:

1. К освидетельствованию предъявлены следующие работы:

Монтаж трубопровода ливневой канализации К2 на участке кол.26-27

(наименование скрытых работ)

2. Работы выполнены по проектной документации

131-23-НВК5 «Ж/д пути от испытательного центра до обкаточной линии с удлинением трансбордера, расположенные по адресу: Московская область, г. о. Мытищи, ул. Колонцова, 4». Наружные сети водоснабжения и канализации. Переустройство ливневой канализации. Руководитель проекта В. Е. Липатов.

(номер, другие реквизиты чертежа, наименование проектной и/или рабочей документации, сведения о лицах, осуществляющих подготовку раздела проектной и/или рабочей документации)

3. При выполнении работ применены:

Труба из полипропилена для подземных сетей водоотведения OD 630 SN 16 – паспорт № 467/1 от 04.04.2023г,

декларация о соответствии № РОСС RU Д-RU.РА01.В.36508/23 срок действия с 18.09.2023 по 28.08.2028г.;

Труба стальная Ø820x14,0мм – сертификат качества № АК-019875/01 от 18.03.2023.

Портландцемент со шлаком ЦЕМ II/A-Ш 42,5 – документ о качестве партии № 12/505 от 02.09.2023г.,

сертификат соответствия № РОСС RU С-RU.AE83.В.00066/22 с 14.12.2022г. по 13.12.2023г.;

Кольцо опорное направляющее ОНК-630/820 – сертификат соответствия № РОСС RU.АЖ33.Н00334 срок действия с 10.04.2019 по 09.04.2024г.

(наименование строительных материалов (изделий), реквизиты сертификатов и/или других документов, подтверждающих их качество и безопасность)

4. Предъявлены документы, подтверждающие соответствие работ предъявляемым требованиям:

Исполнительная схема №3 Монтаж трубопровода ливневой канализации К2 на участке кол.26-27

(исполнительные схемы и чертежи, результаты экспертиз, обследований, лабораторных и иных испытаний выполненных работ, проведенных в процессе строительного контроля)

5. Даты: начала работ: «23» сентября 2023 г.

окончания работ: «23» сентября 2023 г.

6. Работы выполнены в соответствии: 131-23-НВК5 «Ж/д пути от испытательного центра до обкаточной линии с удлинением трансбордера, расположенные по адресу: Московская область, г. о. Мытищи, ул. Колонцова, 4». Наружные сети водоснабжения и канализации. Переустройство ливневой канализации. СП 45.13330.2017. «Свод правил. Земляные сооружения, основания и фундаменты». СП48.13330.2019 Свод правил. Организация строительства.

(наименования и структурные единицы технических регламентов, иных нормативных правовых актов, разделы проектной и/или рабочей документации)

7. Разрешается производство последующих работ

Обратная засыпка песком траншеи для прокладки трубопровода ливневой канализации К2 на участке кол.26-27

(наименование работ, конструкций, участков сетей инженерно-технического обеспечения)

Дополнительные сведения: отсутствуют

Акт составлен в 5 (пяти) экземплярах.

Приложения:

1. Исполнительная схема №3. Монтаж трубопровода ливневой канализации К2 на участке кол.26-27 – 1 лист;

2. Паспорт № 467/1 от 04.04.2023г – 1 лист;

3. Декларация о соответствии № РОСС RU Д-RU.РА01.В.36508/23 срок действия с 18.09.2023 по 28.08.2028г. – 1 лист;

4. Сертификат качества № АК-019875/01 от 18.03.2023. – 1 лист;

5. Документ о качестве партии № 12/505 от 02.09.2023г. – 2 листа;

6. Сертификат соответствия № РОСС RU С-RU.AE83.В.00066/22 с 14.12.2022г. по 13.12.2023г. – 1 лист;

7. Сертификат соответствия № РОСС RU.АЖ33.Н00334 срок действия с 10.04.2019 по 09.04.2024г. – 1 лист.

Представитель застройщика (технического заказчика, эксплуатирующей организации или регионального оператора) по вопросам строительного контроля

Дураев В. Ю.

(фамилия, инициалы, подпись)

Представитель лица, осуществляющего строительство

Шевчук К. А.

(фамилия, инициалы, подпись)

Представитель лица, осуществляющего строительство, по вопросам строительного контроля (специалист по организации строительства)

Кесслер Ю. Ф.

(фамилия, инициалы, подпись)

Представитель лица, осуществляющего подготовку проектной документации

(фамилия, инициалы, подпись)

Представитель лица, выполнившего работы, подлежащие освидетельствованию

Перевизных А. П.


(фамилия, инициалы, подпись)

Представители иных лиц


Юрченко В. И.

(фамилия, инициалы, подпись)

План участка производства работ (ливневая канализация К2)

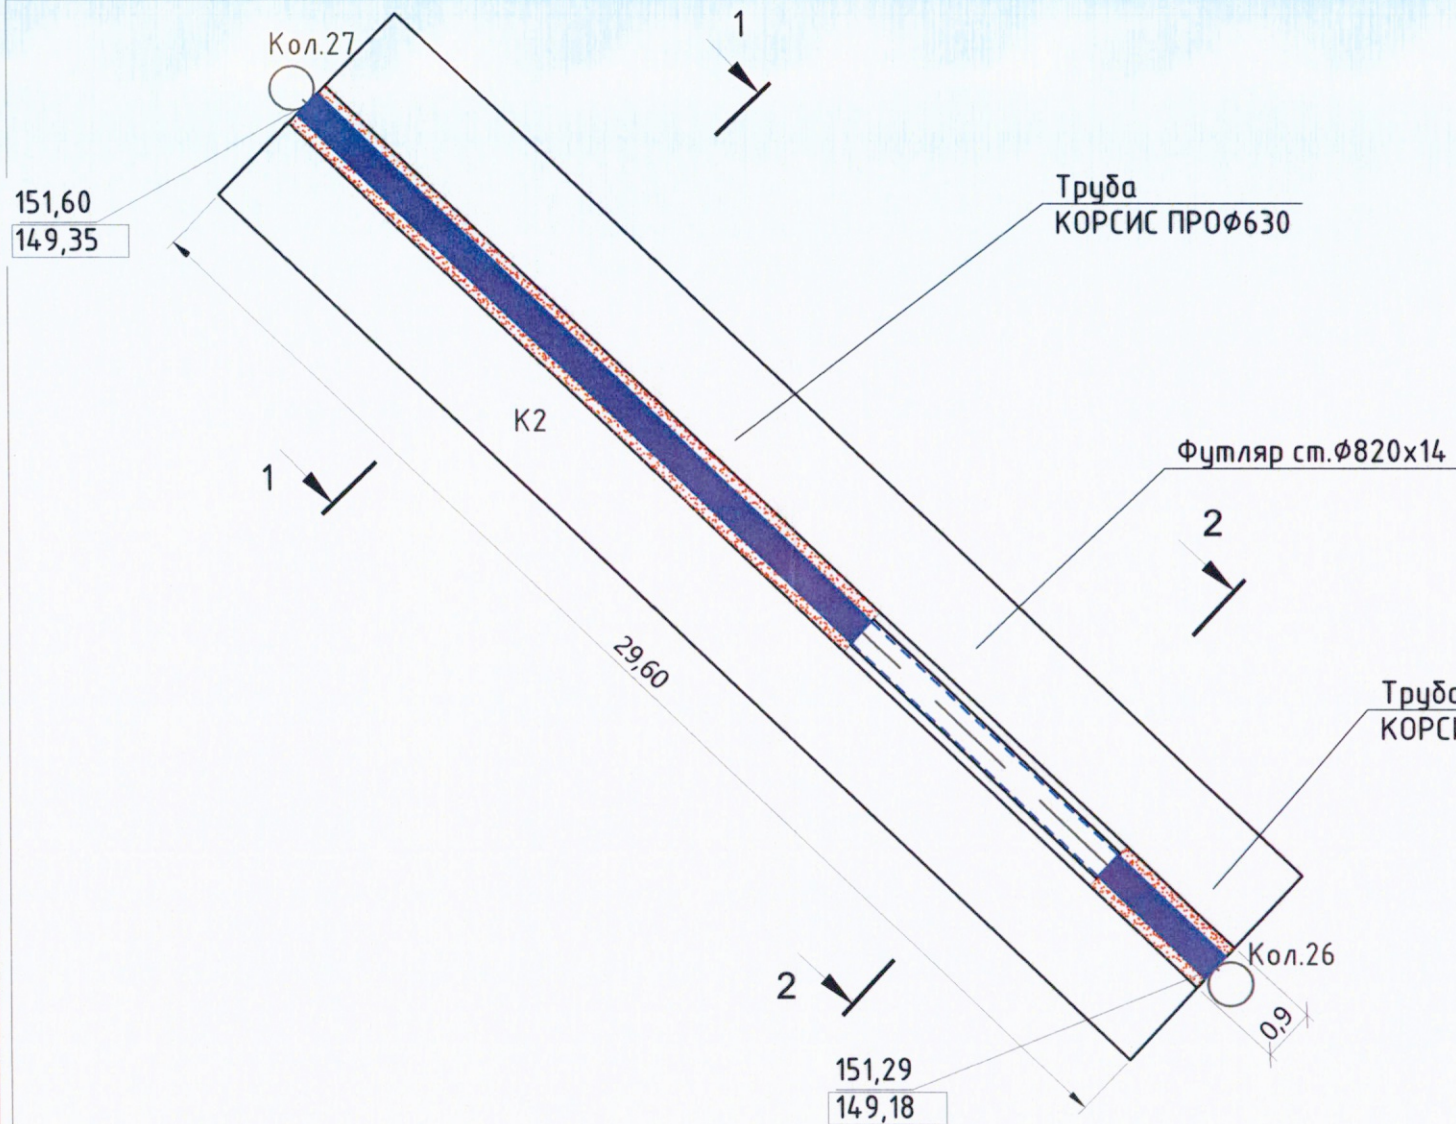

Продольный профиль ливневой канализации К2 на участке кол. 26-27

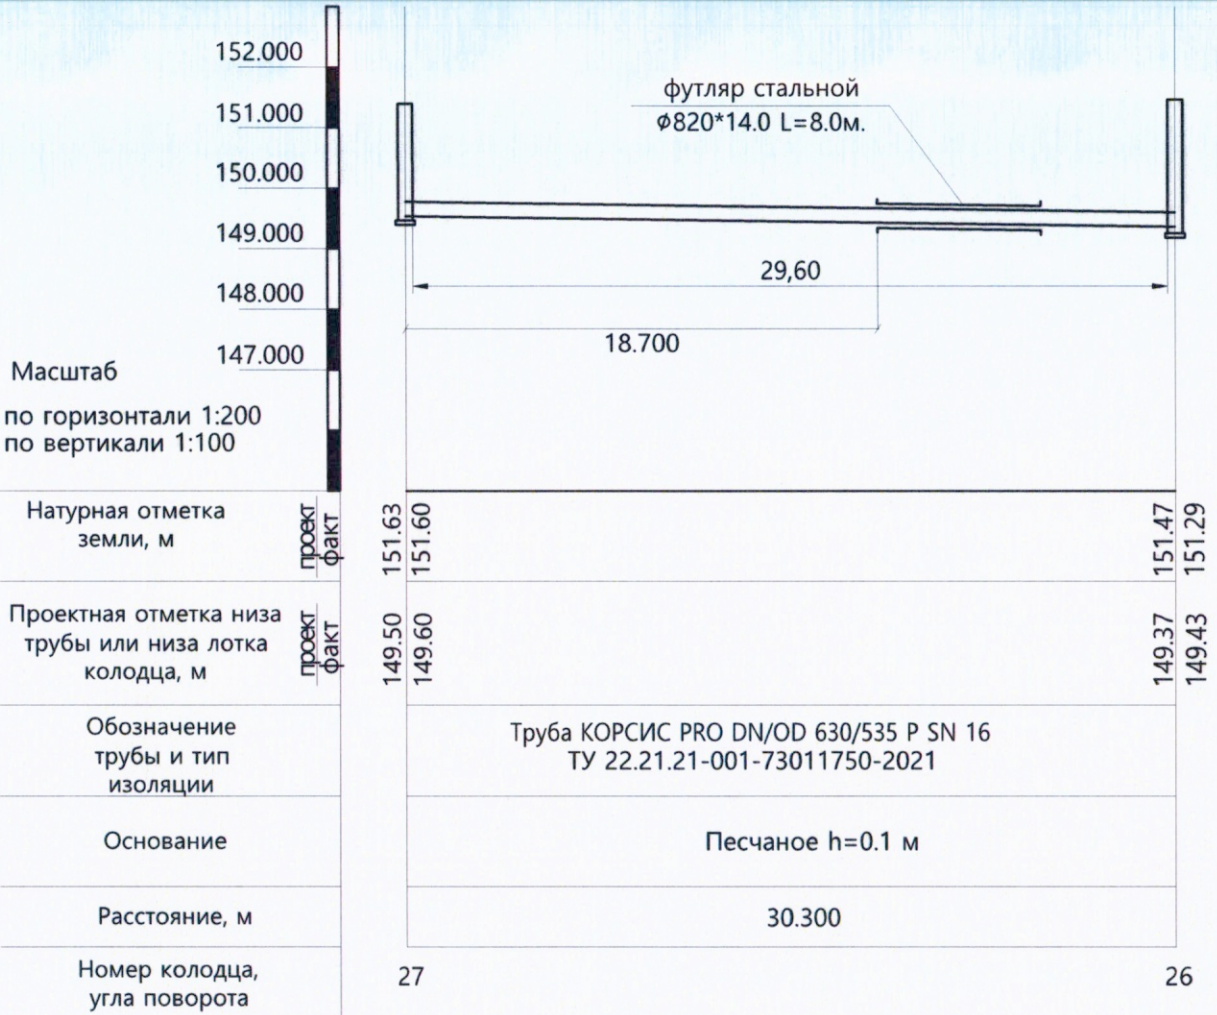

Ведомость смонтированных материалов


№ п.п.	Наименование	Ед. изм.	Кол.	Примечание
1	Труба из полипропилена гофрированная с двухслойной стенкой OD 630 SN 16	м	31,00	
2	Труба стальная с полиэтиленовым защитным покрытием ВУС Ø820х14,0мм	м	8,00	
3	Цементная смесь. Портландцемент со шлаком ЦЕМ II-A-Ш 42,5	м3	1,45	Заполнение межтрубного пространства
4	Кольцо опорно направляющее ОНК-630/820	шт	4	Шаг установки 2м

Примечание:
1. Линейные размеры указаны в метрах.
2. Система координат МСК 50.2; Система высот Балтийская.
3. Съёмка выполнялась электронным тахеометром С X-105
(свидетельство о поверке С-АКЗ/14-06-2023/254502985, действительно до 13.06.2024 г.)

131-23-НБК5

Жд пути от испытательного центра до обкаточной линии с удлинением трансбордера, расположенные по адресу: Московская область, г.о. Мытищи, ул. Колонцова, 4

Изм.	Кол.	Лист	№ док	Подпись	Дата	Наружные сети водоснабжения и канализации. Переустройство ливневой канализации	Стадия	Лист	Листов
Руков.проекта	Шевчук К.А.	23.09					ИД	1	1
Ген. директор	Кесслер Ю.Ф.	23.09							
Нач. участка	Перевизник А.П.	23.09							
Гл. инженер	Юрченко В.И.	23.09							
Исполнительная схема № 3 Монтаж трубопровода ливневой канализации К2 на участке кол.26-27							ООО "КиКГЕОСТРОЙ"		

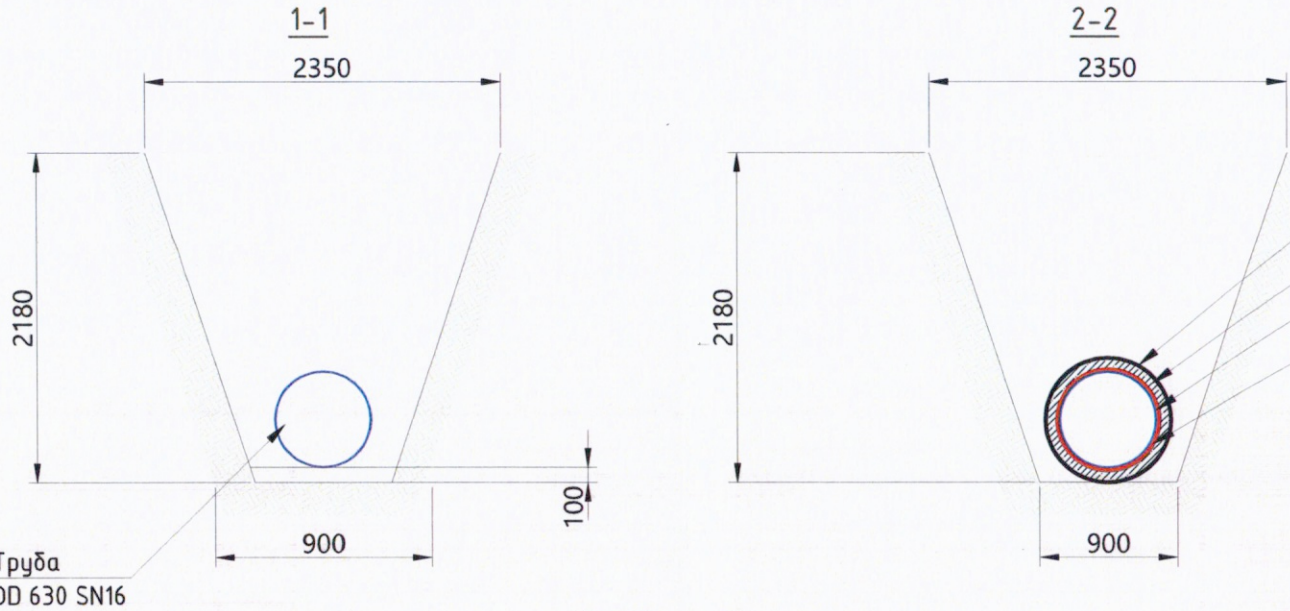

Условные обозначения
Участок производства работ
Фактические точки участка работ
Фактическая отметка верха траншеи
Фактическая отметка низа траншеи
Песчаное основание

Кол.26; Кол.27
151,60
149,35

Взам. инв. №

Подп. и дата

Инв. № подл.

Объект капитального строительства:

«Ж/Д пути от испытательного центра до обкаточной линии с удлинением трансбордера, расположенные по адресу: Московская область, г. Мытищи, ул. Колонцова, 4», территория завода АО «МЕТРОВАГОНМАШ»

(наименование проектной документации, почтовый или строительный адрес объекта капитального строительства)

Застройщик (технический заказчик, эксплуатирующая организация или региональный оператор):

ООО «Проминжиниринг», ИНН 7734001650, ОГРН 11477481394406, КПП 770801001, 107140, г. Москва,

ул. Русаковская, д.13, помещение ХХ-4, тел. +7(495) 909-93-48, член саморегулируемой Ассоциации строителей

«Саморегулируемая организация «Строительные допуски», ИНН 7714322214, ОГРН 107799011045, регистрационный номер СРО-С-187-26012010 от 27.07.2018г.

(фамилия, имя, отчество, адрес места жительства, ОГНИП, ИНН индивидуального предпринимателя, наименование, ОГРН, ИНН, место нахождения юридического лица, телефон/факс, наименование, ОГРН, ИНН саморегулируемой организации, членом которой является – для индивидуальных предпринимателей и юридических лиц; фамилия, имя, отчество, паспортные данные, адрес места жительства, телефон/факс – для физических лиц, не являющихся индивидуальными предпринимателями)

Лицо, осуществляющее строительство: ООО «КиКГЕОСТРОЙ», ОГРН 1127747247704, ИНН 7709918820, 109004, Г.МОСКВА, УЛ. ЗЕМЛЯНОЙ ВАЛ, Д.65, КВ.59, тел. +7 (495) 915-24-71, член саморегулируемой ассоциации СРО «МАС» регистрационный номер СРО-С-148-24122009 от 12.03.2013г.

(фамилия, имя, отчество, адрес места жительства, ОГНИП, ИНН индивидуального предпринимателя, наименование, ОГРН, ИНН, место нахождения юридического лица, телефон/факс, наименование, ОГРН, ИНН саморегулируемой организации, членом которой является)

Лицо, осуществляющее подготовку проектной документации: ООО «КиКГЕОСТРОЙ», ОГРН 1127747247704, ИНН 7709918820, 109004, Г.МОСКВА, УЛ. ЗЕМЛЯНОЙ ВАЛ, Д.65, КВ.59, тел. +7 (495) 915-24-71, член саморегулируемой ассоциации СРО «Объединение проектировщиков «УниверсалПроект», регистрационный номер СРО-П-179-12122012 от 20.10.2022г.

(фамилия, имя, отчество, адрес места жительства, ОГНИП, ИНН индивидуального предпринимателя, наименование, ОГРН, ИНН, место нахождения юридического лица, телефон/факс, наименование, ОГРН, ИНН саморегулируемой организации, членом которой является)

Лицо, осуществляющее строительство, выполнившее работы, подлежащие освидетельствованию: ООО «ШЕЛПРОК», ОГРН 1237700462427, ИНН 9726048866, 117535, Г.МОСКВА, МУНИЦИПАЛЬНЫЙ ОКРУГ ЧЕРТАНОВО ЮЖНОЕ, ПРОЕЗД 3-Й ДОРОЖНЫЙ, Д. 6, К. 2, член саморегулируемой ассоциации «Архитектурное наследие», регистрационный номер СРО-С-230-07092010 от 01.08.2023

(фамилия, имя, отчество, адрес места жительства, ОГНИП, ИНН индивидуального предпринимателя, наименование, ОГРН, ИНН, место нахождения юридического лица, телефон/факс, наименование, ОГРН, ИНН саморегулируемой организации, членом которой является)

АКТ**освидетельствования скрытых работ**

№ 131-23-НБК5-04

"24" сентября 2023г.

(дата составления акта)

Представитель застройщика (технического заказчика, эксплуатирующей организации или регионального оператора) по вопросам строительного контроля:

Ведущий инженер строительного контроля ООО «Проминжиниринг» Дураев В. Ю., приказ №5 от 03.08.2023г.

ОГРН 11477481394406, ИНН 7734001650, 107140, г. Москва, ул. Русаковская, д.13, помещение ХХ-4

(должность, фамилия, инициалы, идентификационный номер в национальном реестре специалистов в области строительства, реквизиты распорядительного документа, подтверждающего полномочия, с указанием наименования, ОГРН, ИНН, места нахождения юридического лица, фамилии, имени, отчества, адреса места жительства, ОГНИП, ИНН индивидуального предпринимателя)

Представитель лица, осуществляющего строительство:

Руководитель проекта ООО «КиКГЕОСТРОЙ» Шевчук К.А. приказ №2-МВМ от 01.07.2023г.

(должность, фамилия, инициалы, реквизиты распорядительного документа, подтверждающего полномочия)

Представитель лица, осуществляющего строительство, по вопросам строительного контроля (специалист по организации строительства): Генеральный директор ООО «КиКГЕОСТРОЙ» Кесслер Ю.Ф., приказ №1СК-МВМ от 03.07.2023г., идентификационный номер НОСТРОЙ С-77-118776 от 28.09.2023г.

(должность, фамилия, инициалы, идентификационный номер в национальном реестре специалистов в области строительства, реквизиты распорядительного документа, подтверждающего полномочия)

Представитель лица, осуществляющего подготовку проектной документации:

--

(должность, фамилия, инициалы, реквизиты распорядительного документа, подтверждающего полномочия, с указанием наименования, ОГРН, ИНН, места нахождения юридического лица, фамилии, имени, отчества, адреса места жительства, ОГНИП, ИНН индивидуального предпринимателя, наименования, ОГРН, ИНН саморегулируемой организации, членом которой является указанное юридическое лицо, индивидуальный предприниматель)

Представитель лица, выполнившего работы, подлежащие освидетельствованию:

Начальник участка ООО «ШЕЛПРОК» Перевизнык А.П., приказ №1 от 01.08.2023г., ОГРН 1237700462427, ИНН 9726048866, 117535, г. Москва, муниципальный округ «Чертаново Южное», проезд 3-й Дорожный, д. 6, к. 2

(должность, фамилия, инициалы, реквизиты распорядительного документа, подтверждающего полномочия, с указанием наименования, ОГРН, ИНН, места нахождения юридического лица, фамилии, имени, отчества, адреса места жительства, ОГНИП, ИНН индивидуального предпринимателя)

а также иные представители лиц, участвующих в освидетельствовании:

Главный инженер ООО "ЭлектроЭнергетика" Юрченко В. И., приказ № 1/08 от 04.08.2023г., ОГРН 1175074004698, ИНН 5037011400, 142281, Московская обл., г. Протвино, Кременковское ш., д. 5

(должность с указанием наименования организации, фамилия, инициалы, реквизиты распорядительного документа, подтверждающего полномочия)

произвели осмотр работ, выполненных

ООО «ШЕЛПРОК»

(наименование лица, выполнившего работы, подлежащие освидетельствованию)

и составили настоящий акт о нижеследующем:

1. К освидетельствованию предъявлены следующие работы:

Обратная засыпка песком траншеи для прокладки трубопровода ливневой канализации К2 на участке кол.26-27 с последующим уплотнением.

(наименование скрытых работ)

2. Работы выполнены по проектной документации

131-23-НВК5 «Ж/д пути от испытательного центра до обкаточной линии с удлинением трансбордера, расположенные по адресу: Московская область, г. о. Мытищи, ул. Колонцова, 4». Наружные сети водоснабжения и канализации. Переустройство ливневой канализации. Руководитель проекта В. Е. Липатов.

(номер, другие реквизиты чертежа, наименование проектной и/или рабочей документации, сведения о лицах, осуществляющих подготовку раздела проектной и/или рабочей документации)

3. При выполнении работ применены:

Песок природный - Паспорт качества б/н от 04.08.2023г., сертификат соответствия № РОСС RU.AM05.H21337 срок действия с 10.11.2022 по 09.11.2025г.

(наименование строительных материалов (изделий), реквизиты сертификатов и/или других документов, подтверждающих их качество и безопасность)

4. Предъявлены документы, подтверждающие соответствие работ предъявляемым требованиям:

Исполнительная схема №4. Обратная засыпка песком траншеи для прокладки трубопровода ливневой канализации К2 на участке кол.26-27., заключение № 24.09 – 1/23 о степени уплотнения от 24.09.2023г.

(исполнительные схемы и чертежи, результаты экспертиз, обследований, лабораторных и иных испытаний выполненных работ, проведенных в процессе строительного контроля)

5. Даты: начала работ: «24» сентября 2023 г.

окончания работ: «24» сентября 2023 г.

6. Работы выполнены в соответствии: 131-23-НВК5 «Ж/д пути от испытательного центра до обкаточной линии с удлинением трансбордера, расположенные по адресу: Московская область, г. о. Мытищи, ул. Колонцова, 4». Наружные сети водоснабжения и канализации. Переустройство ливневой канализации. СП 45.13330.2017. «Свод правил. Земляные сооружения, основания и фундаменты». СП48.13330.2019 Свод правил. Организация строительства.

(наименования и структурные единицы технических регламентов, иных нормативных правовых актов, разделы проектной и/или рабочей документации)

7. Разрешается производство последующих работ

Пусконаладочные работы

(наименование работ, конструкций, участков сетей инженерно-технического обеспечения)

Дополнительные сведения: отсутствуют

Акт составлен в 5 (пяти) экземплярах.

Приложения:

1. Исполнительная схема №4. Обратная засыпка песком траншеи для прокладки трубопровода ливневой канализации К2 на участке кол.26-27. – 1 лист;

2. Паспорт качества б/н от 04.08.2023г. – 1 лист;

3. Сертификат соответствия № РОСС RU.AM05.H21337 – 1 лист;

4. Заключение № 24.09 – 1/23 о степени уплотнения от 24.09.2023г. - 1 лист.

Представитель застройщика (технического заказчика, эксплуатирующей организации или регионального оператора) по вопросам строительного контроля

Дураев В. Ю.

(фамилия, инициалы, подпись)

Представитель лица, осуществляющего строительство

Шевчук К. А.

(фамилия, инициалы, подпись)

Представитель лица, осуществляющего строительство, по вопросам строительного контроля (специалист по организации строительства)

Кесслер Ю. Ф.

(фамилия, инициалы, подпись)

Представитель лица, осуществляющего подготовку проектной документации

(фамилия, инициалы, подпись)

Представитель лица, выполнившего работы, подлежащие освидетельствованию


Перевизных А. П.

(фамилия, инициалы, подпись)


Представители иных лиц

Юрченко В. И.

(фамилия, инициалы, подпись)

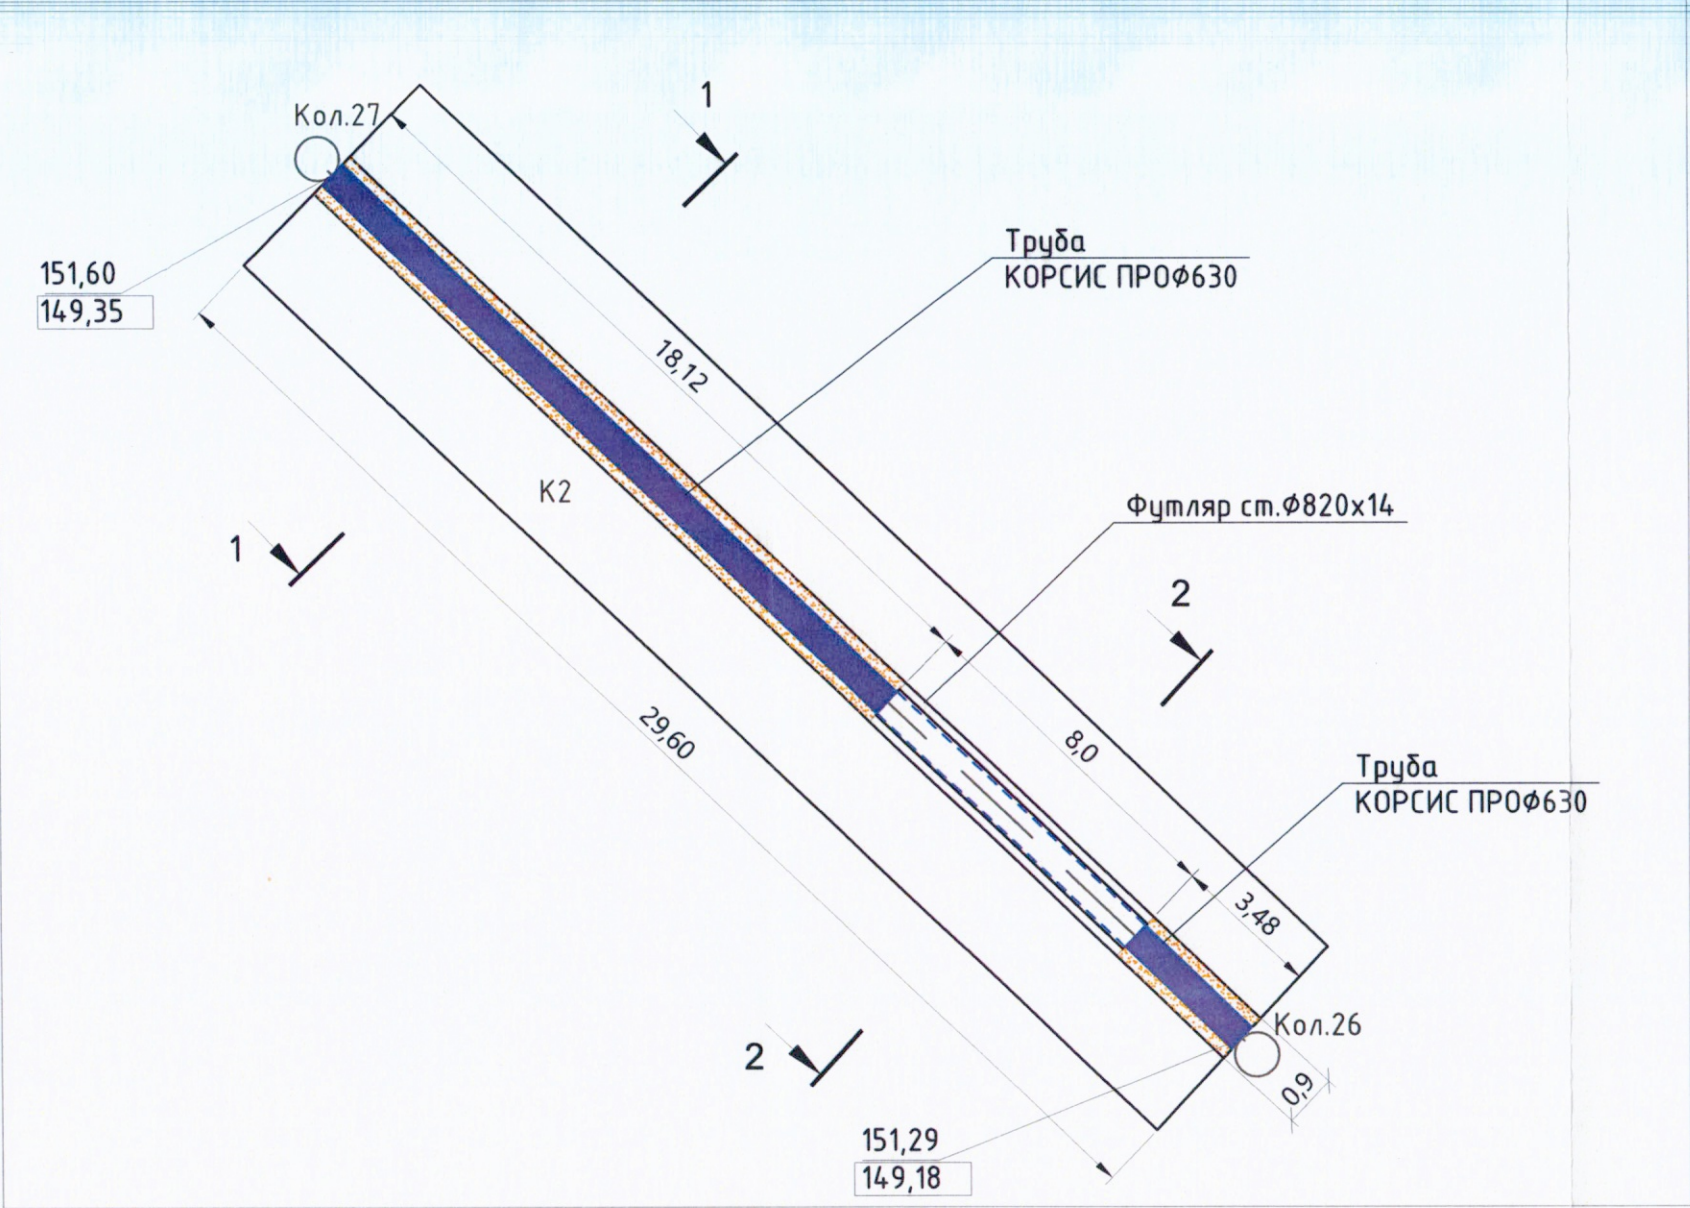

Ведомость работ по устройству обратной засыпки из песка							
№	Участок	Длина L, м	Средняя ширина Вср, м	Высота Н, м	Объем V1=LxВсрxН, м3	Объем V2, вытесняемый трубой, м3	Объем обсыпки V=V1-V2, м3
Труба Ø630мм							
1	Кол.26-27	21,60	1,66	2,08	74,58	6,73	67,85
Труба Ø820мм							
2	Футляр	8,00	1,63	2,18	28,43	4,22	24,21
ИТОГО:							92,06

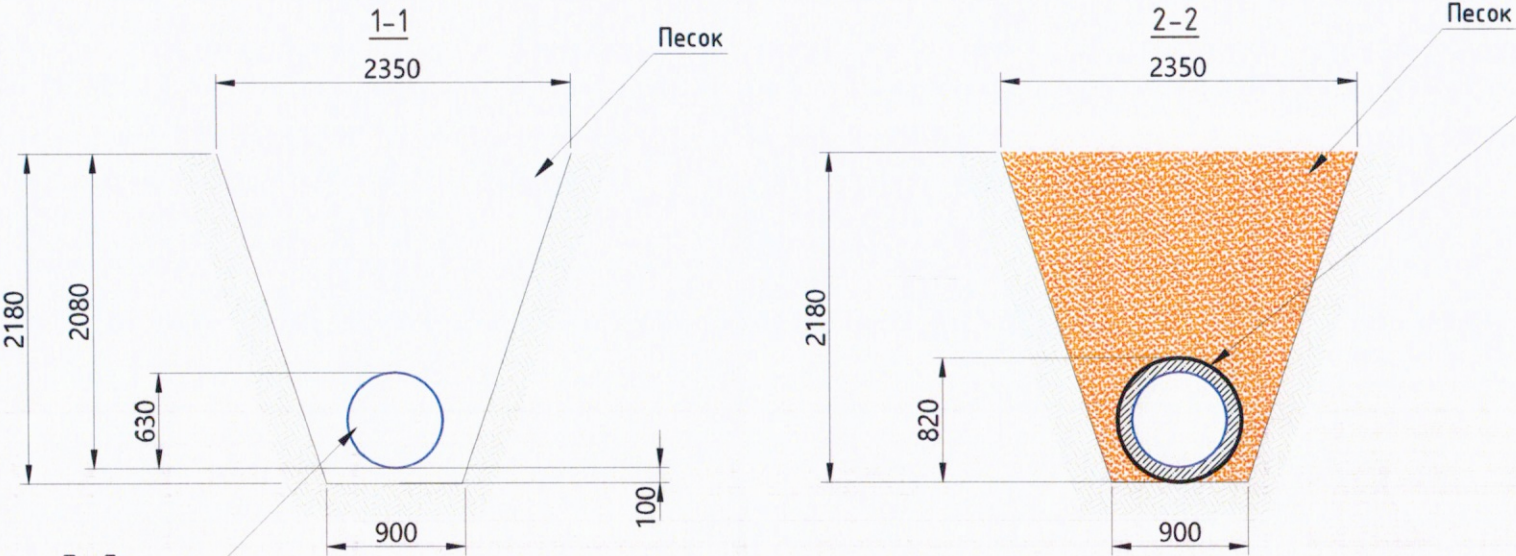

Примечание:
1. Линейные размеры указаны в метрах.
2. Система координат МСК 50.2. Система высот Балтийская.
3. Съёмка выполнялась электронным тахеометром С Х-105
(свидетельство о поверке С-АКЗ/14-06-2023/254502985, действительно до 13.06.2024г.)

						131-23-НБК5		
						Ж/д пути от испытательного центра до обкаточной линии с удлинением транспортера, расположенные по адресу: Московская область, г.о. Мытищи, ул. Колонцова, 4		
Изм.	Кол.	Лист	№ док	Подпись	Дата	Наружные сети водоснабжения и канализации. Переустройство ливневой канализации	Стадия	Лист
Руков. проекта	Шевчук К.А.	24.09					ИД	1
Ген. директор	Кесслер Ю.Ф.	24.09						
Нач. участка	Перевизник А.П.	24.09						
Гл. инженер	Юрченко В.И.	24.09				Исполнительная схема № 4 Обратная засыпка песком траншеи для прокладки трубопровода ливневой канализации К2 на участке кол.26-27		Листов
							000 "КиКГЕОСТРОЙ"	

Взам. инв. №
Подп. и дата
Инв. № подл.

Условные обозначения
Участок производства работ
Фактические точки участка работ
Фактическая отметка верха траншеи
Фактическая отметка низа траншеи
Песчаное основание
Засыпка песком



ОБЩЕСТВО С ОГРАНИЧЕННОЙ ОТВЕТСТВЕННОСТЬЮ "ИКАПЛАСТ"

Сертификат соответствия № ФЦС RU.B1447.ПР12.0055
Техническое свидетельство ТС 01.4246.22

Юридический адрес:

196084, г.Санкт-Петербург, вн.тер.г. муниципальный округ Московская застава, Наб. Обводного канала, д.76 литера Ж, помещ.2-Н, помещ.20

Фактический адрес:

193079, г. Санкт-Петербург, Октябрьская наб., дом 104, корпус 29, лит.Ж

Телефон:

(812) 677-21-31



ПАСПОРТ № 467/1

на трубы из полипропилена гофрированные с двухслойной стенкой для подземных сетей водоотведения

Номер партии	144
Дата изготовления	03.04.2023г.
Условное обозначение трубы	Труба ИКАПЛАСТ OD630 SN16 PP ТУ 22.21.21-014-50049230-2018
Размер партии, м	1800
Марка сырья	Topilene HB242P
Условия и сроки хранения	Трубы хранят в условиях 2 (С) или условиях 5 (ОЖ4) по ГОСТ 15150, раздел 10. Гарантийный срок - два года со дня изготовления. Допускается хранение в условиях 8 (ОЖ3) сроком не более 6 месяцев.

РЕЗУЛЬТАТЫ ИСПЫТАНИЙ

№ п.п	Наименование показателя	Значение показателя по НД	Соответствие НД
1	Внешний вид трубы	Должен соответствовать ТУ 22.21.21-014-50049230-2018 таблица 4, показатель 1	Соответствует, протокол №144К от 04.04.2023 г.
2	Размеры труб:		
2.1	Средний наружный диаметр, мм	628,5+5,8	Соответствует, протокол №144К от 04.04.2023 г.
2.2	Средний внутренний диаметр, не менее, мм	542	Соответствует, протокол №144К от 04.04.2023 г.
2.3	Средний внутренний диаметр раструба, мм	633,7+5,0	Соответствует, протокол №144К от 04.04.2023 г.
2.4	Средний наружный диаметр трубы в месте соединения трубы с раструбом, мм	626,8+4,3	Соответствует, протокол №144К от 04.04.2023 г.
2.5	Толщина стенки внутреннего слоя, не менее, мм	3,3	Соответствует, протокол №144К от 04.04.2023 г.
2.6	Толщина стенки двойного слоя, не менее, мм	3,3	Соответствует, протокол №144К от 04.04.2023 г.
3	Кольцевая жесткость, кПа, не менее	16	Соответствует, протокол №144К от 04.04.2023 г.
4	Изменение внешнего вида после прогрева	Не должно быть расслоений, трещин, пузырей	Соответствует, протокол №44 от 22.02.2023 г.
5	Кольцевая гибкость при 30%-ной деформации	Не должно быть трещин, расслоений внутренней и наружной стенок, остаточных короблений, изломов и углублений	Соответствует, протокол №19 от 26.01.2023 г.
6	Ударная прочность при температуре 0°C	TIR ≤ 10%	Соответствует, протокол №351 от 21.12.2022 г.
7	Герметичность соединения трубы с резиновым уплотнительным кольцом при деформации поперечного сечения трубы и раструба и угловом смещении осей трубы и раструба:	Без признаков нарушения герметичности	
7.1	- при давлении воды 5 кПа	без протечек в течение 15 мин	Соответствует, протокол №183 от 18.08.2022 г.
7.2	- при давлении воды 50 кПа	без протечек в течение 15 мин	Соответствует, протокол №183 от 18.08.2022 г.

Заключение:

соответствует НД - ТУ 22.21.21-014-50049230-2018, ГОСТ Р 54475-2011



Специалист ОТК

Дата выдачи паспорта:

04.04.2023 г.

Гилияров И. Н.

Гилияров И. Н.

расшифровка подписи

РОССИЙСКАЯ ФЕДЕРАЦИЯ
ДЕКЛАРАЦИЯ О СООТВЕТСТВИИ

№ РОСС RU Д-RU.PA01. В.36508/23



ЗАЯВИТЕЛЬ: ОБЩЕСТВО С ОГРАНИЧЕННОЙ ОТВЕТСТВЕННОСТЬЮ "ИКАПЛАСТ",
ООО "ИКАПЛАСТ", место нахождения 196084, РОССИЯ, г. Санкт-Петербург, МУНИЦИПАЛЬНЫЙ
ОКРУГ МОСКОВСКАЯ ЗАСТАВА вн. тер. г., НАБ ОБВОДНОГО КАНАЛА, Д. 76, ЛИТЕРА Ж, ПОМЕЩ.
2-Н ПОМЕЩ. 20, ОГРН 1077847456367, ИНН 7810479994, телефон +7 8126772150,
электронная почта icaplast@icaplast.ru

В ЛИЦЕ: ГЕНЕРАЛЬНОГО ДИРЕКТОРА, АКОПЯНА ГАРЕГИНА АКОПОВИЧА

ЗАЯВЛЯЕТ, ЧТО ПРОДУКЦИЯ: ТРУБЫ ИЗ ПОЛИПРОПИЛЕНА ГОФРИРОВАННЫЕ С
ДВУХСЛОЙНОЙ СТЕНКОЙ ДЛЯ ПОДЗЕМНЫХ СЕТЕЙ ВОДООТВЕДЕНИЯ С КОЛЬЦЕВОЙ
ЖЁСТКОСТЬЮ 8 кН/м²; 16 кН/м²

Изготовлена по ТУ 22.21.21-014-50049230-2018 «Трубы из полипропилена гофрированные с
двухслойной стенкой для подземных сетей водоотведения». Серийный выпуск
Адрес места осуществления деятельности: 193079, РОССИЯ, г. Санкт-Петербург,
наб. Октябрьская, дом 104 корпус 29 литер Ж, ОГРН 1077847456367, ИНН 7810479994

код ОКПД 2: 22.21.21

код ТН ВЭД ЕАЭС: 3917

СООТВЕТСТВУЕТ ТРЕБОВАНИЯМ: ГОСТ Р 54475-2011 «Трубы полимерные со
структурированной стенкой и фасонные части к ним для систем наружной канализации.
Технические условия» п. 4.3.2; п. 5.1.1; п. 5.1.2 таблица 7 (показатели 1;2;3;6); п. 5.1.4; п. 5.4.1

СХЕМА ДЕКЛАРИРОВАНИЯ СООТВЕТСТВИЯ 6д

ДЕКЛАРАЦИЯ О СООТВЕТСТВИИ ПРИНЯТА НА ОСНОВАНИИ протоколов испытаний:

№55-2-23 от 08.08.2023 испытательной лабораторией "Испытательный центр "ВНИИГС"" РОСС
RU.0001.21СЛ35; №160823-1 от 16.08.2023; №160823-6 от 16.08.2023 испытательной
лабораторией "Испытательная лаборатория полимерных труб и фитингов Общества с
ограниченной ответственностью «Полиакцент»" RA.RU.21HC73;
Сертификата системы менеджмента: №HCC-RU-СП30-K-00213-21 от 14.07.2022

ДОПОЛНИТЕЛЬНЫЕ СВЕДЕНИЯ: Трубы хранят, исключая вероятность их механических повреждений, в
условиях 2 (С) или условиях 5 (ОЖ4) по ГОСТ 15150, раздел 10. Допускается хранение в условиях 8 (ОЖ3) сроком не
более 6 мес. Высота штабеля при хранении труб свыше 2 месяцев не должна превышать 2 метра. При хранении до 2
месяцев высота штабеля должна быть не более 3 метра

СРОК ДЕЙСТВИЯ ДЕКЛАРАЦИИ О СООТВЕТСТВИИ с 18.09.2023 по 28.08.2028

М.П.
(при наличии)

Заявитель

подпись

АКОПЯН ГАРЕГИН АКОПОВИЧ

фамилия, имя, отчество
(последнее при наличии)

ЗАЯВЛЕНИЕ: продукция безопасна при ее использовании согласно указанному способу
применения в соответствии с целевым назначением. Заявителем приняты меры по
обеспечению соответствия продукции требованиям, установленным техническим
регламентом (техническими регламентами) Российской Федерации.

КОПИЯ ВЕРНА
РУК. ПРОЕКТА
ШЕВЧУК К.А.





УТК-1601-А

Россия, 623112, Свердловская обл., г. Первоуральск, ул. Торговая, 1. Тел.: (3439) 27-77-77.
При возникновении вопросов, связанных с качеством отгруженной продукции, просим направлять запросы, ссылаясь на наш номер сертификата,
тел.(3439) 27-68-59, факс (3439) 27-53-23, E-mail: OAO_PU@yandex.ru

ЕНЧ

СЕРТИФИКАТ КАЧЕСТВА № АК - 019875/01

Выдан 18.03.2023

на трубы горячедеформированные

Распоряжение на отгрузку № 536

Получатель Д.105.

Открытое акционерное общество "Оксиметаллоопторг", 644105, РОССИЯ, ОМСКАЯ ОБЛАСТЬ, г.ОМСК, ул.22 ПАРТСЪЕЗДА,

Трубы изготовлены по заказу № 1107436 /16

Отгрузка произведена 18.03.2023

в вагоне № 66421629

Трубы соответствуют ГОСТ 8712-78/В8731-74

№ партии	Размер труб, мм	Количество			Марка стали	№ плавки	ГОСТ или ТУ	Состояние	Механические свойства				Технологические испытания			
		штук	м. трое*	кг**					Временное сопротивление разрыву, кг/мм ²	Предел текучести, кг/мм ²	Относительное удлинение, %		Сгибание	Резанье	Бортование	Загиб
035380	820 x 14	68	750	20460,0	20	K170 6			48		29					
Итого		68	750	18460,0												



* - определяется расчетом

** - определяется взвешиванием


[illegible]

ЦЕМРОС

АО «Михайловцемент»

р/п Октябрьский, Михайловский район, Рязанская обл, Россия, 391720

тел: +7(4912)407-132

8-800-700-63-63

gulina@cemros.ru

www.cemros.ru

Лицо ответственное за выдачу паспорта



Кирихина Е.Н.



КОПИЯ ВЕРНА
РУК. ПРОЕКТА
ШЕВЧУК К.А.

СЕРТИФИКАТ СООТВЕТСТВИЯ

(обязательная сертификация)

№ РОСС RU C-RU.AE83.B.00066/22

ЗАЯВИТЕЛЬ АКЦИОНЕРНОЕ ОБЩЕСТВО "МИХАЙЛОВЦЕМЕНТ" (АО "МИХАЙЛОВЦЕМЕНТ"). Место нахождения (адрес юридического лица) и адрес места осуществления деятельности: Российская Федерация, 391720, Рязанская область, Михайловский район, рабочий поселок Октябрьский. ОГРН: 1026200596927. ИНН: 6208000498. Телефон +7(49130)27-1-16, +7(4912)40-71-32, адрес электронной почты gulina@eurocem.ru.

ИЗГОТОВИТЕЛЬ АКЦИОНЕРНОЕ ОБЩЕСТВО "МИХАЙЛОВЦЕМЕНТ" (АО "МИХАЙЛОВЦЕМЕНТ"). ОГРН 1026200596927, ИНН 6208000498. Место нахождения (адрес юридического лица) и адрес места осуществления деятельности по изготовлению продукции: Российская Федерация, 391720, Рязанская область, Михайловский район, рабочий поселок Октябрьский.

ОРГАН ПО СЕРТИФИКАЦИИ Автономной некоммерческой организации "Юридическо-правовая компания "ПРОГРЕСС". ОГРН 1027739005007. ИНН 7723187120. Место нахождения (адрес юридического лица) и адрес места осуществления деятельности: 115432, Российская Федерация, Город Москва, улица Трофимова, дом 21, корпус 1. Телефон +74957428697, адрес электронной почты upk-progress@rambler.ru. Уникальный номер записи об аккредитации в реестре аккредитованных лиц RA.RU.11AE83

ПОДТВЕРЖДАЕТ, ЧТО ПРОДУКЦИЯ Портландцемент типа ЦЕМ II, подтипа А со шлаком (Ш) от 6% до 20%, класса прочности 42,5, нормальнотвердеющий (Портландцемент со шлаком ЦЕМ II/A-Ш 42,5Н ГОСТ 31108-2020). ГОСТ 31108-2020 "Цементы общестроительные. Технические условия". Серийный выпуск.

код ОКПД 2:
23.51.12.112

код ТН ВЭД ЕАЭС:
2523 29 000 0

СООТВЕТСТВУЕТ ТРЕБОВАНИЯМ

ГОСТ 31108-2020 "Цементы общестроительные. Технические условия".
ГОСТ 30515-2013 "Цементы. Общие технические условия".

СЕРТИФИКАТ СООТВЕТСТВИЯ ВЫДАН НА ОСНОВАНИИ

Протоколов испытаний № 02/0931 от 18.11.2022, № 02/0997 от 08.12.2022 Испытательной лаборатории "АЛБА-ТЕСТ" АНО "ЮПК "ПРОГРЕСС", уникальный номер записи об аккредитации в реестре аккредитованных лиц RA.RU.21ПЮ34; акта о результатах анализа состояния производства № 00063 от 31.10.2022. Примененная схема сертификации согласно ГОСТ Р 56836-2016.

ДОПОЛНИТЕЛЬНЫЕ СВЕДЕНИЯ Знак обращения на рынке наносится на каждую упаковочную единицу продукции и документ о качестве. Гарантия изготовителя: в течение 60 суток с даты отгрузки. Условия хранения: в сухих помещениях на поддонах, под навесом или на открытых площадках, при условии целостности водонепроницаемой упаковки, на поддонах.

СРОК ДЕЙСТВИЯ СЕРТИФИКАТА СООТВЕТСТВИЯ с 14.12.2022 по 13.12.2023



Руководитель
заместитель руководителя
органа по сертификации

Эксперт-аудитор
(эксперты-аудиторы)

Цветкова Наталия Борисовна
(фамилия, имя, отчество)
(последнее при наличии)

Сиверцева Ольга Исааковна
(фамилия, имя, отчество)
(последнее при наличии)

КОПИЯ ВЕРНА

подпись

СИСТЕМА СЕРТИФИКАЦИИ ГОСТ Р

ФЕДЕРАЛЬНОЕ АГЕНТСТВО ПО ТЕХНИЧЕСКОМУ РЕГУЛИРОВАНИЮ И МЕТРОЛОГИИ



СЕРТИФИКАТ СООТВЕТСТВИЯ

№ РОСС RU.АЖ33.Н00334

Срок действия с 10.04.2019

по 09.04.2024

№ 0232530

ОРГАН ПО СЕРТИФИКАЦИИ рег.№ RA.RU.11АЖ33, Орган по сертификации Общества с ограниченной ответственностью "Пожтех", 140187, РОССИЯ, Московская область, город Жуковский, улица Мяснищева, дом 1, этаж 6, помещение №618, Тел: +79264659387, E-mail: Pozh.tex@yandex.ru

ПРОДУКЦИЯ Кольца опорно-направляющие (ОНК) для переходов трубопроводов через автомобильные и железные дороги прокладываемые в защитном кожухе (футляре) ТУ 1469-001-01297858-98.

Серийный выпуск

код ОК

Код ОК 034-2014
(КПЕС 2008)
24.20.40.000

СООТВЕТСТВУЕТ ТРЕБОВАНИЯМ НОРМАТИВНЫХ ДОКУМЕНТОВ
ТУ 1469-001-01297858-98

код ТН ВЭД

ИЗГОТОВИТЕЛЬ Общество с ограниченной ответственностью "ПРОМГАРАНТ"
140180, Российская Федерация, Московская область, город Жуковский, улица Гагарина дом 64
А, комната 3-4

СЕРТИФИКАТ ВЫДАН Общество с ограниченной ответственностью "ПРОМГАРАНТ"
140180, Российская Федерация, Московская область, город Жуковский, улица Гагарина дом 64 А,
комната 3-4
Телефон: +7 499-707-19-35

НА ОСНОВАНИИ протокола испытаний №0696-04/2019-ЦИК от 08.04.2019 года, выданного
ИСПЫТАТЕЛЬНОЙ ЛАБОРАТОРИЕЙ
«ЦЕНТР ИСПЫТАНИЙ И КОНТРОЛЯ» Аттестат аккредитации РОСС
RU.31762.04ГЛСО/ИЛ.2018 от 19.10.2018

ДОПОЛНИТЕЛЬНАЯ ИНФОРМАЦИЯ



Руководитель органа

Эксперт



В.А. Кошман

А.А. Анисов

Сертификат не применяется при обязательной сертификации

ОБЩЕСТВО С ОГРАНИЧЕННОЙ ОТВЕТСТВЕННОСТЬЮ

«ПромИнвест»

ИНН 5050156588 КПП 505001001

ОГРН 1225000110290

141133, Московская обл., Красный д. Первая Алексеевка, проезд, стр. 8, к.1, помеш. А

ПАСПОРТ КАЧЕСТВА ПЕСКА

Дата поставки: 04.08.2023г.

Карьер: Аксиньино, Щелковский р-н.

Продукция: Песок природный 2 класса, средний.

Покупатель: ООО «АЛЬФА»

1. Качественные характеристики по ГОСТу 8736-2014

Модуль крупности	2,0-2,2
Полный остаток на сите № 0,63 мм, %	31,09
Наличие зерен размером свыше 5 мм, %	0,2
Наличие зерен размером свыше 10 мм, %	0
Содержание в песке пылевидных и глинистых частиц, %	0,3
Содержание глины в комках	Не обнаружено
Содержание органических примесей	Отсут-т
Коэффициент фильтрации песка, м/сут	4,0
Группа песка по ГОСТу	средний, 2 класс
Плотность песка природного (ГОСТ 8736-2014), г/см ³	1,75
Насыпная плотность	1,54 кг/м ³

Генеральный директор

А.Е. Дунаева

КОПИЯ ВЕРНА
РУК. ПРОЕКТ
ШЕВЧУК К.А.





СЕРТИФИКАТ СООТВЕТСТВИЯ

№ РОСС RU.AM05.H21337

Срок действия с 10.11.2022

по 09.11.2025

№ 0020601

ОРГАН ПО СЕРТИФИКАЦИИ RA.RU.11AM05

Орган по сертификации продукции ООО "Центр сертификации и экспертизы "Тверьэкс". Адрес: 390013, РОССИЯ, Рязанская обл., Рязань г, Ситниковская ул. дом 69а, 38. Телефон 8-916-423-9885, адрес электронной почты: os-tyverex@yandex.ru

ПРОДУКЦИЯ Песок природный . Серийный выпуск.

код ОК
08.12.11

СООТВЕТСТВУЕТ ТРЕБОВАНИЯМ НОРМАТИВНЫХ ДОКУМЕНТОВ

ГОСТ 8736-2014.Песок для строительных работ. Технические условия

код ТН ВЭД

ИЗГОТОВИТЕЛЬ Общество с ограниченной ответственностью «ПромИнвест». ОГРН: 1225000110290, ИНН: 5050156588. Адрес: 141138, РОССИЯ, Московская область, г. Щелково. д. Первая Алексеевка, проезд Красный. к. 1, стр. 8. помеш. А., телефон: +7(915)-335-28-68, адрес электронной почты: ezsa-lawyer@yandex.ru.

СЕРТИФИКАТ ВЫДАН Общество с ограниченной ответственностью «ПромИнвест». ОГРН: 1225000110290, ИНН: 5050156588. Адрес: 141138, РОССИЯ, Московская область, г. Щелково. д. Первая Алексеевка, проезд Красный. к. 1, стр. 8, помеш. А., телефон: +7(915)-335-28-68, адрес электронной почты: ezsa-lawyer@yandex.ru.

НА ОСНОВАНИИ

Протокол испытаний № 006/F-10/11/22 от 10.11.2022 года, выданный Испытательной лабораторией "Вега-тест" (аттестат РОСС RU.31578.040ЛН0.ИЛ23)

ДОПОЛНИТЕЛЬНАЯ ИНФОРМАЦИЯ

Схема сертификации: 1с



М.П.

Руководитель органа

Эксперт

подпись

подпись

КОПИЯ ВЕРНА
УК. ПРОЕКТА
ШЕВЧУК К

МА Шкуршова
инициалы, фамилия
А.А. Беляшин
инициалы, фамилия

Сертификат не применяется при обязательной сертификации



Общество с ограниченной ответственностью

Лаборатория Инженерного Контроля



140000, М.О., г. Люберцы,
Проектируемый проезд 4296, д.4.
Тел.: (499) 390-42-96
e-mail: lik-m@list.ru
сайт: l-i-k.ru.

Аттестат аккредитации № РОСС.НРО.IL-00148 действителен до 11.12.2025.
Свидетельство об аттестации №600/22 действительно до 27.06.2025г.
Плотномер В1 (зав. № 414, сертификат калибровки № Р 42427-23 от 11.09.23)



Начальник лаборатории ООО "ЛИК"
С.Н. Мещеряков
2023 г.

ЗАКЛЮЧЕНИЕ № 24.09 - 1/23 о степени уплотнения

Заказчик: ООО "ЭлектроЭнергетика"

Дата работ: 24 сентября 2023 г.

Объект: "Ж/д пути от испытательного центра до обкатной линии с удлинением трансбордера",
расположенные по адресу: Московская область, г.о. Мытищи, ул. Колотилова, 4". Наружные
сети водоснабжения и канализации. Переустройство ливневой канализации Сеть К2.

Тип основания: Песок

Требуемый коэффициент уплотнения:

0,95

КОПИЯ ВЕРНА
РУК. ПРОЕКТА
ШЕВЧУК К.А.



Конструкция	Положение участка	№ участка	Показание прибора				Коеф. Уплотнения	
			1	2	3	сред.	единичные	средний
1	2	3	4	5	6	7	8	9
Обратная засыпка	интервал т.26 - т.27 (1 слой)	1	20	21	21	20,7	0,95	0,95
		2	21	22	20	21,0	0,95	
		3	19	19	19	19,0	0,95	
		4	20	19	22	20,3	0,95	
		5	18	19	22	19,7	0,95	
		6	18	20	18	18,7	0,95	
		7	20	21	21	20,7	0,95	
		8	20	18	19	19,0	0,95	
		9	20	21	20	20,3	0,95	
	интервал т.26 - т.27 (2 слой)	1	22	21	21	21,3	0,95	0,95
		2	22	20	23	21,7	0,95	
		3	20	20	21	20,3	0,95	
		4	19	18	20	19,0	0,95	
		5	21	20	20	20,3	0,95	
		6	21	22	20	21,0	0,95	
		7	20	19	19	19,3	0,95	
		8	20	21	20	20,3	0,95	
		9	22	20	21	21,0	0,95	
	интервал т.26 - т.27 (3 слой)	1	20	21	21	20,7	0,95	0,95
		2	20	23	20	21,0	0,95	
		3	19	20	21	20,0	0,95	
		4	18	18	19	18,3	0,95	
		5	20	21	20	20,3	0,95	
		6	22	23	20	21,7	0,95	
		7	21	20	20	20,3	0,95	
		8	21	20	22	21,0	0,95	
		9	23	20	20	21,0	0,95	



Свидетельственная
Лаборатория
№1