

ООО «КиКГЕОСТРОЙ»

Исполнительная документация

**«Ж/Д пути от испытательного центра до обкаточной линии с удлинением
трансбордера, расположенные по адресу: Московская область, г. Мытищи,
ул. Колонцова, 4», территория завода АО «МЕТРОВАГОНМАШ»**

131-23-НБК5

Переустройство ливневой канализации.НБК5.

К15Б-К15В(+К15А)-К17А

Том 3

Экземпляр 1

Московская область, г.о. Мытищи

131-23-НБК5 «Ж/Д пути от испытательного центра до обкаточной линии с удлинением трансбордера, расположенные по адресу: Московская область, г.о. Мытищи, ул. Колонцова, 4.». Наружные сети водоснабжения и канализации. Устройство ливневой канализации.

Реестр исполнительной документации ООО "КиКГЕОСТРОЙ"

№ п/п	Наименование документа	№ акта, чертежа, разрешения, журнала и др.	Количество листов	Страница по списку
1	2	3	4	5
1	АОСР Демонтаж дорожного покрытия и бордюра на участке К15Б-К15В(+К15А)-К17	№ 131-23-НБК5-14	1	1
2	Исполнительная схема Демонтаж дорожного покрытия и бордюра на участке К15Б-К15В(+К15А)-К17		1	2
3	АОСР Устройство Разработка грунта на участке К15Б-К15В(+К15А)-К17	№ 131-23-НБК5-15	1	3
4	Исполнительная схема Разработка грунта на участке К15Б-К15В(+К15А)-К17		1	4
5	АОСР Устройство Устройство основания из щебня для монтажа колодцев К15В И К17, демонтаж ЖБИ колодца К17	№ 131-23-НБК5-16	1	5
6	Исполнительная схема Устройство основания из щебня для монтажа колодцев К15В И К17, демонтаж ЖБИ колодца К17		1	6
7	Щебень фракции 20х40 – сертификат №85 от 24.01.2023г.		1	7
8	Щебень фракции 20х40 – сертификат соответствия №РОСС RU.НВ65.Н00892/21 с 30.03.2021г. по 29.03.2024г.		1	8
9	АОСР Установка железобетонных изделий колодцев К15В и К17	№ 131-23-НБК5-17	1	9
10	Исполнительная схема Установка железобетонных изделий колодцев К15В и К17		1	10

1	2	3	4	5
11	Плита днища колодца ПН10-1, кольцо колодезное стеновое КС10-9 – документ о качестве №2140 от 26.09.23 г.		1	11
12	Люк чугунный – паспорт б/н, сертификат соответствия № РОСС RU.32001.04ИБФ1.ОСП09.07512 с 04.03.2021 по 03.03.2024г.		3	12-14
13	Лестница металлическая – паспорт качества №233 от 09.10.2023 г.		1	15
14	Плита перекрытия колодца ПП10-1 – паспорт качества №12199-9524 от 09.23 г.		1	16
15	Кольцо доборное КС7.6 – паспорт качества №12199-9524 от 09.23 г.		1	17
16	Плита днище ПН20-1 – паспорт качества №12199-9524 от 09.23 г.		1	18
17	Кольцо колодезное КС20-9 – документ о качестве №25834 от 25.09.23 г.		1	19
18	Плита перекрытия ПП20-1, опорная плита ОП-1К – паспорт №9668 от 29.09.23 г.		1	20
19	Плита ВП 28-12 – паспорт качества №12291 от 14.12.2023 г.		1	21
20	АОСР Устройство песчаного основания в траншее К15Б-К15В(К15А)-К17	№ 131-23-НВК5-18	1	22
21	Исполнительная схема Устройство песчаного основания в траншее К15Б-К15В(К15А)-К17		1	23
22	Песок строительный- паспорт качества б/н от 02.09.2023г.		1	24
23	Песок строительный - сертификат соответствия №РОСС RU.АМ05.Н21337 с 10.11.2022г. по 09.11.2025 г.		1	25
24	Заключение о степени уплотнения №17.10-2/23 от 17.10.2023 г.		1	26
25	АОСР Укладка труб в траншее К15Б-К15В(К15А)-К17	№ 131-23-НВК5-19	1	27

1	2	3	4	5
26	Исполнительная схема Укладка труб в траншее К15Б-К15В(К15А)-К17		1	28
27	Труба гофрированная двухслойная НПВХ Дн315мм, труба гофрированная двухслойная НПВХ Дн160мм – сертификат соответствия №РОСС RU.АН01.Н00252 С 11.12.2020 по 10.12.2023 г.		1	29
28	Труба стальная с ВУС 530 – паспорт №19/08-2 от 19.08.2023 г.		1	30
29	Труба стальная с ВУС 430 – сертификат соответствия №РОСС RU.НЕ06.Н03301 с 03.03.2023 по 02.03.2026 г.		4	31-34
30	Цементно-песчаный раствор М100 – декларация о соответствии № РОСС RU. Д-РУ.РА01.В.98824/21 с 13.10.2021 по 01.12.2026г		1	35
31	Кольцо опорно-направляющее ОНК 315/530 – руководство по эксплуатации №ТУ 1469-001-0129785898 от 29.09.2023 г.		4	36-39
32	Кольцо опорно-направляющее ОНК 315/530 – сертификат соответствия – №РОСС RU.АЖ33.Н00334 с 10.04.2019 по 09.04.2024 г.		1	40
33	Кольцо опорно направляющее 160/430 – паспорт №4064/2/4-Р10-ТCD от 10.2023 г.		1	41
34	Муфта защитная Ду 315 – паспорт качества №691 М/23 от 03.2023 г.,		1	42
35	Муфта защитная Ду 160 – паспорт качества №687 М/23 от 03.2023 г.		1	43
36	АОСР Обмазочная гидроизоляция ЖБИ колодцев К15В и К17	№ 131-23-НВК5-20	1	44
37	Исполнительная схема Обмазочная гидроизоляция ЖБИ колодцев К15В и К17		1	45
38	Праймер Технониколь – паспорт качества б/н от 18.05.23 г.		1	46
39	Праймер Технониколь – сертификат соответствия №04УПС1.RU.CO2811 с 09.12.2022 по 08.12.2025 г.		2	47,48

1	2	3	4	5
40	Битумная мастика Технониколь – паспорт б/н от 04.04.23 г.		1	49
41	Битумная мастика Технониколь – сертификат соответствия №04УПС1.RU.CO2817 с 09.12.2022 по 08.12.2025г.		4	50-53
42	АОСР Обсыпка из песка труб в траншее K15Б-K15В(+K15А)-K17	№ 131-23-НВК5-21	1	54
43	Исполнительная схема Обсыпка из песка труб в траншее K15Б-K15В(+K15А)-K17		1	55
44	Песок строительный- паспорт качества б/н от 02.09.2023г.		1	56
45	Песок строительный - сертификат соответствия №РОСС RU.AM05.H21337 с 10.11.2022г. по 09.11.2025 г.		1	57
46	Заключение о степени уплотнения №19.10-1/23 от 19.10.2023 г.		1	58
47	АОСР Обратная засыпка грунтом K15Б-K15В(+K15А)-K17	№ 131-23-НВК5-22	1	59
48	Исполнительная схема Обратная засыпка грунтом K15Б-K15В(+K15А)-K17		1	60
49	Заключение о степени уплотнения №21.10-1/23 от 21.10.2023 г.		1	61

Составил:

Инженер ПТО

(фамилия, инициалы)

(подпись)

Принял:

(фамилия, инициалы)

(подпись)

Объект капитального строительства:

«Ж/Д пути от испытательного центра до обкаточной линии с удлинением трансбордера, расположенные по адресу: Московская область, г. Мытищи, ул. Колонцова, 4», территория завода АО «МЕТРОВАГОНМАШ»

(наименование проектной документации, почтовый или строительный адрес объекта капитального строительства)

Застройщик (технический заказчик, эксплуатирующая организация или региональный оператор):

ООО «Проминжиниринг», ИНН 7734001650, ОГРН 11477481394406, КПП 770801001, 107140, г. Москва, ул. Русаковская, д.13, помещение ХХ-4, тел. +7(495) 909-93-48, член саморегулируемой Ассоциации строителей «Саморегулируемая организация «Строительные допуски», ИНН 7714322214, ОГРН 107799011045, регистрационный номер СРО-С-187-26012010

(фамилия, имя, отчество, адрес места жительства, ОГНИП, ИНН индивидуального предпринимателя, наименование, ОГРН, ИНН, место нахождения юридического лица, телефон/факс, наименование, ОГРН, ИНН саморегулируемой организации, членом которой является – для индивидуальных предпринимателей и юридических лиц; фамилия, имя, отчество, паспортные данные, адрес места жительства, телефон/факс – для физических лиц, не являющихся индивидуальными предпринимателями)

Лицо, осуществляющее строительство: ООО «КиКГЕОСТРОЙ», ОГРН 1127747247704, ИНН 7709918820, 109004, Г.МОСКВА, УЛ. ЗЕМЛЯНОЙ ВАЛ, Д.65, КВ.59, тел. +7 (495) 915-24-71, член саморегулируемой ассоциации СРО «МАС» регистрационный номер СРО-С-148-24122009

(фамилия, имя, отчество, адрес места жительства, ОГНИП, ИНН индивидуального предпринимателя, наименование, ОГРН, ИНН, место нахождения юридического лица, телефон/факс, наименование, ОГРН, ИНН саморегулируемой организации, членом которой является)

Лицо, осуществляющее подготовку проектной документации: ООО «КиКГЕОСТРОЙ», ОГРН 1127747247704, ИНН 7709918820, 109004, Г.МОСКВА, УЛ. ЗЕМЛЯНОЙ ВАЛ, Д.65, КВ.59, тел. +7 (495) 915-24-71, член саморегулируемой ассоциации СРО «Объединение проектировщиков «УниверсалПроект», регистрационный номер СРО-П-179-12122012

(фамилия, имя, отчество, адрес места жительства, ОГНИП, ИНН индивидуального предпринимателя, наименование, ОГРН, ИНН, место нахождения юридического лица, телефон/факс, наименование, ОГРН, ИНН саморегулируемой организации, членом которой является)

Лицо, осуществляющее строительство, выполнившее работы, подлежащие освидетельствованию:

1. ООО «ШЕЛПРОКК», ОГРН 1237700462427, ИНН 9726048866, 117535, Г.МОСКВА, МУНИЦИПАЛЬНЫЙ ОКРУГ ЧЕРТАНОВО ЮЖНОЕ, ПРОЕЗД 3-Й ДОРОЖНЫЙ, Д. 6, К. 2, член саморегулируемой ассоциации «Архитектурное наследие», регистрационный номер СРО-С-230-07092010

2. ООО «ЭлектроЭнергетика», ОГРН 1175074004698, ИНН 5037011400, 142281, Московская обл., г. Протвино, Кременковское ш., д. 5, член саморегулируемой ассоциации «Объединение Специализированных Организаций Профессиональные Строители», регистрационный номер СРО-С-219-21042010

(фамилия, имя, отчество, адрес места жительства, ОГНИП, ИНН индивидуального предпринимателя, наименование, ОГРН, ИНН, место нахождения юридического лица, телефон/факс, наименование, ОГРН, ИНН саморегулируемой организации, членом которой является)

АКТ**освидетельствования скрытых работ**

№ 131-23-НБК5-14

"14" октября 2023г.

(дата составления акта)

Представитель застройщика (технического заказчика, эксплуатирующей организации или регионального оператора) по вопросам строительного контроля:

Ведущий инженер строительного контроля ООО «Проминжиниринг» Дураев В. Ю., приказ №5 от 03.08.2023г.

(должность, фамилия, инициалы, идентификационный номер в национальном реестре специалистов в области строительства, реквизиты распорядительного документа, подтверждающего полномочия, с указанием наименования, ОГРН, ИНН, места нахождения юридического лица, фамилии, имени, отчества, адреса места жительства, ОГНИП, ИНН индивидуального предпринимателя)

Представитель лица, осуществляющего строительство:

Руководитель проекта ООО «КиКГЕОСТРОЙ» Шевчук К.А. приказ №2-МВМ от 01.07.2023г.

(должность, фамилия, инициалы, реквизиты распорядительного документа, подтверждающего полномочия)

Представитель лица, осуществляющего строительство, по вопросам строительного контроля (специалист по организации строительства): Генеральный директор ООО «КиКГЕОСТРОЙ» Кесслер Ю.Ф., приказ №1СК-МВМ от 03.07.2023г., идентификационный номер НОСТРОЙ С-77-118776 от 28.09.2023г.

(должность, фамилия, инициалы, идентификационный номер в национальном реестре специалистов в области строительства, реквизиты распорядительного документа, подтверждающего полномочия)

Представитель лица, осуществляющего подготовку проектной документации:

Руководитель службы управления проектами ООО «КиКГЕОСТРОЙ» Липатов В. Е. приказ № 2-АН от 02.10.2023г.

(должность, фамилия, инициалы, реквизиты распорядительного документа, подтверждающего полномочия, с указанием наименования, ОГРН, ИНН, места нахождения юридического лица, фамилии, имени, отчества, адреса места жительства, ОГНИП, ИНН индивидуального предпринимателя, наименования, ОГРН, ИНН саморегулируемой организации, членом которой является указанное юридическое лицо, индивидуальный предприниматель)

Представитель лица, выполнившего работы, подлежащие освидетельствованию:

1. Начальник участка ООО «ШЕЛПРОКК» Перевизнык А.П., приказ №1 от 01.08.2023г.

2. Главный инженер ООО «ЭлектроЭнергетика» Юрченко В. И., приказ № 1/08 от 04.08.2023г.

(должность, фамилия, инициалы, реквизиты распорядительного документа, подтверждающего полномочия, с указанием наименования, ОГРН, ИНН, места нахождения юридического лица, фамилии, имени, отчества, адреса места жительства, ОГНИП, ИНН индивидуального предпринимателя)

а также иные представители лиц, участвующих в освидетельствовании:

(должность с указанием наименования организации, фамилия, инициалы, реквизиты распорядительного документа, подтверждающего полномочия)

произвели осмотр работ, выполненных

ООО "ШЕЛПРОКК", ООО "ЭлектроЭнергетика"

(наименование лица, выполнившего работы, подлежащие освидетельствованию)

и составили настоящий акт о нижеследующем:

1. К освидетельствованию предъявлены следующие работы:

Демонтаж дорожного покрытия и бордюра на участке К15Б-К15В(+К15А)-К17

(наименование скрытых работ)

2. Работы выполнены по проектной документации

131-23-НВК5 «Ж/Д пути от испытательного центра до обкаточной линии с удлинением трансбордера, расположенные по адресу: Московская область, г.о. Мытищи, ул. Колонцова, 4.» Наружные сети водоснабжения и канализации. Устройство ливневой канализации.

(номер, другие реквизиты чертежа, наименование проектной и/или рабочей документации, сведения о лицах, осуществляющих подготовку, раздела проектной и/или рабочей документации)

3. При выполнении работ применены:

__
(наименование строительных материалов (изделий), реквизиты сертификатов и/или других документов, подтверждающих их качество и безопасность)

4. Предъявлены документы, подтверждающие соответствие работ предъявляемым требованиям:

Исполнительная схема №14 Демонтаж дорожного покрытия и бордюра на участке К15Б-К15В(+К15А)-К17

(исполнительные схемы и чертежи, результаты экспертиз, обследований, лабораторных и иных испытаний выполненных работ, проведенных в процессе строительного контроля)

5. Даты: начала работ: «14» октября 2023 г.

окончания работ: «14» октября 2023 г.

6. Работы выполнены в соответствии:

131-23-НВК5 «Ж/Д пути от испытательного центра до обкаточной линии с удлинением трансбордера, расположенные по адресу: Московская область, г.о. Мытищи, ул. Колонцова, 4.» Наружные сети водоснабжения и канализации. Устройство ливневой канализации. СП 45.13330.2017. «Свод правил. Земляные сооружения, основания и фундаменты». СП48.13330.2019 Свод правил. Организация строительства.

(наименования и структурные единицы технических регламентов, иных нормативных правовых актов, разделы проектной и/или рабочей документации)

7. Разрешается производство последующих работ

Разработка грунта на участке К15Б-К15В(+К15А)-К17

(наименование работ, конструкций, участков сетей инженерно-технического обеспечения)

Дополнительные сведения: отсутствуют

Акт составлен в 5 (пяти) экземплярах.

Приложения:

Документы перечисленные в п.3 и п.4 настоящего акта

Представитель застройщика (технического заказчика, эксплуатирующей организации или регионального оператора) по вопросам строительного контроля

Дураев В. Ю.

(фамилия, инициалы, подпись)

Представитель лица, осуществляющего строительство

Шевчук К. А.

(фамилия, инициалы, подпись)

Представитель лица, осуществляющего строительство, по вопросам строительного контроля (специалист по организации строительства)

Кесслер Ю. Ф.

(фамилия, инициалы, подпись)

Представитель лица, осуществляющего подготовку проектной документации

Липатов В. Е.

(фамилия, инициалы, подпись)

Представитель лица, выполнившего работы, подлежащие освидетельствованию

1. Перевизник А. П.

(фамилия, инициалы, подпись)

2. Юрченко В. И.



(фамилия, инициалы, подпись)

Представители иных лиц

(фамилия, инициалы, подпись)

План участка производства работ

Ситуационный план

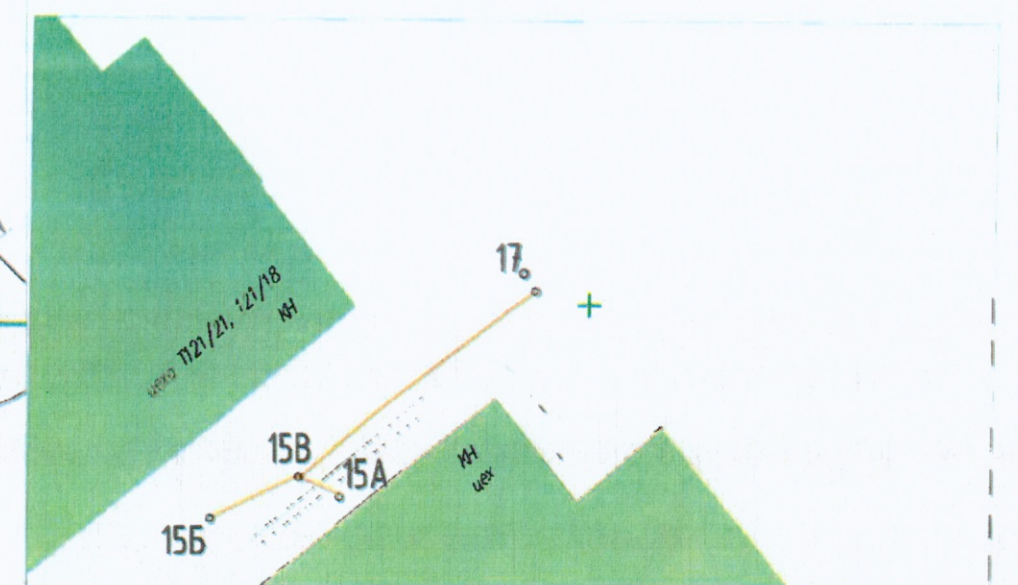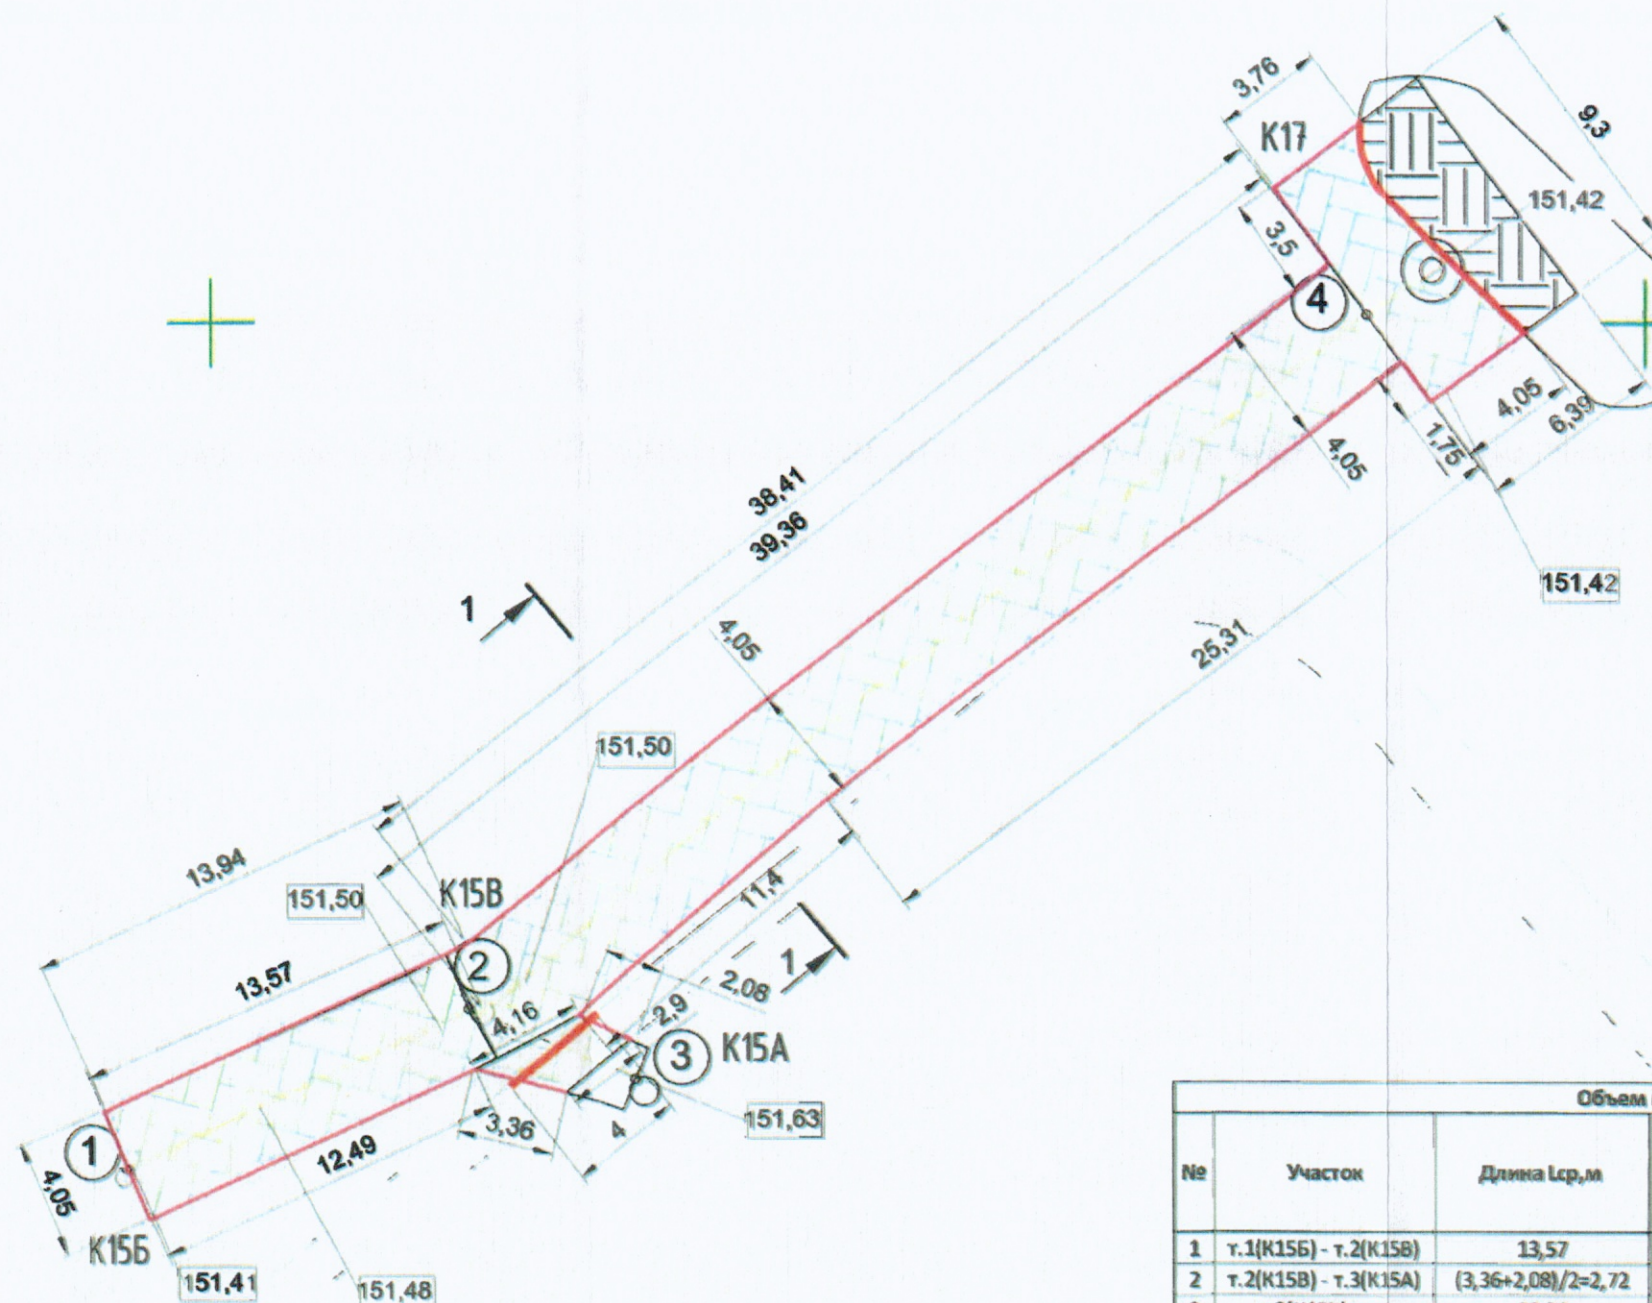

Ведомость объемов работ по демонтажу дорожного бордюра				
№	Участок	Длина L, м	Кол. бордюров 1,0х0,3х0,15 шт	Масса 1м/кг
1	K15B-K15A	4,00	4	100
2	K17	10,00	10	100
Итого		14	14	1400

Ведомость объемов работ по резке асфальтового покрытия фрезой		
№	Участок	Длина L, м
1	т.1(K15B)-т.2(K15B)	13,94+12,49+4,05
2	т.2(K15B)-т.3(K15A)	2,08+3,36
3	т.2(K15B)-т.4	38,41+25,31+11,4
4	K17	3,5+3,76+4,05+1,75
Итого:		124,64

Объем выполненных работ по демонтажу дорожного покрытия						
№	Участок	Длина Lср,м	Ширина Bср,м	Объем вытесняемого сущ.колодца V,м3	Объем демонтажа асфальта Н=0,19м мех. способом, V1=Lср*Bср*Hср*0.19, м ³	Объем демонтажа щебня Н=0,3м мех. способом, V2=Lср*Bср*Hср*0.3, м ³
1	т.1(K15B) - т.2(K15B)	13,57	4,05		10,44	16,49
2	т.2(K15B) - т.3(K15A)	(3,36+2,08)/2=2,72	(2,98+4,1)/2=3,54		1,83	2,89
3	т.2(K15B) - т.4	39,36	4,05		30,29	47,82
4	K17	9,3	(3,76+4,05)/2=3,905	0,84 ² *3,14/4*0,19=0,11	6,79	0
		9,3	(3,76+4,05)/2=3,905	0,84 ² *3,14/4*0,3=0,17	0	10,72
ИТОГО					49,35	77,92

Условные обозначения:

- Участок производства работ
- Резка асфальтного покрытия
- Демонтаж дорожного бордюра

K15B-K15B(+K15A)-K17 Фактические точки участка работ

151,49 Фактическая отметка верха траншеи
148,63 Фактическая отметка низа траншеи

Примечание:

1. Линейные размеры указаны в метрах.
2. Система координат МСК 50.2.
3. Система высот Балтийская.
4. Съёмка выполнялась электронным тахеометром CX-105 (свидетельство о поверке С-АКЗ/14-06-2023/254502985, действительно до 13.06.2024г.)

					2023	131-23-НБК5			
						Ж/д пути от испытательного центра до обкаточной линии с удлинением трансбордера, расположенные по адресу: Московская область, г.о. Мытищи, ул. Колонцова, 4			
Изм.	Кол.	Лист	№ док.	Подпись	Дата	Наружные сети водоснабжения и канализации Устройство ливневой канализации	Стадия	Лист	Листов
Руков. проекта		Шевчук К.А.			14.10		ИД	1	1
Зам. рук. проекта		Коршаков А.А.			14.10	Исполнительная схема №14 Демонтаж дорожного покрытия и бордюра на участке К15Б-К15В(+К15А)-К17			
Нач. участка		Перевизны А.П.			14.10				
Гл. инженер		Юрченко В.В.			14.10				
						ООО "КиКГЕОСТРОЙ"			

Объект капитального строительства:

«Ж/Д пути от испытательного центра до обкаточной линии с удлинением трансбордера, расположенные по адресу: Московская область, г. Мытищи, ул. Колонцова, 4», территория завода АО «МЕТРОВАГОНМАШ»

(наименование проектной документации, почтовый или строительный адрес объекта капитального строительства)

Застройщик (технический заказчика, эксплуатирующая организация или региональный оператор):

ООО «Проминжиниринг», ИНН 7734001650, ОГРН 11477481394406, КПП 770801001, 107140, г. Москва, ул. Русаковская, д.13, помещение ХХ-4, тел. +7(495) 909-93-48, член саморегулируемой Ассоциации строителей «Саморегулируемая организация «Строительные допуски», ИНН 7714322214, ОГРН 107799011045, регистрационный номер СРО-С-187-26012010

(фамилия, имя, отчество, адрес места жительства, ОГНИП, ИНН индивидуального предпринимателя, наименование, ОГРН, ИНН, место нахождения юридического лица, телефон/факс, наименование, ОГРН, ИНН саморегулируемой организации, членом которой является – для индивидуальных предпринимателей и юридических лиц; фамилия, имя, отчество, паспортные данные, адрес места жительства, телефон/факс – для физических лиц, не являющихся индивидуальными предпринимателями)

Лицо, осуществляющее строительство: ООО «КиКГЕОСТРОЙ», ОГРН 1127747247704, ИНН 7709918820, 109004, Г.МОСКВА, УЛ. ЗЕМЛЯНОЙ ВАЛ, Д.65, КВ.59, тел. +7 (495) 915-24-71, член саморегулируемой ассоциации СРО «МАС» регистрационный номер СРО-С-148-24122009

(фамилия, имя, отчество, адрес места жительства, ОГНИП, ИНН индивидуального предпринимателя, наименование, ОГРН, ИНН, место нахождения юридического лица, телефон/факс, наименование, ОГРН, ИНН саморегулируемой организации, членом которой является)

Лицо, осуществляющее подготовку проектной документации: ООО «КиКГЕОСТРОЙ», ОГРН 1127747247704, ИНН 7709918820, 109004, Г.МОСКВА, УЛ. ЗЕМЛЯНОЙ ВАЛ, Д.65, КВ.59, тел. +7 (495) 915-24-71, член саморегулируемой ассоциации СРО «Объединение проектировщиков «УниверсалПроект», регистрационный номер СРО-П-179-12122012

(фамилия, имя, отчество, адрес места жительства, ОГНИП, ИНН индивидуального предпринимателя, наименование, ОГРН, ИНН, место нахождения юридического лица, телефон/факс, наименование, ОГРН, ИНН саморегулируемой организации, членом которой является)

Лицо, осуществляющее строительство, выполнившее работы, подлежащие освидетельствованию:

1. ООО «ШЕЛПРОКК», ОГРН 1237700462427, ИНН 9726048866, 117535, Г.МОСКВА, МУНИЦИПАЛЬНЫЙ ОКРУГ ЧЕРТАНОВО ЮЖНОЕ, ПРОЕЗД 3-Й ДОРОЖНЫЙ, Д. 6, К. 2, член саморегулируемой ассоциации «Архитектурное наследие», регистрационный номер СРО-С-230-07092010

2. ООО «ЭлектроЭнергетика», ОГРН 1175074004698, ИНН 5037011400, 142281, Московская обл., г. Протвино, Кременковское ш., д. 5, член саморегулируемой ассоциации «Объединение Специализированных Организаций Профессиональные Строители», регистрационный номер СРО-С-219-21042010

(фамилия, имя, отчество, адрес места жительства, ОГНИП, ИНН индивидуального предпринимателя, наименование, ОГРН, ИНН, место нахождения юридического лица, телефон/факс, наименование, ОГРН, ИНН саморегулируемой организации, членом которой является)

АКТ**освидетельствования скрытых работ**

№ 131-23-НБК5-15

"15" октября 2023г.

(дата составления акта)

Представитель застройщика (технического заказчика, эксплуатирующей организации или регионального оператора) по вопросам строительного контроля:

Бедуций инженер строительного контроля ООО «Проминжиниринг» Дураев В. Ю., приказ №5 от 03.08.2023г.

(должность, фамилия, инициалы, идентификационный номер в национальном реестре специалистов в области строительства, реквизиты распорядительного документа, подтверждающего полномочия, с указанием наименования, ОГРН, ИНН, места нахождения юридического лица, фамилии, имени, отчества, адреса места жительства, ОГНИП, ИНН индивидуального предпринимателя)

Представитель лица, осуществляющего строительство:

Руководитель проекта ООО «КиКГЕОСТРОЙ» Шевчук К.А. приказ №2-МВМ от 01.07.2023г.

(должность, фамилия, инициалы, реквизиты распорядительного документа, подтверждающего полномочия)

Представитель лица, осуществляющего строительство, по вопросам строительного контроля (специалист по организации строительства): Генеральный директор ООО «КиКГЕОСТРОЙ» Кесслер Ю.Ф., приказ №1СК-МВМ от 03.07.2023г., идентификационный номер НОСТРОЙ С-77-118776 от 28.09.2023г.

(должность, фамилия, инициалы, идентификационный номер в национальном реестре специалистов в области строительства, реквизиты распорядительного документа, подтверждающего полномочия)

Представитель лица, осуществляющего подготовку проектной документации:

Руководитель службы управления проектами ООО «КиКГЕОСТРОЙ» Липатов В. Е. приказ № 2-АН от 02.10.2023г.

(должность, фамилия, инициалы, реквизиты распорядительного документа, подтверждающего полномочия, с указанием наименования, ОГРН, ИНН, места нахождения юридического лица, фамилии, имени, отчества, адреса места жительства, ОГНИП, ИНН индивидуального предпринимателя, наименования, ОГРН, ИНН саморегулируемой организации, членом которой является указанное юридическое лицо, индивидуальный предприниматель)

Представитель лица, выполнившего работы, подлежащие освидетельствованию:

1. Начальник участка ООО «ШЕЛПРОКК» Перевизнык А.П., приказ №1 от 01.08.2023г.

2. Главный инженер ООО «ЭлектроЭнергетика» Юрченко В. И., приказ № 1/08 от 04.08.2023г.

(должность, фамилия, инициалы, реквизиты распорядительного документа, подтверждающего полномочия, с указанием наименования, ОГРН, ИНН, места нахождения юридического лица, фамилии, имени, отчества, адреса места жительства, ОГНИП, ИНН индивидуального предпринимателя)

а также иные представители лиц, участвующих в освидетельствовании:

(должность с указанием наименования организации, фамилия, инициалы, реквизиты распорядительного документа, подтверждающего полномочия)

произвели осмотр работ, выполненных

ООО "ШЕЛПРОКК", ООО "ЭлектроЭнергетика"

(наименование лица, выполнившего работы, подлежащие освидетельствованию)

и составили настоящий акт о нижеследующем:

1. К освидетельствованию предъявлены следующие работы:

Разработка грунта на участке К15Б-К15В(+К15А)-К17

(наименование скрытых работ)

2. Работы выполнены по проектной документации

131-23-НВК5 «Ж/Д пути от испытательного центра до обкаточной линии с удлинением трансбордера, расположенные по адресу: Московская область, г.о. Мытищи, ул. Колонцова, 4.» Наружные сети водоснабжения и канализации. Устройство ливневой канализации.

(номер, другие реквизиты чертежа, наименование проектной и/или рабочей документации, сведения о лицах, осуществляющих подготовку, раздела проектной и/или рабочей документации)

3. При выполнении работ применены:

--

(наименование строительных материалов (изделий), реквизиты сертификатов и/или других документов, подтверждающих их качество и безопасность)

4. Предъявлены документы, подтверждающие соответствие работ предъявляемым требованиям:

Исполнительная схема №15 Разработка грунта на участке K15Б-K15В(+K15А)-K17

(исполнительные схемы и чертежи, результаты экспертиз, обследований, лабораторных и иных испытаний выполненных работ, проведенных в процессе строительного контроля)

5. Даты: начала работ: «15» октября 2023 г.

окончания работ: «15» октября 2023 г.

6. Работы выполнены в соответствии:

131-23-НВК5 «Ж/Д пути от испытательного центра до обкаточной линии с удлинением трансбордера, расположенные по адресу: Московская область, г.о. Мытищи, ул. Колонцова, 4.» Наружные сети водоснабжения и канализации. Устройство ливневой канализации. СП 45.13330.2017. «Свод правил. Земляные сооружения, основания и фундаменты». СП48.13330.2019 Свод правил. Организация строительства.

(наименования и структурные единицы технических регламентов, иных нормативных правовых актов, разделы проектной и/или рабочей документации)

7. Разрешается производство последующих работ

Устройство основания из щебня для монтажа колодцев K15В И K17, демонтаж ЖБИ колодца K17

(наименование работ, конструкций, участков сетей инженерно-технического обеспечения)

Дополнительные сведения: отсутствуют

Акт составлен в 5 (пяти) экземплярах.

Приложения:

Документы перечисленные в п.3 и п.4 настоящего акта

Представитель застройщика (технического заказчика, эксплуатирующей организации или регионального оператора) по вопросам строительного контроля

Дураев В. Ю.

(фамилия, инициалы, подпись)

Представитель лица, осуществляющего строительство

Шевчук К. А.

(фамилия, инициалы, подпись)

Представитель лица, осуществляющего строительство, по вопросам строительного контроля (специалист по организации строительства)

Кесслер Ю. Ф.

(фамилия, инициалы, подпись)

Представитель лица, осуществляющего подготовку проектной документации

Липатов В. Е.

(фамилия, инициалы, подпись)

Представитель лица, выполнившего работы, подлежащие освидетельствованию

1. Перевизнык А. П.

(фамилия, инициалы, подпись)


2. Юрченко В. И.

(фамилия, инициалы, подпись)

Представители иных лиц

(фамилия, инициалы, подпись)



План участка производства работ

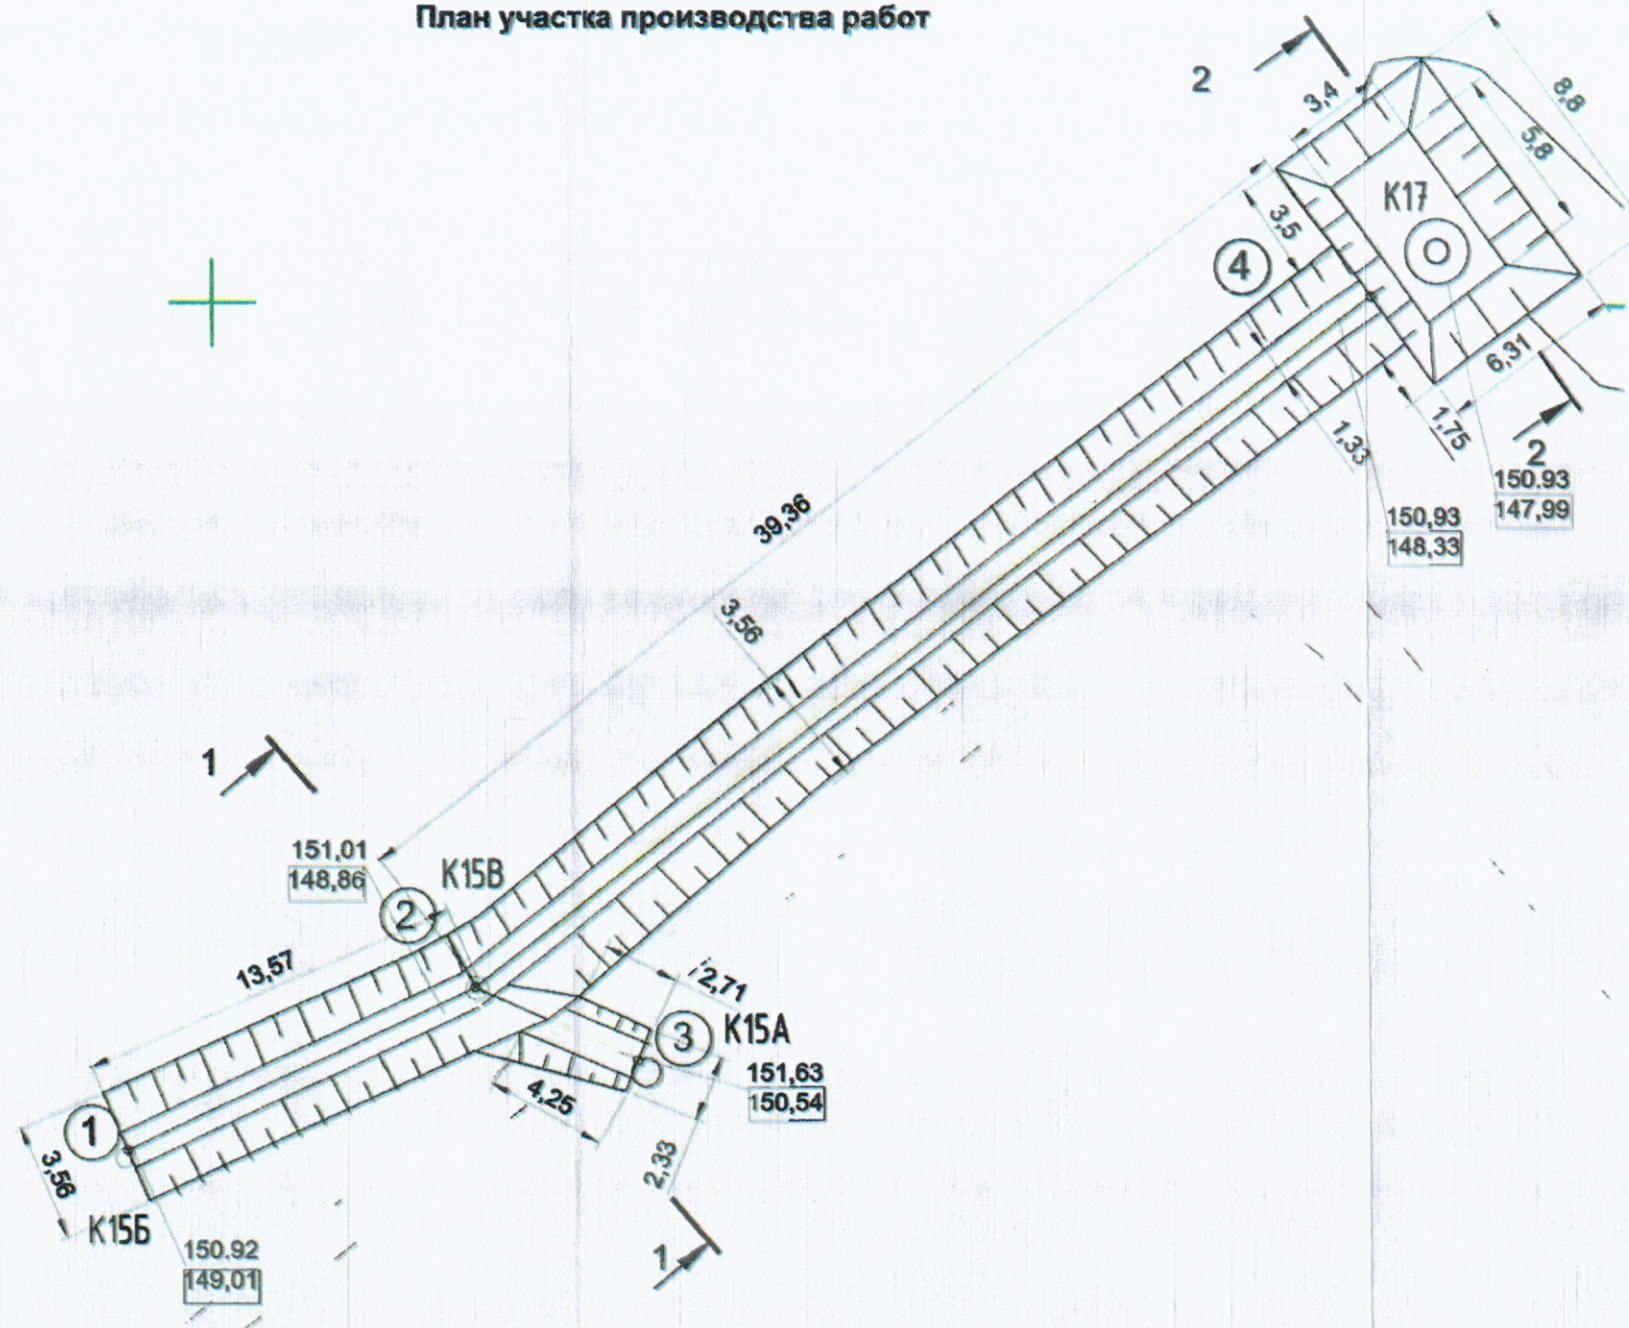

Приложение №1 к Акту № 131-23-НБК5-15 от 15.10.2023 г.

Схема разборки а/б покрытий, щебеночного основания, разработка грунта

1-1

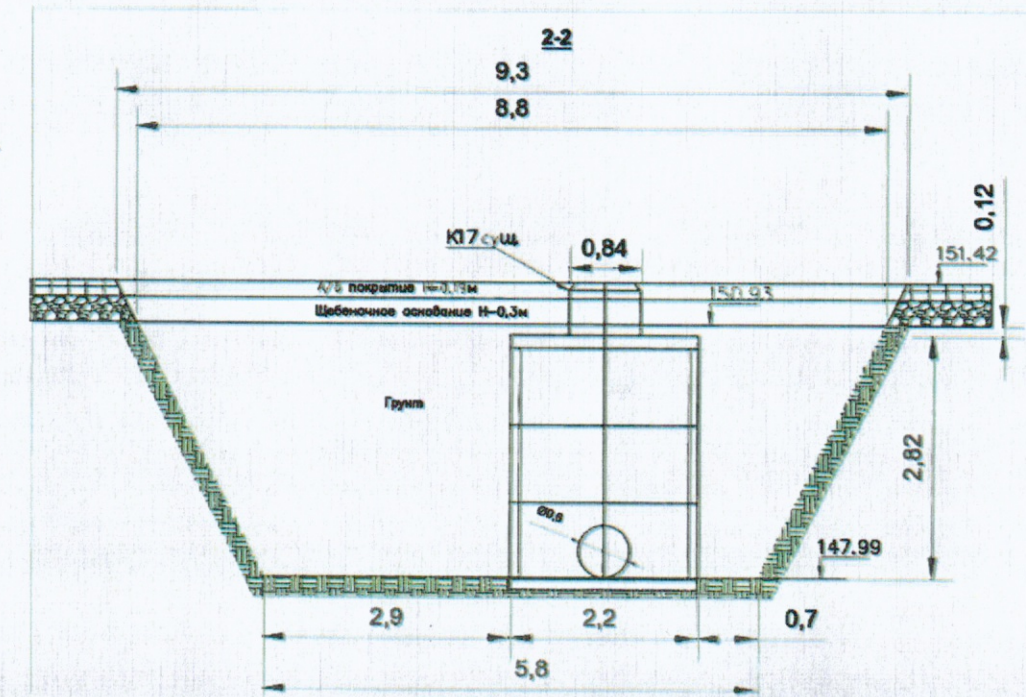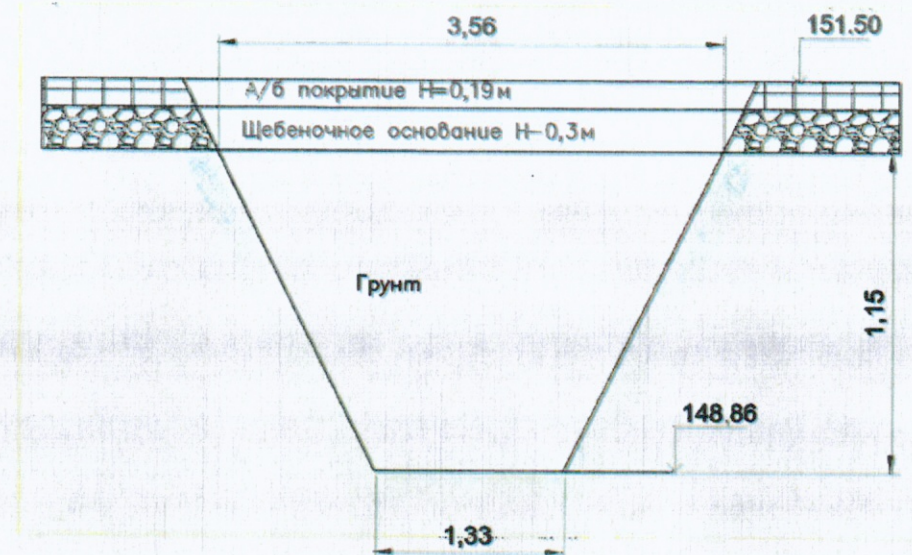

Ведомость объемов выполненных работ по разработке грунта

Ведомость объемов выполненных работ по разработке грунта									
№	Участок	Длина Lср,м	Ширина Bср,м	Глубина Hср, м	Общий объем V, м3	Объем колодца V1, м3	Объем грунта Vгр= V-V1, м3	Объем разработки мех. способом, V=L *Bср*Hср*0,97	Объем доработки руч. способом, V=L*Bср*Hср*0,03
1	т.1(K15Б) - т.2(K15Б)	13,57	2,445	2,03	67,35	0	67,35	65,33	2,02
2	т.2(K15Б) - т.3(K15А)	3,48	1,83	1,09	6,94	0	6,94	6,73	0,21
3	т.2(K15Б) - т.4	39,36	2,445	2,375	228,56	0	228,56	221,7	6,86
4	K17	((8,8*6,31+5,8*3,4)/2)*2,94			110,62	2,2*3,14/4*2,82+0,84*2,14/4*0,12=10,78	99,84	96,84	3
ИТОГО							402,69	390,6	12,09

15.10

					2023	131-23-НБК5			
						Ж/д пути от испытательного центра до обкаточной линии с удлинением трансбордера, расположенные по адресу: Московская область, г.о. Мытищи, ул. Колонцова, 4			
Изм.	Коп.	Лист	№ док.	Подпись	Дата	Наружные сети водоснабжения и канализации			
Руков. проекта	Шевчук К.А.	15.10	15.10	15.10	15.10	Стадия	Лист	Листов	
Зам. рук.проекта	Коршаков А.А.	15.10	15.10	15.10	15.10	ИД	1	1	
Нач. участка	Перевизник А.А.	15.10	15.10	15.10	15.10	Устройство ливневой канализации			
Гл. инженер	Юрченко В.И.	15.10	15.10	15.10	15.10	Исполнительная схема №15			
						Разработка грунта на участке K15Б-K15В(+K15А)-K17			
						ООО "КиКГЕОСТРОЙ"			

Объект капитального строительства:

«Ж/Д пути от испытательного центра до обкаточной линии с удлинением трансбордера, расположенные по адресу: Московская область, г. Мытищи, ул. Колонцова, 4», территория завода АО «МЕТРОВАГОНМАШ»

(наименование проектной документации, почтовый или строительный адрес объекта капитального строительства)

Застройщик (технический заказчик, эксплуатирующая организация или региональный оператор):

ООО «Проминжиниринг», ИНН 7734001650, ОГРН 11477481394406, КПП 770801001, 107140, г. Москва, ул. Русаковская, д.13, помещение ХХ-4, тел. +7(495) 909-93-48, член саморегулируемой Ассоциации строителей «Саморегулируемая организация «Строительные допуски», ИНН 7714322214, ОГРН 107799011045, регистрационный номер СРО-С-187-26012010

(фамилия, имя, отчество, адрес места жительства, ОГНИП, ИНН индивидуального предпринимателя, наименование, ОГРН, ИНН, место нахождения юридического лица, телефон/факс, наименование, ОГРН, ИНН саморегулируемой организации, членом которой является – для индивидуальных предпринимателей и юридических лиц; фамилия, имя, отчество, паспортные данные, адрес места жительства, телефон/факс – для физических лиц, не являющихся индивидуальными предпринимателями)

Лицо, осуществляющее строительство: ООО «КиКГЕОСТРОЙ», ОГРН 1127747247704, ИНН 7709918820, 109004, Г.МОСКВА, УЛ. ЗЕМЛЯНОЙ ВАЛ, Д.65, КВ.59, тел. +7 (495) 915-24-71, член саморегулируемой ассоциации СРО «МАС» регистрационный номер СРО-С-148-24122009

(фамилия, имя, отчество, адрес места жительства, ОГНИП, ИНН индивидуального предпринимателя, наименование, ОГРН, ИНН, место нахождения юридического лица, телефон/факс, наименование, ОГРН, ИНН саморегулируемой организации, членом которой является)

Лицо, осуществляющее подготовку проектной документации: ООО «КиКГЕОСТРОЙ», ОГРН 1127747247704, ИНН 7709918820, 109004, Г.МОСКВА, УЛ. ЗЕМЛЯНОЙ ВАЛ, Д.65, КВ.59, тел. +7 (495) 915-24-71, член саморегулируемой ассоциации СРО «Объединение проектировщиков «УниверсалПроект», регистрационный номер СРО-П-179-12122012

(фамилия, имя, отчество, адрес места жительства, ОГНИП, ИНН индивидуального предпринимателя, наименование, ОГРН, ИНН, место нахождения юридического лица, телефон/факс, наименование, ОГРН, ИНН саморегулируемой организации, членом которой является)

Лицо, осуществляющее строительство, выполнившее работы, подлежащие освидетельствованию:

1. ООО «ШЕЛПРОК», ОГРН 1237700462427, ИНН 9726048866, 117535, Г.МОСКВА, МУНИЦИПАЛЬНЫЙ ОКРУГ ЧЕРТАНОВО ЮЖНОЕ, ПРОЕЗД 3-Й ДОРОЖНЫЙ, Д. 6, К. 2, член саморегулируемой ассоциации «Архитектурное наследие», регистрационный номер СРО-С-230-07092010

2. ООО «ЭлектроЭнергетика», ОГРН 1175074004698, ИНН 5037011400, 142281, Московская обл., г. Протвино, Кременковское ш., д. 5, член саморегулируемой ассоциации «Объединение Специализированных Организаций Профессиональные Строители», регистрационный номер СРО-С-219-21042010

(фамилия, имя, отчество, адрес места жительства, ОГНИП, ИНН индивидуального предпринимателя, наименование, ОГРН, ИНН, место нахождения юридического лица, телефон/факс, наименование, ОГРН, ИНН саморегулируемой организации, членом которой является)

АКТ**освидетельствования скрытых работ**

№ 131-23-НБК5-16

"16" октября 2023г.

(дата составления акта)

Представитель застройщика (технического заказчика, эксплуатирующей организации или регионального оператора) по вопросам строительного контроля:

Ведущий инженер строительного контроля ООО «Проминжиниринг» Дураев В. Ю., приказ №5 от 03.08.2023г.

(должность, фамилия, инициалы, идентификационный номер в национальном реестре специалистов в области строительства, реквизиты распорядительного документа, подтверждающего полномочия, с указанием наименования, ОГРН, ИНН, места нахождения юридического лица, фамилии, имени, отчества, адреса места жительства, ОГНИП, ИНН индивидуального предпринимателя)

Представитель лица, осуществляющего строительство:

Руководитель проекта ООО «КиКГЕОСТРОЙ» Шевчук К.А. приказ №2-МВМ от 01.07.2023г.

(должность, фамилия, инициалы, реквизиты распорядительного документа, подтверждающего полномочия)

Представитель лица, осуществляющего строительство, по вопросам строительного контроля (специалист по организации строительства): Генеральный директор ООО «КиКГЕОСТРОЙ» Кessler Ю.Ф., приказ №1СК-МВМ от 03.07.2023г., идентификационный номер НОСТРОЙ С-77-118776 от 28.09.2023г.

(должность, фамилия, инициалы, идентификационный номер в национальном реестре специалистов в области строительства, реквизиты распорядительного документа, подтверждающего полномочия)

Представитель лица, осуществляющего подготовку проектной документации:

Руководитель службы управления проектами ООО «КиКГЕОСТРОЙ» Липатов В. Е. приказ № 2-АН от 02.10.2023г.

(должность, фамилия, инициалы, реквизиты распорядительного документа, подтверждающего полномочия, с указанием наименования, ОГРН, ИНН, места нахождения юридического лица, фамилии, имени, отчества, адреса места жительства, ОГНИП, ИНН индивидуального предпринимателя, наименования, ОГРН, ИНН саморегулируемой организации, членом которой является указанное юридическое лицо, индивидуальный предприниматель)

Представитель лица, выполнившего работы, подлежащие освидетельствованию:

1. Начальник участка ООО «ШЕЛПРОК» Перевизник А.П., приказ №1 от 01.08.2023г.

2. Главный инженер ООО «ЭлектроЭнергетика» Юрченко В. И., приказ № 1/08 от 04.08.2023г.

(должность, фамилия, инициалы, реквизиты распорядительного документа, подтверждающего полномочия, с указанием наименования, ОГРН, ИНН, места нахождения юридического лица, фамилии, имени, отчества, адреса места жительства, ОГНИП, ИНН индивидуального предпринимателя)

а также иные представители лиц, участвующих в освидетельствовании:

(должность с указанием наименования организации, фамилия, инициалы, реквизиты распорядительного документа, подтверждающего полномочия)

произвели осмотр работ, выполненных

ООО "ШЕЛПРОК", ООО "ЭлектроЭнергетика"

(наименование лица, выполнившего работы, подлежащие освидетельствованию)

и составили настоящий акт о нижеследующем:

1. К освидетельствованию предъявлены следующие работы:

Устройство основания из щебня для монтажа колодцев К15В и К17, демонтаж ЖБИ колодца К17

(наименование скрытых работ)

2. Работы выполнены по проектной документации

131-23-НБК5 «Ж/Д пути от испытательного центра до обкаточной линии с удлинением трансбордера, расположенные по адресу: Московская область, г.о. Мытищи, ул. Колонцова, 4.» Наружные сети водоснабжения и канализации. Устройство ливневой канализации.

(номер, другие реквизиты чертежа, наименование проектной и/или рабочей документации, сведения о лицах, осуществляющих подготовку, раздела проектной и/или рабочей документации)

3. При выполнении работ применены:

Щебень фракции 20х40 – сертификат №85 от 24.01.2023г., сертификат соответствия №РОСС RU.НВ65.Н00892/21 с 30.03.2021г. по 29.03.2024г.

(наименование строительных материалов (изделий), реквизиты сертификатов и/или других документов, подтверждающих их качество и безопасность)

4. Предъявлены документы, подтверждающие соответствие работ предъявляемым требованиям:

Исполнительная схема №16 Устройство основания из щебня для монтажа колодцев К15В и К17, демонтаж ЖБИ колодца К17

(исполнительные схемы и чертежи, результаты экспертиз, обследований, лабораторных и иных испытаний выполненных работ, проведенных в процессе строительного контроля)

5. Даты: начала работ: «14» октября 2023 г.

окончания работ: «14» октября 2023 г.

6. Работы выполнены в соответствии:

131-23-НБК5 «Ж/Д пути от испытательного центра до обкаточной линии с удлинением трансбордера, расположенные по адресу: Московская область, г.о. Мытищи, ул. Колонцова, 4.» Наружные сети водоснабжения и канализации. Устройство ливневой канализации. СП 45.13330.2017. «Свод правил. Земляные сооружения, основания и фундаменты». СП48.13330.2019 Свод правил. Организация строительства.

(наименования и структурные единицы технических регламентов, иных нормативных правовых актов, разделы проектной и/или рабочей документации)

7. Разрешается производство последующих работ

Установка железобетонных изделий колодцев К15В и К17

(наименование работ, конструкций, участков сетей инженерно-технического обеспечения)

Дополнительные сведения: отсутствуют

Акт составлен в 5 (пяти) экземплярах.

Приложения:

Документы перечисленные в п.3 и п.4 настоящего акта

Представитель застройщика (технического заказчика, эксплуатирующей организации или регионального оператора) по вопросам строительного контроля

Дураев В. Ю.

(фамилия, инициалы, подпись)

Представитель лица, осуществляющего строительство

Шевчук К. А.

(фамилия, инициалы, подпись)

Представитель лица, осуществляющего строительство, по вопросам строительного контроля (специалист по организации строительства)

Кessler Ю. Ф.

(фамилия, инициалы, подпись)

Представитель лица, осуществляющего подготовку проектной документации

Липатов В. Е.

(фамилия, инициалы, подпись)

Представитель лица, выполнившего работы, подлежащие освидетельствованию

1. Перевизнык А. П.

(фамилия, инициалы, подпись)

2. Юрченко В. И.




(фамилия, инициалы, подпись)

Представители иных лиц

(фамилия, инициалы, подпись)

План участка производства работ

Приложение №1 к Акту № 131-23-НБК5-16 от 16.10.2023 г.

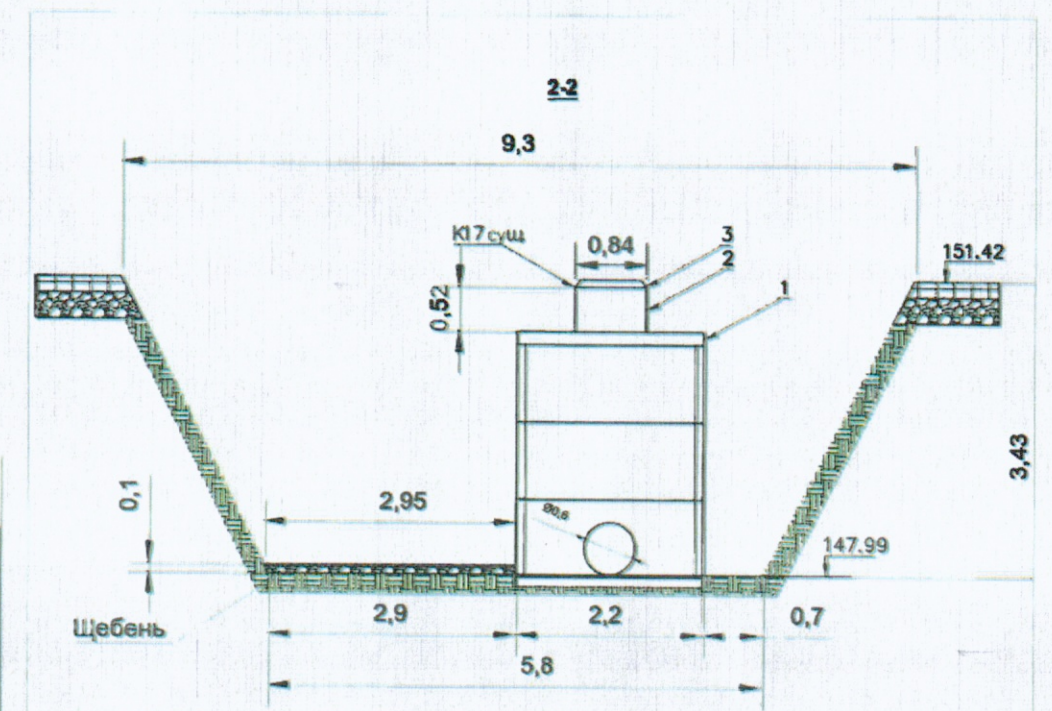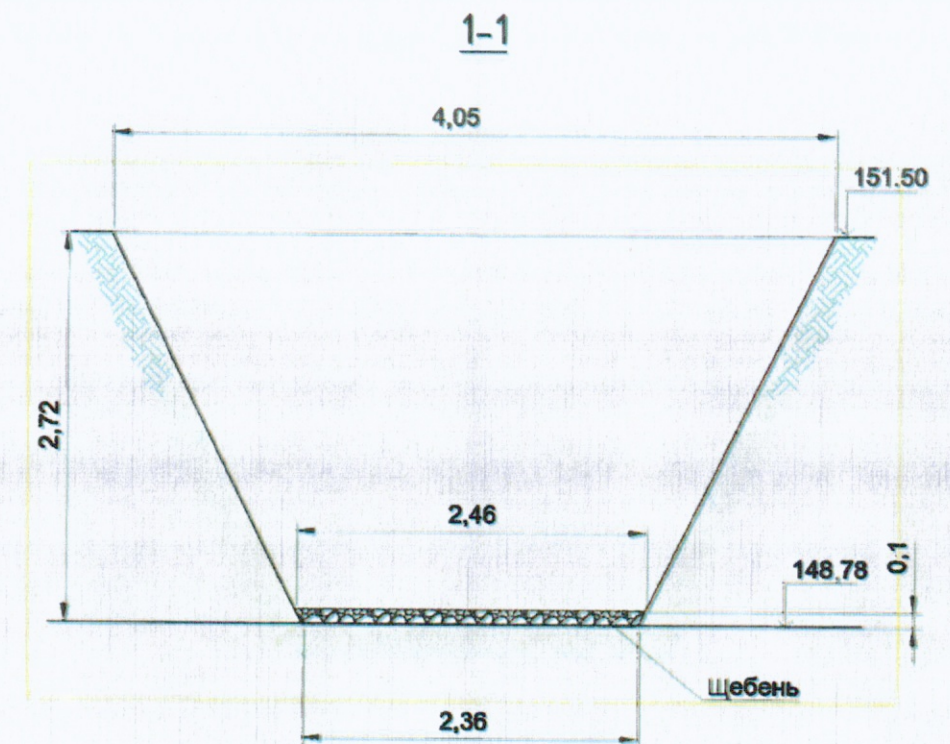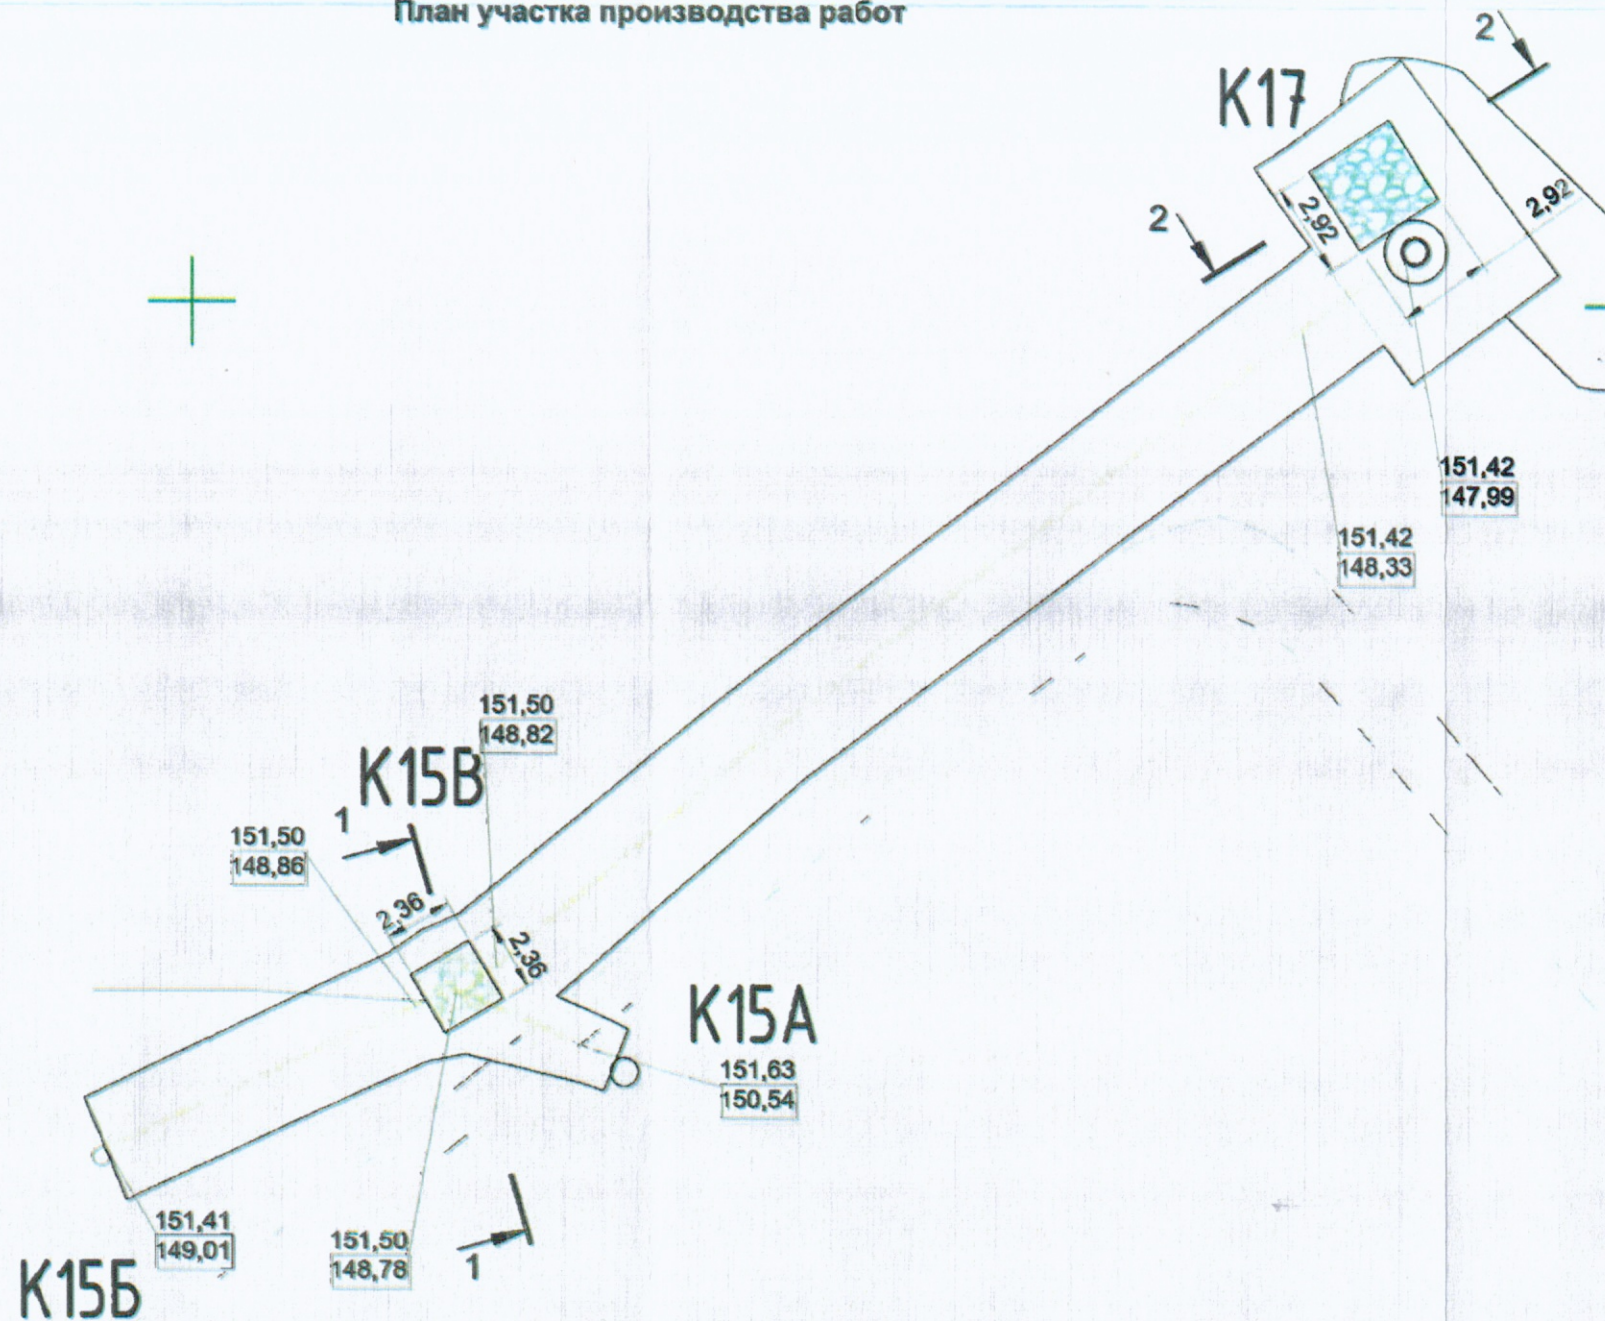

Ведомость объемов выполненных работ по демонтажу колодца К17сущ.				
Поз. Обознач.	Наименование	ед. изм.	кол-во	примечание
1	Плита перекрытия колодца ПП20-1	шт	1	Ду.2,2м; Н=0,16м
2	Кольцо колодезное стеновое КС7.6	шт	1	Ду.0,84м; Н=0,52м
3	Люк чугунный "К"	шт	1	Н=0,1м

Ведомость объемов работ по устройству щебеночного основания					
№	Участок	Длина L, м	Средняя ширина Всп, м	Высота Н, м	Объем, м3 V=LxВспxН
1	кол. К15Б	2,41	2,41	0,10	0,58
2	кол. К17	2,92	2,92	0,10	0,85
ИТОГО:					1,43

Примечание:

1. Линейные размеры указаны в метрах.
2. Система координат МСК 50.2.
3. Система высот Балтийская.
4. Съёмка выполнялась электронным тахеометром СХ-105 (свидетельство о поверке С-АКЗ/14-06-2023/254502985, действительно до 13.06.2024г.)

Условные обозначения:

Участок производства работ
 К15Б и К17 Фактические точки участка работ
 151,49 Фактическая отметка верха траншеи
 148,63 Фактическая отметка низа траншеи

2023						131-23-НБК5		
Изм. Кол. Лист № док. Подпись Дата						Ж/д пути от испытательного центра до обкаточной линии с удлинением трансбордера, расположенные по адресу: Московская область, г.о. Мытищи, ул. Колонцова, 4		
Руков. проекта Шевчук С.А. 16.10.23						Наружные сети водоснабжения и канализации		
Зам. рук. проекта Коршаков А.А. 16.10.23						Устройство ливневой канализации		
Нач. участка Перевизных А.А. 16.10.23						Исполнительная схема №16		
Гл. инженер Юрченко В.И. 16.10.23						Устройство основания из щебня для монтажа колодцев К15Б и К17, демонтаж ЖБИ колодца К17		
						Стадия	Лист	Листов
						ИД	1	1
						ООО "КиКГЕОСТРОЙ"		

Российская Федерация
Липецкая область, 399854
г. Данков, ул. Свердлова, 1
АО «ДОЛОМИТ»
Факс +7(47465) 28-4-46
«24» Января 2023 г.
Отдел технического контроля

Сертификат № 85
Щебень доломитовый
ГОСТ 8267-93 «Щебень и гравий
из плотных горных пород для
строительных работ»

Получатель и его адрес Бескудниково ИП Марунич
Номер партии 8 Количество 6
Номера вагонов _____
Номера накладных _____
Количество тонн: 416,75
Фракция: 20х40 мм

№	Наименование параметров	Значение показателей	
		Требование ГОСТ 8267-93	Факт
1	Зерновой состав фракции	Полные остатки на ситах, % по массе	
		1,25D	До 0,5
		D	До 10
		0,5(d+D)	От 30 до 60
		d	От 90 до 100
2	Содержание пылевидных и глинистых частиц, %	Не более 3	1,4
3	Содержание глины в комках, %	До 0,25	0
4	Содержание зерен слабых пород, %	Не более 10	6,3
5	Содержание зерен пластинчатой (лещадной) и игловатой формы	I-V	15
6	Насыпная плотность, т/м ³	Не нормируется	1,26
7	Марка по дробимости	400-600	400
8	Марка по морозостойкости	25-400	50
9	Марка по истираемости	И1-И4	И3
10	Устойчивость структуры щебня против всех видов распада: - потеря массы при распаде, %	Не более 5	3,1
11	Удельная эффективная активность естественных радионуклидов, БК/кг	До 370	10,3


Контролер ОТК _____
(подпись)

Педос Д.Д.
(расшифровка подписи)



КОПИЯ ВЕРНА
РУК. ПРОЕКТА
ШЕВЧУК К. А.

[Handwritten signature]

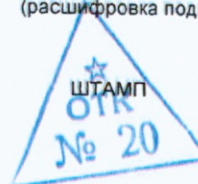

ДОБРОВОЛЬНАЯ СЕРТИФИКАЦИЯ ПРОДУКЦИИ



СЕРТИФИКАТ СООТВЕТСТВИЯ

№ РОСС RU.НВ65.Н00892/21

Срок действия с 30.03.2021 по 29.03.2024

№ 0051345

ОРГАН ПО СЕРТИФИКАЦИИ рег. № RA.RU.11НВ65, Орган по сертификации Общества с ограниченной ответственностью "Сертификация и качество", 125080, РОССИЯ, город Москва, шоссе Волоколамское, дом 1, строение 1, этаж 5 помещение VI, комната 30А (РМ5), Тел: +7 9956559588, E-mail: sert.quality@gmail.com

ПРОДУКЦИЯ Щебень из плотных горных пород для строительства, содержания и реконструкции автомобильных дорог общего пользования: Щебень из плотных горных пород фракций свыше 5 до 20 мм, свыше 20 до 40 мм, свыше 40 до 70 мм Данковского месторождения доломитов Серийный выпуск

код ОК

Код ОК 034-2014
(КПЕС 2008)
08.12.12.140

СООТВЕТСТВУЕТ ТРЕБОВАНИЯМ НОРМАТИВНЫХ ДОКУМЕНТОВ
ГОСТ 8267-93 "Щебень и гравий из плотных горных пород для строительных работ. Технические условия"

код ТН ВЭД

2517 10 100 0

ИЗГОТОВИТЕЛЬ Акционерное общество "ДОЛОМИТ". Место нахождения: 399851, Россия, область Липецкая, Данковский район, город Данков, улица Свердлова, дом 1, ИНН 4803003415

СЕРТИФИКАТ ВЫДАН Акционерное общество "ДОЛОМИТ". Место нахождения: 399851, Россия, область Липецкая, Данковский район, город Данков, улица Свердлова, дом 1. Телефон: +74746528552 E-mail: nl-a-dolomit@nlmk.com

НА ОСНОВАНИИ Протокола испытаний № 2871-02/21-05-ИМ от 15.02.2021 года, выданного Обществом с ограниченной ответственностью "ФСЦ" (регистрационный номер аттестата аккредитации РОСС RU.31845.04ЦСИО)

КОПИЯ ВЕРНА
РУК. ПРОЕКТА
ШЕВЧУК К. А.



ДОПОЛНИТЕЛЬНАЯ ИНФОРМАЦИЯ

Схема сертификации:



Руководитель органа

Эксперт

подпись

подпись

О.В. Кривошеева
инициалы, фамилия

Д.В. Туркин
инициалы, фамилия

Сертификат не применяется при обязательной сертификации

Объект капитального строительства:

«Ж/Д пути от испытательного центра до обкаточной линии с удлинением трансбордера, расположенные по адресу: Московская область, г. Мытищи, ул. Колонцова, 4», территория завода АО «МЕТРОВАГОНМАШ»

(наименование проектной документации, почтовый или строительный адрес объекта капитального строительства)

Застройщик (технический заказчик, эксплуатирующая организация или региональный оператор):

ООО «Проминжиниринг», ИНН 7734001650, ОГРН 11477481394406, КПП 770801001, 107140, г. Москва, ул. Русаковская, д.13, помещение ХХ-4, тел. +7(495) 909-93-48, член саморегулируемой Ассоциации строителей «Саморегулируемая организация «Строительные допуски», ИНН 7714322214, ОГРН 107799011045, регистрационный номер СРО-С-187-26012010

(фамилия, имя, отчество, адрес места жительства, ОГРНИП, ИНН индивидуального предпринимателя, наименование, ОГРН, ИНН, место нахождения юридического лица, телефон/факс, наименование, ОГРН, ИНН саморегулируемой организации, членом которой является – для индивидуальных предпринимателей и юридических лиц; фамилия, имя, отчество, паспортные данные, адрес места жительства, телефон/факс – для физических лиц, не являющихся индивидуальными предпринимателями)

Лицо, осуществляющее строительство: ООО «КиКГЕОСТРОЙ», ОГРН 1127747247704, ИНН 7709918820, 109004, Г.МОСКВА, УЛ. ЗЕМЛЯНОЙ ВАЛ, Д.65, КВ.59, тел. +7 (495) 915-24-71, член саморегулируемой ассоциации СРО «МАС» регистрационный номер СРО-С-148-24122009

(фамилия, имя, отчество, адрес места жительства, ОГРНИП, ИНН индивидуального предпринимателя, наименование, ОГРН, ИНН, место нахождения юридического лица, телефон/факс, наименование, ОГРН, ИНН саморегулируемой организации, членом которой является)

Лицо, осуществляющее подготовку проектной документации: ООО «КиКГЕОСТРОЙ», ОГРН 1127747247704, ИНН 7709918820, 109004, Г.МОСКВА, УЛ. ЗЕМЛЯНОЙ ВАЛ, Д.65, КВ.59, тел. +7 (495) 915-24-71, член саморегулируемой ассоциации СРО «Объединение проектировщиков «УниверсалПроект», регистрационный номер СРО-П-179-12122012

(фамилия, имя, отчество, адрес места жительства, ОГРНИП, ИНН индивидуального предпринимателя, наименование, ОГРН, ИНН, место нахождения юридического лица, телефон/факс, наименование, ОГРН, ИНН саморегулируемой организации, членом которой является)

Лицо, осуществляющее строительство, выполнившее работы, подлежащие освидетельствованию:

1. ООО «ШЕЛПРОКК», ОГРН 1237700462427, ИНН 9726048866, 117535, Г.МОСКВА, МУНИЦИПАЛЬНЫЙ ОКРУГ ЧЕРТАНОВО ЮЖНОЕ, ПРОЕЗД 3-Й ДОРОЖНЫЙ, Д. 6, К. 2, член саморегулируемой ассоциации «Архитектурное наследие», регистрационный номер СРО-С-230-07092010

2. ООО «ЭлектроЭнергетика», ОГРН 1175074004698, ИНН 5037011400, 142281, Московская обл., г. Протвино, Кременковское ш., д. 5, член саморегулируемой ассоциации «Объединение Специализированных Организаций Профессиональные Строители», регистрационный номер СРО-С-219-21042010

(фамилия, имя, отчество, адрес места жительства, ОГРНИП, ИНН индивидуального предпринимателя, наименование, ОГРН, ИНН, место нахождения юридического лица, телефон/факс, наименование, ОГРН, ИНН саморегулируемой организации, членом которой является)

АКТ**освидетельствования скрытых работ**

№ 131-23-НБК5-17

"16" октября 2023г.

(дата составления акта)

Представитель застройщика (технического заказчика, эксплуатирующей организации или регионального оператора) по вопросам строительного контроля:

Ведущий инженер строительного контроля ООО «Проминжиниринг» Дураев В. Ю., приказ №5 от 03.08.2023г.

(должность, фамилия, инициалы, идентификационный номер в национальном реестре специалистов в области строительства, реквизиты распорядительного документа, подтверждающего полномочия, с указанием наименования, ОГРН, ИНН, места нахождения юридического лица, фамилии, имени, отчества, адреса места жительства, ОГРНИП, ИНН индивидуального предпринимателя)

Представитель лица, осуществляющего строительство:

Руководитель проекта ООО «КиКГЕОСТРОЙ» Шевчук К.А. приказ №2-МВМ от 01.07.2023г.

(должность, фамилия, инициалы, реквизиты распорядительного документа, подтверждающего полномочия)

Представитель лица, осуществляющего строительство, по вопросам строительного контроля (специалист по организации строительства): Генеральный директор ООО «КиКГЕОСТРОЙ» Кесслер Ю.Ф., приказ №1СК-МВМ от 03.07.2023г., идентификационный номер НОСТРОЙ С-77-118776 от 28.09.2023г.

(должность, фамилия, инициалы, идентификационный номер в национальном реестре специалистов в области строительства, реквизиты распорядительного документа, подтверждающего полномочия)

Представитель лица, осуществляющего подготовку проектной документации:

Руководитель службы управления проектами ООО «КиКГЕОСТРОЙ» Липатов В. Е. приказ № 2-АН от 02.10.2023г.

(должность, фамилия, инициалы, реквизиты распорядительного документа, подтверждающего полномочия, с указанием наименования, ОГРН, ИНН, места нахождения юридического лица, фамилии, имени, отчества, адреса места жительства, ОГРНИП, ИНН индивидуального предпринимателя, наименования, ОГРН, ИНН саморегулируемой организации, членом которой является указанное юридическое лицо, индивидуальный предприниматель)

Представитель лица, выполнившего работы, подлежащие освидетельствованию:

1. Начальник участка ООО «ШЕЛПРОКК» Перевизнык А.П., приказ №1 от 01.08.2023г.

2. Главный инженер ООО «ЭлектроЭнергетика» Юрченко В. И., приказ № 1/08 от 04.08.2023г.

(должность, фамилия, инициалы, реквизиты распорядительного документа, подтверждающего полномочия, с указанием наименования, ОГРН, ИНН, места нахождения юридического лица, фамилии, имени, отчества, адреса места жительства, ОГРНИП, ИНН индивидуального предпринимателя)

а также иные представители лиц, участвующих в освидетельствовании:

(должность с указанием наименования организации, фамилия, инициалы, реквизиты распорядительного документа, подтверждающего полномочия)

произвели осмотр работ, выполненных

ООО "ШЕЛПРОКК", ООО "ЭлектроЭнергетика"

(наименование лица, выполнившего работы, подлежащие освидетельствованию)

и составили настоящий акт о нижеследующем:

1. К освидетельствованию предъявлены следующие работы:

Установка железобетонных изделий колодцев K15B и K17

(наименование скрытых работ)

2. Работы выполнены по проектной документации

131-23-НВК5 «Ж/Д пути от испытательного центра до обкаточной линии с удлинением трансбордера, расположенные по адресу: Московская область, г.о. Мытищи, ул. Колонцова, 4.» Наружные сети водоснабжения и канализации. Устройство ливневой канализации.

(номер, другие реквизиты чертежа, наименование проектной и/или рабочей документации, сведения о лицах, осуществляющих подготовку, раздела проектной и/или рабочей документации)

3. При выполнении работ применены:

Плита днища колодца ПН10-1, кольцо колодезное стеновое КС10-9 – документ о качестве №2140 от 26.09.23 г., люк чугунный – паспорт б/н, сертификат соответствия № РОСС RU.32001.04ИБФ1.ОСП09.07512 с 04.03.2021 по 03.03.2024г., лестница металлическая – паспорт качества №233 от 09.10.2023 г., плита перекрытия колодца ПП10-1 – паспорт качества №12199-9524 от 09.23 г., кольцо доборное КС7.6 – паспорт качества №12199-9524 от 09.23 г., плита днища ПН20-1 – паспорт качества №12199-9524 от 09.23 г., кольцо колодезное КС20-9 – документ о качестве №25834 от 25.09.23 г., плита перекрытия ПП20-1, опорная плита ОП-1К – паспорт №9668 от 29.09.23 г., плита ВП 28-12 – паспорт качества №12291 от 14.12.2023 г.

(наименование строительных материалов (изделий), реквизиты сертификатов и/или других документов, подтверждающих их качество и безопасность)

4. Предъявлены документы, подтверждающие соответствие работ предъявляемым требованиям:

Исполнительная схема №17 Установка железобетонных изделий колодцев К15В и К17

(исполнительные схемы и чертежи, результаты экспертиз, обследований, лабораторных и иных испытаний выполненных работ, проведенных в процессе строительного контроля)

5. Даты: начала работ: «15» октября 2023 г.
окончания работ: «16» октября 2023 г.

6. Работы выполнены в соответствии:

131-23-НВК5 «Ж/Д пути от испытательного центра до обкаточной линии с удлинением трансбордера, расположенные по адресу: Московская область, г.о. Мытищи, ул. Колонцова, 4.» Наружные сети водоснабжения и канализации. Устройство ливневой канализации. СП 45.13330.2017. «Свод правил. Земляные сооружения, основания и фундаменты». СП48.13330.2019 Свод правил. Организация строительства.

(наименования и структурные единицы технических регламентов, иных нормативных правовых актов, разделы проектной и/или рабочей документации)

7. Разрешается производство последующих работ

Устройство песчаного основания в траншее К15Б-К15В(+К15А)-К12

(наименование работ, конструкций, участков сетей инженерно-технического обеспечения)

Дополнительные сведения: отсутствуют

Акт составлен в 5 (пяти) экземплярах.

Приложения:

Документы перечисленные в п.3 и п.4 настоящего акта

Представитель застройщика (технического заказчика, эксплуатирующей организации или регионального оператора) по вопросам строительного контроля

Дураев В. Ю.

(фамилия, инициалы, подпись)

Представитель лица, осуществляющего строительство

Шевчук К. А.

(фамилия, инициалы, подпись)

Представитель лица, осуществляющего строительство, по вопросам строительного контроля (специалист по организации строительства)

Кessler Ю. Ф.

(фамилия, инициалы, подпись)

Представитель лица, осуществляющего подготовку проектной документации

Липатов В. Е.

(фамилия, инициалы, подпись)

Представитель лица, выполнившего работы, подлежащие освидетельствованию

1. Перевизнык А. П.

(фамилия, инициалы, подпись)

2. Юрченко В. И.




(фамилия, инициалы, подпись)

Представители иных лиц

(фамилия, инициалы, подпись)

План участка производства работ

Приложение №1 к Акту № 131-23-НБК5-17 от 16.10.2023 г.

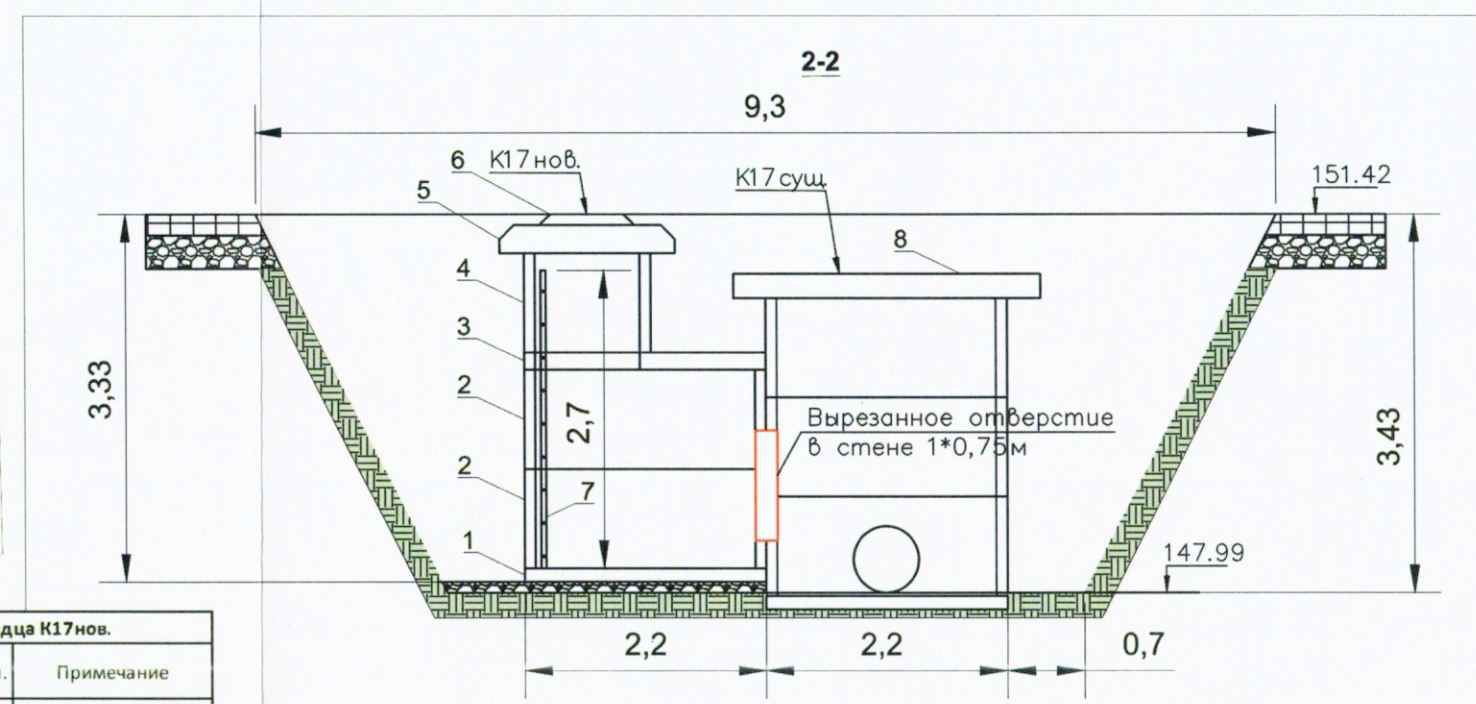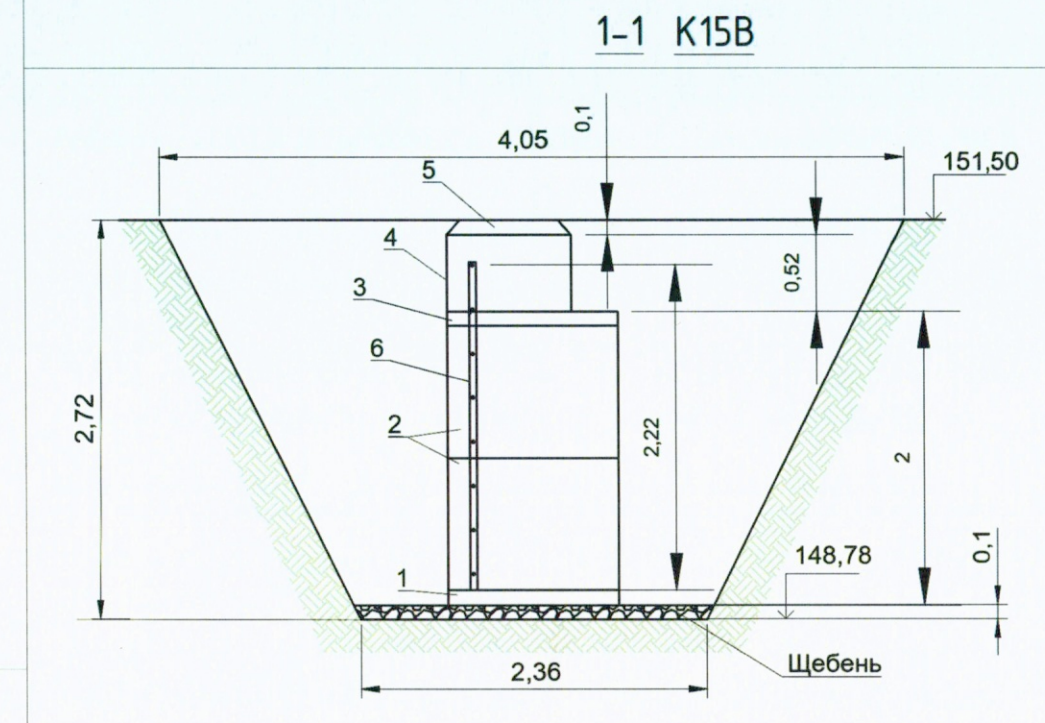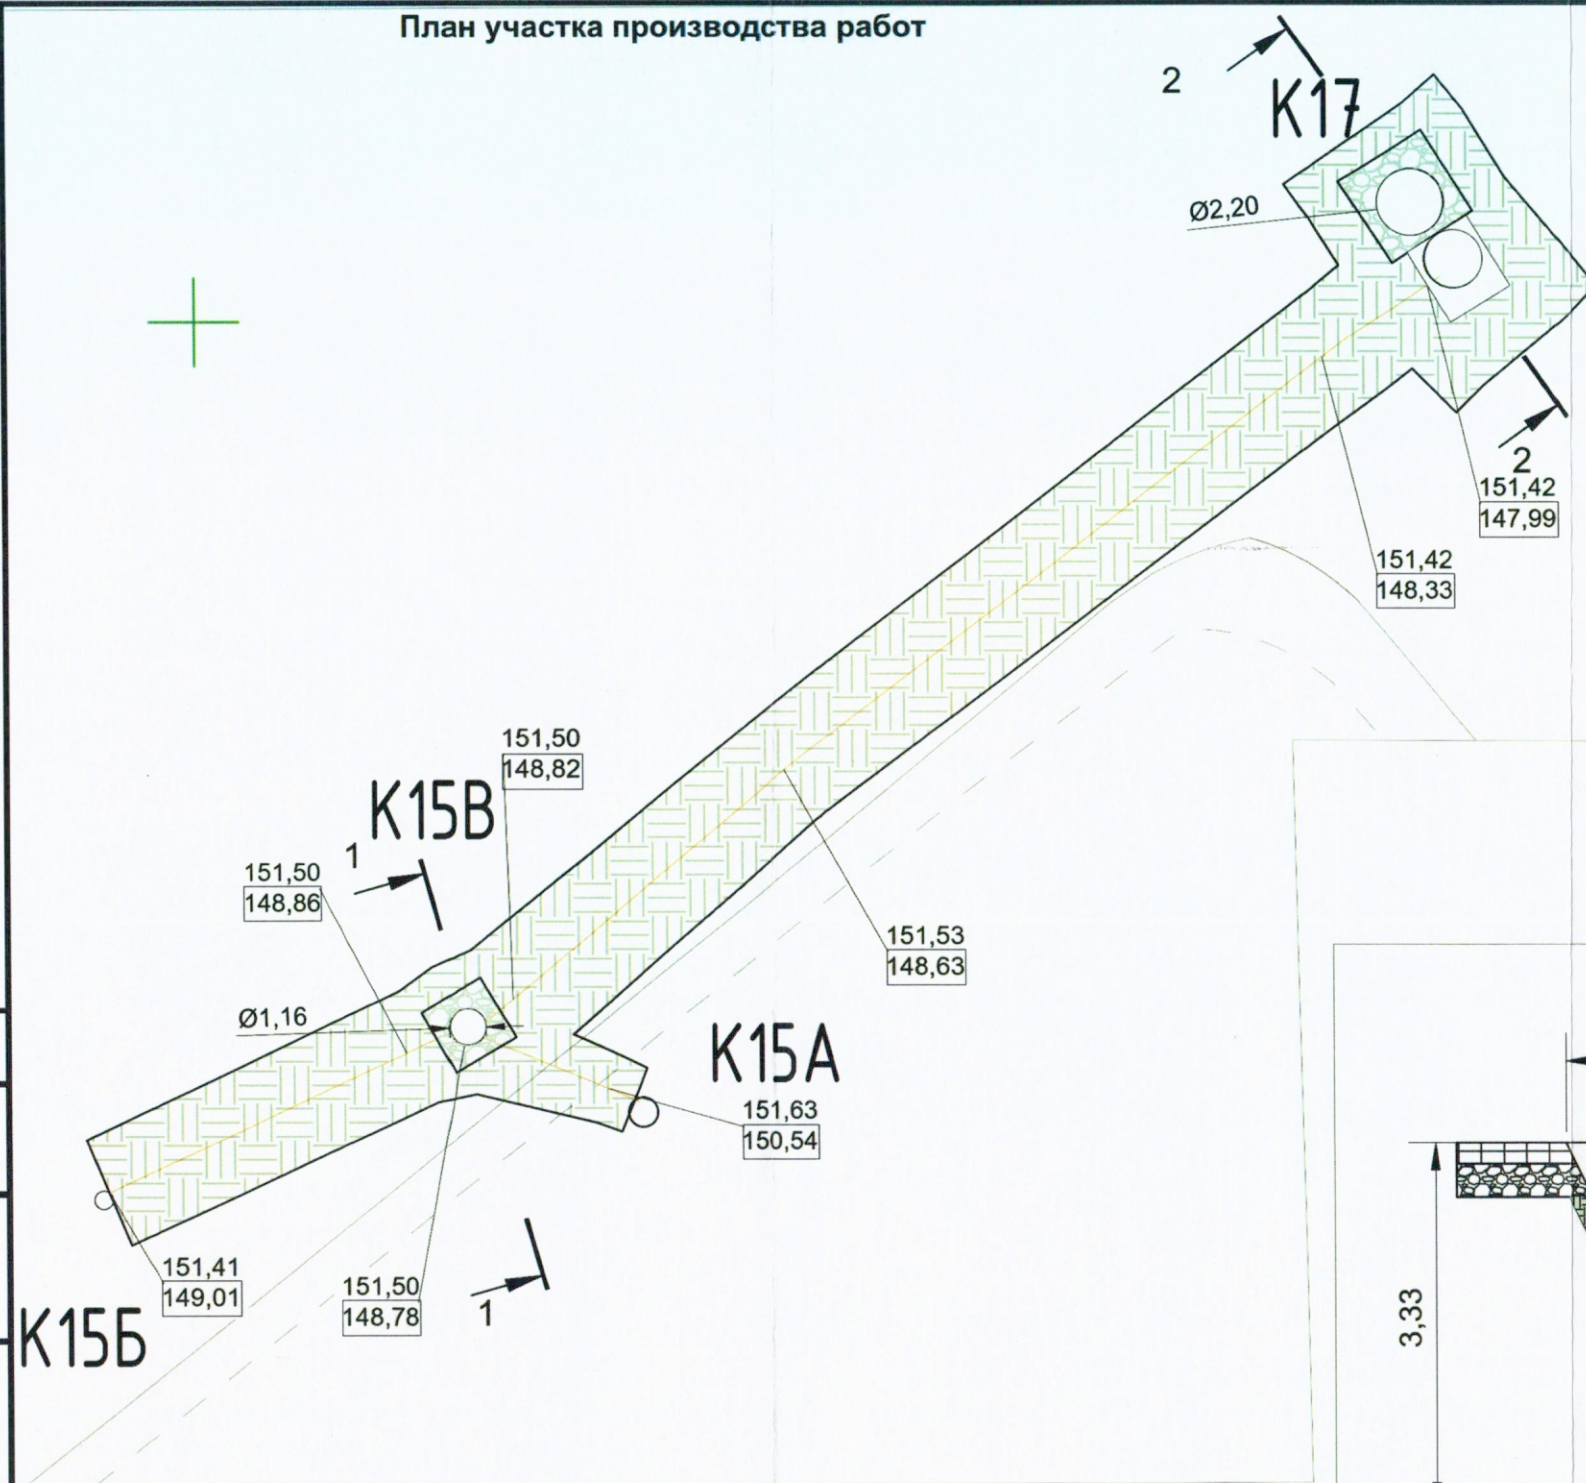

Ведомость работ по смонтированному ЖБИ колодцу K15B				
Поз. обознач.	Наименование	Ед. изм.	Кол.	Примечание
1	Плита днища колодца ПН10-1	шт	1	Ø1,16м Н=0,10м
2	Кольцо колодезное стеновое КС10-9	шт	2	Ø1,16м Н=0,89м
3	Плита перекрытия колодца ПП10-1	шт	1	Ø1,16м Н=0,10м
4	Кольцо доборное стеновое КС7.6	шт	1	Ø0,84м Н=0,52м, подрезалось по месту
5	Люк чугунный тяжелый тип Т (К)	шт	1	Н=0,10м
6	Лестница металлическая С1-07	шт	1,00	Н=2,22м, подрезалось по месту

Ведомость выполненных работ по монтажу колодца K17нов.				
Поз. обознач.	Наименование	Ед. изм.	Кол.	Примечание
1	Плита днища колодца ПН20-1	шт	1	Ø2,50м Н=0,12м
2	Кольцо колодезное стеновое КС20-9	шт	2	Ø2,20м Н=0,89м
3	Плита перекрытия колодца ПП20-1	шт	1	Ø2,20м Н=0,16м
4	Кольцо колодезное стеновое КС10-9	шт	1	Ø1,16м Н=0,89м
5	Опорная плита ОП-1К	шт	1	1,60х1,60м Н=0,25м
6	Люк чугунный тяжелый тип Т (К)	шт	1	Н=0,1м
7	Лестница металлическая С1-07	шт	1	Н=2,7м
8	Плита ВП 28-12	шт	2	2,78х1,19м Н=0,22м
Вырезанное отверстия для обслуживания колодца K17сущ 1*0,75м				

						2023	131-23-НБК5		
							Ж/д пути от испытательного центра до обкаточной линии с удлинением трансбордера, расположенные по адресу: Московская область, г.о. Мытищи, ул. Колонцова, 4		
							Наружные сети водоснабжения и канализации Устройство ливневой канализации		
							Исполнительная схема №17 Установка железобетонных изделий колодцев K15B и K17		
							Стадия	Лист	Листов
							ИД	1	1
							ООО "КиКГЕОСТРОЙ"		

ДОКУМЕНТ О КАЧЕСТВЕ № 2140

Дата выдачи документа: 26.09.23

Наименование и марки изделий: плиты днища, кольцо стеновое,
плита перекрытия, кольцо опорное

Класс и марка бетона по прочности: М 200 (В-15)

Фактическая отпускная прочность бетона (при фактическом коэффициенте вариации прочности бетона 8,9%). Мпа: 70%

Марка бетона по морозостойкости: F-100

Водопоглощение бетона по массе, %: 2%

Средняя плотность бетона кг-см²: 2400

Обозначение стандарта (ГОСТ, ТУ): ГОСТ 8020-90

Номер серии и выпуска рабочих чертежей: 3.900.1-14

Марка изделия	Кол-во изделий
ПН 10-1	1 шт.
КС 9-9	3 шт.
КС 10-6	1 шт.
КС 10-9	2 шт.
ПП 10-2	2 шт.
КО-6	4 шт.



Приёмка изделий по ГОСТ 13015, с учётом нормативной и технической документации на изделие. Дата оформления настоящего документа с учётом номеров транспорта служит номером партии, в её состав входит продукция, произведённая до указанной даты включительно.

Документ о качестве оформлен на основании данных завода производителя.

Предприятие гарантирует достижение требуемой проектной прочности, определяемой по ГОСТ 18105.

Бетоны изделий изготовлены с применением заполнителей и вяжущих, пригодных для всех видов строительства, согласно критериям, ГОСТ 30108.

В случае обнаружения дефектов в изделиях просим сообщить характеристику дефекта, схему расположения дефекта на изделии в штабелях (вагонах), дату изготовления изделий, № ОТК.

КОПИЯ ВЕРНА
РУК. ПРОЕКТА
ШЕВЧУК К. А.

ОТК



/Самсонов А.А./

Люк чугунный тип Т (С250) -1-60 h-100мм

ГОСТ 3634-2019



ПАСПОРТ

2023 г.



КОПИЯ ВЕРНА
РУК. ПРОЕКТА
ШЕВЧУК К.А.

1. Основные сведения

Люк чугунный, изготовлен по ГОСТ 3634-2019 предназначен для установки их на смотровых колодцах инженерных сетей.
Условное обозначение должно состоять из наименования изделия, типа люка, наименования инженерной сети, для которой он предназначен и обозначения нормативного документа.

Наименование инженерных сетей, для которых предназначен люк:
В-водопровод
К-канализация
ТС-теплосеть
ГТС – городская телефонная сеть

Г - пожарный гидрант
Д - ливневая канализация
МГ – магистральный газ
КК – кабельная канализация

2. Основные технические данные

2.1 Основные технические данные и область применения соответствует указанным в таблице:

Тип	Наименование	Масса, кг		Нагрузка, кН	Область применения
		корпус	крышка		
Т (С250)	Тяжелый люк	46	55	250	Городские автомобильные дороги

2.2 Материал корпуса, крышки люка - чугун марки СЧ-20 ГОСТ 1412-85.

3. Комплектность

3.1 Люк, смотровых колодцев поставляются комплектно, по заказу потребителя отдельно – корпус и крышка.

3.2 Комплект поставки люка:

корпус - 1шт.; крышка - 1шт.; - паспорт 1 шт. на партию КК&КГЕОСТРОЙ



4. Указания по монтажу

4.1 При монтаже люков необходимо соблюдать следующие условия:
- устанавливать люк на опорные кольца строго горизонтально, таким образом, чтобы "ушки" на верхней крышке были обращены по направлению движения транспорта.

4.2 Монтаж корпуса крепить на цементный раствор стандартного состава в соотношении 1:2.

4.3 Асфальтировку производить заподлицо с верхней кромкой корпуса люка.

4.4 Установить эластичное уплотнение (РТИ) в паз корпуса.

5. Условия хранения и транспортирования

5.1 Условия хранения и транспортирования люков в части воздействия климатических факторов внешней среды – по группе условий хранения 7 по ГОСТ 15150-69

5.2 Крышка, установленная в корпусе люка, должна быть закреплена так, чтобы обеспечивалась ее сохранность при транспортировании.

5.3 Люки транспортируются всеми видами транспорта в соответствии с правилами перевозки грузов, действующих на данном виде транспорта.

6. Свидетельство о присяжке

Люк чугунный, смотровых колодцев, типа «Г» изготовлен и принят в соответствии с ГОСТ 3634-2019 и признан годными для эксплуатации.

Инженер ОТК

Кайер И.А.

Размер партии: 13 комплектов

Дата приемки: 02.10.2023 г.

Дата отгрузки: 02.10.2023 г.



7. Гарантийные обязательства

Гарантийный срок эксплуатации - 3 года со дня ввода люка в эксплуатацию и не более 5 лет с момента отгрузки предприятия изготовителя. При эксплуатации люка без РТИ в корпусе претензии по гарантии не принимаются.

8. Сведения о сертификатах

Сертификат №0091287 действителен по 03.03.2024.

СИСТЕМА ДОБРОВОЛЬНОЙ СЕРТИФИКАЦИИ
«ПРОМТЕХСТАНДАРТ»№ РОСС RU.32001.04ИБФ1 в едином реестре зарегистрированных систем добровольной сертификации
ФЕДЕРАЛЬНОЕ АГЕНТСТВО ПО ТЕХНИЧЕСКОМУ РЕГУЛИРОВАНИЮ И МЕТРОЛОГИИ

СЕРТИФИКАТ СООТВЕТСТВИЯ



Регистрационный номер РОСС RU.32001.04ИБФ1.ОСП09.07512

Срок действия с 04.03.2021 по 03.03.2024

ОРГАН ПО СЕРТИФИКАЦИИ № РОСС RU.32001.04ИБФ1.ОСП09, Общество с ограниченной ответственностью «НСС-групп», Россия, 105120, г. Москва, ул. Золоторожский Вал, дом 38, стр. 1, пом. 11, ИНН: 9709038593, ОГРН: 1187746923715, email: nssgroup-cert@yandex.ru

ПРОДУКЦИЯ Конструкции для водопроводных, канализационных сетей, Сетей теплоснабжения и газоснабжения: Люки смотровых колодцев по ГОСТ 3634-2019 и ТУ 4859-016-53131630-2018; Люки стальные наполняемые; Дождеприёмники смотровых колодцев по ГОСТ 3634-2019, Решётки водоприёмные чугунные и стальные; коверы по ГОСТ 3634-2019; Люки для кабельных колодцев телефонной канализации по ГОСТ 8591; Люки полимерно-песчаные по ТУ 5772-001-91263159-2012; Коверы полимерно-песчаные по ТУ 5772-001-27817137-2013. Серийный выпуск.

код ОК
25.11.23.119,
25.99.29.190,
22.23.19.000

код ТН ВЭД
7308, 7325

СООТВЕТСТВУЕТ ТРЕБОВАНИЯМ НОРМАТИВНЫХ ДОКУМЕНТОВ

ГОСТ 3634-2019, ТУ 4859-016-53131630-2018, ГОСТ 8591, ТУ 5772-001-91263159-2012, ТУ 5772-001-27817137-2013

ИЗГОТОВИТЕЛЬ Общество с ограниченной ответственностью ПК «ГЕОПРОМ», Адрес: Россия, 141402, Московская обл, г Химки, ул Репина, д 2/27, оф 402, ИНН: 5047148763, ОГРН: 1135047013045, телефон: +7 (495) 135-32-39, электронная почта: geoprom@gp-group.ru

СЕРТИФИКАТ ВЫДАН Общество с ограниченной ответственностью ПК «ГЕОПРОМ», Адрес: Россия, 141402, Московская обл, г Химки, ул Репина, д 2/27, оф 402, ИНН: 5047148763, ОГРН: 1135047013045, телефон: +7 (495) 135-32-39, электронная почта: geoprom@gp-group.ru

НА ОСНОВАНИИ Протокол испытаний № 0000-НСС/20 от 14.09.2020
Испытательная лаборатория ООО «НСС-ГРУПП» аттестат аккредитации № РОСС RU.32001.04ИБФ1.ИЛ17 от 22.04.2020

ДОПОЛНИТЕЛЬНАЯ ИНФОРМАЦИЯ Схема сертификации: 2с (ГОСТ Р 53603-2020, Оценка соответствия. Схемы сертификации продукции в Российской Федерации)



Проверка
подлинности
сертификата
соответствия




Руководитель органа

Эксперт

И.И. Муратов
подпись

А.В. Хмельников
подпись

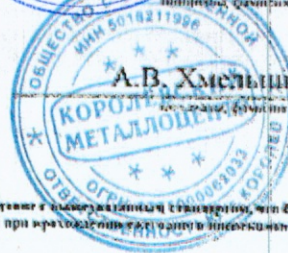

Настоящий сертификат действителен только при условии соблюдения правил и условий, указанных в нем, и при условии, что продукция, на которую выдан сертификат, соответствует требованиям, указанным в нем. В случае нарушения условий использования сертификата, он теряет силу. Контроль органов по сертификации систем добровольной сертификации «ПРОМТЕХСТАНДАРТ» осуществляется при представлении сертификата на инспекционное рассмотрение.

КОПИЯ ВЕРНА
РУК. ПРОЕКТА
ШЕВЧУК К.А.



ОБЩЕСТВО С ОГРАНИЧЕННОЙ ОТВЕТСТВЕННОСТЬЮ

ПРОМГАРАНТСНАБ

Р/С 40702810310000353090

Банк АО «Тинькофф Банк» г. Москва

БИК банка 044525974

Юр. адрес г. Москва ул. 4-я Кабельная, д.2, стр.1А

Факт. адрес г. Москва ул. 4-я Кабельная, д.2, стр.1А

Телефон +7 (495) 108-58-06

e-mail info@promgarantsnab.ru

Сайт www.promgarantsnab.ru

ИНН 7722459438 КПП 772201001

ОГРН 1187746487928

ПАСПОРТ КАЧЕСТВА №233 от 09 октября 2023 г.

Покупатель: ООО "ЭЛЕКТРОЭНЕРГЕТИКА"

№	Наименование	ГОСТ / чертеж	Ед. изм.	Кол-во	Покрытие
1	Лестница С1 по чертежу (L=2700мм) без покраски	по чертежу	шт	18	-

ООО «Промгарантснаб» гарантирует качество своей продукции только при наличии оригинала выданного паспорта качества.

Паспорт качества распространяется только на продукцию, указанную в нем.

Технические требования по ГОСТ 1759.0.

Обеспечить хранение продукции в условиях, предотвращающих ухудшение ее качества.

Отдел технического контроля

Д.С. Смелов

КОПИЯ ВЕРНА
РУК. ПРОЕКТА
ШЕВЧУК К.А.



ЗАО «ДСК-Столица»

ИНН 7721823772 / КПП 772101001

Филиал "Центральный" Банка ВТБ ПАО г. МОСКВА, БИК 044525411, к/с 30101810145250000411, р/с 40702810801880000195 109428, город Москва, ул. Проспект Рязанский дом 30/15

Паспорт качества №12291

на изделия из тяжёлых цементных бетонов

1. Наименование и марка изделия : плита перекрытия камер ВП 28-12
2. Номер и дата выдачи документа(г.м.д.): № 6/н от 2023.12.14
3. Дата изготовления изделий(г.м.д.): 2023.12.10-2023.12.11
4. Количество изделий в отгруженной партии: 12 шт.
5. Проектные размеры изделия(мм): Длина/ширина/высота – 2820/1200/220
9. Проектный класс бетона по прочности и требуемая прочность бетона в проектном возрасте: B 22,5 R_t=28,9МПа
10. Фактическая отпускная прочность бетона: R_{отп}=70%, R_t=20,23МПа
11. Марка бетона по морозостойкости: F 100
12. Марка бетона по водонепроницаемости: W4
13. Вид и класс стали закладных деталей: A3 A500C Ø10, Ø8, A1 A240 Ø 8
14. Вес арматурного каркаса: 19 кг
14. Вес изделия: 1,82 т
15. Категория бетонной поверхности: A7
16. Отклонение от линейных размеров класса точности: 7

КОПИЯ ВЕРНА
РУК. ПРОЕКТА
ШЕВЧУК К.А.

Погрузку, транспортирование, разгрузку и хранение изделий следует производить, соблюдая меры, исключая возможность их повреждения.

ОТК



ЗАО «ДСК-Столица»
Юридический адрес: 109428, г. Москва, ул. Рязанский проспект дом 30/15
ИНН/КПП 7721823772 / 772101001
Р/с 40702810801880000195, Филиал «Центральный банк» ВТБ ПАО г. МОСКВА
К/с 30101810145250000411, БИК 044525219
+7 (495) 648-55-57

ЗАО «ДСК-Столица»

ИНН 7721823772 / КПП 772101001

Филиал "Центральный" Банка ВТБ ПАО г. МОСКВА, БИК 044525411, к/с 30101810145250000411, р/с 40702810801880000195 109428, город Москва, ул. Проспект Рязанский дом 30/15

Паспорт качества №12199-9524 на изделия из тяжелых цементных бетонов:

№	Марка изделий	Кол-во	Дата изгот. мес/год	Марка бетона				Масса кг.	Обозначение ГО
				прочность	отпускная прочность	морозостой кость	водонепрон ицаемость		
1	КС 7-6	1	08.23	М 200 В-15	70%	F-50	W-2	900	8020-90
2	ПП 10-1	1	09.23	М 200 В-15	70%	F-50	W-2	350	8020-90
3	ПН 20-1	1	09.23	М 200 В-15	70%	F-50	W-2	450	8020-90
4	ПП 20-1	2	09.23	М 200 В-15	70%	F-50	W-2	450	8020-90

Погрузку, транспортирование, разгрузку и хранение изделий следует производить, соблюдая меры, исключая возможность их повреждения.

ОТК



КОПИЯ ВЕРНА
РУК. ПРОЕКТА
ШЕВЧУК К. А.



ЗАО «ДСК-Столица»
Юридический адрес: 109428, г. Москва, ул. Рязанский проспект дом 30/15
ИНН/КПП 7721823772 / 772101001
Р/с 40702810801880000195, Филиал «Центральный банка» ВТБ ПАО г. МОСКВА
К/с 30101810145250000411, БИК 044525219
+7 (495) 648-55-57

ДОКУМЕНТ О КАЧЕСТВЕ № 25834

Дата выдачи документа: 25.09.23

Наименование и марки изделий: **плита днища, плита перекрытия, кольцо стеновое**Класс и марка бетона по прочности: **М 200 (В-15)**Фактическая отпускная прочность бетона (при фактическом коэффициенте вариации прочности бетона 8,9%). Мпа: **70%**Марка бетона по морозостойкости: **F-100**Водопоглощение бетона по массе, %: **2%**Средняя плотность бетона кг-см³: **2400**Обозначение стандарта (ГОСТ, ТУ): **ГОСТ 8020-90**Номер серии и выпуска рабочих чертежей: **3.900.1-14**

Марка изделия	Кол-во изделий
ПН 20-1	1 шт.
ПП 20-2	1 шт.
КС 20-9	3 шт.
ПН-15	2 шт.
ПП 15-2	2 шт.
КС 15-9	4 шт.

КОПИЯ ВЕРНА
РУК. ПРОЕКТА
ШЕВЧУК К.А.

Приёмка изделий по ГОСТ 13015, с учётом нормативной и технической документации на изделие.

Дата оформления настоящего документа с учётом номеров транспорта служит номером партии, в её состав входит продукция, произведённая до указанной даты включительно.

Документ о качестве оформлен на основании данных завода производителя.

Предприятие гарантирует достижение требуемой проектной прочности, определяемой по ГОСТ 18105.

Бетоны изделий изготовлены с применением заполнителей и вяжущих, пригодных для всех видов строительства, согласно критериям, ГОСТ 30108.

В случае обнаружения дефектов в изделиях просим сообщить характеристику дефекта, схему расположения дефекта на изделии в штабелях (вагонах), дату изготовления изделий, № ОТК.

ОТК



/Самсонов А.А./



ЗАО «ДСК-Столица»

ИНН 7721823772 / КПП 772101001

Филиал "Центральный" Банка ВТБ ПАО г. МОСКВА, БИК 044525411, к/с 30101810145250000411, р/с 40702810801880000195 109428, город Москва, ул. Проспект Рязанский дом 30/15

ТЕХНИЧЕСКИЙ ПАСПОРТ № 9668 ОТ 29.09.23 на изделия из тяжелых цементных бетонов:

№	Марка изделий	Кол-во	Дата изгот. мес/год	Марка бетона				Масса кг.	Обозначение ГОСТ
				прочность	отпускная прочность	морозостойкость	водонепроницаемость		
1	КС-7-9	2	09.23	M 200 B-15	70%	F-50	W-2	350	8020-90
2	КС-20-9	2	09.23	M 200 B-15	70%	F-50	W-2	1300	8020-90
3	КЦП-20	1	09.23	M 200 B-15	70%	F-50	W-2	1300	8020-90
4	КЦД-20	1	09.23	M 200 B-15	70%	F-50	W-2	1420	8020-90
5	КЦП-15-2	1	09.23	M 200 B-15	70%	F-50	W-2	680	8020-90
6	ОП-1к	2	09.23	M 200 B-15	70%	F-50	W-2	1000	8020-90
7	Br-15	1	09.23	M 200 B-15	70%	F-50	W-2	2820	8020-90

Продукция соответствует требованиям ГОСТ 30108-94 по содержанию радионуклидов.

Предприятие гарантирует, что прочность бетона (при хранении контрольных образцов в нормальных условиях по ГОСТ 10180-70) достигнет требуемой прочности, соответствующей проектной марке в возрасте 28 суток со дня изготовления изделий

Примечание: Перевозка и хранение изделий должны производиться в соответствии с ГОСТ 13015-2012

ОТК



КОПИЯ ВЕРНА
РУК. ПРОЕКТА
ШЕВЧУК К.А.



ЗАО «ДСК-Столица»

Юридический адрес: 109428, г. Москва, ул. Рязанский проспект дом 30/15

ИНН/КПП 7721823772 / 772101001

Р/с 40702810801880000195, Филиал «Центральный банка» ВТБ ПАО г. МОСКВА

К/с 30101810145250000411, БИК 044525219

+7 (495) 648-55-57

Объект капитального строительства:

«Ж/Д пути от испытательного центра до обкаточной линии с удлинением трансбордера, расположенные по адресу: Московская область, г. Мытищи, ул. Колонцова, 4», территория завода АО «МЕТРОВАГОНМАШ»

(наименование проектной документации, почтовый или строительный адрес объекта капитального строительства)

Застройщик (технический заказчик, эксплуатирующая организация или региональный оператор):

ООО «Проминжиниринг», ИНН 7734001650, ОГРН 11477481394406, КПП 770801001, 107140, г. Москва,

ул. Русаковская, д.13, помещение ХХ-4, тел. +7(495) 909-93-48, член саморегулируемой Ассоциации строителей

«Саморегулируемая организация «Строительные допуски», ИНН 7714322214, ОГРН 107799011045, регистрационный номер СРО-С-187-26012010

(фамилия, имя, отчество, адрес места жительства, ОГНИП, ИНН индивидуального предпринимателя, наименование, ОГРН, ИНН, место нахождения юридического лица, телефон/факс, наименование, ОГРН, ИНН саморегулируемой организации, членом которой является – для индивидуальных предпринимателей и юридических лиц; фамилия, имя, отчество, паспортные данные, адрес места жительства, телефон/факс – для физических лиц, не являющихся индивидуальными предпринимателями)

Лицо, осуществляющее строительство: ООО «КиКГЕОСТРОЙ», ОГРН 1127747247704, ИНН 7709918820, 109004, Г.МОСКВА, УЛ. ЗЕМЛЯНОЙ ВАЛ, Д.65, КВ.59, тел. +7 (495) 915-24-71, член саморегулируемой ассоциации СРО «МАС» регистрационный номер СРО-С-148-24122009

(фамилия, имя, отчество, адрес места жительства, ОГНИП, ИНН индивидуального предпринимателя, наименование, ОГРН, ИНН, место нахождения юридического лица, телефон/факс, наименование, ОГРН, ИНН саморегулируемой организации, членом которой является)

Лицо, осуществляющее подготовку проектной документации: ООО «КиКГЕОСТРОЙ», ОГРН 1127747247704, ИНН 7709918820, 109004, Г.МОСКВА, УЛ. ЗЕМЛЯНОЙ ВАЛ, Д.65, КВ.59, тел. +7 (495) 915-24-71, член саморегулируемой ассоциации СРО «Объединение проектировщиков «УниверсалПроект», регистрационный номер СРО-П-179-12122012

(фамилия, имя, отчество, адрес места жительства, ОГНИП, ИНН индивидуального предпринимателя, наименование, ОГРН, ИНН, место нахождения юридического лица, телефон/факс, наименование, ОГРН, ИНН саморегулируемой организации, членом которой является)

Лицо, осуществляющее строительство, выполнившее работы, подлежащие освидетельствованию:

1. ООО «ШЕЛПРОКК», ОГРН 1237700462427, ИНН 9726048866, 117535, Г.МОСКВА, МУНИЦИПАЛЬНЫЙ ОКРУГ ЧЕРТАНОВО ЮЖНОЕ, ПРОЕЗД 3-Й ДОРОЖНЫЙ, Д. 6, К. 2, член саморегулируемой ассоциации «Архитектурное наследие», регистрационный номер СРО-С-230-07092010

2. ООО «ЭлектроЭнергетика», ОГРН 1175074004698, ИНН 5037011400, 142281, Московская обл., г. Протвино, Кременковское ш., д. 5, член саморегулируемой ассоциации «Объединение Специализированных Организаций Профессиональные Строители», регистрационный номер СРО-С-219-21042010

(фамилия, имя, отчество, адрес места жительства, ОГНИП, ИНН индивидуального предпринимателя, наименование, ОГРН, ИНН, место нахождения юридического лица, телефон/факс, наименование, ОГРН, ИНН саморегулируемой организации, членом которой является)

АКТ**освидетельствования скрытых работ**

№ 131-23-НВК5-18

"17" октября 2023 г.

(дата составления акта)

Представитель застройщика (технического заказчика, эксплуатирующей организации или регионального оператора) по вопросам строительного контроля:

Ведущий инженер строительного контроля ООО «Проминжиниринг» Дураев В. Ю., приказ №5 от 03.08.2023г.

(должность, фамилия, инициалы, идентификационный номер в национальном реестре специалистов в области строительства, реквизиты распорядительного документа, подтверждающего полномочия, с указанием наименования, ОГРН, ИНН, места нахождения юридического лица, фамилии, имени, отчества, адреса места жительства, ОГНИП, ИНН индивидуального предпринимателя)

Представитель лица, осуществляющего строительство:

Руководитель проекта ООО «КиКГЕОСТРОЙ» Шевчук К.А. приказ №2-МВМ от 01.07.2023г.

(должность, фамилия, инициалы, реквизиты распорядительного документа, подтверждающего полномочия)

Представитель лица, осуществляющего строительство, по вопросам строительного контроля (специалист по организации строительства): Генеральный директор ООО «КиКГЕОСТРОЙ» Кесслер Ю.Ф., приказ №1СК-МВМ от 03.07.2023г., идентификационный номер НОСТРОЙ С-77-118776 от 28.09.2023г.

(должность, фамилия, инициалы, идентификационный номер в национальном реестре специалистов в области строительства, реквизиты распорядительного документа, подтверждающего полномочия)

Представитель лица, осуществляющего подготовку проектной документации:

Руководитель службы управления проектами ООО «КиКГЕОСТРОЙ» Липатов В. Е. приказ № 2-АН от 02.10.2023г.

(должность, фамилия, инициалы, реквизиты распорядительного документа, подтверждающего полномочия, с указанием наименования, ОГРН, ИНН, места нахождения юридического лица, фамилии, имени, отчества, адреса места жительства, ОГНИП, ИНН индивидуального предпринимателя, наименования, ОГРН, ИНН саморегулируемой организации, членом которой является указанное юридическое лицо, индивидуальный предприниматель)

Представитель лица, выполнившего работы, подлежащие освидетельствованию:

1. Начальник участка ООО «ШЕЛПРОКК» Перевизнык А.П., приказ №1 от 01.08.2023г.

2. Главный инженер ООО «ЭлектроЭнергетика» Юрченко В. И., приказ № 1/08 от 04.08.2023г.

(должность, фамилия, инициалы, реквизиты распорядительного документа, подтверждающего полномочия, с указанием наименования, ОГРН, ИНН, места нахождения юридического лица, фамилии, имени, отчества, адреса места жительства, ОГНИП, ИНН индивидуального предпринимателя)

а также иные представители лиц, участвующих в освидетельствовании:

(должность с указанием наименования организации, фамилия, инициалы, реквизиты распорядительного документа, подтверждающего полномочия)

произвели осмотр работ, выполненных

ООО "ШЕЛПРОКК", ООО "ЭлектроЭнергетика"

(наименование лица, выполнившего работы, подлежащие освидетельствованию)

и составили настоящий акт о нижеследующем:

1. К освидетельствованию предъявлены следующие работы:

Устройство песчаного основания в траншее К15Б-К15В(К15А)-К17

(наименование скрытых работ)

2. Работы выполнены по проектной документации

131-23-НБК5 «Ж/Д пути от испытательного центра до обкаточной линии с удлинением трансбордера, расположенные по адресу: Московская область, г.о. Мытищи, ул. Колонцова, 4.» Наружные сети водоснабжения и канализации. Устройство ливневой канализации

(номер, другие реквизиты чертежа, наименование проектной и/или рабочей документации, сведения о лицах, осуществляющих подготовку, раздела проектной и/или рабочей документации)

3. При выполнении работ применены:

Песок природный – паспорт качества б/н от 02.09.2023 г., сертификат соответствия №РОСС RU.AM05.H21337 с 10.11.2022 по 09.11.2025г.

(наименование строительных материалов (изделий), реквизиты сертификатов и/или других документов, подтверждающих их качество и безопасность)

4. Предъявлены документы, подтверждающие соответствие работ предъявляемым требованиям:

Исполнительная схема №18 Устройство песчаного основания в траншее K15Б-K15В(K15А)-K17

Заключение о степени уплотнения №17.10-2/23 от 17.10.2023 г.

(исполнительные схемы и чертежи, результаты экспертиз, обследований, лабораторных и иных испытаний выполненных работ, проведенных в процессе строительного контроля)

5. Даты: начала работ: «17» октября 2023 г.

окончания работ: «17» октября 2023 г.

6. Работы выполнены в соответствии:

131-23-НБК5 «Ж/Д пути от испытательного центра до обкаточной линии с удлинением трансбордера, расположенные по адресу: Московская область, г.о. Мытищи, ул. Колонцова, 4.» Наружные сети водоснабжения и канализации. Устройство ливневой канализации. СП 45.13330.2017. «Свод правил. Земляные сооружения, основания и фундаменты». СП48.13330.2019 Свод правил. Организация строительства.

(наименования и структурные единицы технических регламентов, иных нормативных правовых актов, разделы проектной и/или рабочей документации)

7. Разрешается производство последующих работ

Укладка труб в траншее K15Б-K15В(K15А)-K17

(наименование работ, конструкций, участков сетей инженерно-технического обеспечения)

Дополнительные сведения: отсутствуют

Акт составлен в 5 (пяти) экземплярах.

Приложения:

Документы перечисленные в п.3 и п.4 настоящего акта

Представитель застройщика (технического заказчика, эксплуатирующей организации или регионального оператора) по вопросам строительного контроля

Дураев В. Ю.

(фамилия, инициалы, подпись)

Представитель лица, осуществляющего строительство

Шевчук К. А.

(фамилия, инициалы, подпись)

Представитель лица, осуществляющего строительство, по вопросам строительного контроля (специалист по организации строительства)

Кесслер Ю. Ф.

(фамилия, инициалы, подпись)

Представитель лица, осуществляющего подготовку проектной документации

Липатов В. Е.

(фамилия, инициалы, подпись)

Представитель лица, выполнившего работы, подлежащие освидетельствованию

1. Перевизнык А. П.



(фамилия, инициалы, подпись)

2. Юрченко В. И.

(фамилия, инициалы, подпись)

Представители иных лиц

(фамилия, инициалы, подпись)

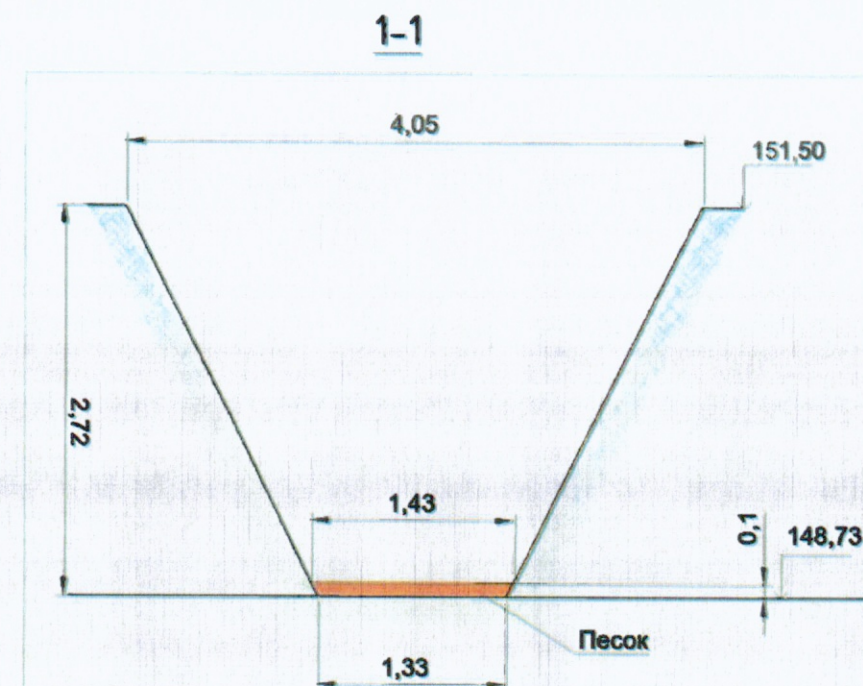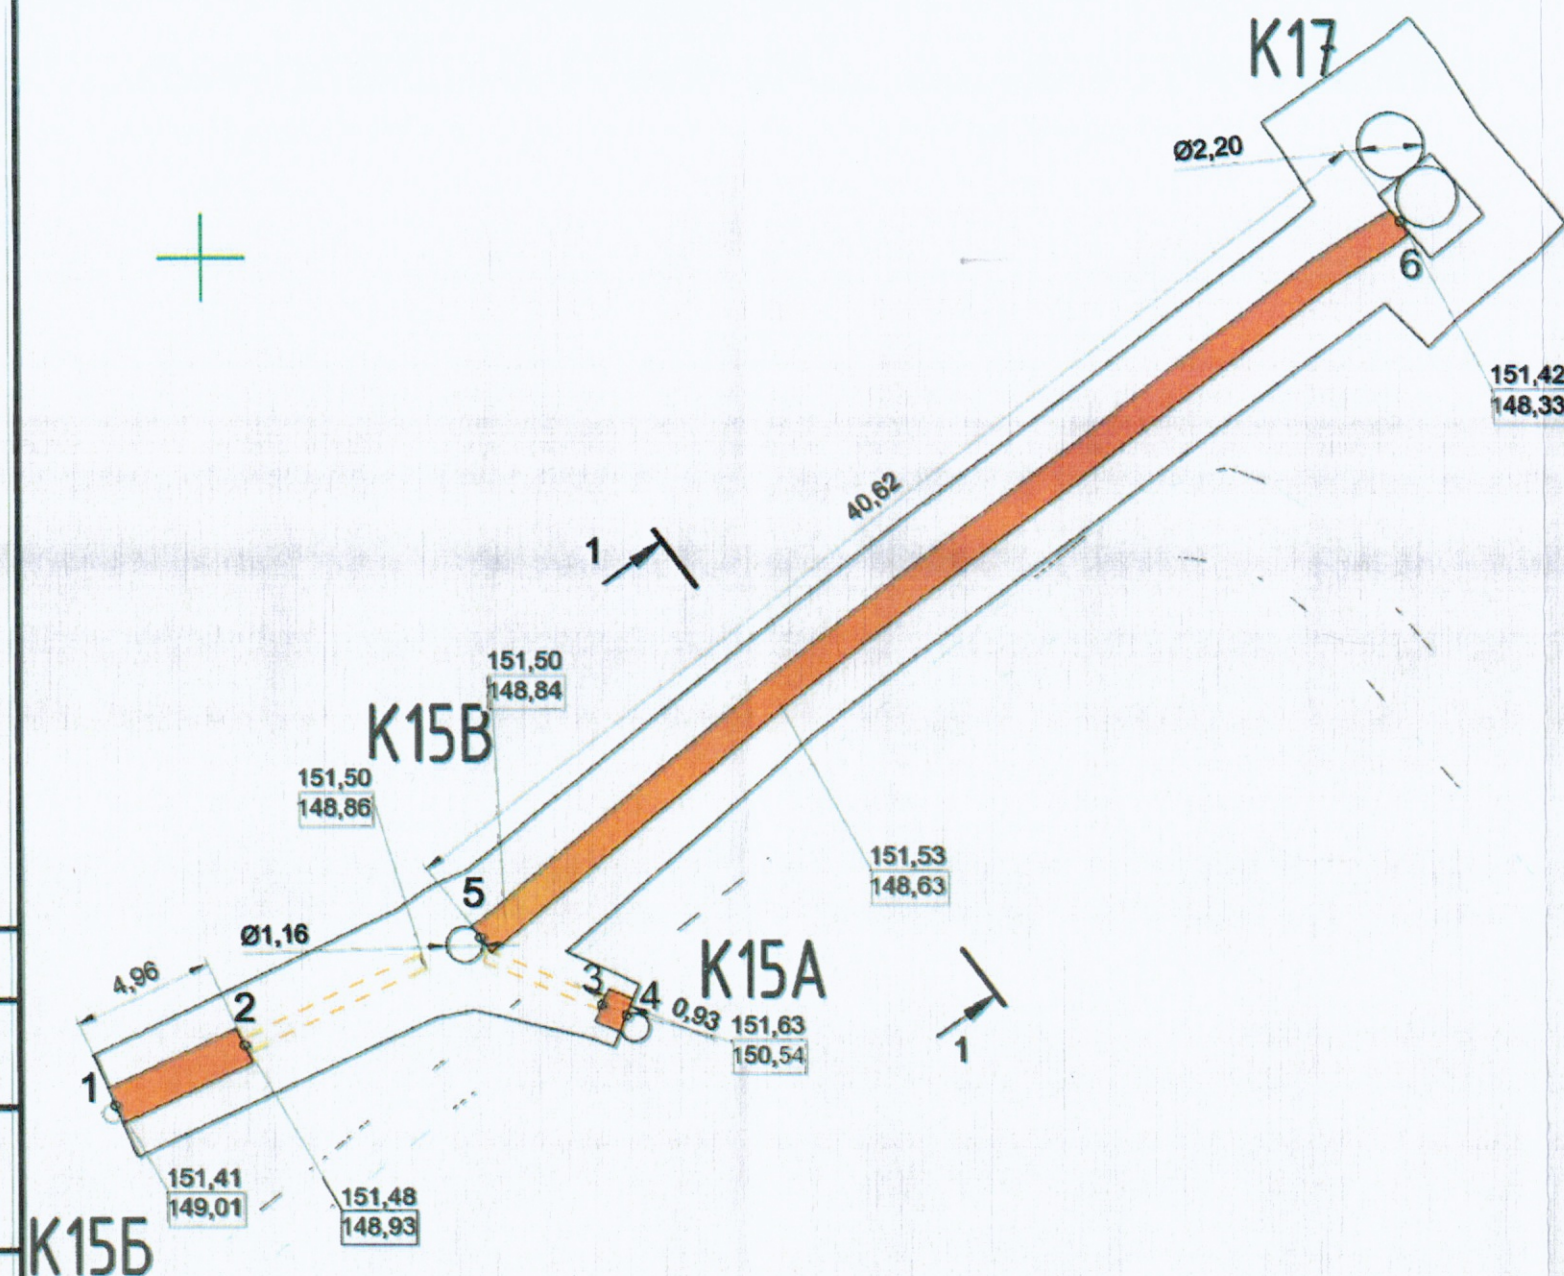

Ведомость объемов работ по устройству песчаного основания

№	Участок	Длина L, м	Средняя ширина Вср, м	Высота H, м	Объем, м ³ V=LxВсрx H
1	т.1(K15B)-т.2	4,96	1,38	0,10	0,68
2	т.3-т.4(K15A)	0,93	1,28	0,10	0,12
3	т.5(K15B)-т.6(K17)	40,62	1,38	0,10	5,61
ИТОГО:					6,41

Условные обозначения:

песок

K15B-K15B(K15A)-K17 Фактические точки участка работ

Примечание:

1. Линейные размеры указаны в метрах.
2. Система координат МСК 50.2.
3. Система высот Балтийская.
4. Съёмка выполнялась электронным тахеометром СХ-105 (свидетельство о поверке С-АКЗ/14-06-2023/254502985, действительно до 13.06.2024г.)

						2023	131-23-НБК5		
							Ж/д пути от испытательного центра до обкаточной линии с удлинением трансбордера, расположенные по адресу: Московская область, г.о. Мытищи, ул. Колонцова, 4		
Изм.	Кол.	Лист	№ докум.	Подпись	Дата		Наружные сети водоснабжения и канализации		
Руков. проекта	Шевчук К.А.				17.10		Устройство ливневой канализации		
Зам. рук. проекта	Коршаков А.А.				17.10				
Нач. участка	Перевозчик А.П.				17.10				
Гл. инженер	Юрченко В.И.				17.10				
							Исполнительная схема №18		
							Устройство песчаного основания в траншее K15B-K15B(K15A)-K17		
							Стадия	Лист	Листов
							ИД	1	1
							ООО "КИГЕОСТРОЙ"		

ОБЩЕСТВО С ОГРАНИЧЕННОЙ ОТВЕТСТВЕННОСТЬЮ
«ПромИнвест»

ИНН5050156588 КПП 505001001

ОГРН 1225000110290

141133, Московская обл., Красный д. Первая Алексеевка, проезд, стр. 8, к.1, помещ. А

ПАСПОРТ КАЧЕСТВА ПЕСКА

Дата поставки: 02.09.2023

Карьер: Аксиньино, Шелковский р-н.

Продукция: Песок природный 2 класса, средний.

Покупатель: ООО «АЛЬФА»

1. Качественные характеристики по ГОСТу 8736-2014

Модуль крупности	2.0-2.2
Полный остаток на сите № 0,63 мм, %	31.09
Наличие зерен размером свыше 5 мм, %	0.2
Наличие зерен размером свыше 10 мм, %	0
Содержание в песке пылевидных и глинистых частиц, %	0.3
Содержание глины в комках	Не обнаружено
Содержание органических примесей	Отсут-т
Коэффициент фильтрации песка, м/сут	4.0
Группа песка по ГОСТу	средний, 2 класс
Плотность песка природного (ГОСТ 8736-2014), г/см ³	1.75
Насыпная плотность	1.54 кг/м ³

Генеральный директор

А.Е. Дунаева

КОПИЯ ВЕРНА
РУК. ПРОЕКТА
ШЕВЧУК К. А.





СЕРТИФИКАТ СООТВЕТСТВИЯ

№ РОСС RU.AM05.H21337

Срок действия с 10.11.2022

по 09.11.2025

№ 0020601

ОРГАН ПО СЕРТИФИКАЦИИ RA.RU.11AM05

Орган по сертификации продукции ООО "Центр сертификации и экспертизы "Тверьэк". Адрес: 390013, РОССИЯ, Рязанская обл. Рязань г. Ситниковская ул. дом 69а, 38. Телефон 8-916-423-9885, адрес электронной почты: os-tverex@yandex.ru

ПРОДУКЦИЯ Песок природный . Серийный выпуск.

КОД ОК
08.12.11

СООТВЕТСТВУЕТ ТРЕБОВАНИЯМ НОРМАТИВНЫХ ДОКУМЕНТОВ

ГОСТ 8736-2014.Песок для строительных работ. Технические условия

КОПИЯ ВЕДА
РУК. ПРОЕКТА
ШЕВЧУК К. А.

ИЗГОТОВИТЕЛЬ Общество с ограниченной ответственностью «ПромИнвест». ОГРН: 1225000110290, ИНН: 5050156588. Адрес: 141138, РОССИЯ, Московская область, г. Щелково. д. Первая Алексеевка. проезд Красный, к. 1, стр. 8. помещ. А., телефон: +7(915)-335-28-68, адрес электронной почты: ezsa-lawyer@yandex.ru.

СЕРТИФИКАТ ВЫДАН Общество с ограниченной ответственностью «ПромИнвест». ОГРН: 1225000110290, ИНН: 5050156588. Адрес: 141138, РОССИЯ, Московская область, г. Щелково. д. Первая Алексеевка, проезд Красный, к. 1, стр. 8, помещ. А., телефон: +7(915)-335-28-68, адрес электронной почты: ezsa-lawyer@yandex.ru.

НА ОСНОВАНИИ

Протокол испытаний № 006/F-10/11/22 от 10.11.2022 года, выданный Испытательной лабораторией "Вега-тест" (аттестат РОСС RU.31578.040ЛН0.ИЛ23)

ДОПОЛНИТЕЛЬНАЯ ИНФОРМАЦИЯ

Схема сертификации: 1с



Руководитель органа

Эксперт

М.А. Шуршова

А.А. Белянин

Сертификат не применяется при обязательной сертификации



Общество с ограниченной ответственностью
Лаборатория Инженерного Контроля



140000, М.О., г. Люберцы,
Проектируемый проезд 4296, д.4.
Тел.: (499) 390-42-96
e-mail: lik-m@list.ru
сайт: l-i-k.ru.

Аттестат аккредитации №РОСС.НРО.IL-00148 действителен до 11.12.2025.
Свидетельство об аттестации №600/22 действительно до 27.06.2025г.
Плотномер В1 (зав. № 414, сертификат калибровки № Р 42427-23 от 11.09.23)



Утверждаю:
Начальник лаборатории ООО "ЛИК"
С.Н. Мещеряков
«17» _____ 2023 г.

ЗАКЛЮЧЕНИЕ № 17.10 - 2/23
о степени уплотнения

КОПИЯ ВЕРНА
РУК. ПРОЕКТА
ШЕВЧУК К.А.

Заказчик: ООО "ЭлектроЭнергетика"

Дата работ: 17 октября 2023 г.

Объект: "Ж/д пути от испытательного центра до обкатной линии с удлинением трансбордера",
расположенные по адресу: Московская область, г.о.Мытищи, ул.Колонцова, 4". Наружные
сети водоснабжения и канализации.

Тип основания: Песок

Требуемый коэффициент уплотнения: 0,95

Таблица №1

Конструкция	Положение участка	Показание прибора				Коеф. Уплотнения	
		1	2	3	сред.	единичные	средний
1	2	3	4	5	6	7	8
Основание (h=100мм)	на участке K15Б - K15В (K15А) - K17	24	25	26	25,0	0,95	0,95
		28	27	25	26,7	0,95	
		24	25	26	25,0	0,95	
		26	28	28	27,3	0,95	
		24	24	25	24,3	0,95	
		26	26	28	26,7	0,95	
		25	24	24	24,3	0,95	
		25	26	26	25,7	0,95	

Примечание: Испытания были проведены в соответствии с данными, предоставленными заказчиком.

Заключение: Коэффициент уплотнения соответствует требуемому

Испытания провел

Строительная
лаборатория

М.Е.Царев



Объект капитального строительства:

«Ж/Д пути от испытательного центра до обкаточной линии с удлинением трансбордера, расположенные по адресу: Московская область, г. Мытищи, ул. Колонцова, 4», территория завода АО «МЕТРОВАГОНМАШ»

(наименование проектной документации, почтовый или строительный адрес объекта капитального строительства)

Застройщик (технический заказчик, эксплуатирующая организация или региональный оператор):

ООО «Проминжиниринг», ИНН 7734001650, ОГРН 11477481394406, КПП 770801001, 107140, г. Москва, ул. Рукавская, д.13, помещение ХХ-4, тел. +7(495) 909-93-48, член саморегулируемой Ассоциации строителей «Саморегулируемая организация «Строительные допуски», ИНН 7714322214, ОГРН 107799011045, регистрационный номер СРО-С-187-26012010

(фамилия, имя, отчество, адрес места жительства, ОГНИП, ИНН индивидуального предпринимателя, наименование, ОГРН, ИНН, место нахождения юридического лица, телефон/факс, наименование, ОГРН, ИНН саморегулируемой организации, членом которой является – для индивидуальных предпринимателей и юридических лиц; фамилия, имя, отчество, паспортные данные, адрес места жительства, телефон/факс – для физических лиц, не являющихся индивидуальными предпринимателями)

Лицо, осуществляющее строительство: ООО «КиГЕОСТРОЙ», ОГРН 1127747247704, ИНН 7709918820, 109004, Г.МОСКВА, УЛ. ЗЕМЛЯНОЙ ВАЛ, Д.65, КВ.59, тел. +7 (495) 915-24-71, член саморегулируемой ассоциации СРО «МАС» регистрационный номер СРО-С-148-24122009

(фамилия, имя, отчество, адрес места жительства, ОГНИП, ИНН индивидуального предпринимателя, наименование, ОГРН, ИНН, место нахождения юридического лица, телефон/факс, наименование, ОГРН, ИНН саморегулируемой организации, членом которой является)

Лицо, осуществляющее подготовку проектной документации: ООО «КиГЕОСТРОЙ», ОГРН 1127747247704, ИНН 7709918820, 109004, Г.МОСКВА, УЛ. ЗЕМЛЯНОЙ ВАЛ, Д.65, КВ.59, тел. +7 (495) 915-24-71, член саморегулируемой ассоциации СРО «Объединение проектировщиков «УниверсалПроект», регистрационный номер СРО-П-179-12122012

(фамилия, имя, отчество, адрес места жительства, ОГНИП, ИНН индивидуального предпринимателя, наименование, ОГРН, ИНН, место нахождения юридического лица, телефон/факс, наименование, ОГРН, ИНН саморегулируемой организации, членом которой является)

Лицо, осуществляющее строительство, выполнившее работы, подлежащие освидетельствованию:

1. ООО «ШЕЛПРОКК», ОГРН 1237700462427, ИНН 9726048866, 117535, Г.МОСКВА, МУНИЦИПАЛЬНЫЙ ОКРУГ ЧЕРТАНОВО ЮЖНОЕ, ПРОЕЗД 3-Й ДОРОЖНЫЙ, Д. 6, К. 2, член саморегулируемой ассоциации «Архитектурное наследие», регистрационный номер СРО-С-230-07092010

2. ООО «ЭлектроЭнергетика», ОГРН 1175074004698, ИНН 5037011400, 142281, Московская обл., г. Протвино, Кременковское ш., д. 5, член саморегулируемой ассоциации «Объединение Специализированных Организаций Профессиональные Строители», регистрационный номер СРО-С-219-21042010

(фамилия, имя, отчество, адрес места жительства, ОГНИП, ИНН индивидуального предпринимателя, наименование, ОГРН, ИНН, место нахождения юридического лица, телефон/факс, наименование, ОГРН, ИНН саморегулируемой организации, членом которой является)

АКТ**освидетельствования скрытых работ**

№ 131-23-НБК5-19

"17" октября 2023 г.
(дата составления акта)

Представитель застройщика (технического заказчика, эксплуатирующей организации или регионального оператора) по вопросам строительного контроля:

Ведущий инженер строительного контроля ООО «Проминжиниринг» Дураев В. Ю., приказ №5 от 03.08.2023г.

(должность, фамилия, инициалы, идентификационный номер в национальном реестре специалистов в области строительства, реквизиты распорядительного документа, подтверждающего полномочия, с указанием наименования, ОГРН, ИНН, места нахождения юридического лица, фамилии, имени, отчества, адреса места жительства, ОГНИП, ИНН индивидуального предпринимателя)

Представитель лица, осуществляющего строительство:

Руководитель проекта ООО «КиГЕОСТРОЙ» Шевчук К.А. приказ №2-МВМ от 01.07.2023г.

(должность, фамилия, инициалы, реквизиты распорядительного документа, подтверждающего полномочия)

Представитель лица, осуществляющего строительство, по вопросам строительного контроля (специалист по организации строительства): Генеральный директор ООО «КиГЕОСТРОЙ» Кесслер Ю.Ф., приказ №1СК-МВМ от 03.07.2023г., идентификационный номер НОСТРОЙ С-77-118776 от 28.09.2023г.

(должность, фамилия, инициалы, идентификационный номер в национальном реестре специалистов в области строительства, реквизиты распорядительного документа, подтверждающего полномочия)

Представитель лица, осуществляющего подготовку проектной документации:

Руководитель службы управления проектами ООО «КиГЕОСТРОЙ» Липатов В. Е. приказ № 2-АН от 02.10.2023г.

(должность, фамилия, инициалы, реквизиты распорядительного документа, подтверждающего полномочия, с указанием наименования, ОГРН, ИНН, места нахождения юридического лица, фамилии, имени, отчества, адреса места жительства, ОГНИП, ИНН индивидуального предпринимателя, наименования, ОГРН, ИНН саморегулируемой организации, членом которой является указанное юридическое лицо, индивидуальный предприниматель)

Представитель лица, выполнившего работы, подлежащие освидетельствованию:

1. Начальник участка ООО «ШЕЛПРОКК» Перевизнык А.П., приказ №1 от 01.08.2023г.

2. Главный инженер ООО «ЭлектроЭнергетика» Юрченко В. И., приказ № 1/08 от 04.08.2023г.

(должность, фамилия, инициалы, реквизиты распорядительного документа, подтверждающего полномочия, с указанием наименования, ОГРН, ИНН, места нахождения юридического лица, фамилии, имени, отчества, адреса места жительства, ОГНИП, ИНН индивидуального предпринимателя)

а также иные представители лиц, участвующих в освидетельствовании:

(должность с указанием наименования организации, фамилия, инициалы, реквизиты распорядительного документа, подтверждающего полномочия)

произвели осмотр работ, выполненных

ООО "ШЕЛПРОКК", ООО "ЭлектроЭнергетика"

(наименование лица, выполнившего работы, подлежащие освидетельствованию)

и составили настоящий акт о нижеследующем:

1. К освидетельствованию предъявлены следующие работы:

Укладка труб в траншее К15Б-К15В(К15А)-К17

(наименование скрытых работ)

2. Работы выполнены по проектной документации

131-23-НБК5 «Ж/Д пути от испытательного центра до обкаточной линии с удлинением трансбордера, расположенные по адресу: Московская область, г.о. Мытищи, ул. Колонцова, 4.» Наружные сети водоснабжения и канализации. Устройство ливневой канализации

(номер, другие реквизиты чертежа, наименование проектной и/или рабочей документации, сведения о лицах, осуществляющих подготовку, раздела проектной и/или рабочей документации)

3. При выполнении работ применены:

Труба гофрированная двухслойная НПВХ Дн315мм, труба гофрированная двухслойная НПВХ Дн160мм – сертификат соответствия №РОСС RU.АН01.Н00252 с 11.12.2020 по 10.12.2023 г., труба стальная с ВУС 530 – паспорт №19/08-2 от 19.08.2023 г., труба стальная с ВУС 430 – сертификат соответствия №РОСС RU.НЕ06.Н03301 с 03.03.2023 по 02.03.2026 г., цементно-песчаный раствор М100 – декларация о соответствии № РОСС RU. Д-РУ.РА01.В.98824/21 с 13.10.2021 по 01.12.2026г., кольцо опорно-направляющее ОНК 315/530 – руководство по эксплуатации №ТУ 1469-001-0129785898 от 29.09.2023 г., сертификат соответствия – №РОСС RU.АЖ33.Н00334 с 10.04.2019 по 09.04.2024 г., кольцо опорно направляющее 160/430 – паспорт №4064/2/4-PI0-ТCD от 10.2023 г., муфта защитная Ду 315 – паспорт качества №691 М/23 от 03.2023 г., муфта защитная Ду 160 – паспорт качества №687 М/23 от 03.2023 г.

(наименование строительных материалов (изделий), реквизиты сертификатов и/или других документов, подтверждающих их качество и безопасность)

4. Предъявлены документы, подтверждающие соответствие работ предъявляемым требованиям:

Исполнительная схема №19 Укладка труб в траншее К15Б-К15В(К15А)-К17

(исполнительные схемы и чертежи, результаты экспертиз, обследований, лабораторных и иных испытаний выполненных работ, проведенных в процессе строительного контроля)

5. Даты: начала работ: «16» октября 2023 г.
окончания работ: «17» октября 2023 г.

6. Работы выполнены в соответствии:

131-23-НБК5 «Ж/Д пути от испытательного центра до обкаточной линии с удлинением трансбордера, расположенные по адресу: Московская область, г.о. Мытищи, ул. Колонцова, 4.» Наружные сети водоснабжения и канализации. Устройство ливневой канализации. СП 45.13330.2017. «Свод правил. Земляные сооружения, основания и фундаменты». СП48.13330.2019 Свод правил. Организация строительства.

(наименования и структурные единицы технических регламентов, иных нормативных правовых актов, разделы проектной и/или рабочей документации)

7. Разрешается производство последующих работ

Обмазочная гидроизоляция ЖБИ колодцев К15В и К17

(наименование работ, конструкций, участков сетей инженерно-технического обеспечения)

Дополнительные сведения: отсутствуют

Акт составлен в 5 (пяти) экземплярах.

Приложения:

Документы перечисленные в п.3 и п.4 настоящего акта

Представитель застройщика (технического заказчика, эксплуатирующей организации или регионального оператора) по вопросам строительного контроля

Дураев В. Ю.

(фамилия, инициалы, подпись)

Представитель лица, осуществляющего строительство

Шевчук К. А.

(фамилия, инициалы, подпись)

Представитель лица, осуществляющего строительство, по вопросам строительного контроля (специалист по организации строительства)

Кessler Ю. Ф.

(фамилия, инициалы, подпись)

Представитель лица, осуществляющего подготовку проектной документации

Липатов В. Е.

(фамилия, инициалы, подпись)

Представитель лица, выполнившего работы, подлежащие освидетельствованию

1. Перевизник А. П.

(фамилия, инициалы, подпись)

2. Юрченко В. И.

(фамилия, инициалы, подпись)

Представители иных лиц

(фамилия, инициалы, подпись)

Приложение №1 к Акту № 131-23-НВК5-19 от 17.10.2023 г.

План участка производства работ

К17

Ø2,20

151,42
148,23

41,23

1

151,50
148,84

151,50
148,86

1,07

6,91

5,09

2

151,41
149,01

151,48
148,93

2

0,28

4,44

0,97

151,63
150,54

1

151,53
148,63

1-1

4,05

2,72

1

0,1

148,78

Песок

1,33

2-2

4,05

151,50

2,72

3
5
6
1

148,78

1,33


Условные обозначения:

песок

К15Б-К15В(К15А)-К17

Фактические точки участка работ

Изм.	Кол.
Руков. проект	
Зам. рук. проекта	
Нач. участка	
Гл. инженер	

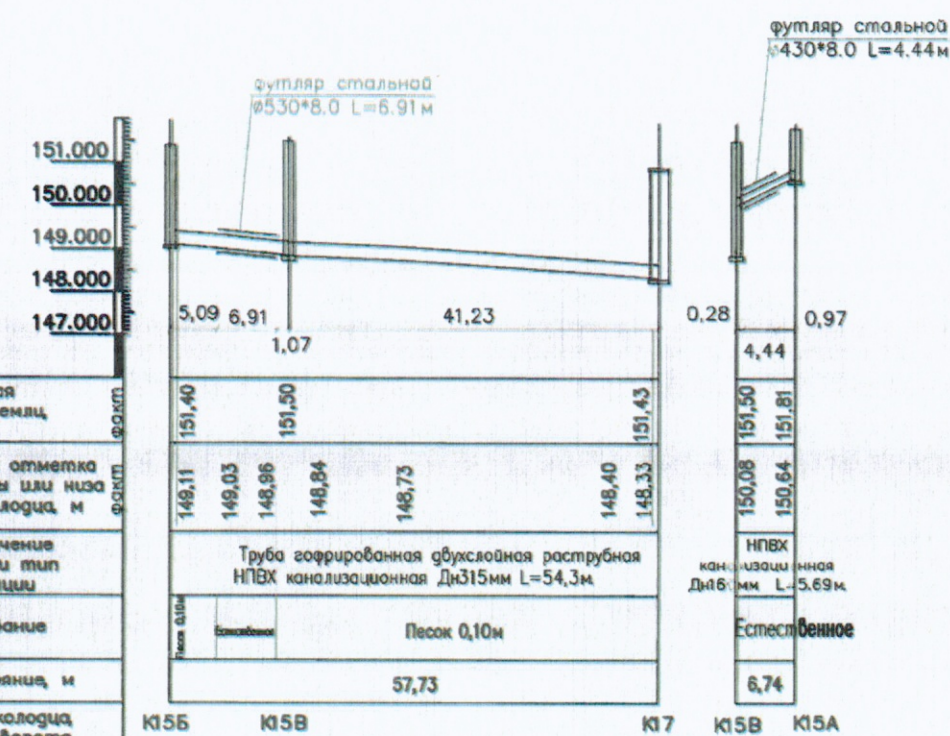

Ведомость объемов выполненных работ по смонтированным материалам				
№ п.п.	Наименование	Ед. изм.	Кол.	Примечание
1	Труба гофрированная двухслойная раструбная НПВХ канализационная Дн315мм	м	54,30	(уч. К15Б - К15В) 5,09+6,91+1,07 + (уч. К15В - К17) 41,23
2	Труба гофрированная двухслойная раструбная НПВХ канализационная Дн160мм	м	5,69	(уч. К15В - К15А) 0,28+4,44+0,97
3	Труба стальная с полиэтиленовым защитным покрытием ВУС Ø530х8,0мм	м	6,91	
4	Труба стальная с полиэтиленовым защитным покрытием ВУС Ø430х8,0мм	м	4,44	
5	Заполнение межтрубного пространства цементно-песчаной смесью марки М100	м3	1,40	уч. (К15Б - К15В) - 0,89м3 уч. (К15А - К15В) - 0,51м3
6	Кольцо опорно направляющее ОНК-315/530	шт	3	Шаг установки 2м
7	Кольцо опорно направляющее ОНК-160/430	шт	2	Шаг установки 2м
	Муфта защитная проходная Ду. 315/530мм	шт	2	футляр Ду. 530мм
	Муфта защитная проходная Ду. 160/430мм	шт	2	футляр Ду. 430мм
	Пробивка отверстий 0,32*0,32м	шт	4	
	Пробивка отверстия 0,18*0,18м	шт	1	

					2023	131-23-НВК5		
						Ж/Д пути от испытательного центра до обкаточной линии с удлинением трансбордера, расположенные по адресу: Московская область, г.о. Мытищи, ул. Колонцова, 4		
						Наружные сети водоснабжения и канализации		
						Устройство ливневой канализации		
						Исполнительная схема №19 Укладка труб в траншее К15Б-К15В/К15А1-К17		
Изм.	Кол.	Лист	№ док.	Подпись	Дата	Стадия	Лист	Листов
Руков. проекта		Шевчук К.А.	К15Б-К15В/К15А1-К17		10.10	ИД	1	1
Зам. рук.проекта		Коршаков А.А.	К15Б-К15В/К15А1-К17		10.10			
Нач. участка		Перевизных А.Е.			17.10			
Гл. инженер		Юрченко В.И.			17.10	ООО "КиКГЕОСТРОЙ"		

Формат А3

ДОБРОВОЛЬНАЯ СЕРТИФИКАЦИЯ ПРОДУКЦИИ

СЕРТИФИКАТ СООТВЕТСТВИЯ



ЦЕНТР
РОССЕРТИФИКО
ROSCERTIFICO
CENTER



RA RU.10AH01



№ РОСС RU.AH01.H00252

Срок действия с 11.12.2020 по

10.12.2023

№ 0000080

ОРГАН ПО СЕРТИФИКАЦИИ рег. № RA.RU.10AH01

ОРГАН ПО СЕРТИФИКАЦИИ АКЦИОНЕРНОГО ОБЩЕСТВА «РОССИЙСКИЙ ЦЕНТР ИСПЫТАНИЙ И СЕРТИФИКАЦИИ НЕФТЕХИМИЧЕСКОЙ ПРОДУКЦИИ». Место нахождения и фактический адрес: 421001, Российская Федерация, Республика Татарстан, г. Казань, ул. Адоратского, д.3, тел./факс +7(843)522-47-68, 522-47-98, адрес электронной почты: rossert@mail.ru.

ПРОДУКЦИЯ

Трубы гофрированные двухслойные из полипропилена ТЕХСТРОЙ ГПТ для подземных безнапорных трубопроводов, диаметром от 110 мм до 1000 мм включительно. ТУ 2248-011-54432486-2013. Серийный выпуск.

код ОК

034-2014 (КПЕС 2008)

22.21.21.129

СООТВЕТСТВУЕТ ТРЕБОВАНИЯМ НОРМАТИВНЫХ ДОКУМЕНТОВ

п. 1.6 таблицы 1-1а; п. 1.7 таблица 2; п. 1.8; п. 1.9; п. 1.11 таблица 3 (поз. 1, 2, 3, 4, 5, 6, 7); п. 1.12; п. 1.13

ТУ 2248-011-54432486-2013

п. 5.1.1; п. 5.1.2 таблица 7 (поз. 1, 2, 3, 4, 6); п. 5.1.4 таблица 9 ГОСТ Р 54475-2011

ИЗГОТОВИТЕЛЬ

Общество с ограниченной ответственностью «ТЕХСТРОЙ».

420053, Российская Федерация, Республика Татарстан, город Казань, улица 1-ая Вольская, дом 1, 623620, Российская Федерация, Свердловская область, Талицкий район, поселок Троицкий, улица Мичурина, д. 1.

422630, Российская Федерация, Республика Татарстан, Лаишевский муниципальный район, сельское поселение Нармонское, село Нармонка, улица Габиева, дом 39.

ИНН 7743944097.

код ТН ВЭД

3917 22 100 0

КОПИЯ ВЕРНА
РУК. ПРОЕКТА
ШЕВЧУК К. А.

СЕРТИФИКАТ ВЫДАН

Обществу с ограниченной ответственностью «ТЕХСТРОЙ».

117186, Российская Федерация, город Москва, улица Нагорная, дом 15, корпус 8, этаж 1, помещение I, офис 70.

Телефон +7(843)230-07-03, факс +7(843)230-04-30, адрес электронной почты: info@tehstroj.ru.

НА ОСНОВАНИИ

Протоколов испытаний № 310820-1 от 31.08.2020, № 310820-2 от 31.08.2020, № 310820-3 от 31.08.2020, выданных Испытательной лабораторией полимерных труб и фитингов. Общества с ограниченной ответственностью «Полиакцент» (аттестат аккредитации рег. № RA.RU.21HC73); свидетельства о государственной регистрации продукции № RU.01.PA.02.013.E.001124.10.20 от 23.10.2020, выданного Управлением Роспотребнадзора по Республике Адыгея (Адыгея); сертификата соответствия на систему менеджмента качества требованиям ГОСТ Р ИСО 9001-2015 (ISO 9001:2015) рег. № РОСС RU.AH01.K00015 от 14.09.2018 до 14.09.2021, выданного Органом по сертификации Акционерного общества «РОССИЙСКИЙ ЦЕНТР ИСПЫТАНИЙ И СЕРТИФИКАЦИИ НЕФТЕХИМИЧЕСКОЙ ПРОДУКЦИИ» (аттестат аккредитации рег. № RA.RU.10AH01).

ДОПОЛНИТЕЛЬНАЯ ИНФОРМАЦИЯ

Схема сертификации № 3с.



Руководитель органа (заместитель)

Эксперт

Подпись



А.В. Иванов

инициалы, фамилия

МОСКВА

Л.Г. Рахматуллина

инициалы, фамилия

Сертификат не применяется при обязательной сертификации

АНТИКОРРОЗИОННОЕ ПОКРЫТИЕ ВУС(УС) СТАЛЬНЫХ ТРУБ

ИП Соколов В.В.

МОСКОВСКИЙ ЗАВОД ИЗОЛЯЦИИ

Московская область, г.Электроугли Банный переулок уч.12
т/ф 8-916-207-60-48 www.ooomzi.tiu.ru

ПАСПОРТ

№ 19/08-2

Диаметр труб. мм	Кол-во труб шт	Кол-во п/м	Грузополучатель:
530	5	60.00	УПД
			№ от 19.08.2023 г.
			Заказчик, после приёмки изолированных труб и фасонных деталей на заводе производителя, несёт полную ответственность по сохранности изоляционного материала относительно транспортировки, выгрузки, хранению и дальнейшему использованию на основании ГОСТ инструкций по обращению с трубами и деталями в ВУС изоляции. Трубы с ВУС изоляцией не разрезать вдоль. http://gosstrf.com/normadata/1/4293786/4293786517.pdf

ООО МТС

Наружное покрытие ВУС (УС) типа выполнено в соответствии с ГОСТ 9.602-2016 и ГОСТ Р 51164-98

№№ труб	№ партии	Толщина в мм	Адгезия Н/см	Изоляционное покрытие	Адгезионный подслои	Отсутствие пробоя при напряжении, кВт
1-5	39-43	4,0	46,9	КОМПОЗИТНОЕ ИЗОЛЯЦИОННОЕ 3-х КОМПОНЕНТНОЕ ВУС(УС)	Полимерный праймер	Соответствует
				ИЗОЛЯЦИОННЫЙ ПОЛИОЛЕФИН ВЫСОКОМОЛЕКУЛЯРНЫЙ	плавкий	ГОСТу и ТУ
				СЕРТИФИКАТ СООТВЕТСТВИЯ ГОСТ Р		5 кВ/мм
				№ РОСС RU.НЕТ06.Н03301		
				Код ОК 24.20.13.130		

КОПИЯ ВЕРНА
РУК. ПРОЕКТА
ШЕВЧУК К.А.

СИСТЕМА СЕРТИФИКАЦИИ ГОСТ Р
ФЕДЕРАЛЬНОЕ АГЕНТСТВО ПО ТЕХНИЧЕСКОМУ РЕГУЛИРОВАНИЮ И МЕТРОЛОГИИ



СЕРТИФИКАТ СООТВЕТСТВИЯ

№ РОСС RU.Н06.Н03301

Срок действия с 03.03.2023

по 02.03.2026

№ 0627222

ОРГАН ПО СЕРТИФИКАЦИИ RA.RU.11HE06

Орган по сертификации продукции ООО "Эксперт-С". Адрес: 300045, РОССИЯ, Тульская обл, Тула г, Новомосковское ш, дом 54, помещение 3, 2 этаж, помещение 14. Телефон 8-487-274-0239, адрес электронной почты: s.eksp@yandex.ru

ПРОДУКЦИЯ Трубы стальные диаметром от 57 мм до 1720 мм с наружным, грунтованным, ленточно-полимерным изоляционным двухслойным или многослойным полиэтиленовым защитным покрытием усиленного типа (УС) и весьма усиленного типа (ВУС). Условия нанесения покрытия - Заводские (базовые). Серийный выпуск.

код ОК
24.20.13.130

СООТВЕТСТВУЕТ ТРЕБОВАНИЯМ НОРМАТИВНЫХ ДОКУМЕНТОВ

ГОСТ Р 51164-98; ГОСТ 9.602-2016, ТУ 4859-001-11775856-95

код ТН ВЭД
7304



ИЗГОТОВИТЕЛЬ Индивидуальный предприниматель Соколов Владимир Владимирович "Московский Завод Изоляции". ОГРНИП: 318774600624762, ИНН: 502244841414. Адрес: 142455, РОССИЯ, Московская область, Ногинский район, город Электроугли, Банный переулок, участок 12, телефон: +7(916)207-60-48, адрес электронной почты: sigma-vesta@bk.ru.

СЕРТИФИКАТ ВЫДАН Индивидуальный предприниматель Соколов Владимир Владимирович. ОГРНИП: 318774600624762, ИНН: 502244841414. Адрес: 115093, РОССИЯ, г. Москва, Щипковский 1-й переулок, дом 25, к 47, телефон: +7(916)207-60-48, адрес электронной почты: sigma-vesta@bk.ru.

НА ОСНОВАНИИ

Протокол испытаний № 13P18/03/20 от 18.02.2020 года, выдан ИСПЫТАТЕЛЬНОЙ ЛАБОРАТОРИЕЙ ТАМОЖЕННОГО СОЮЗА «РЕЙНА» (аттестат аккредитации РОСС RU.31881.04.TEC0.ИЛ13 срок действия с 03.02.2020 по 02.02.2025 г)

КОПИЯ ВЕРНА
РУК. ПРОЕКТА
ШЕВЧУК К.А.

ДОПОЛНИТЕЛЬНАЯ ИНФОРМАЦИЯ

Схема сертификации: 1с



Руководитель органа

Эксперт

А.В. Босик

инициалы, фамилия

А.А. Белянин

инициалы, фамилия

Сертификат не применяется при обязательной сертификации

РОССИЙСКАЯ ФЕДЕРАЦИЯ
ДЕКЛАРАЦИЯ О СООТВЕТСТВИИ

№ РОСС RU Д-RU.PA01.B.98824/21

ЗАЯВИТЕЛЬ: ОБЩЕСТВО С ОГРАНИЧЕННОЙ ОТВЕТСТВЕННОСТЬЮ "КИЧИГИНСКИЙ ГОРНО-ОБОГАТИТЕЛЬНЫЙ КОМБИНАТ "КВАРЦ", ООО "КВАРЦ", место нахождения 457005, РОССИЯ, ОБЛАСТЬ ЧЕЛЯБИНСКАЯ, УВЕЛЬСКИЙ РАЙОН, ПОСЕЛОК НАГОРНЫЙ, УЛИЦА РАБОЧАЯ, 1, ОГРН 1107424000441, ИНН 7424028010, телефон +7 3516698201, электронная почта sekr-kv@kvarzgroup.ru

В ЛИЦЕ: Генеральный директор ООО "Кварцстройинвест" управляющей организации ООО "Кварц", Апаликов Павел Валерьевич

ЗАЯВЛЯЕТ, ЧТО ПРОДУКЦИЯ Смесь сухая строительная кладочная следующего типа ПЦС-М 100 Песчано-цементная смесь марки М100 торговой марки "Уральский Мастеровой", Смесь сухая строительная кладочная следующего типа ПЦС-М 100 Песчано-цементная смесь марки М100 торговой марки "Уральский Мастеровой", тип: ПЦС-М 100 Песчано-цементная смесь марки М100, торговая марка: Уральский Мастеровой, ОБЩЕСТВО С ОГРАНИЧЕННОЙ ОТВЕТСТВЕННОСТЬЮ "КИЧИГИНСКИЙ ГОРНО-ОБОГАТИТЕЛЬНЫЙ КОМБИНАТ "КВАРЦ", ООО "КВАРЦ", 457005, РОССИЯ, ОБЛАСТЬ ЧЕЛЯБИНСКАЯ, УВЕЛЬСКИЙ РАЙОН, ПОСЕЛОК НАГОРНЫЙ, УЛИЦА РАБОЧАЯ, 1, ОГРН 1107424000441, ИНН 7424028010, ГОСТ Р 58272-2018, Смеси сухие строительные кладочные. Технические условия, Раздел 4 (кроме пп. 4.5.2, 4.5.3), раздел 5, Серийный выпуск

код ОКПД 2: 23.64.10.110

код ТН ВЭД ЕАЭС: 6810990000

СООТВЕТСТВУЕТ ТРЕБОВАНИЯМ: ГОСТ Р 58272-2018, Смеси сухие строительные кладочные. Технические условия, Раздел 4 (кроме пп. 4.5.2, 4.5.3), раздел 5;

СХЕМА ДЕКЛАРИРОВАНИЯ: 1д

ДЕКЛАРАЦИЯ О СООТВЕТСТВИИ ПРИНЯТА НА ОСНОВАНИИ №15-М100 выдан 25.02.2021 испытательной лабораторией "Лаборатория цеха по производству сухих строительных смесей и сухого песка ООО "Кварц"

ДОПОЛНИТЕЛЬНЫЕ СВЕДЕНИЯ: В сухих помещениях с нормальной влажностью

СРОК ДЕЙСТВИЯ ДЕКЛАРАЦИИ О СООТВЕТСТВИИ с 13.10.2021 по 01.12.2026

КОПИЯ ВЕРНА
РУК. ПРОЕКТА
ШЕВЧУК К.А.

Заявитель

подпись

Апаликов Павел Валерьевич

фамилия, имя, отчество

ЗАЯВЛЕНИЕ: продукция безопасна при ее использовании согласно указанному способу применения в соответствии с целевым назначением. Заявителем приняты меры по обеспечению соответствия продукции требованиям, установленным техническим регламентом (техническими регламентами) Российской Федерации.




ООО «ПРОМГАРАНТ»
140180, г. Жуковский,
ул. Гагарина, д. 64А, ком. 3-4
+7 (499) 707-19-35
www.promgt.ru
info@promgt.ru

**Кольца опорно-направляющие
для переходов трубопроводов
через автомобильные и железные дороги
прокладываемых в защитном кожухе (футляре)
ПАСПОРТ
и
РУКОВОДСТВО ПО ЭКСПЛУАТАЦИИ**

**ОНК-315/530
ТУ 1469-001-01297858-98
СЕРТИФИКАТ СООТВЕТСТВИЯ
РОСС RU.АЖ33.Н00334
ПРОТОКОЛ ИСПЫТАНИЙ
№0696-04/2019-ЦИК**

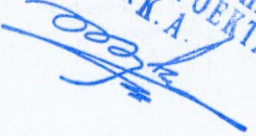

**КОПИЯ ВЕРНА
РУК. ПРОЕКТА
ШЕВЧУК К.А.**


2023 г.




1. Основные сведения об изделии и технические данные.

1.1. Назначение оборудования.

Опорно-направляющие кольца (ОНК) предназначены для механической защиты изоляционного покрытия стальных труб при строительстве переходов стальных трубопроводов под автомобильными и железными дорогами, прокладываемых в защитном кожухе (футляре) во всех климатических зонах при температурах от - 40 до +50°C. Изготавливаются по ТУ 1469-001-01297858-98

1.2. Технические данные.

Опорно-направляющие кольца (рис. 1) состоят из металлических сегментов, снабженных опорными элементами из диэлектрических материалов, скрепленных между собой болтовыми соединениями.

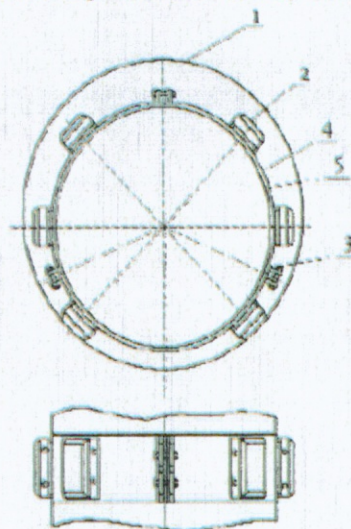

- 1 - кожух
- 2 - диэлектрический опорный элемент
- 3 - болтовое соединение сегментов
- 4 - сегмент опорного кольца
- 5 - прокладка

Рис.1

КОПИЯ ВЕРНА
РУК. ПРОЕКТА
ШЕВЧУК К.А.

Диаметр трубопровода	315 мм
Ширина ОНК	130 мм
Масса изделия	2,5 кг
Ролики	0 шт
Опорный элемент	6 шт
Материал опорных элементов ОНК- полиэтилен 76-73(83,84) по ГОСТ 16338 -85	

2. Комплектность.

2.1 Номер партии :1603-2023

2.2.Количество ОНК в партии

сегмент кольца

болт М 8х50(60)

гайка М 8

шайба пл 8

прокладка

7 комп

3 шт

6 шт

6 шт

6 шт

1 шт



3. Срок службы, гарантии изготовителя.

3.1 Изготовитель гарантирует соответствие колец ОНК требованиям ТУ_1469-001-01297858-98_ при соблюдении условий и правил хранения, транспортирования, монтажа и эксплуатации.

3.2. Гарантийный срок хранения при температуре -40 °С до +50 °С не более 1 года со дня изготовления.

4. Транспортировка и хранение.

4.1 Кольца ОНК транспортируются любым видом закрытого транспорта (ж/д вагоны, контейнеры, закрытые автомашины и т.д.), обеспечивающим сохранность от воздействия атмосферных осадков, попадания прямых солнечных лучей и механических повреждений в соответствии с Правилами перевозки грузов, действующих на соответствующем виде транспорта.

4.2. Кольца ОНК хранятся при температуре от -60 °С до +60 °С в сухих закрытых складских помещениях, исключающих воздействие атмосферных осадков и агрессивных сред.

5.Сведения о рекламациях.

5.1. Рекламация, оформленная в период гарантийного срока, должна быть согласована с представителем завода-изготовителя или, в случае его неявки в согласованный срок, с представителем другой незаинтересованной организации.

5.2 Все предъявленные рекламации должны быть зарегистрированы в паспорте.

5.3. Сведения о неисправности должны быть указаны в таблице 2.

Таблица 2.

Дата обнаружения неисправности	Дата составления рекламации	Краткая характеристика неисправности	Принятые меры по устранению неисправности	Подпись должностного лица

6.Сведения об утилизации.

6.1. Кольца ОНК после прекращения их использования подлежат захоронению в специально отведенных местах, или отправлены для переработки как вторичное сырье.

7. Свидетельство о приемке.

7.1. Кольца опорно-направляющие изготовлены в соответствии с требованиями ТУ 1469-001-01297858-98 и признаны годными для эксплуатации.

Нач. ОТК



Дата изготовления 29.09.2023 г

КОПИЯ ВЕРНА
РУК. ПРОЕКТА
ШЕВЧУК К. А.



8. Руководство по монтажу и эксплуатации опорно-направляющего кольца.

8.1. Количество и места установки ОНК на трубу, их закрепление и протаскивание трубы в защитном кожухе производится в соответствии с проектом производства работ, который разрабатывает проектная организация.

8.2. Условия эксплуатации ОНК: при температуре от -60°C до $+60^{\circ}\text{C}$.

8.3. Установку ОНК на трубу должны осуществлять 2 человека.

8.4. Перед началом работ проверить комплектность изделия.

8.5. Произвести следующие подготовительные операции:

8.5.1. освободить пространство вокруг трубы для удобства монтажа ОНК;

8.5.2. установить трубопровод на неподвижные опоры на расстоянии от грунта удобным для монтажа колец из нижнего положения;

8.5.3. подготовить в достаточном количестве защитный прокладочный материал (резинотканевые прокладки или ленту изоляционную полимерную липкую толщиной не менее 0,6 мм и т. п. в соответствии с проектом)

8.5.4. очистить поверхность трубы в месте монтажа ОНК от грязи и химических веществ.

8.6. Собрать сегменты при помощи крепежных элементов, оставив одно замыкающее соединение несобраным.

8.7. Между кольцом и трубопроводом установить защитную прокладку толщиной 3-5 мм в соответствии с проектом производства работ. Допускается на размеченное место под установку кольца для защиты изоляции трубопровода нанести 5-6 слоев полимерной изоляционной ленты. При этом края защитного материала должны выходить за пределы ширины кольца равномерно по обеим сторонам на 20-50 мм.

8.8. При сборке кольца зазор между торцами сегментов кольца в незатянута состоянии должен составлять 15-20 мм.

8.9. Установить кольцо на трубу.

8.10. Скрепить болтами замыкающее соединение.

8.11. Проверить правильность размещения кольца на трубе. Нижние опорные выступы кольца должны быть симметричны относительно вертикальной диаметральной плоскости защитного кожуха (футляра). Отклонение не должно превышать 10-15 мм.

8.12. Равномерно, последовательно провести затяжку «по кругу» болтов крепления до плотного прилегания внутренней поверхности сегментов кольца к наружной поверхности прокладки, установленной под кольцо. В процессе затяжки контролировать отсутствие смыкания торцов сегментов. В случае смыкания торцов сегментов - снять опорно-направляющее кольцо и увеличить под ним толщину прокладки (добавить два-три слоя полимерной изоляционной ленты толщиной не менее 0,6 мм)

8.13. Затянуть резьбовые соединения с усилием не более 50 Н.М, с обеспечением требований пункта

8.14. Работы по сооружению переходов трубопровода в защитном кожухе должны выполняться в соответствии с требованиями СНиП III-42-80, проекта и ППР.

8.15. Эксплуатация опорно-направляющих колец в конструкции перехода должна производиться в соответствии с действующими отраслевыми нормативными документами по эксплуатации трубопровода.

8.16. Использование опорно-направляющих колец с диэлектрическими опорными элементами в конструкции перехода допускается при температуре перекачиваемого продукта не более $+60^{\circ}\text{C}$.

КОПИЯ ВЕРНА
РУК. ПРОЕКТА
ШЕВЧУК К. А.





СЕРТИФИКАТ СООТВЕТСТВИЯ

№ ПОСС RU.АЖ33.Н00334

Срок действия с 10.04.2019

по 09.04.2024

No 0232530

ОРГАН ПО СЕРТИФИКАЦИИ рег.№ RA.RU.11АЖ33, Орган по сертификации Общества с ограниченной ответственностью "Пожтех", 140187, РОССИЯ, Московская область, город Жуковский, улица Мясничева, дом 1, этаж 6, помещение №618, Тел: +79264659387, E-mail: Pozh.tex@yandex.ru

ПРОДУКЦИЯ Колыда опорно-направляющие (ОНК) для переходов трубопроводов через автомобильные и железные дороги прокладываемые в защитном кожухе (футляре) ТУ 1469-001-01297858-98

Серийный выпуск


Код ОК 034-2014
(КПЕС 2008)
24.20.40.000

СООТВЕТСТВУЕТ ТРЕБОВАНИЯМ НОРМАТИВНЫХ ДОКУМЕНТОВ
ТУ 1469-001-01297858-98

КОД ТН ВЭД

ИЗГОТОВИТЕЛЬ Общество с ограниченной ответственностью "ПРОМГАРАНТ"
140180, Российская Федерация, Московская область, город Жуковский, улица Гагарина дом 64
А. комната 3-4

СЕРТИФИКАТ ВЫДАН Обществу с ограниченной ответственностью "ПРОМГАРАНТ"
140180, Российская Федерация, Московская область, город Жуковский, улица Гагарина дом
комната 3-4
Телсфон: +7 499-707-19-35

КОПИЯ ВЕРНА
РУК. ПРОЕКТА
ШЕВЧУК К.А.

НА ОСНОВАНИИ протокола испытаний №0696-04/2019-ЦИК от 08.04.2019 года, выданного
ИСПЫТАТЕЛЬНОЙ ЛАБОРАТОРИЕЙ
«ЦЕНТР ИСПЫТАНИЙ И КОНТРОЛЯ» Аттестат аккредитации РОСТ
RU.31762.04ГЛСО/ИД.2018 от 19.10.2018

ДОПОЛНИТЕЛЬНАЯ ИНФОРМАЦИЯ



Руководитель органа

Эксперт

B.A. Koshman

A.A. АНИСОВ

Сертификат не применяется при обязательной сертификации

ОБЩЕСТВО С ОГРАНИЧЕННОЙ
ОТВЕТСТВЕННОСТЬЮ
«ПСК Геодор»
РФ, 413116, Саратовская обл.
г. Энгельс, проспект Химиков, зд. 17
ОГРН 1056414902631
ИНН 6449033965

Паспорт

№ 4064/2/4-P10-TCD

На кольца опорно-направляющие и опорно-центрирующие

для переходов трубопроводов через инженерные сооружения прокладываемых в кожухе (футляре)
ТУ 259929-099-75957906-2019 (изм.1)

Сертификат соответствия № RU.MCK.034.058.PR.16275 с 25.10.2022 до 24.10.2025 г.

Назначение изделия	Предназначены для строительства подземных переходов трубопроводов стальных, полимерных, бетонных, композитных диаметром до 2000 мм (включительно), прокладываемых в защитном кожухе (футляре) под автомобильными и железными дорогами, а также другими инженерными сооружениями во всех климатических зонах при температурах от -40 до +60 °С, используются для снижения трения при протаскивании в защитном кожухе и предохранения изоляционного покрытия рабочего
Материалы и комплектующие	1. Стальной лист горячекатаный ГОСТ 380-60; 2. Полиэтилен ГОСТ 16338-85; 3. Болты ГОСТ 7798-70 4. Гайки ГОСТ 5915-70

Технические характеристики ОНК (ОЦК)

Наименование и значение показателя, единица измерения	
Условное обозначение ОНК (ОЦК)	ОНК – П – 160
№ партии	4064/2/4
Дата изготовления (месяц, год)	Октябрь 2023
Количество комплектов в партии	4 комплекта

КОПИЯ ВЕРНА
РУК. ПРОЕКТА
ШЕВЧУК К.А.

Результаты приемо-сдаточных испытаний

- Размеры сегментов колец согласно чертежу — соответствуют;
- Повреждения и дефекты изготовления – не имеют;
- Окраска сегментов по ГОСТ 9.032 (гладкое, однотонное, матовое, группа по ГОСТ 9.104, класс VII) – соответствует.

Комплектность

В комплект поставки партии входят:

- сегменты металлические с опорами 2 шт. в комплекте;
- крепежные изделия (болты М 10х40, гайки М 10) 4 шт. в комплекте;
- защитная прокладка из скального листа - 1 шт.
- паспорт.



Гарантийные обязательства

1. Изготовитель гарантирует соответствие ОНК и ОЦК требованиям ТУ 259929-099-75957906-2019 (изм.1) при соблюдении потребителем условий транспортирования, хранения и эксплуатации, установленных ТУ 259929-099-75957906-2019 (изм.1)
2. Срок эксплуатации на ОНК и ОЦК с сохранением технических параметров и характеристик – не менее срока службы трубопровода.

Инженер ОТК



/Насыров А.





ПК ПОЛИМЕР ФИТИНГ

ПРОИЗВОДСТВО ПОЛИМЕРНЫХ ИЗДЕЛИЙ

420124, РТ, г.Казань, ул.
Чистопольская, д.51, кв 17
инн: 1657259362
e-mail: igorpad@bk.ru,
тел. 89172805519
www.polimerfiting.ru

ПАСПОРТ КАЧЕСТВА № 691 М/23

Условное обозначение: Муфта защитная для прохода через Ж/Б ф315

Партия № 691 М/23

Дата изготовления: Март 2023 года

Размер партии: 1000шт.

Производитель трубы и ПЭ :



Гарантийный срок хранения в условиях 5 (ОЖ 4) не более 2 лет со дня изготовления.

Условия хранения: по ГОСТ 15150, раздел 10.

Допуск отклонения изделия по диаметру, длине и толщине $\pm 5\%$

Изготовитель гарантирует соответствие требованиям ТУ 22.21.29-001-14823892-2017 при соблюдении условий транспортирования и хранения.

Втулки и переходы литые удлиненные и короткие используются только один раз (повторное использование не возможно)

Любые внесения изменений в изделие заказчиком не допускается и производитель ответственности не несет и изделие возврату не подлежит.

Аттестационное удостоверение сварщика №1714 от 28.09.2022г. Мухутдинов Ильнар Султанович

Аттестационное удостоверение сварщика №1711 от 28.09.2022г. Хмылев Владимир Васильевич

ОТК



Размножению не подлежит

КОПИЯ ВЕРНА
РУК. ПРОЕКТА
ШЕВЧУК К. А.



ПК ПОЛИМЕР ФИТИНГ
ПРОИЗВОДСТВО ПОЛИМЕРНЫХ ИЗДЕЛИЙ

420124, РТ, г. Казань, ул.
Чистопольская, д. 51, кв. 17
инн: 1657259562
e-mail: igorpad@bk.ru,
тел. 89172805519
www.polimerfiting.ru

ПАСПОРТ КАЧЕСТВА № 687 М/23

Условное обозначение: **Муфта защитная для прохода через Ж/Б ф160**

Партия № 687 М/23

Дата изготовления: Март 2023 года

Размер партии: 1000шт.

Производитель трубы и ПЭ :

КОПИЯ ВЕРНА
РУК. ПРОЕКТА
ШЕВЧУК К.А.
[Подпись]

Гарантийный срок хранения в условиях 5 (ОЖ 4) не более 2 лет со дня изготовления.

Условия хранения: по ГОСТ 15150, раздел 10.

Допуск отклонения изделия по диаметру, длине и толщине $\pm 5\%$

Изготовитель гарантирует соответствие требованиям ТУ 22.21.29-001-14823892-2017 при соблюдении условий транспортирования и хранения.

Втулки и переходы литые удлиненные и короткие используются только один раз (повторное использование не возможно)

Любые внесения изменений в изделие заказчиком не допускается и производитель ответственности не несет и изделие возврату не подлежит.

Аттестационное удостоверение сварщика №1714 от 28.09.2022г. Мухутдинов Ильнар Султанович

Аттестационное удостоверение сварщика №1711 от 28.09.2022г. Хмылев Владимир Васильевич

ОТК



Размножению не подлежит



Объект капитального строительства:

«Ж/Д пути от испытательного центра до обкаточной линии с удлинением трансбордера, расположенные по адресу: Московская область, г. Мытищи, ул. Колонцова, 4», территория завода АО «МЕТРОВАГОНМАШ»
(наименование проектной документации, почтовый или строительный адрес объекта капитального строительства)

Застройщик (технический заказчик, эксплуатирующая организация или региональный оператор):

ООО «Проминжиниринг», ИНН 7734001650, ОГРН 11477481394406, КПП 770801001, 107140, г. Москва, ул. Русаковская, д.13, помещение ХХ-4, тел. +7(495) 909-93-48, член саморегулируемой Ассоциации строителей «Саморегулируемая организация «Строительные допуски», ИНН 7714322214, ОГРН 107799011045, регистрационный номер СРО-С-187-26012010

(фамилия, имя, отчество, адрес места жительства, ОГНИП, ИНН индивидуального предпринимателя, наименование, ОГРН, ИНН, место нахождения юридического лица, телефон/факс, наименование, ОГРН, ИНН саморегулируемой организации, членом которой является – для индивидуальных предпринимателей и юридических лиц; фамилия, имя, отчество, паспортные данные, адрес места жительства, телефон/факс – для физических лиц, не являющихся индивидуальными предпринимателями)

Лицо, осуществляющее строительство: ООО «КиКГЕОСТРОЙ», ОГРН 1127747247704, ИНН 7709918820, 109004, Г.МОСКВА, УЛ. ЗЕМЛЯНОЙ ВАЛ, Д.65, КВ.59, тел. +7 (495) 915-24-71, член саморегулируемой ассоциации СРО «МАС» регистрационный номер СРО-С-148-24122009

(фамилия, имя, отчество, адрес места жительства, ОГНИП, ИНН индивидуального предпринимателя, наименование, ОГРН, ИНН, место нахождения юридического лица, телефон/факс, наименование, ОГРН, ИНН саморегулируемой организации, членом которой является)

Лицо, осуществляющее подготовку проектной документации: ООО «КиКГЕОСТРОЙ», ОГРН 1127747247704, ИНН 7709918820, 109004, Г.МОСКВА, УЛ. ЗЕМЛЯНОЙ ВАЛ, Д.65, КВ.59, тел. +7 (495) 915-24-71, член саморегулируемой ассоциации СРО «Объединение проектировщиков «УниверсалПроект», регистрационный номер СРО-П-179-12122012

(фамилия, имя, отчество, адрес места жительства, ОГНИП, ИНН индивидуального предпринимателя, наименование, ОГРН, ИНН, место нахождения юридического лица, телефон/факс, наименование, ОГРН, ИНН саморегулируемой организации, членом которой является)

Лицо, осуществляющее строительство, выполнившее работы, подлежащие освидетельствованию:

1. ООО «ШЕЛПРОКК», ОГРН 1237700462427, ИНН 9726048866, 117535, Г.МОСКВА, МУНИЦИПАЛЬНЫЙ ОКРУГ ЧЕРТАНОВО ЮЖНОЕ, ПРОЕЗД 3-Й ДОРОЖНЫЙ, Д. 6, К. 2, член саморегулируемой ассоциации «Архитектурное наследие», регистрационный номер СРО-С-230-07092010

2. ООО «ЭлектроЭнергетика», ОГРН 1175074004698, ИНН 5037011400, 142281, Московская обл., г. Протвино, Кременковское ш., д. 5, член саморегулируемой ассоциации «Объединение Специализированных Организаций Профессиональные Строители», регистрационный номер СРО-С-219-21042010

(фамилия, имя, отчество, адрес места жительства, ОГНИП, ИНН индивидуального предпринимателя, наименование, ОГРН, ИНН, место нахождения юридического лица, телефон/факс, наименование, ОГРН, ИНН саморегулируемой организации, членом которой является)

АКТ**освидетельствования скрытых работ**

№ 131-23-НВК5-20

"19" октября 2023 г.

(дата составления акта)

Представитель застройщика (технического заказчика, эксплуатирующей организации или регионального оператора) по вопросам строительного контроля:

Ведущий инженер строительного контроля ООО «Проминжиниринг» Дураев В. Ю., приказ №5 от 03.08.2023г.

(должность, фамилия, инициалы, идентификационный номер в национальном реестре специалистов в области строительства, реквизиты распорядительного документа, подтверждающего полномочия, с указанием наименования, ОГРН, ИНН, места нахождения юридического лица, фамилии, имени, отчества, адреса места жительства, ОГНИП, ИНН индивидуального предпринимателя)

Представитель лица, осуществляющего строительство:

Руководитель проекта ООО «КиКГЕОСТРОЙ» Шевчук К.А. приказ №2-МВМ от 01.07.2023г.

(должность, фамилия, инициалы, реквизиты распорядительного документа, подтверждающего полномочия)

Представитель лица, осуществляющего строительство, по вопросам строительного контроля (специалист по организации строительства): Генеральный директор ООО «КиКГЕОСТРОЙ» Кесслер Ю.Ф., приказ №1СК-МВМ от 03.07.2023г., идентификационный номер НОСТРОЙ С-77-118776 от 28.09.2023г.

(должность, фамилия, инициалы, идентификационный номер в национальном реестре специалистов в области строительства, реквизиты распорядительного документа, подтверждающего полномочия)

Представитель лица, осуществляющего подготовку проектной документации:

Руководитель службы управления проектами ООО «КиКГЕОСТРОЙ» Липатов В. Е. приказ № 2-АН от 02.10.2023г.

(должность, фамилия, инициалы, реквизиты распорядительного документа, подтверждающего полномочия, с указанием наименования, ОГРН, ИНН, места нахождения юридического лица, фамилии, имени, отчества, адреса места жительства, ОГНИП, ИНН индивидуального предпринимателя, наименования, ОГРН, ИНН саморегулируемой организации, членом которой является указанное юридическое лицо, индивидуальный предприниматель)

Представитель лица, выполнившего работы, подлежащие освидетельствованию:

1. Начальник участка ООО «ШЕЛПРОКК» Перевизнык А.П., приказ №1 от 01.08.2023г.

2. Главный инженер ООО «ЭлектроЭнергетика» Юрченко В. И., приказ № 1/08 от 04.08.2023г.

(должность, фамилия, инициалы, реквизиты распорядительного документа, подтверждающего полномочия, с указанием наименования, ОГРН, ИНН, места нахождения юридического лица, фамилии, имени, отчества, адреса места жительства, ОГНИП, ИНН индивидуального предпринимателя)

а также иные представители лиц, участвующих в освидетельствовании:

(должность с указанием наименования организации, фамилия, инициалы, реквизиты распорядительного документа, подтверждающего полномочия)

произвели осмотр работ, выполненных

ООО "ШЕЛПРОКК", ООО "ЭлектроЭнергетика"

(наименование лица, выполнившего работы, подлежащие освидетельствованию)

и составили настоящий акт о нижеследующем:

1. К освидетельствованию предъявлены следующие работы:

Обмазочная гидроизоляция ЖБИ колодцев K15B и K17

(наименование скрытых работ)

2. Работы выполнены по проектной документации

131-23-НВК5 «Ж/Д пути от испытательного центра до обкаточной линии с удлинением трансбордера, расположенные по адресу: Московская область, г.о. Мытищи, ул. Колонцова, 4.» Наружные сети водоснабжения и канализации. Устройство ливневой канализации.

(номер, другие реквизиты чертежа, наименование проектной и/или рабочей документации, сведения о лицах, осуществляющих подготовку, раздела проектной и/или рабочей документации)

3. При выполнении работ применены:

Праймер Технониколь – паспорт качества б/н от 18.05.23 г., сертификат соответствия №04УПС1.RU.CO2811 с 09.12.2022 по 08.12.2025 г., битумная мастика Технониколь – паспорт б/н от 04.04.23 г., сертификат соответствия №04УПС1.RU.CO2817 с 09.12.2022 по 08.12.2025г.

(наименование строительных материалов (изделий), реквизиты сертификатов и/или других документов, подтверждающих их качество и безопасность)

4. Предъявлены документы, подтверждающие соответствие работ предъявляемым требованиям:

Исполнительная схема №20 Обмазочная гидроизоляция ЖБИ колодцев K15B и K17

(исполнительные схемы и чертежи, результаты экспертиз, обследований, лабораторных и иных испытаний выполненных работ, проведенных в процессе строительного контроля)

5. Даты: начала работ: «19» октября 2023 г.

окончания работ: «19» октября 2023 г.

6. Работы выполнены в соответствии:

131-23-НВК5 «Ж/Д пути от испытательного центра до обкаточной линии с удлинением трансбордера, расположенные по адресу: Московская область, г.о. Мытищи, ул. Колонцова, 4.» Наружные сети водоснабжения и канализации. Переустройство ливневой канализации. СП 45.13330.2017. «Свод правил. Земляные сооружения, основания и фундаменты». СП48.13330.2019 Свод правил. Организация строительства.

(наименования и структурные единицы технических регламентов, иных нормативных правовых актов, разделы проектной и/или рабочей документации)

7. Разрешается производство последующих работ

Обсыпка из песка труб в траншее K15Б-K15B(+K15A)-K17

(наименование работ, конструкций, участков сетей инженерно-технического обеспечения)

Дополнительные сведения: отсутствуют

Акт составлен в 5 (пяти) экземплярах.

Приложения:

Документы перечисленные в п.3 и п.4 настоящего акта

Представитель застройщика (технического заказчика, эксплуатирующей организации или регионального оператора) по вопросам строительного контроля

Дураев В. Ю.

(фамилия, инициалы, подпись)

Представитель лица, осуществляющего строительство

Шевчук К. А.

(фамилия, инициалы, подпись)

Представитель лица, осуществляющего строительство, по вопросам строительного контроля (специалист по организации строительства)

Кесслер Ю. Ф.

(фамилия, инициалы, подпись)

Представитель лица, осуществляющего подготовку проектной документации

Липатов В. Е.

(фамилия, инициалы, подпись)

Представитель лица, выполнившего работы, подлежащие освидетельствованию

1. Перевизнык А. П.

(фамилия, инициалы, подпись)

2. Юрченко В. И.




(фамилия, инициалы, подпись)

Представители иных лиц

(фамилия, инициалы, подпись)

План участка производства работ

Приложение №1 к Акту № 131-23-НБК5-20 от 19.10.2023 г.

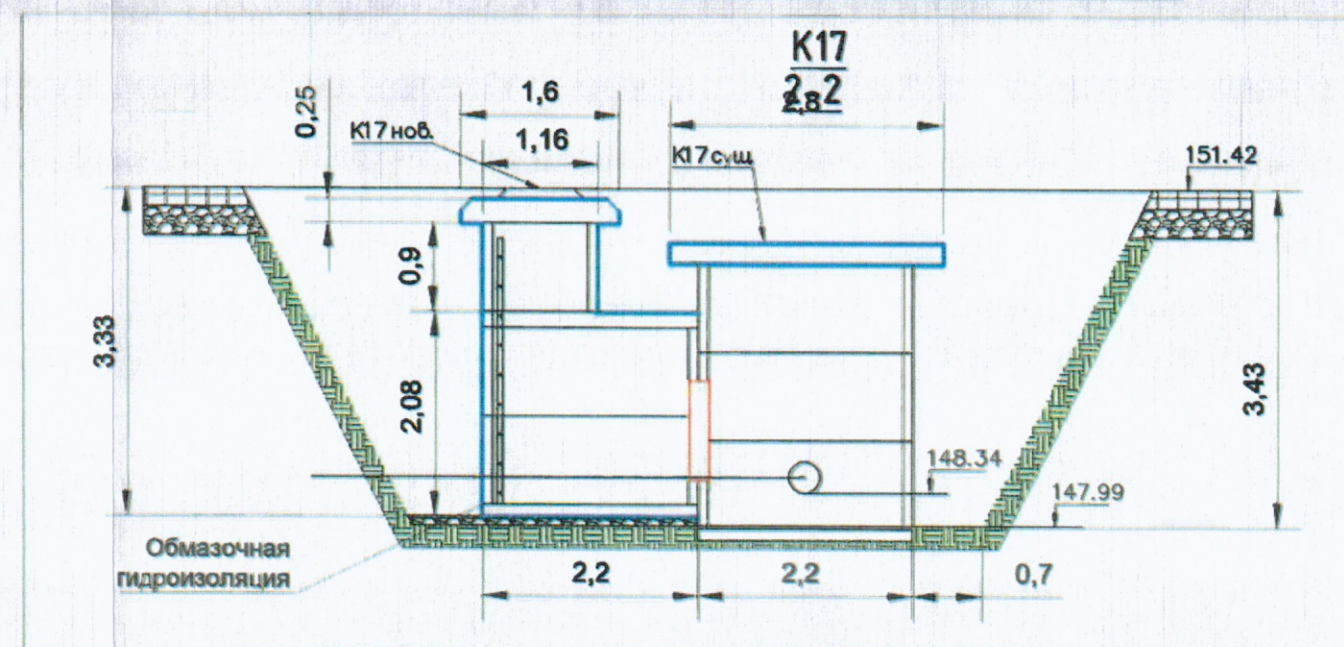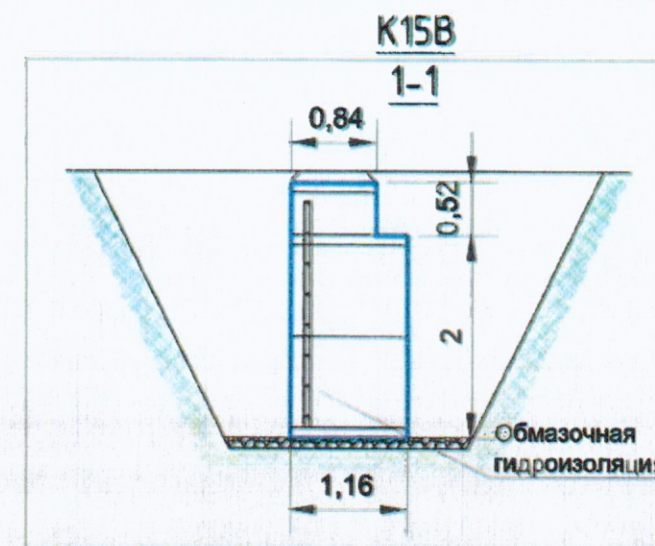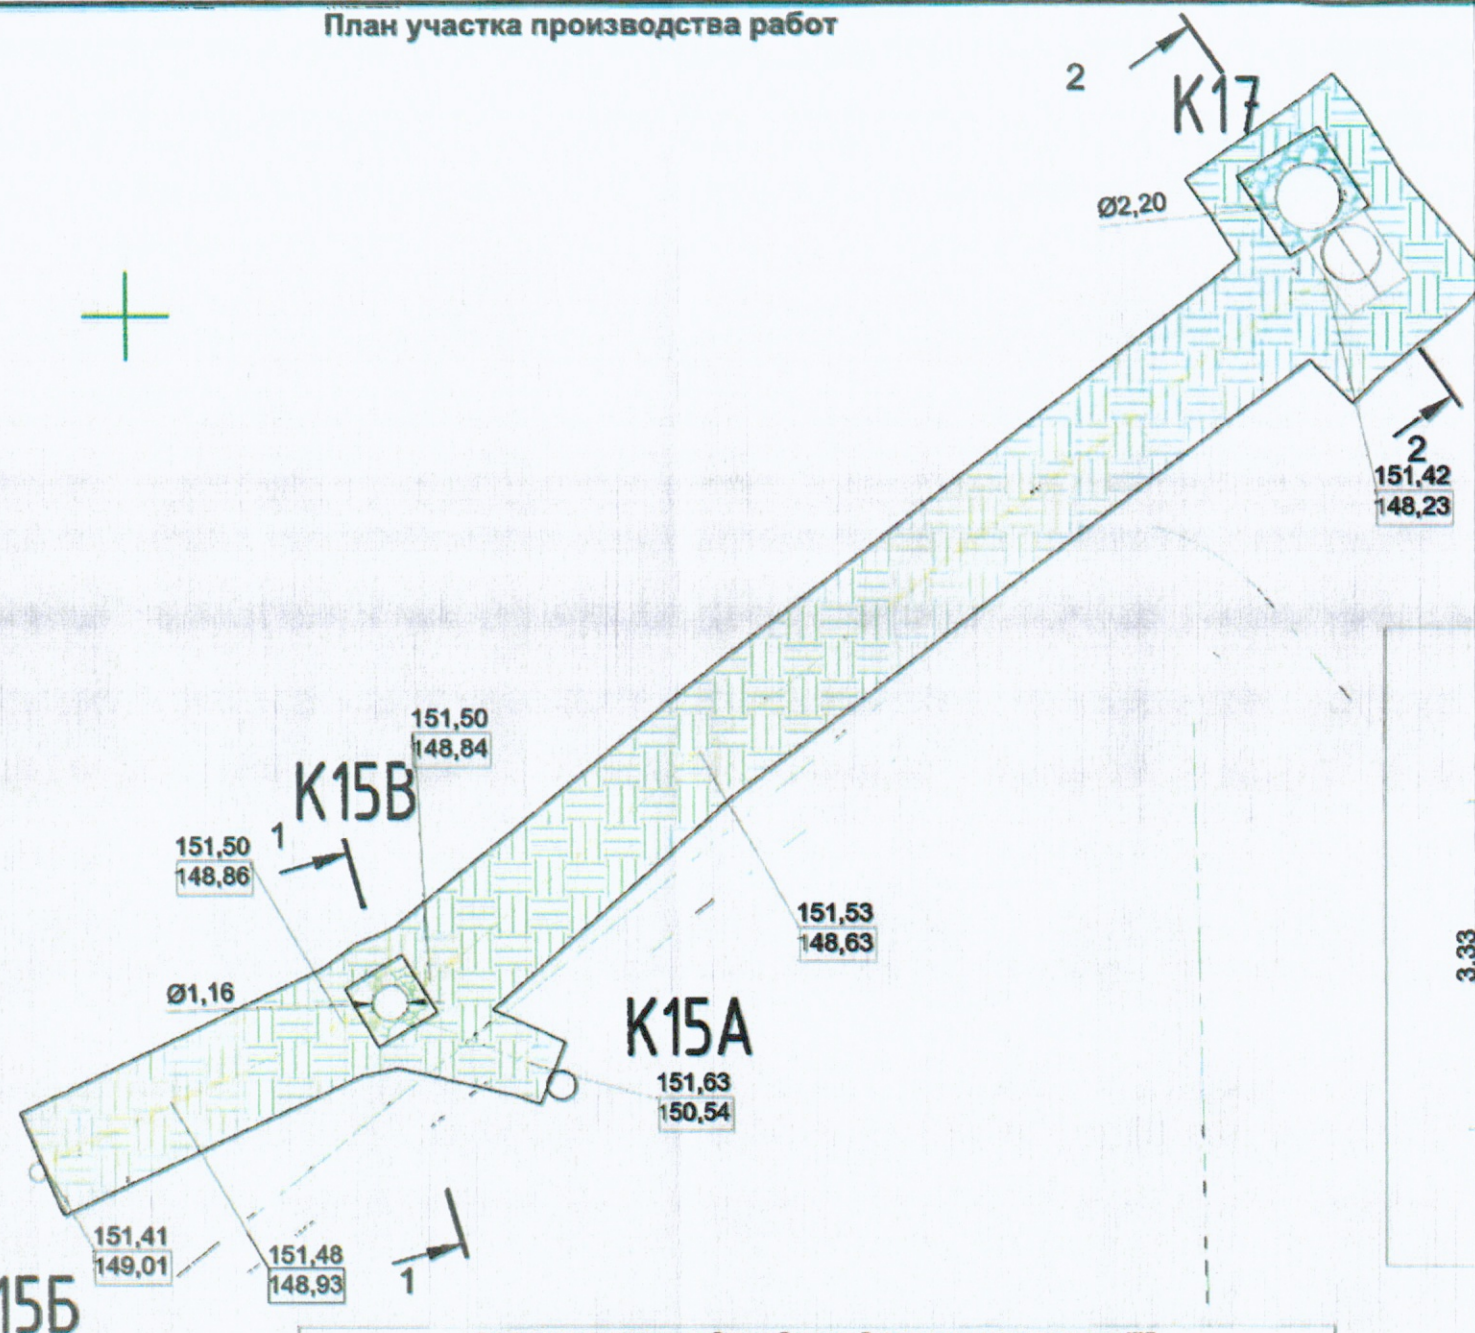

Ведомость выполненных работ по обмазочной гидроизоляции стен колодца K17

Ведомость выполненных работ по обмазочной гидроизоляции стен тилодда К17								
№	наименование материалов	участок обмазки	Число П	Диаметр D, м	Высота H, м	Площадь обмазки S, м2	Всего м2	
1	Праймер Технониколь (грунтовка) 1 слой	Низ ПН20-1	3,14	2,2	0	3,8	41,2	
		Бок. поверх. ПН20-1, КС20.9-2шт, ПП20-1			2,08	14,37		
		Верх ПП20-1	2,2 ² *3,14/4=1,16 ² *3,14/4=3,8-1,06			2,74		
		Бок. поверх. КС10.9	3,14	1,16	0,9	3,28		
		Бок.поверх. ОП-1К(1,6м*1,6м)	1,6+1,6+1,6+1,6=6,4			0,25		1,6
		Низ ОП1-К	1,6*1,6*1,16 ² *3,14/4=2,56-0,91			1,65		
		Верх ОП1-К	1,6*1,6-0,84 ² *3,14/4=2,56-0,55			2,01		
		ПНЛ 28-12-8 бок.поверх.	(1,19*4+2,79*2)*0,22=(4,76+5,58)*0,22			2,27		
		ПНЛ 28-12-8 верх. поверх.	2,79*1,19 ²			6,64		
ПНЛ 28-12-8 низ.поверх.	2,79*1,19 ² *3,14/4=6,64-3,8			2,84				
2	Битумная мастика Технониколь (2 слоя)	Низ ПН20-1	3,14	2,2	0	3,8	41,2	
		Бок. поверх. ПН20-1, КС20.9-2шт, ПП20-1			2,08	14,37		
		Верх ПП20-1	2,2 ² *3,14/4+1,16 ² *3,14/4=3,8-1,06			2,74		
		Бок. поверх. КС10.9	3,14	1,16	0,9	3,28		
		Бок.поверх. ОП-1К(1,6м*1,6м)	1,6+1,6+1,6+1,6=6,4			0,25		1,6
		Низ ОП1-К	1,6*1,6*1,16 ² *3,14/4=2,56-0,91			1,65		
		Верх ОП1-К	1,6*1,6-0,84 ² *3,14/4=2,56-0,55			2,01		
		ПНЛ 28-12-8 бок.поверх.	(1,19*4+2,79*2)*0,22=(4,76+5,58)*0,22			2,27		
		ПНЛ 28-12-8 верх. поверх.	2,79*1,19 ²			6,64		
ПНЛ 28-12-8 низ.поверх.	2,79*1,19 ² *3,14/4=6,64-3,8			2,84				

Ведомость выполненных работ по обмазочной гидроизоляции стен колодца K15B

Ведомость выполненных работ по обмазочной гидроизоляции стен толщиной К15В							
№	наименование материалов	участок обмазки	Число П	Диаметр D, м	Высота H, м	Площадь обмазки S, м ²	Всего, м ²
1	Праймер Технониколь (грунтовка) 1слой	Низ ПН10	3,14	1,16	0	1,06	10,22
		Бок. поверх. ПН10, КС10.9-2шт, ПП10			2	7,28	
		Верх ПП10	$1,16^2 \cdot 3,14 / 4 = 1,06$			0,51	
		Бок. поверх. КС7.42, КО10	3,14	0,84	0,52	1,37	
2	Битумная мастика Технониколь (2слой)	Низ ПН10	3,14	1,16	0	1,06	10,22
		Бок. поверх. ПН10, КС10.9-2шт, ПП10			2	7,28	
		Верх ПП10	$1,16^2 \cdot 3,14 / 4 = 1,06$			0,51	
		Бок. поверх. КС7.42, КО10	3,14	0,84	0,52	1,37	

131-23-НБК5

Изм.	Кол.	Лист	Удк	Подпись	Дата
1	1	1	1	Шевчук К.А.	19.10.23
2	1	1	1	Корсаков А.К.	19.10.23
3	1	1	1	Перевалов А.П.	19.10.23
4	1	1	1	Юрченко В.И.	19.10.23

Ж/д пути от испытательного центра до обкаточной линии с удлинением трансбордера, расположенные по адресу: Московская область, г.о. Мытищи, ул. Колонцова, 4			Стадия	Лист	Листов
Наружные сети водоснабжения и канализации			ИД	1	1
Устройство ливневой канализации			ООО "КИКГЕОСТРОЙ"		
Исполнительная схема №20			Обмазочная гидроизоляция ЖБИ колодцев K15B и K17		

ФОРМА

ПАСПОРТ КАЧЕСТВА

Воскресенский филиал ООО "Завод Технофлекс"

140204, Россия, г. Воскресенск, Промплощадка, 5В

Тел./факс: (495) 9562192



ТЕХНОНИКОЛЬ

Voskresenskiy Branch of Limited liability company «Technoflex»

Promploschadka, 5B, 140204, Voskresensk, Russia

Tel/Fax: (495) 9562192



Наименование материал **Праймер битумный ТЕХНОНИКОЛЬ**
Material name: **№01, ведро 20 л**

TU 5775-011-17925162-2003 изм 1, 2, 3, 4, 5, 6, 7

ПАСПОРТ КАЧЕСТВА QUALITY CERTIFICATE N

№ Партии	Дата Date	Количество, кг
33 214	18.05.23	12 528

Показатель Characteristic	Норма по ТУ Normal	Фактически Actually
Внешний вид/Appearance, <>	Однородная масса	Однородная масса
Время высыхания, не более / Drying time, max, ч	12	11
Массовая доля нелетучих веществ, в пределах / Mass fraction of not volatile substances, within, %	45-55	47
Условная вязкость на ВЗ-246 при 23±2 °С, в пределах / Relative viscosity the viscometer VZ-04 at 23±2 °C, within, с	15-40	24

Закключение: Соответствует ТУ 5775-011-17925162-2003 изм 1, 2, 3, 4, 5, 6, 7

The conclusion: Corresponds tot TU 5775-011-17925162-2003 изм 1, 2, 3, 4,

Гарантийный срок хранения 18 месяцев со дня изготовления

Guaranteed shelf life of 18 months from the manufacturing date

Начальник ОТК:

Зинин И.А.



КОПИЯ ВЕРНА
РУК. ПРОЕКТА
ШЕВЧУК К.А.



СЕРТИФИКАТ СООТВЕТСТВИЯ

№ 04УПС1.RU.C02811

Срок действия с 09.12.2022

по 08.12.2025

№ 0009271

ОРГАН ПО СЕРТИФИКАЦИИ

Общества с ограниченной ответственностью «СамараТест». Место нахождения (адрес юридического лица): 443030, РОССИЯ, Самарская область, город Самара, улица Урицкого, дом 19. Адрес места осуществления деятельности: 443030, РОССИЯ, Самарская область, Железнодорожный район, город Самара, улица Урицкого, дом 19, комнаты 46, 48, 49. Телефон: +7(846)206-03-79. Адрес электронной почты: info@samarasert.ru. Свидетельство о признании компетентности органа по сертификации № 04УПС1 от 07.07.2020 года

ПРОДУКЦИЯ

Праймеры битумные ТЕХНОНИКОЛЬ марок: Праймер битумный ТЕХНОНИКОЛЬ № 01, Праймер битумный ТЕХНОНИКОЛЬ № 01 (концентрат) ТУ 5775-011-17925162-2003 «ПРАЙМЕР БИТУМНЫЙ. Технические условия». Серийный выпуск

код ОК

034-2014 (КПЕС 2008)
23.99.12

СООТВЕТСТВУЕТ ТРЕБОВАНИЯМ НОРМАТИВНЫХ ДОКУМЕНТОВ

ТУ 5775-011-17925162-2003 «ПРАЙМЕР БИТУМНЫЙ. Технические условия»

КОПИЯ ВЕРНА
РУК. ВЕРНА
ШЕВЧУК К.А.

ИЗГОТОВИТЕЛЬ

ОБЩЕСТВО С ОГРАНИЧЕННОЙ ОТВЕТСТВЕННОСТЬЮ "ЗАВОД ТЕХНОФЛЕКС"
Юридический адрес: 390042, Россия, область Рязанская, город Рязань, улица Прижелезнодорожная, 5
ИНН: 6229024796

Филиалы изготовителя: (см. приложение - бланк № 0005132).

СЕРТИФИКАТ ВЫДАН

ООО «ТехноНИКОЛЬ-Строительные Системы»
Юридический адрес: 129110, Россия, г. Москва, ул. Гиляровского, д. 47, стр. 5, этаж 5, помещение 1, комната 11
Телефон: +7 (495) 681-27-93. E-mail: info@tn.ru
ИНН: 7702521529

НА ОСНОВАНИИ

Протокола испытаний № 281 от 13.10.2022 года, выданного Обществом с ограниченной ответственностью научно-производственное предприятие "ИНИЦИАТИВА", свидетельство о уполномочивании испытательной лаборатории № 04УПС20 от 07.07.2020 года, акта анализа состояния производства от 12.09.2022 года, выданного Органом по сертификации Общества с ограниченной ответственностью «СамараТест»

ДОПОЛНИТЕЛЬНАЯ ИНФОРМАЦИЯ

Схема сертификации: 1с



ководитель органа

Эксперт

А.М. Кузнецов

инициалы, фамилия

Ф.Ю. Зубков

инициалы, фамилия


Сертификат не применяется при обязательной сертификации


ДОБРОВОЛЬНАЯ СЕРТИФИКАЦИЯ ПРОДУКЦИИ
 СИСТЕМА ДОБРОВОЛЬНОЙ СЕРТИФИКАЦИИ ПРОДУКЦИИ «СЕРКОНС УПРАВЛЕНИЕ ПРОЕКТАМИ»
 Зарегистрирована Федеральным агентством по техническому регулированию и метрологии 06.07.2020 г.,
 регистрационный № РОСС RU.32261.04УПС0

№ 0005132

ПРИЛОЖЕНИЕ

К сертификату соответствия № 04УПС1.RU.C02811

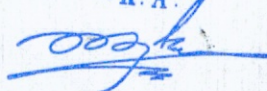Код ОК Код ТН ВЭД России	Наименование и обозначение продукции, ее изготовитель	Обозначение документации, по которой выпускается продукция
034-2014 (КПЕС 2008) 23.99.12 2715 00 000 0	Праймеры битумные ТЕХНОНИКОЛЬ марок: Праймер битумный ТЕХНОНИКОЛЬ № 01, Праймер битумный ТЕХНОНИКОЛЬ № 01 концентрат	ТУ 5775-011-17925162- 2003 «ПРАЙМЕР БИТУМНЫЙ. Технические условия»
	Филиалы изготовителя: Воскресенский филиал ООО "Завод Технофлекс" Адрес: 140204, Россия, Московская область, Воскресенский район, г. Воскресенск, улица Промплошадка, д. 5В; Выборгский филиал ООО "Завод Технофлекс" Адрес: 188804, Ленинградская обл., Выборгский район, г. Выборг, ул. Рубероидная, д. 7; Филиал ООО "Завод Технофлекс" г. Учалы: Адрес: 453700, Россия, Республика Башкортостан, Учалинский район, г. Учалы, ул. Кровельная, д. 1; Минераловодский филиал ООО "Завод Технофлекс" Адрес: 357217 Россия, Ставропольский край, Минераловодский район, г. Минеральные воды, ул. Московская, д. 3а.	КОПИЯ ВЕРНА РУК. ПРОЕКТА ШЕВЧУК К.А. 

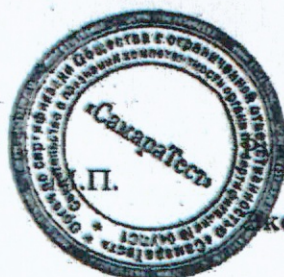

И.П. _____ Руководитель органа

Эксперт



 Подпись

А.М. Кузнецов

инициалы, фамилия

Ф.Ю. Зубков

инициалы, фамилия

Воскресенский филиал ООО "Завод Технофлекс"

140204, Россия, г. Воскресенск, Промплощадка, 5В

Тел./факс: (495) 9562192



ТЕХНОНИКОЛЬ

Voskresenskiy Branch of Limited liability company «Technoflex»

Promploschadka, 5B, 140204, Voskresensk, Russia

Tel/Fax: (495) 9562192

Наименование материал

Material name:

Мастика гидроизоляционная
ТЕХНОНИКОЛЬ №24 (МГТН), ведро
20 кг

ТУ 5775-034-17925162-2005 изм 1, 2, 3

ПАСПОРТ КАЧЕСТВА QUALITY CERTIFICATE

№ Партии	Дата Date	Количество, кг
30 730	04.04.23	5 760

Показатель Characteristic	Норма по ТУ Normal	Фактически Actually
Внешний вид/Appearance, <>	Однородная масса черного цвета	Однородная масса
Массовая доля нелетучих веществ, не менее / Mass fraction of not volatile substances, not less, %	65	80
Условная вязкость на ВЗ-246 при 23±2 °С, не менее / Relative viscosity the viscometer VZ.04 at 23±2 °С, not less, с	10	13
Теплостойкость, не ниже, °С / Heat resistance, not lower, °С	80	80
Прочность сцепления с основанием, с металлом, не менее / The bond strength to the base, with steel, not less, МПа	0,1	1,16
Водопоглощение, по массе, не более, % / Water absorption, by weight, not more, %	0,4	0,17
Жизнеспособность / Vitality, ч	3	3
Прочность сцепления с основанием, с деревом, не менее / The bond strength to the base, with wood, not less, МПа	0,1	0,5
Водонепроницаемость (p=0,03МПа), в течение, не менее 10 минут / Water resistant (p=0.03 MPa), for a period of not less than 10 minutes,	Выдерживает	выдерживает
Прочность сцепления с основанием, с бетоном, не менее / The bond strength to the base, with concrete, not less, МПа	0,1	0,9
Гибкость на брусе, R=5±0,2мм, не выше / Flexibility on the bar R=5±0,2 mm, not above, °С	-5	-5

Заключение: Соответствует ТУ 5775-034-17925162-2005 изм 1, 2, 3

The conclusion: Corresponds tot TU 5775-034-17925162-2005 изм 1, 2, 3

Гарантийный срок хранения 18 месяцев со дня изготовления

Guaranteed shelf life of 18 months from the manufacturing date

ОТК:



КОПИЯ ВЕРНА
 РУК. ПРОЕКТА
 ШЕВЧУК К. А.



СЕРТИФИКАТ СООТВЕТСТВИЯ

№ 04УПС1.RU.C02817

Срок действия с 09.12.2022

по 08.12.2025

№ 0009277

ОРГАН ПО СЕРТИФИКАЦИИ

Общества с ограниченной ответственностью «СамараТест». Место нахождения (адрес юридического лица): 443030, РОССИЯ, Самарская область, город Самара, улица Урицкого, дом 19. Адрес места осуществления деятельности: 443030, РОССИЯ, Самарская область, Железнодорожный район, город Самара, улица Урицкого, дом 19, комнаты 46, 48, 49. Телефон: +7(846)206-03-79. Адрес электронной почты: info@samarasert.ru. Свидетельство о признании компетентности органа по сертификации № 04УПС1 от 07.07.2020 года

ПРОДУКЦИЯ

Мастики кровельные и гидроизоляционные ТЕХНОНИКОЛЬ марок: (см. приложение - бланки №№ 0005138 - 0005140).

Серийный выпуск

код ОК

034-2014 (КПЕС 2008)

23.99.12.120

СООТВЕТСТВУЕТ ТРЕБОВАНИЯМ НОРМАТИВНЫХ ДОКУМЕНТОВ

ГОСТ 30693-2000 «Мастики кровельные и гидроизоляционные. Общие технические условия»

код ТН ВЭД

2715 00 000 0

ИЗГОТОВИТЕЛЬ

ОБЩЕСТВО С ОГРАНИЧЕННОЙ ОТВЕТСТВЕННОСТЬЮ «ЗАВОД ТЕХНОФЛЕКС»
Юридический адрес: 390042, Россия, область Рязанская, город Рязань, улица Прижелезнодорожная, 5
ИНН: 6229024796

Филиалы изготовителя: (см. приложение - бланк № 0005140).

СЕРТИФИКАТ ВЫДАН

ООО «ТехноНИКОЛЬ-Строительные Системы»
Юридический адрес: 129110, Россия, г. Москва, ул. Гиляровского, д. 47, стр. 5, этаж 5, помещение 1, комната 13.
Телефон: +7 (495) 681-27-93. E-mail: info@tn.ru
ИНН: 7702521529

КОПИЯ ВЕРНА
РУК. ПРОЕКТА
ШЕВЧУК К.А.

НА ОСНОВАНИИ


Протоколов испытаний № 271, 272, 273, 274, 275, 277, 278, 279, 280, 283, 284, 286 от 13.10.2022 года, выданного Обществом с ограниченной ответственностью научно-производственное предприятие «ИНИЦИАТИВА», свидетельство о уполномочивании испытательной лаборатории № 04УПС20 от 07.07.2020 года, акта анализа состояния производства от 12.09.2022 года, выданного Органом по сертификации Общества с ограниченной ответственностью «СамараТест»

КОПИЯ ВЕРНА

Индивидуальный предприниматель Исав Д.В.

Схема сертификации: 1с

ДОПОЛНИТЕЛЬНАЯ ИНФОРМАЦИЯ

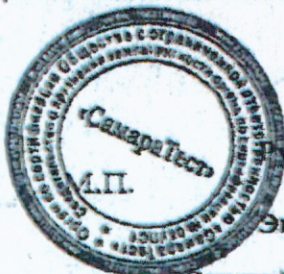

Руководитель органа

Эксперт

Подпись

А.М. Кузнецов

инициалы, фамилия

Ф.Ю. Зубков

инициалы, фамилия

Сертификат не применяется при обязательной сертификации

СИСТЕМА ДОБРОВОЛЬНОЙ СЕРТИФИКАЦИИ ПРОДУКЦИИ «СЕРКОНС УПРАВЛЕНИЕ ПРОЕКТАМИ»
Зарегистрирована Федеральным агентством по техническому регулированию и метрологии 06.07.2020 г.,
регистрационный № РОСС RU.32261.04УПСО

ПРИЛОЖЕНИЕ


Код ОК Код ТН ВЭД России	Наименование и обозначение продукции, ее изготовитель	Обозначение документации, по которой выпускается продукция
034-2014 (КПЕС 2008) 23.99.12.120 2715 00 000 0	Мастики кровельные и гидроизоляционные ТЕХНОНИКОЛЬ марок:	
	Мастика кровельная ТЕХНОНИКОЛЬ №21 (Техномаст) КОПИЯ ВЕРНА РУК. ПРОЕКТА ШЕВЧУК К. А. 	ТУ 5775-018-17925162- 2004 «МАСТИКА КРОВЕЛЬНАЯ И ГИДРОИЗОЛЯЦИОННАЯ БИТУМНО- ПОЛИМЕРНАЯ ХОЛОДНАЯ ТЕХНОМАСТ. Технические условия»
	Мастика приклеивающая ТЕХНОНИКОЛЬ №22 (Вишера) 	ТУ 5775-020-17925162- 2004 «МАСТИКА БИТУМНО- ПОЛИМЕРНАЯ ПРИКЛЕИВАЮЩАЯ ХОЛОДНАЯ ВИШЕРА. Технические условия»
	Мастика для гибкой черепицы ТЕХНОНИКОЛЬ №23 (Фиксер) 	ТУ 5775-017-17925162- 2004 «МАСТИКА БИТУМНО- ПОЛИМЕРНАЯ ПРИКЛЕИВАЮЩАЯ ХОЛОДНАЯ ФИКСЕР. Технические условия»
	Мастика гидроизоляционная ТЕХНОНИКОЛЬ №24 (МГТН)	ТУ 5775-034-17925162- 2005 «МАСТИКА ГИДРОИЗОЛЯЦИОННАЯ БИТУМНАЯ ХОЛОДНАЯ МГТН. Технические условия»
	Мастика приклеивающая ТЕХНОНИКОЛЬ №27	ТУ 5775-039-72746455- 2010 «Мастика приклеивающая ТехноНИКОЛЬ №27. Технические условия»
	Мастика защитная алюминиевая ТЕХНОНИКОЛЬ №57  	ТУ 5775-024-72746455- 2009 «МАСТИКА ЗАЩИТНАЯ АЛЮМИНИЕВАЯ ТехноНИКОЛЬ №57. Технические условия»


Руководитель органа

Эксперт

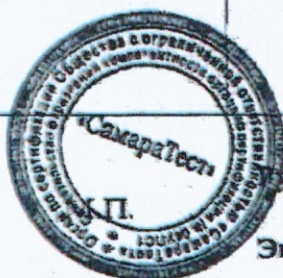

КОПИЯ ВЕРНА

Индивидуальный предприниматель Исмаев Д.Б.

1999

ДОБРОВОЛЬНАЯ СЕРТИФИКАЦИЯ ПРОДУКЦИИ
СИСТЕМА ДОБРОВОЛЬНОЙ СЕРТИФИКАЦИИ ПРОДУКЦИИ «СЕРКОНС УПРАВЛЕНИЕ ПРОЕКТАМИ»
 Зарегистрирована Федеральным агентством по техническому регулированию и метрологии 06.07.2020 г.,
 регистрационный № РОСС RU.32261.04УПС0

№ 0005139

ПРИЛОЖЕНИЕ


К сертификату соответствия № 04УПС1.RU.C02817

Код ОК Код ТН ВЭД России	Наименование и обозначение продукции, ее изготовитель	Обозначение документации, по которой выпускается продукция
034-2014 (КПЕС 2008) 23.99.12.120 2715 00 000 0	Мастики кровельные и гидроизоляционные ТЕХНОНИКОЛЬ марок:	
	Мастика ТЕХНОНИКОЛЬ №33	ТУ 5775-045-72746455- 2010 «Мастика ТехноНИКОЛЬ №33. Технические условия»
	Клей для рубероида	ТУ 5775-077-72746455- 2013 «Мастика холодная для приклеивания рулонных кровельных и гидроизоляционных материалов. Технические условия»
	Мастика кровельная ТЕХНОНИКОЛЬ №31	ТУ 5775-007-72746455- 2007 «МАСТИКА БИТУМНО- ПОЛИМЕРНАЯ ЭМУЛЬСИОННАЯ «ТЕХНОНИКОЛЬ». Технические условия»
	Мастика битумная AquaMast	ТУ 5775-063-72746455- 2012 «МАСТИКА ГИДРОИЗОЛЯЦИОННАЯ БИТУМНАЯ ХОЛОДНАЯ AquaMast. Технические условия»
	Мастика битумно-резиновая AquaMast	ТУ 5775-064-72746455- 2012 «МАСТИКА КРОВЕЛЬНАЯ И ГИДРОИЗОЛЯЦИОННАЯ БИТУМНО-РЕЗИНОВАЯ ХОЛОДНАЯ AquaMast. Технические условия»
	Мастика для ремонта AquaMast	ТУ 5775-065-72746455- 2012 «МАСТИКА БИТУМНАЯ ХОЛОДНАЯ ДЛЯ РЕМОНТА КРОВЕЛЬ И ГИДРОИЗОЛЯЦИИ AquaMast. Технические условия»

КОПИЯ ВЕРНА
 РУК. ПРОЕКТА
 ШЕВЧУК К.А.




КОПИЯ ВЕРНА
 Индивидуальный предприниматель Исаев Д.В.

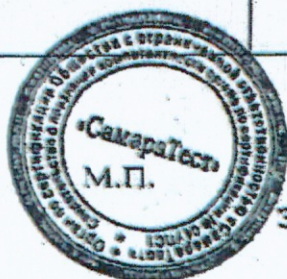

Руководитель органа

Эксперт

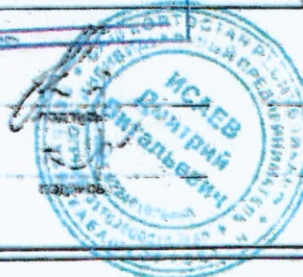

А.М. Кузнецов

инициалы, фамилия

Ф.Ю. Зубков

инициалы, фамилия

ДОБРОВОЛЬНАЯ СЕРТИФИКАЦИЯ ПРОДУКЦИИ
СИСТЕМА ДОБРОВОЛЬНОЙ СЕРТИФИКАЦИИ ПРОДУКЦИИ «СЕРКОНС УПРАВЛЕНИЕ ПРОЕКТАМИ»
 Зарегистрирована Федеральным агентством по техническому регулированию и метрологии 06.07.2020 г.,
 регистрационный № РОСС RU.32261.04УПСО

№ 0005140

ПРИЛОЖЕНИЕ


К сертификату соответствия № 04УПС1.RU.C02817

Код ОК Код ТН ВЭД России	Наименование и обозначение продукции, ее изготовитель	Обозначение документации, по которой выпускается продукция
034-2014 (КПЕС 2008) 23.99.12.120 2715 00 000 0	Мастики кровельные и гидроизоляционные ТЕХНОНИКОЛЬ марок:	
	Мастика гидроизоляционная ISOBOX	ТУ 5775-012-72746455-2007 «МАСТИКА ГИДРОИЗОЛЯЦИОННАЯ БИТУМНАЯ ХОЛОДНАЯ ISOBOX. Технические условия»
	Мастика кровельная гидроизоляционная ISOBOX	ТУ 5775-011-72746455-2007 «МАСТИКА КРОВЕЛЬНАЯ И ГИДРОИЗОЛЯЦИОННАЯ БИТУМНО-ПОЛИМЕРНАЯ ХОЛОДНАЯ ISOBOX»
	Мастика битумная универсальная ИМПЕРИАЛ	ТУ 23.99.12-113 72746455-2017 «МАСТИКА БИТУМНАЯ УНИВЕРСАЛЬНАЯ ИМПЕРИАЛ. Технические условия»
	Филиалы изготовителя:	
	Воскресенский филиал ООО "Завод Технофлекс" Адрес: 140204, Россия, Московская область, Воскресенский район, г. Воскресенск, улица Промплошадка, д. 5В;	
	Выборгский филиал ООО "Завод Технофлекс" Адрес: 188804, Ленинградская обл., Выборгский район, г. Выборг, ул. Руберондная, д. 7.	
	Филиал ООО "Завод Технофлекс" г. Учалы Адрес: 453700, Россия, Республика Башкортостан, Учалинский район, г. Учалы, ул. Кровельная, д. 1;	
	Минераловодский филиал ООО "Завод Технофлекс" Адрес: 357217 Россия, Ставропольский край, Минераловодский район, г. Минеральные воды, ул. Московская, д. 3а.	

КОПИЯ ВЕРНА
РУК. ПРОЕКТА
ШЕВЧУК К.А.

КОПИЯ ВЕРНА

Индивидуальный предприниматель Исаев Д.В.

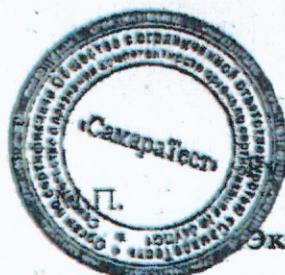

Заведующий органа

Эксперт

А.М. Кузнецов

инициалы, фамилия

Ф.Ю. Зубков

инициалы, фамилия

Объект капитального строительства:

«Ж/Д пути от испытательного центра до обкаточной линии с удлинением трансбордера, расположенные по адресу: Московская область, г. Мытищи, ул. Колонцова, 4», территория завода АО «МЕТРОВАГОНМАШ»

(наименование проектной документации, почтовый или строительный адрес объекта капитального строительства)

Застройщик (технический заказчик, эксплуатирующая организация или региональный оператор):

ООО «Проминжиниринг», ИНН 7734001650, ОГРН 11477481394406, КПП 770801001, 107140, г. Москва, ул. Русаковская, д.13, помещение ХХ-4, тел. +7(495) 909-93-48, член саморегулируемой Ассоциации строителей «Саморегулируемая организация «Строительные допуски», ИНН 7714322214, ОГРН 107799011045, регистрационный номер СРО-С-187-26012010

(фамилия, имя, отчество, адрес места жительства, ОГНИП, ИНН индивидуального предпринимателя, наименование, ОГРН, ИНН, место нахождения юридического лица, телефон/факс, наименование, ОГРН, ИНН саморегулируемой организации, членом которой является – для индивидуальных предпринимателей и юридических лиц; фамилия, имя, отчество, паспортные данные, адрес места жительства, телефон/факс – для физических лиц, не являющихся индивидуальными предпринимателями)

Лицо, осуществляющее строительство: ООО «КиКГЕОСТРОЙ», ОГРН 1127747247704, ИНН 7709918820, 109004, Г.МОСКВА, УЛ. ЗЕМЛЯНОЙ ВАЛ, Д.65, КВ.59, тел. +7 (495) 915-24-71, член саморегулируемой ассоциации СРО «МАС» регистрационный номер СРО-С-148-24122009

(фамилия, имя, отчество, адрес места жительства, ОГНИП, ИНН индивидуального предпринимателя, наименование, ОГРН, ИНН, место нахождения юридического лица, телефон/факс, наименование, ОГРН, ИНН саморегулируемой организации, членом которой является)

Лицо, осуществляющее подготовку проектной документации: ООО «КиКГЕОСТРОЙ», ОГРН 1127747247704, ИНН 7709918820, 109004, Г.МОСКВА, УЛ. ЗЕМЛЯНОЙ ВАЛ, Д.65, КВ.59, тел. +7 (495) 915-24-71, член саморегулируемой ассоциации СРО «Объединение проектировщиков «УниверсалПроект», регистрационный номер СРО-П-179-12122012

(фамилия, имя, отчество, адрес места жительства, ОГНИП, ИНН индивидуального предпринимателя, наименование, ОГРН, ИНН, место нахождения юридического лица, телефон/факс, наименование, ОГРН, ИНН саморегулируемой организации, членом которой является)

Лицо, осуществляющее строительство, выполнившее работы, подлежащие освидетельствованию:

1. ООО «ШЕЛПРОКК», ОГРН 1237700462427, ИНН 9726048866, 117535, Г.МОСКВА, МУНИЦИПАЛЬНЫЙ ОКРУГ ЧЕРТАНОВО ЮЖНОЕ, ПРОЕЗД 3-Й ДОРОЖНЫЙ, Д. 6, К. 2, член саморегулируемой ассоциации «Архитектурное наследие», регистрационный номер СРО-С-230-07092010

2. ООО «ЭлектроЭнергетика», ОГРН 1175074004698, ИНН 5037011400, 142281, Московская обл., г. Протвино, Кременковское ш., д. 5, член саморегулируемой ассоциации «Объединение Специализированных Организаций Профессиональные Строители», регистрационный номер СРО-С-219-21042010

(фамилия, имя, отчество, адрес места жительства, ОГНИП, ИНН индивидуального предпринимателя, наименование, ОГРН, ИНН, место нахождения юридического лица, телефон/факс, наименование, ОГРН, ИНН саморегулируемой организации, членом которой является)

АКТ**освидетельствования скрытых работ**

№ 131-23-НВК5-21

"19" октября 2023 г.

(дата составления акта)

Представитель застройщика (технического заказчика, эксплуатирующей организации или регионального оператора) по вопросам строительного контроля:

Ведущий инженер строительного контроля ООО «Проминжиниринг» Дураев В. Ю., приказ №5 от 03.08.2023г.

(должность, фамилия, инициалы, идентификационный номер в национальном реестре специалистов в области строительства, реквизиты распорядительного документа, подтверждающего полномочия, с указанием наименования, ОГРН, ИНН, места нахождения юридического лица, фамилии, имени, отчества, адреса места жительства, ОГНИП, ИНН индивидуального предпринимателя)

Представитель лица, осуществляющего строительство:

Руководитель проекта ООО «КиКГЕОСТРОЙ» Шевчук К.А. приказ №2-МВМ от 01.07.2023г.

(должность, фамилия, инициалы, реквизиты распорядительного документа, подтверждающего полномочия)

Представитель лица, осуществляющего строительство, по вопросам строительного контроля (специалист по организации строительства): Генеральный директор ООО «КиКГЕОСТРОЙ» Кесслер Ю.Ф., приказ №1СК-МВМ от 03.07.2023г., идентификационный номер НОСТРОЙ С-77-118776 от 28.09.2023г.

(должность, фамилия, инициалы, идентификационный номер в национальном реестре специалистов в области строительства, реквизиты распорядительного документа, подтверждающего полномочия)

Представитель лица, осуществляющего подготовку проектной документации:

Руководитель службы управления проектами ООО «КиКГЕОСТРОЙ» Липатов В. Е. приказ № 2-АН от 02.10.2023г.

(должность, фамилия, инициалы, реквизиты распорядительного документа, подтверждающего полномочия, с указанием наименования, ОГРН, ИНН, места нахождения юридического лица, фамилии, имени, отчества, адреса места жительства, ОГНИП, ИНН индивидуального предпринимателя, наименования, ОГРН, ИНН саморегулируемой организации, членом которой является указанное юридическое лицо, индивидуальный предприниматель)

Представитель лица, выполнившего работы, подлежащие освидетельствованию:

1. Начальник участка ООО «ШЕЛПРОКК» Перевизнык А.П., приказ №1 от 01.08.2023г.

2. Главный инженер ООО «ЭлектроЭнергетика» Юрченко В. И., приказ № 1/08 от 04.08.2023г.

(должность, фамилия, инициалы, реквизиты распорядительного документа, подтверждающего полномочия, с указанием наименования, ОГРН, ИНН, места нахождения юридического лица, фамилии, имени, отчества, адреса места жительства, ОГНИП, ИНН индивидуального предпринимателя)

а также иные представители лиц, участвующих в освидетельствовании:

(должность с указанием наименования организации, фамилия, инициалы, реквизиты распорядительного документа, подтверждающего полномочия)

произвели осмотр работ, выполненных

ООО "ШЕЛПРОКК", ООО "ЭлектроЭнергетика"

(наименование лица, выполнившего работы, подлежащие освидетельствованию)

и составили настоящий акт о нижеследующем:

1. К освидетельствованию предъявлены следующие работы:

Обсыпка из песка труб в траншее К15Б-К15В(+К15А)-К17

(наименование скрытых работ)

2. Работы выполнены по проектной документации

131-23-НВК5 «Ж/Д пути от испытательного центра до обкаточной линии с удлинением трансбордера, расположенные по адресу: Московская область, г.о. Мытищи, ул. Колонцова, 4.» Наружные сети водоснабжения и канализации. Переустройство ливневой канализации.

(номер, другие реквизиты чертежа, наименование проектной и/или рабочей документации, сведения о лицах, осуществляющих подготовку, раздела проектной и/или рабочей документации)

3. При выполнении работ применены:

Песок природный – паспорт качества б/н от 02.09.2023 г., сертификат соответствия №РОСС RU.AM05.H21337 с 10.11.2022 по 09.11.2025г.

(наименование строительных материалов (изделий), реквизиты сертификатов и/или других документов, подтверждающих их качество и безопасность)

4. Предъявлены документы, подтверждающие соответствие работ предъявляемым требованиям:

Исполнительная схема №21 Обсыпка из песка труб в траншее K15Б-K15В(+K15А)-K17

Заключение о степени уплотнения №19.10-1/23 от 19.10.2023 г.

(исполнительные схемы и чертежи, результаты экспертиз, обследований, лабораторных и иных испытаний выполненных работ, проведенных в процессе строительного контроля)

5. Даты: начала работ: «19» октября 2023 г.

окончания работ: «19» октября 2023 г.

6. Работы выполнены в соответствии:

131-23-НВК5 «Ж/Д пути от испытательного центра до обкаточной линии с удлинением трансбордера, расположенные по адресу: Московская область, г.о. Мытищи, ул. Колонцова, 4.» Наружные сети водоснабжения и канализации. Переустройство ливневой канализации. СП 45.13330.2017. «Свод правил. Земляные сооружения, основания и фундаменты». СП48.13330.2019 Свод правил. Организация строительства.

(наименования и структурные единицы технических регламентов, иных нормативных правовых актов, разделы проектной и/или рабочей документации)

7. Разрешается производство последующих работ

Обратная засыпка грунтом K15Б-K15В(+K15А)-K17

(наименование работ, конструкций, участков сетей инженерно-технического обеспечения)

Дополнительные сведения: отсутствуют

Акт составлен в 5 (пяти) экземплярах.

Приложения:

Документы перечисленные в п.3 и п.4 настоящего акта

Представитель застройщика (технического заказчика, эксплуатирующей организации или регионального оператора) по вопросам строительного контроля

Дураев В. Ю.

(фамилия, инициалы, подпись)

Представитель лица, осуществляющего строительство

Шевчук К. А.

(фамилия, инициалы, подпись)

Представитель лица, осуществляющего строительство, по вопросам строительного контроля (специалист по организации строительства)

Кessler Ю. Ф.

(фамилия, инициалы, подпись)

Представитель лица, осуществляющего подготовку проектной документации

Липатов В. Е.

(фамилия, инициалы, подпись)

Представитель лица, выполнившего работы, подлежащие освидетельствованию

1. Перевизник А. П.

(фамилия, инициалы, подпись)

2. Юрченко В. И.


(фамилия, инициалы, подпись)

Представители иных лиц

(фамилия, инициалы, подпись)

План участка производства работ

Приложение №1 к Акту № 131-23-НБК5-21 от 19.10.2023 г.

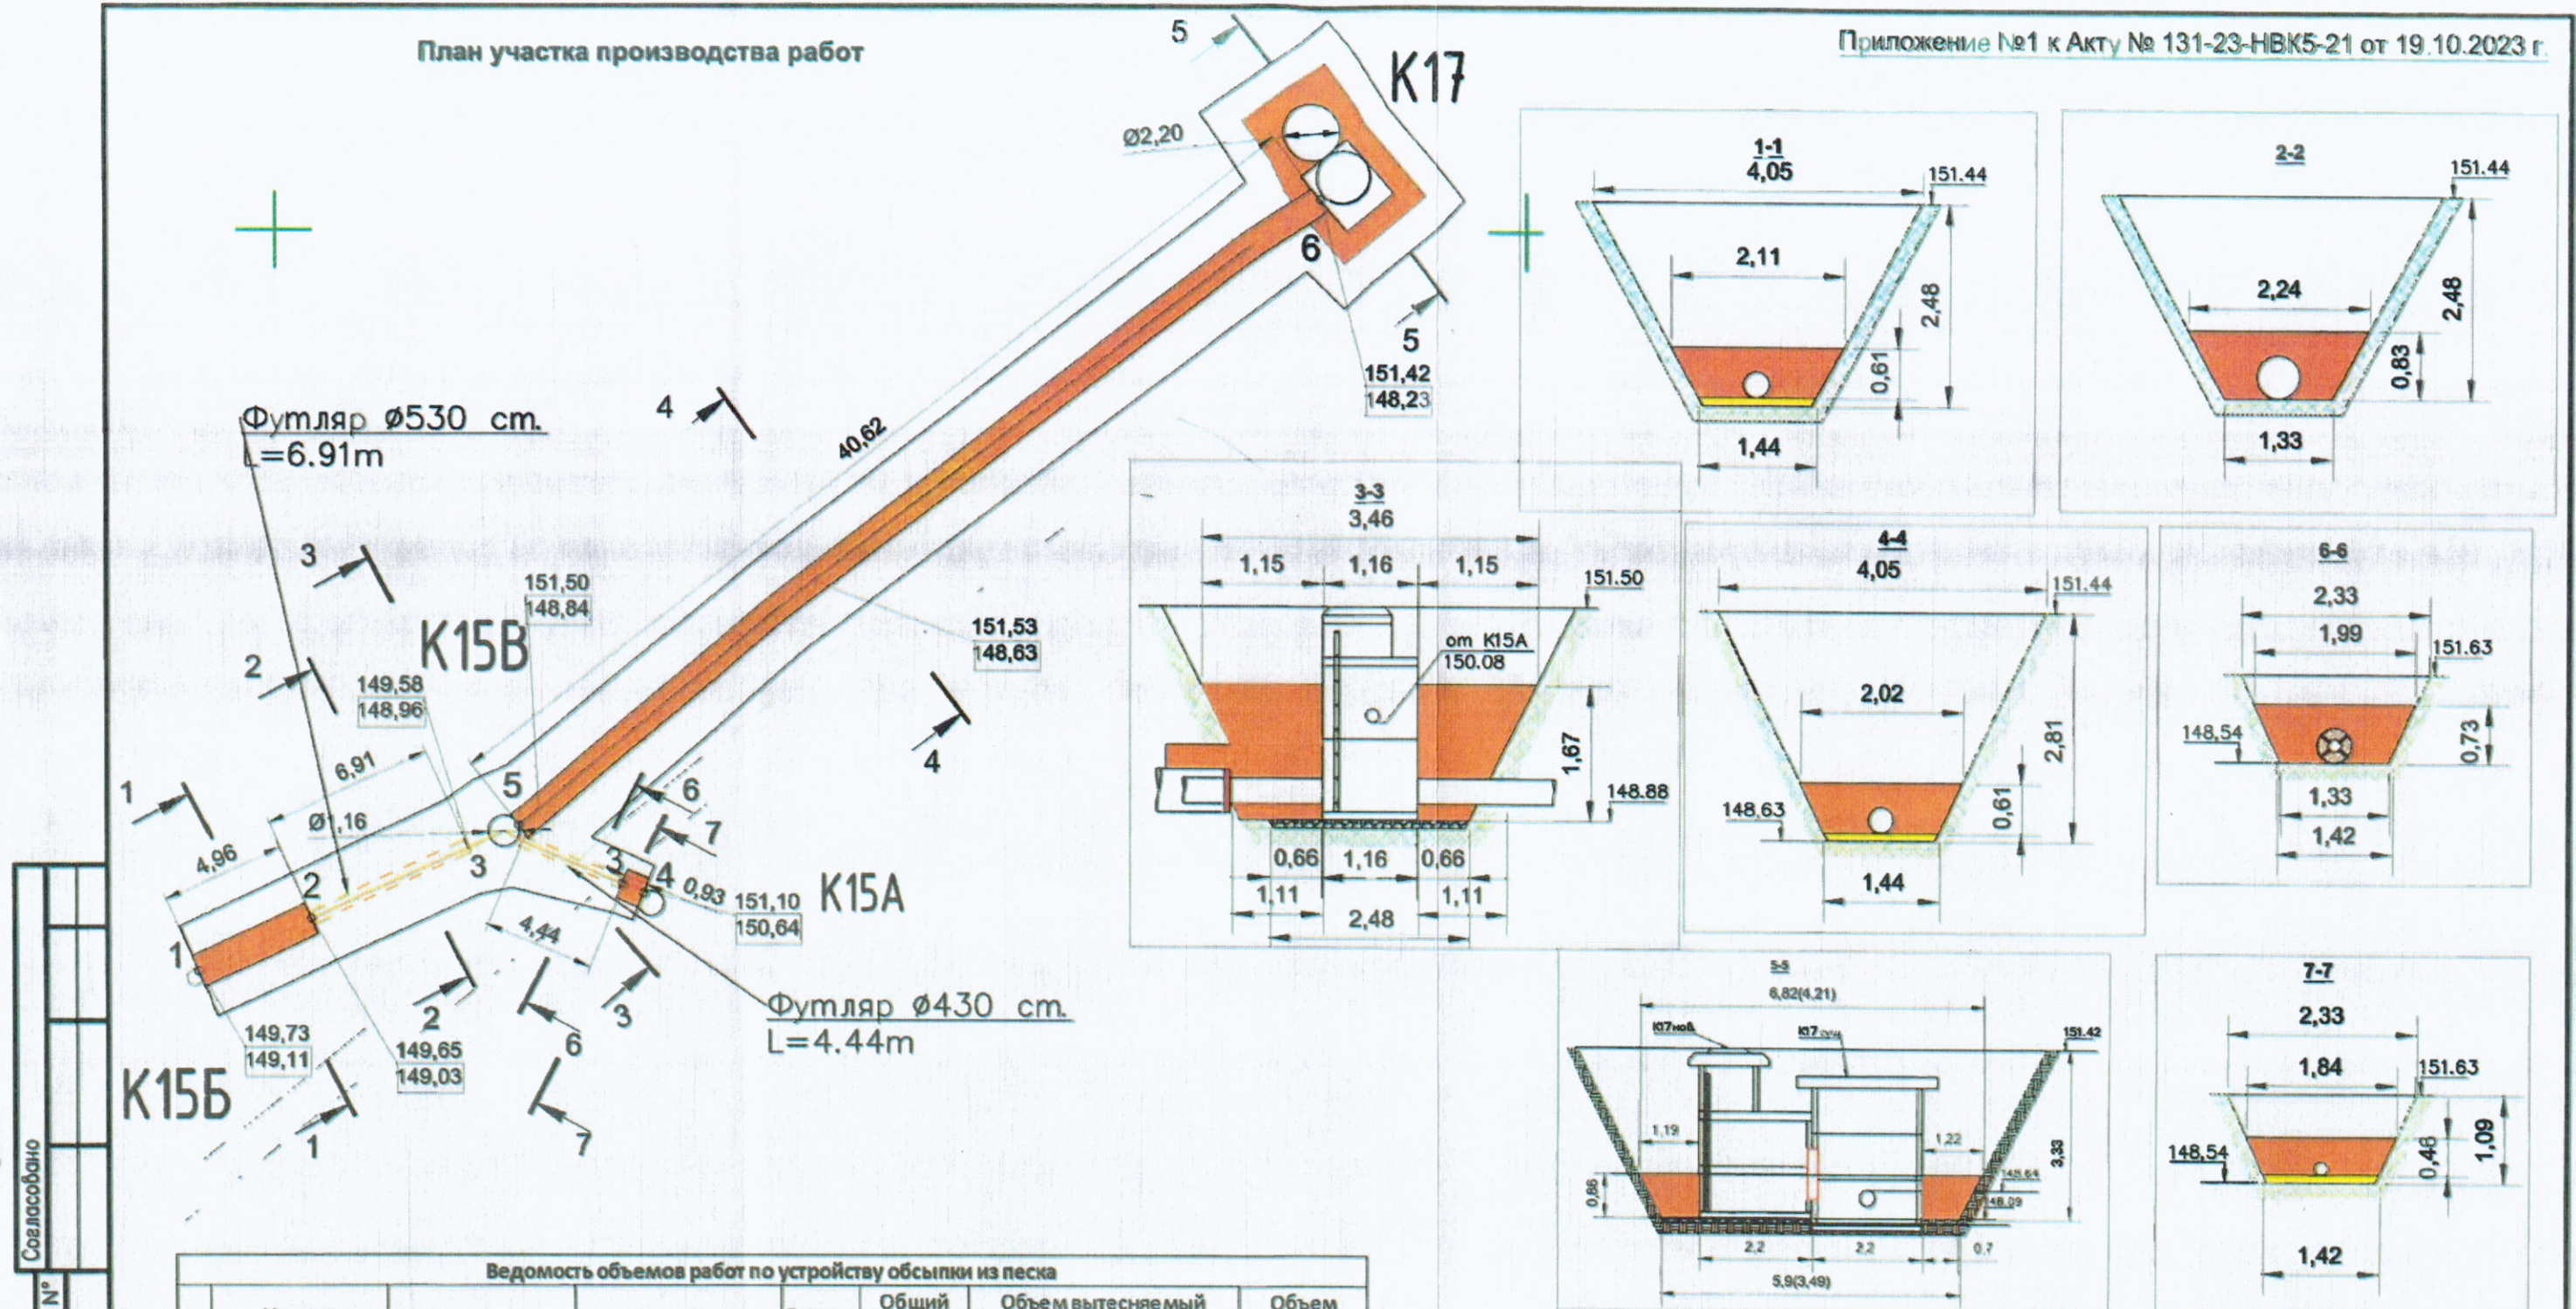

Ведомость объемов работ по устройству обсыпки из песка

№	Участок (сечение)	Длина L, м	Ширина Всп, м	Высота Н, м	Общий объем V1, м3	Объем вытесняемый трубой или колодцем V2, м3	Объем обсыпки V=V1-V2, м3
1	сечение 1-1	4,96	(2,11+1,44)/2=1,775	0,610	5,37	$0,315^2 \cdot 3,14 / 4 \cdot 4,96 = 0,39$	4,98
2	сечение 2-2	6,91	(2,24+1,33)/2=1,785	0,830	10,24	$0,53^2 \cdot 3,14 / 4 \cdot 6,91 = 1,52$	8,72
3	сечение 3-3	2,97	(2,48+3,46)/2=2,97	1,670	14,73	$2 \cdot (0,315^2 \cdot 3,14 / 4 \cdot 1,11) = 0,18$ $1,16^2 \cdot 3,14 / 4 \cdot 1,67 = 1,76$	12,79
4	сечение 4-4	40,62	(1,44+2,02)/2=1,73	0,610	42,87	$0,315^2 \cdot 3,14 / 4 \cdot 40,62 = 3,16$	39,71
5	сечение 5-5	(6,82+5,9)/2=6,36	(4,21+3,49)/2=3,845	0,860	21,03	$2 \cdot (2,2^2 \cdot 3,14 / 4 \cdot 0,86) = 6,53$ $0,315^2 \cdot 3,14 / 4 \cdot 0,8 = 0,06$	14,44
6	сечение 6-6	4,44	(1,99+1,42)/2=1,705	0,730	5,53	$0,43^2 \cdot 3,14 / 4 \cdot 4,44 = 0,64$	4,89
7	сечение 7-7	0,93	(1,84+1,42)/2=1,63	0,460	0,70	$0,16^2 \cdot 3,14 / 4 \cdot 0,93 = 0,02$	0,68
ИТОГО:					100,47	14,26	86,21

				2023	131-23-НБК5		
					Ж/д пути от испытательного центра до обкаточной линии с удлинением трансбордера, расположенные по адресу: Московская область, г.о. Мытищи, ул. Колонцова, 4		
Изм.	Кол.	Лист	№ док.	Подпись	Дата	Статус	Листов
Руков. проекта	Шевчук К.А.	19.10	19.10	19.10	19.10	ИД	1
Зам. рук. проекта	Коршаков А.А.	19.10	19.10	19.10	19.10	1	1
Нач. участка	Перевизный А.П.	19.10	19.10	19.10	19.10	1	1
Гл. инженер	Юрченко В.И.	19.10	19.10	19.10	19.10	1	1
					Исполнительная схема №21 Обсыпка из песка труб в траншее K15B-K15B(+K15A)-K17		
					ООО "КикГЕОСТРОЙ"		

Формат А3

ОБЩЕСТВО С ОГРАНИЧЕННОЙ ОТВЕТСТВЕННОСТЬЮ
«ПромИнвест»

ИНН 5050156588 КПП 505001001

ОГРН 1225000110290

141133, Московская обл., Красный д. Первая Алексеевка, проезд, стр. 8, к.1, помещ. А

ПАСПОРТ КАЧЕСТВА ПЕСКА

Дата поставки: 02.09.2023

Карьер: Аксиньино, Шелковский р-н.


Продукция: Песок природный 2 класса, средний.

Покупатель: ООО «АЛЬФА»

1. Качественные характеристики по ГОСТу 8736-2014


Модуль крупности	2.0-2.2
Полный остаток на сите № 0,63 мм, %	31.09
Наличие зерен размером свыше 5 мм, %	0.2
Наличие зерен размером свыше 10 мм, %	0
Содержание в песке пылевидных и глинистых частиц, %	0.3
Содержание глины в комках	Не обнаружено
Содержание органических примесей	Отсут-т
Коэффициент фильтрации песка, м/сут	4.0
Группа песка по ГОСТу	средний, 2 класс
Плотность песка природного (ГОСТ 8736-2014), г/см ³	1.75
Насыпная плотность	1.54 кг/м ³

Генеральный директор

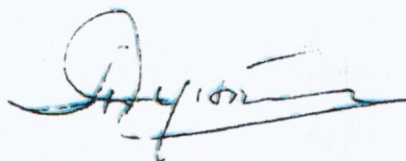

А.Е. Дунаева

КОПИЯ ВЕРНА
РУК. ПРОЕКТА
ШЕВЧУК К.А.

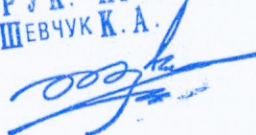



СЕРТИФИКАТ СООТВЕТСТВИЯ

№ РОСС RU.AM05.H21337

Срок действия с 10.11.2022

по 09.11.2025

№ 0020601

ОРГАН ПО СЕРТИФИКАЦИИ RA.RU.11AM05

Орган по сертификации продукции ООО "Центр сертификации и экспертизы "Тверьэкс" Адрес: 390013, РОССИЯ, Рязанская обл, Рязань г, Ситниковская ул. дом 69а, 38. Телефон 8-916-423-9885, адрес электронной почты os-tyverex@yandex.ru

ПРОДУКЦИЯ Песок природный - Серийный выпуск.

код ОК
08.12.11

СООТВЕТСТВУЕТ ТРЕБОВАНИЯМ НОРМАТИВНЫХ ДОКУМЕНТОВ

ГОСТ 8736-2014.Песок для строительных работ. Технические условия

КОПИЯ ВЕРНА
РУК. ПРОЕКТА
ШЕВЧУК К.А.



ИЗГОТОВИТЕЛЬ Общество с ограниченной ответственностью «ПромИнвест». ОГРН: 1225000110290, ИНН: 5050156588. Адрес: 141138, РОССИЯ, Московская область, г. Щелково, д. Первая Алексеевка, проезд Красный, к. 1, стр. 8, помеш. А., телефон: +7(915)-335-28-68, адрес электронной почты: ezsa-lawyer@yandex.ru.

СЕРТИФИКАТ ВЫДАН Общество с ограниченной ответственностью «ПромИнвест». ОГРН: 1225000110290, ИНН: 5050156588. Адрес: 141138, РОССИЯ, Московская область, г. Щелково, д. Первая Алексеевка, проезд Красный, к. 1, стр. 8, помеш. А., телефон: +7(915)-335-28-68, адрес электронной почты: ezsa-lawyer@yandex.ru.

НА ОСНОВАНИИ

Протокол испытаний № 006/F-10/11/22 от 10.11.2022 года, выданный Испытательной лабораторией "Вера-тест" (аттестат РОСС RU.31578.040ЛН0.ИЛ23)



ДОПОЛНИТЕЛЬНАЯ ИНФОРМАЦИЯ

Схема сертификации: 1с

М.П.

Руководитель органа

Эксперт


М.А. Шуршова

инициалы, фамилия

А.А. Беляпин

инициалы, фамилия

Сертификат не применяется при обязательной сертификации

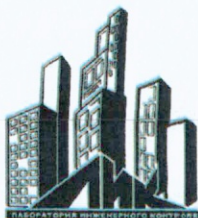

Общество с ограниченной ответственностью
Лаборатория Инженерного Контроля



140000, М.О., г. Люберцы,
Проектируемый проезд 4296, д.4.
Тел.: (499) 390-42-96
e-mail: lik-m@list.ru
сайт: l-i-k.ru.

Аттестат аккредитации №РОСС.НРО.IL-00148 действителен до 11.12.2025.
Свидетельство об аттестации №600/22 действительно до 27.06.2025г.
Плотномер В1 (зав. № 414, сертификат калибровки № Р 42427-23 от 11.09.23)



Утверждаю:
Начальник лаборатории ООО "ЛИК"
С.Н. Мещеряков
«19» 2023 г.

ЗАКЛЮЧЕНИЕ № 19.10 - 1/23
о степени уплотнения



Заказчик: ООО "ЭлектроЭнергетика"

Дата работ: 19 октября 2023 г.

Объект: "Ж/д пути от испытательного центра до обкатной линии с удлинением трансбордера",
расположенные по адресу: Московская область, г.о.Мытищи, ул.Колонцова, 4". Наружные
сети водоснабжения и канализации.

Тип основания: Песок

Требуемый коэффициент уплотнения: 0,95

Таблица №1

Конструкция	Положение участка	Показание прибора				Коеф. Уплотнения	
		1	2	3	сред.	единичные	средний
1	2	3	4	5	6	7	8
Обсыпка	на участке К15Б - К15В (К15А) - К17	27	25	25	25,7	0,95	0,95
		24	26	26	25,3	0,95	
		28	28	24	26,7	0,95	
		24	25	26	25,0	0,95	
		26	27	25	26,0	0,95	
		24	24	25	24,3	0,95	
		26	26	26	26,0	0,95	
		28	27	27	27,3	0,95	

Примечание: Испытания были проведены в соответствии с данными, предоставленными заказчиком.

Заключение: Коэффициент уплотнения соответствует требуемому

Испытания провел



Строительная
лаборатория
№ 1

М.Е.Царев

КОПИЯ ВЕРНА
РУК. ПРОЕКТА
ШЕВЧУК К.А.

Объект капитального строительства:

«Ж/Д пути от испытательного центра до обкаточной линии с удлинением трансбордера, расположенные по адресу: Московская область, г. Мытищи, ул. Колонцова, 4», территория завода АО «МЕТРОВАГОНМАШ»

(наименование проектной документации, почтовый или строительный адрес объекта капитального строительства)

Застройщик (технический заказчика, эксплуатирующая организация или региональный оператор):

ООО «Проминжиниринг», ИНН 7734001650, ОГРН 11477481394406, КПП 770801001, 107140, г. Москва, ул. Русаковская, д.13, помещение ХХ-4, тел. +7(495) 909-93-48, член саморегулируемой Ассоциации строителей «Саморегулируемая организация «Строительные допуски», ИНН 7714322214, ОГРН 107799011045, регистрационный номер СРО-С-187-26012010

(фамилия, имя, отчество, адрес места жительства, ОГРНИП, ИНН индивидуального предпринимателя, наименование, ОГРН, ИНН, место нахождения юридического лица, телефон/факс, наименование, ОГРН, ИНН саморегулируемой организации, членом которой является – для индивидуальных предпринимателей и юридических лиц; фамилия, имя, отчество, паспортные данные, адрес места жительства, телефон/факс – для физических лиц, не являющихся индивидуальными предпринимателями)

Лицо, осуществляющее строительство: ООО «КуКГЕОСТРОЙ», ОГРН 1127747247704, ИНН 7709918820, 109004, Г.МОСКВА, УЛ. ЗЕМЛЯНОЙ ВАЛ, Д.65, КВ.59, тел. +7 (495) 915-24-71, член саморегулируемой ассоциации СРО «МАС» регистрационный номер СРО-С-148-24122009

(фамилия, имя, отчество, адрес места жительства, ОГРНИП, ИНН индивидуального предпринимателя, наименование, ОГРН, ИНН, место нахождения юридического лица, телефон/факс, наименование, ОГРН, ИНН саморегулируемой организации, членом которой является)

Лицо, осуществляющее подготовку проектной документации: ООО «КуКГЕОСТРОЙ», ОГРН 1127747247704, ИНН 7709918820, 109004, Г.МОСКВА, УЛ. ЗЕМЛЯНОЙ ВАЛ, Д.65, КВ.59, тел. +7 (495) 915-24-71, член саморегулируемой ассоциации СРО «Объединение проектировщиков «УниверсалПроект», регистрационный номер СРО-П-179-12122012

(фамилия, имя, отчество, адрес места жительства, ОГРНИП, ИНН индивидуального предпринимателя, наименование, ОГРН, ИНН, место нахождения юридического лица, телефон/факс, наименование, ОГРН, ИНН саморегулируемой организации, членом которой является)

Лицо, осуществляющее строительство, выполнившее работы, подлежащие освидетельствованию:

1. ООО «ШЕЛПРОКК», ОГРН 1237700462427, ИНН 9726048866, 117535, Г.МОСКВА, МУНИЦИПАЛЬНЫЙ ОКРУГ ЧЕРТАНОВО ЮЖНОЕ, ПРОЕЗД 3-Й ДОРОЖНЫЙ, Д. 6, К. 2, член саморегулируемой ассоциации «Архитектурное наследие», регистрационный номер СРО-С-230-07092010

2. ООО «ЭлектроЭнергетика», ОГРН 1175074004698, ИНН 5037011400, 142281, Московская обл., г. Протвино, Кременковское ш., д. 5, член саморегулируемой ассоциации «Объединение Специализированных Организаций Профессиональные Строители», регистрационный номер СРО-С-219-21042010

(фамилия, имя, отчество, адрес места жительства, ОГРНИП, ИНН индивидуального предпринимателя, наименование, ОГРН, ИНН, место нахождения юридического лица, телефон/факс, наименование, ОГРН, ИНН саморегулируемой организации, членом которой является)

АКТ

освидетельствования скрытых работ

№ 131-23-НВК5-22

21 октября 2023 г.

(дата составления акта)

Представитель застройщика (технического заказчика, эксплуатирующей организации или регионального оператора) по вопросам строительного контроля:

Ведущий инженер строительного контроля ООО «Проминжиниринг» Дураев В. Ю., приказ №5 от 03.08.2023г.

(должность, фамилия, инициалы, идентификационный номер в национальном реестре специалистов в области строительства, реквизиты распорядительного документа, подтверждающего полномочия, с указанием наименования, ОГРН, ИНН, места нахождения юридического лица, фамилии, имени, отчества, адреса места жительства, ОГРНИП, ИНН индивидуального предпринимателя)

Представитель лица, осуществляющего строительство:

Руководитель проекта ООО «КуКГЕОСТРОЙ» Шевчук К.А. приказ №2-МВМ от 01.07.2023г.

(должность, фамилия, инициалы, реквизиты распорядительного документа, подтверждающего полномочия)

Представитель лица, осуществляющего строительство, по вопросам строительного контроля (специалист по организации строительства): Генеральный директор ООО «КуКГЕОСТРОЙ» Кесслер Ю.Ф., приказ №1СК-МВМ от 03.07.2023г., идентификационный номер НОСТРОЙ С-77-118776 от 28.09.2023г.

(должность, фамилия, инициалы, идентификационный номер в национальном реестре специалистов в области строительства, реквизиты распорядительного документа, подтверждающего полномочия)

Представитель лица, осуществляющего подготовку проектной документации:

Руководитель службы управления проектами ООО «КуКГЕОСТРОЙ» Липатов В. Е. приказ № 2-АН от 02.10.2023г.

(должность, фамилия, инициалы, реквизиты распорядительного документа, подтверждающего полномочия, с указанием наименования, ОГРН, ИНН, места нахождения юридического лица, фамилии, имени, отчества, адреса места жительства, ОГРНИП, ИНН индивидуального предпринимателя, наименования, ОГРН, ИНН саморегулируемой организации, членом которой является указанное юридическое лицо, индивидуальный предприниматель)

Представитель лица, выполнившего работы, подлежащие освидетельствованию:

1. Начальник участка ООО «ШЕЛПРОКК» Перевизнык А.П., приказ №1 от 01.08.2023г.

2. Главный инженер ООО «ЭлектроЭнергетика» Юрченко В. И., приказ № 1/08 от 04.08.2023г.

(должность, фамилия, инициалы, реквизиты распорядительного документа, подтверждающего полномочия, с указанием наименования, ОГРН, ИНН, места нахождения юридического лица, фамилии, имени, отчества, адреса места жительства, ОГРНИП, ИНН индивидуального предпринимателя)

а также иные представители лиц, участвующих в освидетельствовании:

(должность с указанием наименования организации, фамилия, инициалы, реквизиты распорядительного документа, подтверждающего полномочия)

произвели осмотр работ, выполненных

ООО "ШЕЛПРОКК", ООО "ЭлектроЭнергетика"

(наименование лица, выполнившего работы, подлежащие освидетельствованию)

и составили настоящий акт о нижеследующем:

1. К освидетельствованию предъявлены следующие работы:

Обратная засыпка грунтом К15В-К15В(+К15А)-К17

(наименование скрытых работ)

2. Работы выполнены по проектной документации

131-23-НВК5 «Ж/Д пути от испытательного центра до обкаточной линии с удлинением трансбордера, расположенные по адресу: Московская область, г.о. Мытищи, ул. Колонцова, 4.» Наружные сети водоснабжения и канализации. Переустройство ливневой канализации.

(номер, другие реквизиты чертежа, наименование проектной и/или рабочей документации, сведения о лицах, осуществляющих подготовку, раздела проектной и/или рабочей документации)

3. При выполнении работ применены:

Местный грунт

(наименование строительных материалов (изделий), реквизиты сертификатов и/или других документов, подтверждающих их качество и безопасность)

4. Предъявлены документы, подтверждающие соответствие работ предъявляемым требованиям:

Исполнительная схема №22 Обратная засыпка грунтом К15Б-К15В(+К15А)-К17

Заключение о степени уплотнения №21.10-1/23 от 21.10.2023 г.

(исполнительные схемы и чертежи, результаты экспертиз, обследований, лабораторных и иных испытаний выполненных работ, проведенных в процессе строительного контроля)

5. Даты: начала работ: «21» октября 2023 г.
окончания работ: «21» октября 2023 г.

6. Работы выполнены в соответствии:

131-23-НВК5 «Ж/Д пути от испытательного центра до обкаточной линии с удлинением трансбордера, расположенные по адресу: Московская область, г.о. Мытищи, ул. Колонцова, 4.» Наружные сети водоснабжения и канализации. Переустройство ливневой канализации. СП 45.13330.2017. «Свод правил. Земляные сооружения, основания и фундаменты». СП48.13330.2019 Свод правил. Организация строительства.

(наименования и структурные единицы технических регламентов, иных нормативных правовых актов, разделы проектной и/или рабочей документации)

7. Разрешается производство последующих работ

Благоустройство территории

(наименование работ, конструкций, участков сетей инженерно-технического обеспечения)

Дополнительные сведения: отсутствуют

Акт составлен в 5 (пяти) экземплярах.

Приложения:

Документы перечисленные в п.3 и п.4 настоящего акта

Представитель застройщика (технического заказчика, эксплуатирующей организации или регионального оператора) по вопросам строительного контроля

Дураев В. Ю.

(фамилия, инициалы, подпись)

Представитель лица, осуществляющего строительство

Шевчук К. А.

(фамилия, инициалы, подпись)

Представитель лица, осуществляющего строительство, по вопросам строительного контроля (специалист по организации строительства)

Кessler Ю. Ф.

(фамилия, инициалы, подпись)

Представитель лица, осуществляющего подготовку проектной документации

Липатов В. Е.

(фамилия, инициалы, подпись)

Представитель лица, выполнившего работы, подлежащие освидетельствованию

1. Перевизник А. П.

(фамилия, инициалы, подпись)

2. Юрченко В. И.



(фамилия, инициалы, подпись)

Представители иных лиц


(фамилия, инициалы, подпись)

План участка производства работ

Приложение №1 к Акту № 131-23-НБК5-22 от 21.10.2023 г.

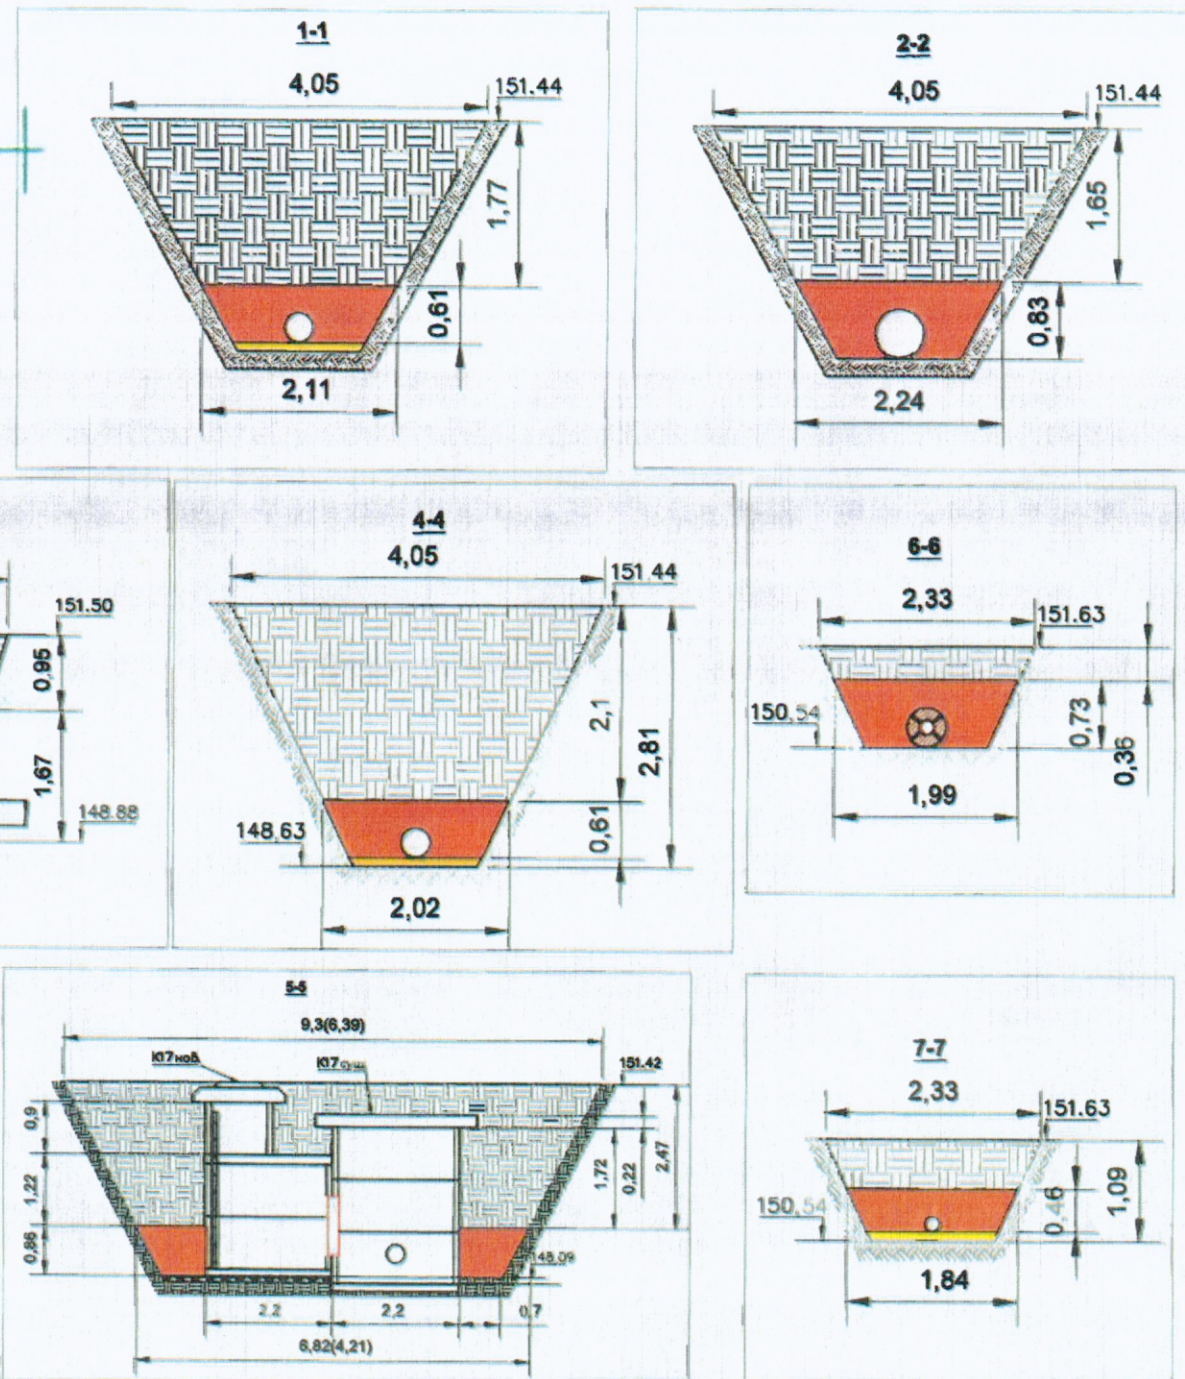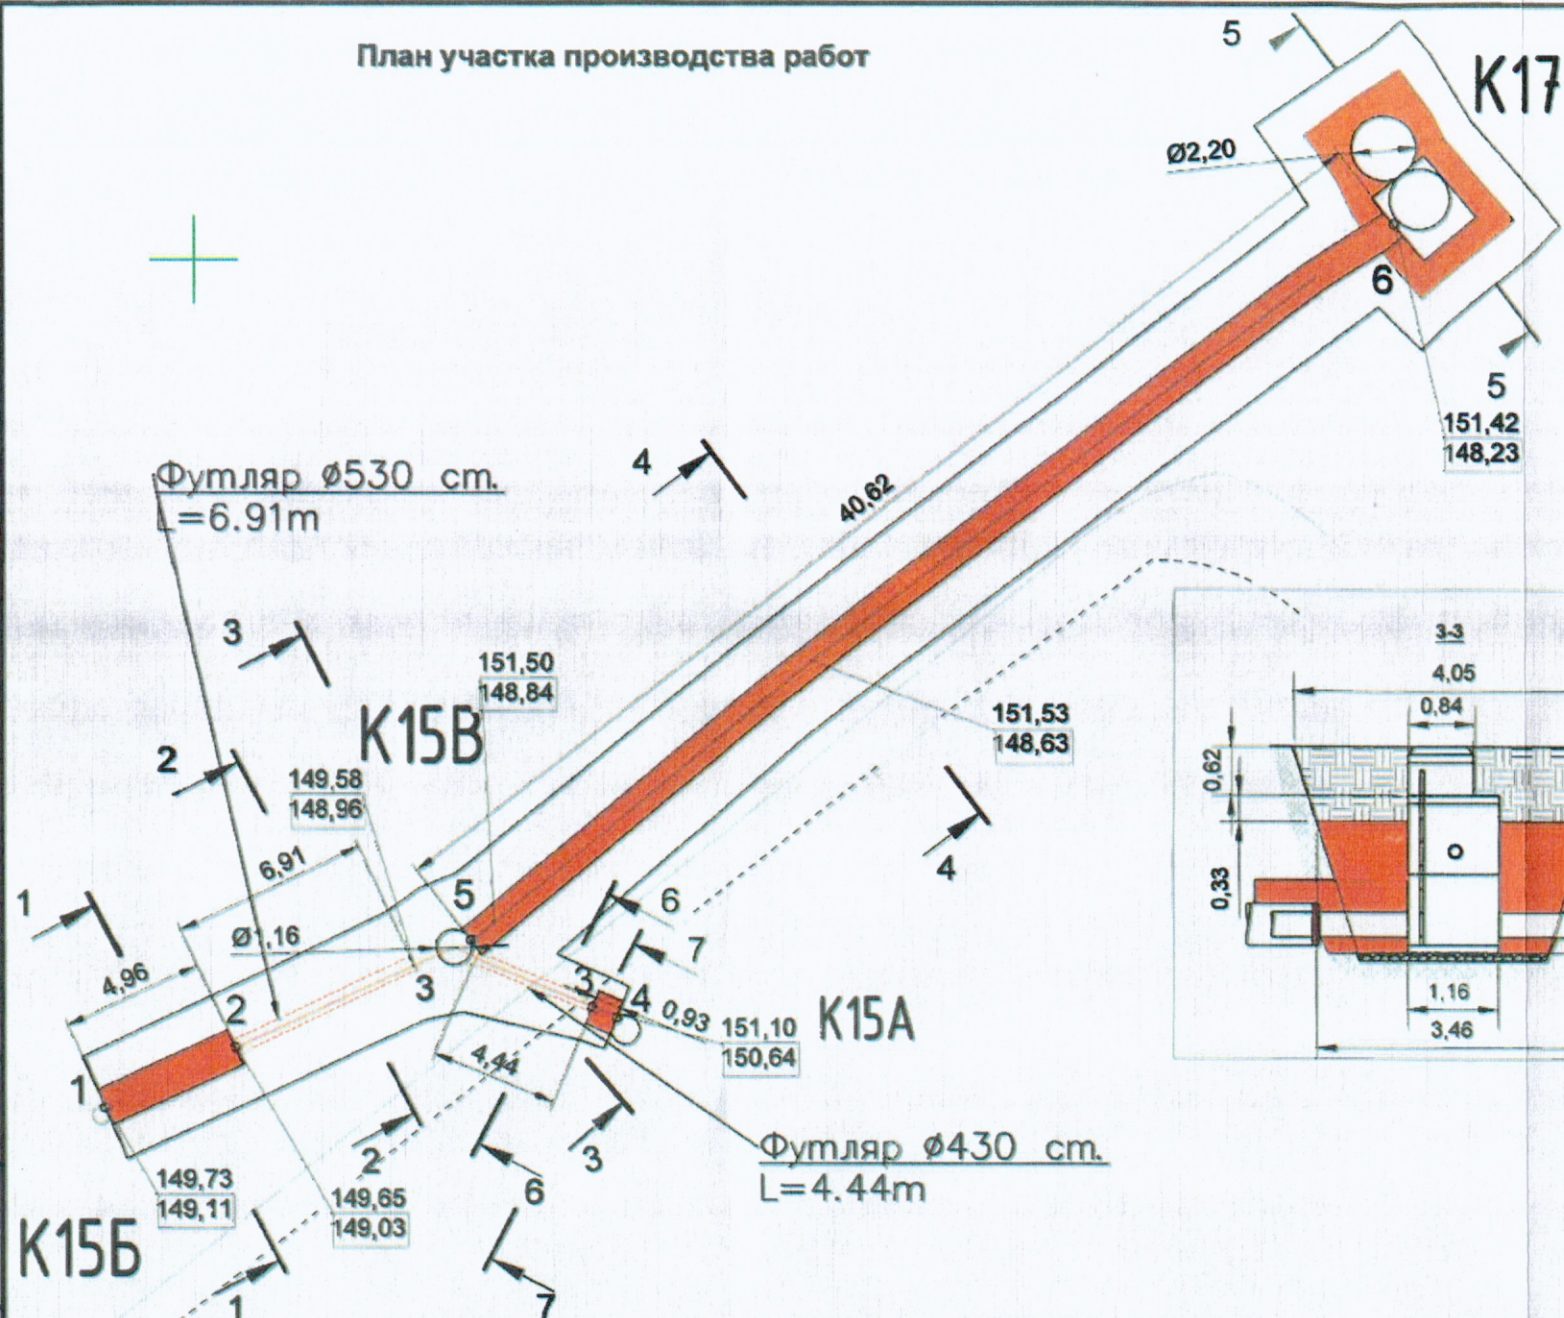

Условные обозначения:

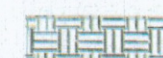


Обратная засыпка грунтом

К15Б-К15В(+К15А)-К17 Фактические точки участка работ

Ведомость объемов выполненных работ по обратной засыпке грунтом							
№	Участок (сечение)	Длина L, м	Ширина Всп, м	Высота H, м	Общий объем V1, м3	Объем вытесняемый трубой или колодцем V2, м3	Объем засыпки V=V1-V2, м3
1	сечение 1-1	4,96	(4,05+2,11)/2=3,08	1,770	27,04		27,04
2	сечение 2-2	6,91	(2,24+4,05)/2=3,145	1,650	35,86		35,86
3	сечение 3-3	2,97	(3,46+4,05)/2=3,755	0,950	13,40	$1,16^2 \cdot 3,14 / 4 \cdot 0,33 = 0,35$ $0,84^2 \cdot 3,14 / 4 \cdot 0,62 = 0,34$	12,71
4	сечение 4-4	40,62	(2,02+4,05)/2=3,035	2,100	258,89		258,89
5	сечение 5-5	(9,3+6,82)/2=8,06	(6,39+4,21)/2=5,3	2,470	105,51	$2,2^2 \cdot 3,14 / 4 \cdot 1,22 = 4,64$ $0,84^2 \cdot 3,14 / 4 \cdot 0,9 = 0,5$ $1,6^2 \cdot 1,6^2 \cdot 0,25 = 0,64$ $0,76^2 \cdot 3,14 / 4 \cdot 0,1 = 0,05$ $2,2^2 \cdot 3,14 / 4 \cdot 1,72 = 6,53$ $(1,19+1,19) \cdot 2,78 \cdot 0,22 = 1,46$	91,69
6	сечение 6-6	4,44	(1,99+2,33)/2=2,16	0,360	3,45		3,45
7	сечение 7-7	0,93	(1,84+2,33)/2=2,085	0,630	1,22		1,22
ИТОГО:					445,37	14,51	430,86

					2023	131-23-НБК5			
						Ж/д пути от испытательного центра до обкаточной линии с удлинением трансбордера, расположенные по адресу: Московская область, г.о. Мытищи, ул. Колонцова, 4			
Изм.	Кол.	Лист	№ док.	Подпись	Дата				
Руков. проекта	Шевчук К.А.				21.10	Наружные сети водоснабжения и канализации Переустройство ливневой канализации	Стадия	Лист	Листов
Зам. рук. проекта	Коршаков А.А.				21.10		ИД	1	1
Нач. участка	Терезинский А.П.				21.10				
Гл. инженер	Юрченко В.И.				21.10	Исполнительная схема №22			
						Обратная засыпка грунтом		ООО "КиКГЕОСТРОЙ"	
						К15Б-К15В(+К15А)-К17			

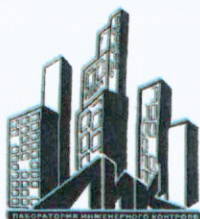

Общество с ограниченной ответственностью
Лаборатория Инженерного Контроля



140000, М.О., г. Люберцы,
Проектируемый проезд 4296, д. 4.
Тел.: (499) 390-42-96
e-mail: lik-m@list.ru
сайт: l-i-k.ru.

Аттестат аккредитации №РОСС.НРО.IL-00148 действителен до 11.12.2025.
Свидетельство об аттестации №600/22 действительно до 27.06.2025г.
Плотномер В1 (зав. № 414, сертификат калибровки № Р 42427-23 от 11.09.23)



Утверждаю:
Начальник лаборатории ООО "ЛИК"
С.Н. Мещеряков

2023 г.

ЗАКЛЮЧЕНИЕ № 21.10 - 1/23
о степени уплотнения



Заказчик: ООО "ЭлектроЭнергетика"

Дата работ: 21 октября 2023 г.

Объект: "Ж/д пути от испытательного центра до обкатной линии с удалением трансформера",
расположенные по адресу: Московская область, г.о. Мытищи, ул. Козлова, 4". Наружные
сети водоснабжения и канализации.

Тип основания: Супесь

Требуемый коэффициент уплотнения: 0,95

Таблица №1

Конструкция	Положение участка	Показание прибора				Коеф. Уплотнения	
		1	2	3	сред.	единичные	средний
1	2	3	4	5	6	7	8
Обратная засыпка	на участке K15Б - K15В (K15А) - K17 (1 слой)	21	22	20	21,0	0,95	0,95
		22	22	22	22,0	0,95	
		21	21	21	21,0	0,95	
		20	22	22	21,3	0,95	
		21	21	21	21,0	0,95	
		23	22	22	22,3	0,95	
		22	21	21	21,3	0,95	
	на участке K15Б - K15В (K15А) - K17 (2 слой)	22	23	22	22,3	0,95	0,95
		21	22	22	21,7	0,95	
		23	20	20	21,0	0,95	
		21	21	21	21,0	0,95	
		23	22	22	22,3	0,95	
		20	21	21	20,7	0,95	
		20	23	20	21,0	0,95	
		22	21	21	21,3	0,95	
		22	23	23	22,7	0,95	

Примечание: Испытания были проведены в соответствии с данными, предоставленными заказчиком.

Заключение: Коэффициент уплотнения соответствует требуемому

Испытания провел

Строительная
лаборатория

М.Е.Царев